

RETURN BIDS TO:
RETOURNER LES SOUMISSIONS À:
Bid Receiving Public Works and Government
Services Canada/Réception des soumissions Travaux
publics et Services gouvernementaux Canada
800 Burrard Street, 12th floor
800, rue Burrard, 12e étage
Vancouver
British Columbia
V6Z 2V8
Bid Fax: (604) 775-9381

SOLICITATION AMENDMENT
MODIFICATION DE L'INVITATION

The referenced document is hereby revised; unless otherwise indicated, all other terms and conditions of the Solicitation remain the same.

Ce document est par la présente révisé; sauf indication contraire, les modalités de l'invitation demeurent les mêmes.

Comments - Commentaires

Vendor/Firm Name and Address
**Raison sociale et adresse du
fournisseur/de l'entrepreneur**

Issuing Office - Bureau de distribution
Public Works and Government Services Canada -
Pacific Region
800 Burrard Street, 12th floor
800, rue Burrard, 12e étage
Vancouver
British C
V6Z 2V8

Title - Sujet Pump Replacement	
Solicitation No. - N° de l'invitation F1700-120202/A	Amendment No. - N° modif. 001
Client Reference No. - N° de référence du client	Date 2012-07-03
GETS Reference No. - N° de référence de SEAG PW-\$PWY-019-6717	
File No. - N° de dossier PWY-2-35021 (019)	CCC No./N° CCC - FMS No./N° VME
Solicitation Closes - L'invitation prend fin at - à 02:00 PM on - le 2012-07-10	Time Zone Fuseau horaire Pacific Daylight Saving Time PDT
F.O.B. - F.A.B. Plant-Usine: <input type="checkbox"/> Destination: <input checked="" type="checkbox"/> Other-Autre: <input type="checkbox"/>	
Address Enquiries to: - Adresser toutes questions à: Ngan, Ken (PWY)	Buyer Id - Id de l'acheteur pwy019
Telephone No. - N° de téléphone (604) 658-2755 ()	FAX No. - N° de FAX (604) 775-6633
Destination - of Goods, Services, and Construction: Destination - des biens, services et construction: DFO - Quinsam River Hatchery, Campbell River, B.C.	

Instructions: See Herein

Instructions: Voir aux présentes

Delivery Required - Livraison exigée	Delivery Offered - Livraison proposée
Vendor/Firm Name and Address Raison sociale et adresse du fournisseur/de l'entrepreneur	
Telephone No. - N° de téléphone Facsimile No. - N° de télécopieur	
Name and title of person authorized to sign on behalf of Vendor/Firm (type or print) Nom et titre de la personne autorisée à signer au nom du fournisseur/ de l'entrepreneur (taper ou écrire en caractères d'imprimerie)	
Signature	Date

Solicitation No. - N° de l'invitation

F1700-120202/A

Client Ref. No. - N° de réf. du client

Amd. No. - N° de la modif.

001

File No. - N° du dossier

PWY-2-35021

Buyer ID - Id de l'acheteur

pw019

CCC No./N° CCC - FMS No/ N° VME

Les documents français seront disponibles sur demande.

Please find Addendum #1 attached.

All other terms and conditions remain unchanged.

Solicitation: F1700-120202
Pump Replacement – Quinsam River Hatchery

The following changes in the tender documents are effective immediately. This addendum will form part of the Contract Documents.

Addendum No. 1

- 1. At the site meeting it was mentioned that the pumps are off line and the pump house is out of commission and will remain that way until the new pumps are installed. Is this correct?**

The pumps will not be in-use until October 1st, 2012.


- 2. For worker safety reasons, where are the chambers isolation valves located? Is there a piping drawing available?**

The isolation valve is at the intake. This is located next to the diversion fence on the Quinsam River. The closing of this intake can be coordinated with the site staff.

- 3. Please provide an existing pipe spec to match the new pipe to.**

Please see the attached drawings.

End of Addendum No. 1

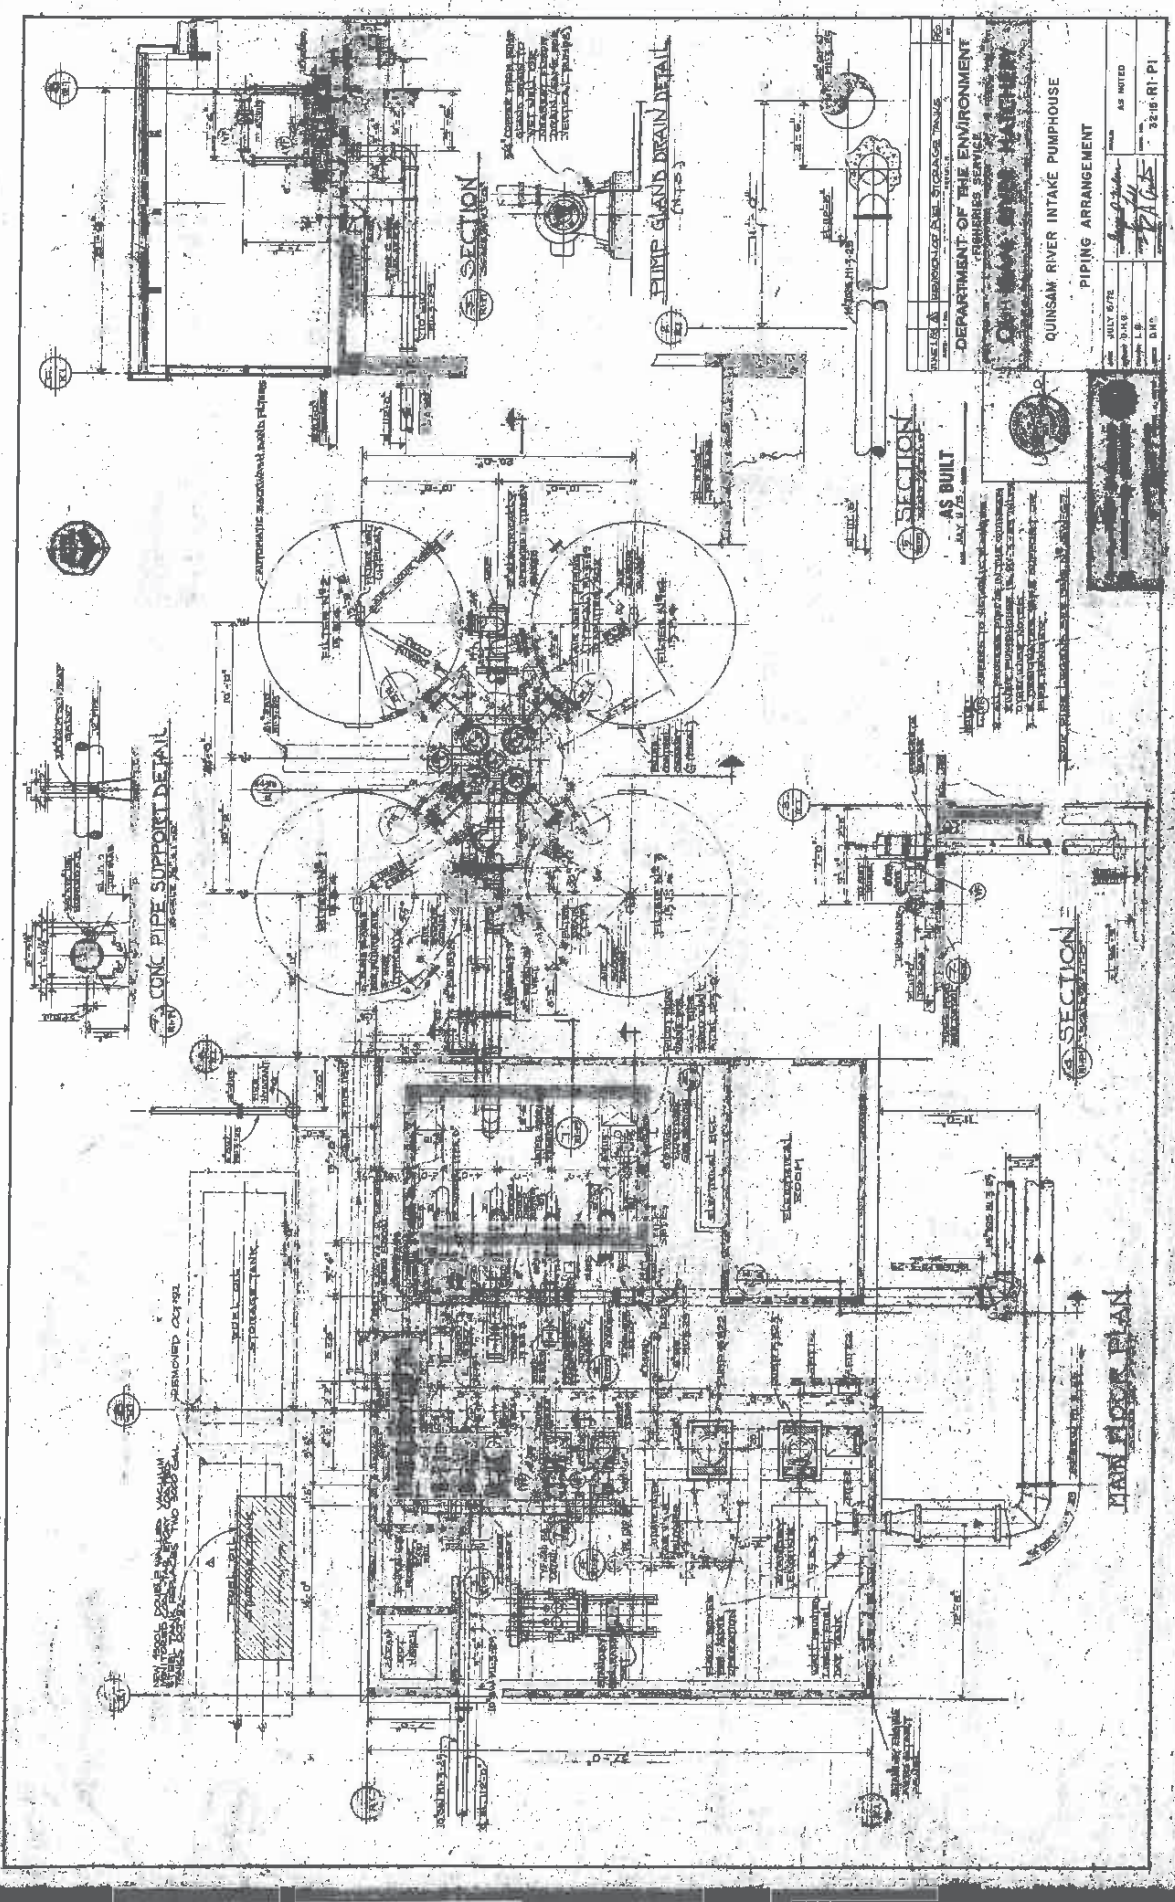


SECTION
PUMP GLAND DETAIL
(1/10)

SECTION
AS BUILT
JULY 8/75


SECTION

SHEET A	
QUINSAM RIVER INTAKE PUMPHOUSE	
PIPING ARRANGEMENT	
DATE: JULY 8/75	AS NOTED
BY: [Signature]	32-10-R1-P1


MAIN FLOOR PLAN

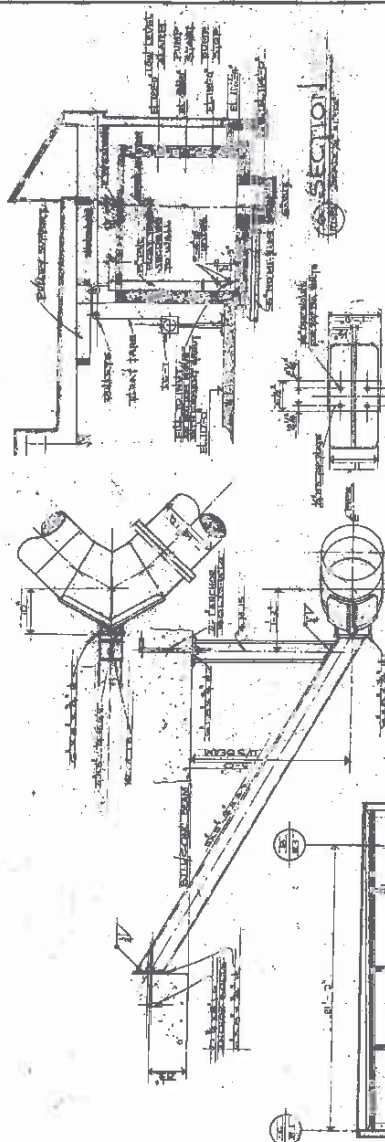


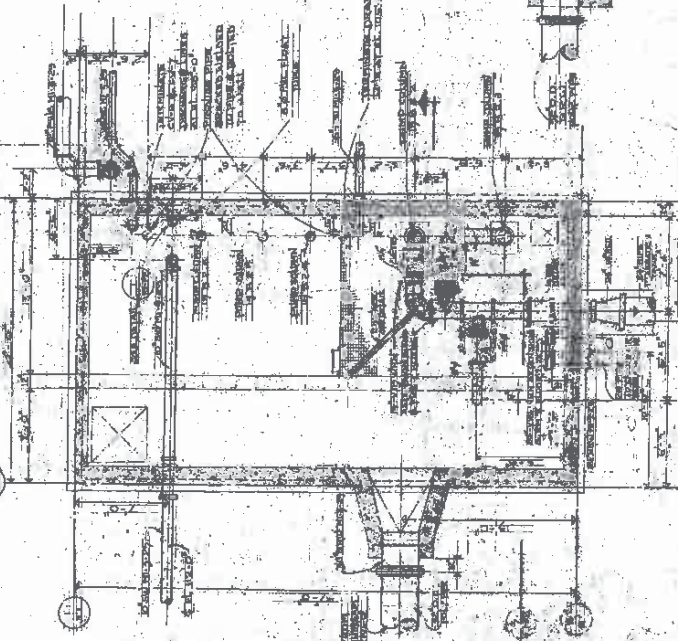
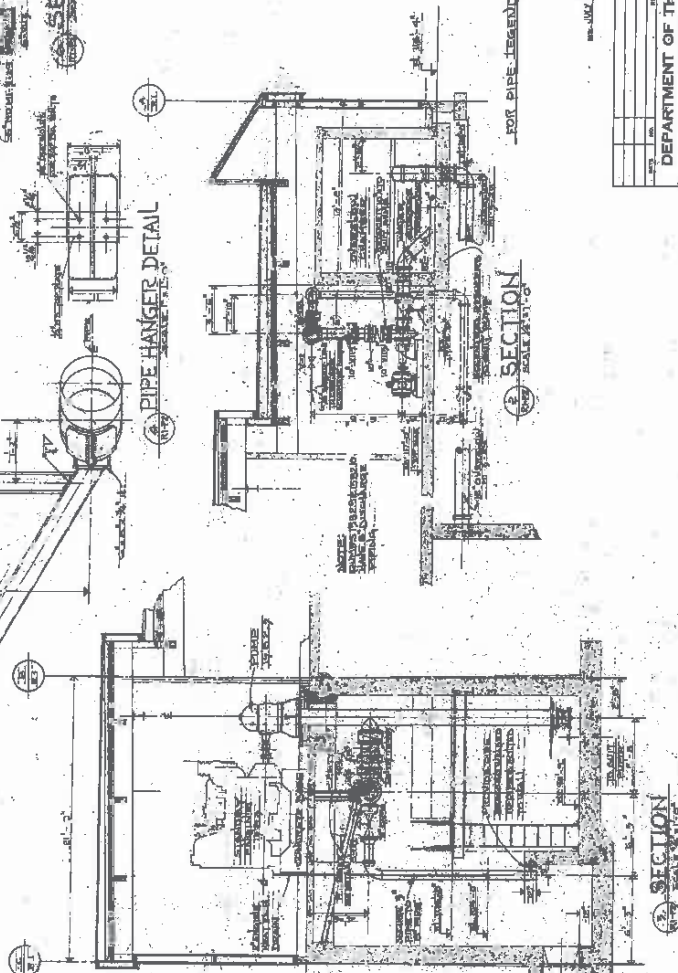

PIPE HANGER DETAIL

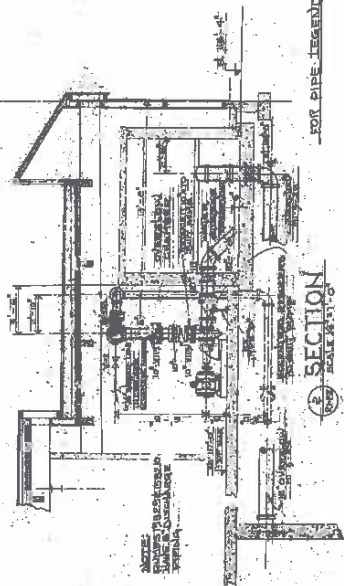

SECTION 2

FOR PIPE LEGEND...SEE PAGE 50-51

AS BUILT

DATE 11/17/75 NO. 100

DEPARTMENT OF THE ENVIRONMENT

1



AS NOTED

200

2d-1 M. B. 38

100

[illegible]

100

1