

RETURN BIDS TO:
RETOURNER LES SOUMISSIONS À:
Bid Receiving
PWGSC
33 City Centre Drive
Suite 480
Mississauga
Ontario
L5B 2N5
Bid Fax: (905) 615-2095

SOLICITATION AMENDMENT
MODIFICATION DE L'INVITATION

The referenced document is hereby revised; unless otherwise indicated, all other terms and conditions of the Solicitation remain the same.

Ce document est par la présente révisé; sauf indication contraire, les modalités de l'invitation demeurent les mêmes.

Comments - Commentaires

Vendor/Firm Name and Address
Raison sociale et adresse du
fournisseur/de l'entrepreneur

Issuing Office - Bureau de distribution
Public Works and Government Services Canada
Ontario Region
33 City Centre Drive
Suite 480
Mississauga
Ontario
L5B 2N5

Title - Sujet Radome	
Solicitation No. - N° de l'invitation K3D33-121295/A	Amendment No. - N° modif. 003
Client Reference No. - N° de référence du client K3D33-121295	Date 2013-07-02
GETS Reference No. - N° de référence de SEAG PW-\$TOR-224-6282	
File No. - N° de dossier TOR-2-35233 (224)	CCC No./N° CCC - FMS No./N° VME
Solicitation Closes - L'invitation prend fin at - à 02:00 PM on - le 2013-07-10	Time Zone Fuseau horaire Eastern Daylight Saving Time EDT
F.O.B. - F.A.B. Plant-Usine: <input type="checkbox"/> Destination: <input checked="" type="checkbox"/> Other-Autre: <input type="checkbox"/>	
Address Enquiries to: - Adresser toutes questions à: Juan, Peggy	Buyer Id - Id de l'acheteur tor224
Telephone No. - N° de téléphone (905) 615-2467 ()	FAX No. - N° de FAX (905) 615-2060
Destination - of Goods, Services, and Construction: Destination - des biens, services et construction:	

Instructions: See Herein

Instructions: Voir aux présentes

Delivery Required - Livraison exigée	Delivery Offered - Livraison proposée
Vendor/Firm Name and Address Raison sociale et adresse du fournisseur/de l'entrepreneur	
Telephone No. - N° de téléphone Facsimile No. - N° de télécopieur	
Name and title of person authorized to sign on behalf of Vendor/Firm (type or print) Nom et titre de la personne autorisée à signer au nom du fournisseur/ de l'entrepreneur (taper ou écrire en caractères d'imprimerie)	
Signature	Date

La modification n° 003 vise à répondre aux questions.

Question 1 : Comme l'installation fera partie de notre proposition, nous avons besoin d'autres renseignements. Quelle est la hauteur de la tour?

Réponse 1 : Veuillez vous reporter à l'annexe A, Énoncé de travail, au point 2 de la rubrique « Contexte », où on peut lire : « Le radôme est monté sur une tour métallique elle-même placée sur un socle de 12 m au-dessus du sol. »

Question 2 : Nous devons louer une grue, une plate-forme élévatrice articulée, un chariot élévateur, une benne à rebuts et d'autres appareils du genre. Est-ce que vous fournissez certains de ces appareils?


Réponse 2 : Non. Veuillez vous reporter à l'annexe A, Énoncé de travail, de l'invitation à soumissionner, au point 3 de la rubrique « Produits livrables » :
« L'entrepreneur doit fournir la main-d'oeuvre, les outils, l'équipement et le matériel nécessaires au retrait du radôme existant, à l'élimination des panneaux non récupérables, à l'emballage et au transport des panneaux récupérables, à l'installation du nouveau radôme muni de ses accessoires ainsi qu'à l'inspection du radôme et à sa mise à l'essai après l'installation. »

De plus, aux termes de l'annexe E, Plan d'évaluation technique, à l'article 6 du Tableau 2, Critères d'évaluation technique cotés par point, les soumissionnaires doivent fournir des détails sur l'équipement qu'ils possèdent.

Question 3 : Est-ce qu'il existe un plan des lieux? Nous aimerions l'examiner pour avoir une meilleure idée de ce dont nous avons besoin en ce qui a trait à l'équipement mentionné précédemment.

Réponse 3 : Veuillez vous reporter aux deux fichiers en format PDF ci-joints qui comportent un plan des lieux et qui présentent des renseignements sur la route d'accès aux lieux.

Toutes les autres modalités demeurent inchangées.

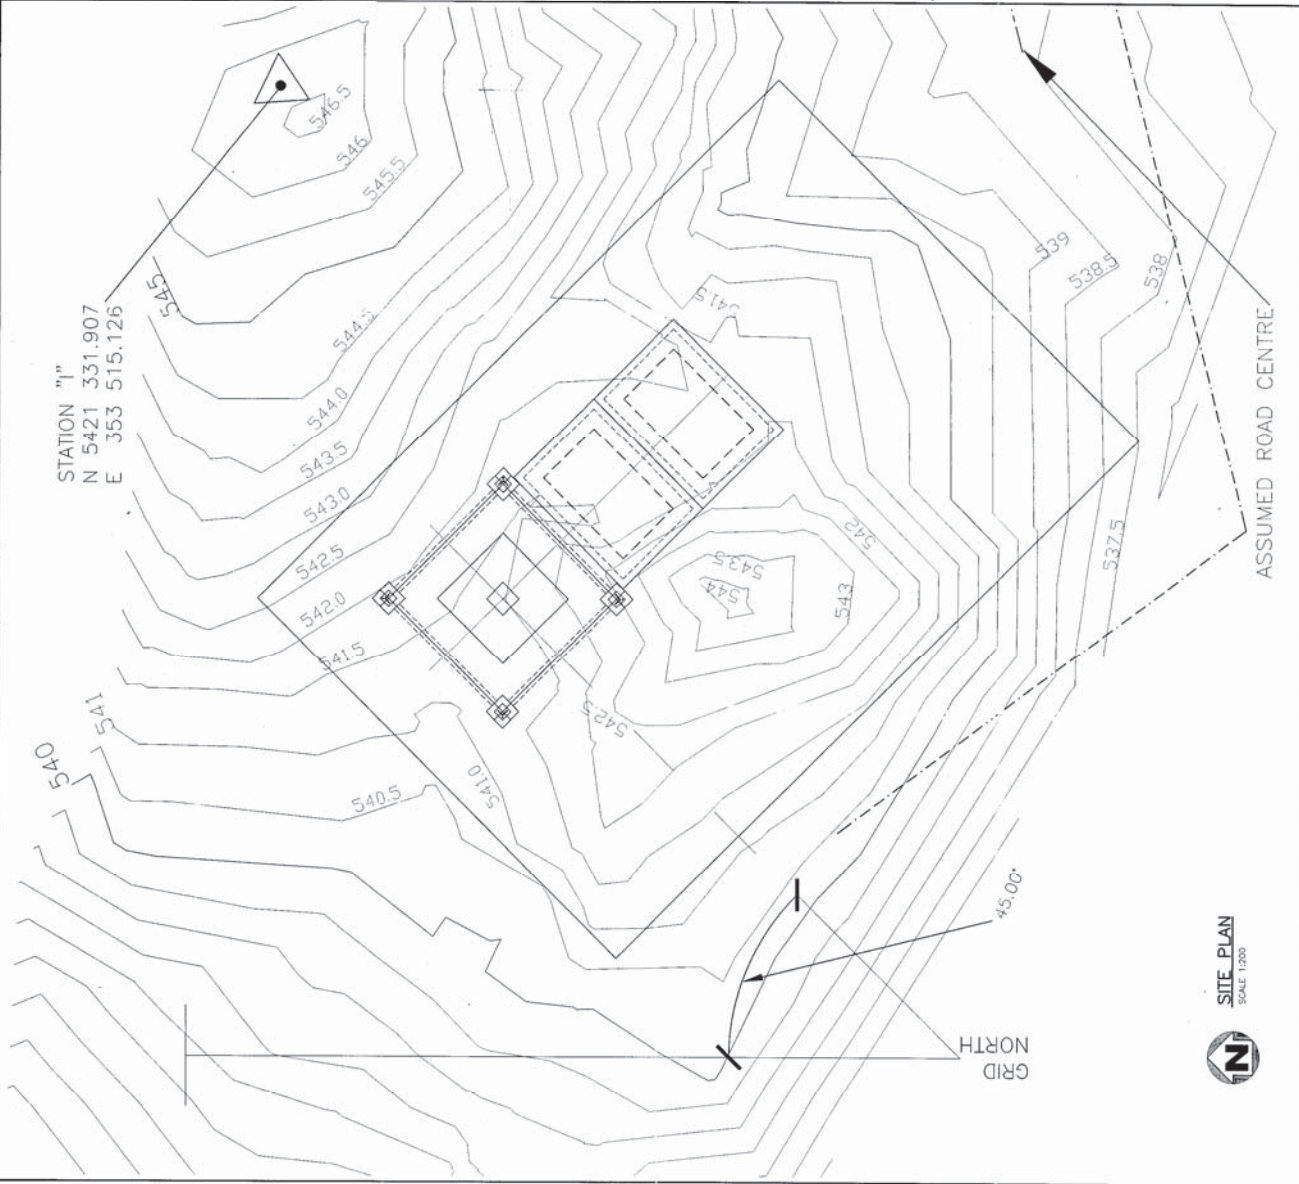

Public Works Canada
Travaux publics Canada

Architectural & Engineering Services
Services d'architecture et d'ingénierie

Environment Canada

3	AS BUILT	JUNE 2004
2	DESIGNED FOR	JUNE 30, 2000
1	DESIGNED FOR	MAY 15, 1999

PROJECT
MARBLE MOUNTAIN, LABRADOR
ENVIRONMENT CANADA
WEATHER RADAR SITE
FOUNDATION & BASE
TO RADOME TOWER &
ACCOMMODATION BUILDINGS


DATE
FEBRUARY 16, 2000

SCALE
1:1500

DESIGNED
M.D.
FEBRUARY 16, 2000

DATE
FEBRUARY 16, 2000

REVIEWED
DATE
APPROVED
DATE
TENDER
SUBMISSION
PROJECT NUMBER
400173
NO. OF SHEETS
W-S1

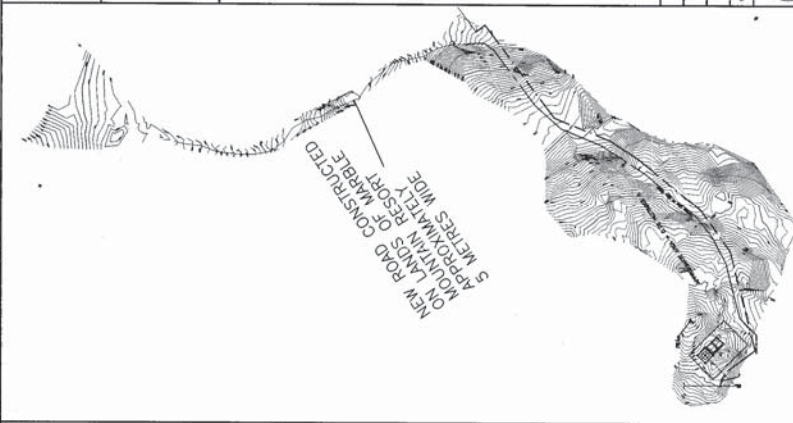

KEY SITE PLAN
SCALE 1:1500


NOTE:
MAP EXTRACTED FROM GOVERNMENT OF LABRADOR AND NEWFOUNDLAND MAP NUMBER 12A13-346

3	AS BUILT	JUNE, 2004
2	ISSUED FOR TENDER	JUNE 30,2000
1	ISSUED FOR BIDDING REVIEW	MAR. 10,1999
revision	date	

project
MARBLE MOUNTAIN,
NEWFOUNDLAND & LABRADOR
ENVIRONMENT CANADA
WEATHER RADAR SITE
FOUNDATION & BASE
TO RADOME TOWER &
ANCILLARY BUILDINGS

GRADE PLAN

DESIGNED	M.D.	CORPORATION
DRAWN	FEBRUARY 16, 2000	ENGINEER
CHECKED	E.R.W.	EXAMINED
DATE	FEBRUARY 16, 2000	APPROVED
BY		SIGNATURE
PROJECT NUMBER	NO. OF SHEETS	
PROJECT NAME	NO. OF PROJECTS	
PROJECT LOCATION	400173	

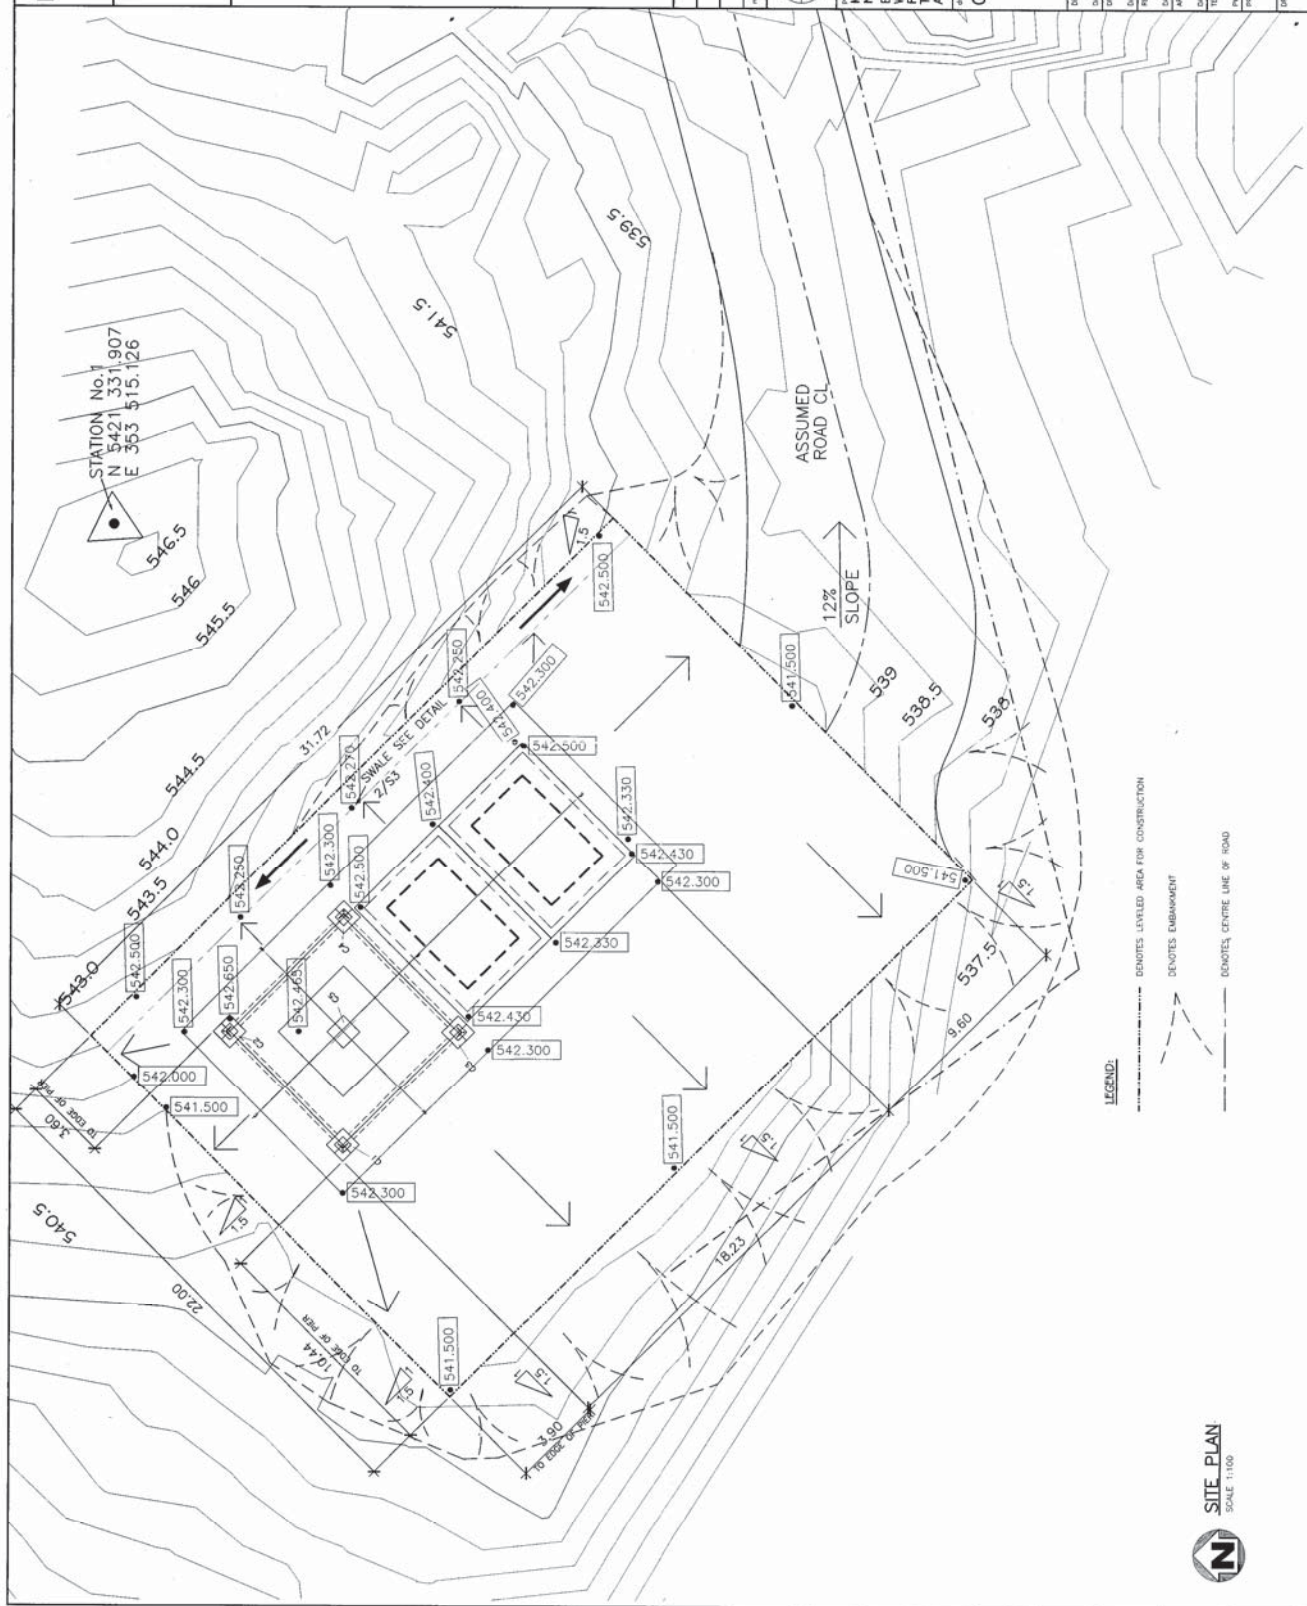

SITE PLAN
SCALE 1:100