


RECOMMENDED	RESTORATION ARCHITECT
APPROVED & REVISIONS	CONSTRUCTION MANAGER
APPROVED & REVISIONS	PROPERTY SUPERINTENDENT

revisions date

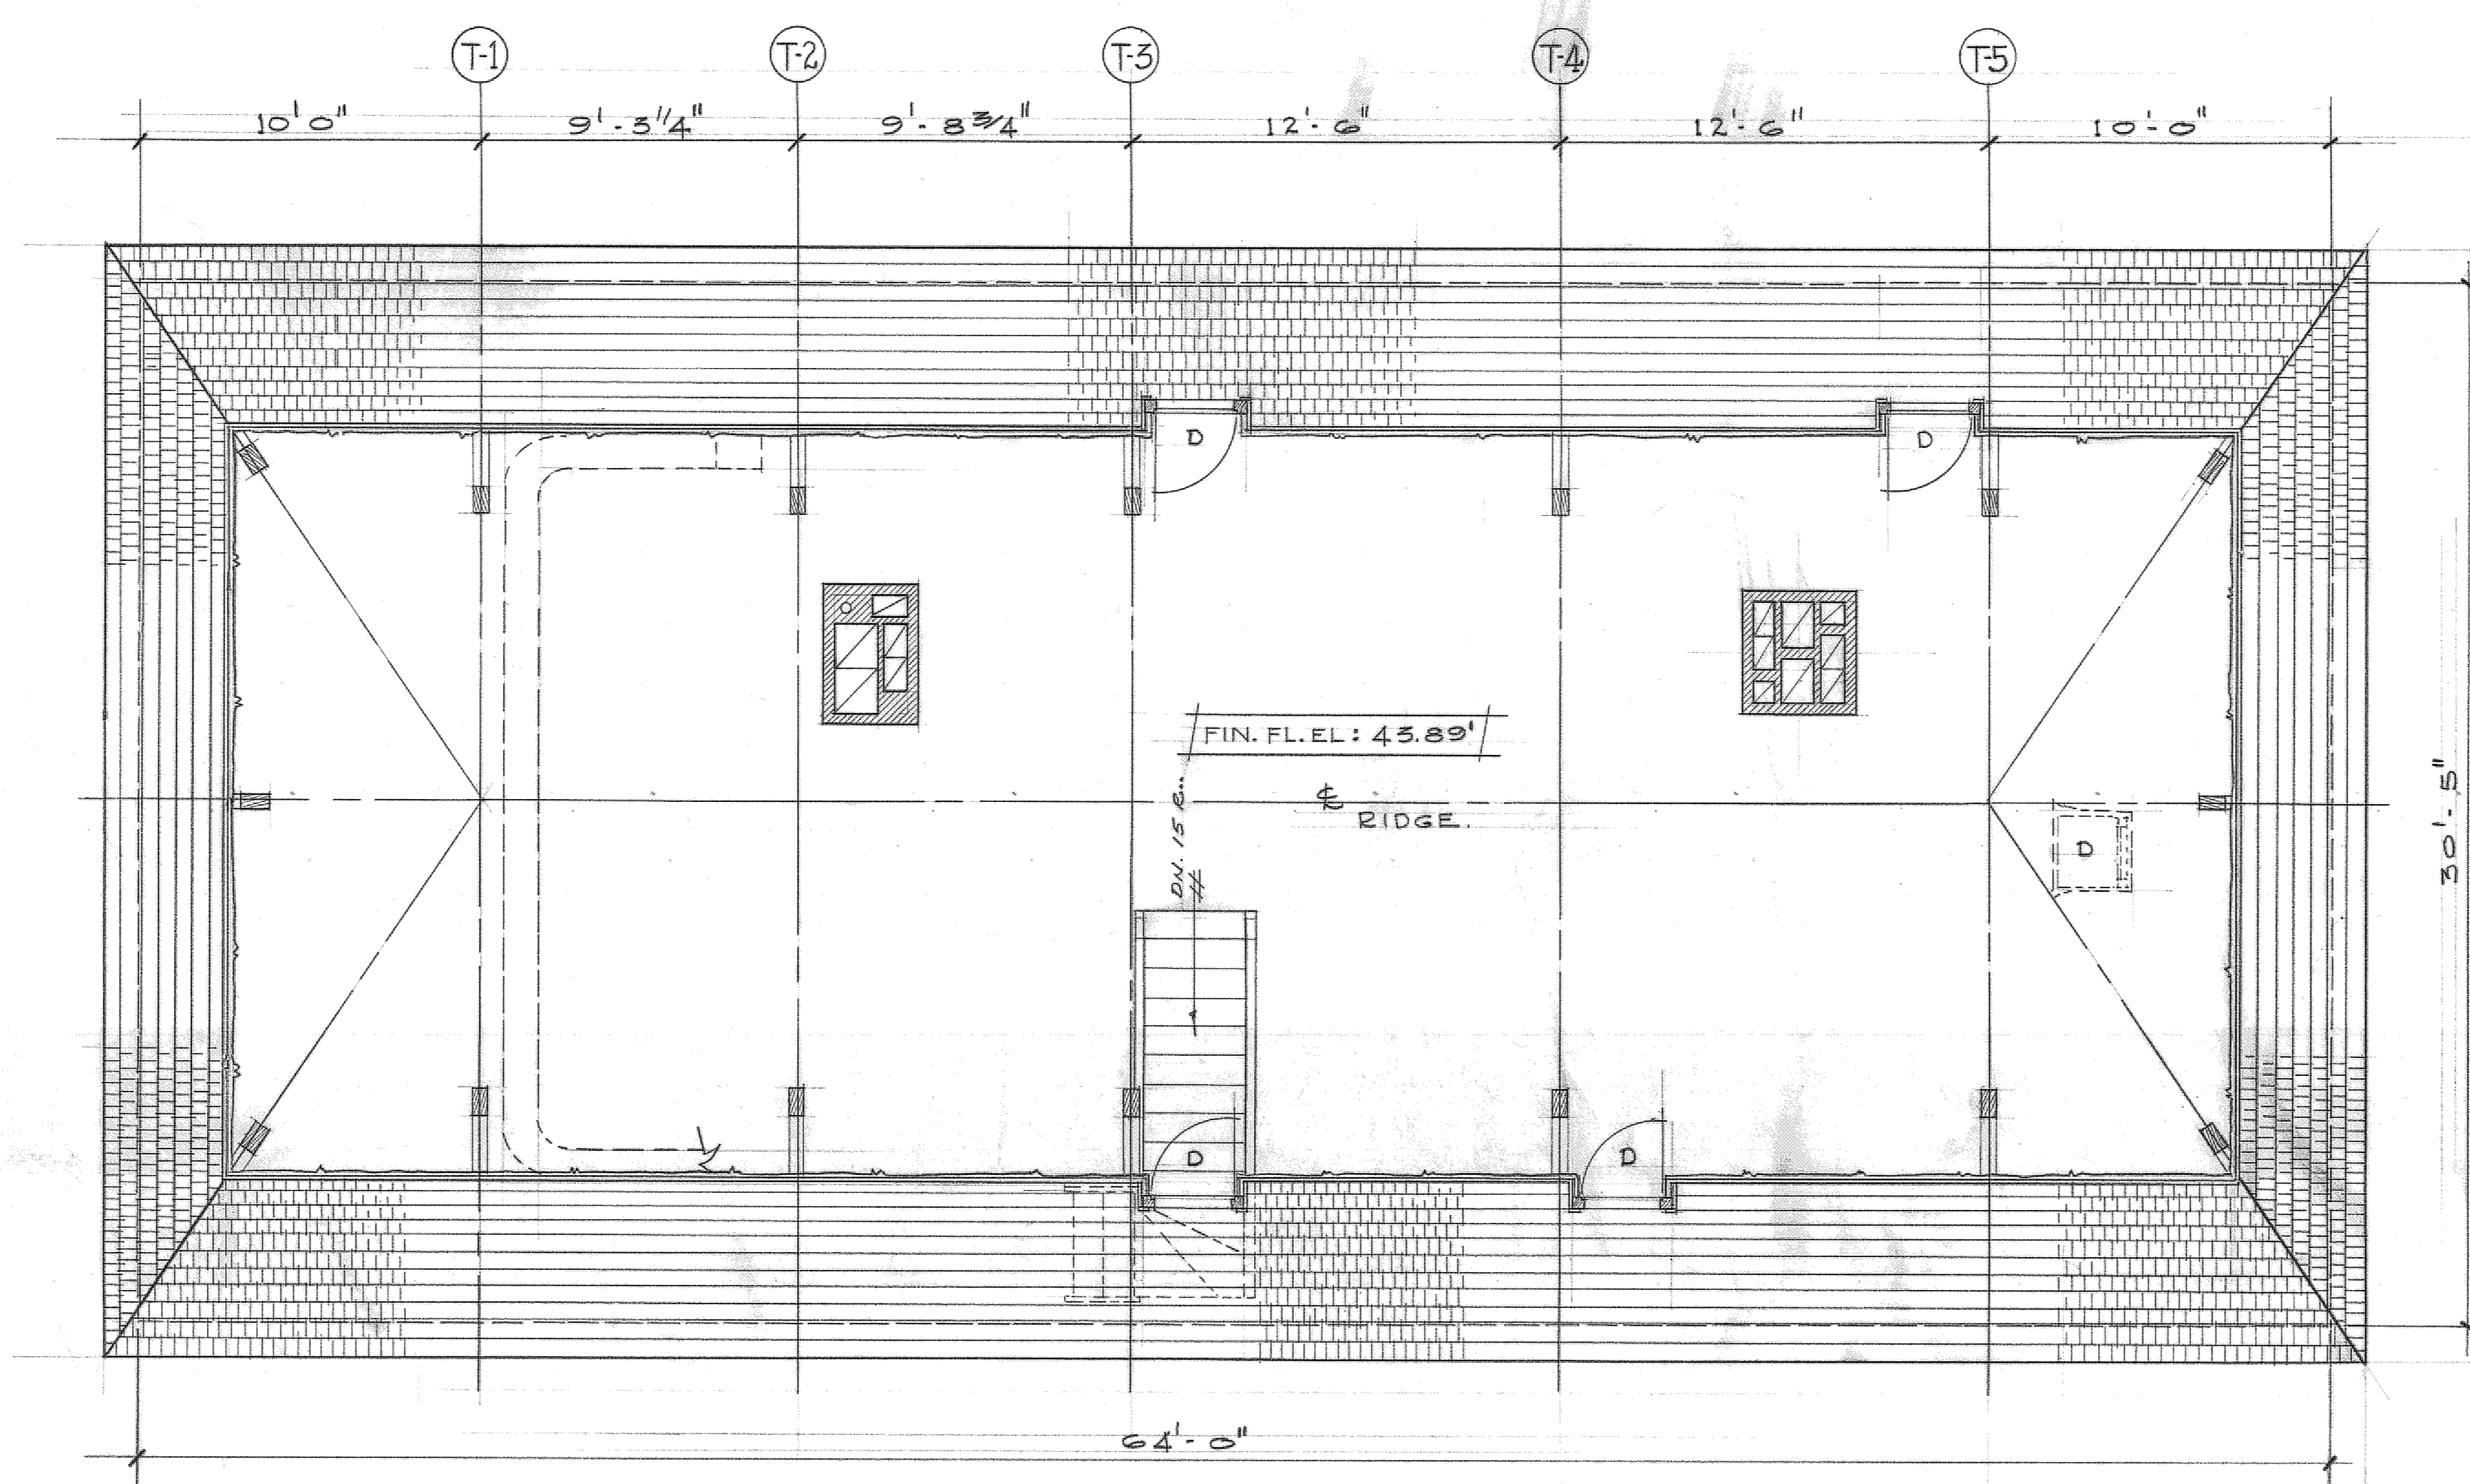

ATTIC FLOOR PLAN.  
SCALE 1/4" = 1'-0"

A detail no.	détail no
B location dwg. no.	sur dessin no
C drawing no.	dessin no

drawn by / tracé par L. E. B. scale / échelle 1/4" = 1'-0"

designed by / établi par

checked by / vérifié par L. E. B.

job captain / chef du projet date

responsible officer / officier responsable date  
L. E. B. Feb 10 1922

project title titre du projet

BLOCK 16 LOT F

LOT TERRAIN

MAISON

DE LA PLAGNE

HOUSE

drawing title titre du dessin

ATTIC FL. PLAN.

reference no. no de référence

dwg no. dessin no

HAF.LR/75/P9 15-13