

# **Annexe C1**

Séquence et schéma de contrôle

Systeme CVAC du type C1




# Système 0N-039-VA1 (Passerelles)


Description	révision #4	Date	Emis:
Tel. que construit	01/10/93	30/10/92	
Révision dessinée par: Lyne Mayrand			

Pavillon 0 & 2 Nord, niveau 1 (Axe N, 12)

*(Typical for / Typique pour syst# 2-040)*

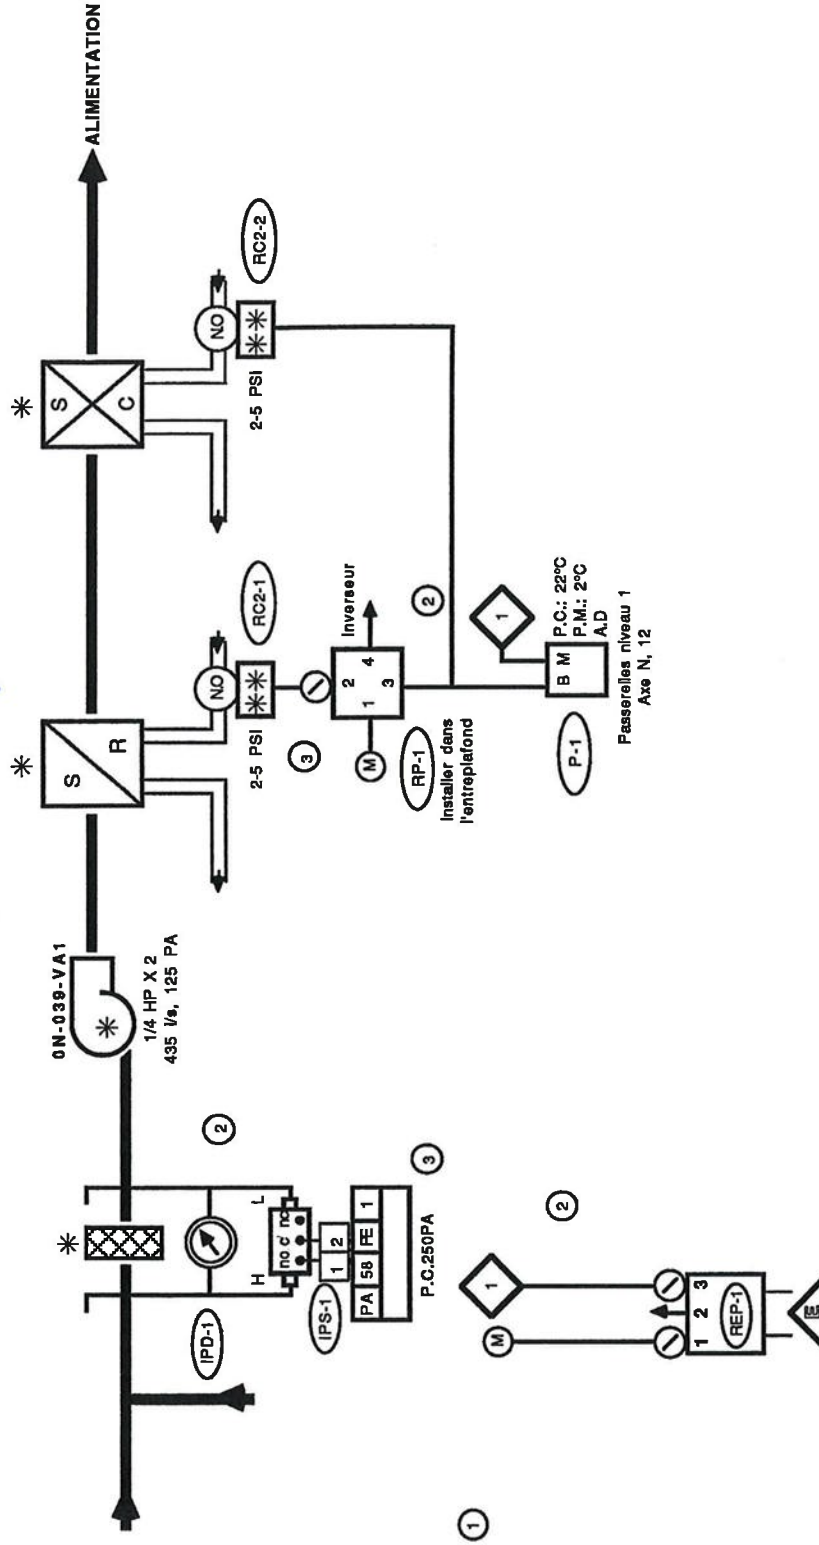

## Diagramme Electrique

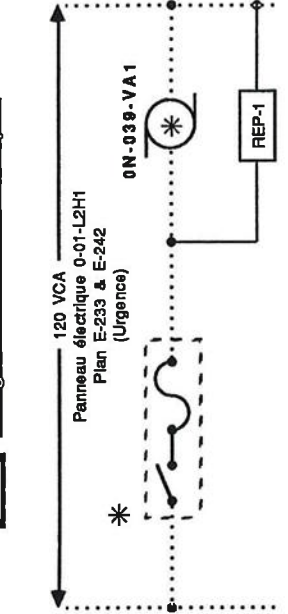

Note: Installer tous les accessoires sur la gaine, près du système

Honeywell			
Projet: (211992)	Dessin: Système 0N-039-VA1	Num. dessin: HB-92-M992-C175	Ray: TQC
Agence Spatiale Canadienne #627121		Dessiné par: Lyne Mayrand	
Conçu par: Dick Molloy			



# Système 0N-039-VA1

## Liste de matériel & séquence d'opération

### Liste de Matériel

Qté	Symbole	Matériel	Description
② 1	IPD-1	2000-500	Indicateur de pression différentielle 0 @ 500 Pa
1	IPD-1	A-368	Support pour montage sur une gaine
1	IPS-1	AP5014	Interrupteur de débit
2	—	14004238-001	Tube de pilot
1	P-1	TP970A2020	Thermostat pneumatique de pièce à action directe
1	—	14004456-001	Plaque de montage
1	—	14001614-001	Boîte de montage
② ① 1	—	14004406-800	Couvercle aveugle, sans logo
1	RC2-1	VP527A1075	Vanne 2 voies, 1/2", CV = 1.6, 2 @ 5 PSI
1	RC2-2	VP527A1067	Vanne 2 voies, 1/2", CV = 1", 2 @ 5 PSI
② 1	REP-1	RP418A1107	Relais électro-pneumatique, 120 VAC
1	RP-1	RP972A1006	Relais pneumatique Inverseur
1	—	14003030-001	Accessoire de montage
③ 3	⑦	40002576-001	Manomètre 1 1/2", 0 @ 30 PSI

### Séquence d'Opération

#### A. l'arrêt:

- Le robinet d'eau refroidie (RC2-1) est fermé.
- Le ventilateur est à l'arrêt.
- Le robinet d'eau de chauffage (RC2-2) est ouvert.

#### Au départ du système:

- Sur activation du démarreur manuel, le ventilateur d'alimentation démarre.
- Le relais REP-1 s'enclenche pour admettre l'air comprimé aux contrôles.

#### En marche normale:

- Le robinet (RC2-1) module le débit d'eau refroidie pour maintenir le point de consigne au thermostat dans la passerelle.
- Le robinet (RC2-2) module le débit d'eau de chauffage pour maintenir le point de consigne au thermostat dans la passerelle.

Description	révision	#4	Date	Emit:
Tel que construit			01/10/93	30/10/92
Révision dessinée par: Lyne Mayrand				


<b>Honeywell</b>				
<b>Projet:</b> (211992)		<b>Dessin:</b> Liste de matériel & séquences d'opération		
Agence Spatiale Canadienne #627121				
<b>Dessiné par:</b> Lyne Maurand		<b>Num. dessin:</b>	<b>Révis:</b>	
<b>Conçu par:</b> Dick Molloy		HB-92-M992-C176	<b>TQC</b>	



Description révision #4	Date	Emls:
Tel que construit	01/10/93	30/10/92
Révision dessinée par: Lyne Mayrand		

[illegible]

**2** **Note:** Installer tous les accessoires sur la gaine, près du système

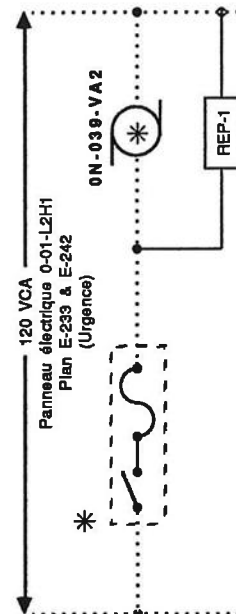




# Système 0N-039-VA2

## Liste de matériel & séquence d'opération

### ① Liste de Matériel

Qté	Symbole	Matériel	Description
1	IPD-1	2000-500	Indicateur de pression différentielle 0 @ 500 Pa
②	IPD-1	A-368	Support pour montage sur une gaine
1	IPS-1	AP5014	Interrupteur de débit
2	--	14004238-001	Tube de pilot
1	P-1	TP970A2020	Thermostat pneumatique de pièce à action directe
1	--	14004458-001	Plaque de montage
1	--	14001614-001	Boîte de montage
1	--	14004406-800	Couvercle aveugle, sans logo
1	RC2-1	VP527A1075	Vanne 2 voies, 1/2", CV = 1.6, 2 @ 5 PSI
②	RC2-2	VP527A1067	Vanne 2 voies, 1/2", CV = 1", 2 @ 5 PSI
1	REP-1	RP418A1107	Relais électro-pneumatique, 120 VAC
1	RP-1	RP972A1006	Relais pneumatique inverseur
1	--	14003030-001	Accessoire de montage
③	⑦	40002576-001	Manomètre 1 1/2", 0 @ 30 PSI

### Séquence d'Opération

#### A l'arrêt:

- Le robinet d'eau refroidie (RC2-1) est fermé.
- Le ventilateur est à l'arrêt.
- Le robinet d'eau de chauffage (RC2-2) est ouvert.

#### Au départ du système:

- Sur activation du démarreur manuel, le ventilateur d'alimentation démarre.
- Le relais REP-1 s'enclenche pour admettre l'air comprimé aux contrôles.

#### En marche normale:

- Le robinet (RC2-1) module le débit d'eau refroidie pour maintenir le point de consigne au thermostat dans la passerelle.
- Le robinet (RC2-2) module le débit d'eau de chauffage pour maintenir le point de consigne au thermostat dans la passerelle.

Description révision	#4	Date	Emis:
Tel que construit		01/10/93	30/10/92
Révision dessinée par: Lyne Mayrand			

Honeywell			
Projet: (211992)	Dessin: Liste de matériel &		
Agence Spatiale Canadienne #627121	séquence d'opération		
Dessiné par: Lyne Mayrand	Num. dessin:	Rev:	
Conçu par: Dick Molloy	HB-92-M992-C178	TQC	



## **Annexe C2**

Séquence et schéma de contrôle


Système CVAC du type C2



# Système 2N-034

(Poste de contrôle principal)

Description	révision	#3	Date	Emis:
Tel. que construit			01/10/93	20/11/92
Révision dessinée par:	Lyne Mayrand			

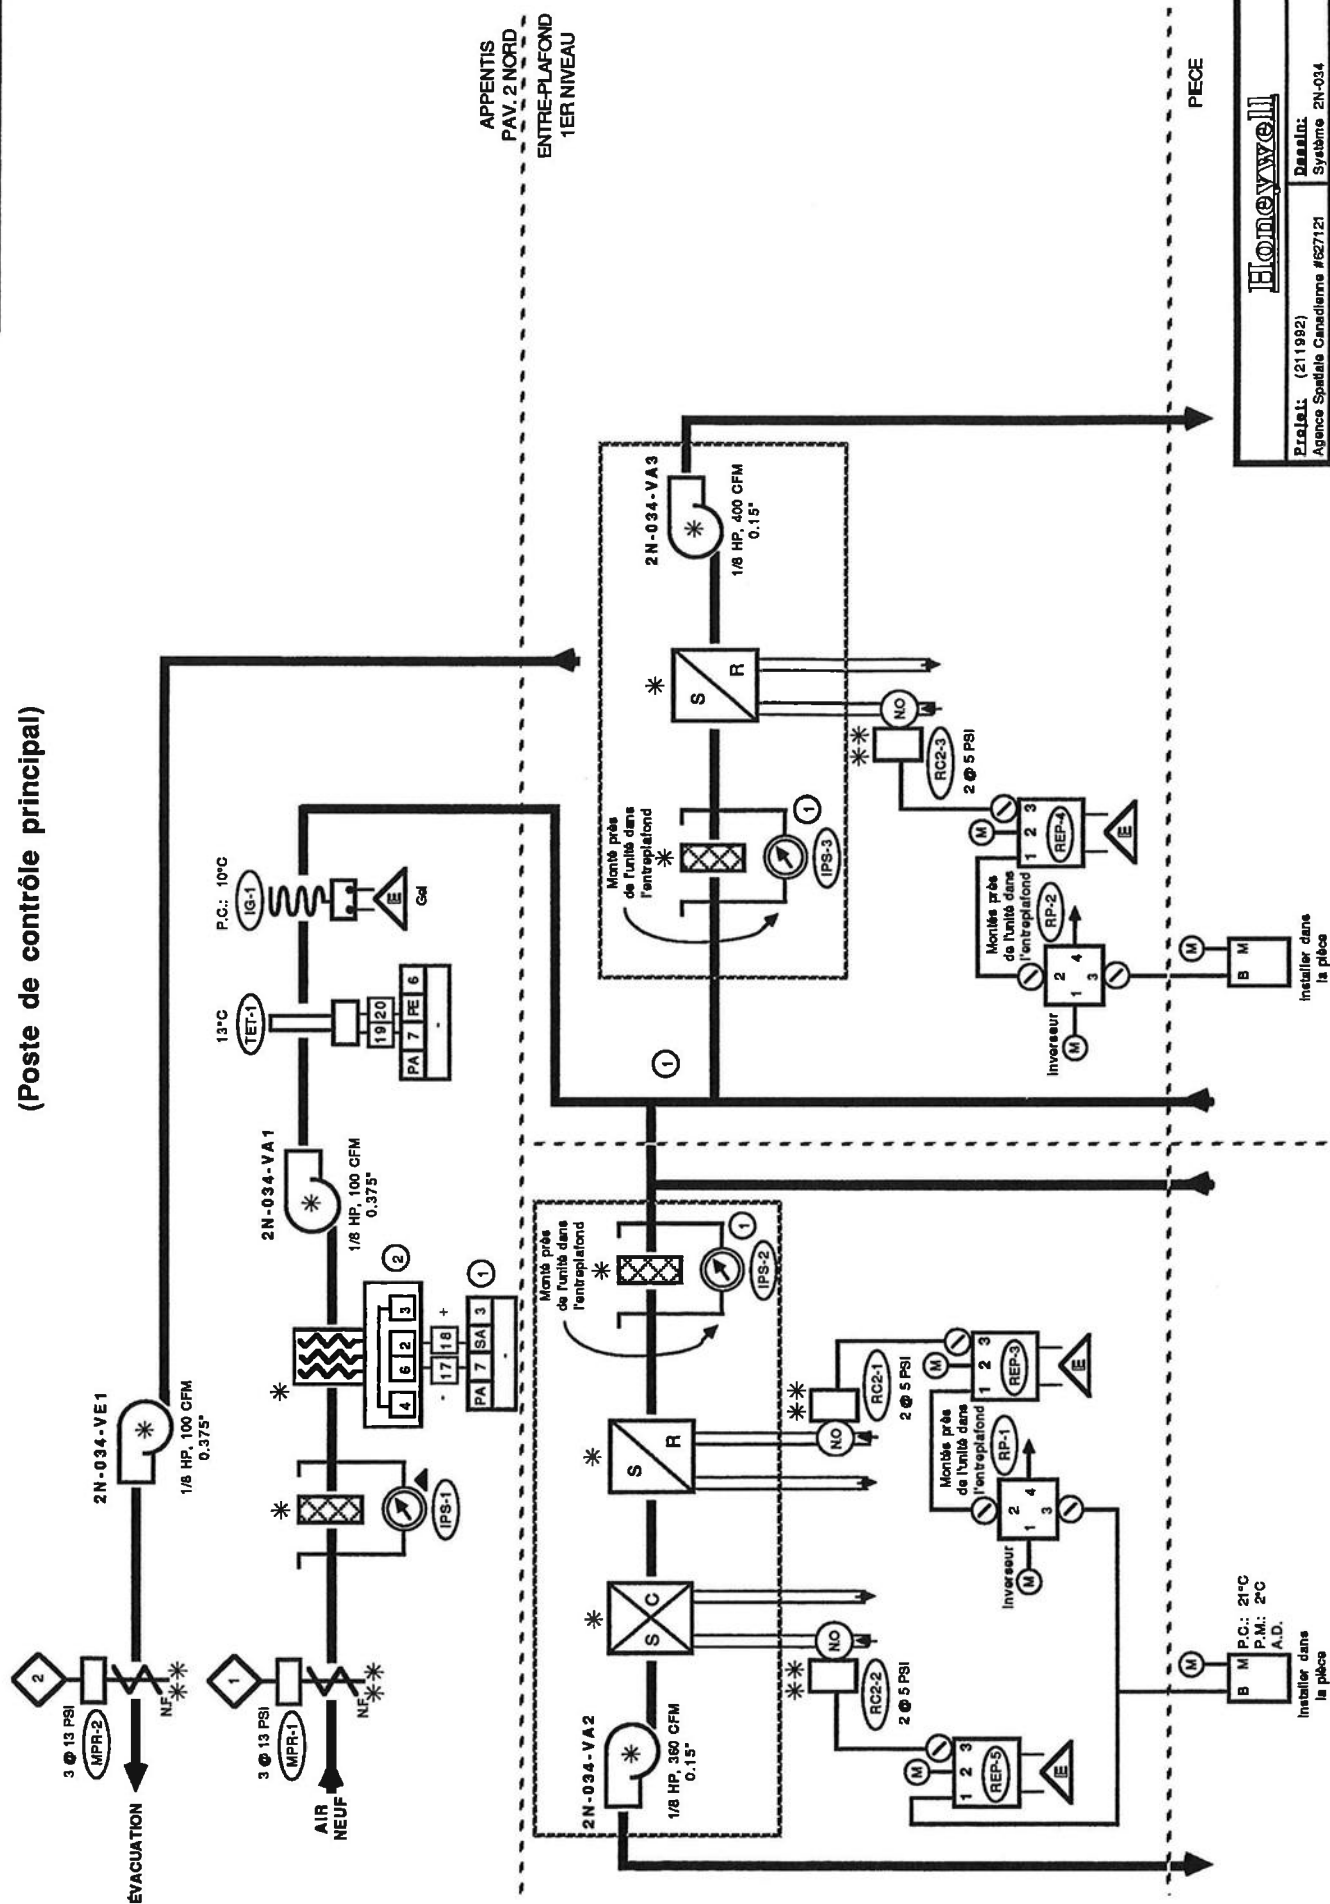


Honeywell	
Projet: (211992)	Dessiné: Système 2N-034
Agence Spéciale Canadienne #627121	Num. dessin: HB-92-M992-C198
Dessiné par: Lyne Mayrand	RAY: TQC
Conçu par: Sylvain Pilon	



# Système 2N-034

## Panneau

Description	révision #2	Date	Emiss:
Tel que construit	01/10/93		20/11/92
Révision dessinée par: Lyne Mayrand			

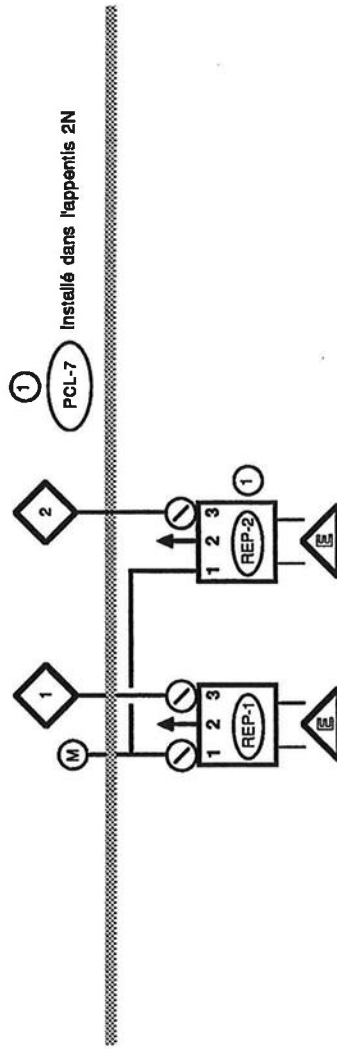





Honeywell			
Projet: (211992)	Dessin: Système 2N-034		
Agence Spatiale Canadienne #627121	Panneau		
Dessiné par: Lyne Mayrand	Num. dessin: HB-92-M992-C199	Rév:	TQC
Conçu par: Dick Molloy			



# Système 2N-034

## Diagramme Electrique

Description révision	#2	Date	Emiss:
Tel que construit		01/10/93	20/11/92
Révision dessinée par:	Lyne Mayrand		

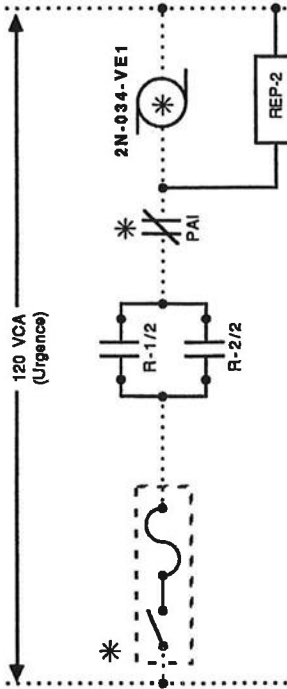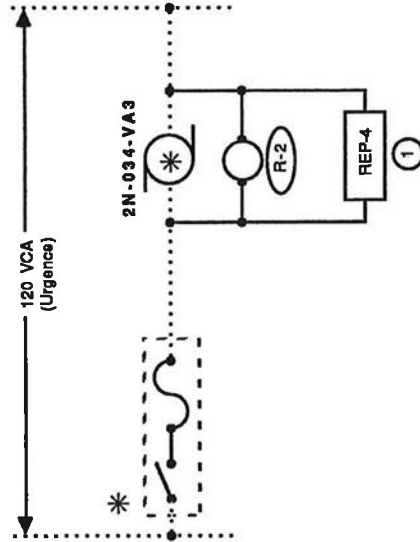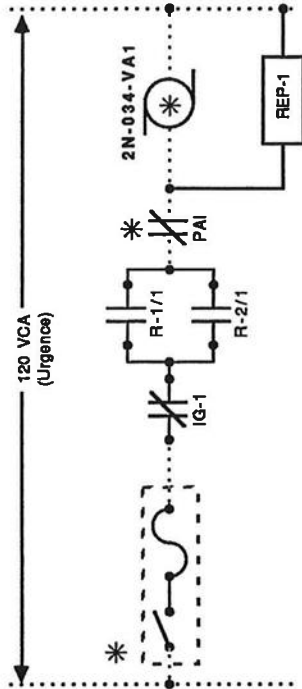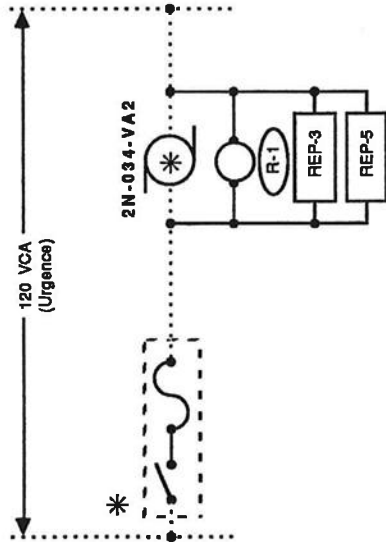

Honeywell			
Projet:	(211992)	Dessin:	Diagramme électrique
Agence Spatiale Canadienne #627121			
Dessiné par:	Lyne Mayrand	Num. dessin:	HB-92-M992-C200
Conçu par:	Dick Molloy	Rev:	TQC



# Système 2N-034

## Liste de matériel & séquence d'opération

### Liste de Matériel

Qté	Symbole	Matériel	Description
② 1	IG-1	T675B1002	Thermostat basse limite à réarmement manuel
1	IG-1	311268D	Support de bulbe
3	IPS-1,2,3	2000-500	Indicateur de pression différentielle 0 @ 500 Pa
2	IPS-2,3	A-368	Support pour montage sur une gaine
6	---	14004238-001	Tube de pilot
② 1	MPR-1,2	MP909E1018	Actionneur pneumatique de registre 3 @ 13 PSI
2	R-1,2	R4222D1013	Relais contacteur 120VCA
2	R-1,2	129384A	Boîtier et couvercle pour relais
1	RC2-1	VP527A1067	Vanne pneumatique 1/2", CV = 1.00
1	RC2-2	VP525A1416	Vanne pneumatique 1/2", CV = 2.00
1	RC2-3	VP527A1075	Vanne pneumatique 1/2", CV = 1.6
2	REP-1,2	RP418B1071	Relais électro-pneumatique, 120VCA
3	REP-3,4,5	RP418A1107	Relais électro-pneumatique, 120VCA avec boîtier
2	RP-1,2	RP972A1006	Relais pneumatique inverseur
2	RP-1,2	14003030-001	Accessoire de montage
② 1	TET-1	TE200-B-6-B-2	Transmetteur électronique 3000Ω, tige 4"
11	②	40002576-001	Manomètre 1 1/2", 0@30 PSI

### Séquence d'Opération

#### A l'arrêt:

- Les registres d'air neuf (MPR-1) et d'évacuation (MPR-2) sont fermés.
- Les robinets d'eau refroidie RC2-1 & RC2-3 sont fermés.
- Le robinet d'eau de chauffage RC2-2 est fermé.
- Les ventilateurs sont à l'arrêt.
- Le serpentin électrique ne fonctionne pas.

#### Au départ du système:

- Sur activation de leur démarreur manuel respectif, les ventilateurs VA-2 & VA-3 démarrent.
- ① - Au démarrage des ventilateurs VA-2 et/ou VA-3, les ventilateurs VA-1 & VE-1 démarrent par entrebarrage électrique.
- Au démarrage du ventilateur VA-1, le registre d'air frais MPR-1 ouvre via REP-1.
- Au démarrage du ventilateur VE-1, le registre d'évacuation MPR-2 ouvre via REP-2.

#### En marche normale:

- Pour le climatiseur hydronique VA-2, les robinets RC2-1 et RC2-2 modulent respectivement le débit d'eau refroidie et le débit d'eau de chauffage en séquence de façon à maintenir le point de consigne au thermostat de pièce.
- Pour le climatiseur hydronique VA-3, le robinet RC2-3 module le débit d'eau refroidie, de façon à maintenir le point de consigne au thermostat de pièce.
- Le serpentin de chauffage électrique (SE-1) module sa capacité afin de maintenir le point de consigne dans l'air d'alimentation du ventilateur VA-1. Le serpentin électrique ne peut pas fonctionner si le ventilateur VA-1 est à l'arrêt.

#### Alarmes

- Sur alarme de IG-1 (10°C), le système VA-1 s'arrête.
- Sur alarme du PAI, les ventilateurs VA-1 & VE-1 s'arrêtent.

Description révision #3	Date	Emis:
Tel que construit	01/10/93	20/11/92
Révisé dessiné par: Lyne Mayrand		

Honeywell		
Projet: (211992)	Dessin: Liste de matériel & séquence d'opération	
Agence Spatiale Canadienne #627121		
Dessiné par: Lyne Mayrand	Num. dessin:	Révisé:
Conçu par: Sylvain Pilon	HB-92-M992-C201	TQC



## **Annexe C3**

Séquence et schéma de contrôle


Systeme CVAC du type C3




# Système 03-024 (Services Centrale d'énergie)

(Niveau 2, Pavillon 3)



Description révisé	#4	Date	Emis:
Tel que construit		01/10/93	30/09/92
Révisé dessiné par:	Lyne Mayrand		

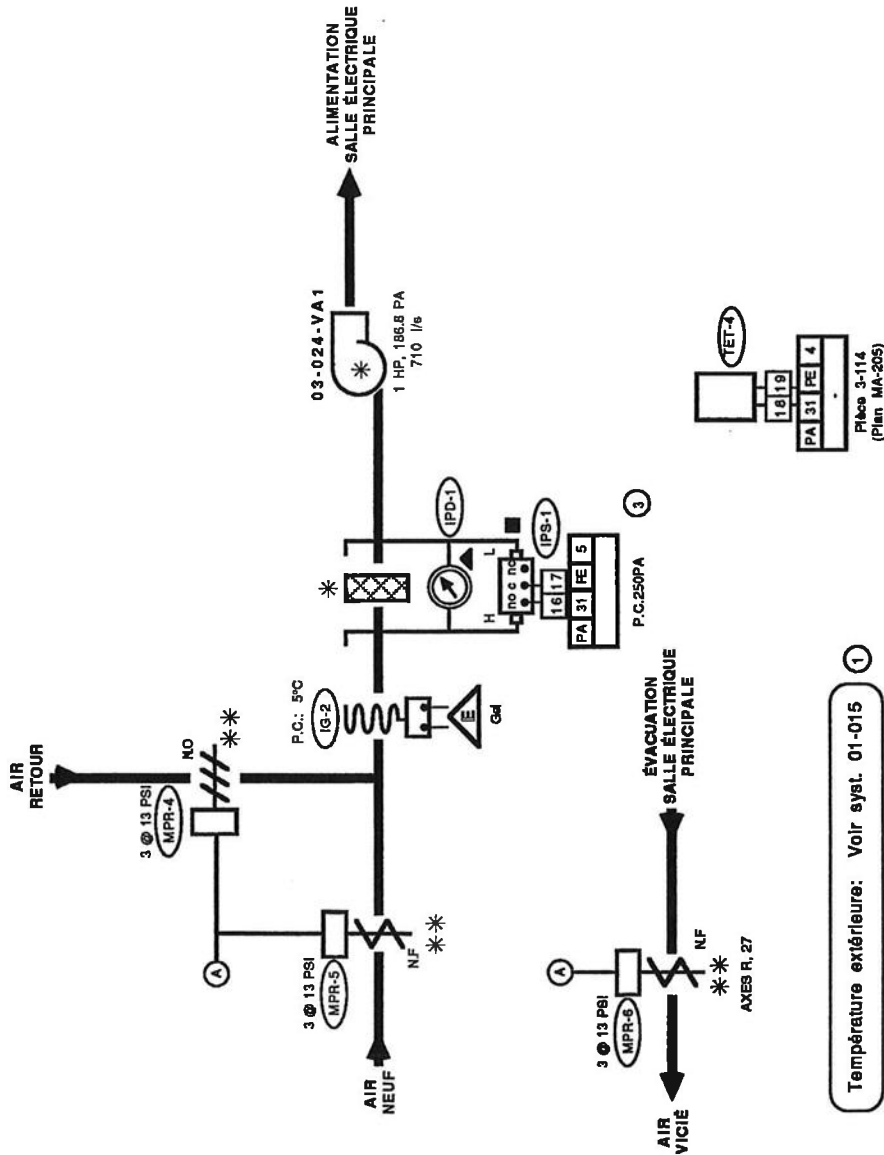

Température extérieure: Voir syst. 01-015

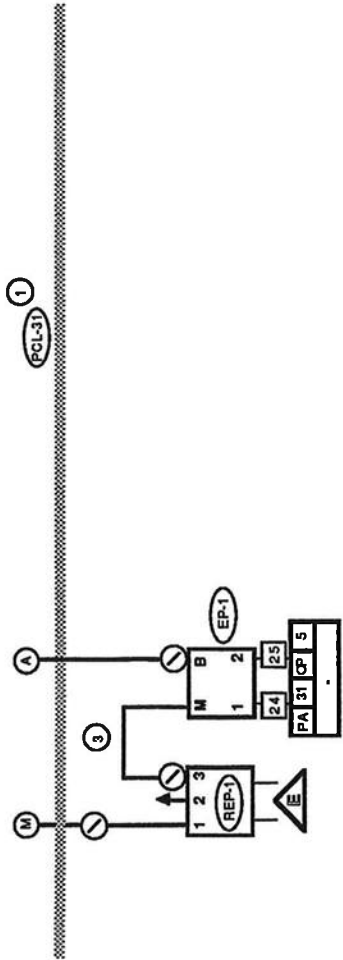

## Diagramme Electrique

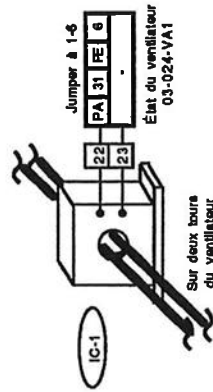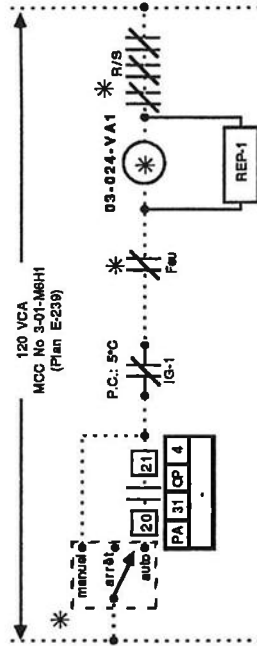

<b>Honeywell</b>			
Projet: (211902)	Dessiné: Agence Spatiale Canadienne #627121	Système: 03-024	
Dessiné par: Lyne Mayrand	Num. dessin: HB-92-M992-C84	Rev: TCC	
Consulté par: Rick Mollan			



# Système 03-024

## Liste de matériel & séquence d'opération

Description	révision	#3	Date	Emis:
Tel que construit			01/10/93	30/09/92
Révision dessinée par:	Lune Mayrand			

①

### Liste de Matériel

Qté	Symbole	Matériel	Description
1	EP-1	RP7517A1017	Convertisseur 2-10VDC @ 3-14 PSI
1	IC-1	DSO-102 N.O.	Interrupteur de courant, "Sheldon"
1	IG-1	L480G1044	Thermostat basse limite à réarmement manuel
1	IPS-1	AP5014	Interrupteur de débit, .05 @ 3000 PA
1	IPD-1	2000-500	Indicateur de pression différentielle 0@500 PA
2	---	14004238-001	Tube de pilot
3	MPR-4@6	MP909E1018	Actionneur pneumatique de registre 3 @ 13 PSI
1	REP-1	RP418B1071	Relais électro-pneumatique, 120 VAC
1	TET-4	TE-200-AE-6	Transmetteur électronique 3000Ω, de pièce
3	②	40002576-001	Manomètre 1 1/2", 0 @ 30 PSI

### Séquence d'Opération

#### A l'arrêt

- Le ventilateur est à l'arrêt.
- Les registres d'air neuf (MPR-4) et d'évacuation (MPR-6) sont fermés.
- Le registre de retour (MPR-5) est ouvert.

#### Au départ du système

- En position "Auto", le ventilateur d'alimentation démarre selon la cédule 024 établie au CNP.
- Les relais REP-1 s'encienche pour admettre l'air comprimé aux contrôles.
- Les registres d'air neuf (MPR-4) et d'évacuation (MPR-6) s'ouvrent.

#### En marche normale

- Les registres d'air neuf (MPR-4), de retour (MPR-5) & d'évacuation (MPR-6) modulent le débit d'air pour maintenir le point de consigne à (TET-4).

#### Alarmes:

- Sur alarme du PAI, les systèmes s'arrêtent via un contact du PAI.
- Sur alarme de IG-2 (5°C), le système 03-024 s'arrête.

#### État du système

- L'état de marche des ventilateurs et l'état des filtres sont reportés au CNP.
- Le CNP totalise le temps d'opération des moteurs

#### Contrôle à distance

- Arrêt/Départ.
- Réajustement des points de consigne.

Honeywell


Projet: (211992)	Dessin: Liste de matériel
Agence Spatiale Canadienne #627121	& séquence d'opération
Dessiné par: <b>Lune Mayrand</b>	Num. dessin: HB-92-M992-C85
Conçu par: <b>Dick Molloy</b>	Révisé: TQC



# Système 2S-051 (Salle satellite de téléphonie)


(Pavillon 2 Sud, niveau 1, pièce 2-113)

Description révision #5	Date	Emis:
Tel que construit	01/10/93	21/08/92
Révision dessinée par:	Lune Mayrand	

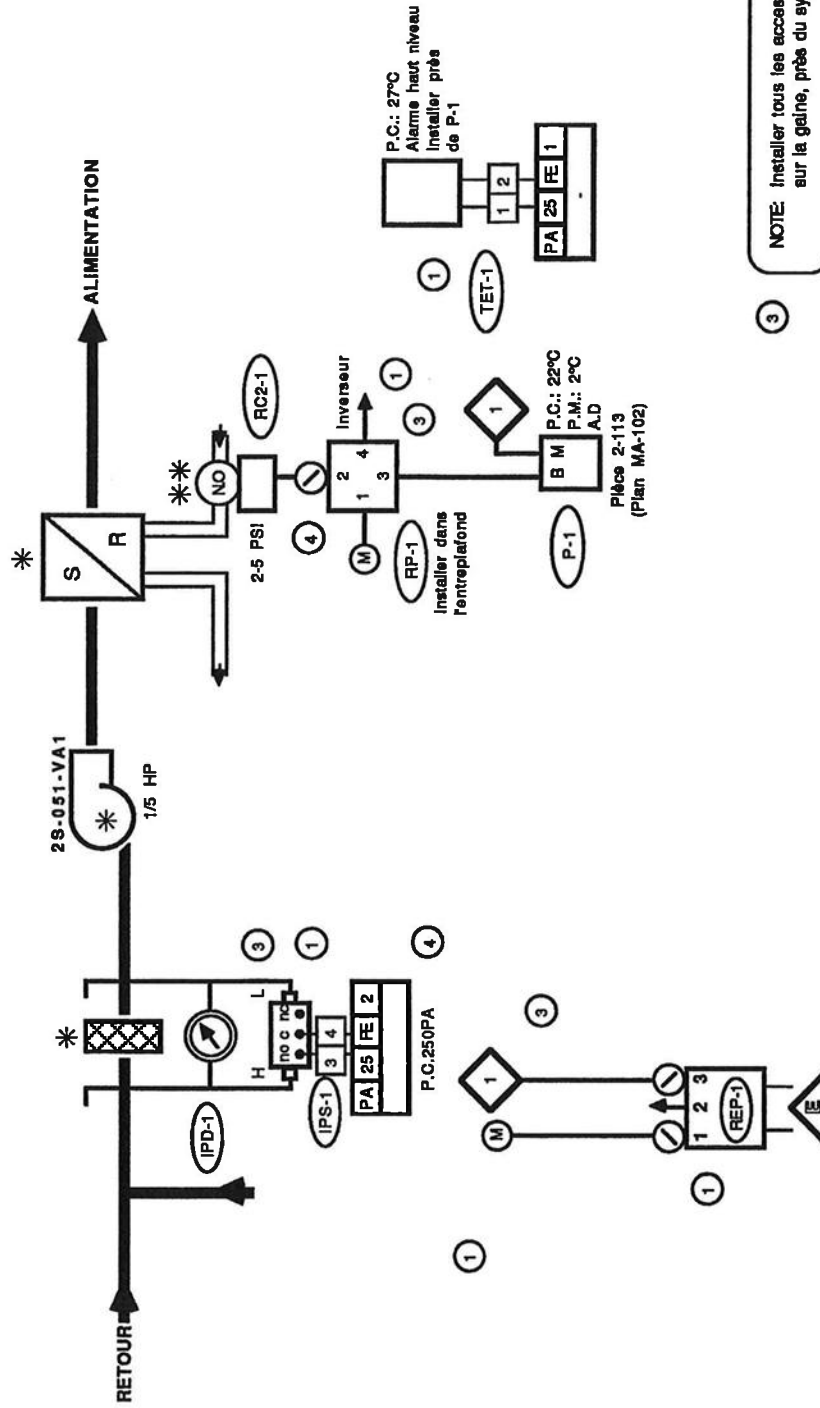

NOTE: Installer tous les accessoires sur la gaine, près du système.

## Diagramme Electrique

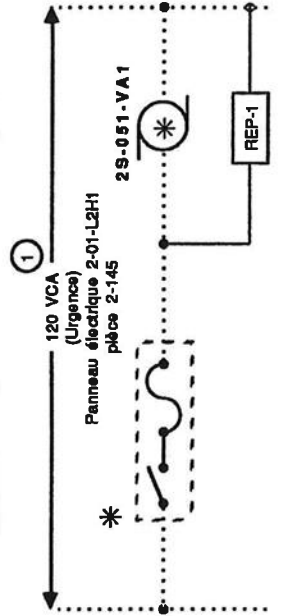

<b>Honeywell</b>	
Projet: (211992)	Dessin:
Agence Spatiale Canadienne #627121	Système 2S-051-VA1
Dessiné par: <b>Lune Mayrand</b>	Num. dessin:
Conçu par: <b>Sylvain Pilon</b>	HB-92-M992-C61
	REV: TQC



# Système 2S-051

## Liste de matériel & séquence d'opération

### ① Liste de Matériel

Qté	Symbole	Matériel	Description
② 1	IPD-1	2000-500	Indicateur de pression différentielle 0 @ 500 Pa
1	IPD-1	A-368	Support pour montage sur une gaine
1	IPS-1	AP5014	Interrupteur de débit
2	--	14004238-001	Tube de pilot
1	P-1	TP970A2020	Thermostat pneumatique de pièce à action directe
1	--	14001614-001	Plaque de montage
1	--	14004458-001	Boîte de montage
1	--	14004406-800	Couvercle aveugle, sans logo
② 1	RC2-1	VP527A1075	Vanne 2 voies, 1/2", CV = 1.6, 2 @ 5 PSI
② 1	REP-1	RP418A1107	Relais électro-pneumatique, 120 VAC
② 1	RP-1	RP972A1008	Relais pneumatique inverseur
1	--	14003030-001	Accessoire de montage
1	TET-1	TE-200-AE-8	Transmetteur électrique 3000Ω, de pièce
③ 3	①	40002576-001	Manomètre 1 1/2", 0 @ 30 PSI

### Séquence d'Opération

#### A l'arrêt:

- Le robinet d'eau refroidie (RC2-1) est fermé.
- Le ventilateur est à l'arrêt.

#### Au départ du système:

- Sur activation du démarreur manuel, le ventilateur d'alimentation démarre.
- Le relais REP-1 s'enclenche pour admettre l'air comprimé aux contrôles.

#### En marche normale:

- Le robinet (RC2-1) module le débit d'eau refroidie pour maintenir le point de consigne au thermostat de pièce.

#### ① Alarme:

- Sur détection de haute température (TET-1) un signal d'alarme de haute température est envoyé au CNP.

Description révision #4	Date	Emis:
Tel que construit	01/10/93	21/08/92
Révision dessinée par:	Lynne Mayrand	

Honeywell		
Projet: (211992)	Dessins: Liste de matériel & séquence d'opération	
Agence Spatiale Canadienne #627121		
Dessiné par: Lynne Maurand	Num. dessin:	Révis:
Conçu par: Sylvain Pilon	HB-92-M992-C62	TQC



# 2-078-VA1

# AGENCE SPATIALE-SALLE INFORMATIQUE - Contrôles des systèmes CVAC -

## INDEX

2... LÉGENDE.


### Système 25-078-VA1 @ 25-078-VA1

1. SÉQUENCE D'OPÉRATION
2. DIAGRAMME DES CONTRÔLES DU SYSTÈME DE VENTILATION 25-085-VA1 @ 25-085-VA1
3. DIAGRAMME DES CONTRÔLES DU SYSTÈME DE VENTILATION 25-086-VA1 @ 25-078-VA1
4. RACCORDEMENT DU CONTRÔLEUR PA-125 (EXISTANT)
5. RACCORDEMENT DU CONTRÔLEUR 101 ET 301 (EXISTANT)

### Système 25-078-VA1

6. SÉQUENCE D'OPÉRATION ET DIAGRAMME DES CONTRÔLES DU SYSTÈME DE VENTILATION 25-078-VA1
7. RACCORDEMENT DU CONTRÔLEUR PA-122 (EXISTANT)
8. RACCORDEMENT DU CONTRÔLEUR PA-125 (EXISTANT)



} EXISTANT À CONSERVER/EXISTING TO MAINTAIN  
} EXISTANT À MODIFIER/EXISTING TO MODIFY.

NO	2010-08-20	APPROBATION	N/C
DATE	2010-08-20	REVISION	PAIR
ARCH	NOUVEAU EXPERT	 1443 rue Blouin 1000 Montréal 31 Boulevard (Hochberg) 250 421 (514) 441-2820 Fax: (514) 441-2821	
NO PROJET	7786	AGENCE SPATIALE SALLE INFORMATIQUE	
DATE	OCTOBRE 2010	11115	
COMPLU PAR	DESSINE PAR		
N. CHANG	N. CHANG		
CLIENT	VENTILATION	REF	INDEX
BELLE-RIVE		NO DESSIN	01




#2-078-VA/

# TABEAU DES LÉGENDES

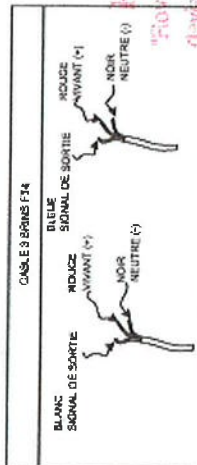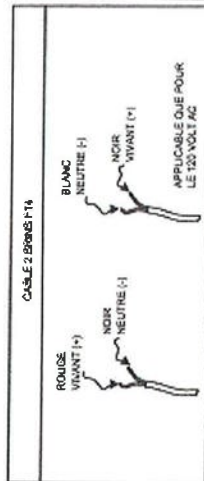

## LÉGENDE DES SONDES ET TRANSMETTEURS

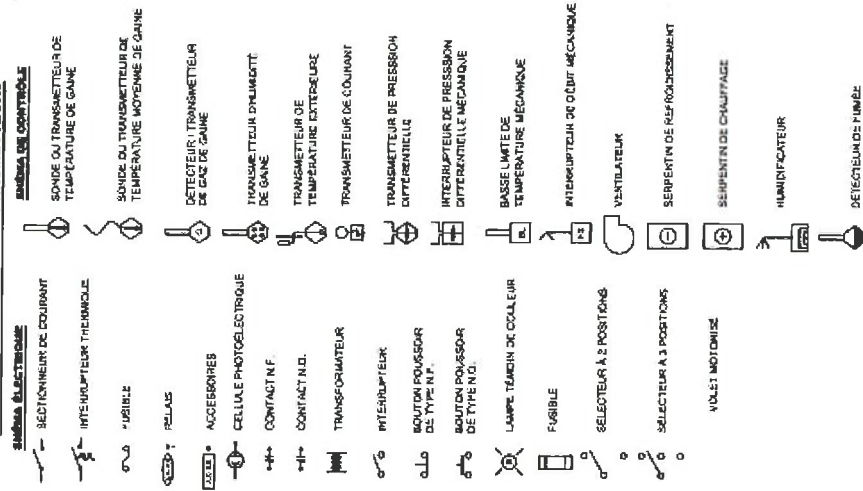

## IDENTIFICATION DES BORNES DE RACCORDEMENT

- 1 BORNES 120 VCA NON PROTÉGÉ
- 2 BORNES 120 VCA
- 3 BORNES BAS VOLTAGE
- MISE À LA TERRE
- SOURCE DE COURANT ALTERNATIF
- SOURCE COURANT CONTINU POS
- SOURCE COURANT CONTINU NEG
- BORNE D'UN ÉQUIPEMENT EXTÉRIEUR
- AU BORNES AU PANNEAU DE COMMANDE
- AU BORNES D'UN CONTRÔLEUR NUMÉRIQUE
- SE RAPPORTEZ AU SCHEMA ELECTRIQUE
- SE RÉFÉRER AU DÉTAILS DE RACCORDEMENT
- NON FOURNI PAR NSW CONTRÔLE OU EXISTANT
- ACCESSOIRE EN FACE DE PANNEAU
- ACCESSOIRE DANS LE PANNEAU

## LISTE DES CÂBLES

TYPE	CÂBLE
ETHERNET	# 9155
LDN	# 8210
ASTRO/NET RS485	# 1250
ÉQUIPEMENT 2 BRINS 120 VAC SLINK SONDE TRANSMETTEUR SIGNAL	# 7229
ÉQUIPEMENT 3 BRINS (BONDE TRANSMETTEUR SIGNAL)	# 7121

## SYMBÔLE DES FILS

- LIEN CÂBLE FAIT PAR D'AUTRES
- NUMÉRO DE BAINS NECESSAIRE

ROCHON EXPERTS-CONSEILS INC.  
 "Rochon uniquement pour la conformité générale avec les plans et plans. L'ingénieur ne prendra nullement que les données figurant au présent dessin sont justes et complètes. La personne ou la firme soumettant le dessin est seule et unique responsable de son exactitude, de ses performances, des détails et des dimensions."

REÇU APRÈS MODIFICATION  
 À REVISER ET SOUMETTRE À NOUVEAU  
 À REVISER, SOUMETTRE SELON LES PLANS ET DEVIS  
 SIGNATURE: *[Signature]*  
 DATE: 24/09/2010

APPR. 2010-08-20	APP. 2010-08-20	APP. 2010-08-20	APP. 2010-08-20
NO	DATE	REVISION	N.C.
ARCH.	NO	REVISION	PAR
ING. ROCHON EXPERT	NO	REVISION	PAR
NO PROJET	7794	TITRE	ACCESSION SPATIALE
DATE	OCTOBRE 2010	PROJET	SALLE INFORMATIQUE
CONCEU PAR	N. CHUNG	PROJET	N. CHUNG
CLIENT	VENTILATION BELLE-RIVE	REF	LEGENDE
		NO	LEGENDE
		02	



#2-078-VA1

## SÉQUENCE D'OPÉRATION

### SÉQUENCE DE CONTRÔLE DES SYSTÈMES 23-065-VA1, 23-066-VA1, 23-067-VA1, 23-068-VA1, 23-069-VA1 ET 23-070-VA1

#### UNITÉ D'ALIMENTATION

Le ventilateur de l'unité fonctionne continuellement. La vanne de refroidissement est modulée en fonction de la demande du transfert de la pièce. Un transmetteur de courant est installé sur le ventilateur afin de détecter une malopération. Lorsque la température de la pièce est inférieure à la température de la pièce, la vanne de refroidissement sera mise en opération.

#### UNITÉ 23-065

Une sonde de la température sera installée dans chaque local 23-302 et 23-303. Lorsque le ventilateur 23-065-VA1 fonctionne, le volet 23-065-MER1 est ouvert, le volet 23-065-MER2 est maintenu ouvert par la panne de supervision incendie. La sonde d'humidité sur l'unité fournira la condition existante au PLC.

#### UNITÉ 23-066

Sur déillance de l'unité 065 ou 067, l'unité 066 prend la relève. Séquence d'arrêt: fermer le VA et le volet MER1 à la sortie de l'unité. Ouvrir le volet 066-MER1 et le MER2 ou MER3 disponibles jusqu'à l'unité est en panne. Les sondes de températures de la pièce serviront à gérer l'opération de l'unité 066.

#### UNITÉ 23-067

Une sonde de température sera installée dans le local 23-304.A. Lorsque le ventilateur 23-067-VA1 fonctionne, le volet 23-067-MER1 est ouvert, le volet 23-067-MER2 ou MER3 sont maintenus ouverts par la panne de supervision incendie. La sonde d'humidité et la sonde de CO2 sur l'unité fourniront la condition existante au PLC.

#### UNITÉ 23-068

Une sonde de température sera installée dans le local 23-205.A.1. Lorsque le ventilateur 23-068-VA1 fonctionne, le volet 23-068-MER1 est ouvert, le volet 23-068-MER2 ou MER3 sont maintenus ouverts par la panne de supervision incendie. La sonde d'humidité et la sonde de CO2 sur l'unité fourniront la condition existante au PLC.

#### UNITÉ 23-069

Sur déillance de l'unité 068 ou 070, l'unité 069 prend la relève. Séquence d'arrêt: fermer le VA et le volet MER1 à la sortie de l'unité. Ouvrir le volet 069-MER1 et le MER2 ou MER3 disponibles jusqu'à l'unité est en panne. La sonde de température de la pièce servira à gérer l'opération de l'unité 069.

#### UNITÉ 23-070

Une sonde de température sera installée dans le local 23-204.A. Lorsque le ventilateur 23-070-VA1 fonctionne, le volet 23-070-MER1 est ouvert, le volet 23-070-MER2 ou MER3 sont maintenus ouverts par la panne de supervision incendie. La sonde d'humidité et la sonde de CO2 sur l'unité fourniront la condition existante au PLC.

#### CONDITION D'INCENDIE

En condition d'alarme d'incendie, le volet 23-065-MER1 @ 23-070-MER1 doivent fermer.

#### SÉQUENCE D'AUTORISATION DÉPART UNITÉS D'APPONT 66 ET 68

Sur une hausse de température de pièces principale anode et l'unité d'appont démonte. Cette opération est autorisée seulement si l'eau refroidit pour la salle en dessous de 8°C et si l'unité d'appont n'est pas en fonction.

Sur une perte d'alimentation, l'unité principale anode et l'unité d'appont démonte. Cette opération est autorisée seulement si l'unité d'appont n'est pas en opération.

Un bouton à écran permet d'arrêter l'unité d'appont pour un retour à la normale.

### ROCHON EXPERTS-CONSEILS INC.

"Tous renseignements pour le confort généralisé avec les plans et devis. L'installateur ne garantit rien pour les données figurant au présent devis sans autres renseignements. La personne ou la firme soumettant le devis est seule et unique responsable de son contenu, de sa performance, des délais et des dimensions."

✓ NEU

□ REVU APRÈS MODIFICATION

□ À REVISER ET SOUMETTRE À NOUVEAU

□ REFUSÉ, SOUMETTRE DE NOUVEAUX PLANS ET DEVIS

SIGNATURE: *Shafiqul Islam*

DATE: 23/09/2010

APPR. 20-04-20	APPROBATION	N.C.
NO	REVISION	PAR
ARCH		
ING	ROCHON EXPERT	1500 Ave. Harcourt Local #115 St-Jacques (Ouest) Montréal, QC H3K 2G1 Tél: (514) 341-2010
NO PROJET	7794	
DATE	OCTOBRE 2010	TITRE
CONC. PAR	ESSAIME	AGENCE SPATIALE
N. CHANG	N. CHANG	SALLE INFORMATIQUE
CLIENT	VENTILATION BELLE-RIE	REF. S.D. 23-000-VA1
		NO. DESIN S-23000-VA1
		03



[illegible]

LOCAL 2B-262

ALBERTA/NEW

LOCAL 25-302 &amp; 301

CL5 VOLET  
24V DU MOC85  
E 2F16TW SHLD  
M.P. 46

AD UNIT ☒ ZAIRWISHD

1003 TOT  
EAT UNIT  
25-065-VA1

1028 DZ  
STAT FILTRE  
M18TW SH.D

1004 LAF  
LEMP. DE PPGC. LOCAL 28-232  
28-055-5F1


HUN. SE PIECE LOCAL 218-212  
 \*  
 PERI  
 :EMP DE PIE



2818 TV SH.D

TEMP 100  
HUM. PRECIP 1003 LBS

## LISTE DE MATÉRIEL

ITEM	ITEM	NATURE	DESCRIPTION
------	------	--------	-------------


---

QUANTITE	ITEM	MARQUE	DESCRIPTION

[illegible]



[illegible][illegible]

QUANTITÉ	ITEM	MARQUE	DESCRIPTION
2	172 *	TAC-VA	Socle de température de pièce aveugle, therm 10K
		SERIES	MODELE: TSMN-5001-1-600
3	FLT *	FLTA	Transmetteur d'humidité, palpeur magnétique, 0-250V/0-0,3A/0,25A/2,5A/2,5A, 24V
		MODELE: EPR-02	
3	-	VERIS	Bascule à 4 points de mesure de pression statique
		MODELE: AA-00	
2	HR1 & HR2 *	INDUSTRIE	Transmetteur d'humidité de zéro à 3% press. 0-300-10VDC, 24V 24V
		VERIS	MODELE: HMX333X
2	Q02-1&C02-3 *	INDUSTRIE	Transmetteur CO2 0-5VDC, 0-2000 ppm, 24V 24V
		MULLCAN	MODELE: RUM04041-1
13	AMERX *	AMERX	Mesure de volée à ressort de capot, 4mm, env. 24V 24V
		BEIJING	MODELE: LF-24 US
1	688CZAI *	BEIJING	Transmetteur de température, 1" diam., CV 215, ressort de rappel, 2,10 VDC, 24V 24V
		MODELE: D028-LF-24 SR US	
2	898DRC241	BEIJING	Valve à 2 voies motrice, 2" diam., CV 46, sans ressort de rappel, 3-10 VDC, 24V 24V
		MODELE: E 8248-A-RB24-SR US	
3	RC *	GREYSTONE	Transmetteur de courant 50 ampère max, 0,6VDC auto-alimenté
		MODELE: E-C5-450-1	

[illegible]








DATE: 23/09/2010



ISSUE	DESCRIPTION
-------	-------------

NOUS UTILISONS LE CONTRÔLEUR 1031 ET 301 QUI SONT DÉJÀ EXISTANT

[illegible]









[illegible]

☐ REÇU APRÈS MODIFICATION  
☐ À RÉVISER ET SOUMETTRE À NOUVEAU  
☒ REFUSE, SOUMETTRE SELON LES PLANS ET DEVIS  
 SIGNATURE: *[Signature]*  
 DATE: 22/09/2010

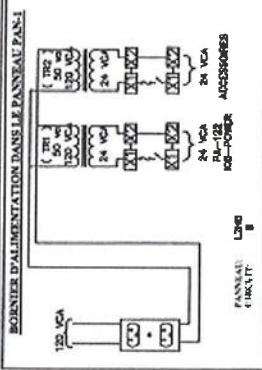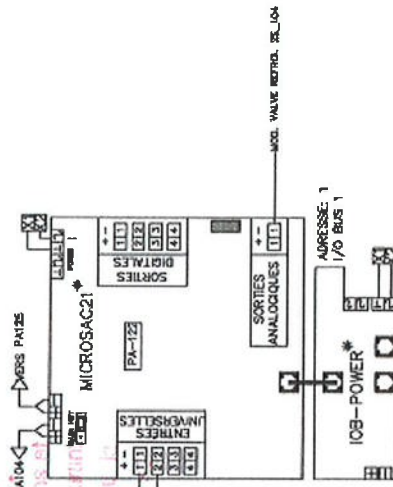

QUANTITE	ITEM	DESCRIPTION	UNITE
1	PA12Z	CONVOLVEUR NUMERIQUE 2014	EA
		MODELE: MACH20AC-21	EA
		Module d'interface réseau 10-Bus	EA
		MODELE: IOB-POWER	EA
	DLTA	Transformateur 120/24VAC, 50 VA, 100% linéaire	EA
		MODELE: DQ300EB	EA
1	TR-1	Transformateur 120/24VAC, 50 VA, 100% linéaire	EA
		MODELE: DQ300EB	EA
1	PAW-1	Panneau de commande 12x12"	EA
		MODELE: -	EA

[illegible]







## **Annexe C4**




Séquence et schéma de contrôle

Systeme CVAC du type C4



**(Niveau 2, Pavillon 3)**

Description révision #4	Date	Emiss:
Tel que construit	01/10/93	30/09/92
Révision dessinée par: Lyne Mayrand		

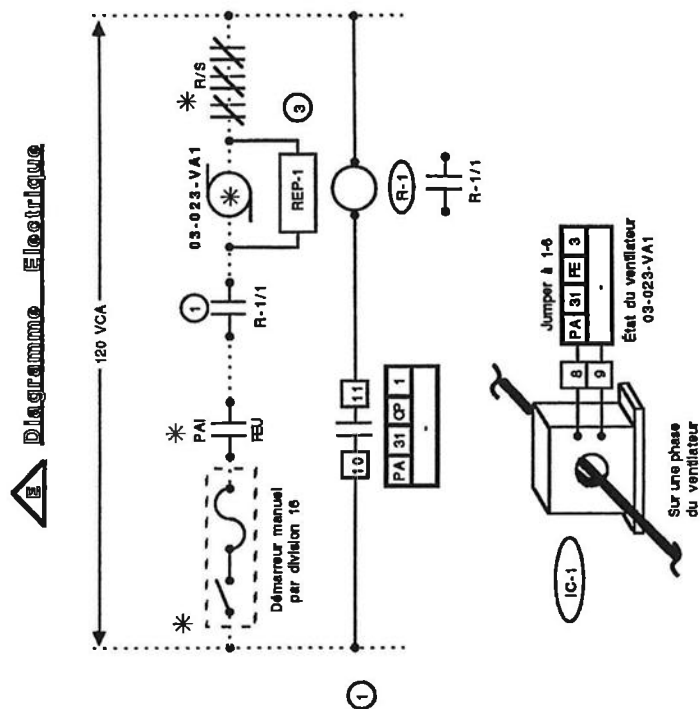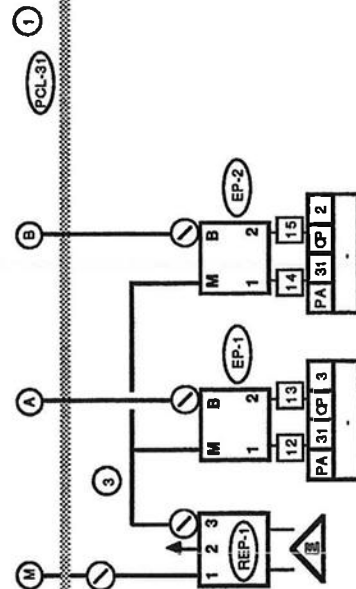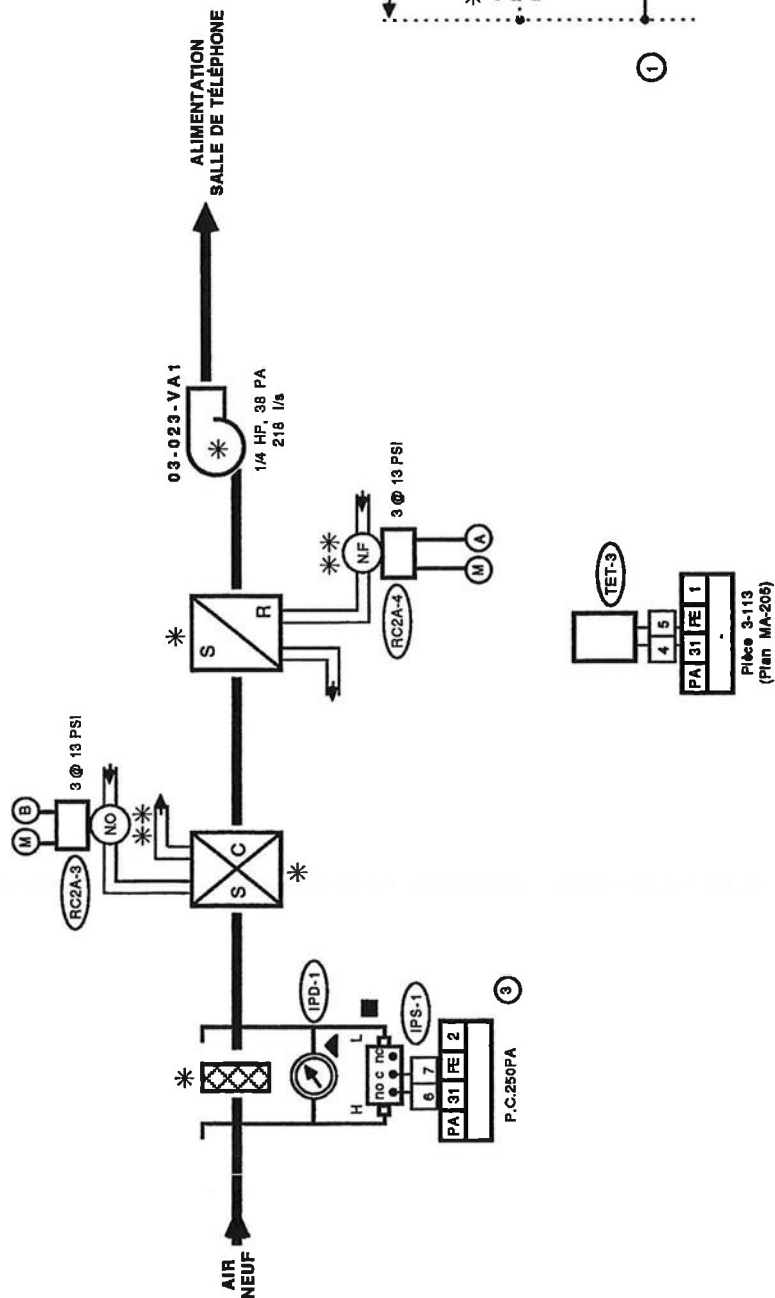

<b>Conçu par:</b> <b>Nick Mallou</b>		<b>R&amp;V:</b> <b>TQC</b>	



# Système 03-023

## Liste de matériel & séquence d'opération

①

### Liste de Matériel

Qté	Symbole	Matériel	Description
2	EP-1,2	RP7517A1017	Convertisseur 2-10VDC @ 3-14 PSI
1	IC-1	DSO-102 N.O.	Interrupteur de courant, "Steldont"
1	IPS-1	AP5014	Interrupteur de débit, .05 @ 3000 PA
1	IPD-1	2000-500	Indicateur de pression différentielle 0 @ 500 PA
2	---	14004238-001	Tube de pilot
1	PCL-31	40889086-001	Porte de panneau
1	PCL-31	40889087-001	Panneau
1	PCL-31	40889089-001	Pieque de montage
1	R-1	R4222B1082	Relais contacteur SPDT, 120VCA
1	RC2A-3	V5011F1008	Vanne 2 voies, 1/2", CV = 0.63
1	---	MP953E1327	Actionneur de vanne 5", A.D., positionneur 10 PSI
1	RC2A-4	V5011F1014	Vanne 2 voies, 1/2", CV = 1
1	---	MP953F1119	Actionneur de vanne 8", A.R., positionneur 10 PSI
1	REP-1	RP418B1071	Relais électro-pneumatique 120 VAC
1	TET-3	TB-200-AE-6	Transmetteur électronique 3000Q, de pièce
4	⊙	40002576-001	Manomètre 1 1/2", 0 @ 30 PSI

### Séquence d'Opération

#### A. l'arrêt

- Le robinet d'eau refroidie est fermé.
- Le robinet d'eau de chauffage est ouvert.
- Le ventilateur est à l'arrêt.

#### Au départ du système

- Sur contact du CNP, le ventilateur d'alimentation démarre.
- Le relais REP-1 s'encenche pour admettre l'air comprimé aux contrôles.

#### En marche normale

- Le robinet (RC2A-3) module le débit d'eau de chauffage pour maintenir le point de consigne dans la salle de téléphone (TET-3).
- Le robinet (RC2A-4) module le débit d'eau refroidie pour maintenir le point de consigne dans la salle de téléphone (TET-3).

#### Alarmes:

- Sur alarme du PAI, les systèmes s'arrêtent via un contact du PAI.

#### État du système

- L'état de marche des ventilateurs et l'état des filtres sont reportés au CNP.
- Le CNP totalise le temps d'opération des moteurs

#### Contrôle à distance

- Arrêt/Départ.
- Réajustement des points de consigne.

Description révision	#2	Date	Emis:
Tel que construit		01/10/93	30/09/92
Révision dessinée par:	Lyne Mayrand		

<b>Honeywell</b>			
Projet: (211992)		Dessin: Liste de matériel	
Agence Spatiale Canadienne #627121		& séquence d'opération	
Dessiné par: Lyne Mayrand		Num. dessin:	Rev:
Conçu par: Dick Molloy		HB-92-M992-C83	TQC