



Q et R #4

Date: Le 11 Juillet 2014

Projet : 01B46-14-0054-Étude de faisabilité, préparation des plans et devis et surveillance des travaux pour la réfection de la toiture du bâtiment #35.

Les soumissionnaires doivent s'assurer que leur proposition soit basée sur la version la plus récente des documents de soumission publiés et prenne en considération les informations ci-dessous, incluant toute information déjà publiée lors d'amendements ou de Q&R antérieurs.

Les propositions ne respectant pas cette exigence seront rejetées.

À noter : Dans le but de respecter l'intégrité des questions qu' AAC a reçu des soumissionnaires, vous trouverez les questions dans la langue de choix du soumissionnaire.

Questions et réponses :

Q.5 Vous serait-il possible de nous transmettre les plans existants en format PDF du bâtiment, pour nous aider dans l'analyse de notre soumission ?

R.5 Les plans « tel que construit » de la construction originale (1991) sont disponibles en pièces jointes.

TOUS LES TERMES ET CONDITIONS DEMEURENT INCHANGÉS

Public Works
Canada

Agriculture
Canada

LES DIMENSIONS SONT PROPOSÉES ET VERIFIÉES
TOUTES DIMENSIONS SUR PLACE AVANT DE
COMMENCER LES TRAVAUX. ASSURER
LA CONFORMITÉ AVEC LES DIMENSIONS
INDIQUÉES SUR LES DESSINS.

THE CONTRACTOR SHALL VERIFY ALL DIMENSIONS
ON THE SITE BEFORE STARTING THE WORK. THE
DIMENSIONS SHALL BE CHECKED ON THE
DIMENSIONS SCALED ON THE DRAWINGS.

RESTORE, REPAIR AND REBUILD IN THE SAME
MANNER AS THE ORIGINAL WORK. ALL
WORKS SHALL BE COMPLETED DURING THE
WORKS. ALL SURFACES REFERRED TO IN THE
DRAWINGS SHALL BE REPAIRED AT ALL
POINTS AND PRESENT AN ASPECT
OF NEW.

Tel que construit

revision	date
A	
B	
C	

project: **NORMANDIN**
cité Roberval


FERME EXPERIMENTALE
pour les services
de recherche et de
développement

EXPERIMENTAL FARM
laboratories, services support
building

IMPLANTATION
SITE PLAN

SCALE: 1:500

designed	9/10/91
drawn	SD
checked	SD
approved	9/11/91
date	9/11/91
scale	1:500
project number	767265
drawing no.	QU11009-B-A-124
sheet no.	60

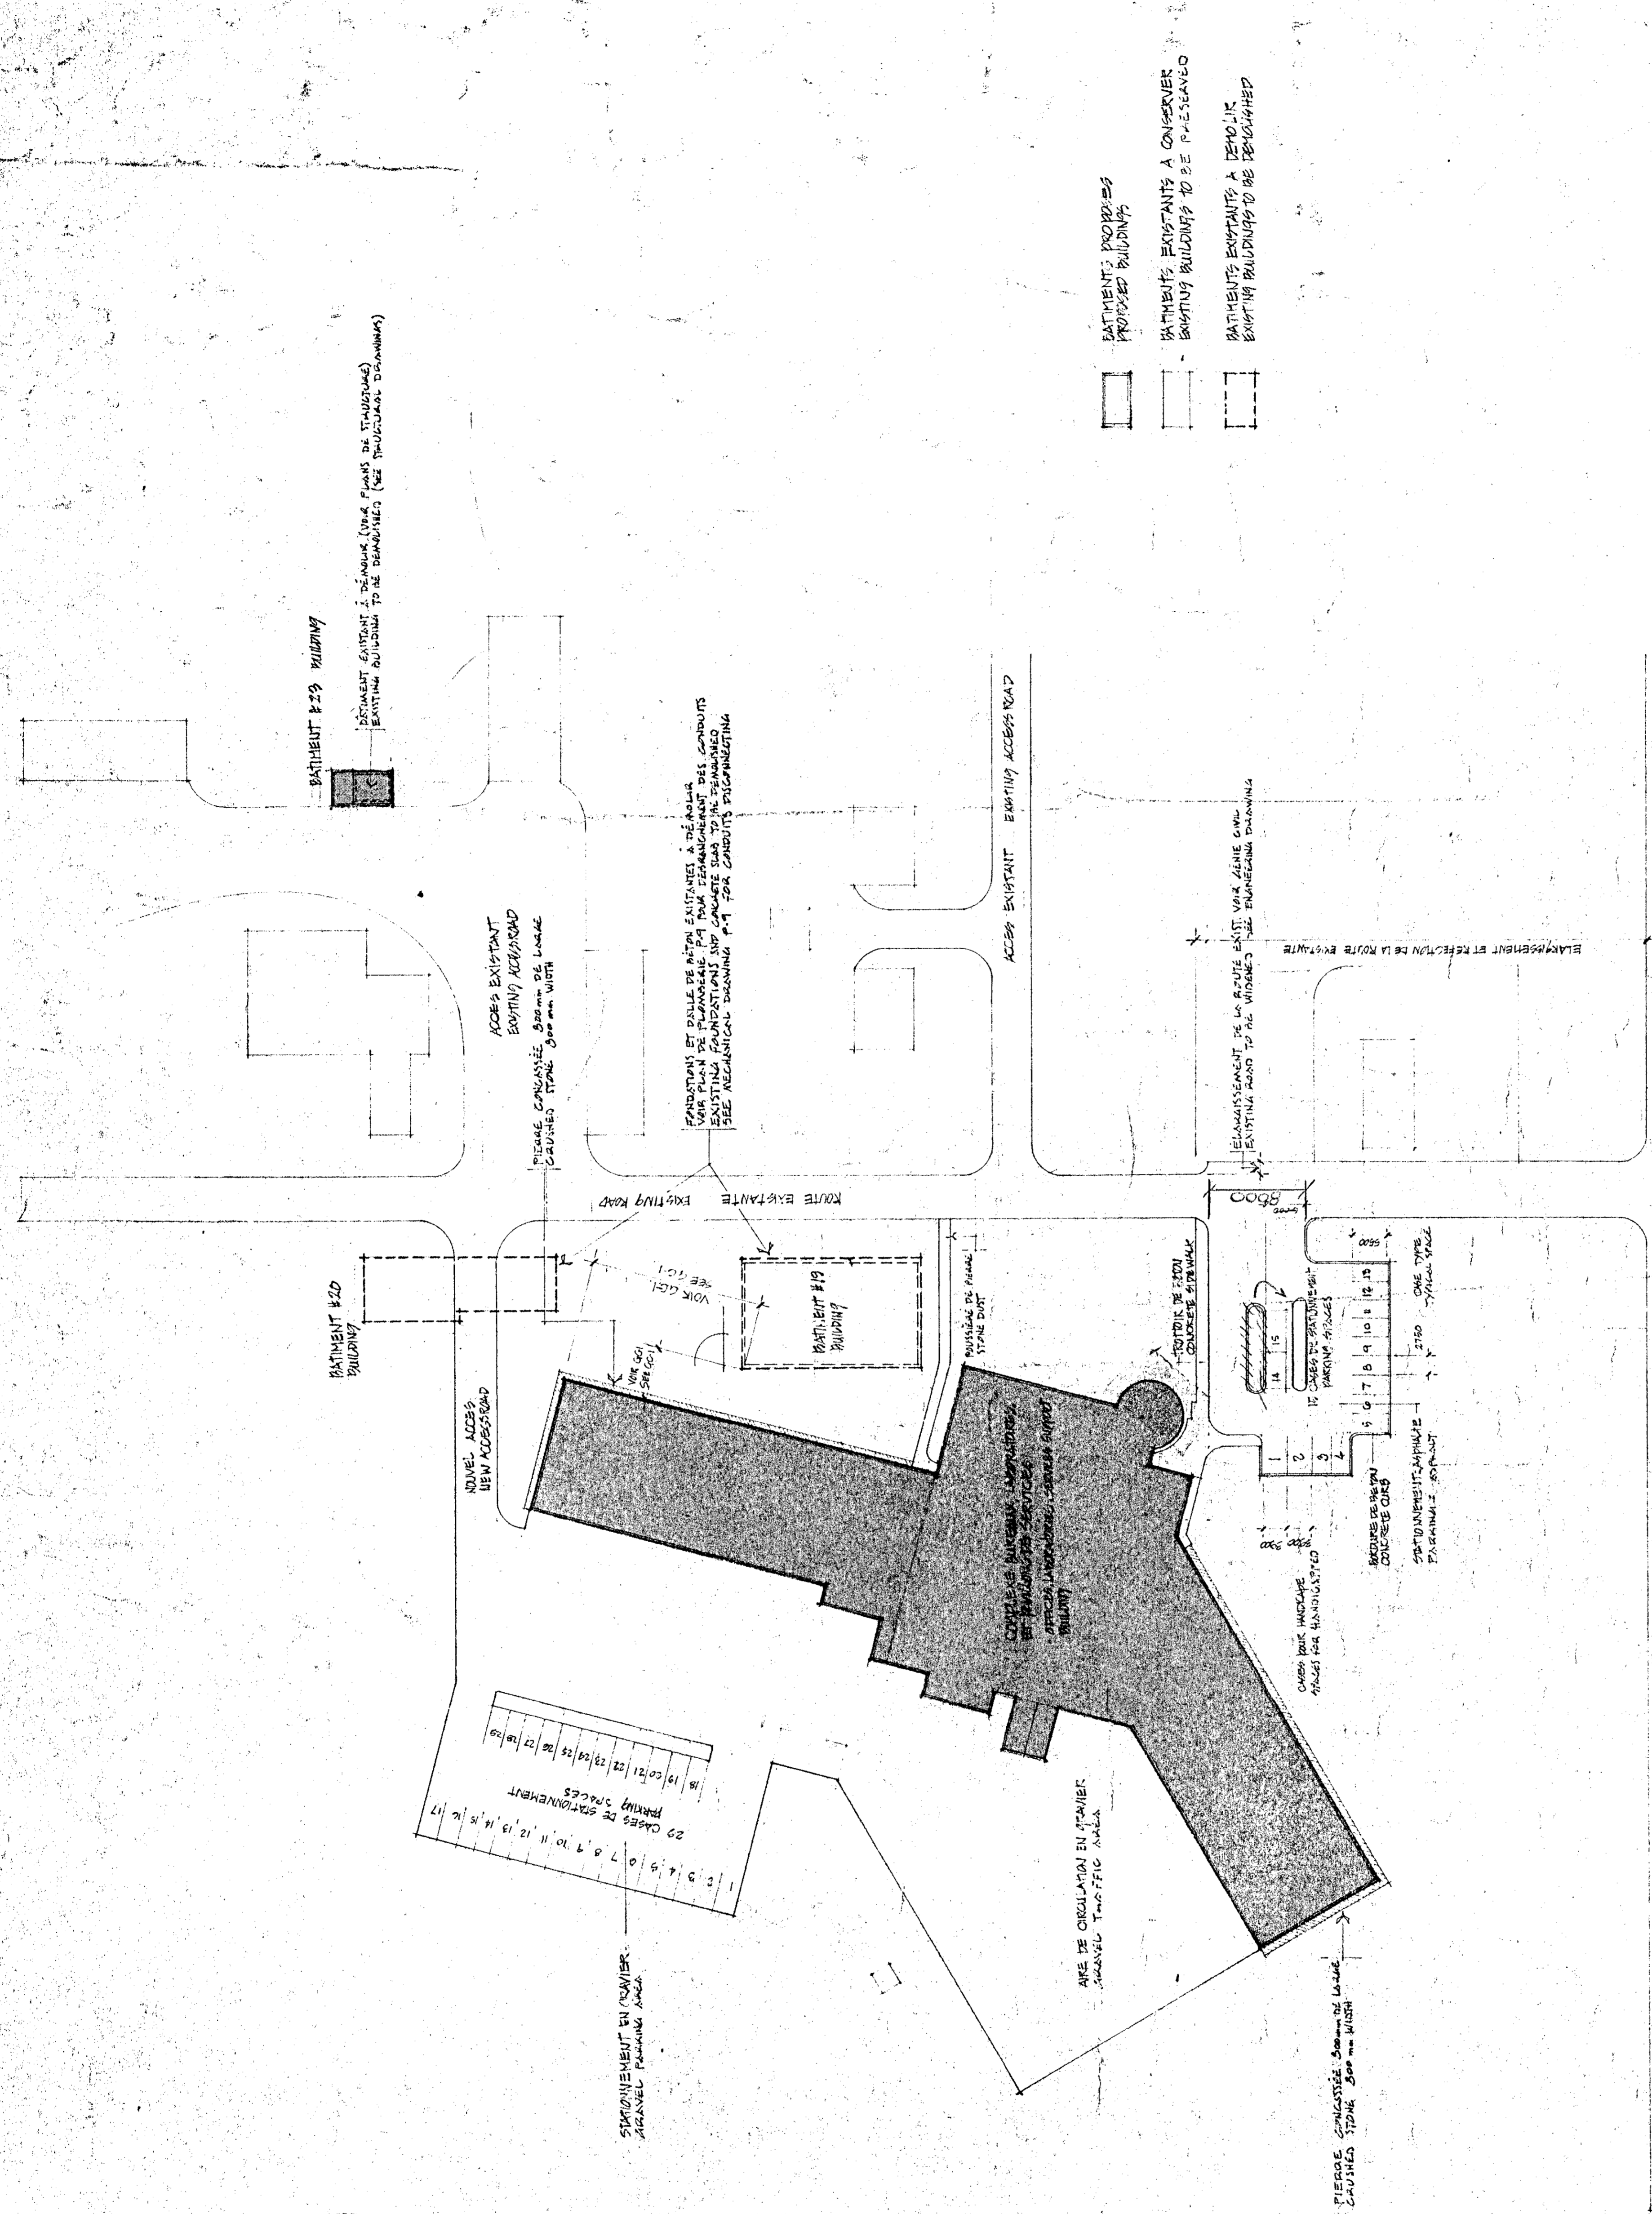

- BATHIMENTS PROPOSÉS
- BATHIMENTS EXISTANTS À CONSERVER
- BATHIMENTS EXISTANTS À DÉMOLIR


Tel que construit



TABLEAU DE PLANTATION/PLANTING LIST

CLE/ SYMBOL	NOM BOTANIQUE/ BOTANICAL NAME	NOM COMMUN/ COMMON NAME	QUANT.	CALLA L'ANNÉE/ SIZE	DISP. DE PLANTATION/ SPACING	REMARQUES REMARKS
A. ARBRES FEUILLUS/DECIDUOUS TREES						
A-1	ELAEAGNUS ANGSTRIIFOLIA	OLIVIER DE BOHEME/ RUSSIAN OLIVE	2	H = 200 cm	5000 mm	T
A-2	FRAXINUS PENNSYLVANICA	FRÊNE ROUGE/RED ASH	4	Ø = 80 mm	-	T
E. DIVERS						
PELOUSE/LAWN: GAZON EN PLACES/SOD						

REMARQUES/REMARKS
 T - EN TOUTE/BALLED AND BURLAPPED
 P - EN POT/POTTED
 LP - ARBRES PLANTÉS EN GROUPEMENT
 LIT DE PLANTATION BIEN DÉLIMITÉ, SANS PELOUSE ET AVEC
 FILLIS (VOIR DÉTAILS)
 PLANTATION BED WELL DEFINITE, WITHOUT GRASS, WITH WOOD
 CHIPS (SEE SPECIFICATION).
 GROUPEMENT SHRUBS:

NOTE: PLANTATIONS ET GAZONNEMENT
 HORS CONTRAT

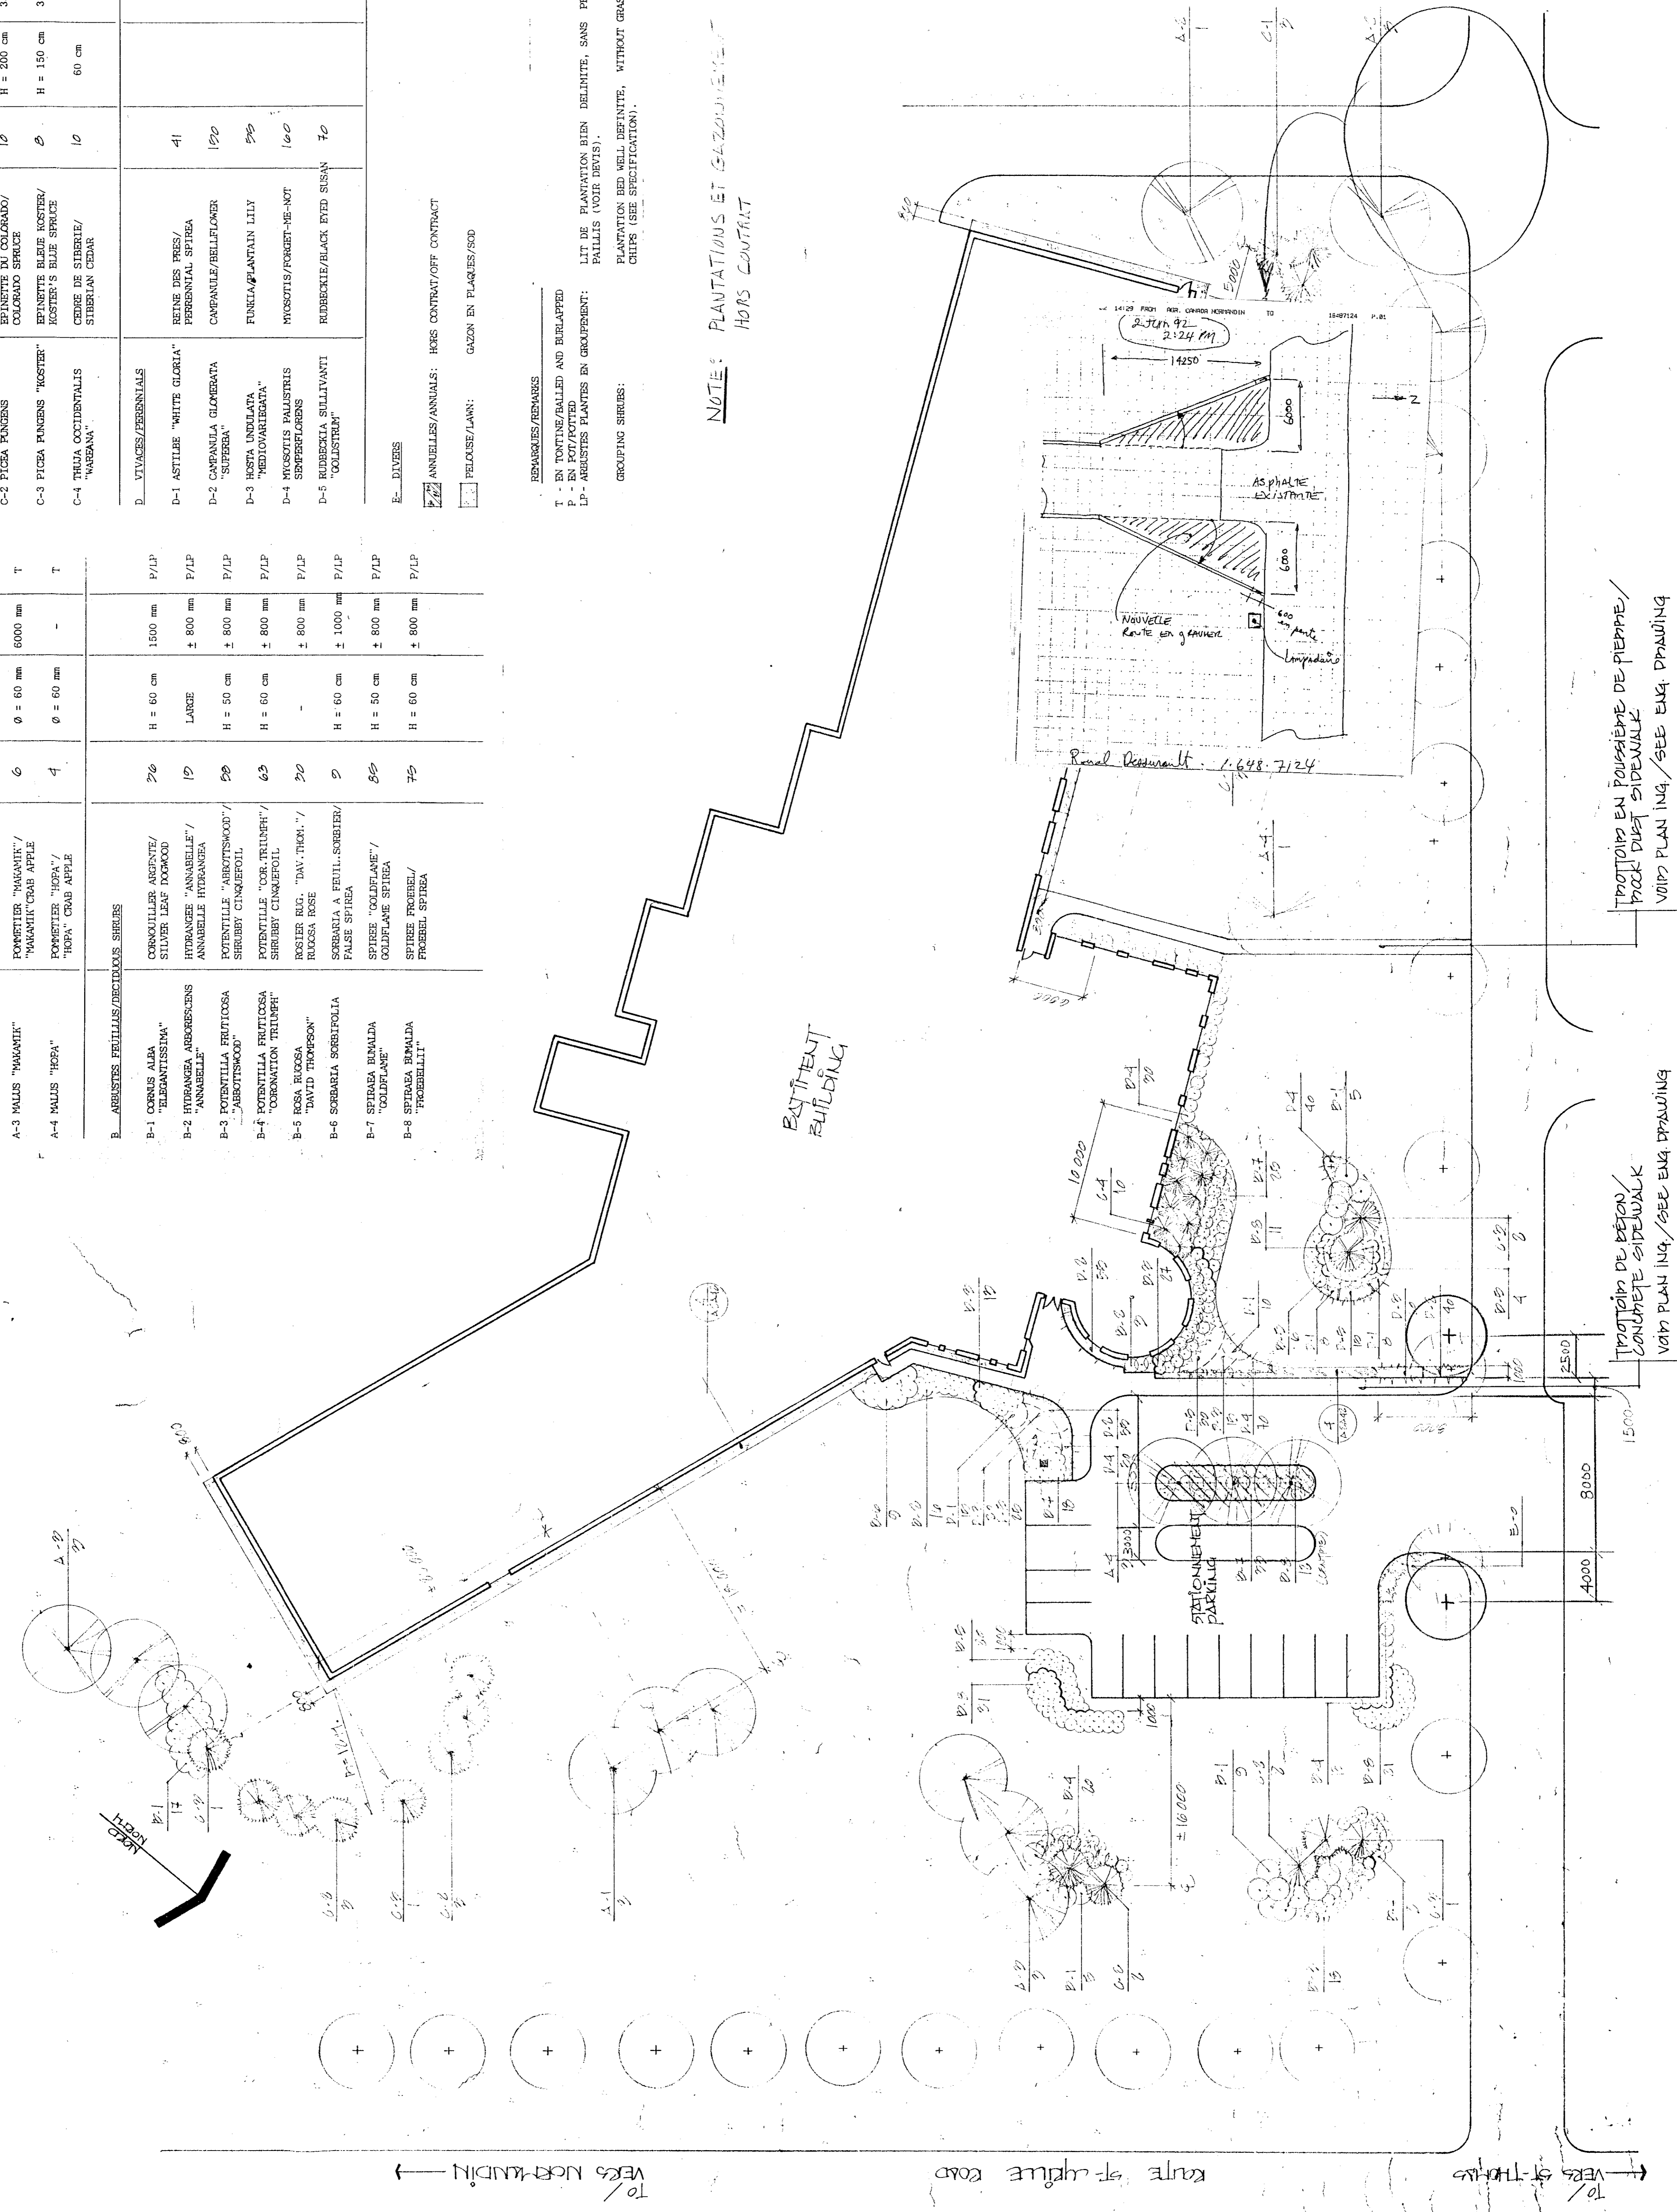


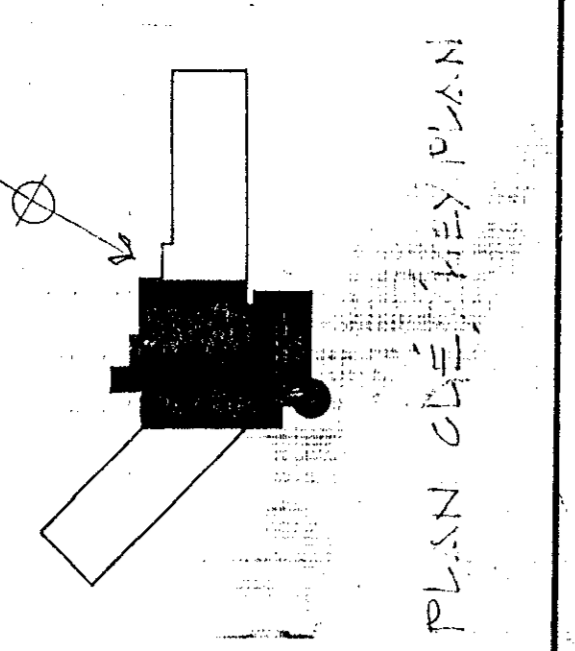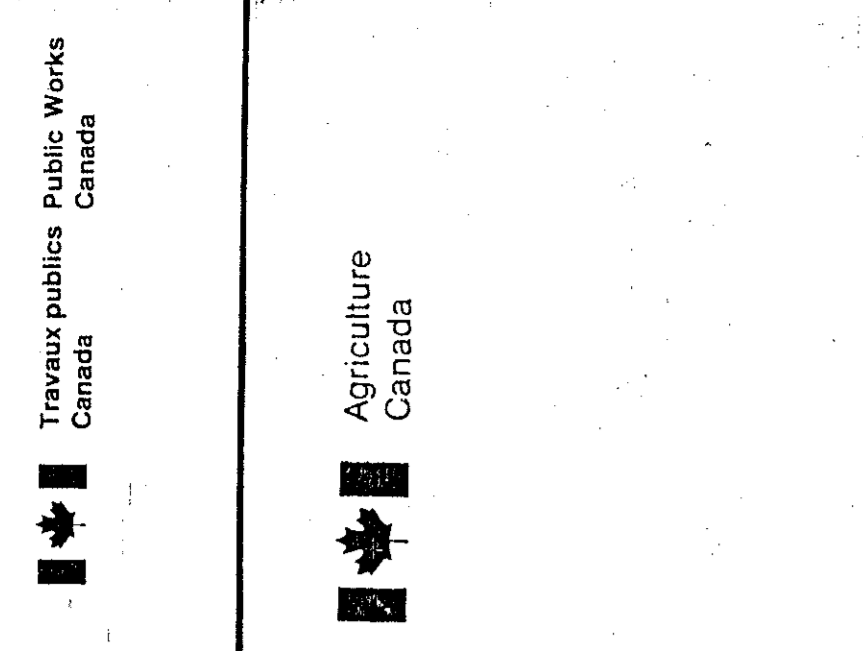


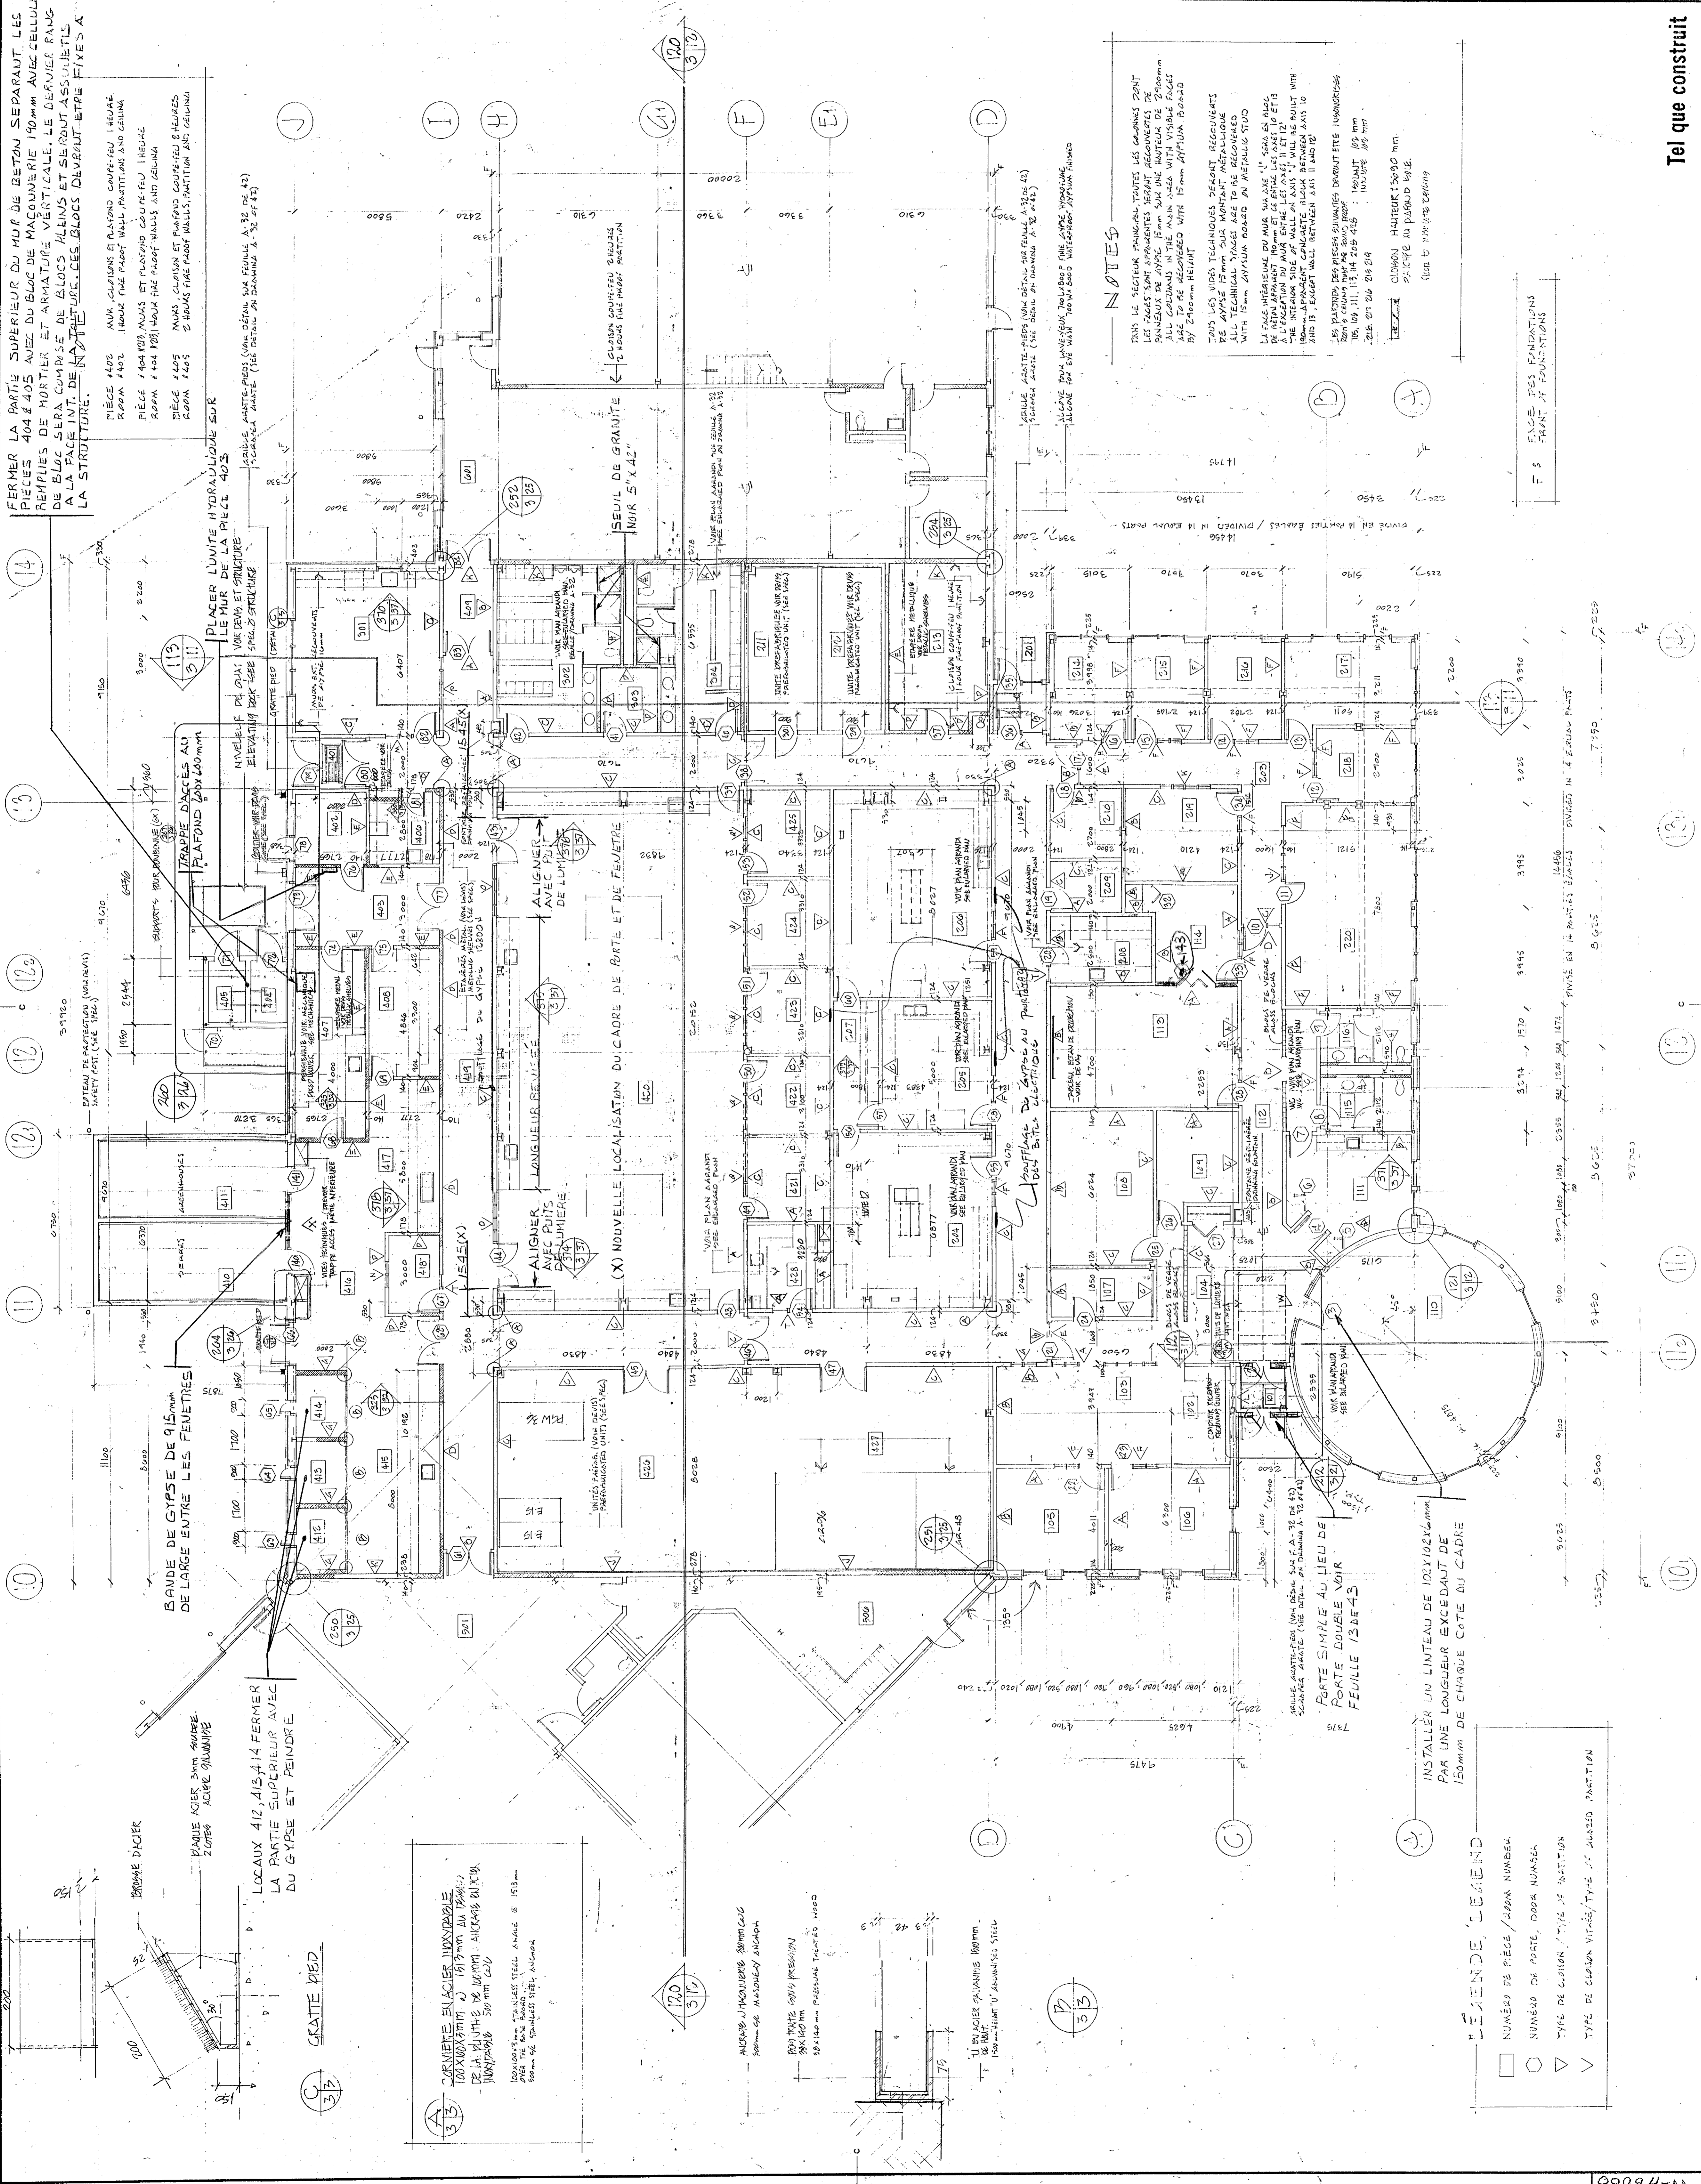

NOTES



Tel que construit

FACE DES FONDATIONS FRONT OF FOUNDATIONS

LEGENDE, LEGEND table with symbols and descriptions:
- Square: NUMERO DE PIECE / ROOM NUMBER
- Circle: NUMERO DE PORTE, DOOR NUMBER
- Triangle: TYPE DE CLAPON / TYPE OF PARTITION
- Inverted Triangle: TYPE DE CLAPON VITRE / TYPE OF GLAZED PARTITION



Travaux publics Canada
Agriculture Canada

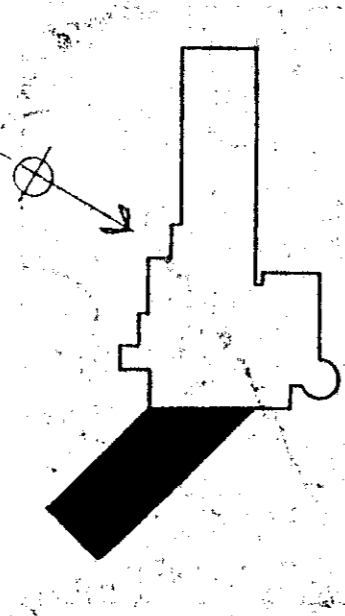

PLAN SIE/KEY PLAN



Tel que construit

revision	date
A	
B	
C	

project: **NORMANDIN**
 cte Roberval
 ferme EXPERIMENTALE
 pavillons bureaux, laboratoires,
 offices, laboratoires, services support
 building

drawn by: **PLAN DU REZ DE CHAUSSÉE**
 pavillon DE SERVICES AGRICOLE 500
 ground floor plan
 services support building AREA 500
 ÉCHELLE 1:100 SCALE

client: **SEEA DE MERES**
 date: 9/10/91
 drawing no: 91131
 approval: **C. Bouchard**
 date: 9/11/91
 title: **Administration de projets PFC**
 project number: **767265**

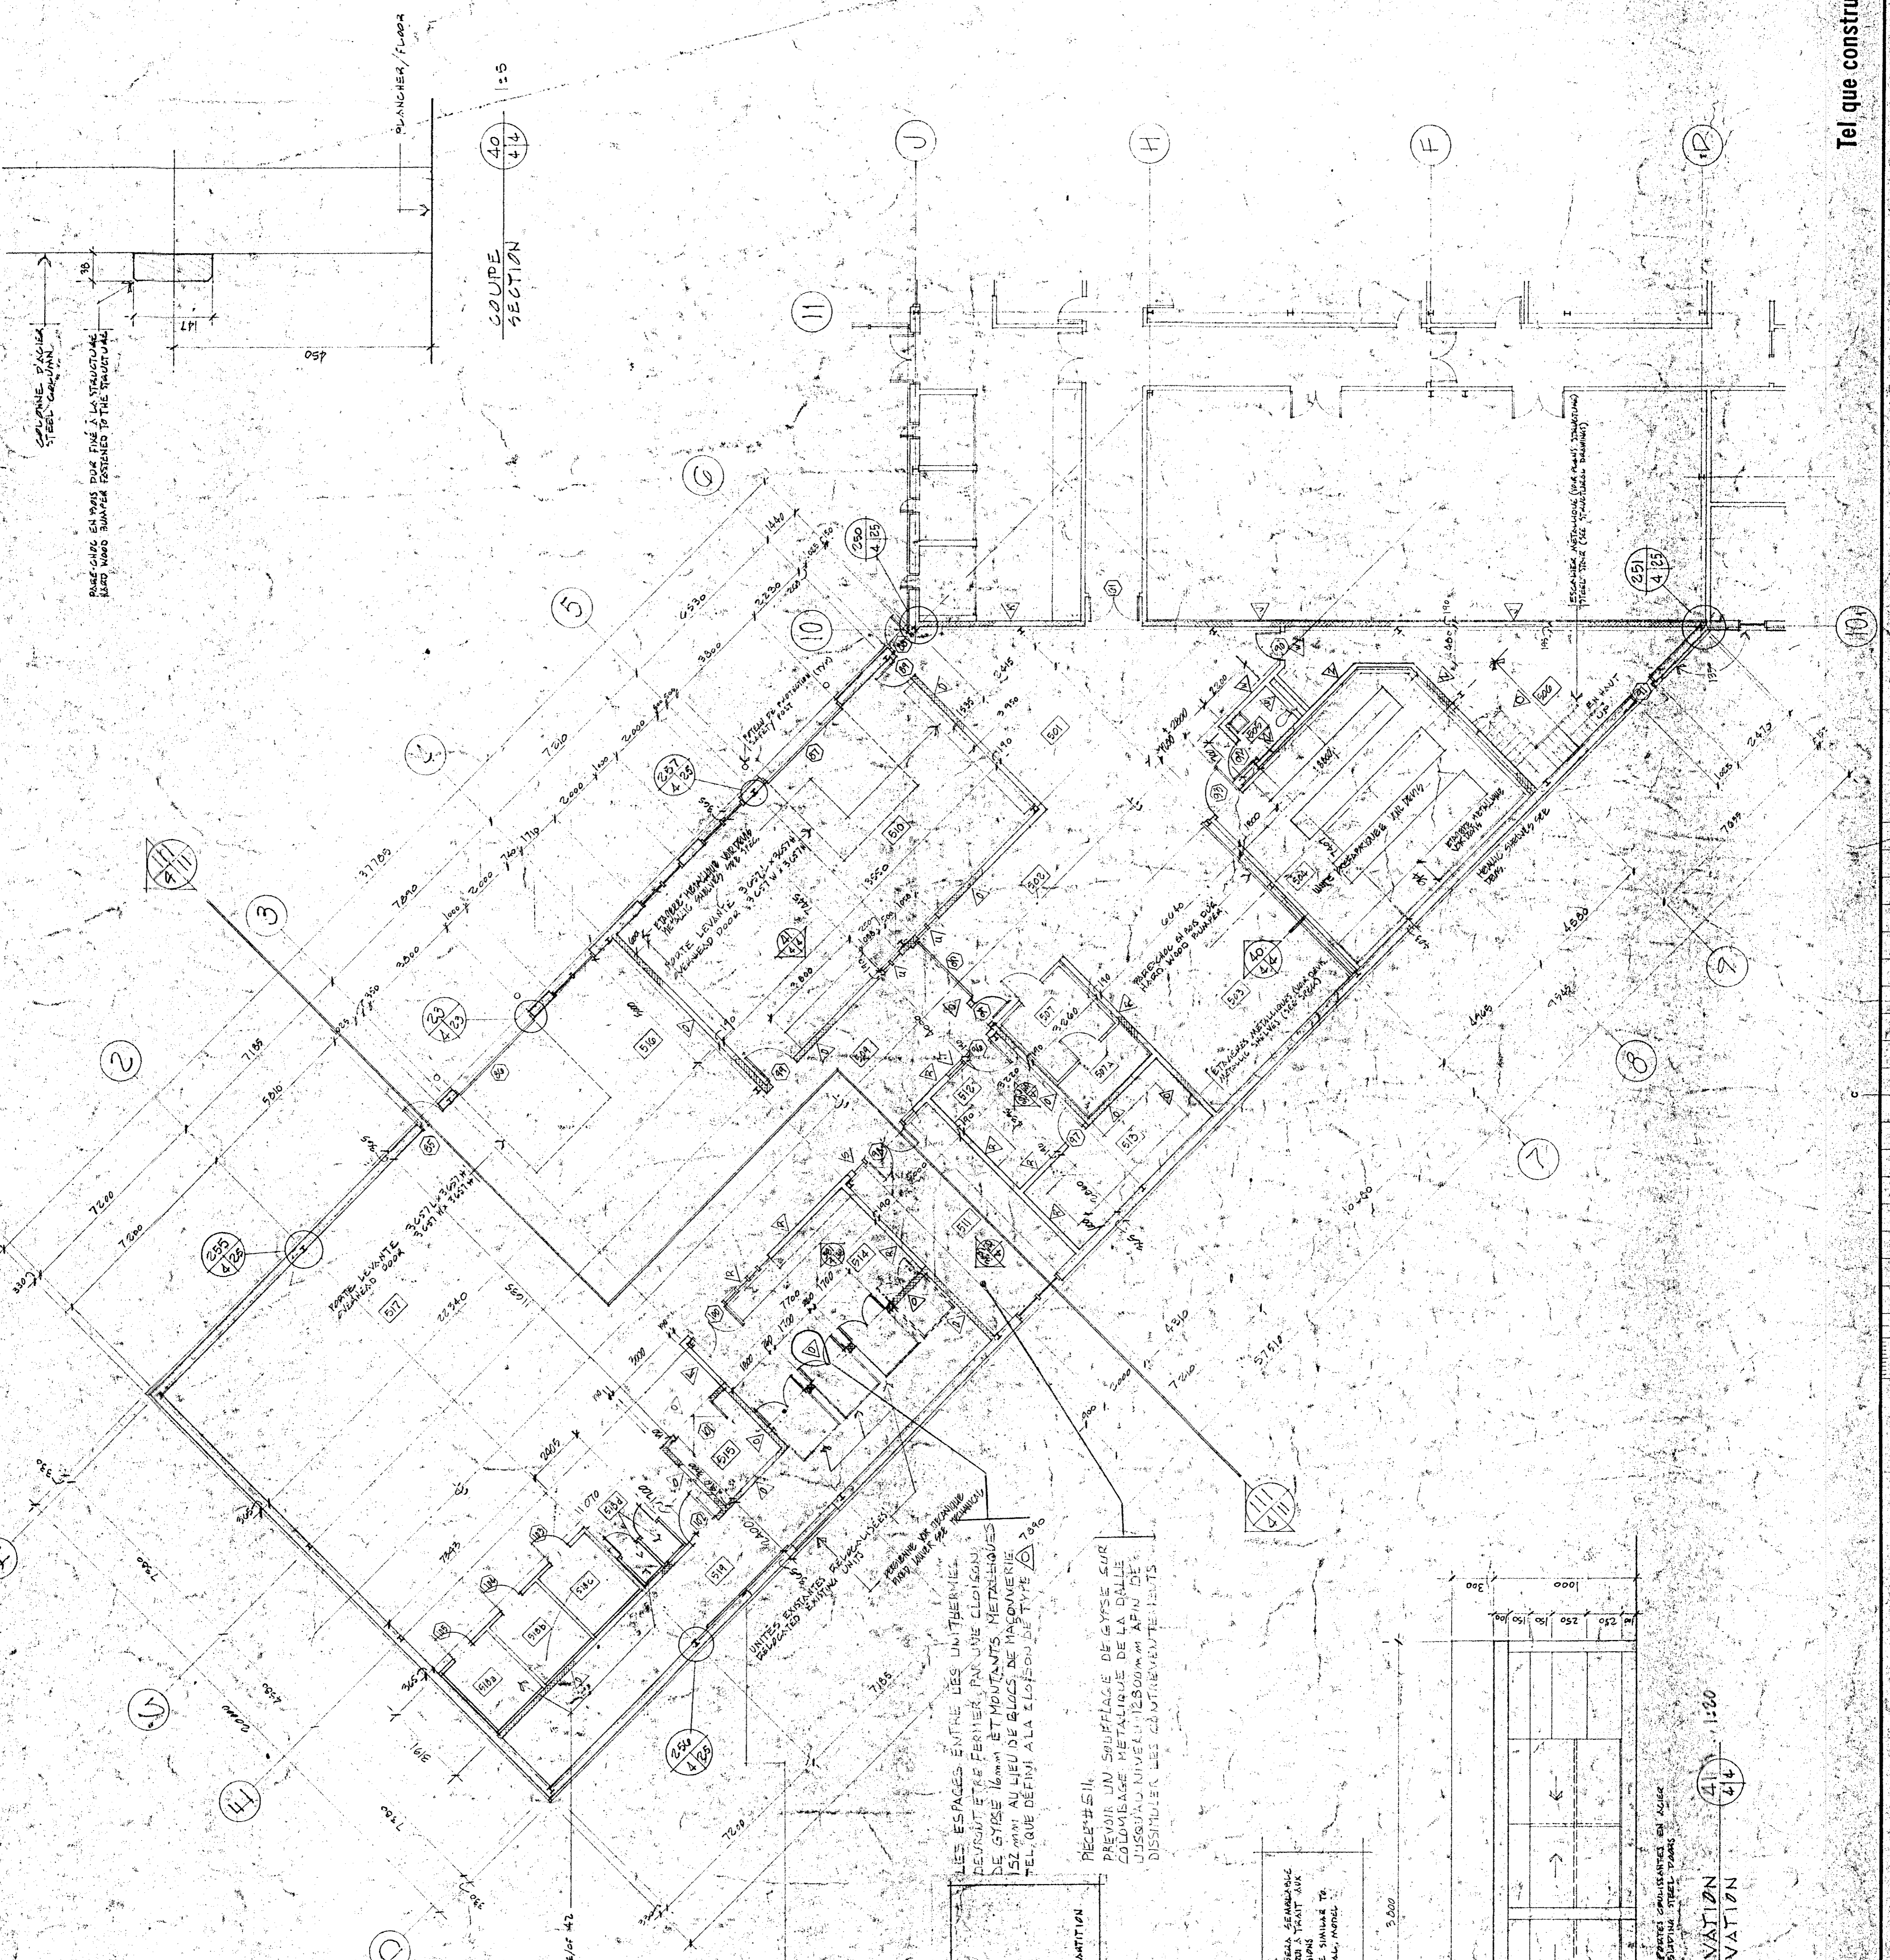

COLONNE EN ACIER
 TUBE GALVANISÉ
 300 x 300 x 10
 450


PLANCHER / FLOOR

COUPE SECTION
 1:5

LÉGENDE / LEGEND

□	NUMÉRO DE PIÈCE / ROOM NUMBER
○	NUMÉRO DE PORTE / DOOR NUMBER

LES ESPACES ENTRE LES UNITÉS DE RECEPTION...
 DEURONT ÊTRE FERMÉS PAR UNE CLÔTURE
 DE GYSE 16mm ET MONTANTS MÉTALLIQUES
 152mm AU LIEU DE BLOCS DE MÉMOVÉNIE
 TEL QUE DÉFINI À LA CLÔTURE DE TYPE
 RECEP-514

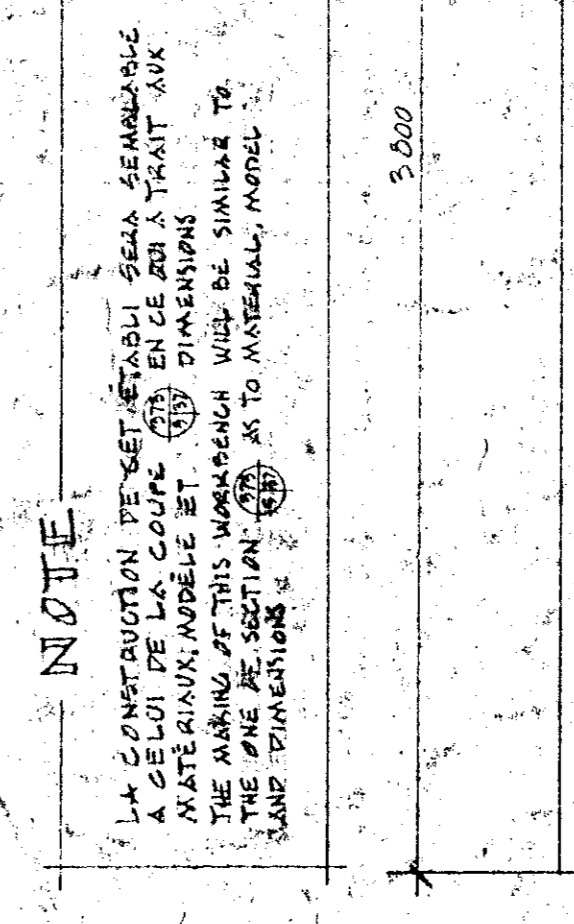


NOTE

PIÈCE # 510 ELEVATION
 5000 #310 ELEVATION

Tel que construit




Travaux publics Canada
Agriculture Canada

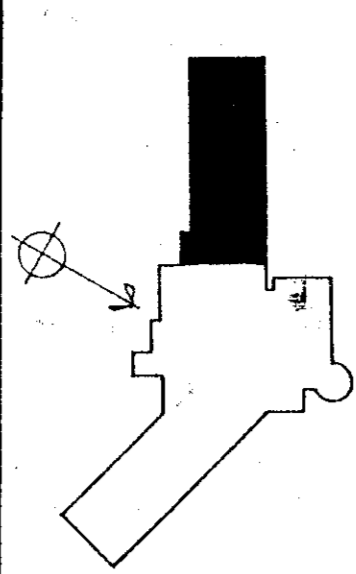

PLAN DE REZ-DE-CHAUSSEE

THE CONTRACTOR SHALL VERIFY ALL DIMENSIONS...
REPAIRS AND REBUILD IN THE SAME MANNER...
L'ENTREPRENEUR DOIT PROCÉDER ET RECONSTRUIRE...
TOUTES DIMENSIONS SUR PLACE AVANT DE...
RANGER, RÉPARER ET APPAREILLER TOUTE SURFACE...
TOUS LES SURFACES DOIVENT ÊTRE UNIFORMES


Tel que construit

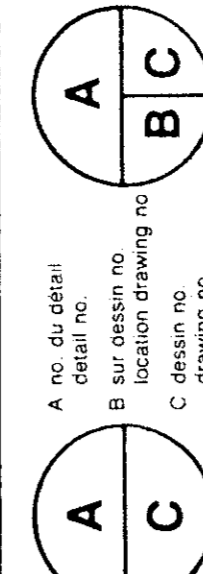

PROJET: NORMANDIN cte Roberval
FERRAS EXPERIMENTALE
EXPÉRIMENTAL FARM
offices, laboratories, services support building


PLAN DU REZ-DE-CHAUSSEE
PAVILLON DE SERVICES 42x100
GROUND FLOOR PLAN
SERVICES SUPPORT BUILDING AREA 420
ÉCHELLE 1:100 SCALE

Tel que construit

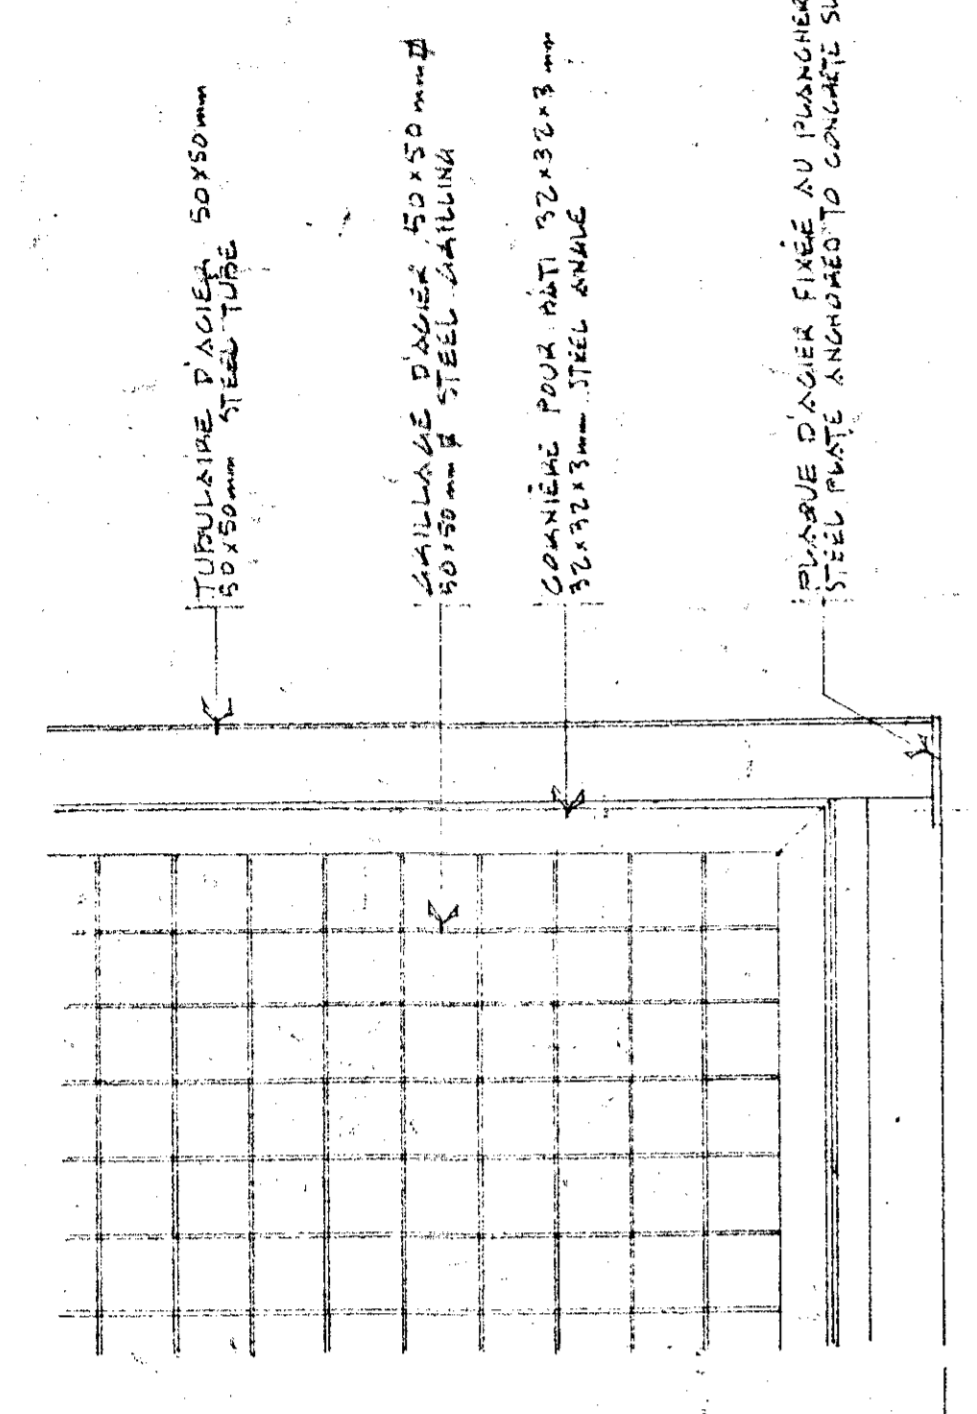

ELEVATION
DETAIL DE CLUSON ENTRE LES PIÈCES # 608 & 608A
PARTITION BETWEEN ROOMS # 608 & 608A


LEGENDE, LEGEND
□ NUMÉRO DE PIÈCE / ROOM NUMBER
○ NUMÉRO DE PORTE / DOOR NUMBER
▽ TYPE DE CLUSON / TYPE OF PARTITION
▽ TYPE DE CLUSON VITRÉS / TYPE OF GLAZED PARTITION

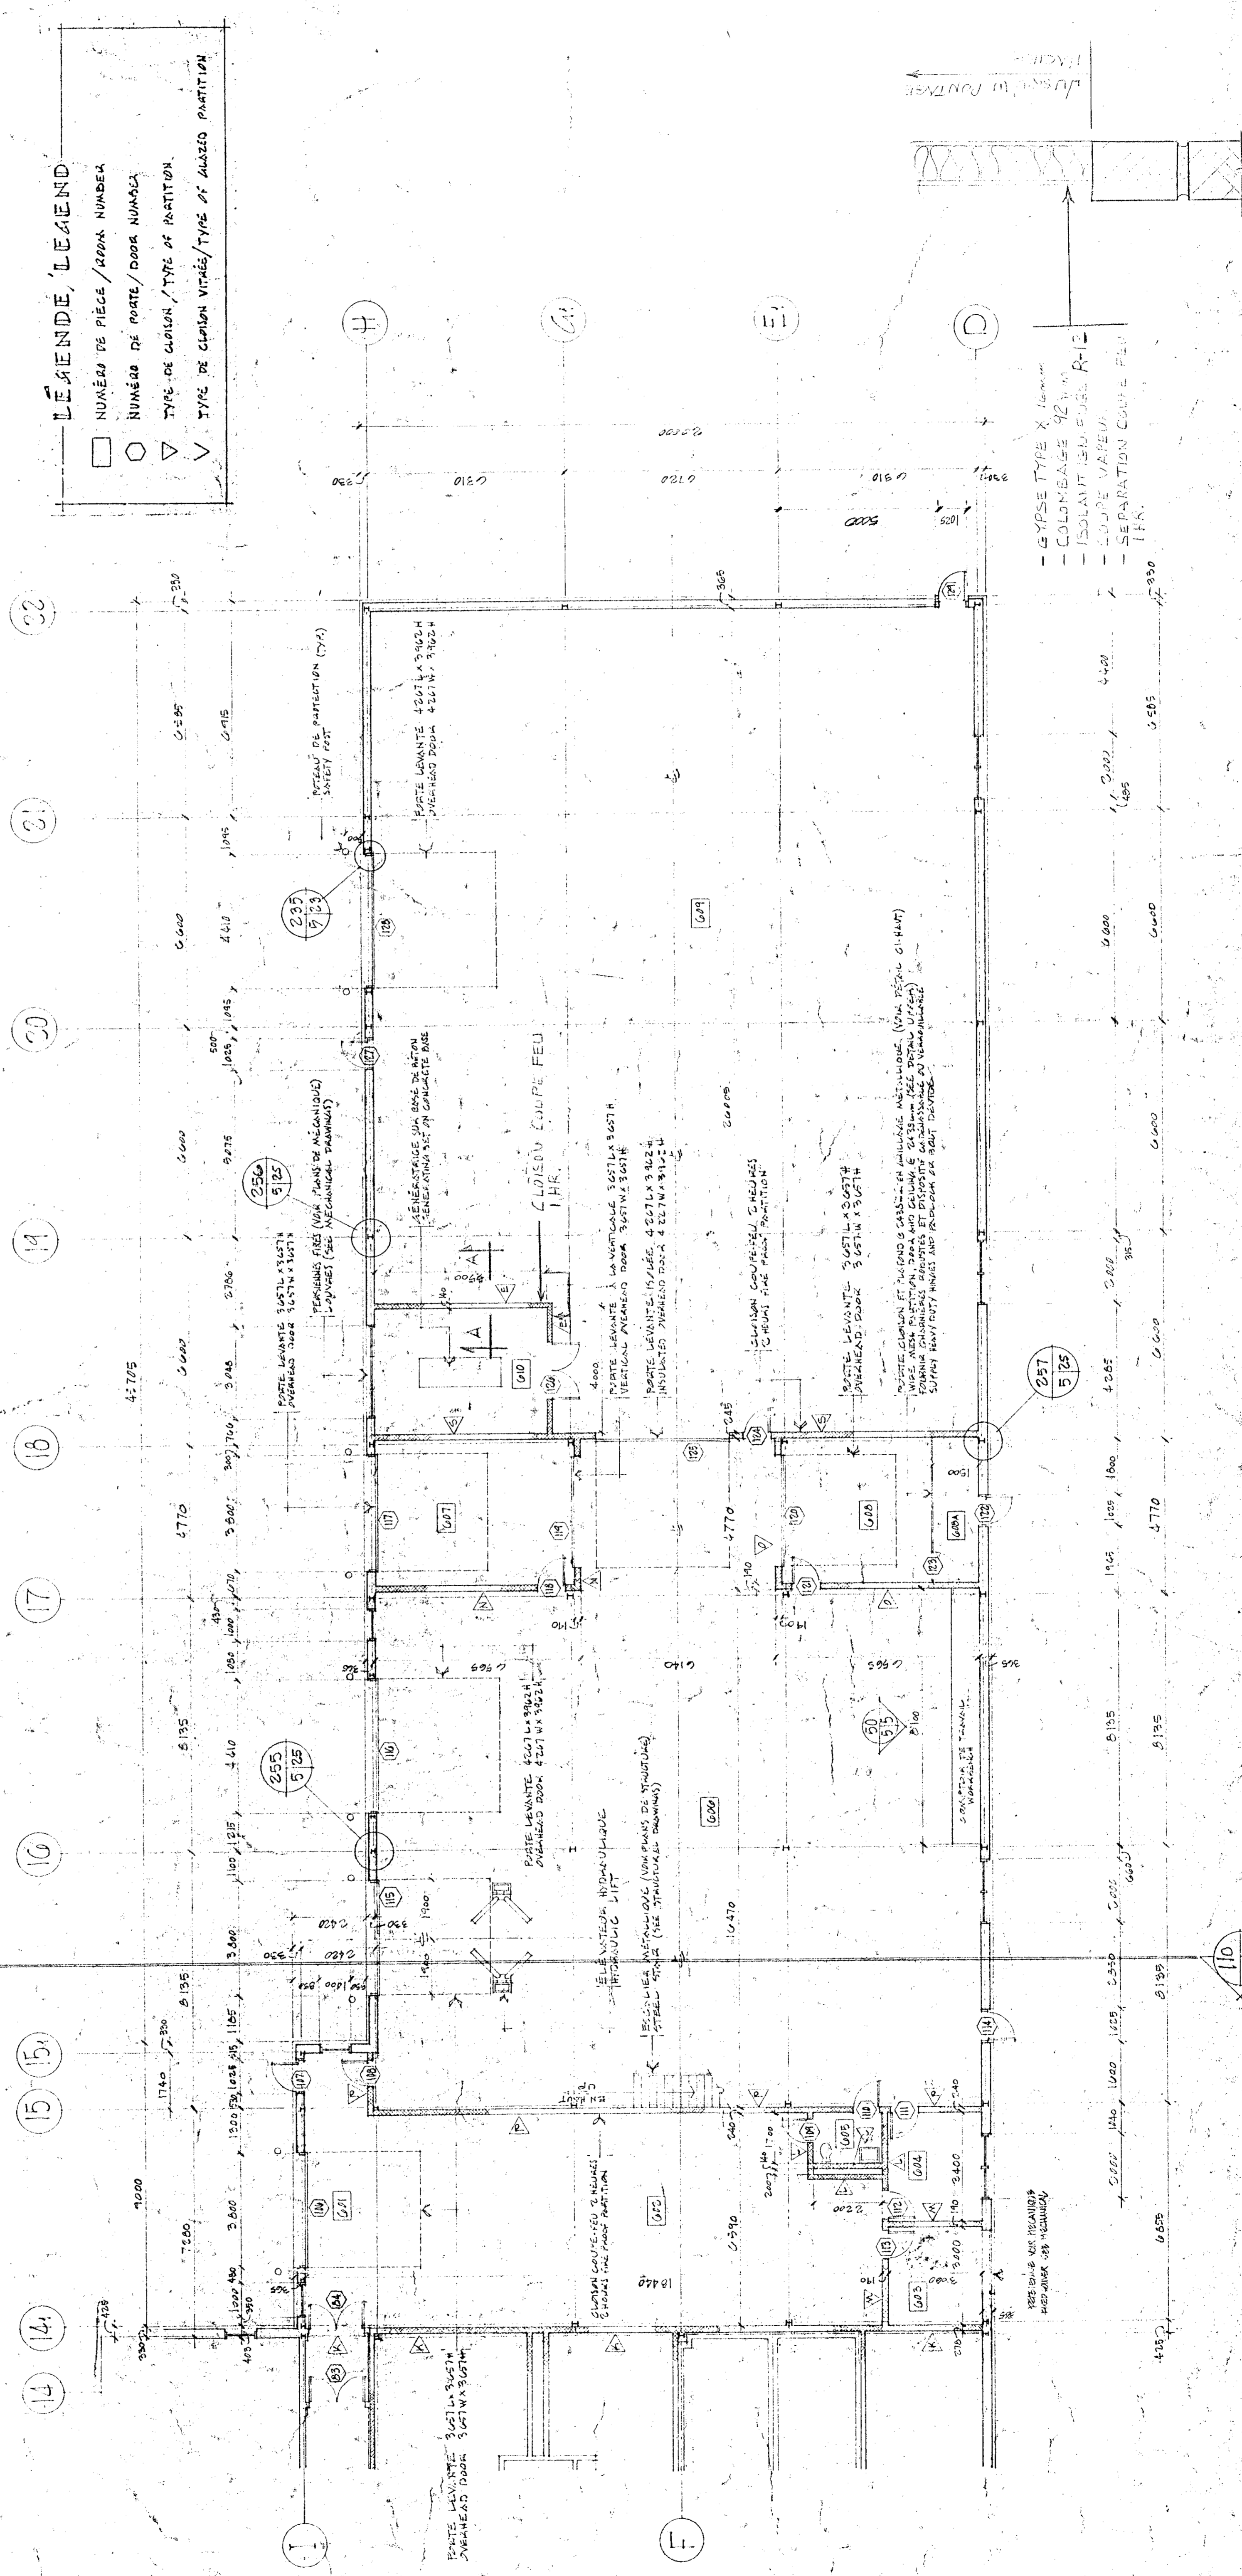

PLAN PARTIEL DU REZ-DE-CHAUSSEE / GROUND FLOOR PARTIAL PLAN 1:100

Travaux publics Public Works
Canada

Agriculture
Canada

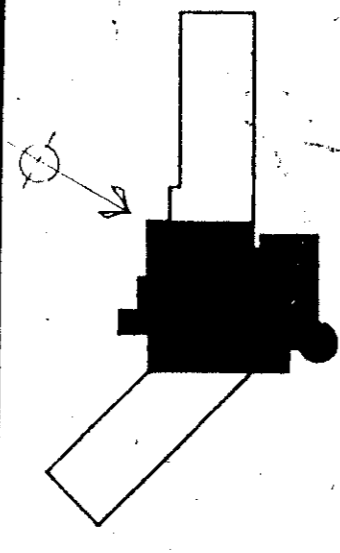


PLAN CLÉ / KEY PLAN

THE CONTRACTOR SHALL VERIFY ALL DIMENSIONS ON SITE AND SHALL BE RESPONSIBLE FOR ANY DIMENSIONS NOT SHOWN ON THE DRAWINGS.
RESTORE REPAIR AND REBUILD IN THE SAME MANNER ALL SURFACES THAT HAVE BEEN DAMAGED OR DESTROYED DURING THE PRESENT WORKS. ALL SURFACES DURING THE PRESENT WORKS MUST BE UNIFORM IN COLOR AND PRESENT AN ASPECT OF NEW.

Tel que construit

REVISIONS	DATE

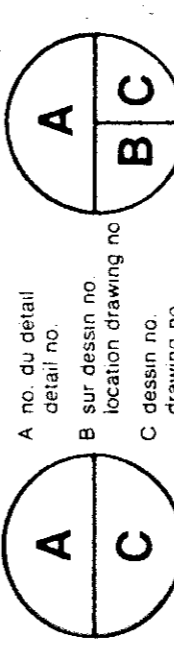


PROJECT: **NORMANDIN**
 cte Robertval
 FERMES EXPERIMENTALES
 complexe bureaux, laboratoires,
 pavillons de services
 EXPERIMENTAL FARM
 offices, laboratories, services support
 building

DRAWING: **PLAN DE L'ÉTALE**
 BUREAUX, LABORATOIRES, SÉRIE DE PLAN
 FIRST FLOOR PLAN
 OFFICES, LABORATORIES, MAIN AREA
 ÉCHELLE 1:100 SCALE


DATE: 1991.01.31
 DRAWN: A. F.
 CHECKED: Guy Bouchard
 APPROVED: 9/17/91
 SUBMITTED: 9/17/91
 NO. DE PROJET: 767265

NO. DE DESSIN: Q141 009. B
 NO. DE PLAN: A.6. DE A3 / 100

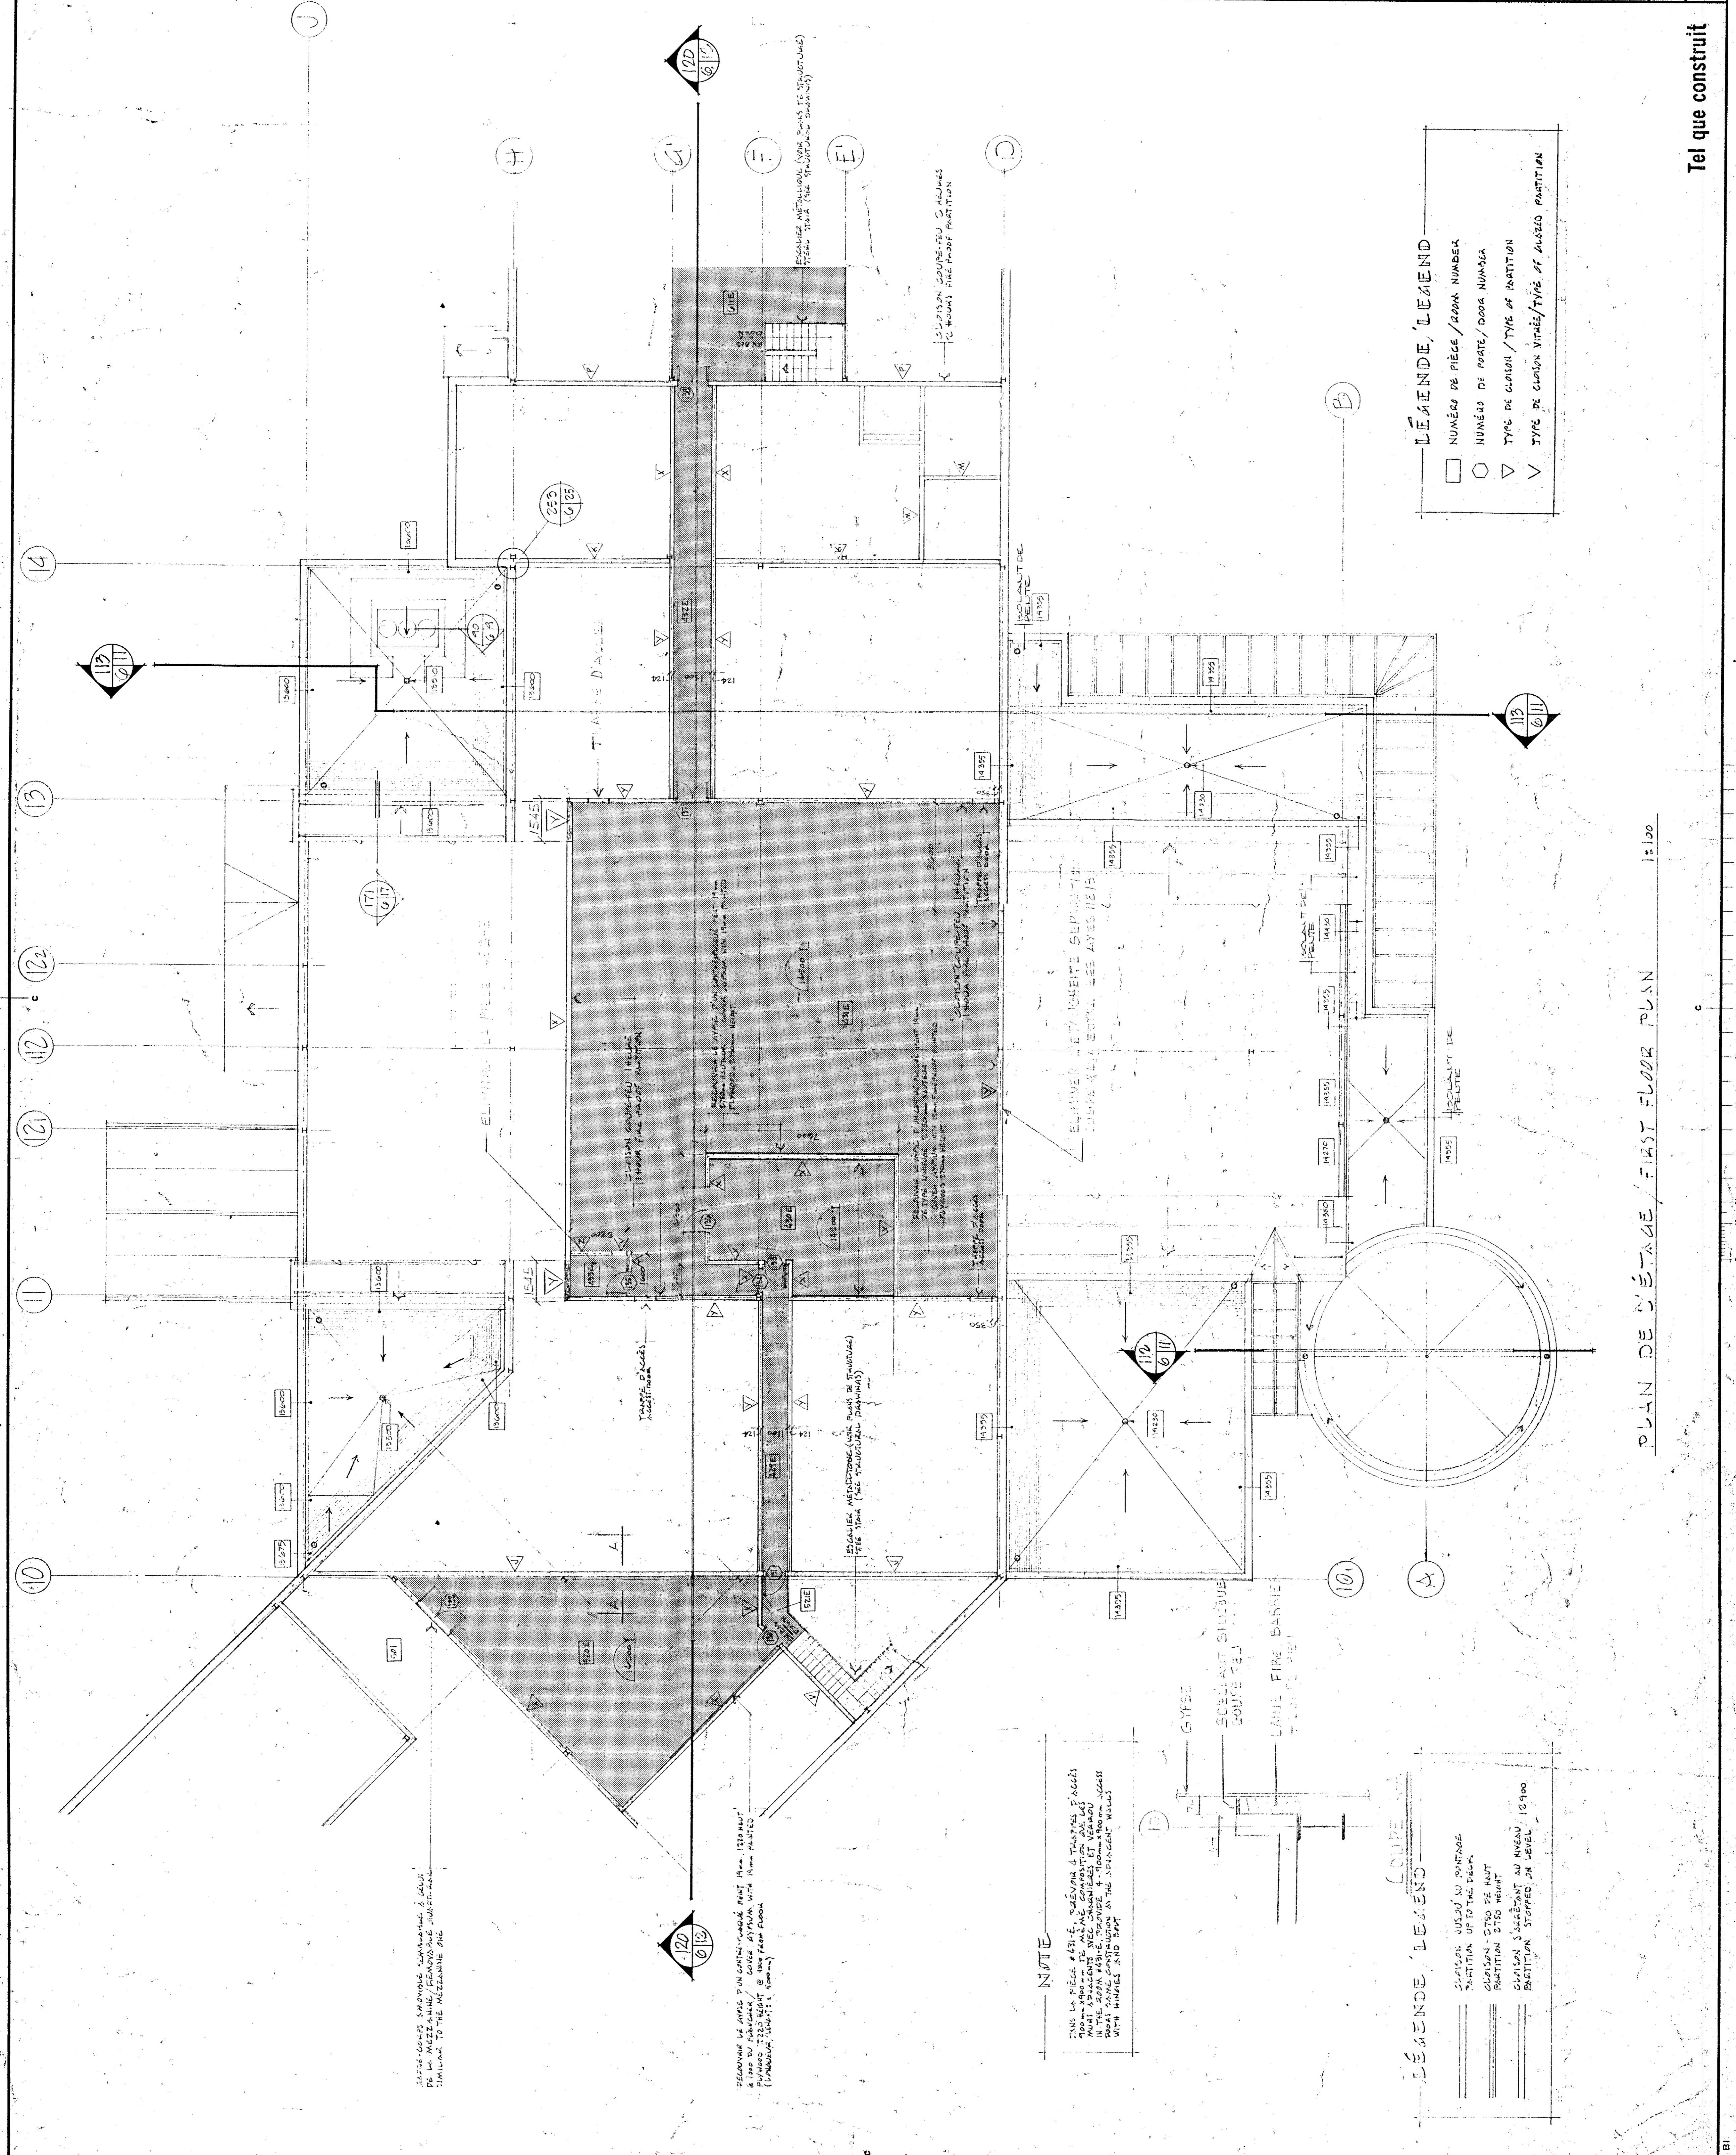

LÉGENDE, LÉGENDE
 □ NUMÉRO DE PIÈCE / ROOM NUMBER
 ○ NUMÉRO DE PORTE / DOOR NUMBER
 ▽ TYPE DE CLAIER / TYPE OF PARTITION
 ▽ TYPE DE CLAIER VITRÉ / TYPE OF GLAZED PARTITION




NOTE

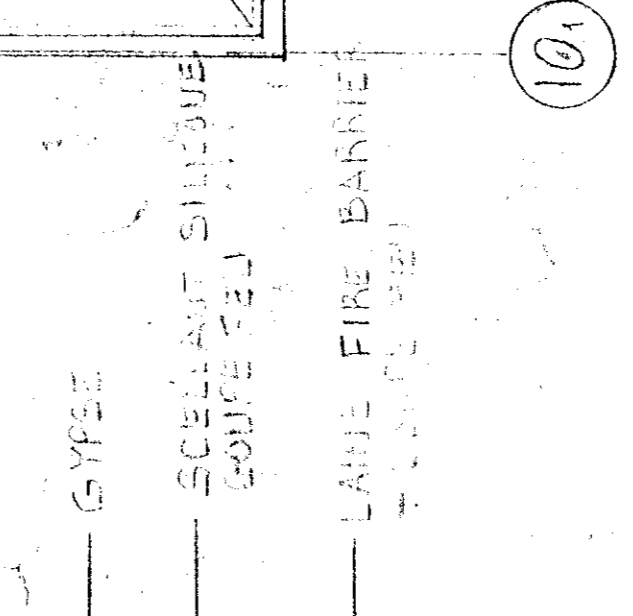

LÉGENDE, LÉGENDE
 SECTION: BOIS / WOOD

PLAN DE L'ÉTALE / FIRST FLOOR PLAN 1:100

Tel que construit

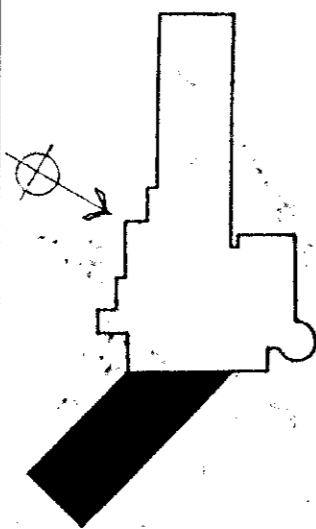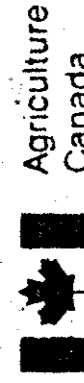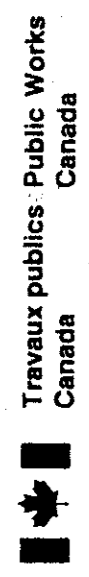

PLAN GLE, FLEX PLAN

THE CONTRACTOR SHALL VERIFY ALL DIMENSIONS AND SPACING OF REINFORCEMENT AND VERIFY THE POSITION OF ALL DIMENSIONS FOR DIMENSIONS SCALED ON THE DRAWINGS.

REVISEUR DES PLANS ET APPAREILLER TOUTES LES PARTIES QUI NE SONT PAS EN CONFORMITÉ AVEC LES DIMENSIONS INDICÉES SUR LE PLAN.


Tel que construit

revision	date

PROJECT: **NORMANDIN**
cité Roberval


SCALE: **ÉCHELLE 1:100 SCALE**


DESIGNED BY: BERGÉ OUELLET	DATE: 9/10/71
DRAWN BY: A.F.	DATE: 1975.10.27
CHECKED BY: Jay Bohner	DATE: 9/11/71
APPROVED BY: J.P. Bohner	DATE: 9/11/71
PROJECT NO: 767265	PROJECT NUMBER: 767265
DRAWING NO: 04191-009-B-A7 DE-A3/100	DRAWING NO: 04191-009-B-A7 DE-A3/100

LEGENDE / LEGEND

	CLAISSON VERRE AU PARTAGE
	PARTITION UP TO THE CEILING
	CLAISSON 2750mm DE HAUT
	PARTITION 2750mm HEIGHT
	CLAISSON S'ARRÊTANT AU NIVEAU
	PARTITION STOPPED AT LEVEL
	PLATEAU DE BÉTON ARMÉ

NOTE



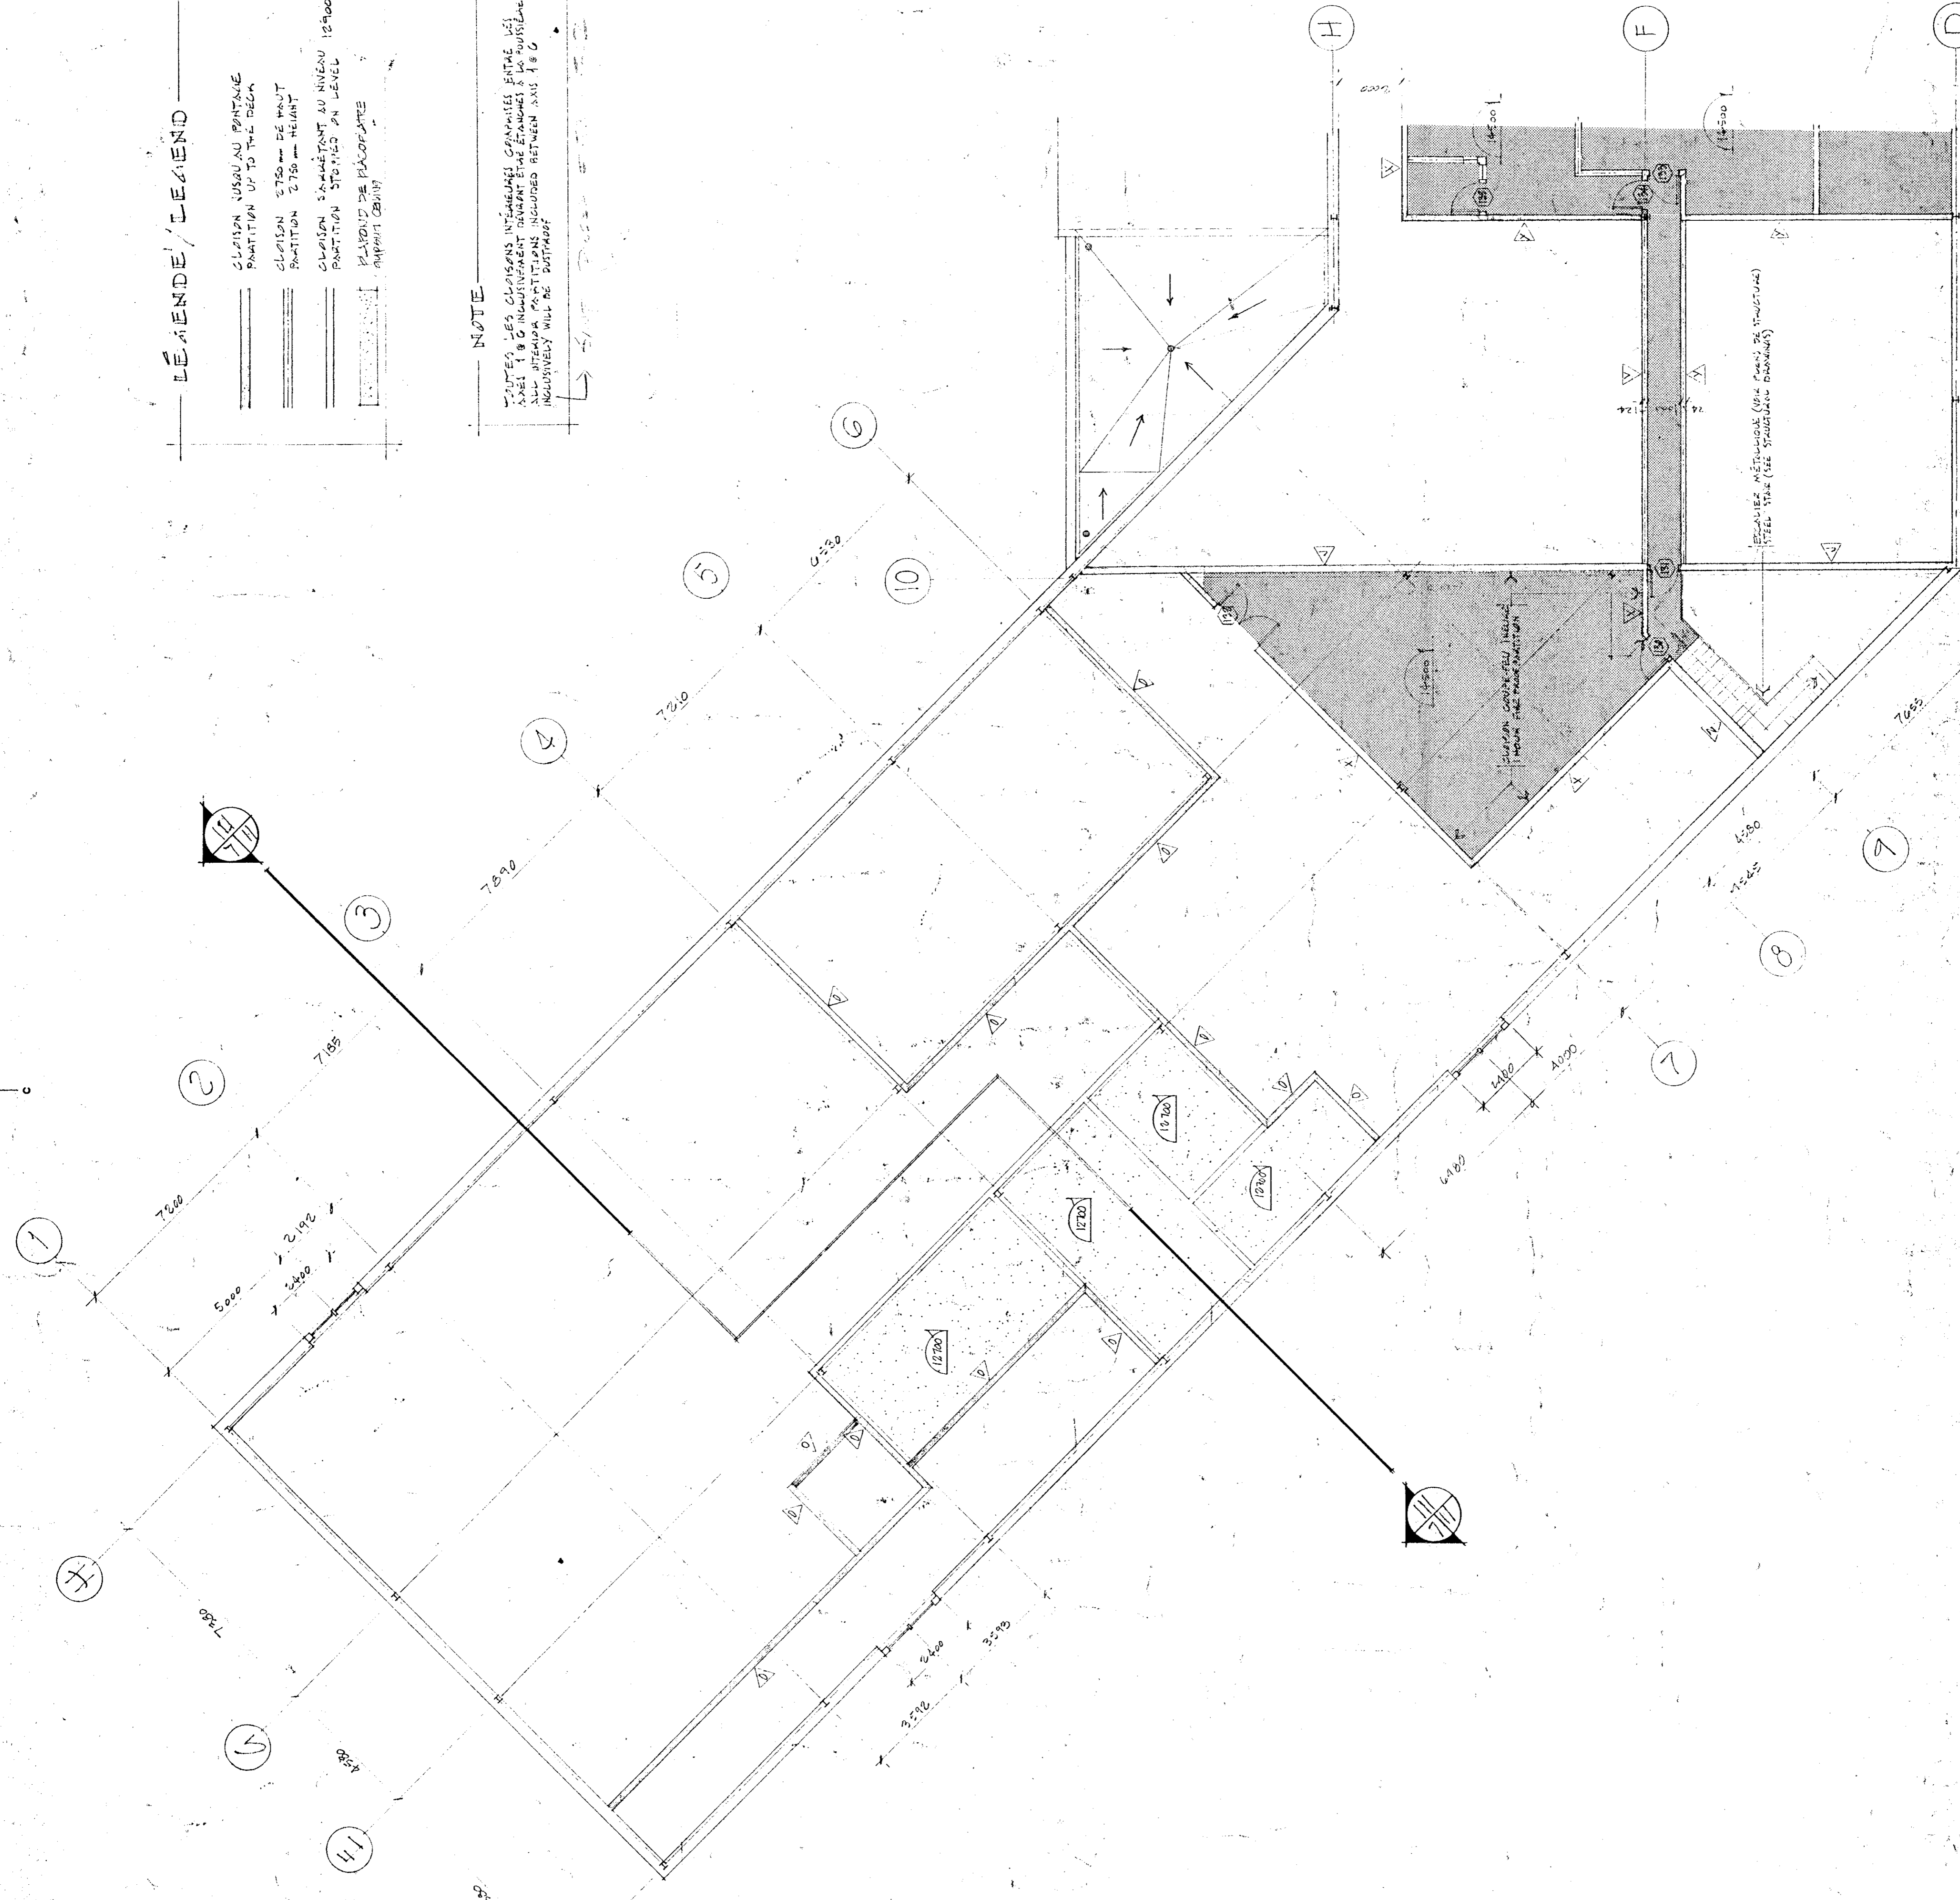


PLAN DE L'ÉTAJE / FIRST FLOOR PLAN 1:100

LEGENDE / LEGEND

	NUMÉRIER DE PIÈCE / ROOM NUMBER
	NUMÉRIER DE PORTE / DOOR NUMBER
	TYPE DE CLAISSON / TYPE OF PARTITION
	TYPE DE CLAISSON VERRE / TYPE OF GLASS PARTITION

Tel que construit

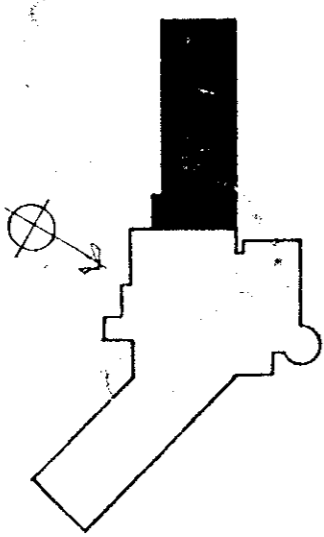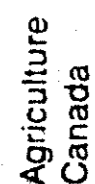

PLAN CLÉ / KEY PLAN

THE CONTRACTOR SHALL VERIFY ALL DIMENSIONS OF THE WORK AND REPORT TO THE SUPERVISOR OF THE PROJECT IMMEDIATELY IN WRITING FOR DIMENSIONS SCALED ON THE DRAWINGS.

REVISIONS: REPAIR AND REFINISH IN THE SAME MANNER ALL SURFACES THAT HAVE BEEN DAMAGED OR MODIFIED DURING THE PRESENT WORK. ALL DIMENSIONS MUST BE UNIFORM IN ALL DIRECTIONS AND PRESENT AN ASPECT OF NEW WORK.

LE TRAVAIL DOIT ÊTRE RÉPARÉ ET RÉFINI DE LA MÊME MANIÈRE QUE LES SURFACES QUI ONT ÉTÉ ENDOMMAGÉES OU MODIFIÉES PENDANT LE TRAVAIL. TOUS LES DIMENSIONS DOIVENT ÊTRE UNIFORMES DANS TOUTES LES DIRECTIONS ET PRÉSENTER UN ASPECT DE NOUVEAU TRAVAIL.


Tel que construit

revision	date
A	10/11/11
B	11/11/11
C	11/11/11


PROJECT: **NORMANDIN**
 cte Roberval
 FERME EXPERIMENTALE
 pavillons de services
 EXPERIMENTAL FARM
 offices, laboratories, services support
 building

DESIGN: PLAN DE LA MEZZANINE
 PAVILLON DE SERVICES / BUREAU
 MEZZANINE PLAN
 SERVICES SUPPORT BUILDING / OFFICE
 ÉCHELLE 1:100 SCALE

designed	21/11/11
drawn	21/11/11
checked	21/11/11
approved	21/11/11
project number	767265
drawing no.	QU 91 009-B 10 DE 13/100

LÉGENDE, LEEND

□ NUMÉRO DE PIÈCE / ROOM NUMBER
 ○ NUMÉRO DE PORTE / DOOR NUMBER
 ▽ TYPE DE CLAPON / TYPE OF PARTITION
 ▽ TYPE DE CLAPON VITRÉ / TYPE OF GLAZED PARTITION

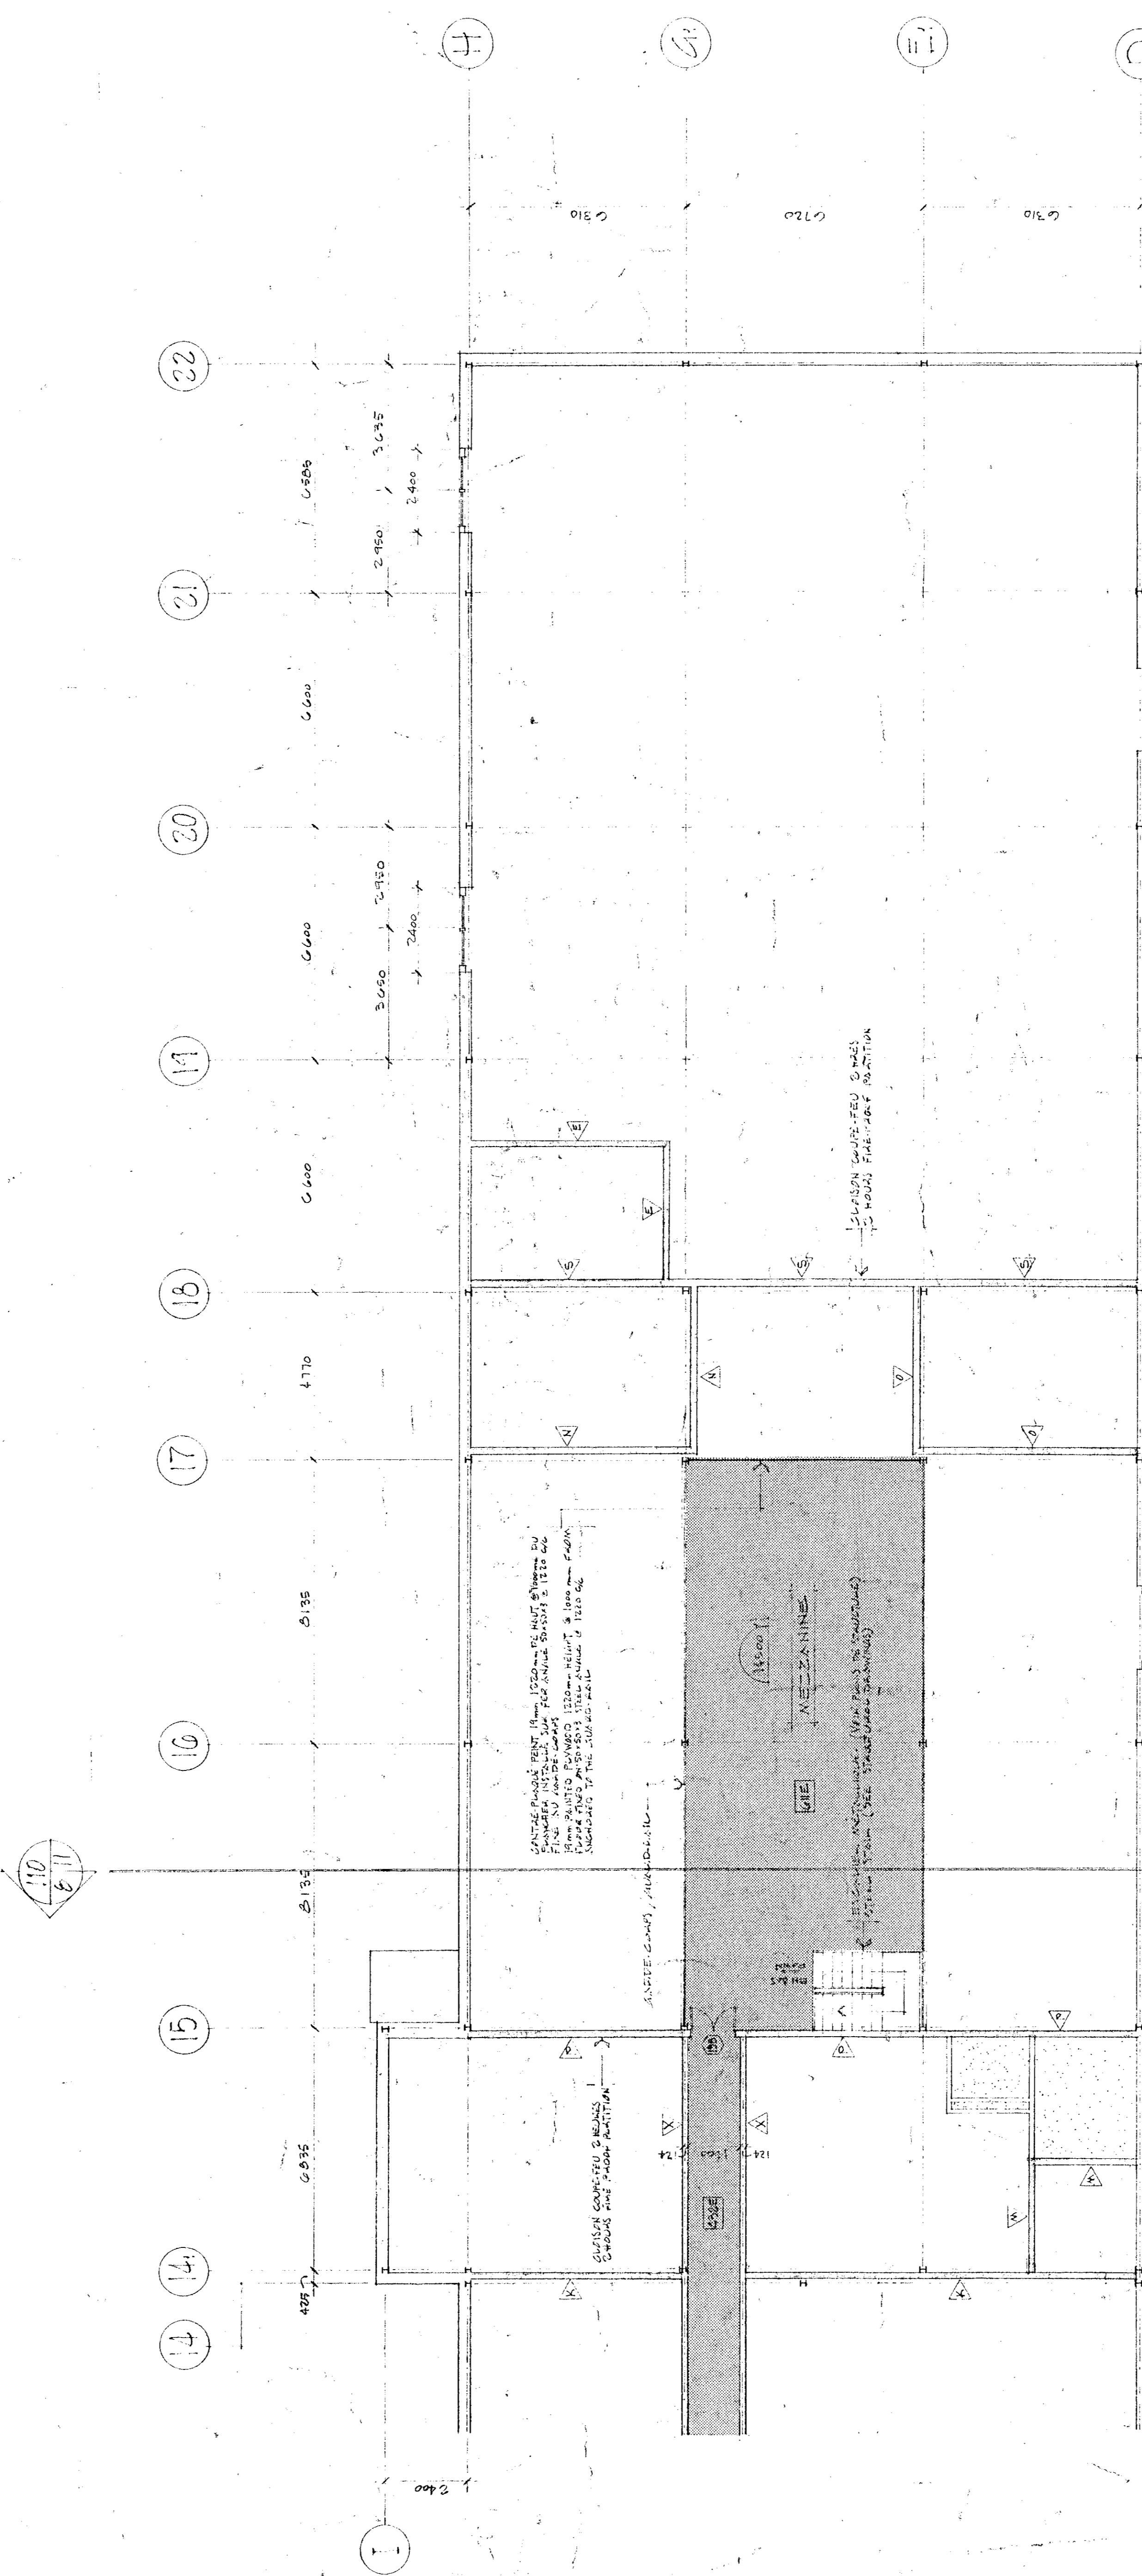


LÉGENDE, LEEND


PLAN DE LA MEZZANINE / MEZZANINE PLAN

Tel que construit

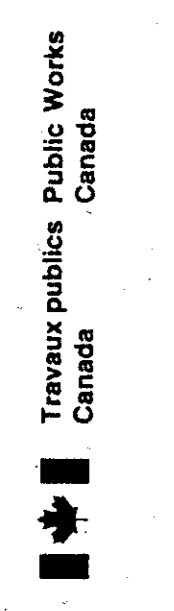

Travaux publics Canada
Agriculture Canada

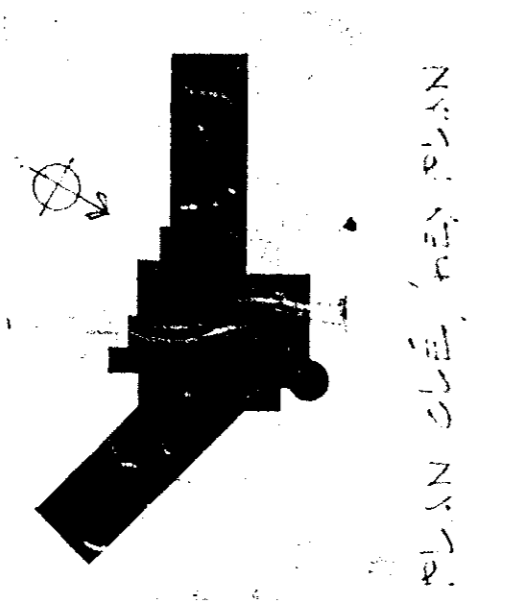

PLAN DE TOITURE
ROOF PLAN







Tel que construit

PROJET: FERMES EXPERIMENTALES CIE ROBERTVAL

PLAN DE TOITURE
ROOF PLAN

ÉCHELLE 1:200
SCALE 1:200

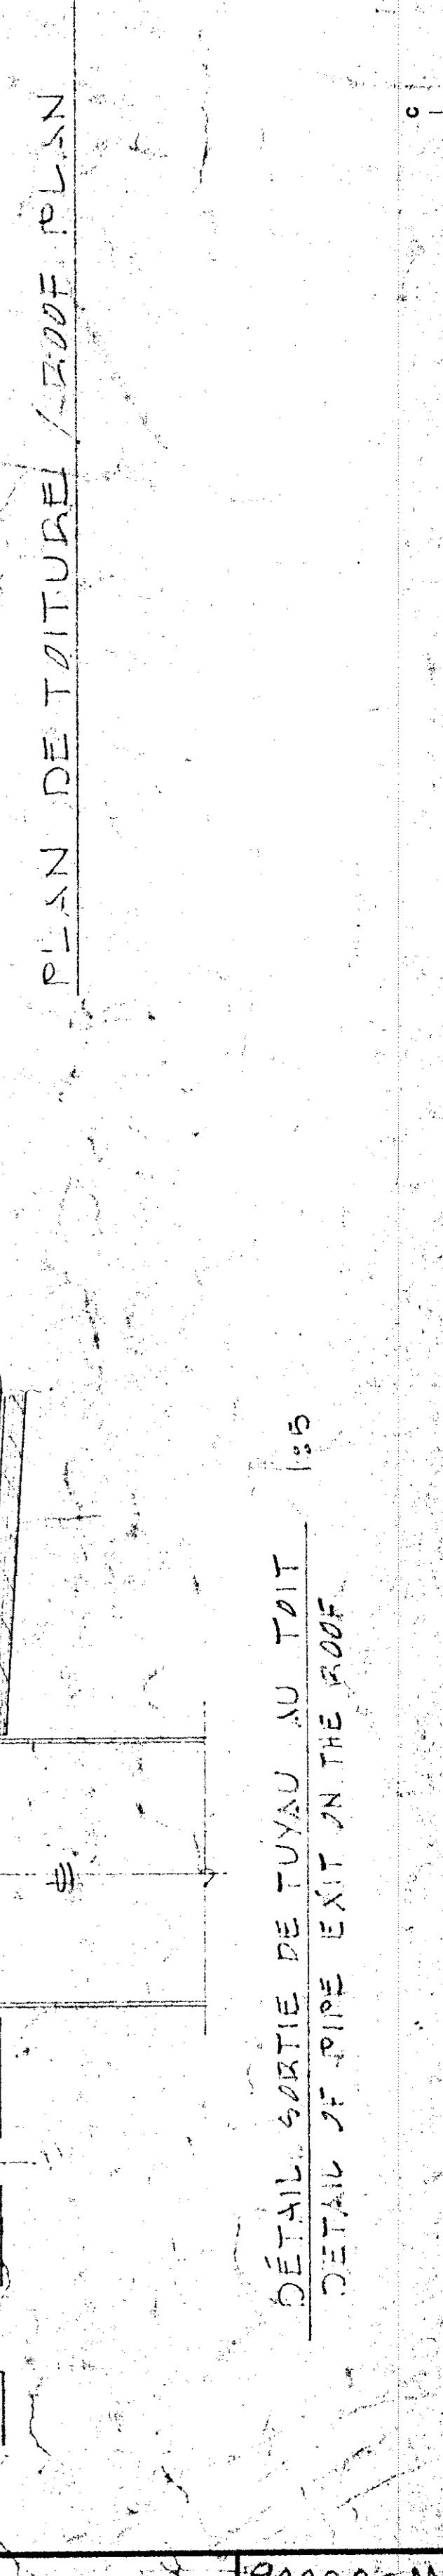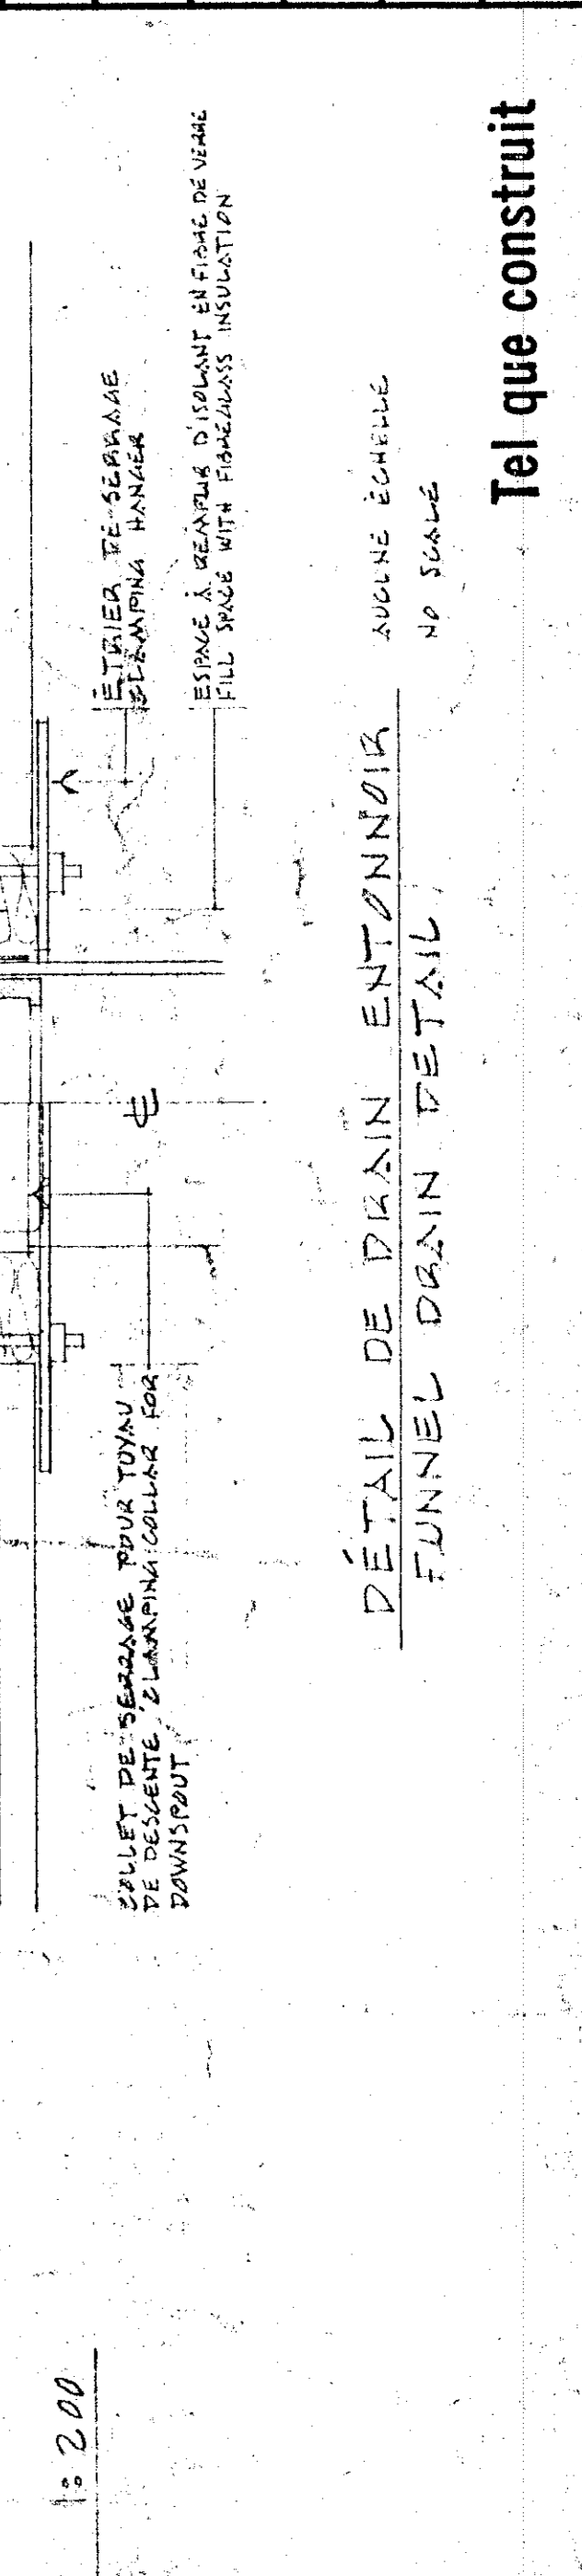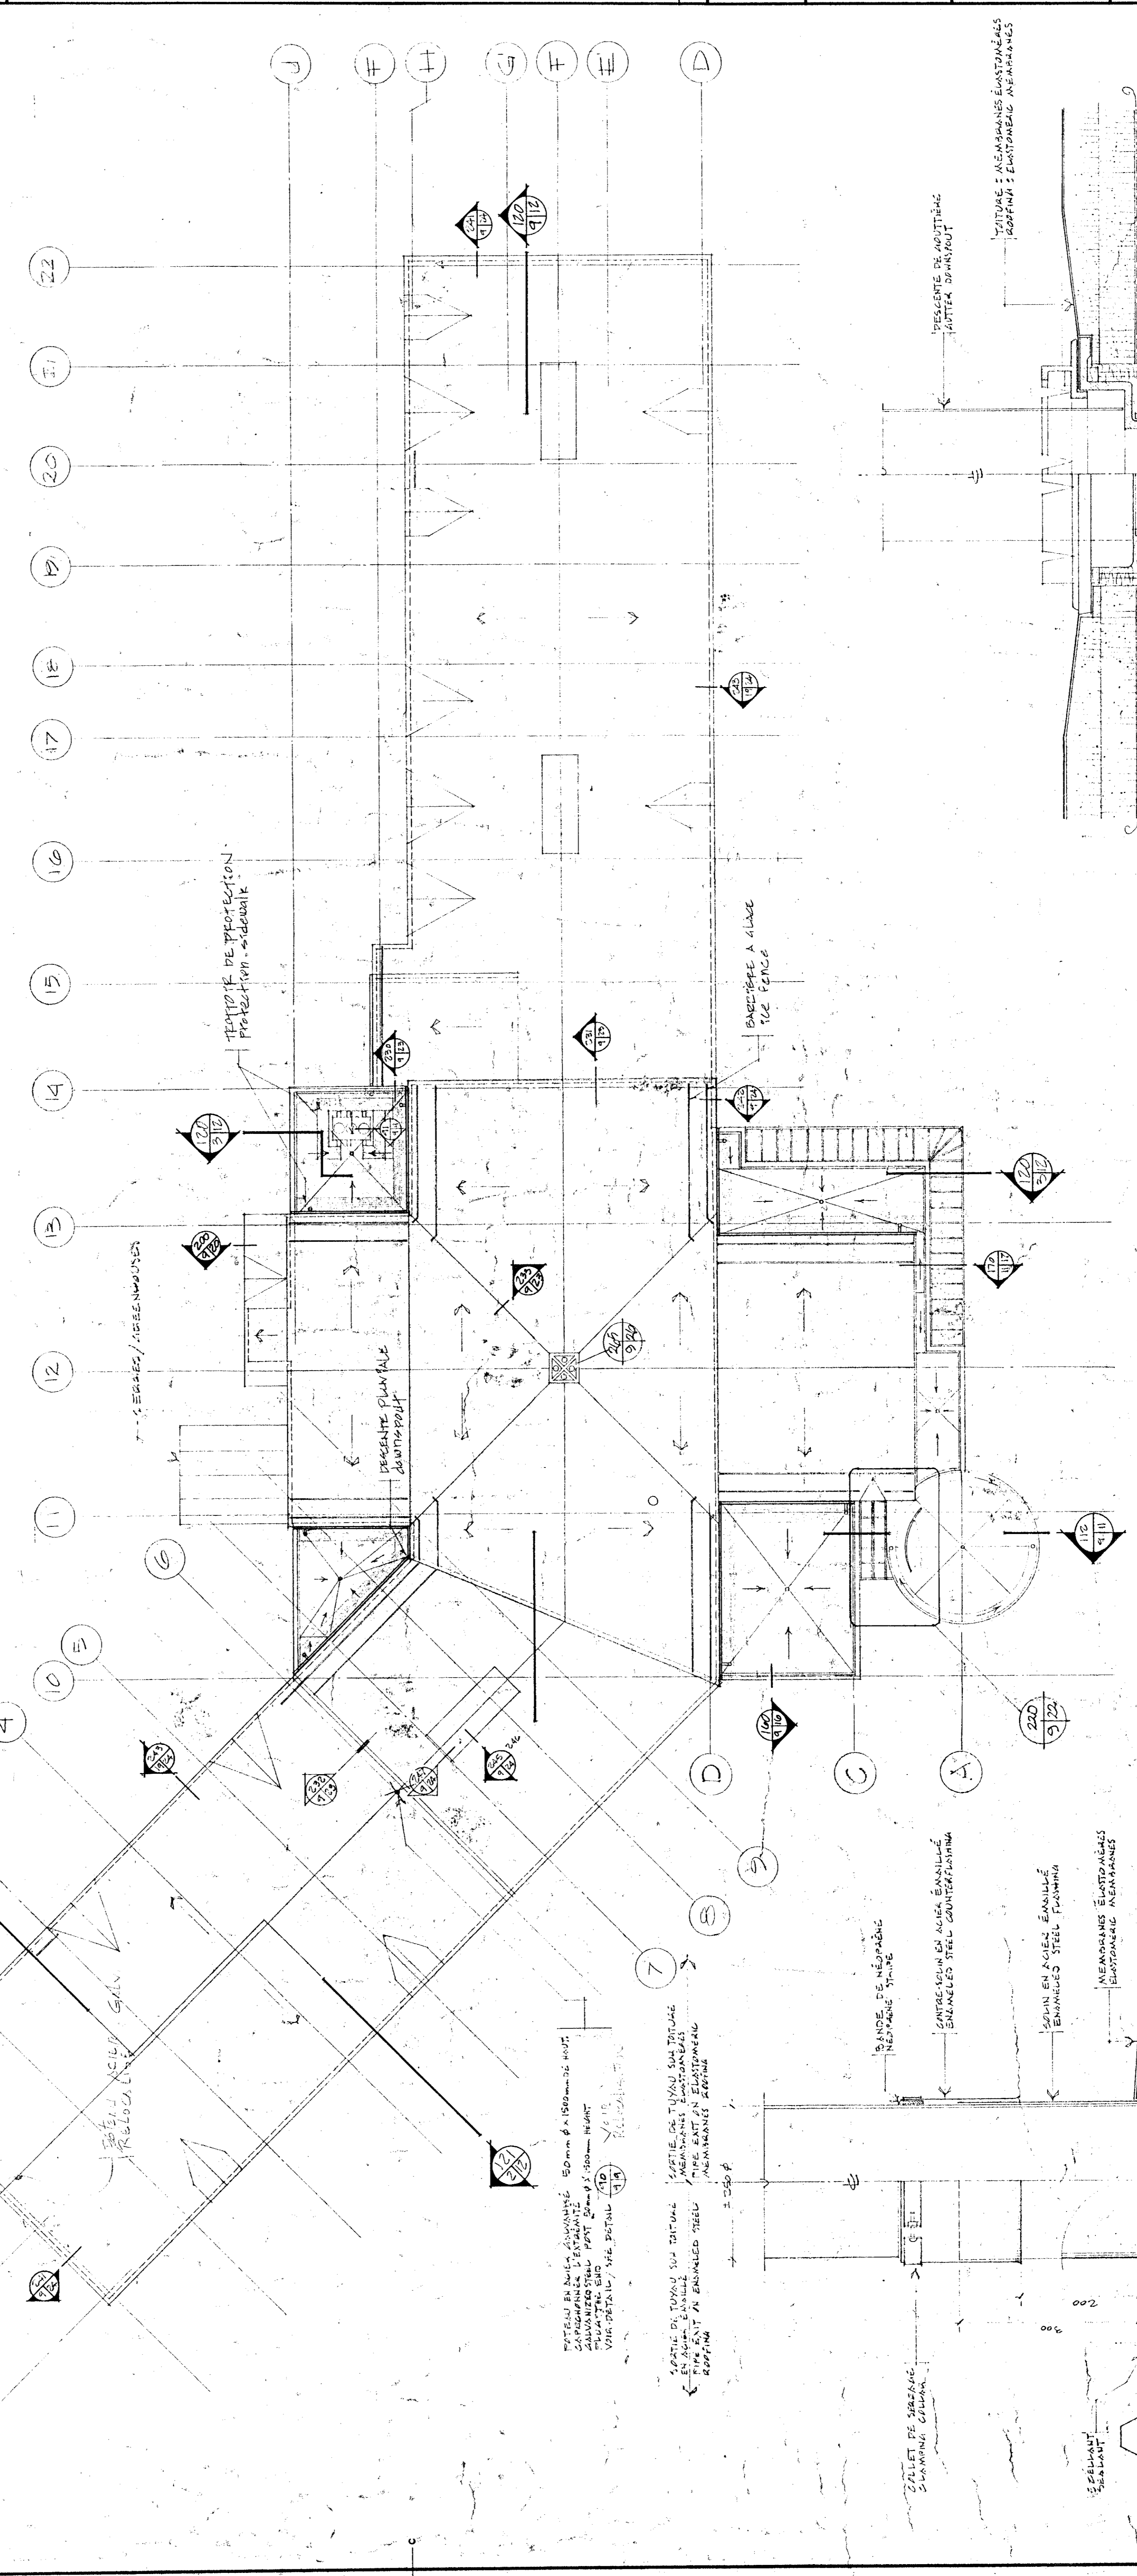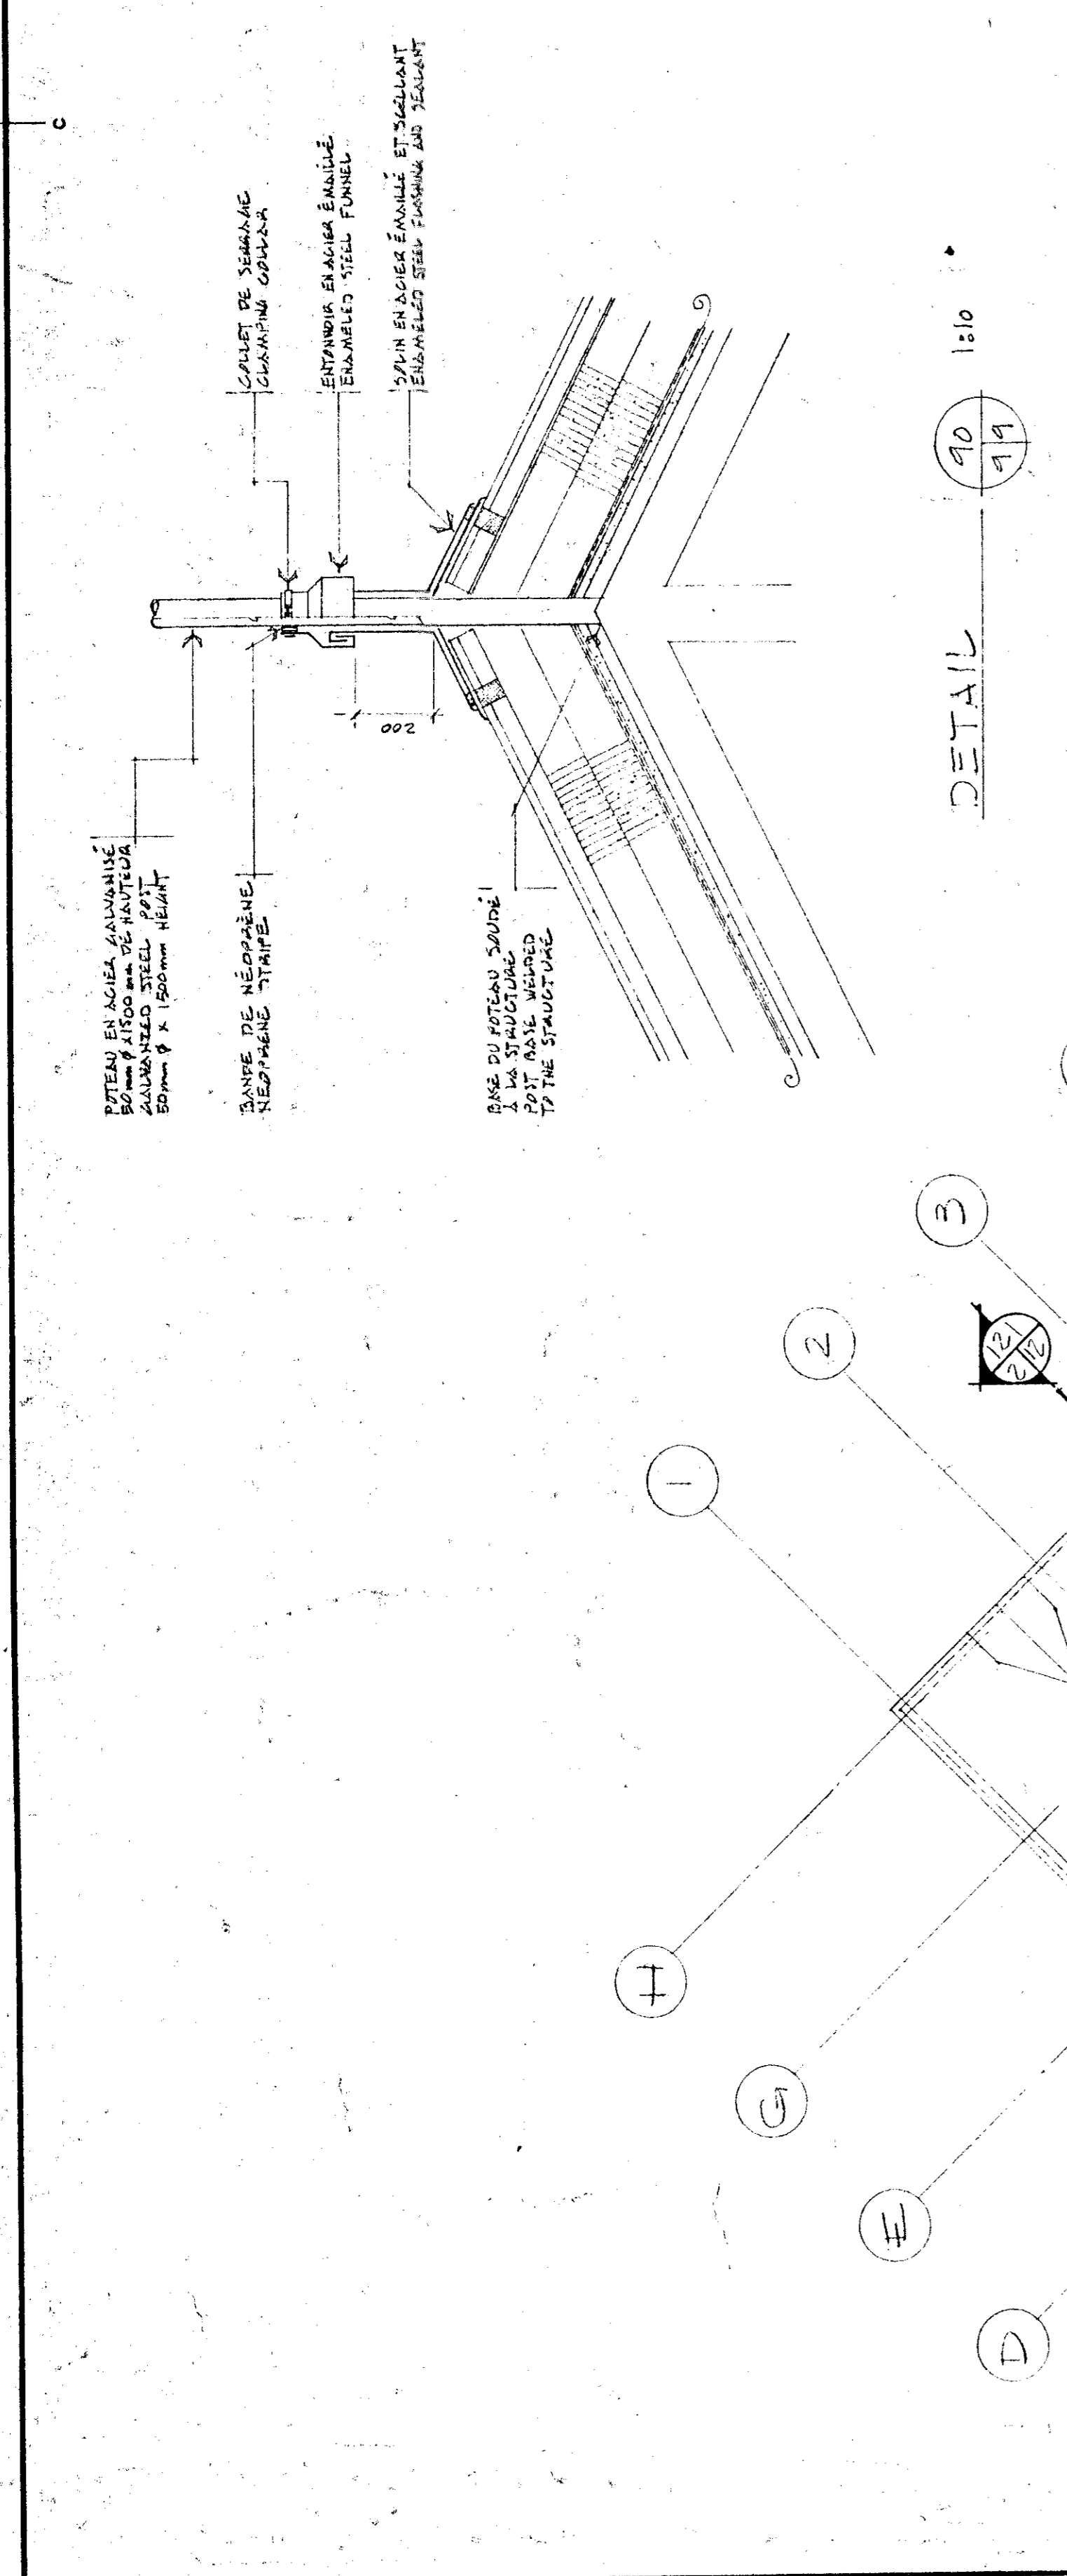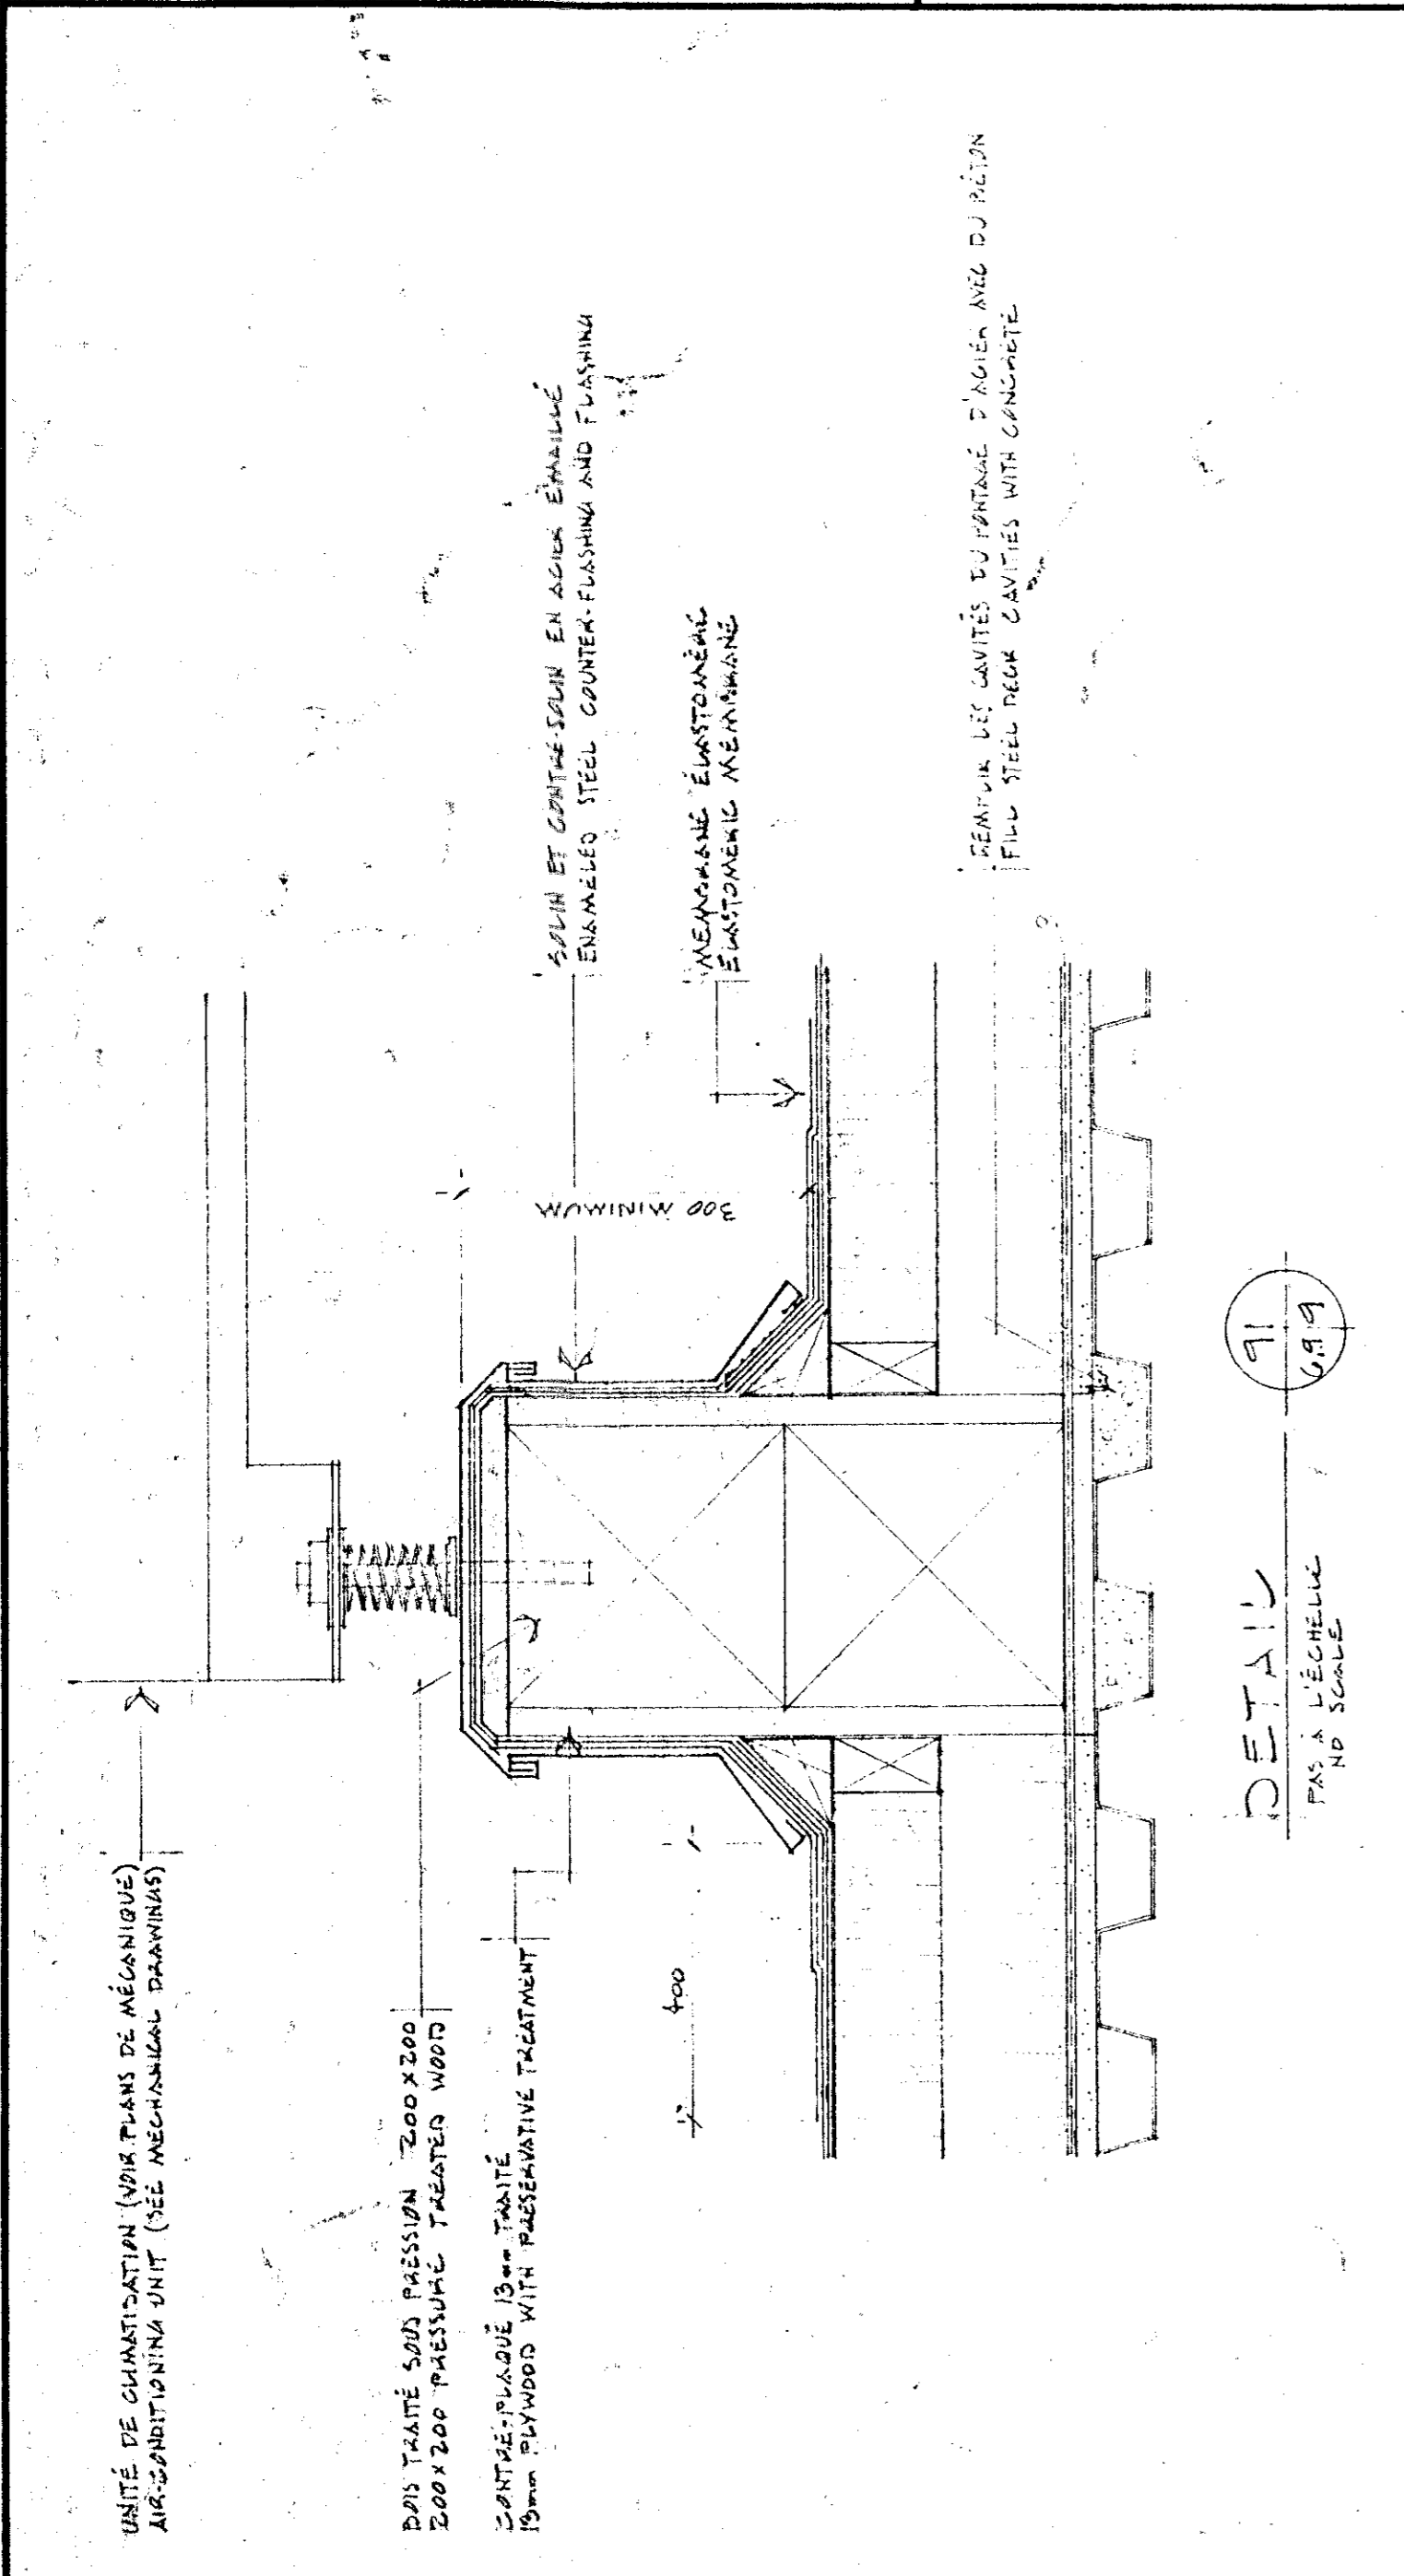

Tel que construit

revision	date
A	A
B	B
C	C


project
NORMANDIN
C/O RODRIGUE

EXPERIMENTAL FARM
laboratories, services support
buildings

drawing
designer
date
checked
date
approved
date

project number
767265

scale
A-10 DE 1:5

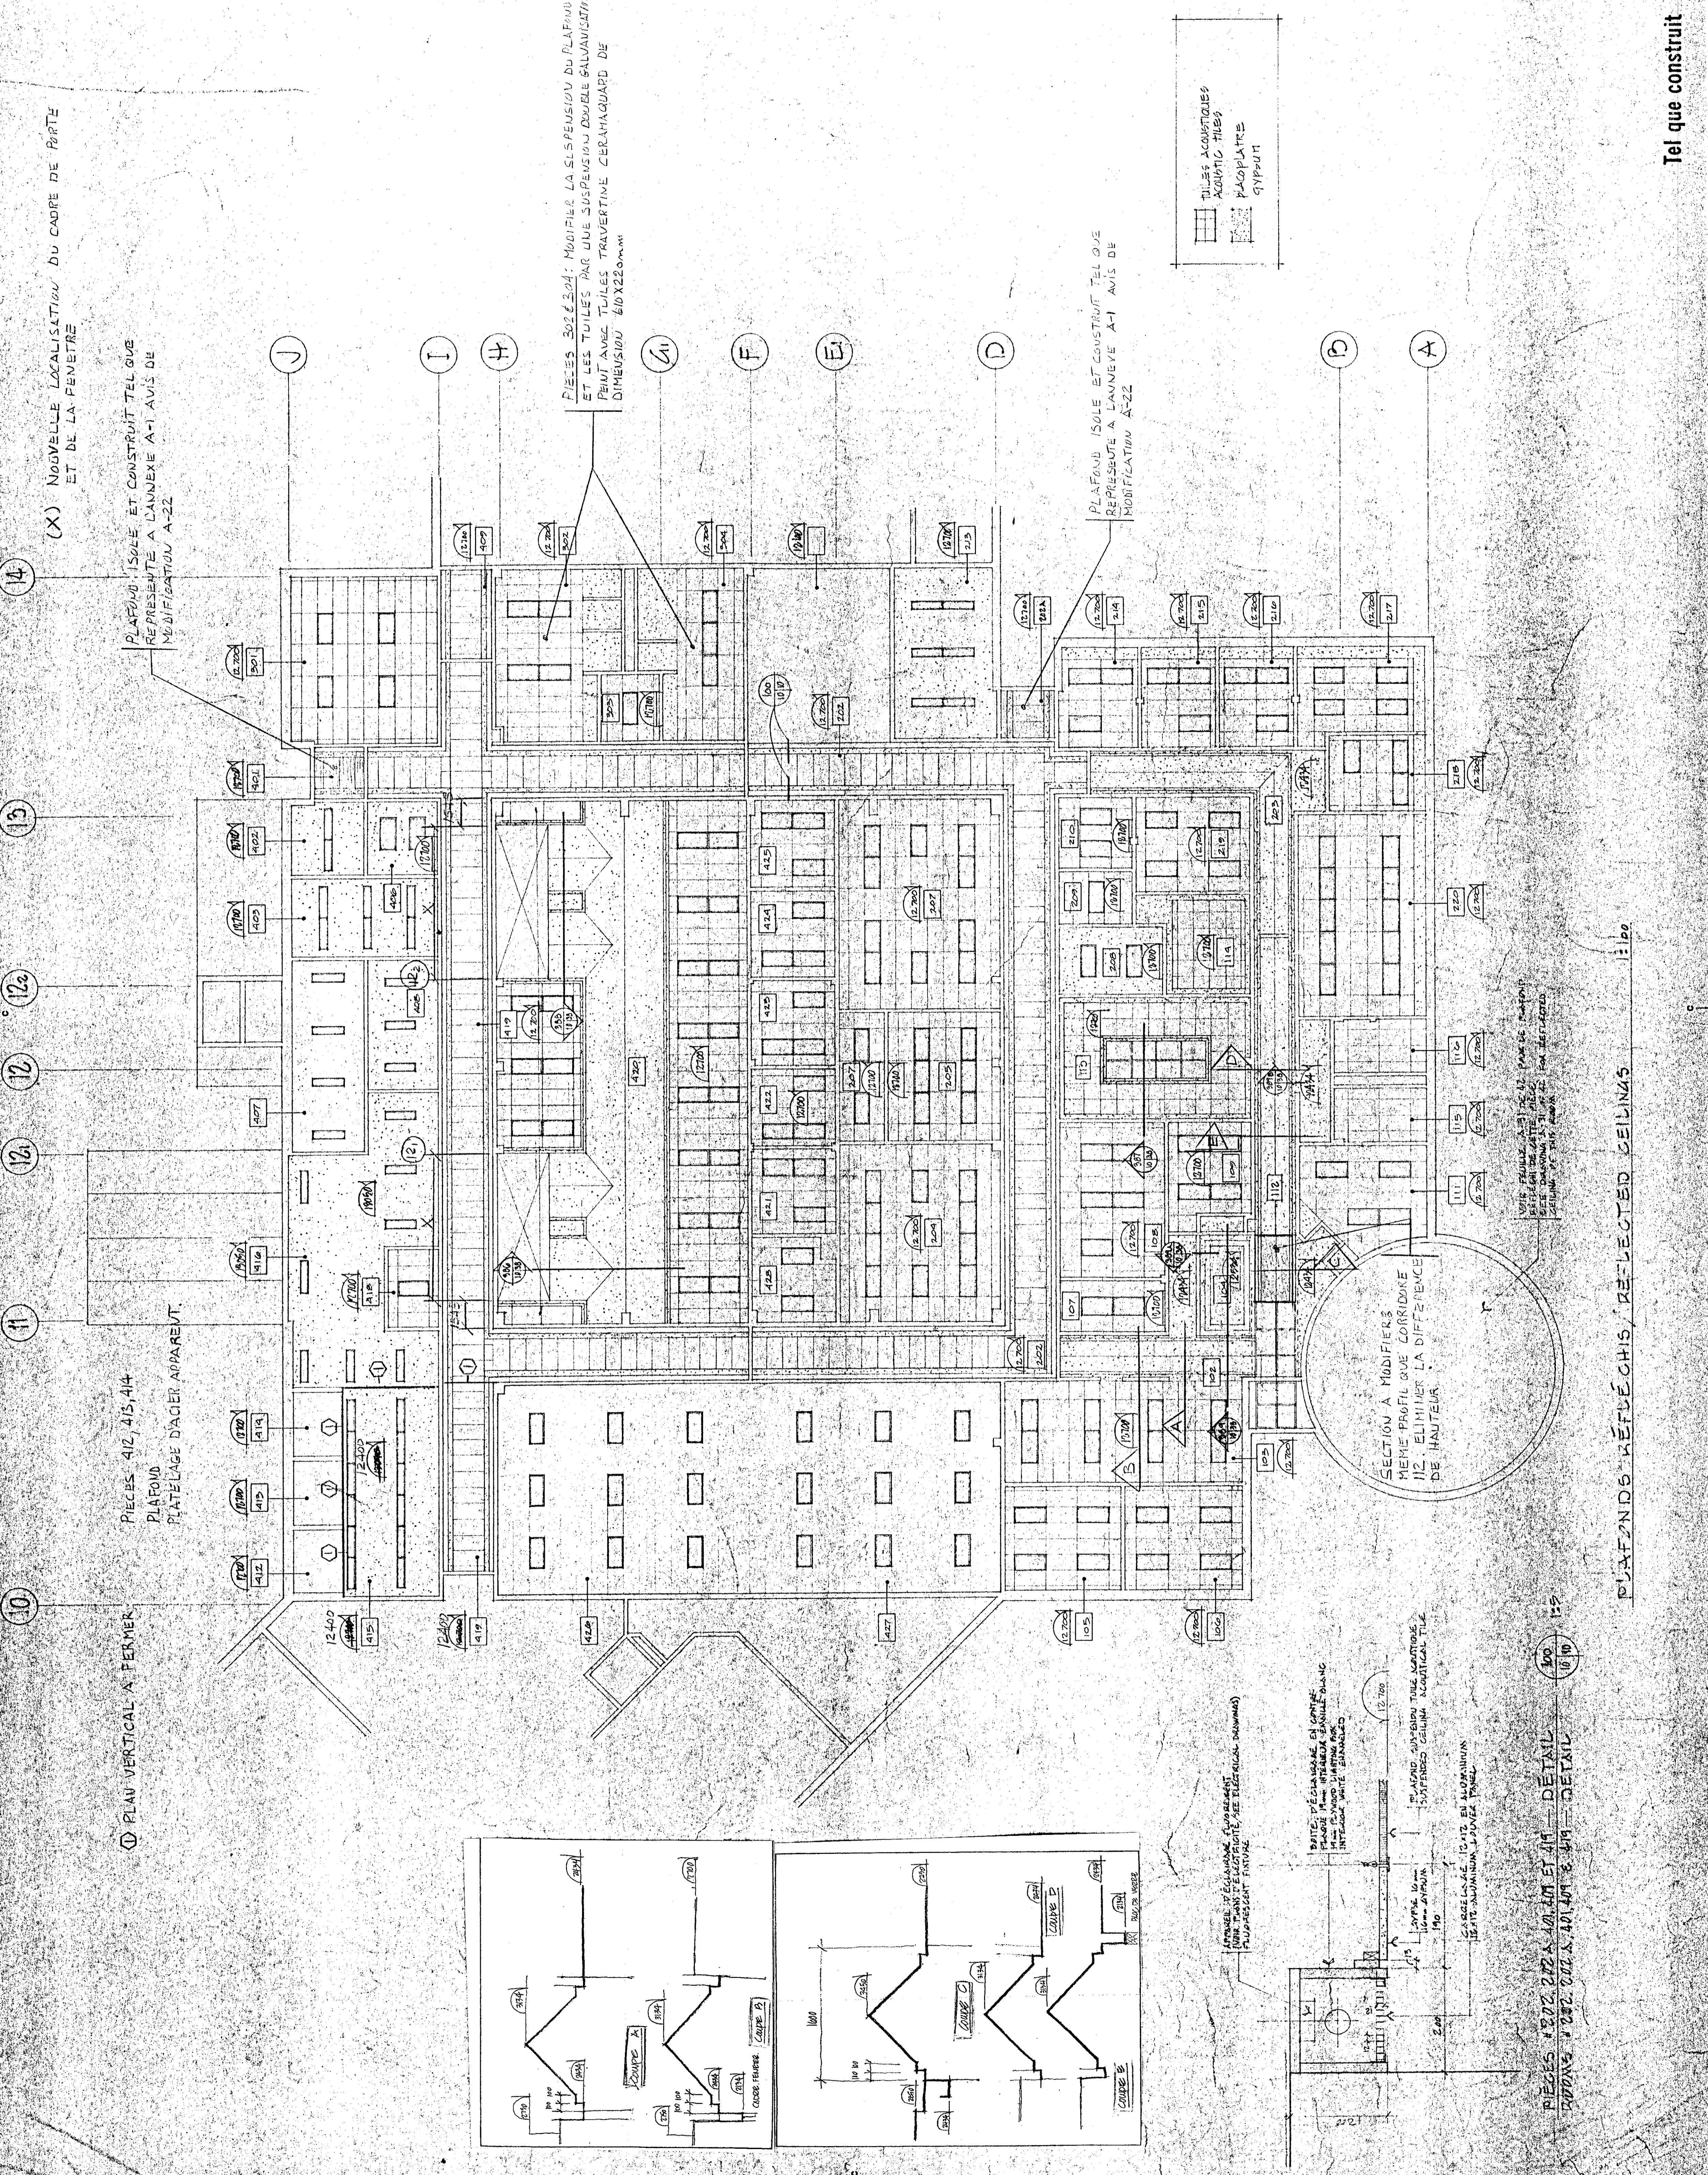

(X) NOUVELLE LOCALISATION DU CADRE DE PORTE ET DE LA FENETRE

PIECES 412, 413, 414
PLATELAGE D'ACIER APPARENT

PIECES 302 & 304: MODIFIER LA SUSPENSION DU PLAFOND ET LES TUILLES PAR UNE SUSPENSION DOUBLE SALVAMONTAIN PERMETTANT TUILLES TRAVERTEINE DOUBLE SALVAMONTAIN DE DIMENSION 610 X 220 MM

PLAFOND ISOLE ET CONSTRUCTIF TEL QUE REPRESENTE A L'ANNEXE A-1 AINSI DE MODIFICATION A-22

SECTION A MODIFIER MEME PROFIL QUE CORRIDORE 112. ELIMINER LA DIFFERENCE DE HAUTEUR


PLAFONDS RÉFLECTIS, REFLECTED CEILING

Tel que construit



Travaux publics Canada
Agriculture Canada

LE CONTRACTEUR DOIT PRENDRE ET VÉRIFIER
COMME EN PRÉSENTANT LES TRAVAUX, LE MANIFESTE
DES DIMENSIONS PRÉSENTÉES À L'ÉCHELLE SUR
LES DESSINS.

THE CONTRACTOR SHALL VERIFY ALL DIMENSIONS
ON THE SITE BEFORE STARTING THE WORK. THE
DIMENSIONS SHALL BE VERIFIED AND
FOR DIMENSIONS SCALED ON THE DRAWINGS.

RESTORE, REPAIR AND REBUILD IN THE SAME
MANNER AS THE ORIGINAL OR THE
MODIFICATION OF THE ORIGINAL WORKS.
PRESENT DOCUMENTS MUST BE PRESENTED IN
ASPECT DE NEUF ET ÊTRE EN TOUS POINTS
UNIFORMES.

Tel que construit

revisions	date
A	11/11/81
B	11/11/81
C	11/11/81

project
NORMANDIN
CIC ROUVEYRI

project
FERME EXPERIMENTALE
complexe bureau, laboratoires,
pavillon de services

project
EXPERIMENTAL FARM
bureau, laboratories, services support
building

designed
JEAN LÉVESQUE 9/10/81

drawn
JEAN LÉVESQUE 11/11/81

checked
GUY BOUVERIE 11/11/81


approved
9/11/81

scale
1:100


no. de plan	767265
no. de dessin	9111009-B
no. de projet	160

NOTE



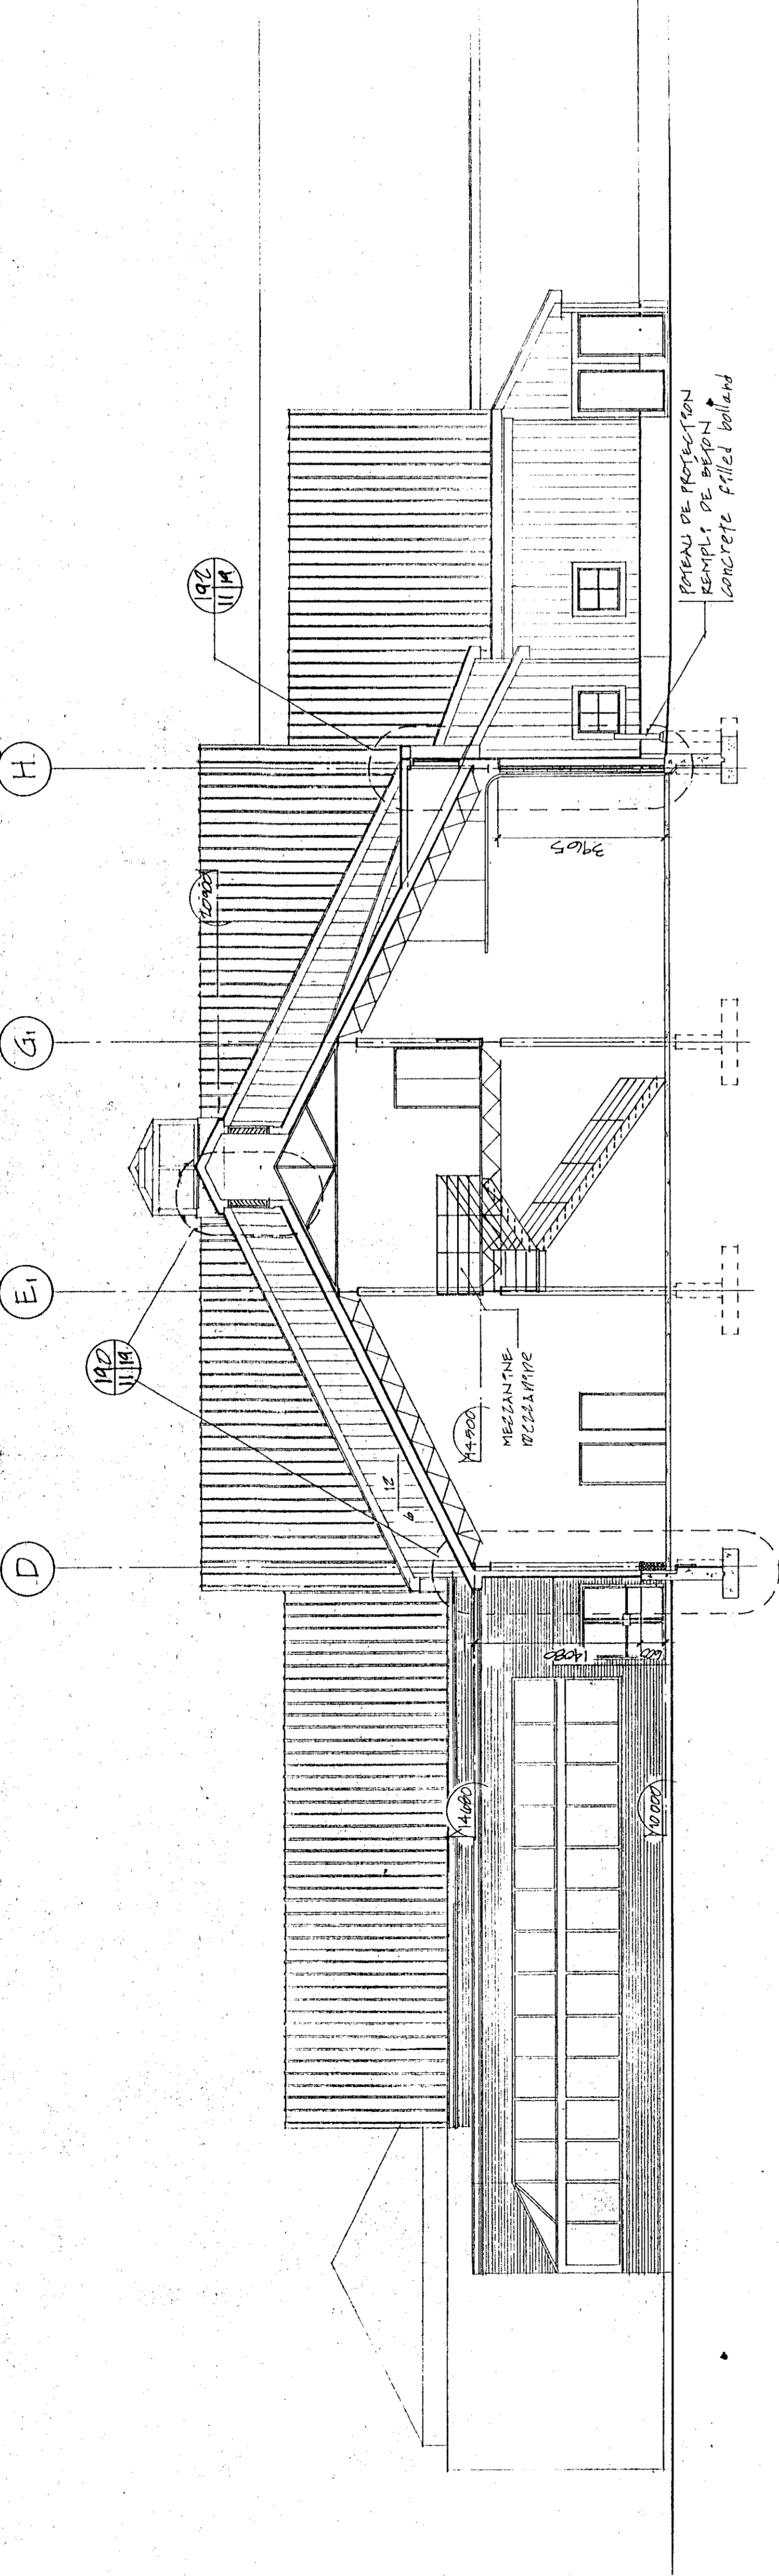


COUPE TRANSVERSALE 110
transversal section

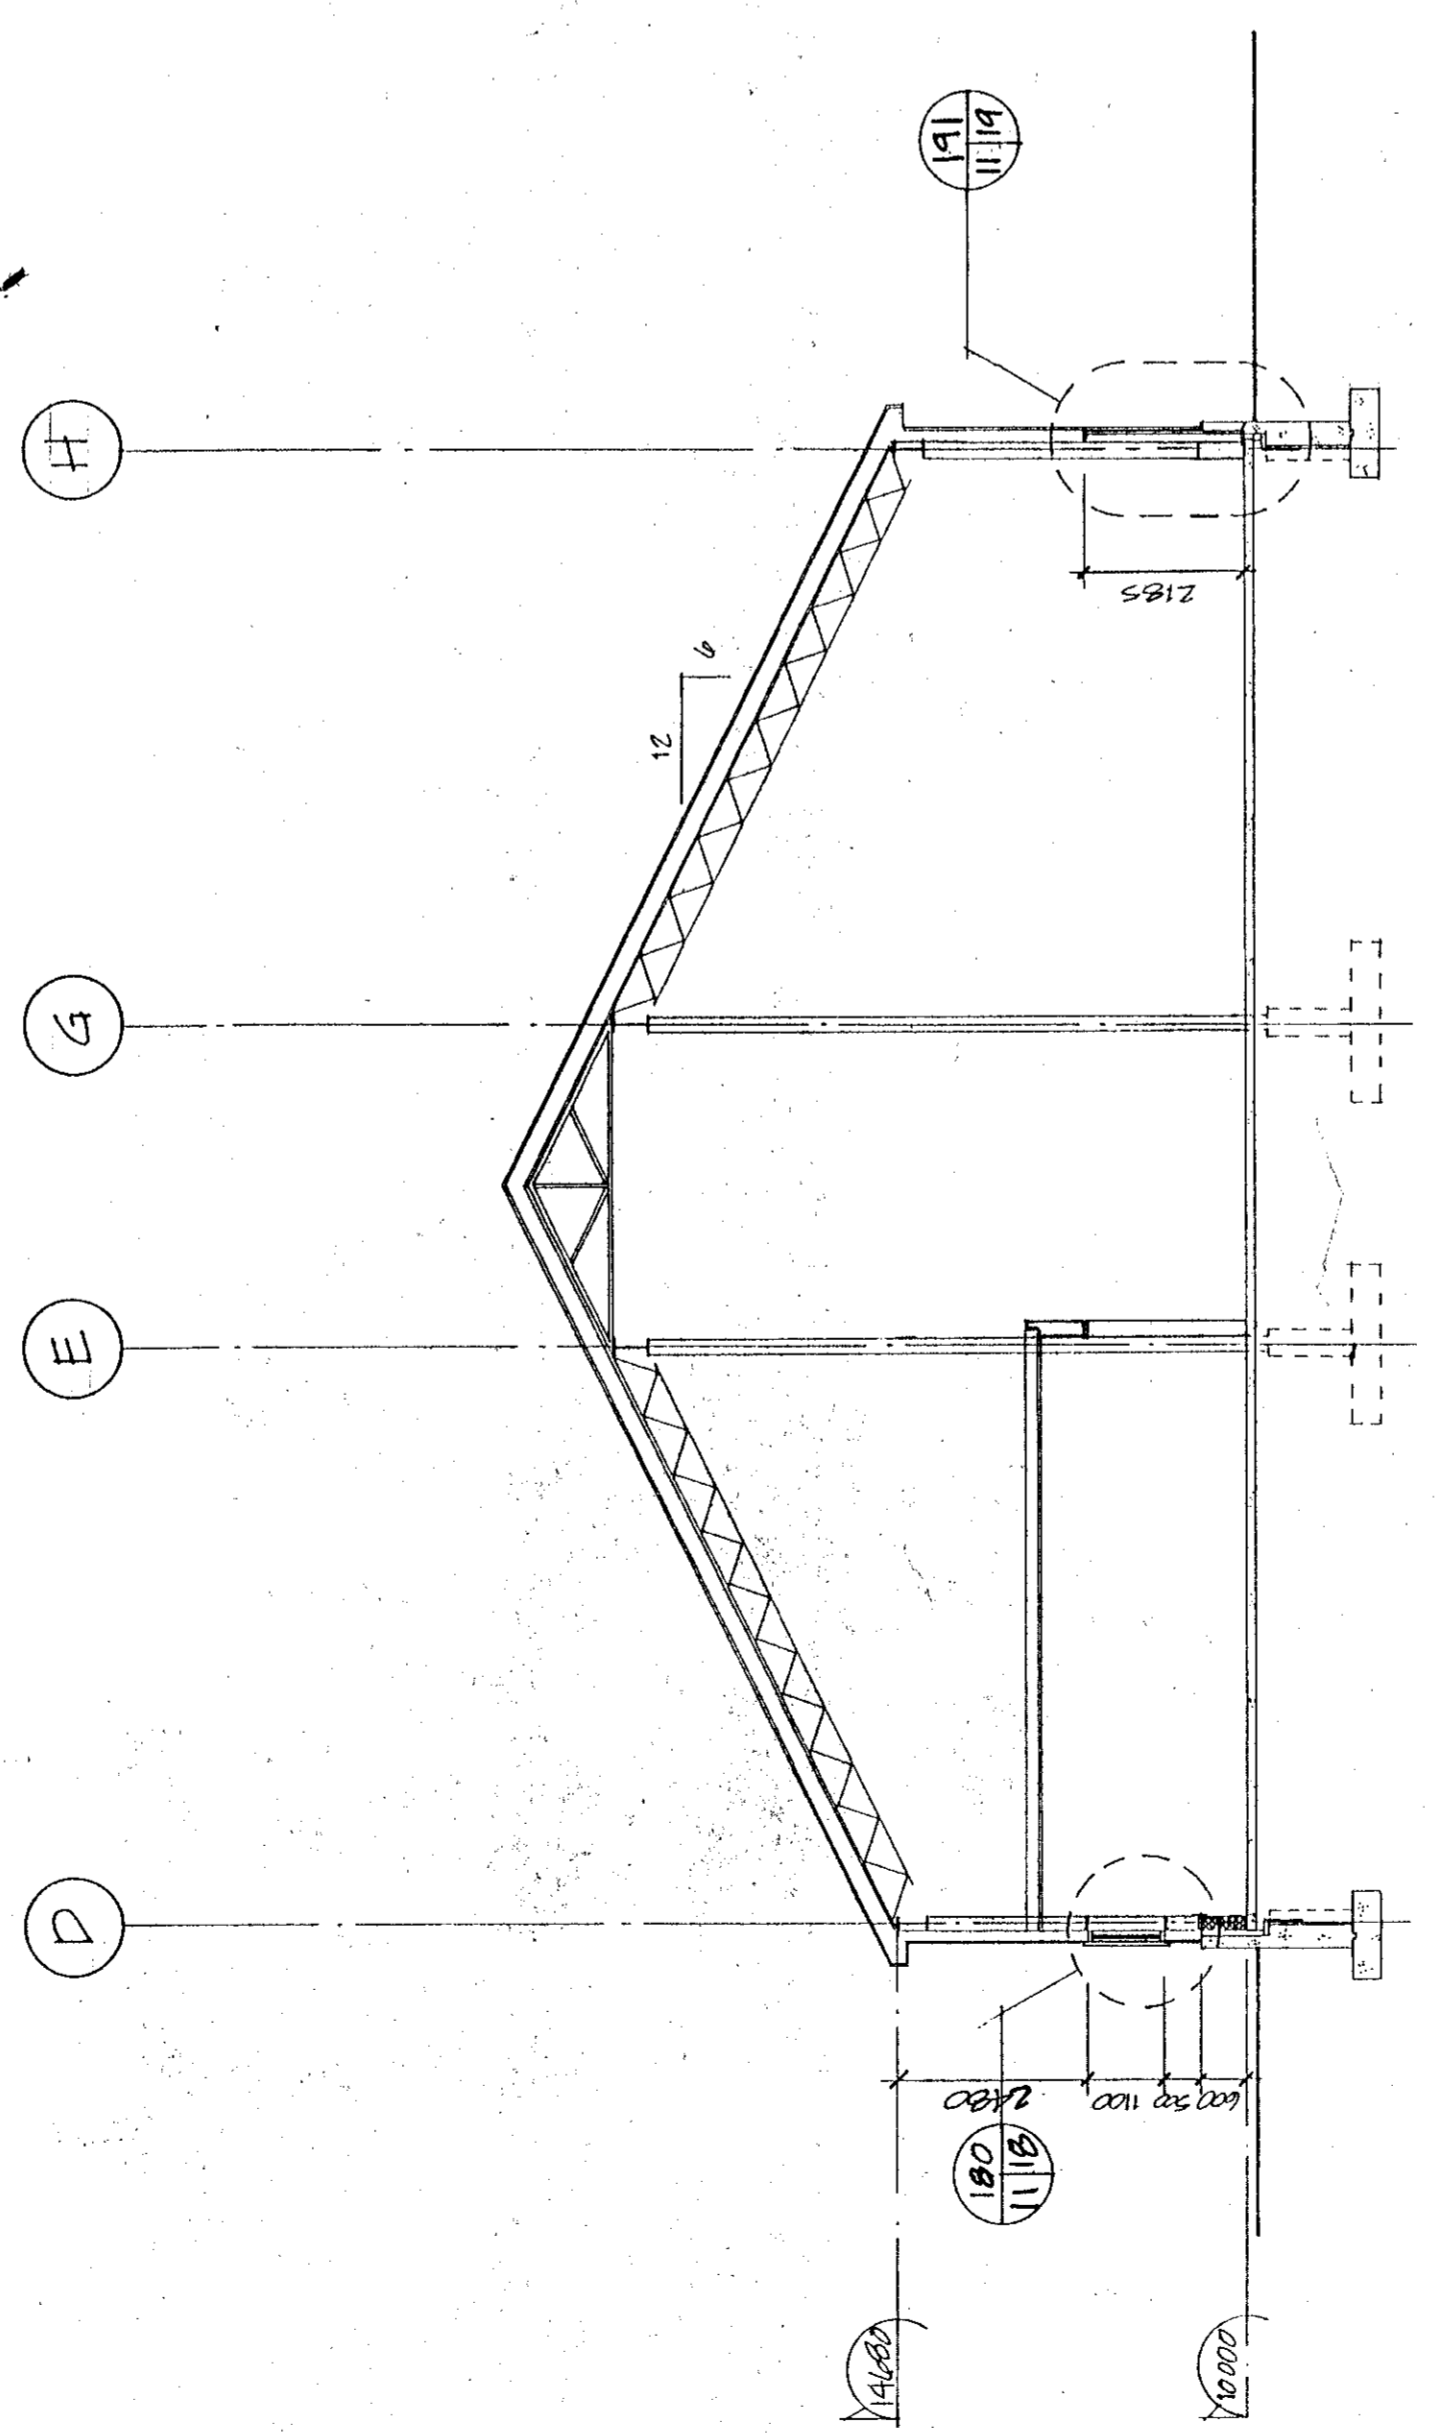

COUPE TRANSVERSALE 111
transversal section

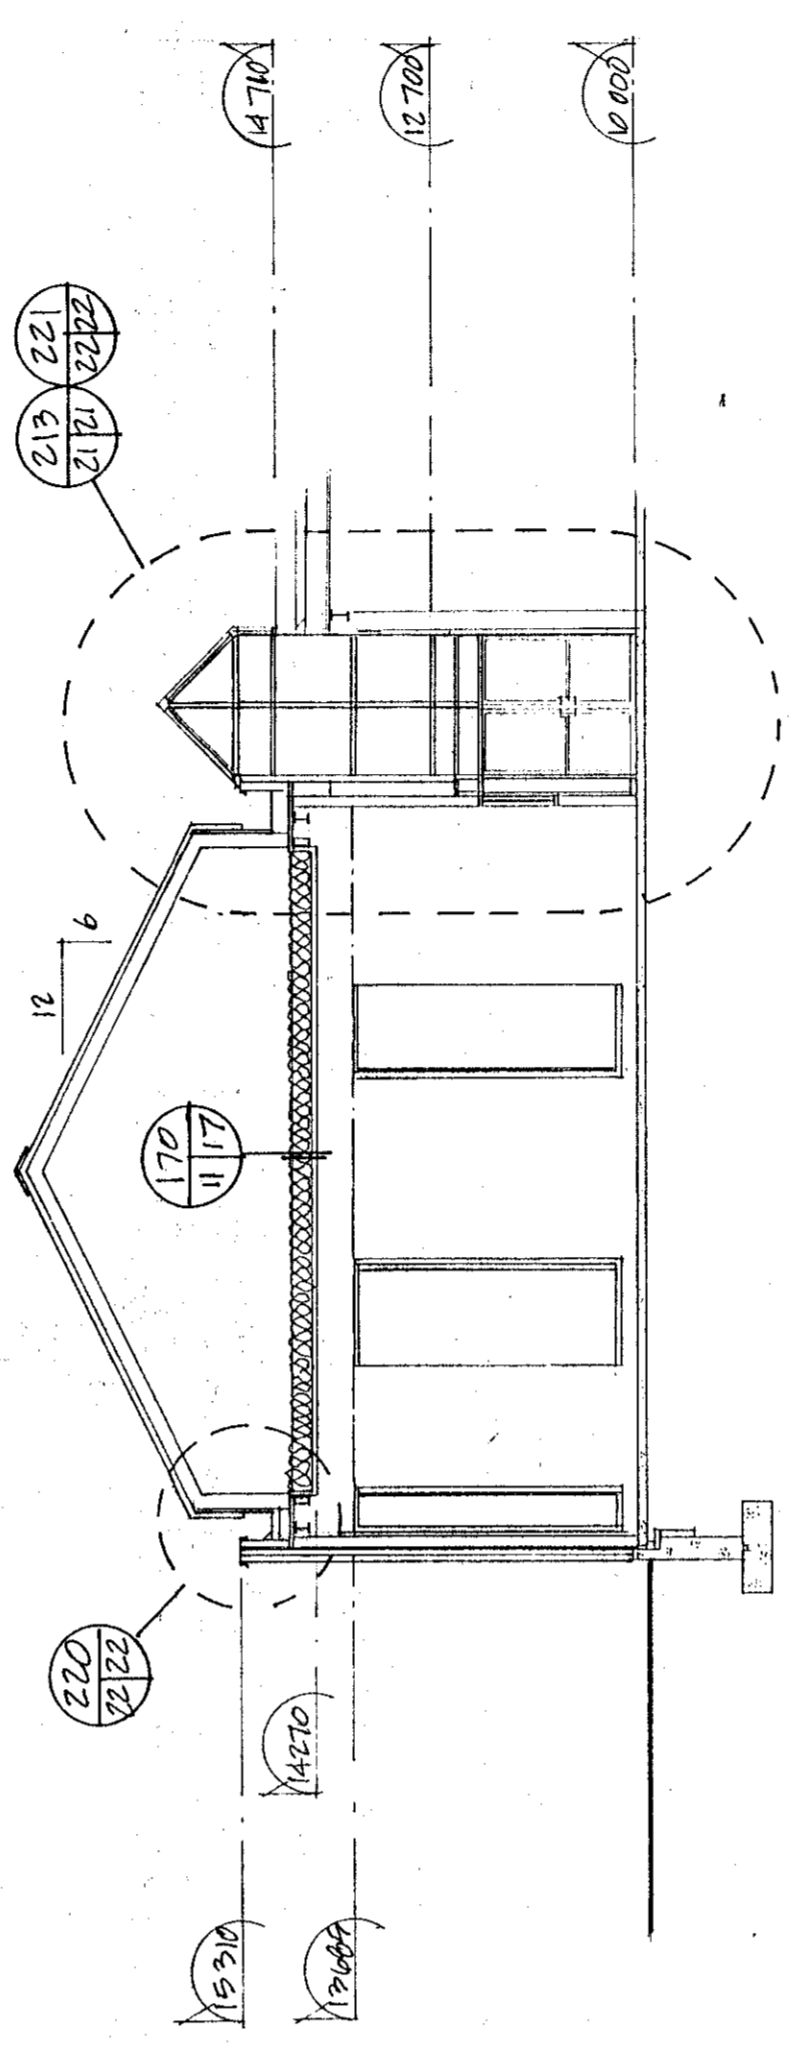


COUPE TRANSVERSALE 112
transversal section

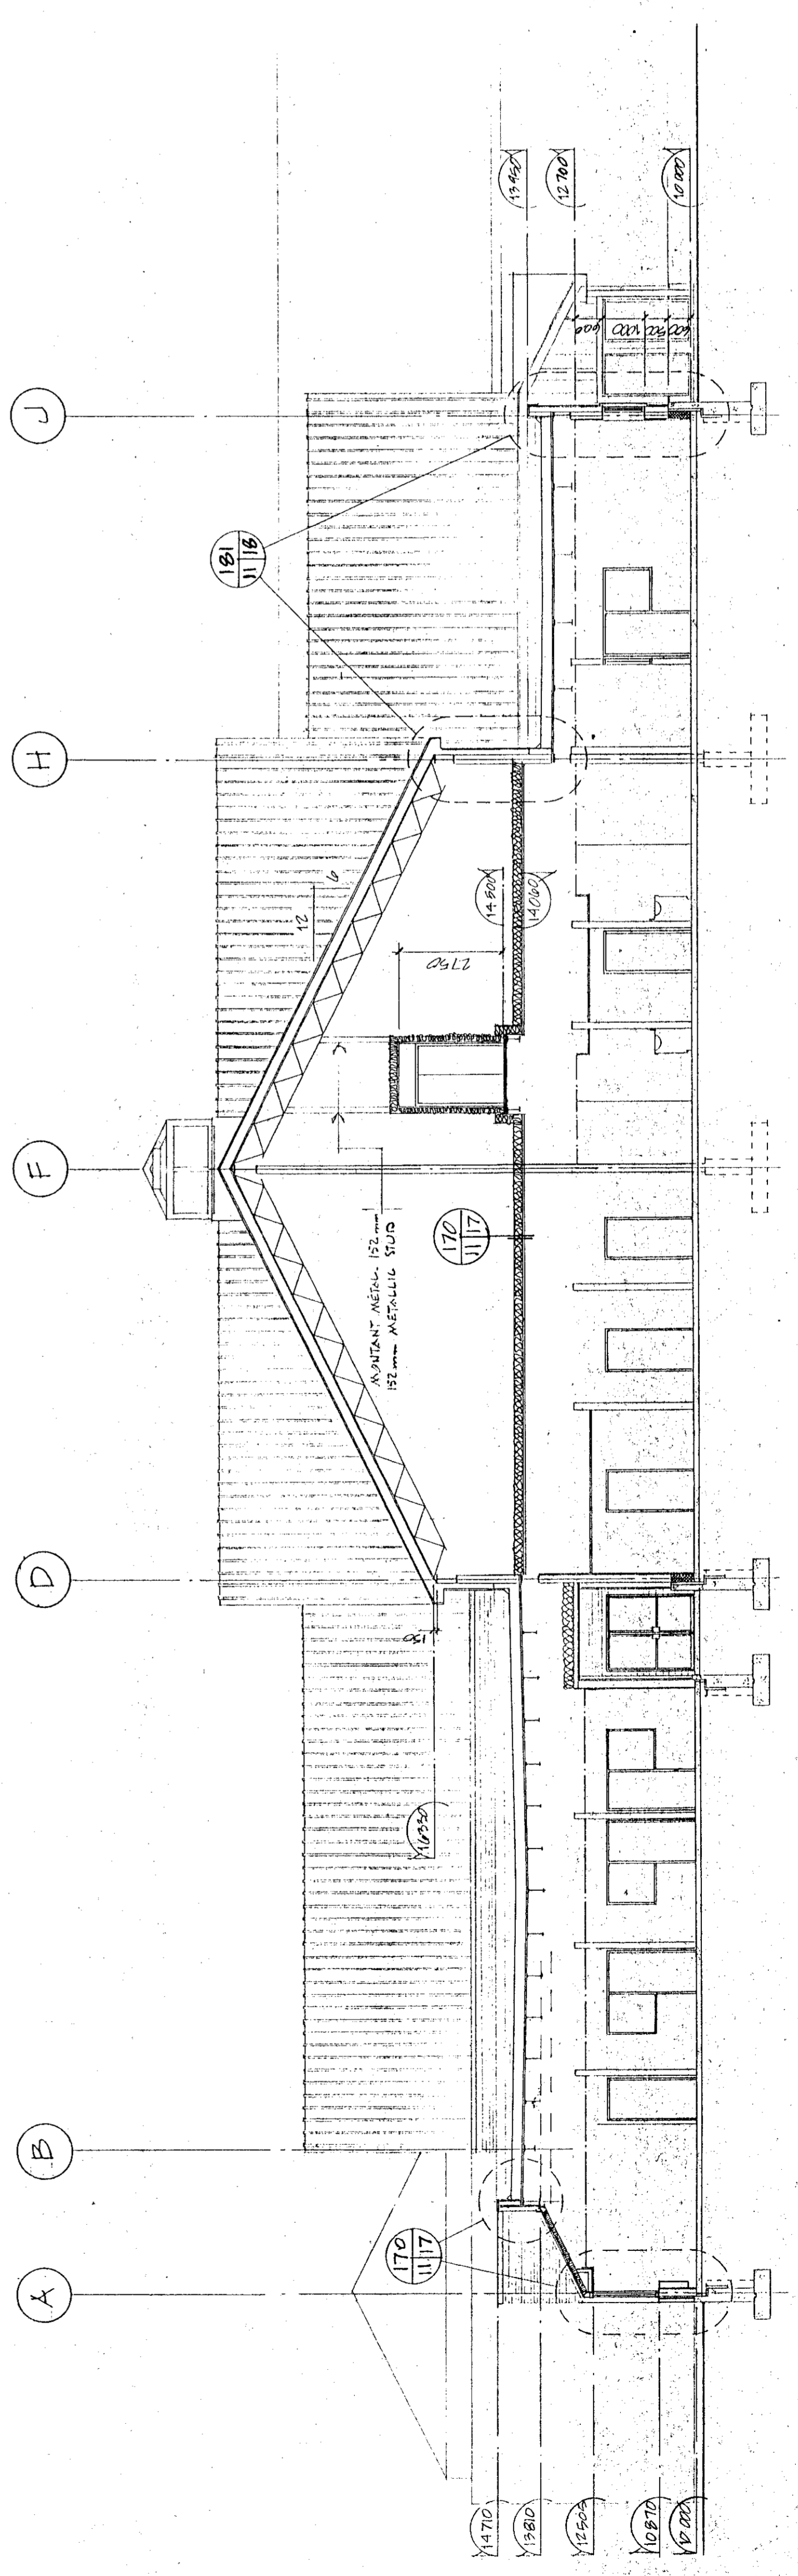

COUPE TRANSVERSALE 113
transversal section

Tel que construit

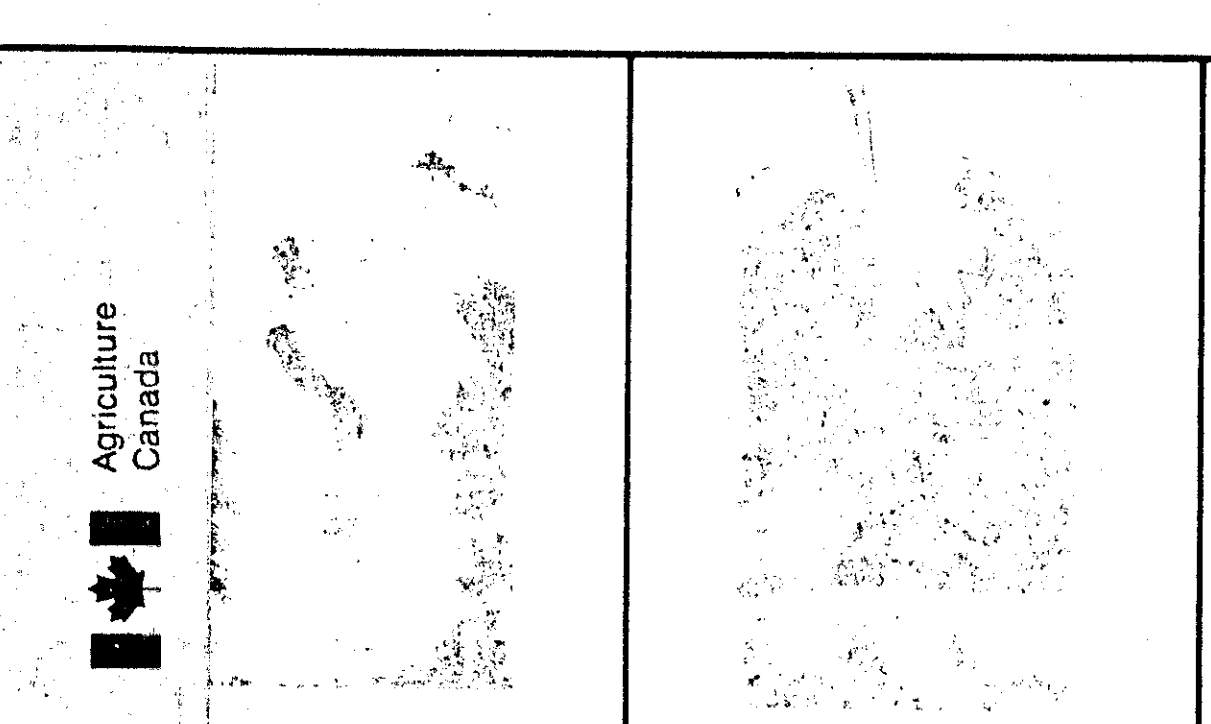

COUPE LONGITUDINALE
 LONGITUDINAL SECTION


17
16
15
14
14
13
12
12
11
10
D

SALLE DE MECANIQUE
 MECHANICAL ROOM

SALLE ELECTRIQUE
 ELECTRICAL ROOM

SALLE DE MECANIQUE
 MECHANICAL ROOM

PLATEFORME
 PLATFORM

MECANIQUE
 MECHANICAL

Tel que construit




REVISED: A B C
 DATE: A B C

PROJECT: **NORMANDIN**
 cte Roberval
 ferme EXPERIMENTALE
 complete bureaux, laboratoires,
 pavillons de services

DESIGNER: **EXPERIMENTAL FARM**
 offices, laboratories, services support
 building

DRAWING: **COUPE LONGITUDINALE**
LONGITUDINAL SECTION
 ÉCHELLE 1:100 SCALE


DESIGNED BY: JEAN LEVESQUE
 DRAWN BY: JEAN LEVESQUE
 CHECKED BY: Guy Bédard
 APPROVED BY: 9/11/31
 DATE: 9/11/31
 PROJECT NUMBER: 767265
 DRAWING NO: 2191 009 B AIR DE 43 160

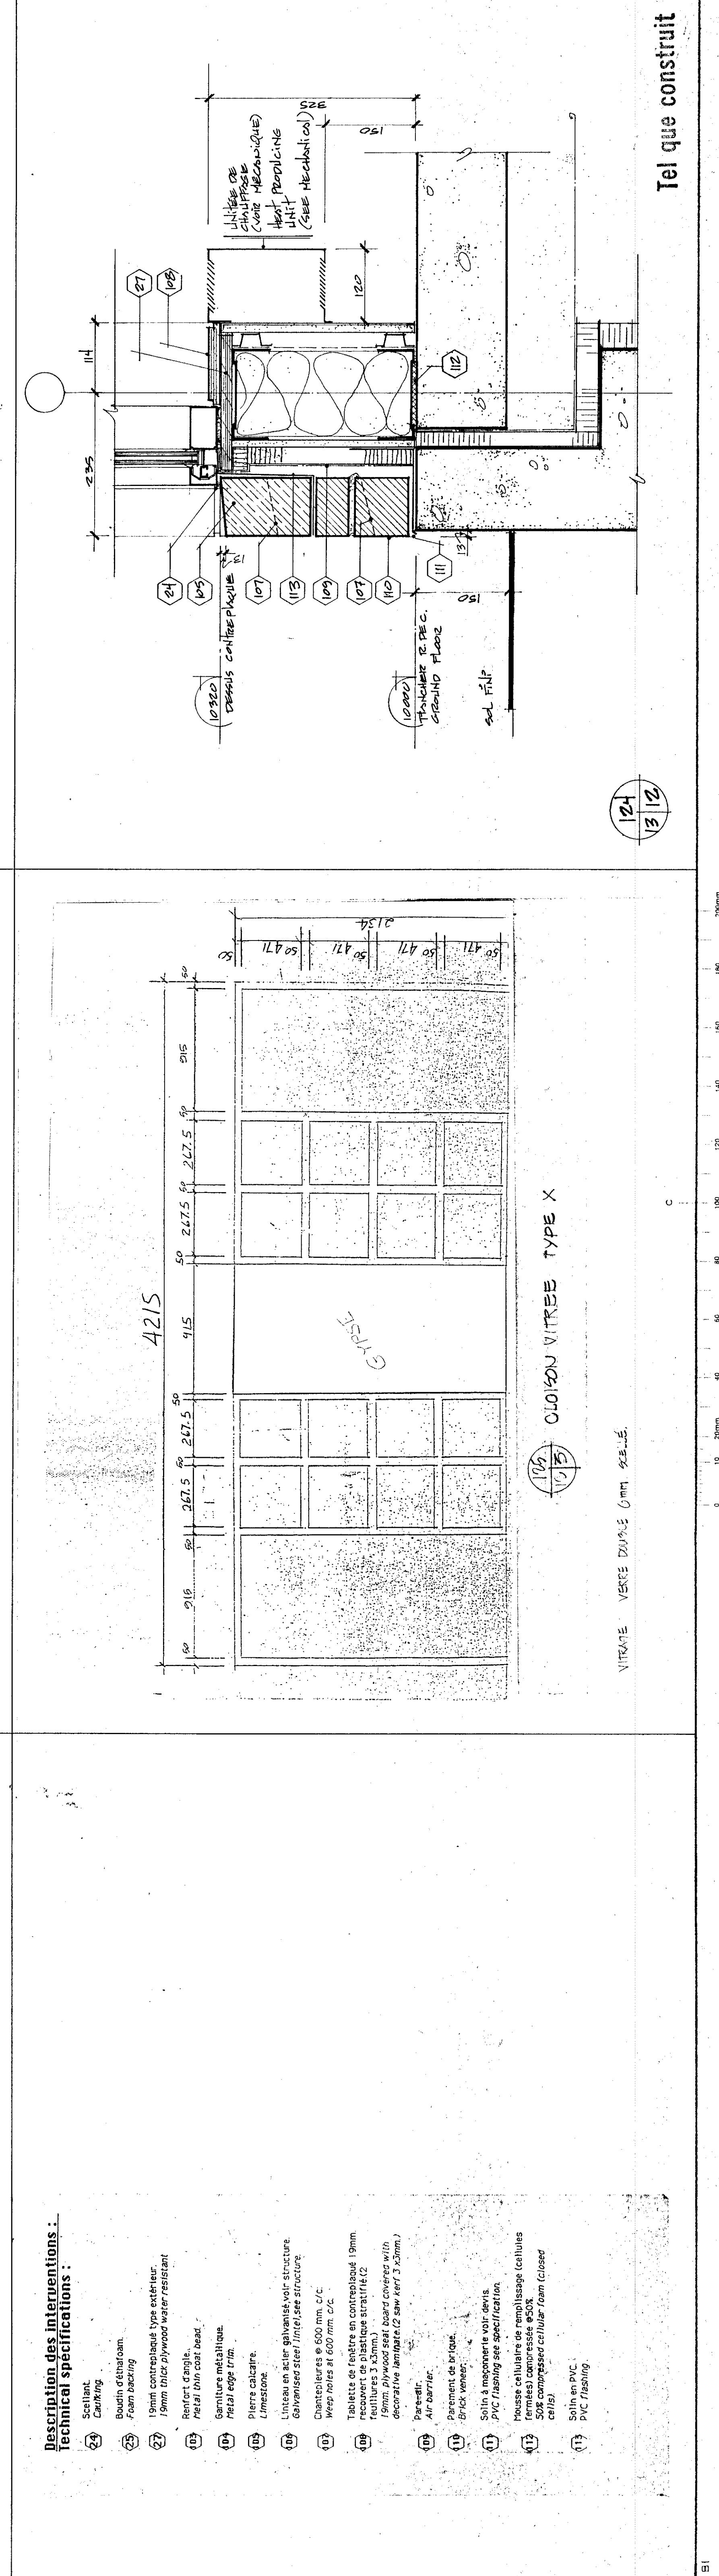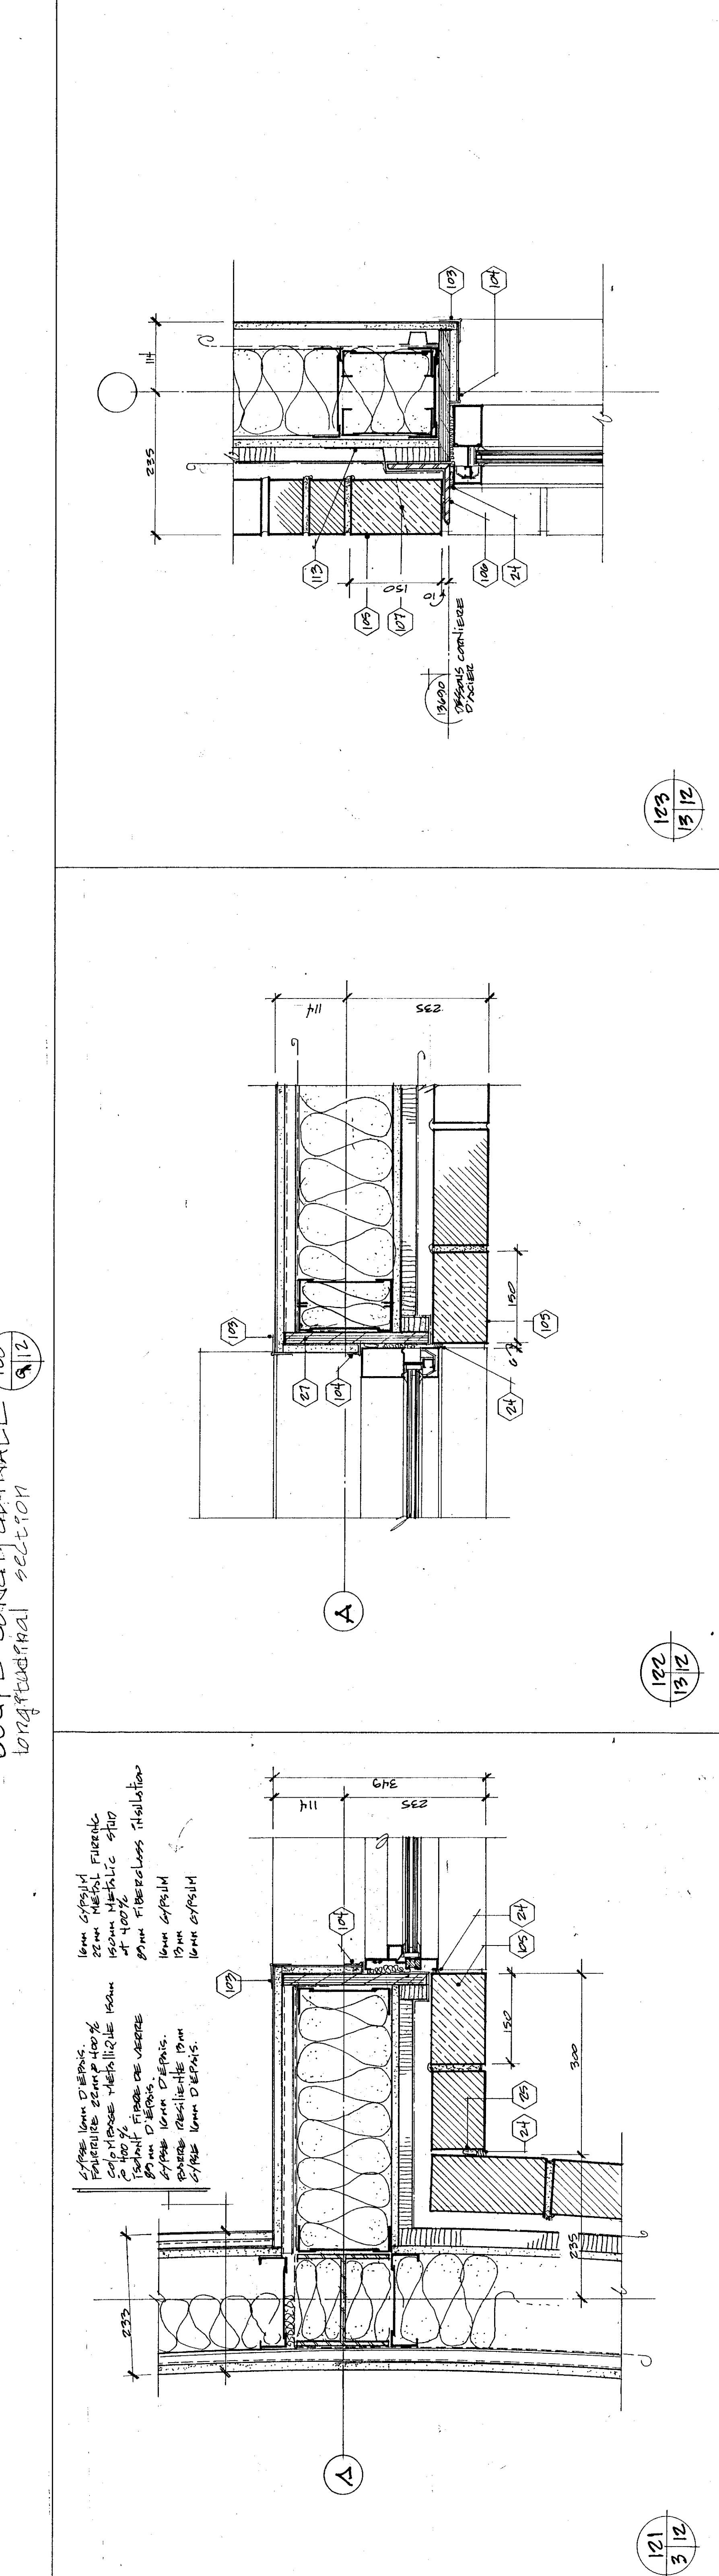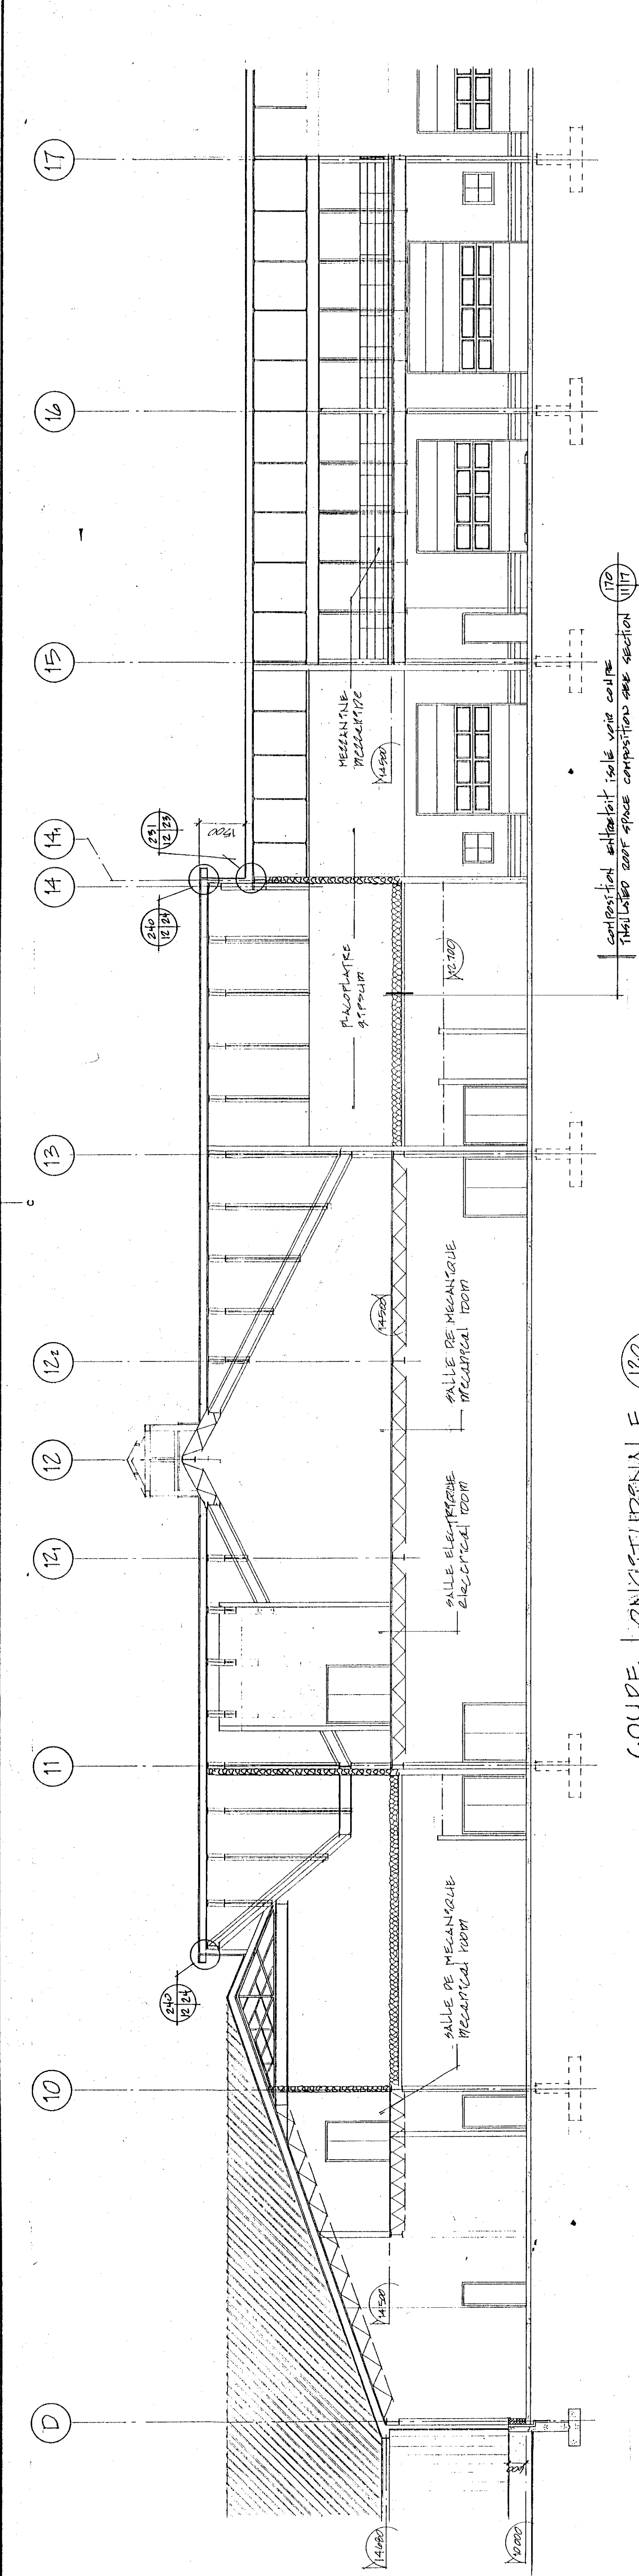



- Description des interventions :**
Technical specifications :
PVC flashing

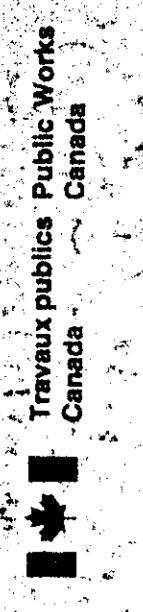

Travail public Public Works Canada
Agriculture Canada

L'ENTREPRENEUR DOIT PRÉPARER ET VERIFIER...




Tel que construit

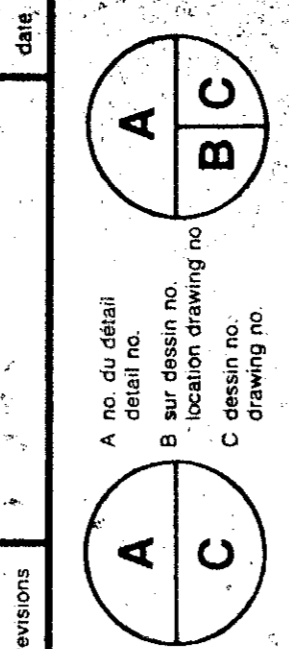

NORMANDIN
cité Roberval
FERME EXPERIMENTALE
EXPERIMENTAL FARM
OFFICE, LABORATORY, SERVICE SUPPORT
BUILDING

ELEVATIONS
Echelle 1:100

Table with project details: client (SHEPHE DEVIERS), date (17/11/81), drawing no. (767265), and drawing no. (2011 009 B).

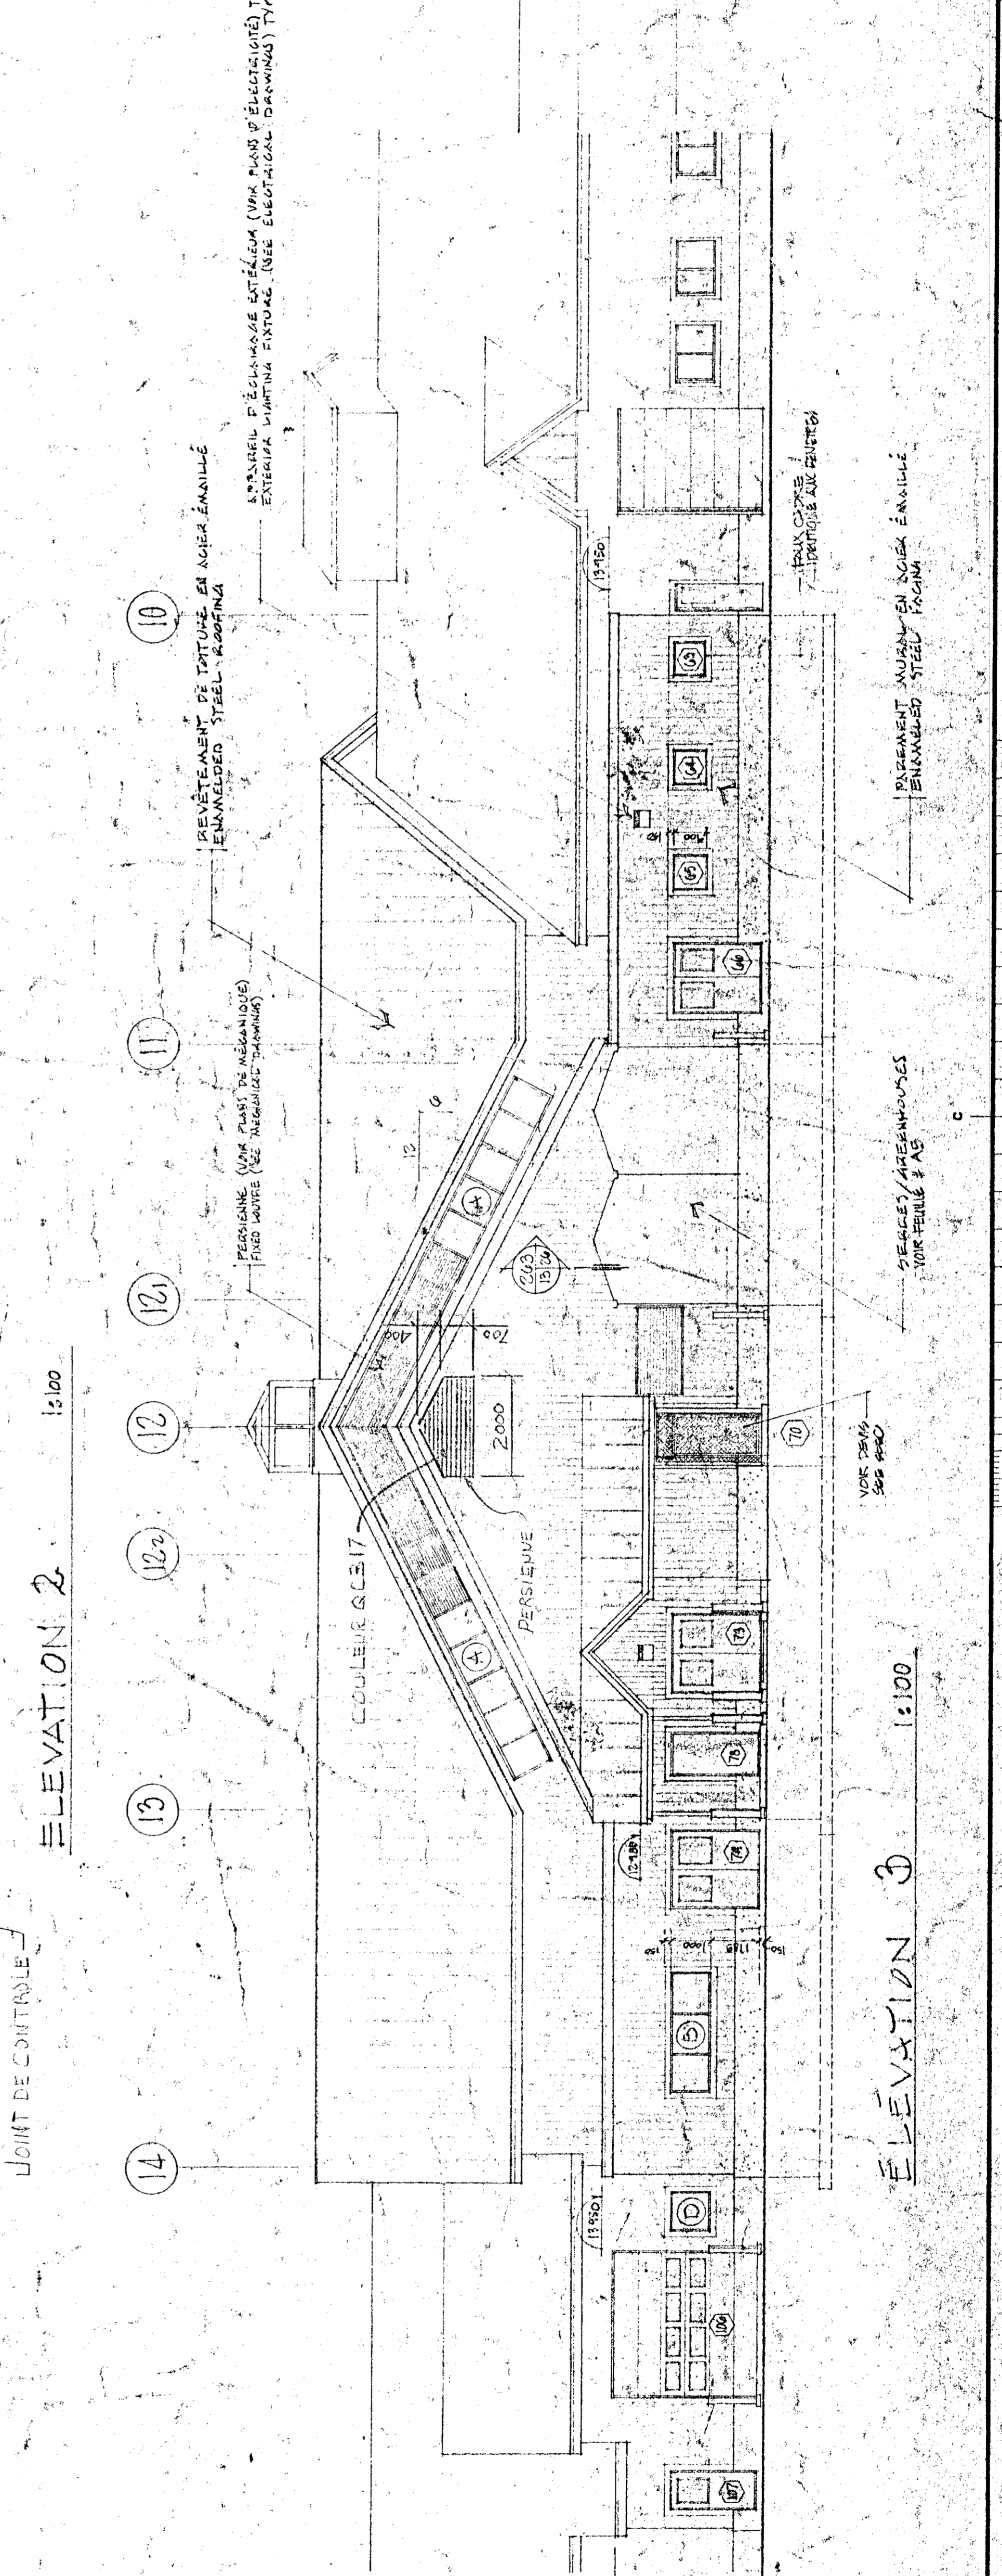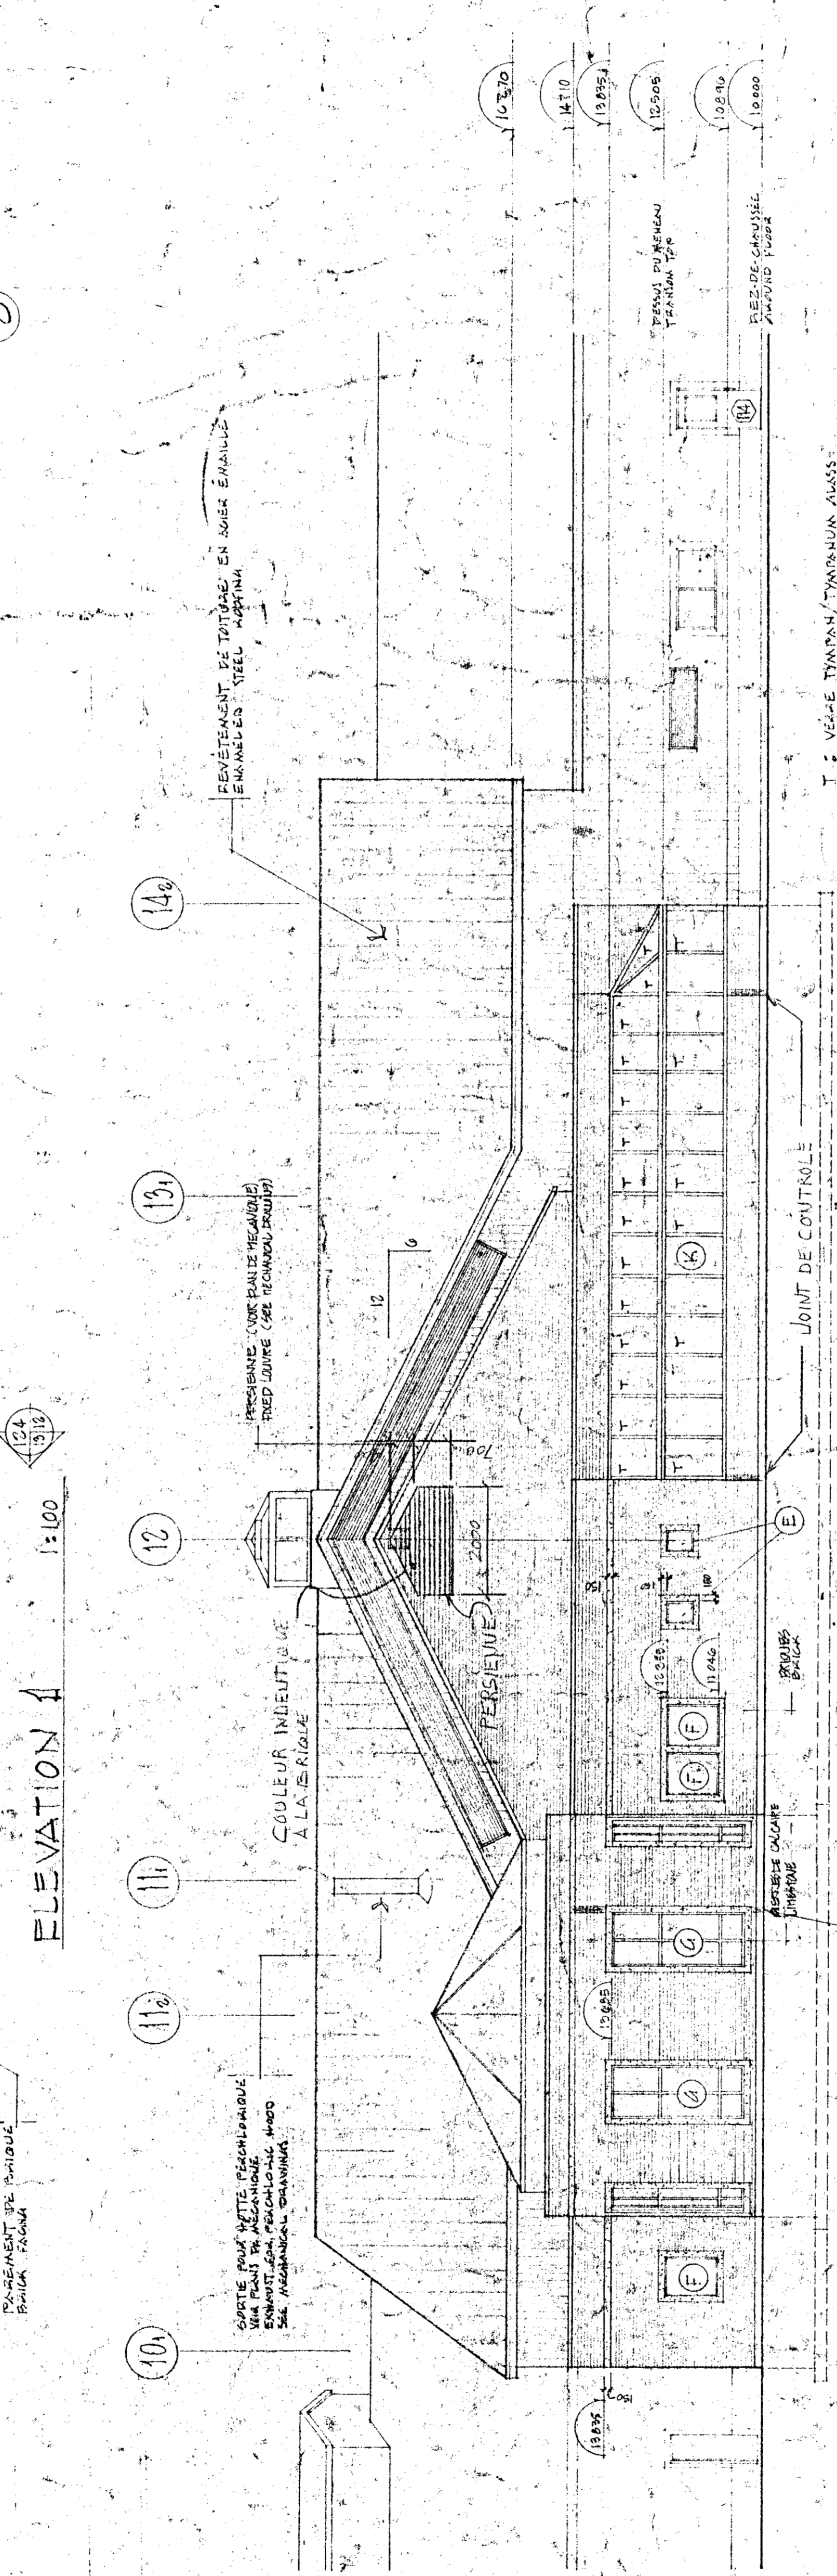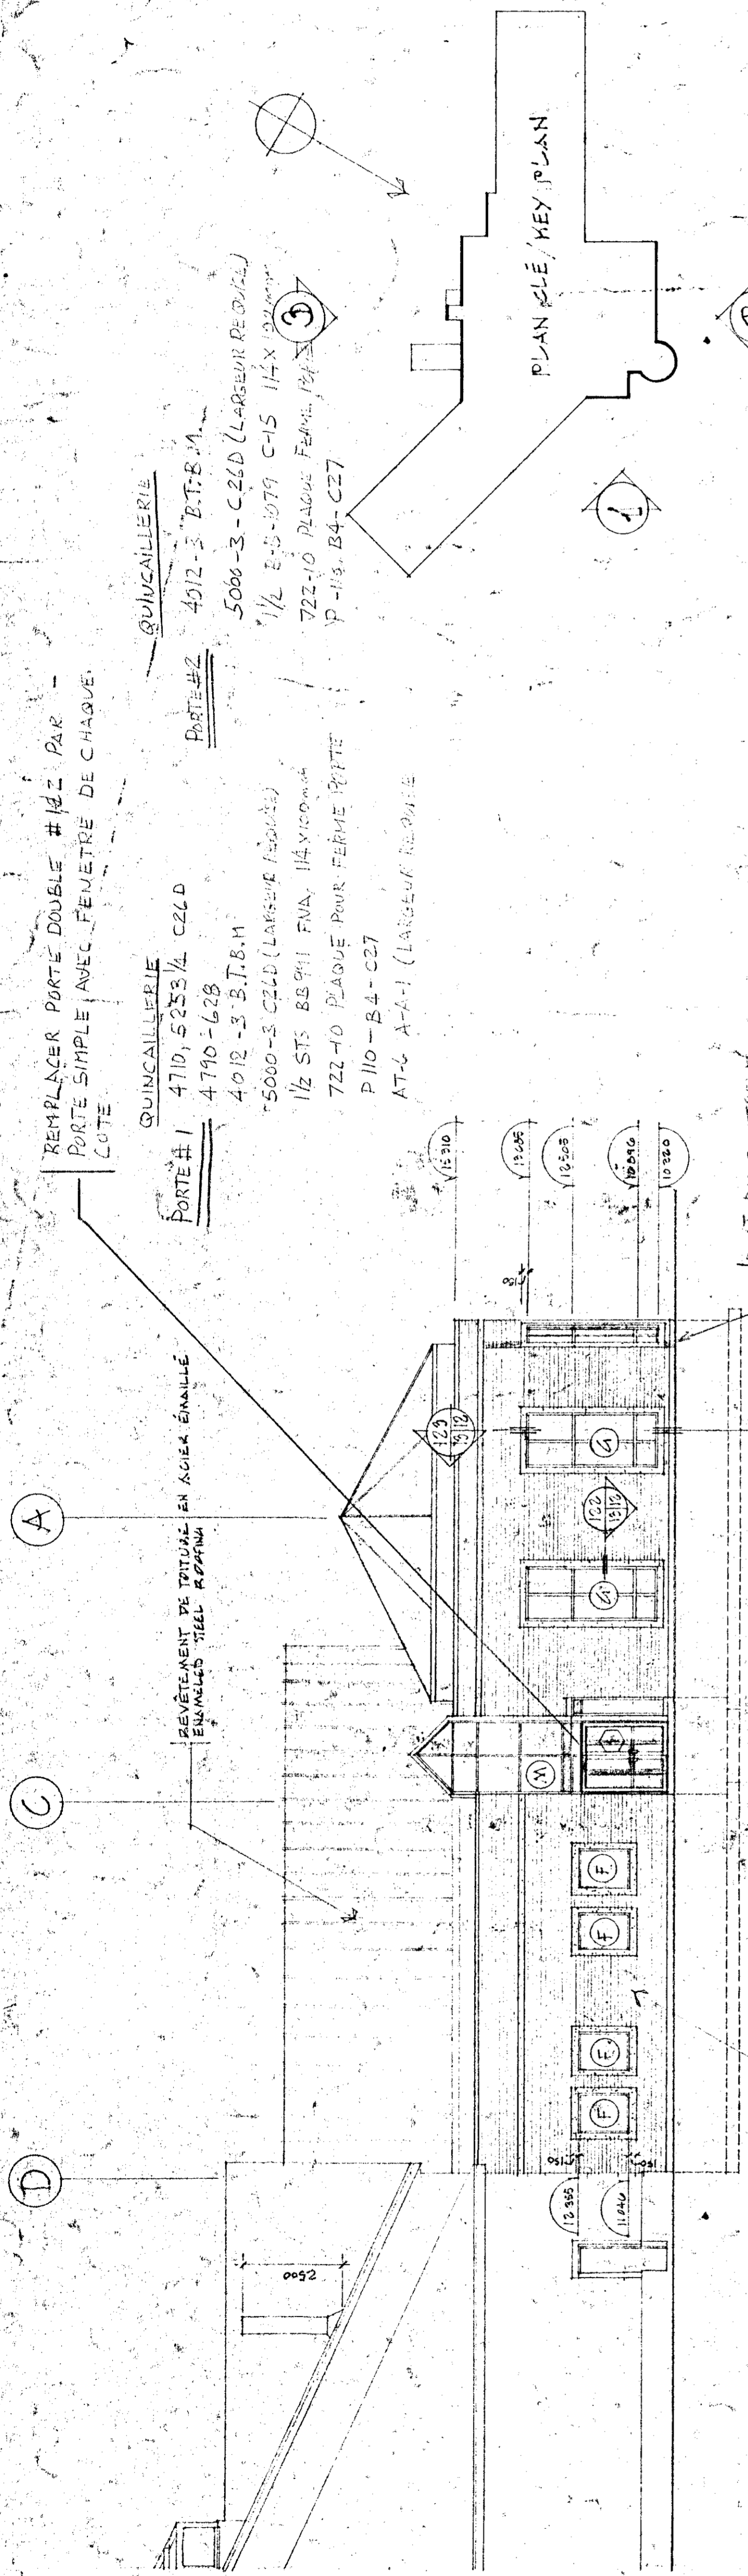


REEMPLACER PORTE DOUBLE #142 PAR
PORTE SIMPLE AVEC FENETRE DE CHAQUE
COTE
QUINCAILLERIE
PORTE #1 4710-5253 1/2 C2LD
4710-628
4012-3 B.T.B.11
1/2 STS 8891 FVA 11450004
722-10 PLAQUE POUR FERME PORTE
P110-B4-C27

ELEVATION 1 1:100

ELEVATION 2 1:100

ELEVATION 3 1:100

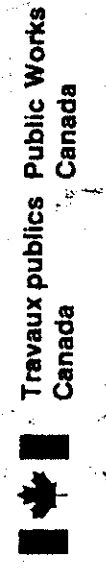

Travaux publics
Canada

Agriculture
Canada


Tel que construit

revision	date
A	
B	
C	
A	
B	
C	

PROJECT
NORMANDIN
cité Roberval

CLIENT
FERME EXPERIMENTALE
laboratoires,
pavillons de services

DESIGN
ELEVATIONS
ELEVATIONS


SCALE
ÉCHELLE 1:100 SCALE

DESIGNED BY	DATE	DRAWN BY	CHECKED BY	APPROVED BY
SERGE PEREES	30/11/91	A. F.		
DATE	17/11/91			
DATE	9/1/91			
DATE	31/1/91			
DATE	31/1/91			
NO. OF SHEETS	PROJECT NUMBER	DRAWING NO.
01/41 009-B	767265	A-K DE 43/100

TYPE 5500 DE ZIMMOK
VITRAGE: INDESTRUCTIBLE AU FENÊTRE ADJACENTES

FINITUDE: II
DU SECTEUR 500

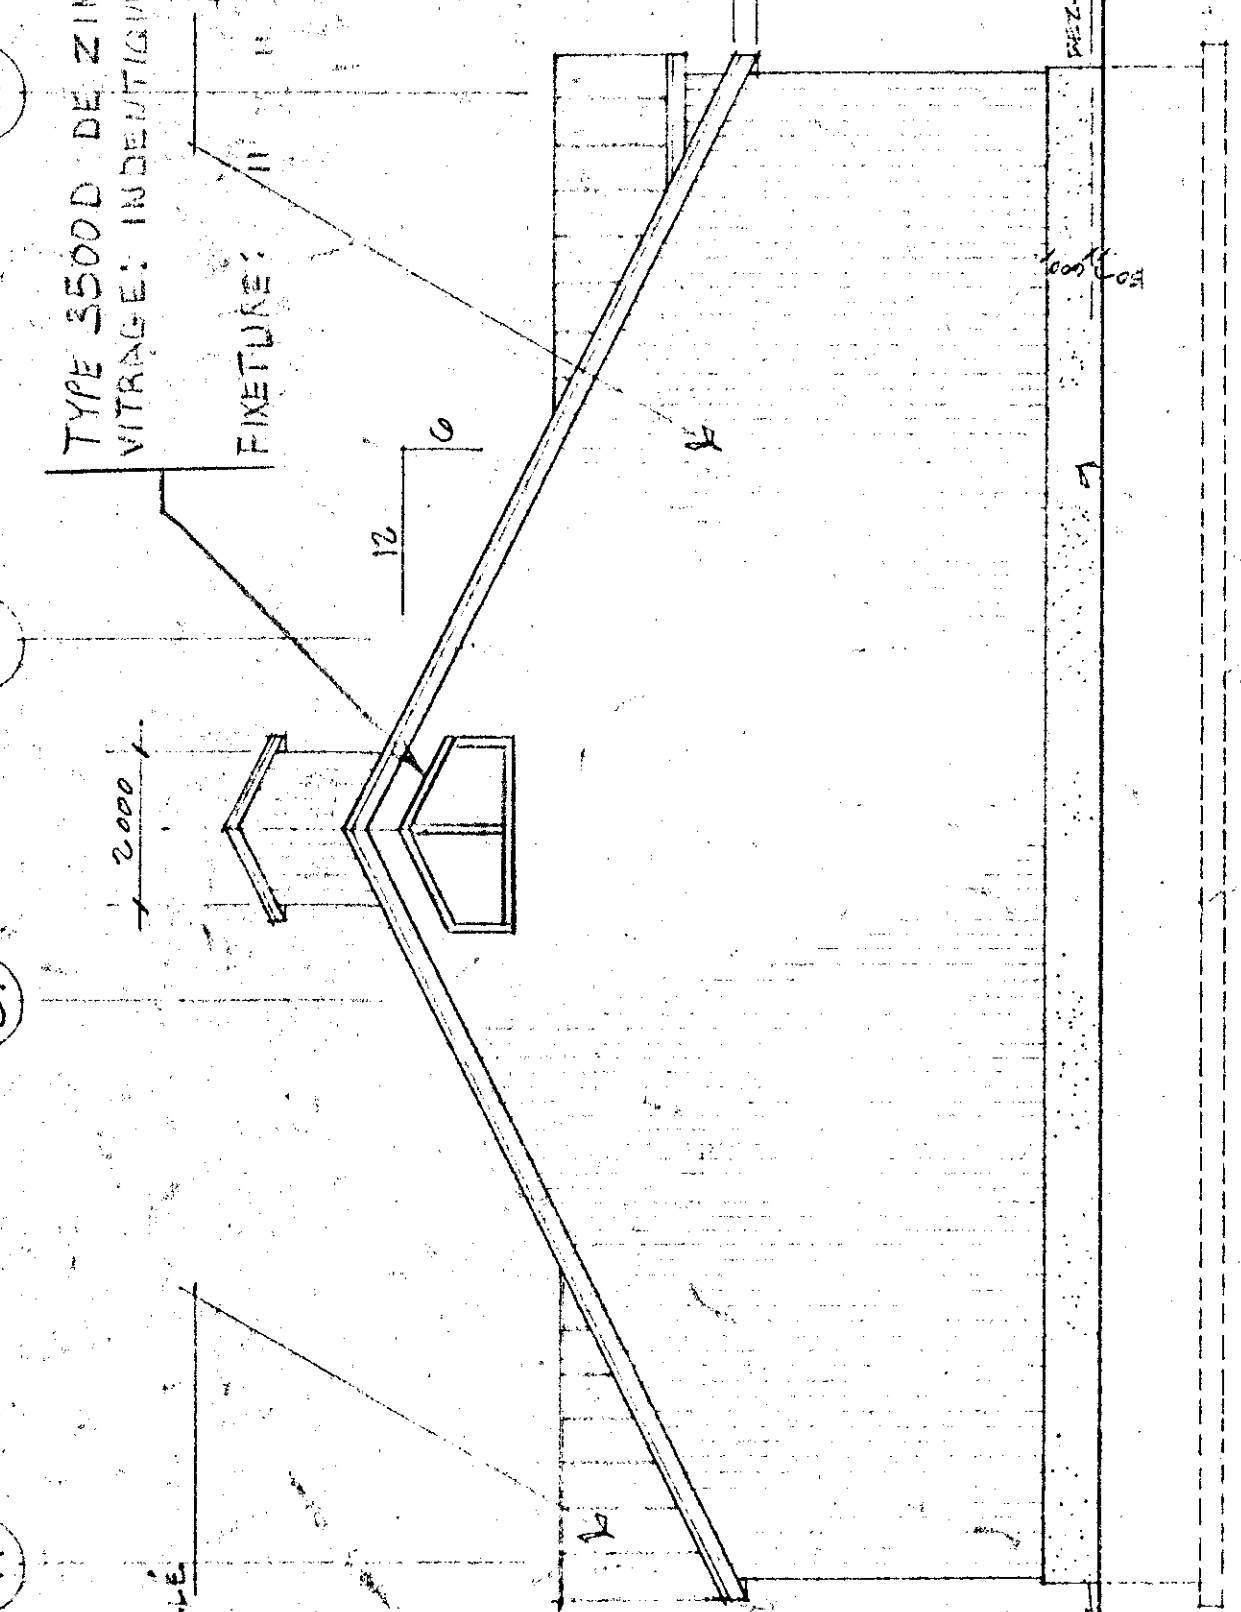


ELEVATION 4 1:100


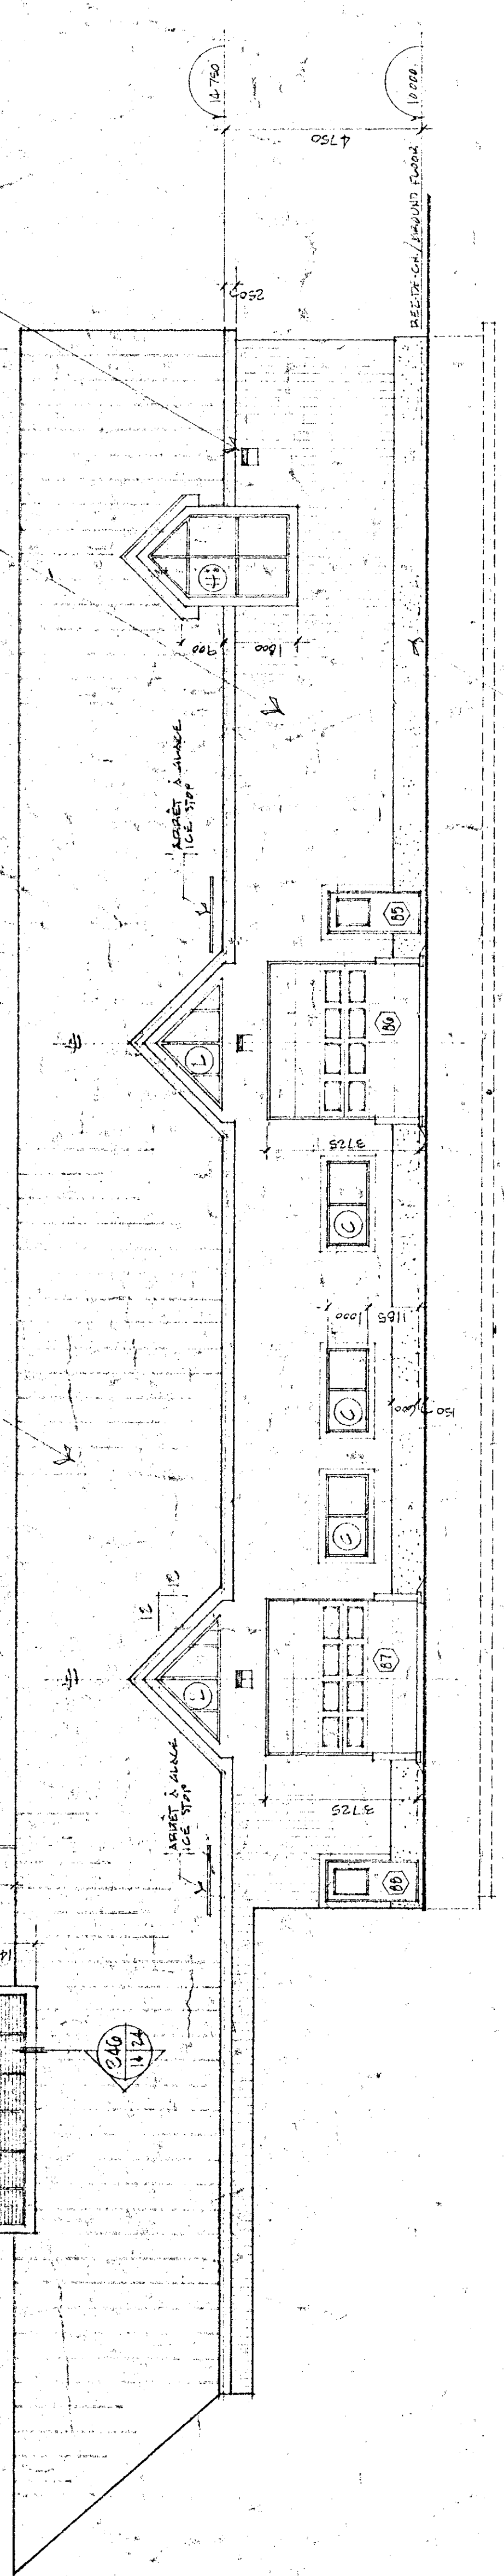


ELEVATION 5 1:100


AUGMENTER FENÊTRE TYPE
H ENTRE LES AXES 223
ET REMPLACER PAR JUIL
PERSEINE

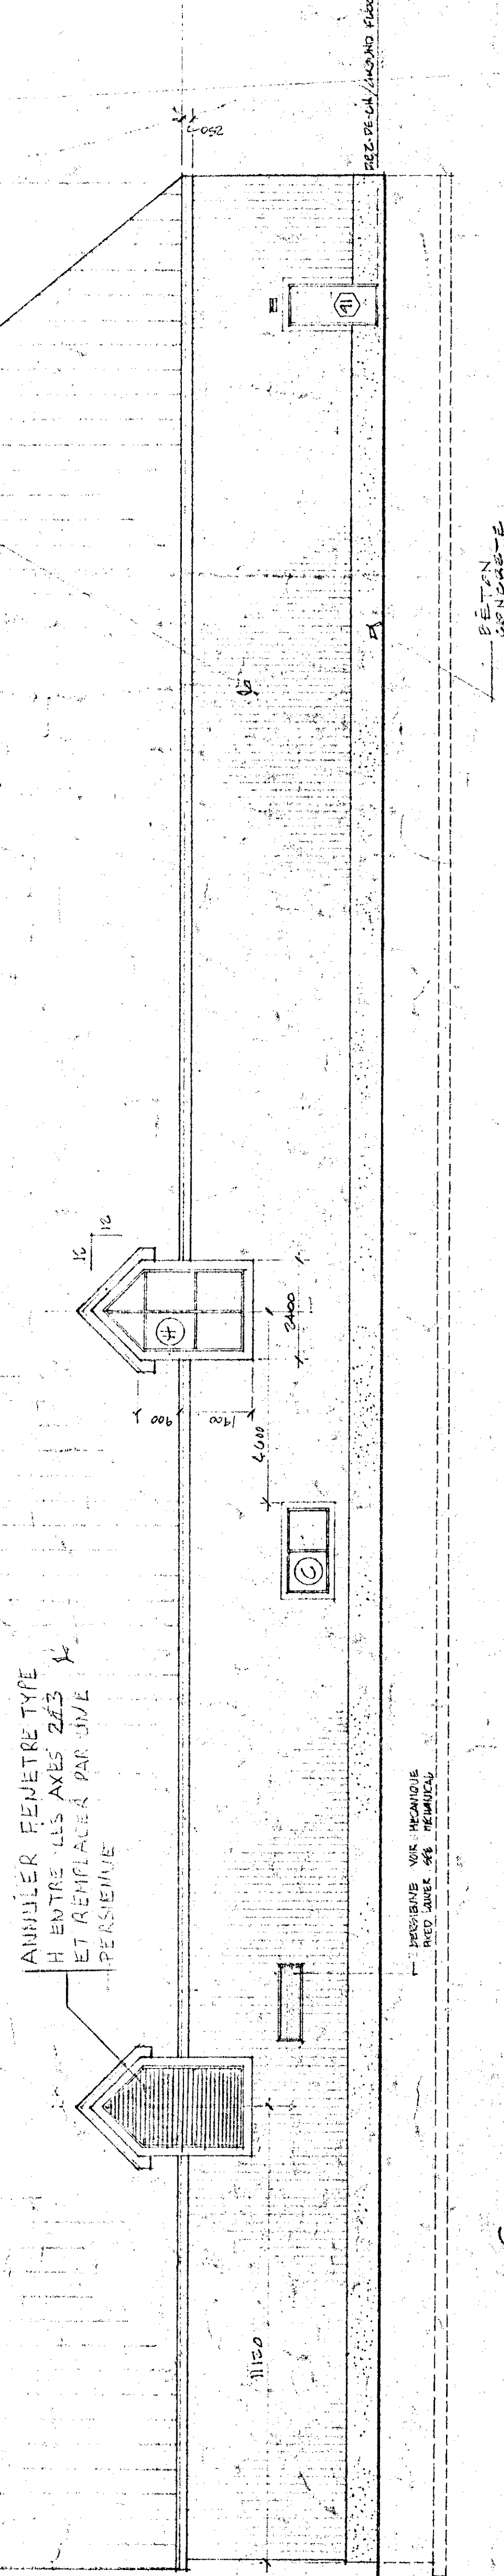

ELEVATION 6 1:100

Tel que construit



Travaux publics Canada
Agriculture Canada

L'ENTREPRENEUR DOIT PRÉVÉRIFIER ET VÉRIFIER LES DIMENSIONS ET LES COORDONNÉES DE TOUS LES ÉLÉMENTS DE LA CONSTRUCTION. LES DIMENSIONS PRÉSENTÉES SUR LES DROITS DE CONSTRUCTION DOIVENT ÊTRE EN ACCORD AVEC LES DIMENSIONS PRÉSENTÉES SUR LES DROITS DE CONSTRUCTION. 


Tel que construit

PROJET	DATE
PROJET	DATE
PROJET	DATE

NORMANDIN
cité Roberval
FERME EXPERIMENTALE
pavillons de services
offices, laboratoires, services support
building

ELEVATIONS
ELEVATIONS
Echelle 1:100 SCALE

PROJET	DATE
PROJET	DATE
PROJET	DATE

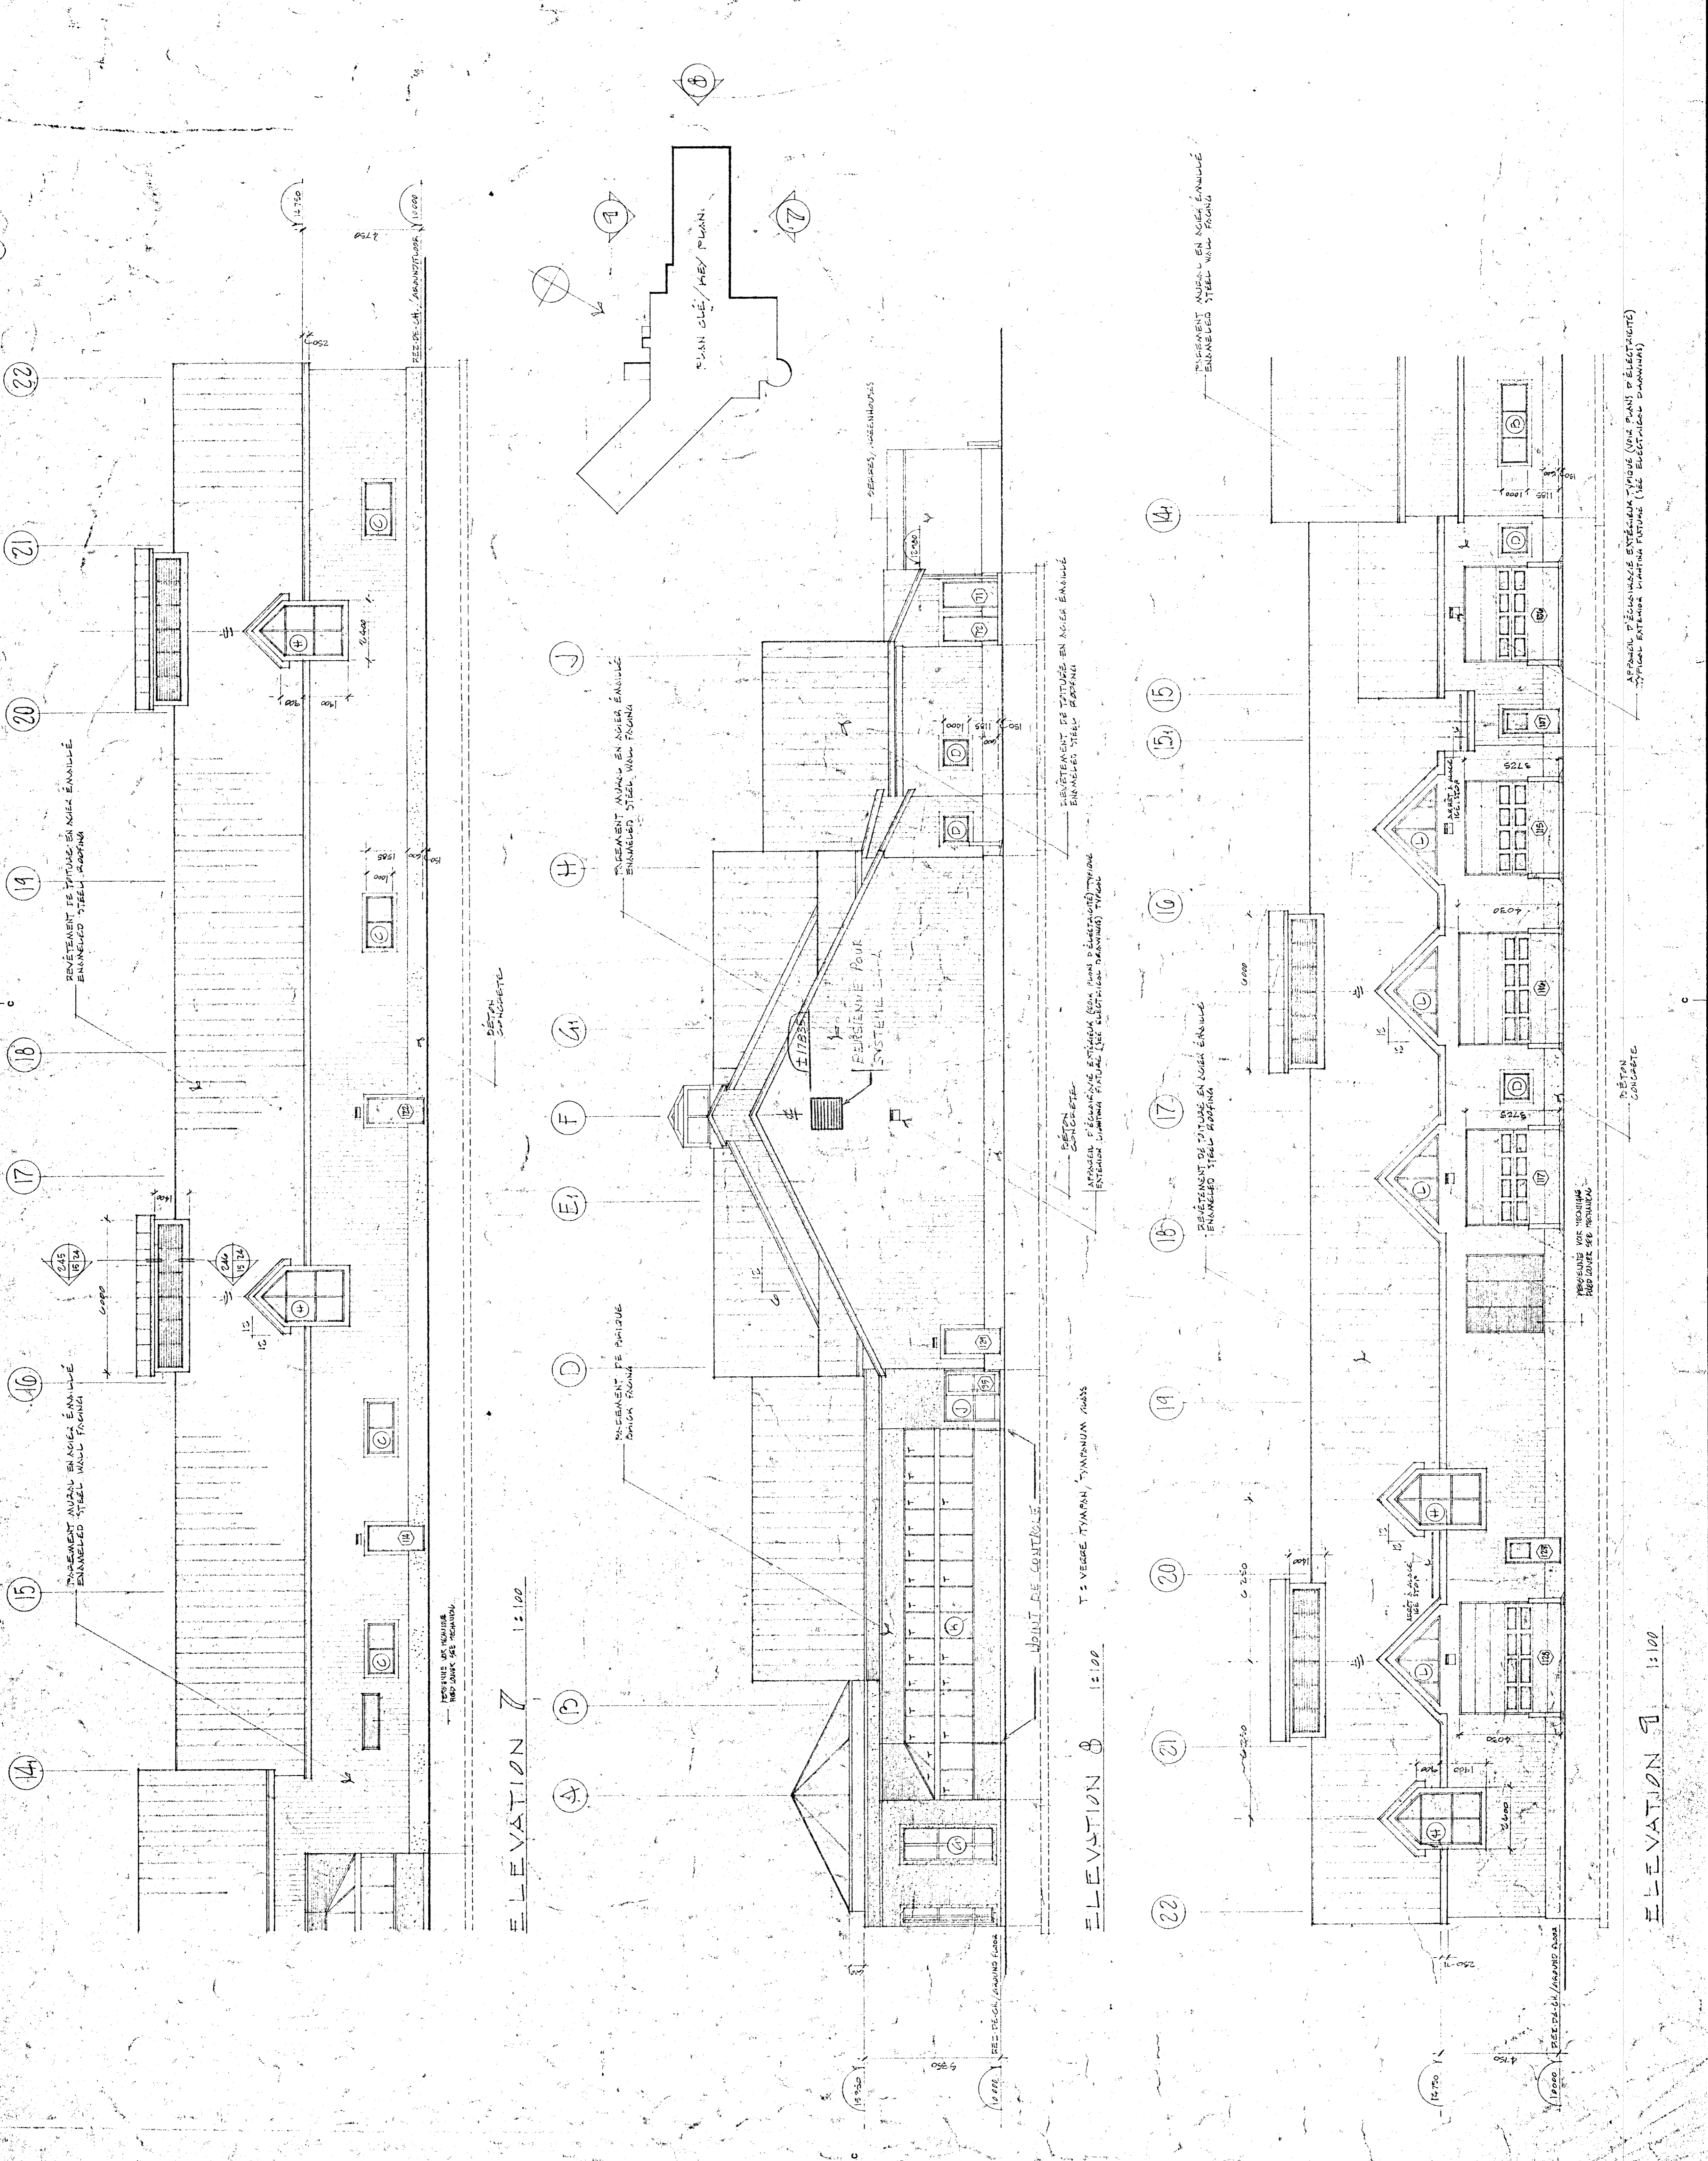

APPAREIL D'ÉCLAIRAGE EXTÉRIEUR TYPIQUE (VUE PLANS D'ÉLECTRICITÉ)
TYPICAL EXTERIOR LIGHTING FIXTURE (SEE ELECTRICAL DRAWINGS)



LE CONSTRUCTEUR DOIT PRENDRE ET VERIFIER
TOUS LES DIMENSIONS SUR PLACE AVANT DE
MONTAGER AINSI QUE LES DIMENSIONS DONNEES
DANS LES DETAIS.

REPARER, REPARER ET APPAREILLER TOUTE
SURFACE QUI A ETE ENDOMMAGEE OU
DÉTRUITE PAR LA MONTAGE DE LA MAISONNE
DANS LES SURFACES ADJACENTES A UN
ASPECT DE NEUF ET DE NEUF EN TOUTES
LES PARTIES.

RESTORE, REPAIR AND REBUILD IN THE SAME
MANNER ALL SURFACES THAT HAVE BEEN
DAMAGED OR DESTROYED BY THE ASSEMBLY OF
THE HOUSE. ALL SURFACES ADJACENT TO THE
WORKS ARE TO BE RESTORED TO THE ORIGINAL
FINISH AND FINISH AS NECESSARY.

ON THE OTHER SIDE, VERIFY ALL DIMENSIONS
ON THE SITE BEFORE STARTING THE WORKS.
DEPARTMENT DECLINES ANY RESPONSIBILITY AS
FOR DIMENSIONS SCALED ON THE DRAWINGS.


Tel que construit

A	A
B	B
C	C

PROJET
NORMANDIN
CIE ROBERTVI

FERME EXPERIMENTALE
COMPLEXE BUREAU, LABORATOIRES,
SERVICES SUPPORT

EXPERIMENTAL FARM
BUREAU, LABORATORIES, SERVICES SUPPORT
BUILDING

COUPES DE MURS
WALLS SECTIONS

ÉCHELLE 1:10 SCALE

DESIGNÉ PAR
JEAN LEVESQUE
INGÉNIEUR
91131

APPROUVÉ PAR
GUY BOUCHER
INGÉNIEUR
91131

DATE
9/11/31


767265

AL191009-B-1A10DE47/100

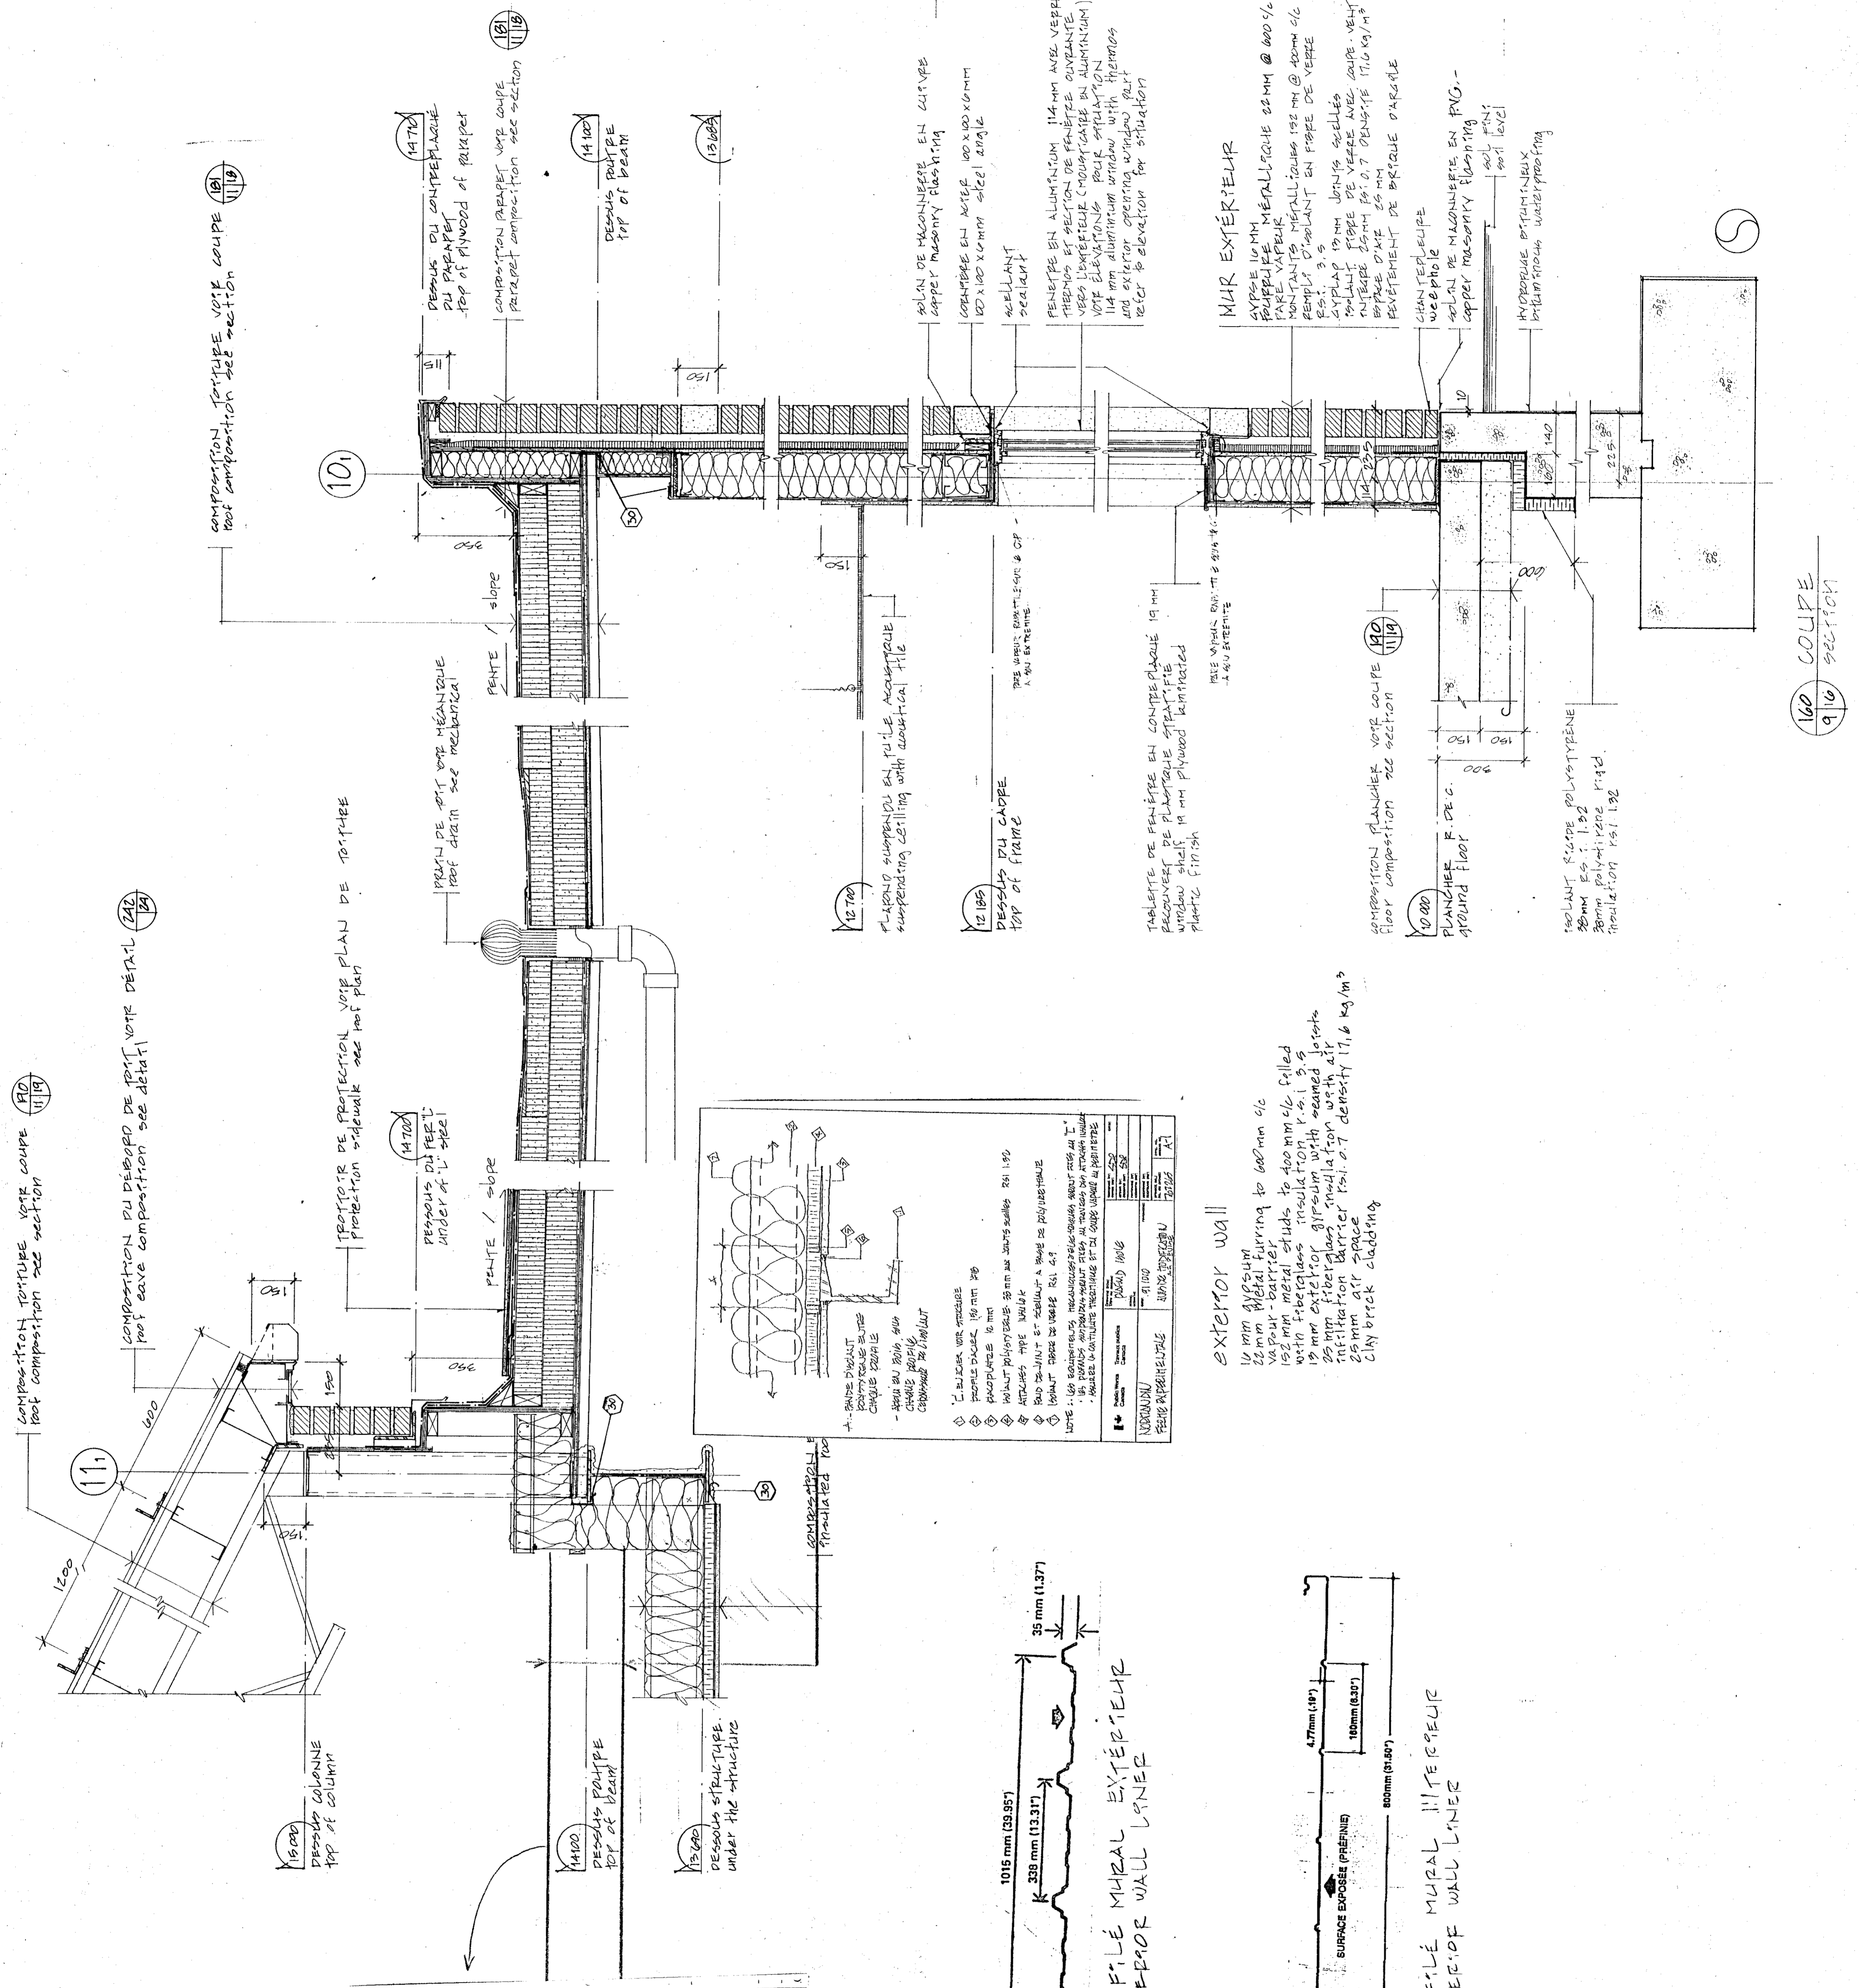

COMPOSITION TOITURE VOIE COUPE
Roof composition see section

COMPOSITION PLI DÉBOURD DE TOIT VOIE DÉTAIL
Roof overhang composition see detail

COMPOSITION TOITURE VOIE COUPE
Roof composition see section

PROTECTOR DE PROTECTION VOIE PLAN DE TOITURE
Protection sidewalk see roof plan

PROFIL DE TOIT VOIE MÉCANIQUE
Roof chain see mechanical

COMPOSITION TOITURE VOIE COUPE
Roof composition see section


COMPOSITION TOITURE VOIE COUPE
Roof composition see section

COMPOSITION TOITURE VOIE COUPE
Roof composition see section


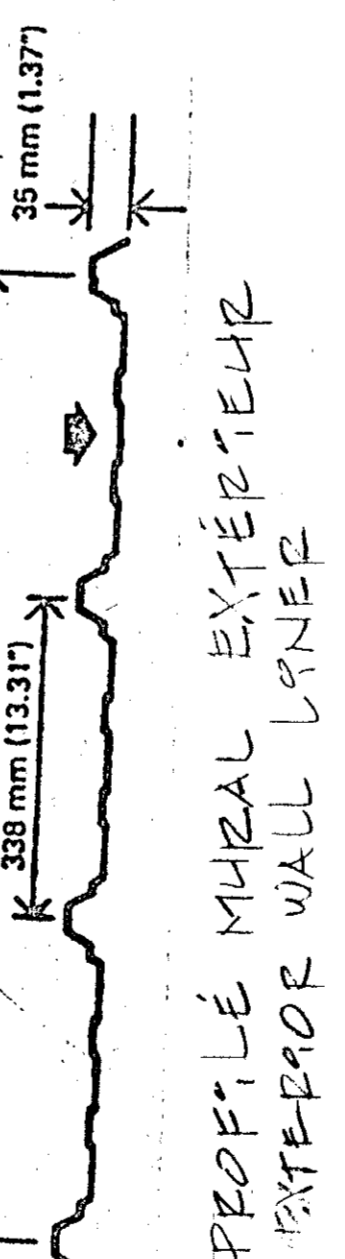

EXTERIOR WALL
10 mm gypsum
22 mm metal furring to 60 mm o/c
vapor barrier
40 mm mineral wool insulation
19 mm exterior sheathing with exposed
25 mm fiberboard insulation with air
inertion barrier foil, 0.7 density 17.6 kg/m³
25 mm air space
clay brick cladding

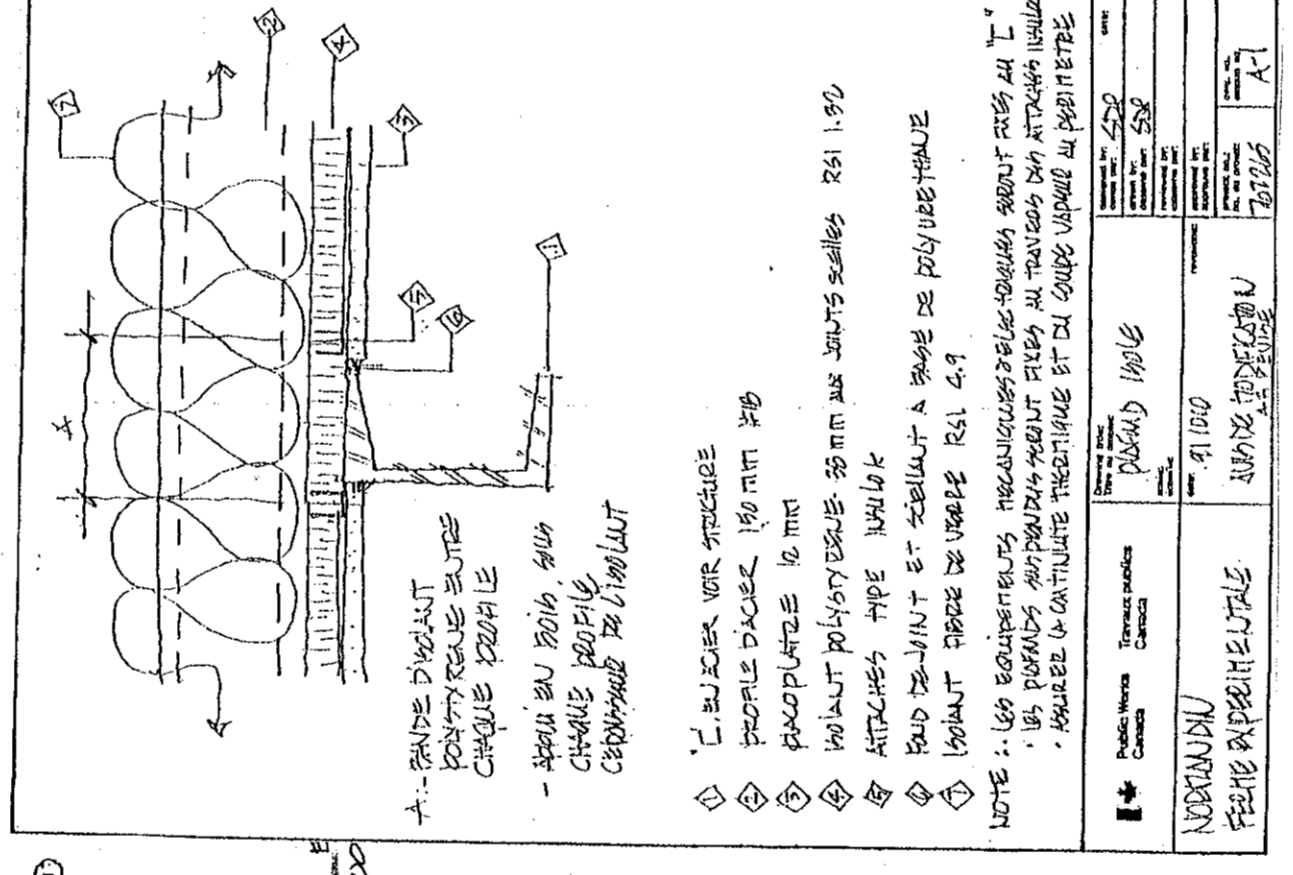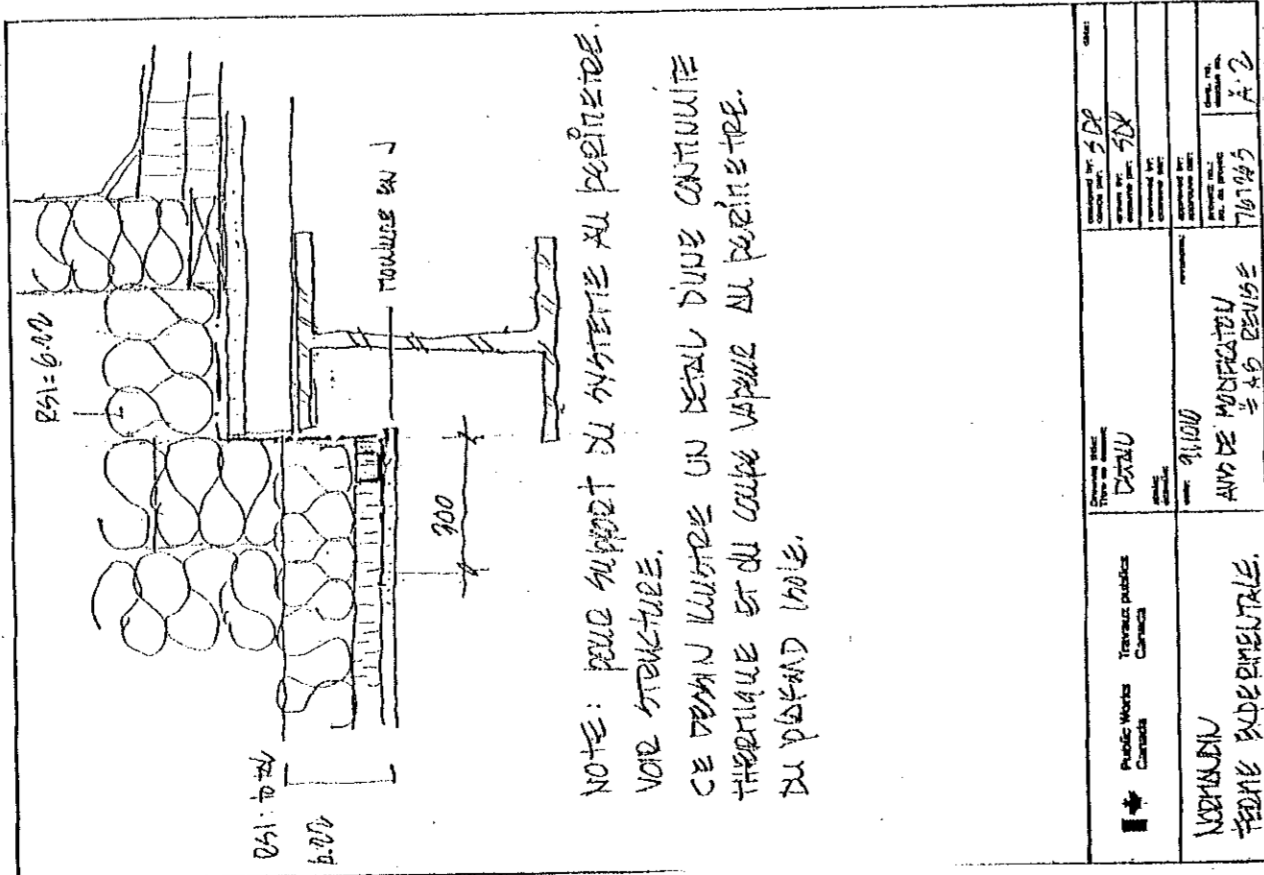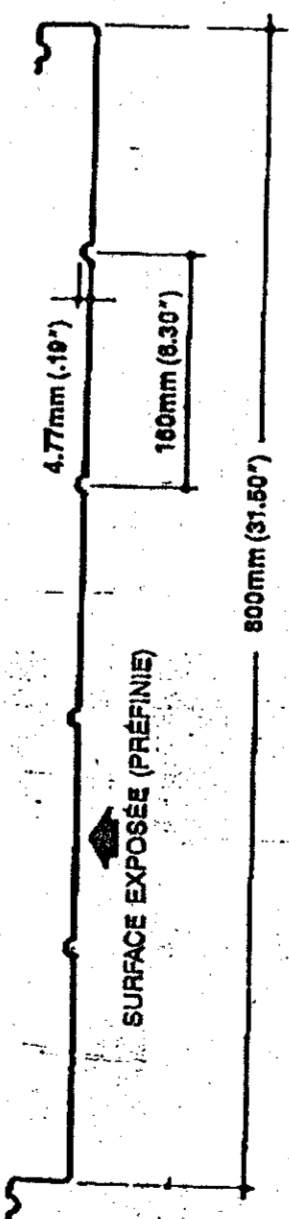


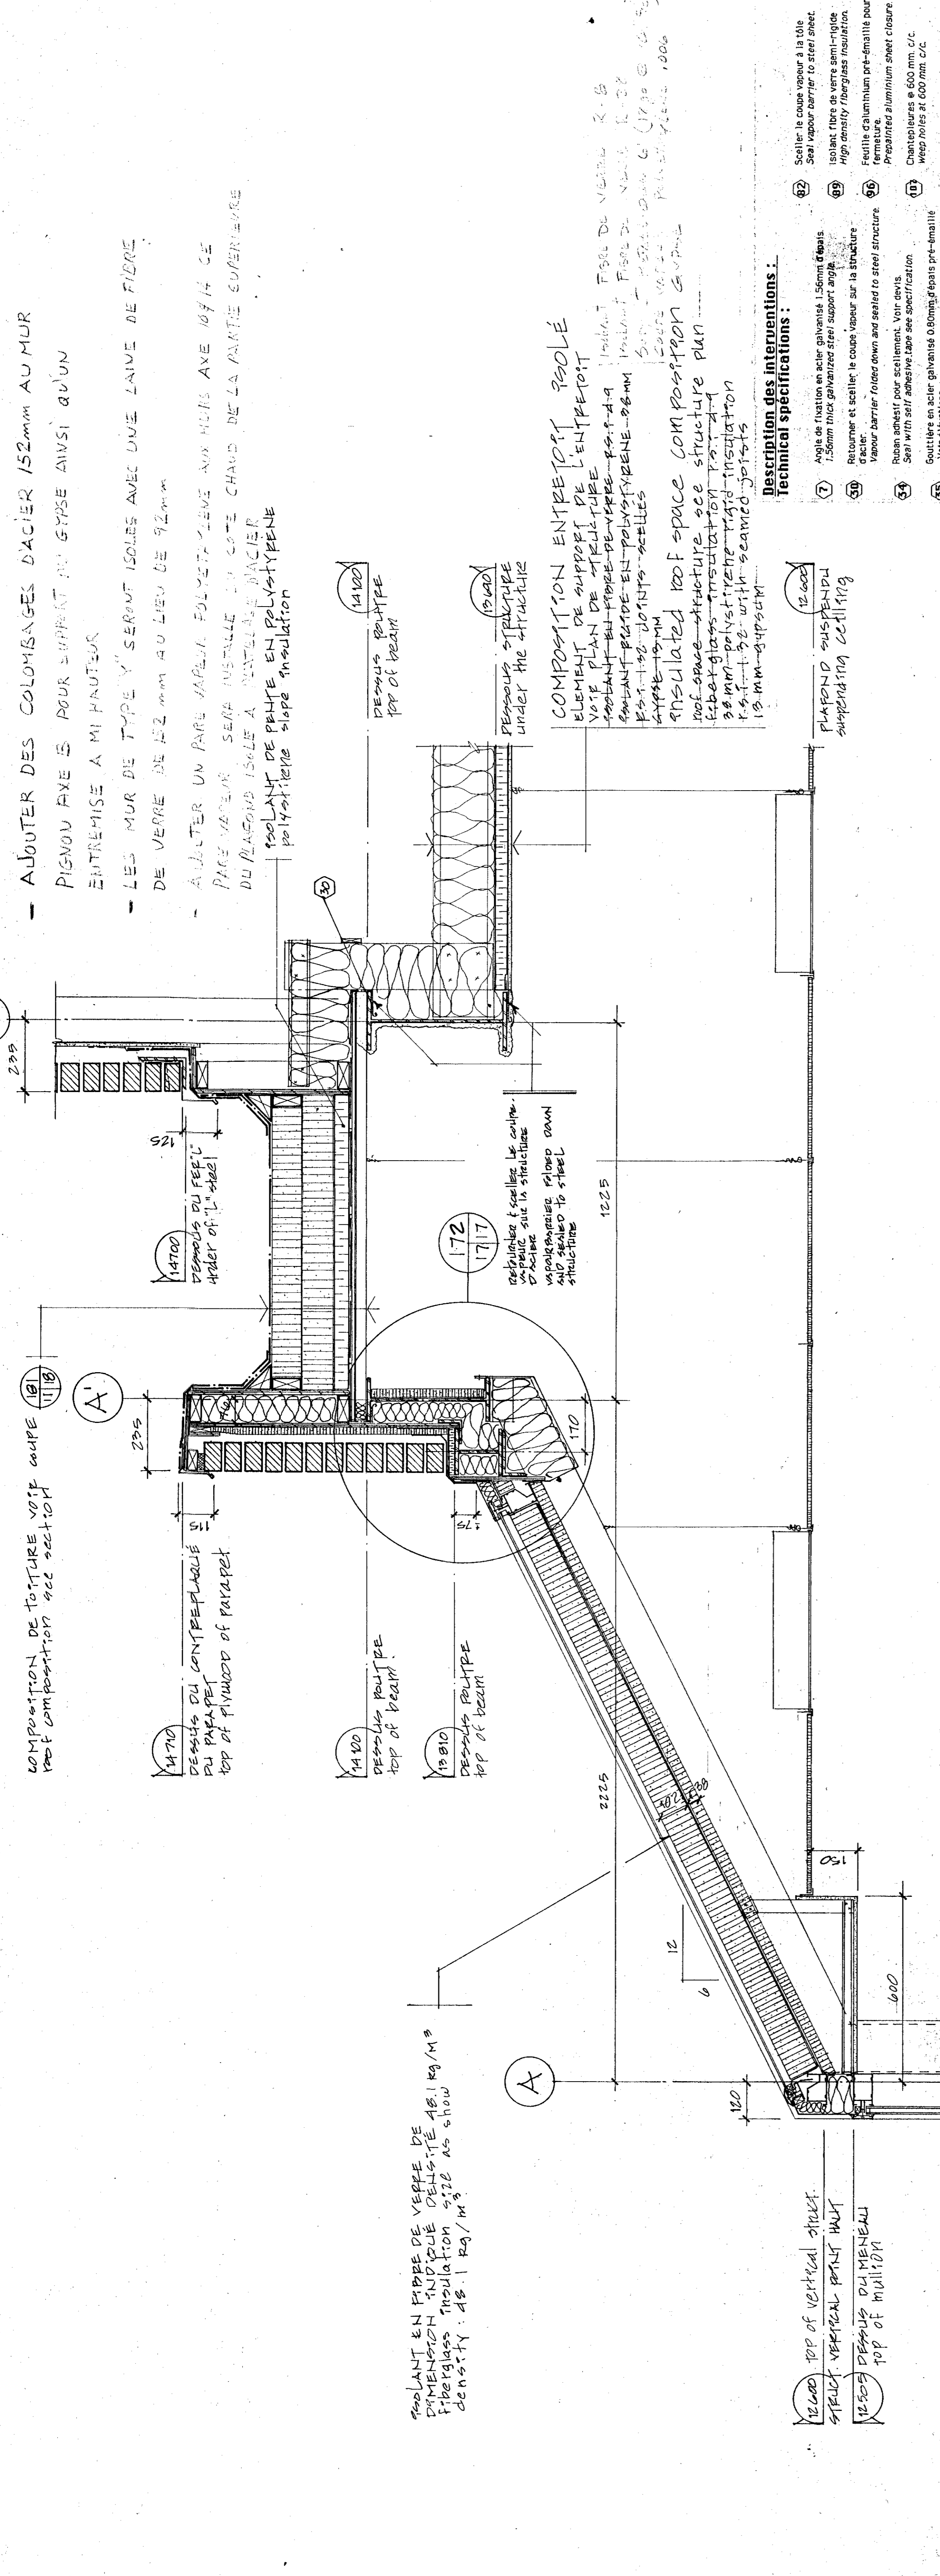


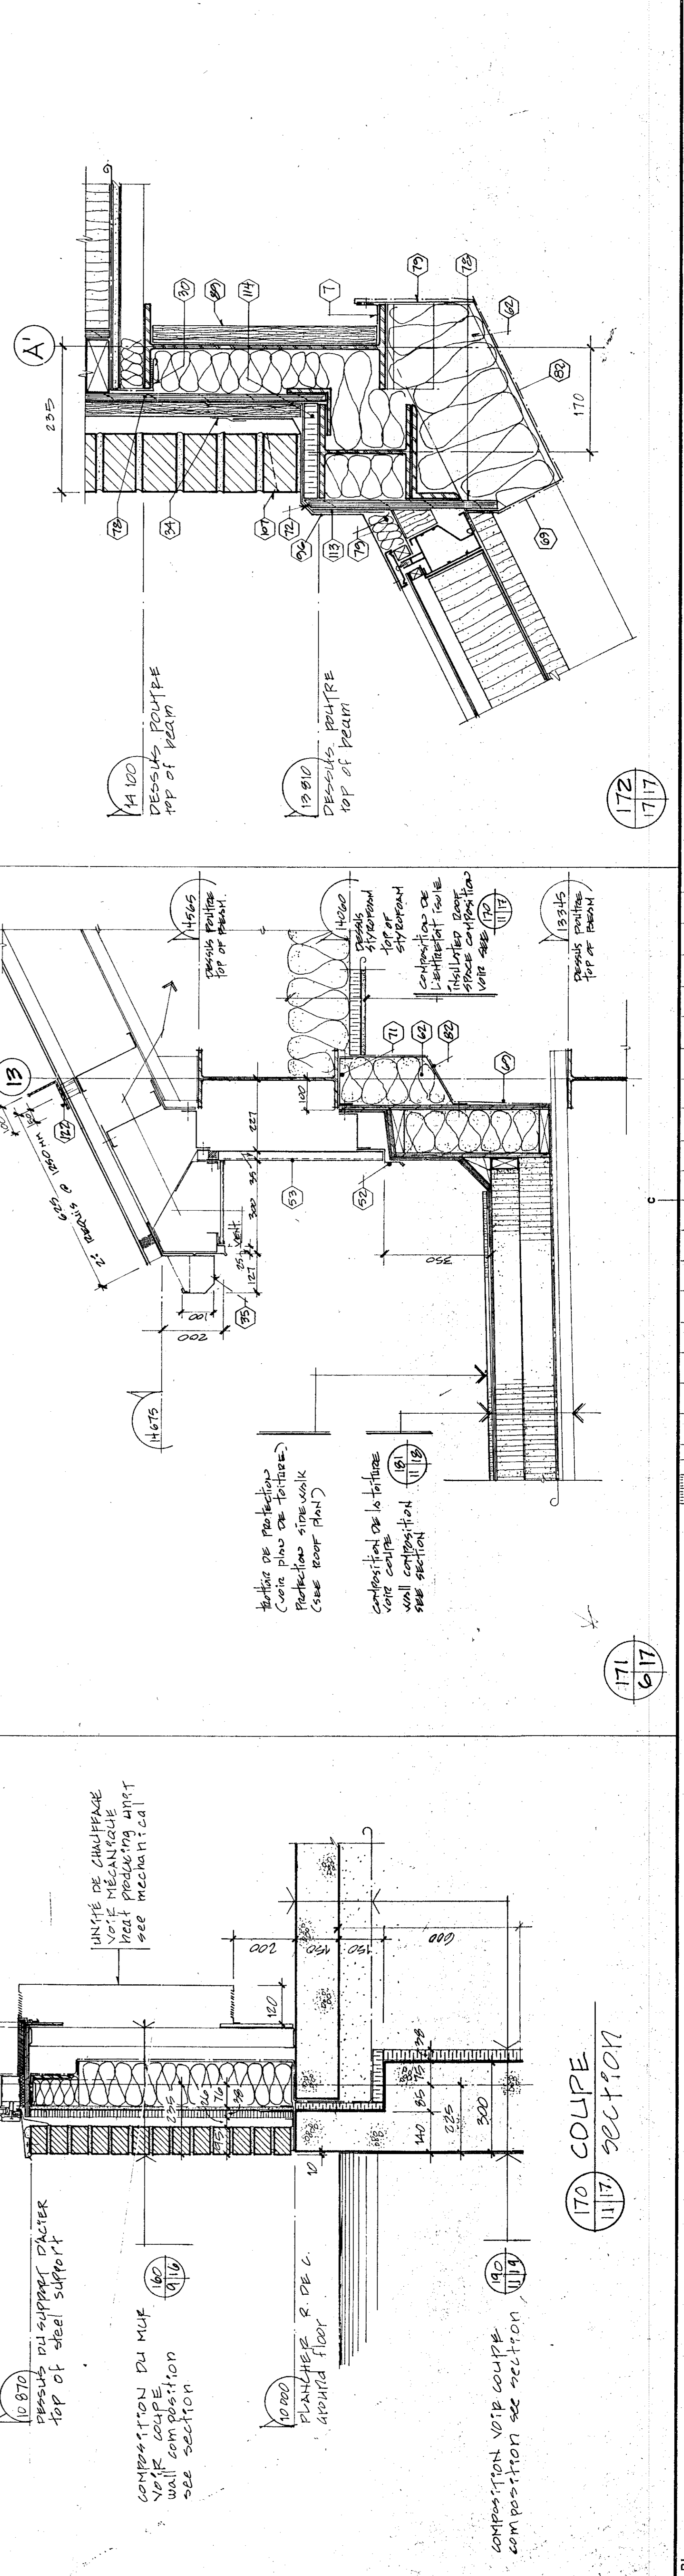



Travaux publics
Canada

Agriculture
Canada

L'ENTREPRENEUR DOIT PRODUIRE ET VERIFIER
LES DIMENSIONS DE TOUTES LES PARTIES
COMME IL EST INDIQUE DANS LES DIMENSIONS
A QUATRE CHIFFRES SIGNIFIQUES DANS
LES DESSINS.

RUBBER REPAIR ET APPAREILLER TOUTE
LAZURE EN CAS DE NECESSITE. LE
REPARAGE DOIT ETRE APPROUVE PAR
L'ARCHITECTE. LE MAINTENANCE DOIT
PRENDRE EN CONSIDERATION LES
ASPECTS DE NEUF ET ETRE EN TOUTES
UNIFORMES.

THE CONTRACTOR SHALL VERIFY AND
DIMENSIONS OF ALL PARTS AS
DIMENSIONS SHOWN ON THE DRAWINGS.
FOR DIMENSIONS SOLOED ON THE DRAWINGS.

REPAIR AND REBUILD IN THE SAME
MANNER ALL SURFACES THAT HAVE BEEN
DAMAGED. ALL REPAIRS MUST BE
APPROVED BY THE ARCHITECT.
MAINTENANCE SHOULD TAKE INTO
ACCOUNT THE ASPECTS OF NEW
AND PRESENT AN ASPECT OF NEW.

Tel que construit

REVISION	DATE
A	
B	
C	
D	
E	

PROJET: **NORMANDIN**

OBJET: COUPES DE MURS
walls sections

DESIGNED BY: BERNARD GOSSETT
DATE: 1991.11.11


DRAWN BY: JEAN LEVEQUE
DATE: 1991.11.11

APPROVED BY: Guy Lefebvre
DATE: 91.11.31

DATE: 9/21/91

PROJECT NUMBER: 767265

DRAWING NO.: QUA1.009-B

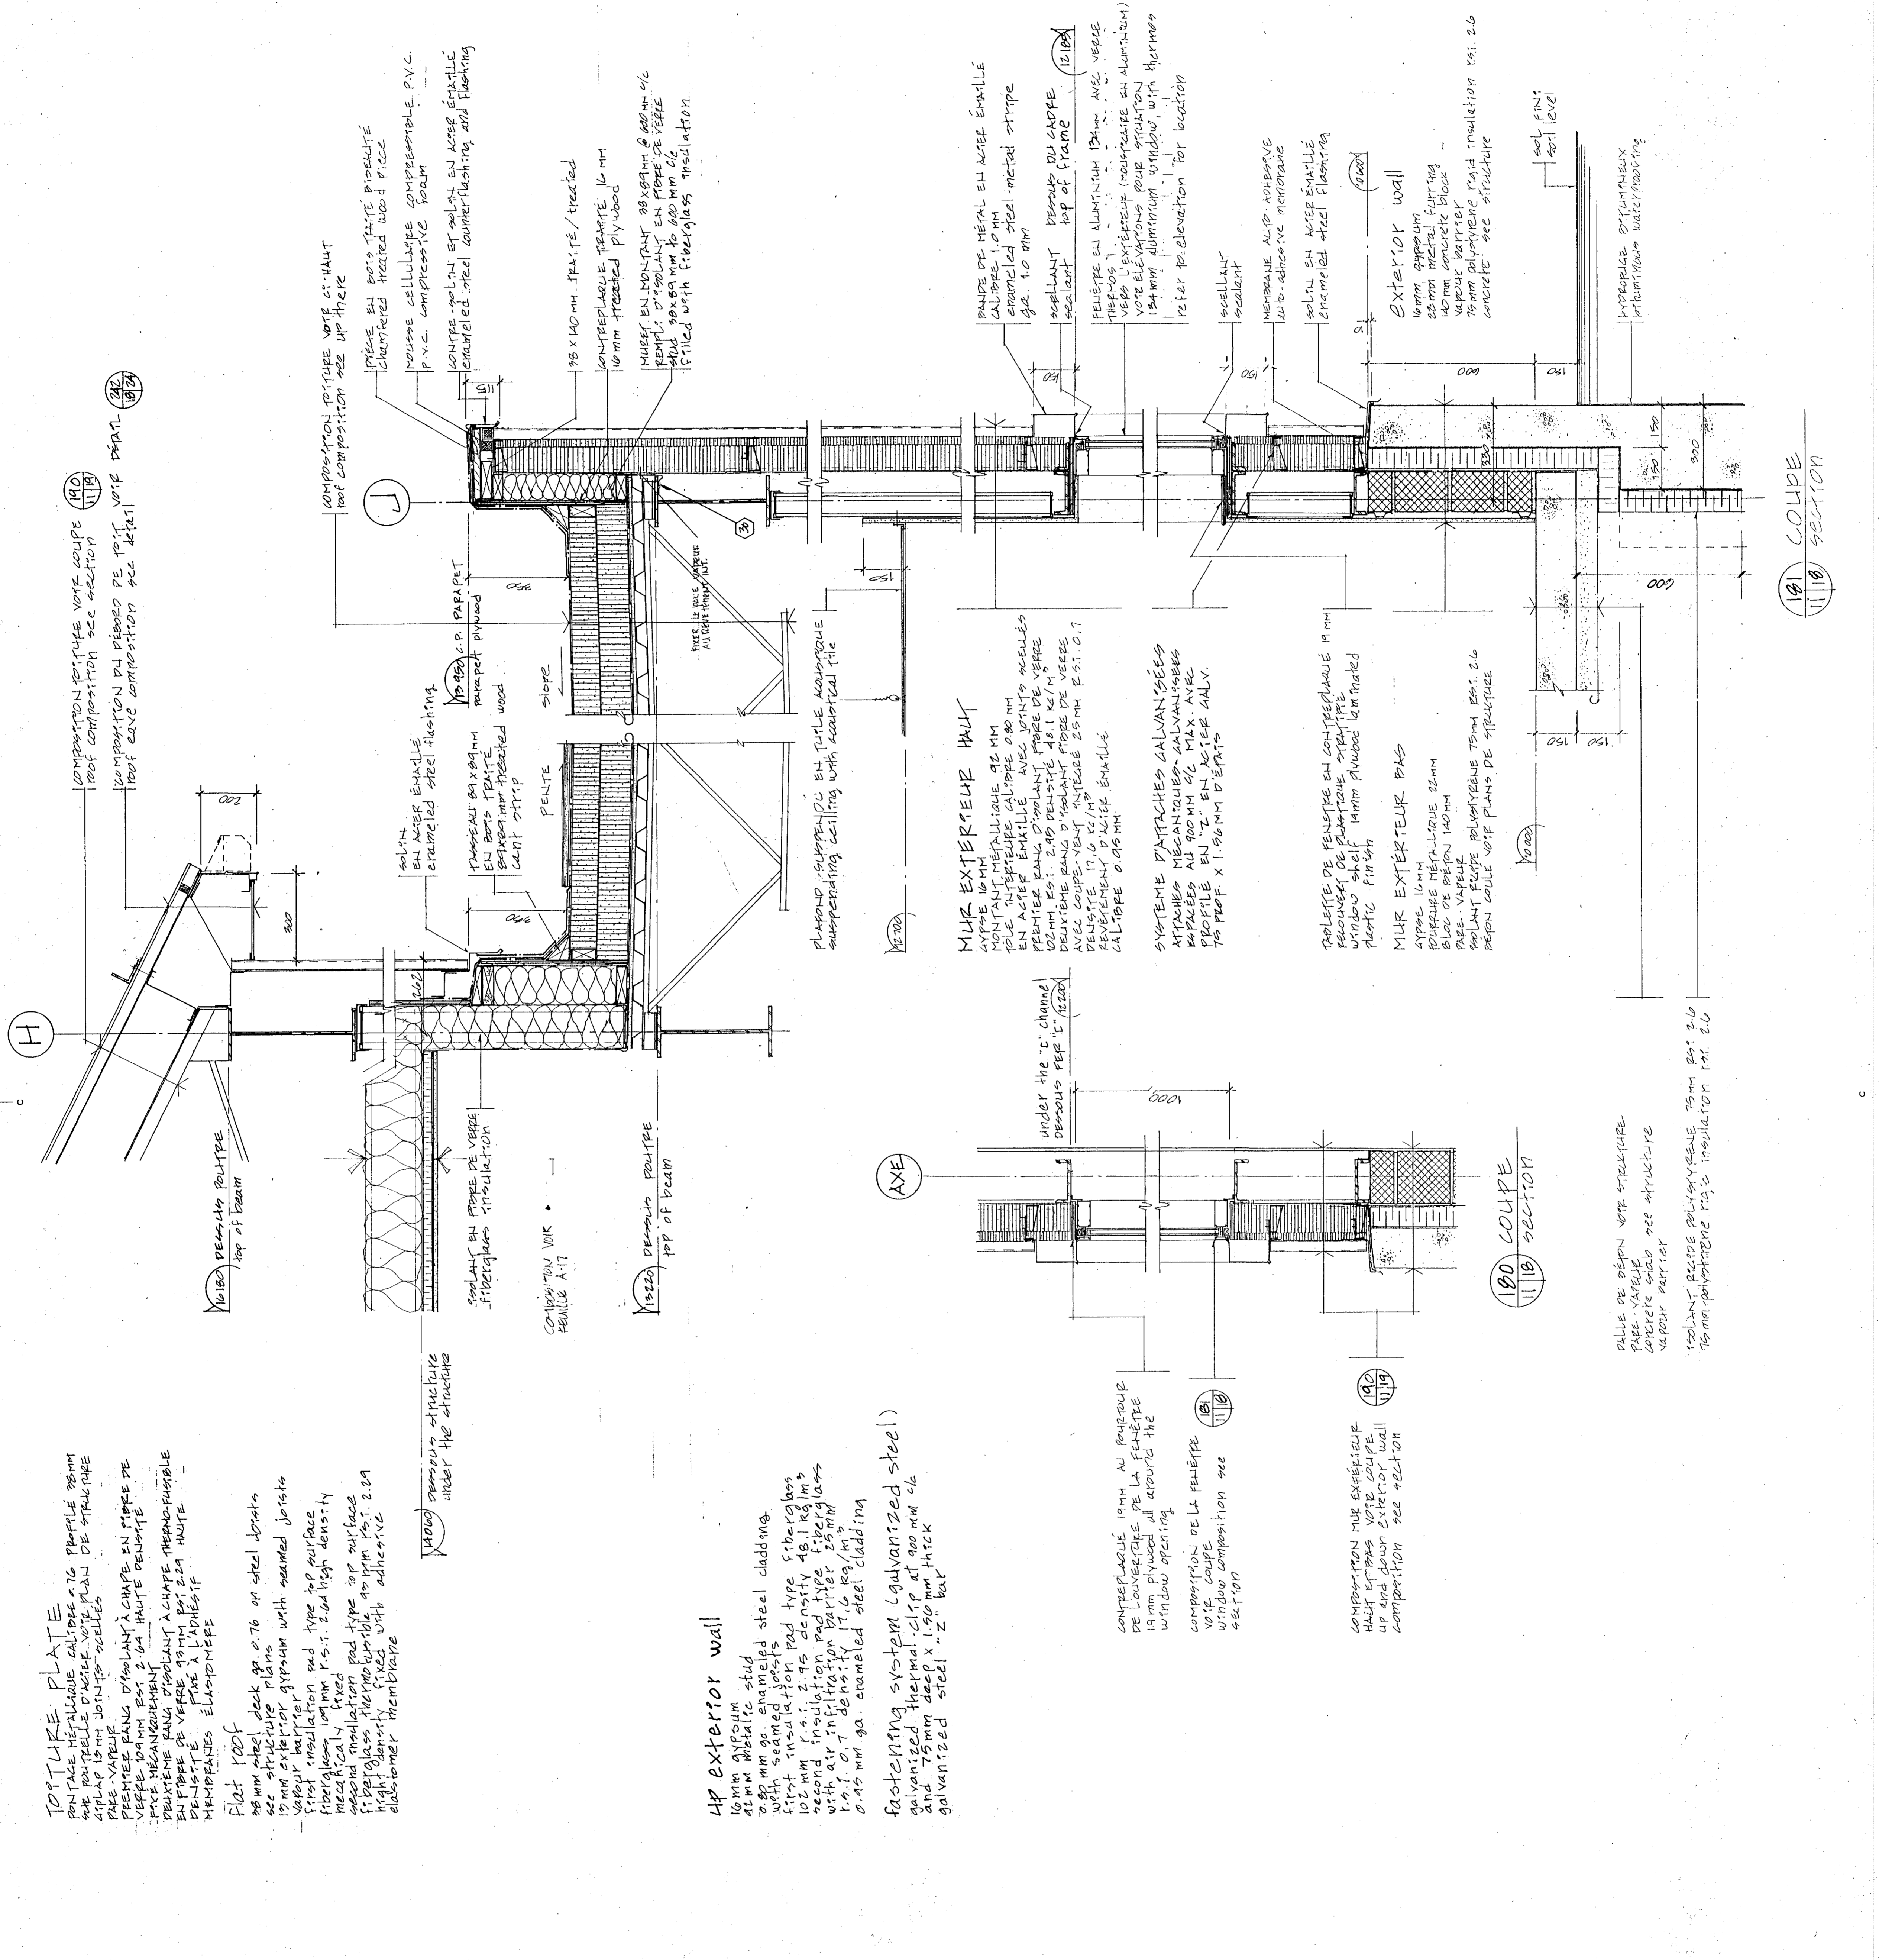

COMPOSITION RITHEE VOTE COUPE
ROOF COMPOSITION SEE DETAIL

COMPOSITION DU DRESSO DE LA VOTE DETAIL
ROOF GABLE COMPOSITION SEE DETAIL

COMPOSITION RITHEE VOTE CI-HAUT
ROOF COMPOSITION SEE DETAIL

PRESE EN BOIS TRAITÉ, BIEN DÉCORTÉ
CHARACTERIZED TREATED WOOD PIECE

MOUSSE CELLULOSIQUE COMPRENSIBLE P.V.C.
P.V.C. COMPRESSIBLE FOAM

BOISERIE EN ALU EN BOIS ÉMALLE
ENAMELED METAL COUNTER FLASHING AND FLASHING

138 X 140 MM. TRAITÉ / TREATED
10MM TREATED PLYWOOD

MUR ET BOISERIE EN ALU EN BOIS ÉMALLE
HEAD ROOFING TO 600 MM OF
FILLED WITH FIBERGLASS INSULATION

PLANCHER SUSPENDU EN TOUTE ALUMINIQUE
suspended ceiling with aluminum

PARCHE DE METAL EN ALU EN ÉMAILLE
ENAMELED METAL SHEET METAL STRIP
10MM

SCÉLANT
SEALANT

FEUILLE EN ALUMINUM 150MM AVEC VENTE
THERMOS
VERS L'EXTÉRIEUR (POLYURETHANE EN ALUMINUM)
VITE ÉLÉVATION POUR SÉPARATION
150MM ALUMINUM WINDOW WITH THERMOS
REFER TO ELEVATION FOR LOCATION

SCÉLANT
SEALANT

MEMBRANE AVEC ADHÉSIF
1.5MM ADHÉSIF MICROBARIÈRE
SOLA EN ALU EN ÉMAILLE
ENAMELED METAL FLASHING

EXTERIOR WALL
10MM Gypsum
25MM METAL FLASHING
140MM CONCRETE BLOCK
VAPOR BARRIER
150MM POLYURETHANE INSULATION RSI. 2.6
CONCRETE SEE STRUCTURE

SOL FINI
FLOOR LEVEL

HYDROISOLATION
HYDROBARRIÈRE WATERPROOFING

TOITURE PLATE
ROOF FACE METALLIQUE CALIBRE 16
PROFILE 75MM
SOLA EN ALU EN ÉMAILLE
ENAMELED METAL SHEET
PARE-VAPEUR
VAPOR BARRIER
PREMIER BANG D'ISOLANT À CHAPE EN FIBRE DE
VERRE 100MM RSI 2.04 HAUTE DÉMONTÉE
FREE MECHANICALLY
PREMIERE BANDE D'ISOLANT À CHAPE MÉCANIQUEMENT
DÉMONTÉE EN CAS DE NECESSITE
MEMBRANES ELASTOMÈRES

FLAT ROOF
10MM steel deck on 0.76 on steel joists
see structure plans
15mm exterior gypsum with sealed joints
vapor barrier
first insulation and type 10 surface
fiberglass insulation
100mm fiberglass density 48.1 kg/m³
with air infiltration barrier 25mm
1.0 T O.T density 17.6 kg/m³
0.95 mm gal. enameled steel cladding


HP EXTERIOR WALL
10MM GYPSUM
10MM METALLIC STUD
0.95MM GAL. ENAMELED STEEL CLADDING
WITH SEALED JOINTS
FIRST INSULATION
100MM FIBERGLASS DENSITY 48.1 KG/M³
WITH AIR INFILTRATION BARRIER 25MM
1.0 T O.T DENSITY 17.6 KG/M³
0.95MM GAL. ENAMELED STEEL CLADDING

FASTENING SYSTEM GALVANIZED STEEL
GALVANIZED METAL STUD 100MM x 6
AND 75MM DEEP x 1.50MM THICK
GALVANIZED STEEL "Z" BAR

COMPRENSIBLE 10MM ADHÉSIF
SEMI-CONDUCTEUR DE LA FENÊTRE
1.5MM ADHÉSIF MICROBARIÈRE
AUTOUR DE LA
WINDOW OPENING

COMPOSITION DE LA FENÊTRE
VOTE COUPE
WINDOW COMPOSITION SEE
SECTION

COMPOSITION MUR EXTERIEUR
HAUT ET BAS VOTE COUPE
UP AND DOWN EXTERIOR WALL
COMPOSITION SEE SECTION




Tel que construit

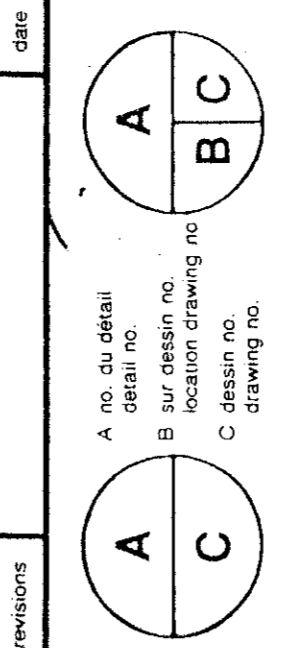

PROJET: **NORMANDIN**
 cte Roberval
 ferme expérimentale
 pavillons de services
 EXPERIMENTAL FARM
 offices, laboratories, services support building

COUPES DE MURS
 walls sections
 ÉCHELLE 1:10 SCALE

DESIGNER: **BERNARD COLLET** 9107
 DATE: 1981.01.31
 DRAWING NO: 767265

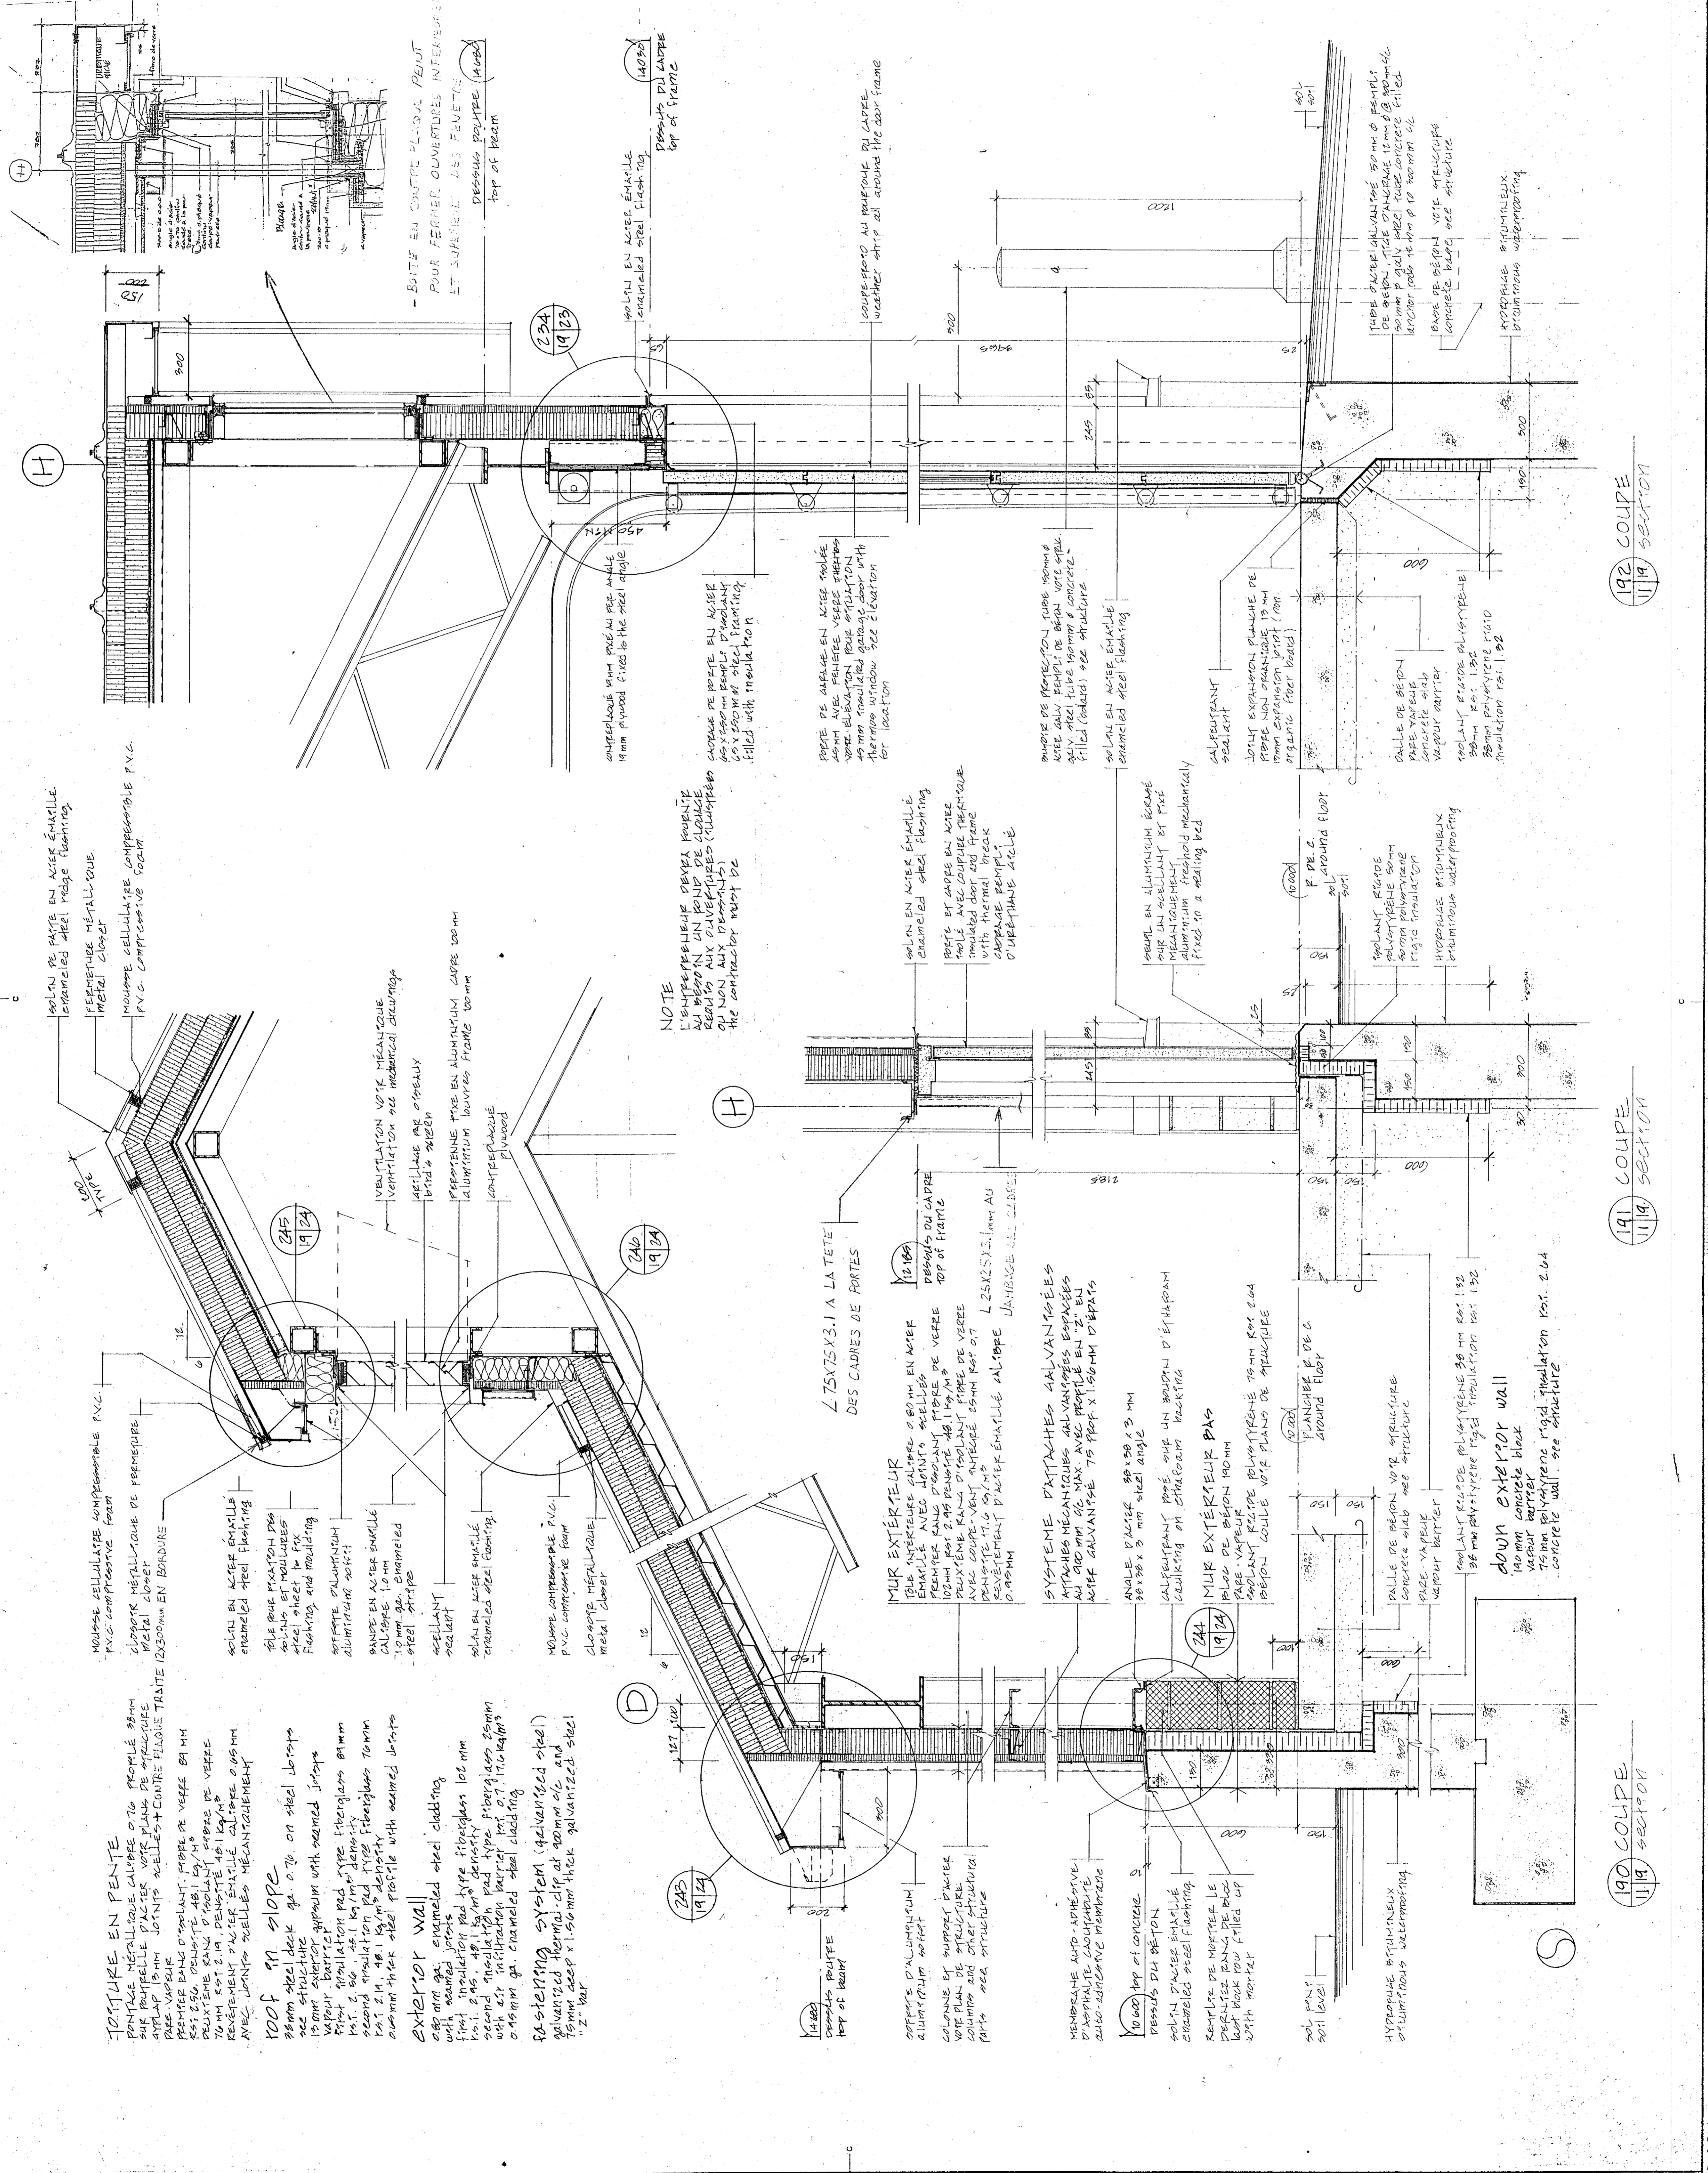

THE CONTRACTOR SHALL VERIFY ALL DIMENSIONS ON THE SITE BEFORE STARTING THE WORK. THE CONTRACTOR SHALL BE RESPONSIBLE FOR ANY DIMENSIONS CALLED ON THE DRAWINGS.

RESTORE REPAIR AND REBUILD IN THE SAME MANNER ALL SURFACES THAT HAVE BEEN DAMAGED BY THE WORK. ALL SURFACES IDENTIFIED ON THE DRAWINGS SHALL BE REBUILT TO MATCH THE CONDITION IN ALL POINTS AND PRESENT AN ASPECT OF NEW.

L'ENTREPRENEUR DOIT PRÉVÉRIFIER TOUTES LES DIMENSIONS SUR LE TERRAIN AVANT DE COMMENCER LES TRAVAUX. LE MINISTRE DES AGRICULTURES ASSUME LA RESPONSABILITÉ DES DIMENSIONS APPELÉES SUR LES DESSINS.

RÉPARER, RÉPARER ET RECONSTRUIRE TOUtes les surfaces endommagées par les travaux de la même façon que les surfaces d'origine. Toutes les surfaces identifiées sur les plans doivent être reconstruites de manière à correspondre à l'état d'origine en tous points et à présenter un aspect uniforme.


Tel que construit

revision	date
A	A
B	B
C	C

project
NORMANDIN
CIC RODRIGUE

client
FERME EXPERIMENTALE
complex bureaux, laboratoires,
pavillons de services

contractor
EXPERIMENTAL FARM
Building

drawing
desain
COUPE DE MUR
wall section
Echelle 1:10 scale

designed
desain
BERNARD GALET 9/10/51

checked
kontrol
JEAN LEVÉQUE 5/11/51

approved
uzupełnienie
Guy Bédard 9/11/51


drawing no.
numeracja
A207E43/160

no. of sheets
liczba arkuszy
A207E43/160


ETANCHEITE DES PERSIENNES AXE D'É

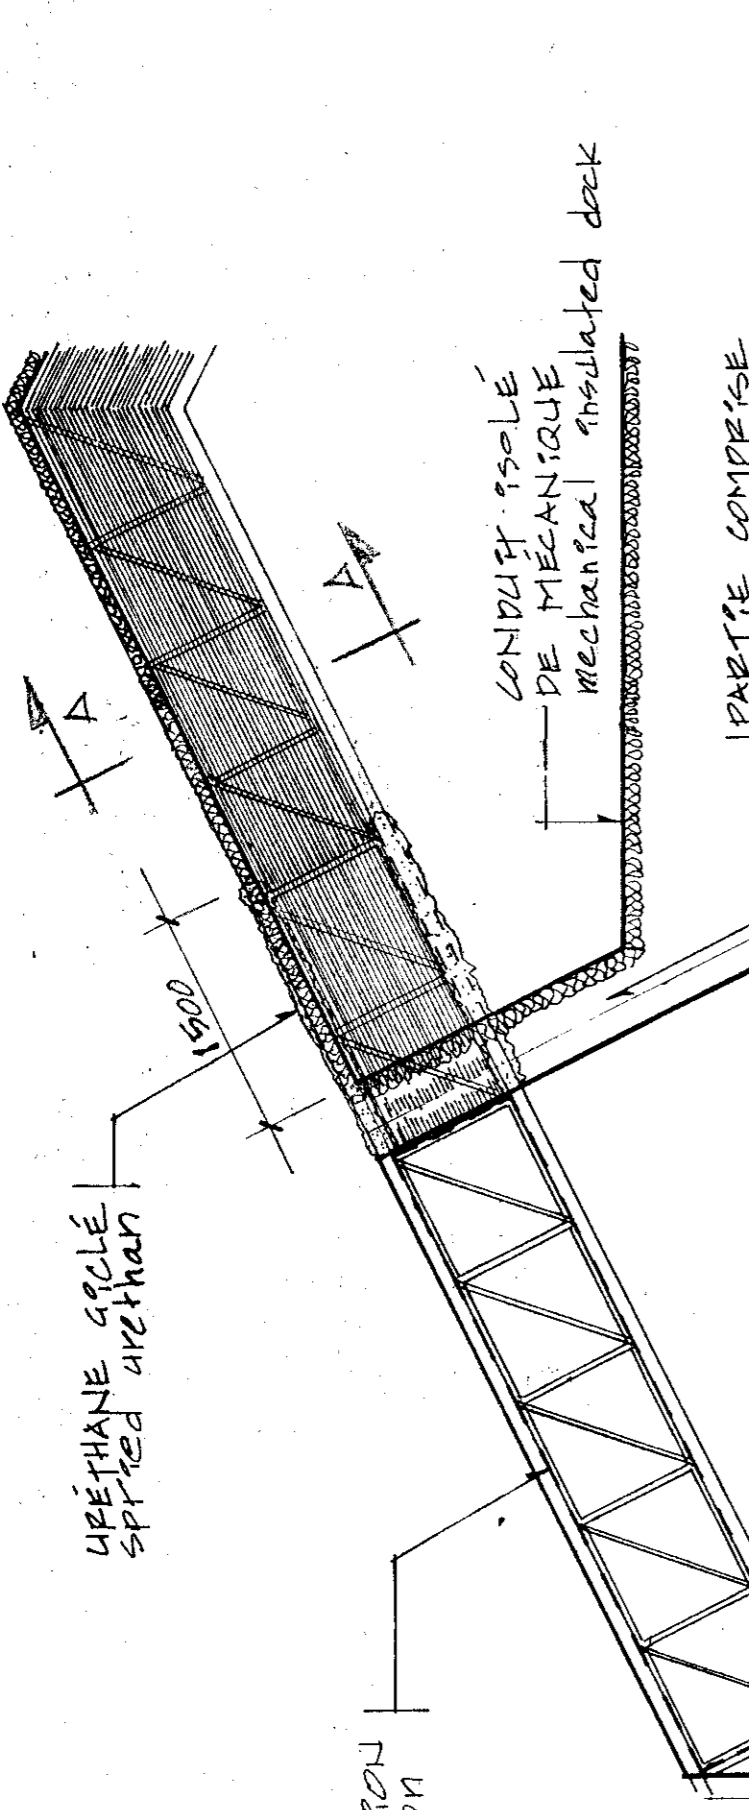

201 ELEVATION PART DE LUMIERE



10/90 LIGHT WALL ELEVATION

Échelle 1:90 scale

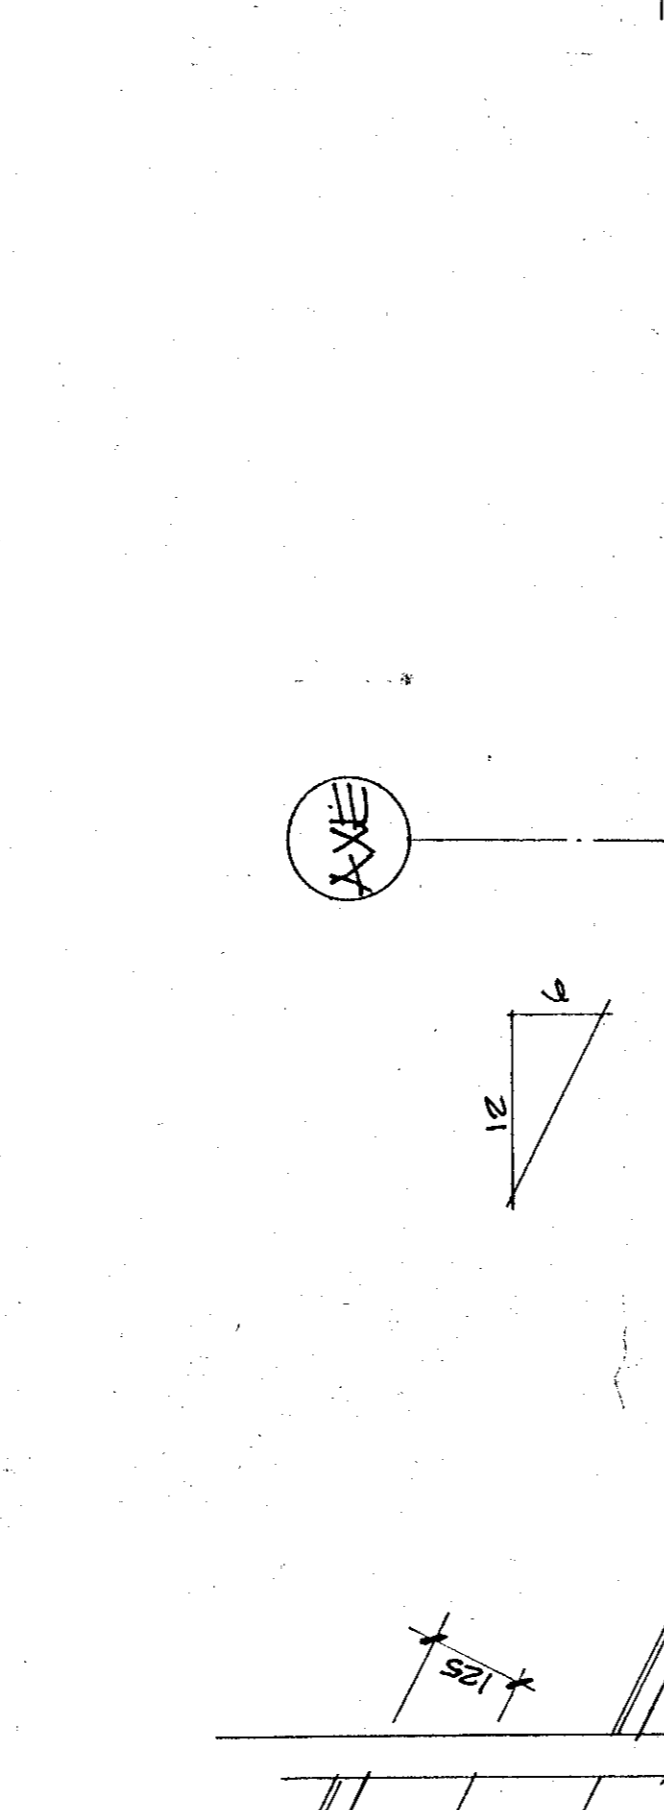



202 COMPARISON VUE COUPE

19/50 COMPARISON WALL SECTION

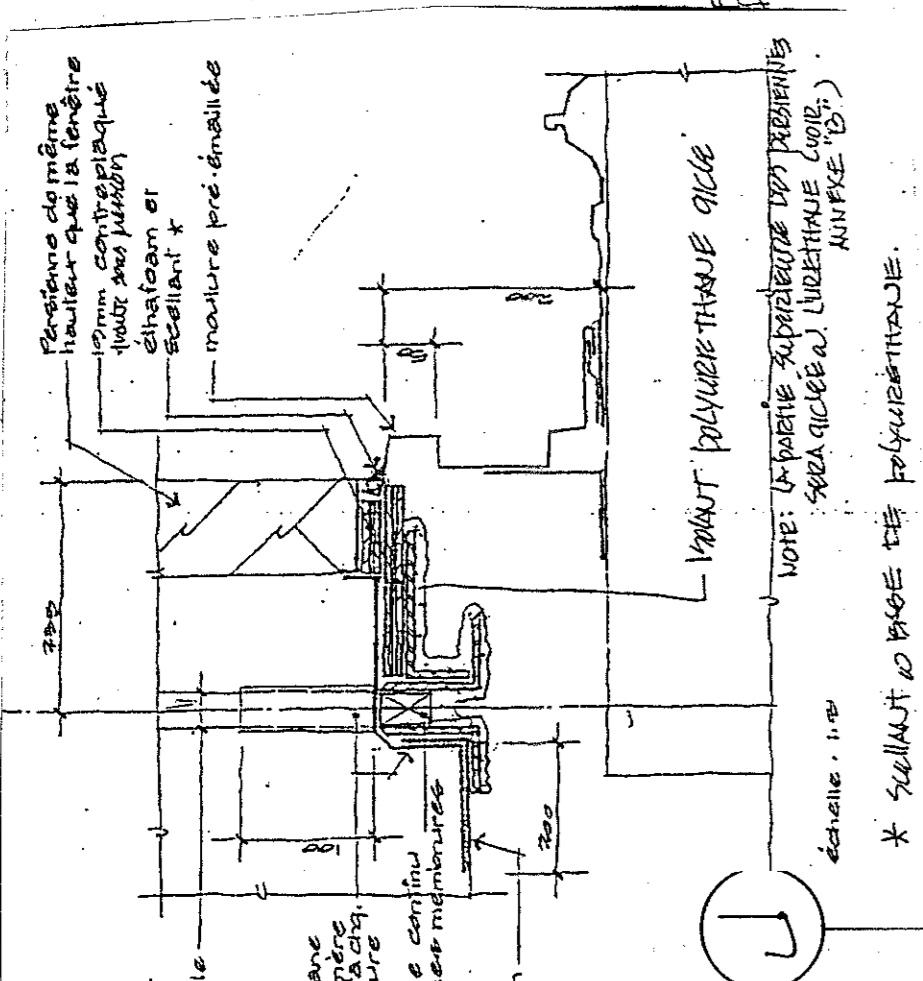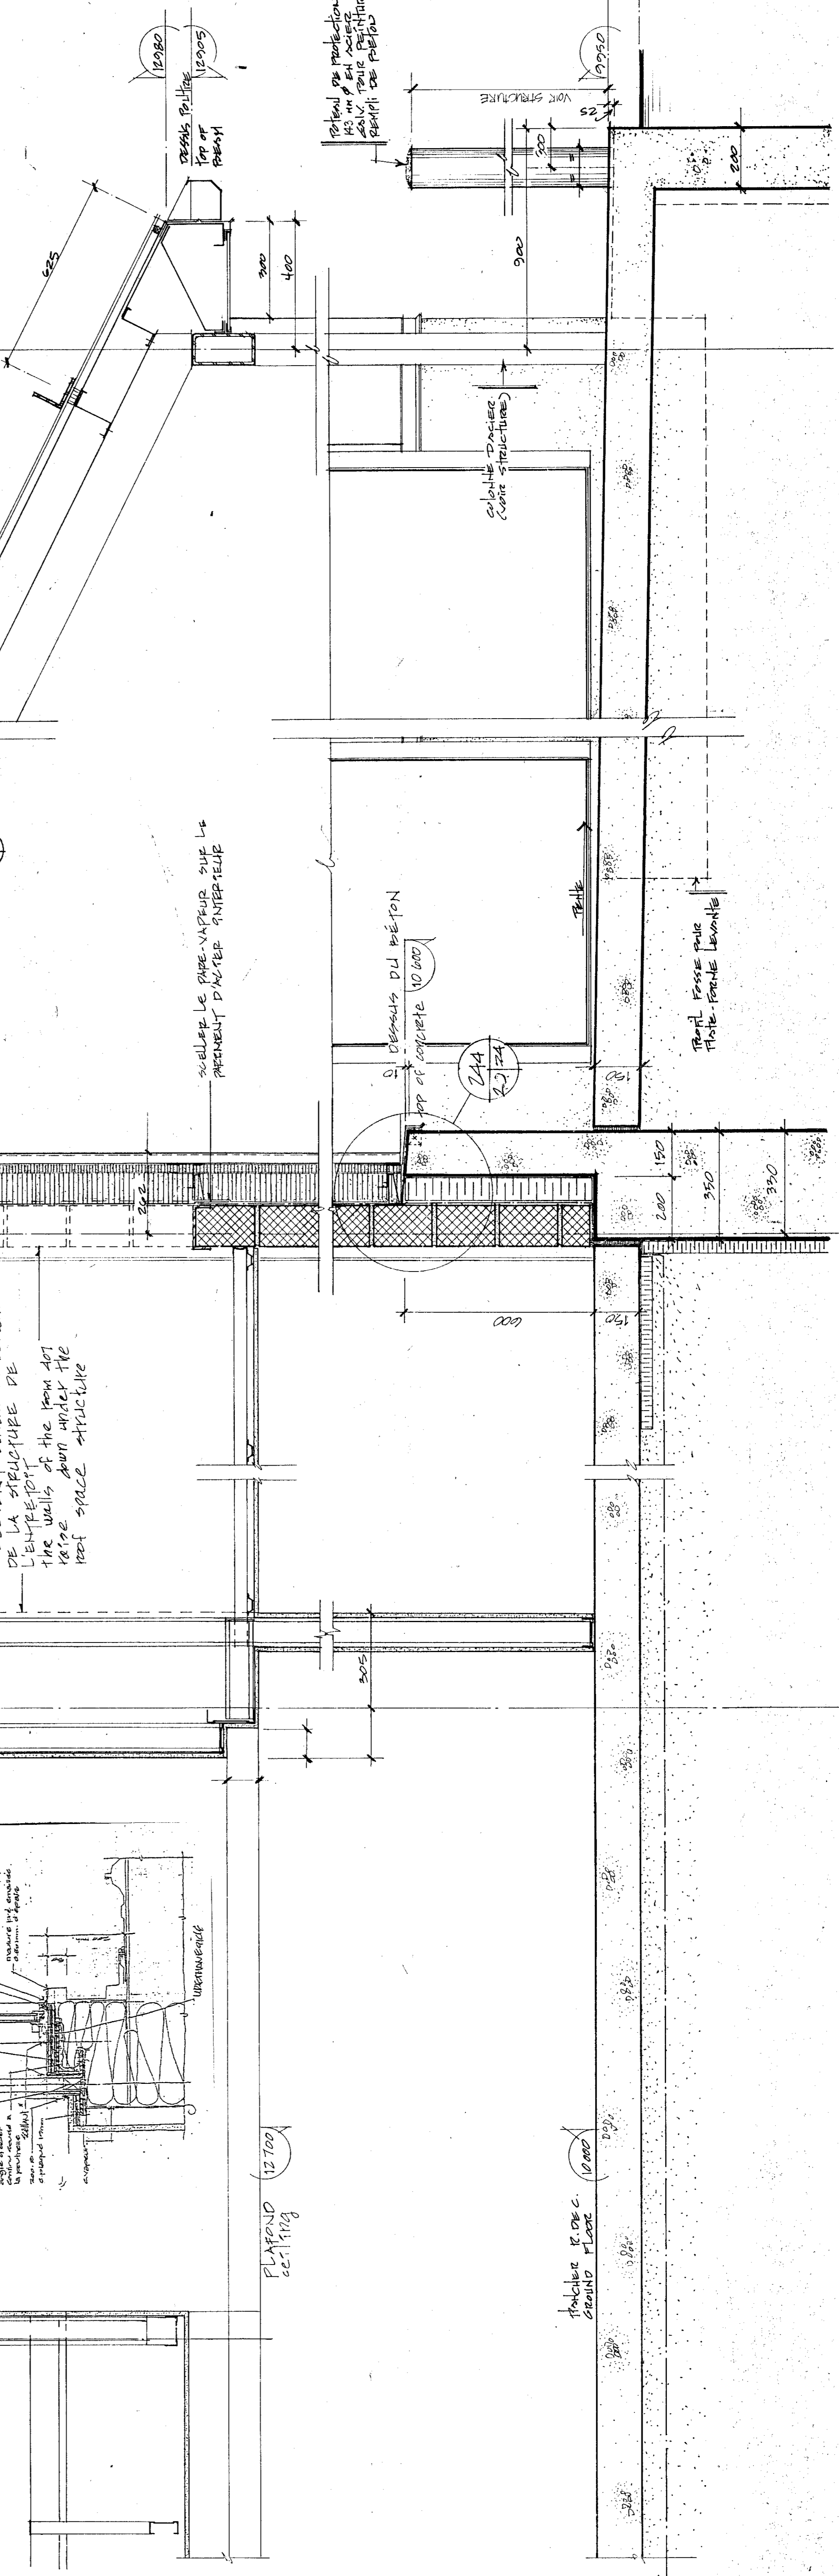

COUPE A-A

19/50

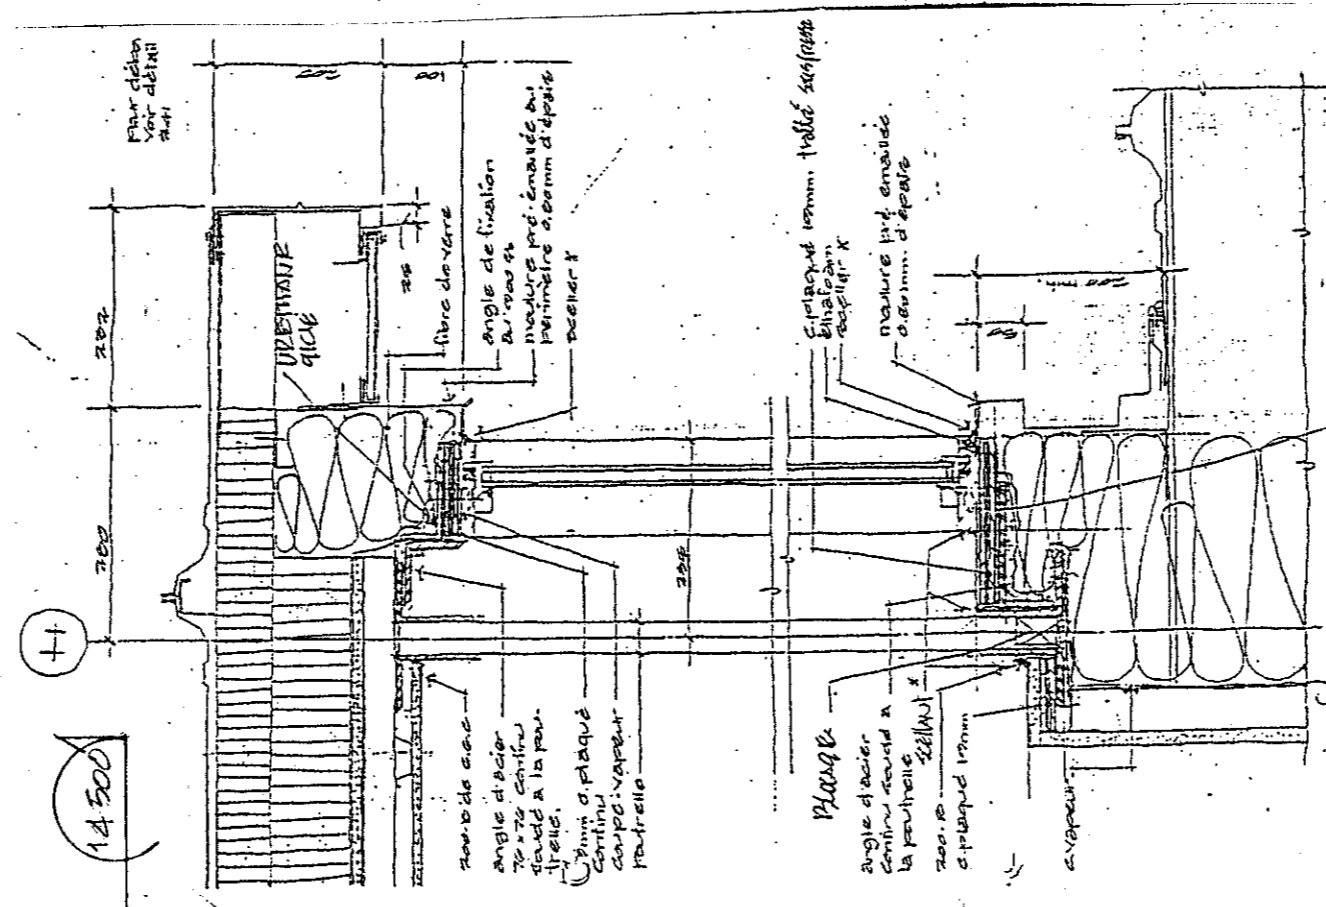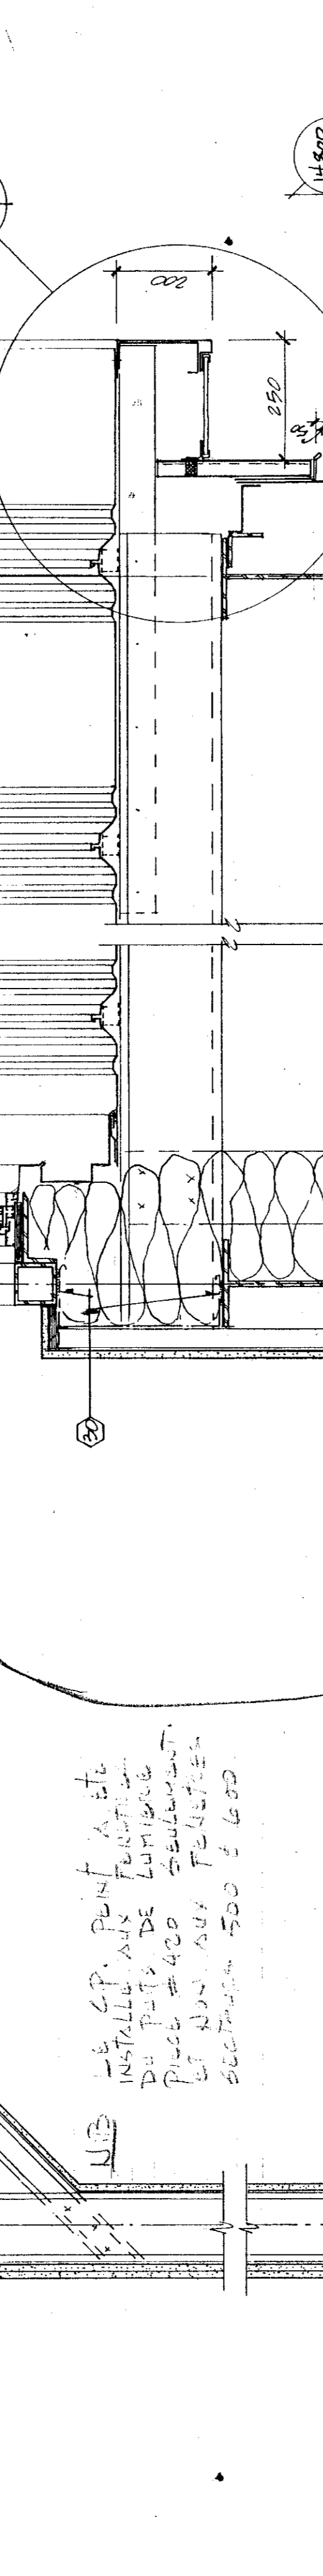

200 COUPE

19/50 SECTION





Tel que construit


revisions	date
<p>A Detail only B Location drawing only C General drawing</p> <p>A B C</p>	
<p>project NORMANDIN CIG ROUVERTVILLE</p> <p>client FERME EXPERIMENTALE complexe bureau, laboratoires, partitions de services</p> <p>building EXPERIMENTAL FARM offices, laboratories, services support</p> <p>drawing DÉTAILS details</p> <p>scale ÉCHELLE 1:5 scale</p> <p>designed P. 
no. of sheets	no. du dessin
04/11-009-B	A23 DE 45 (60)

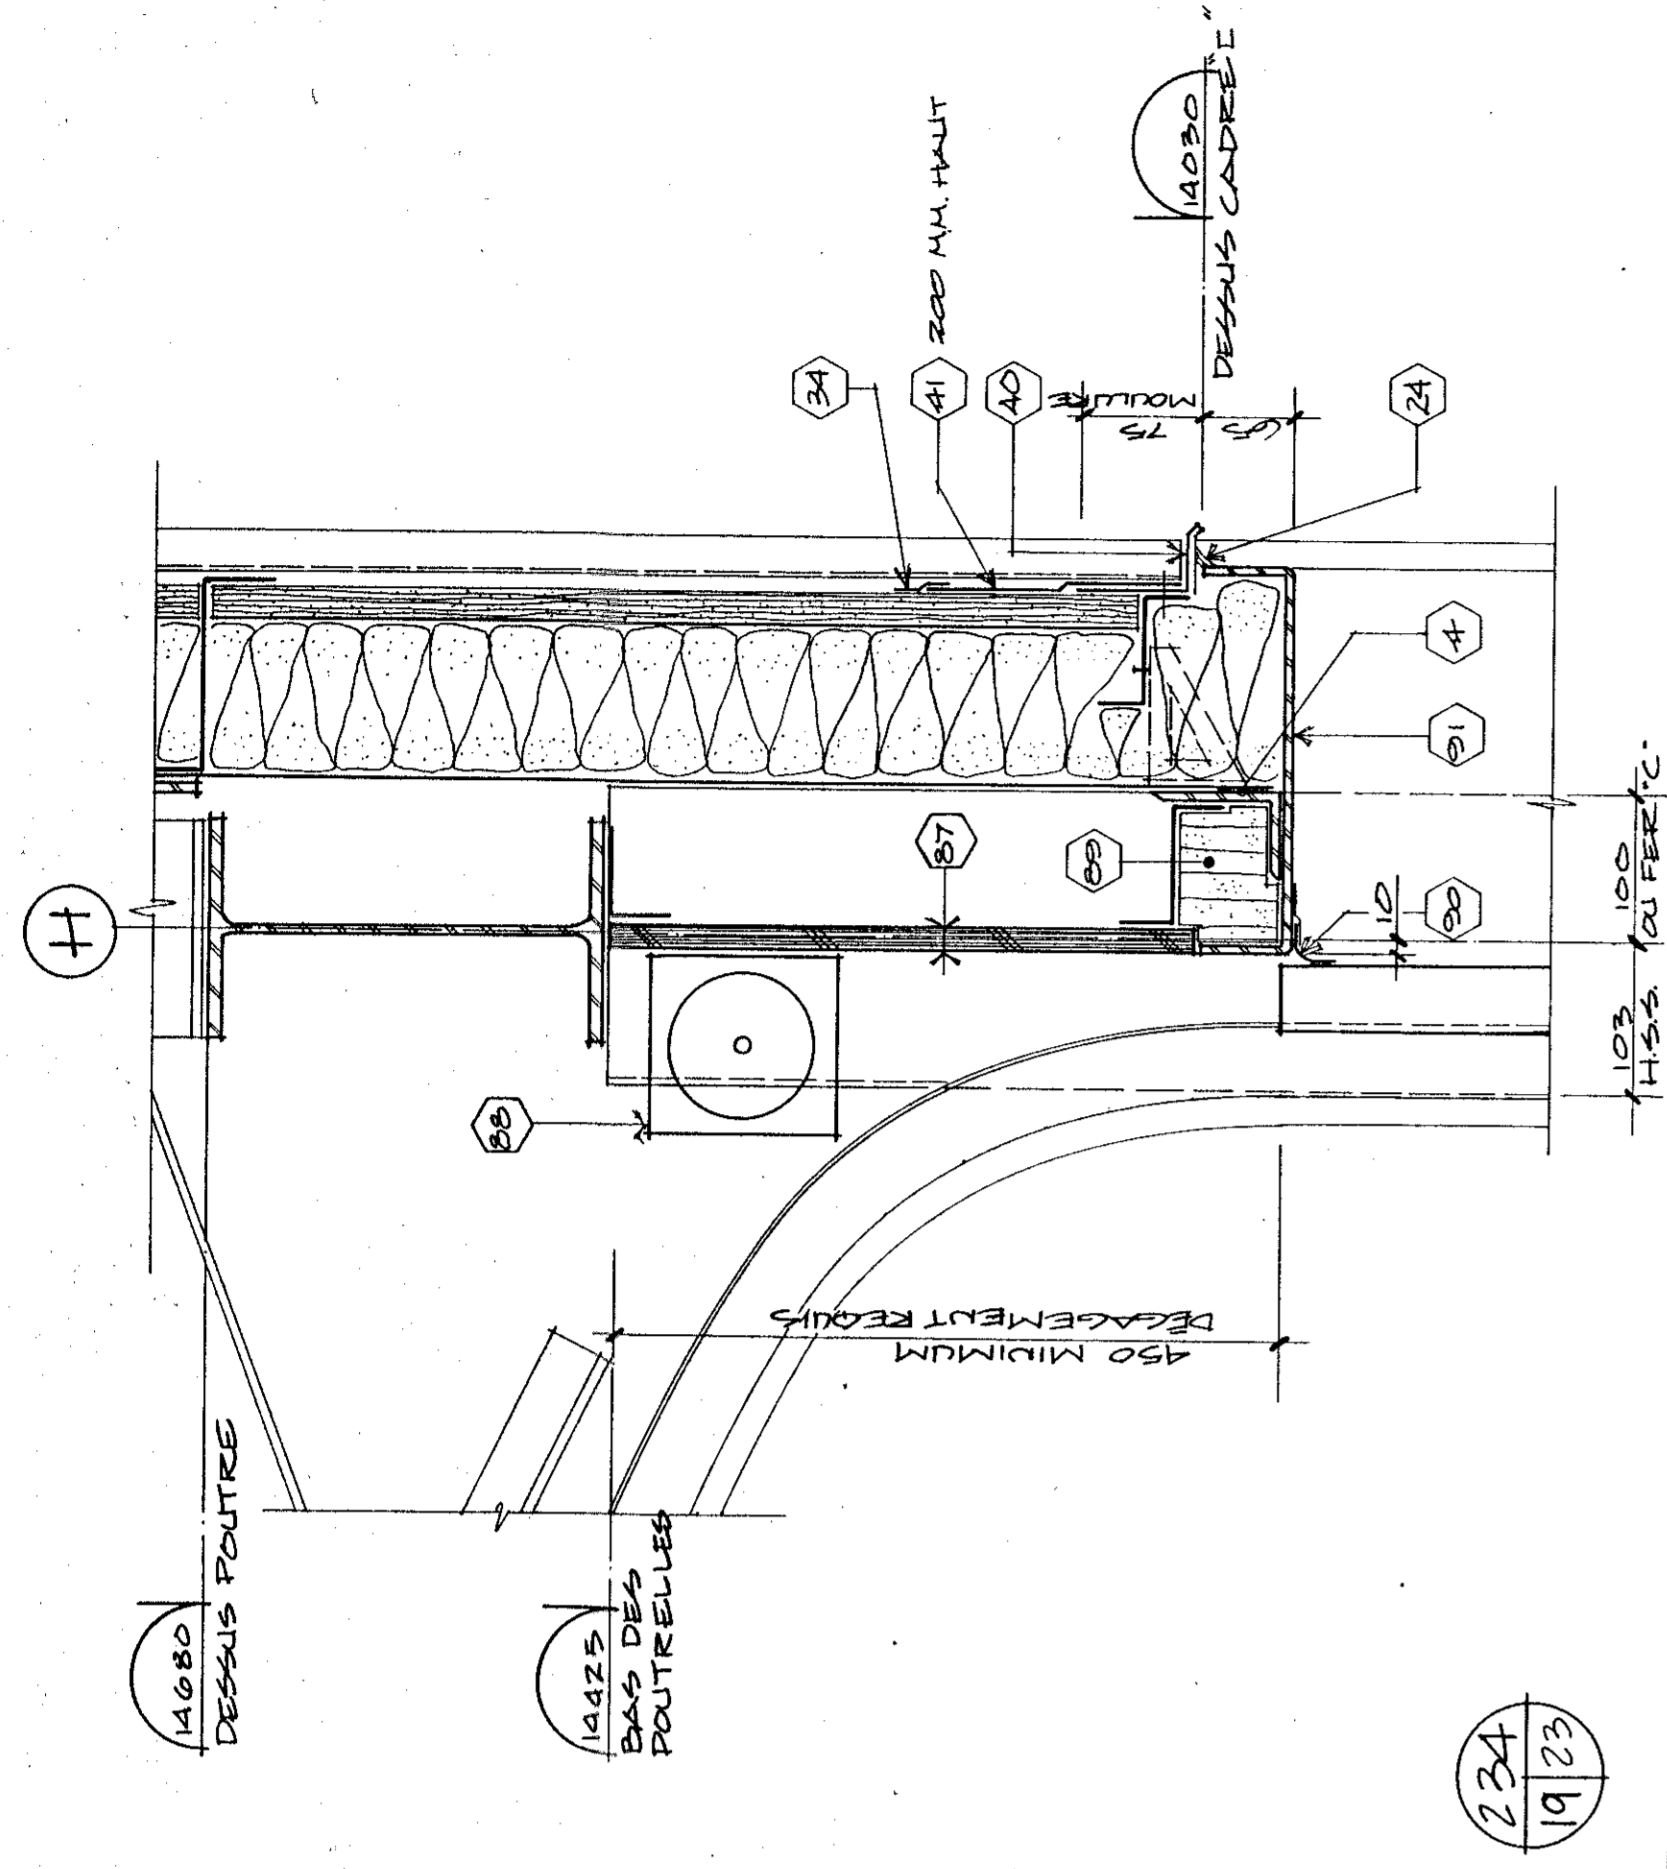



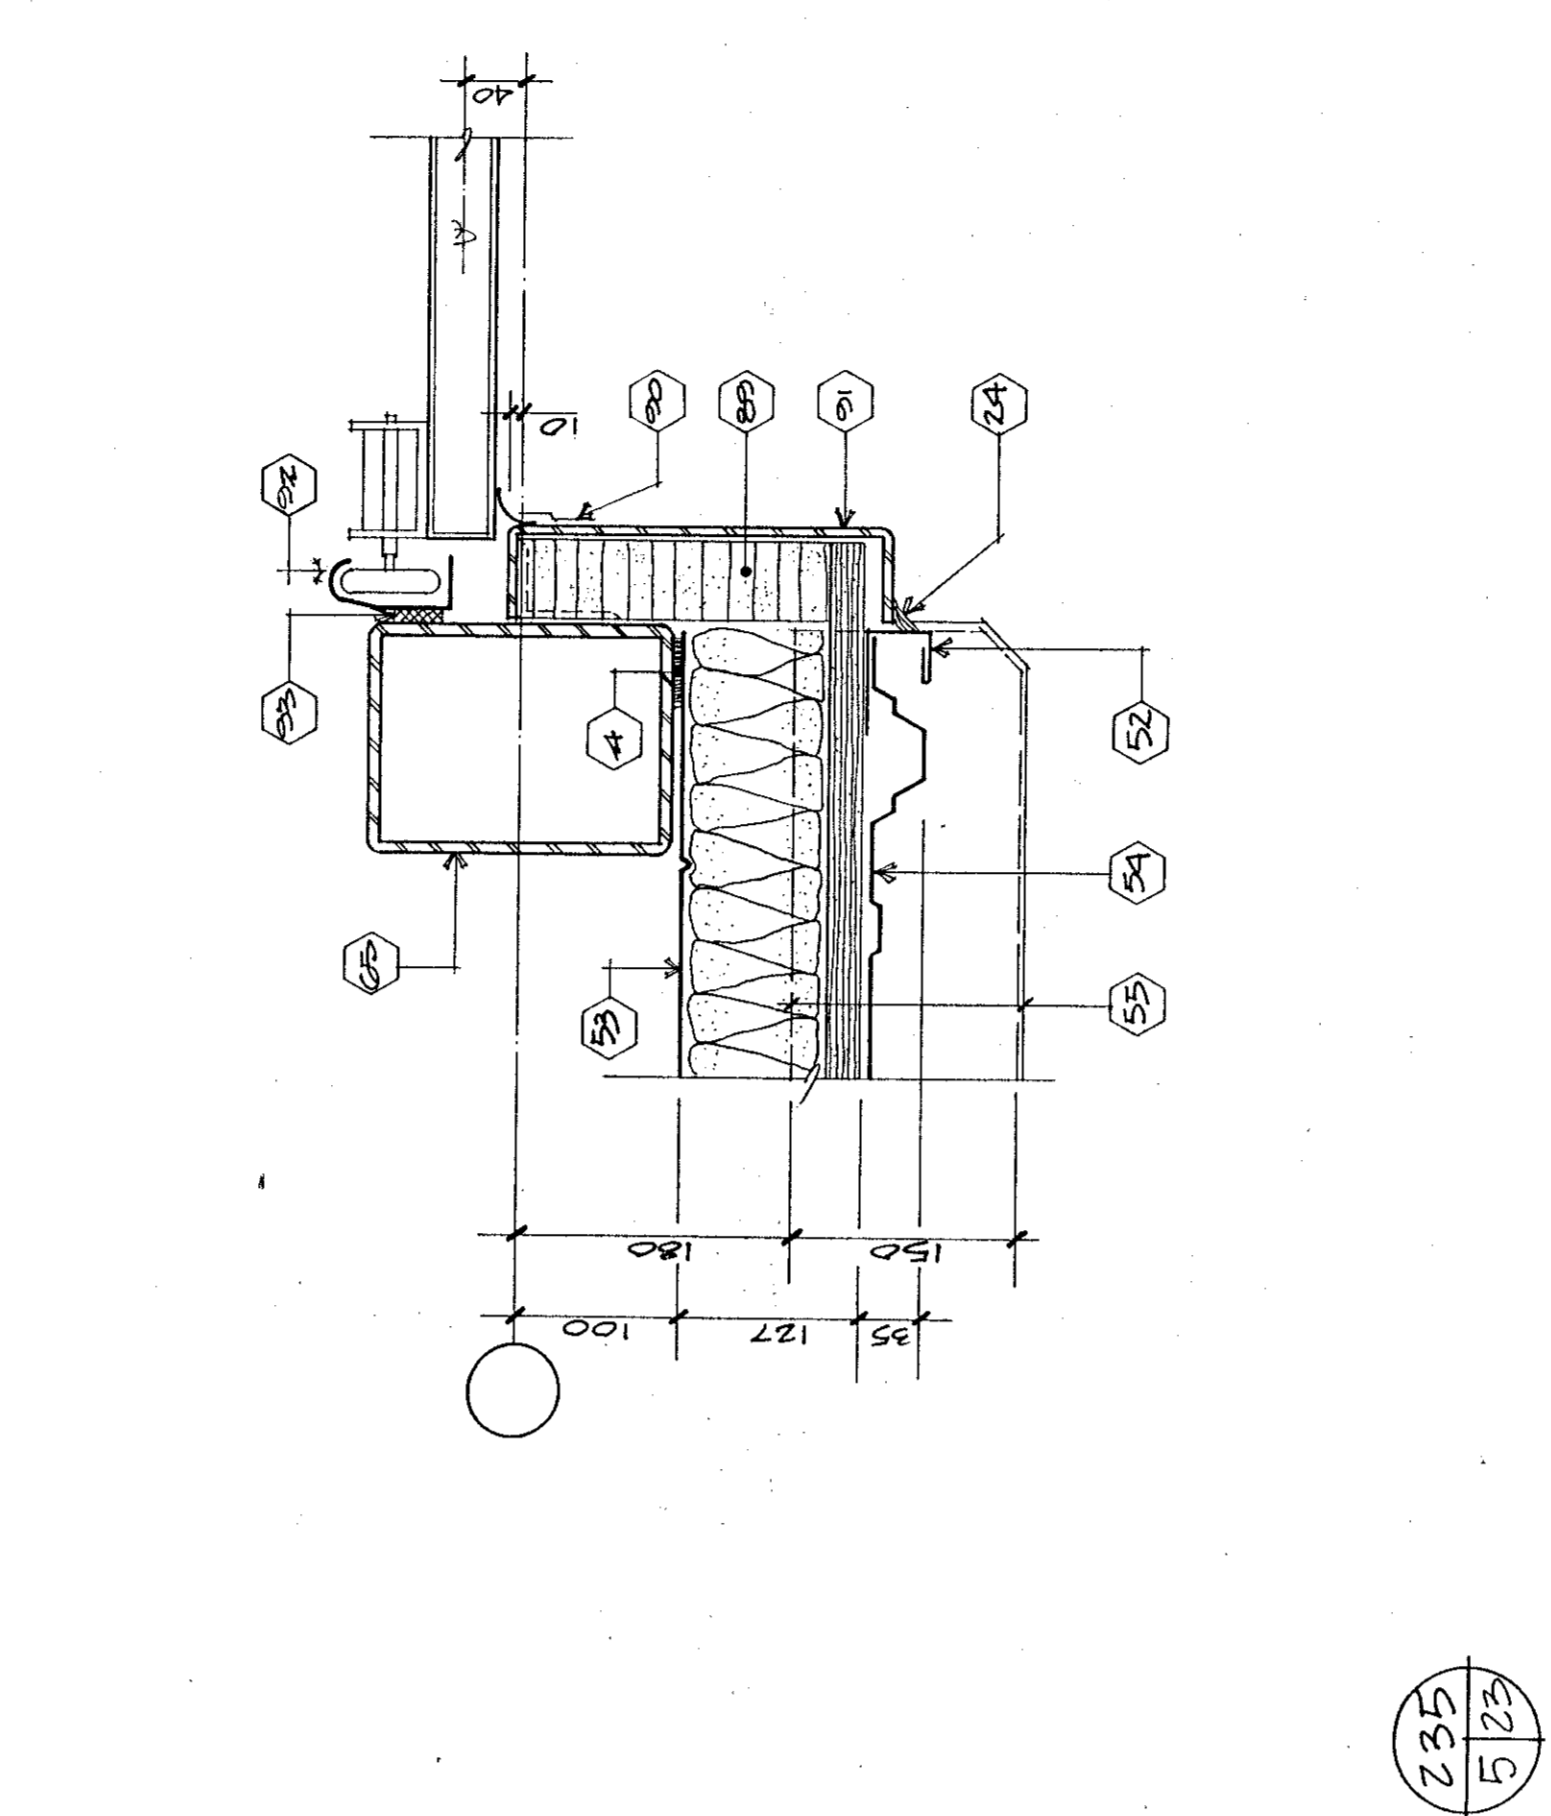


235
5/23

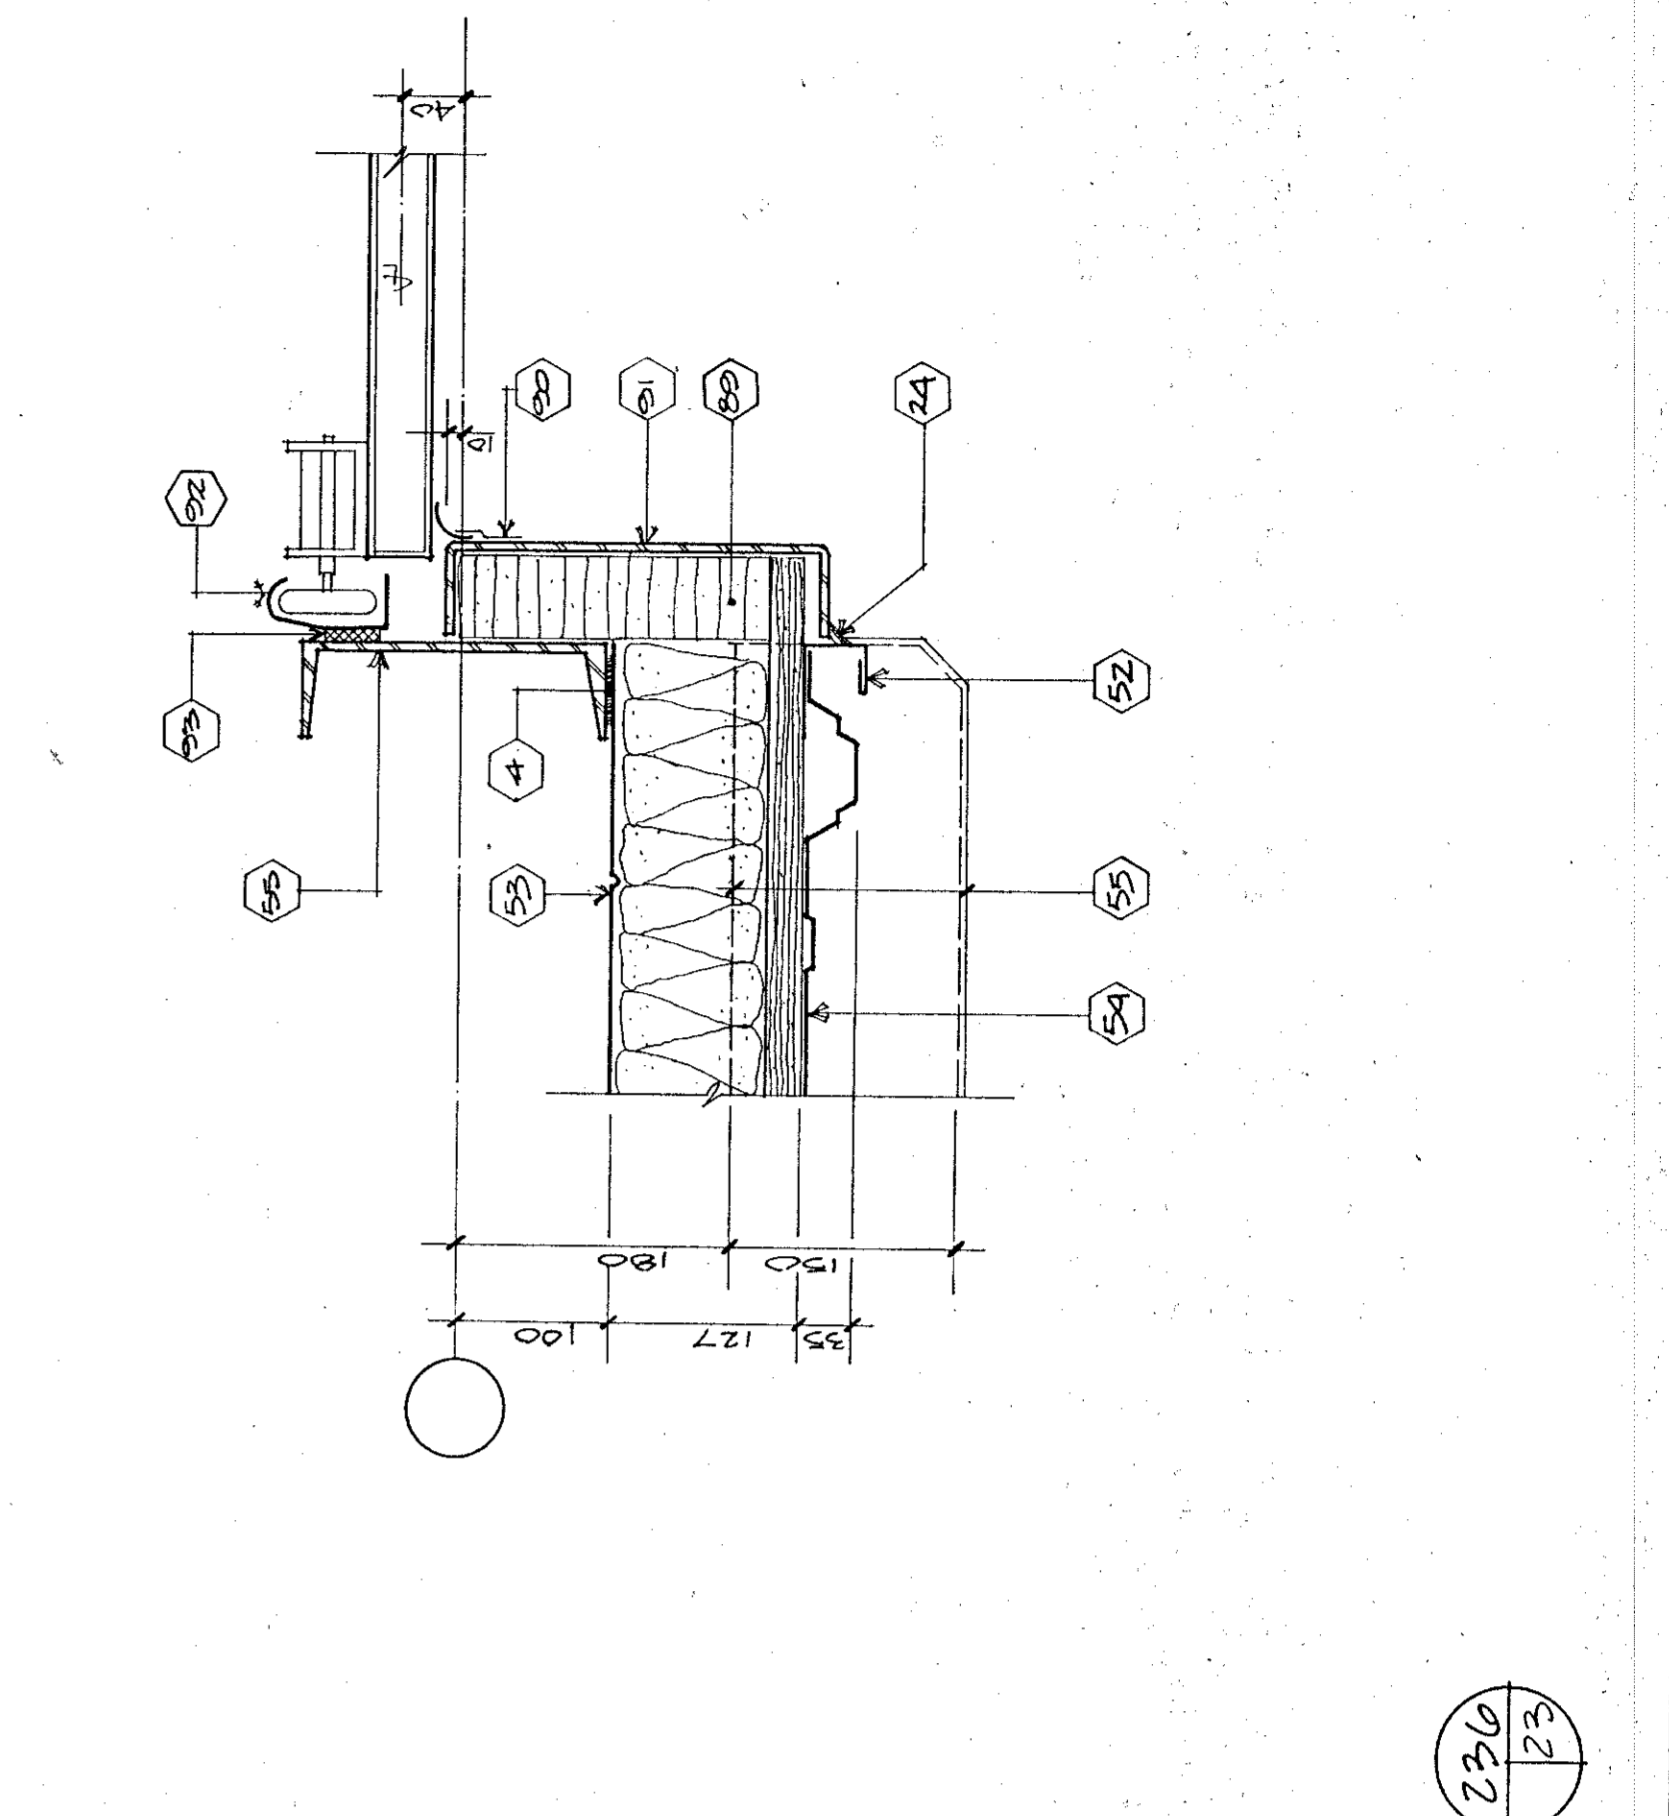


236
P3

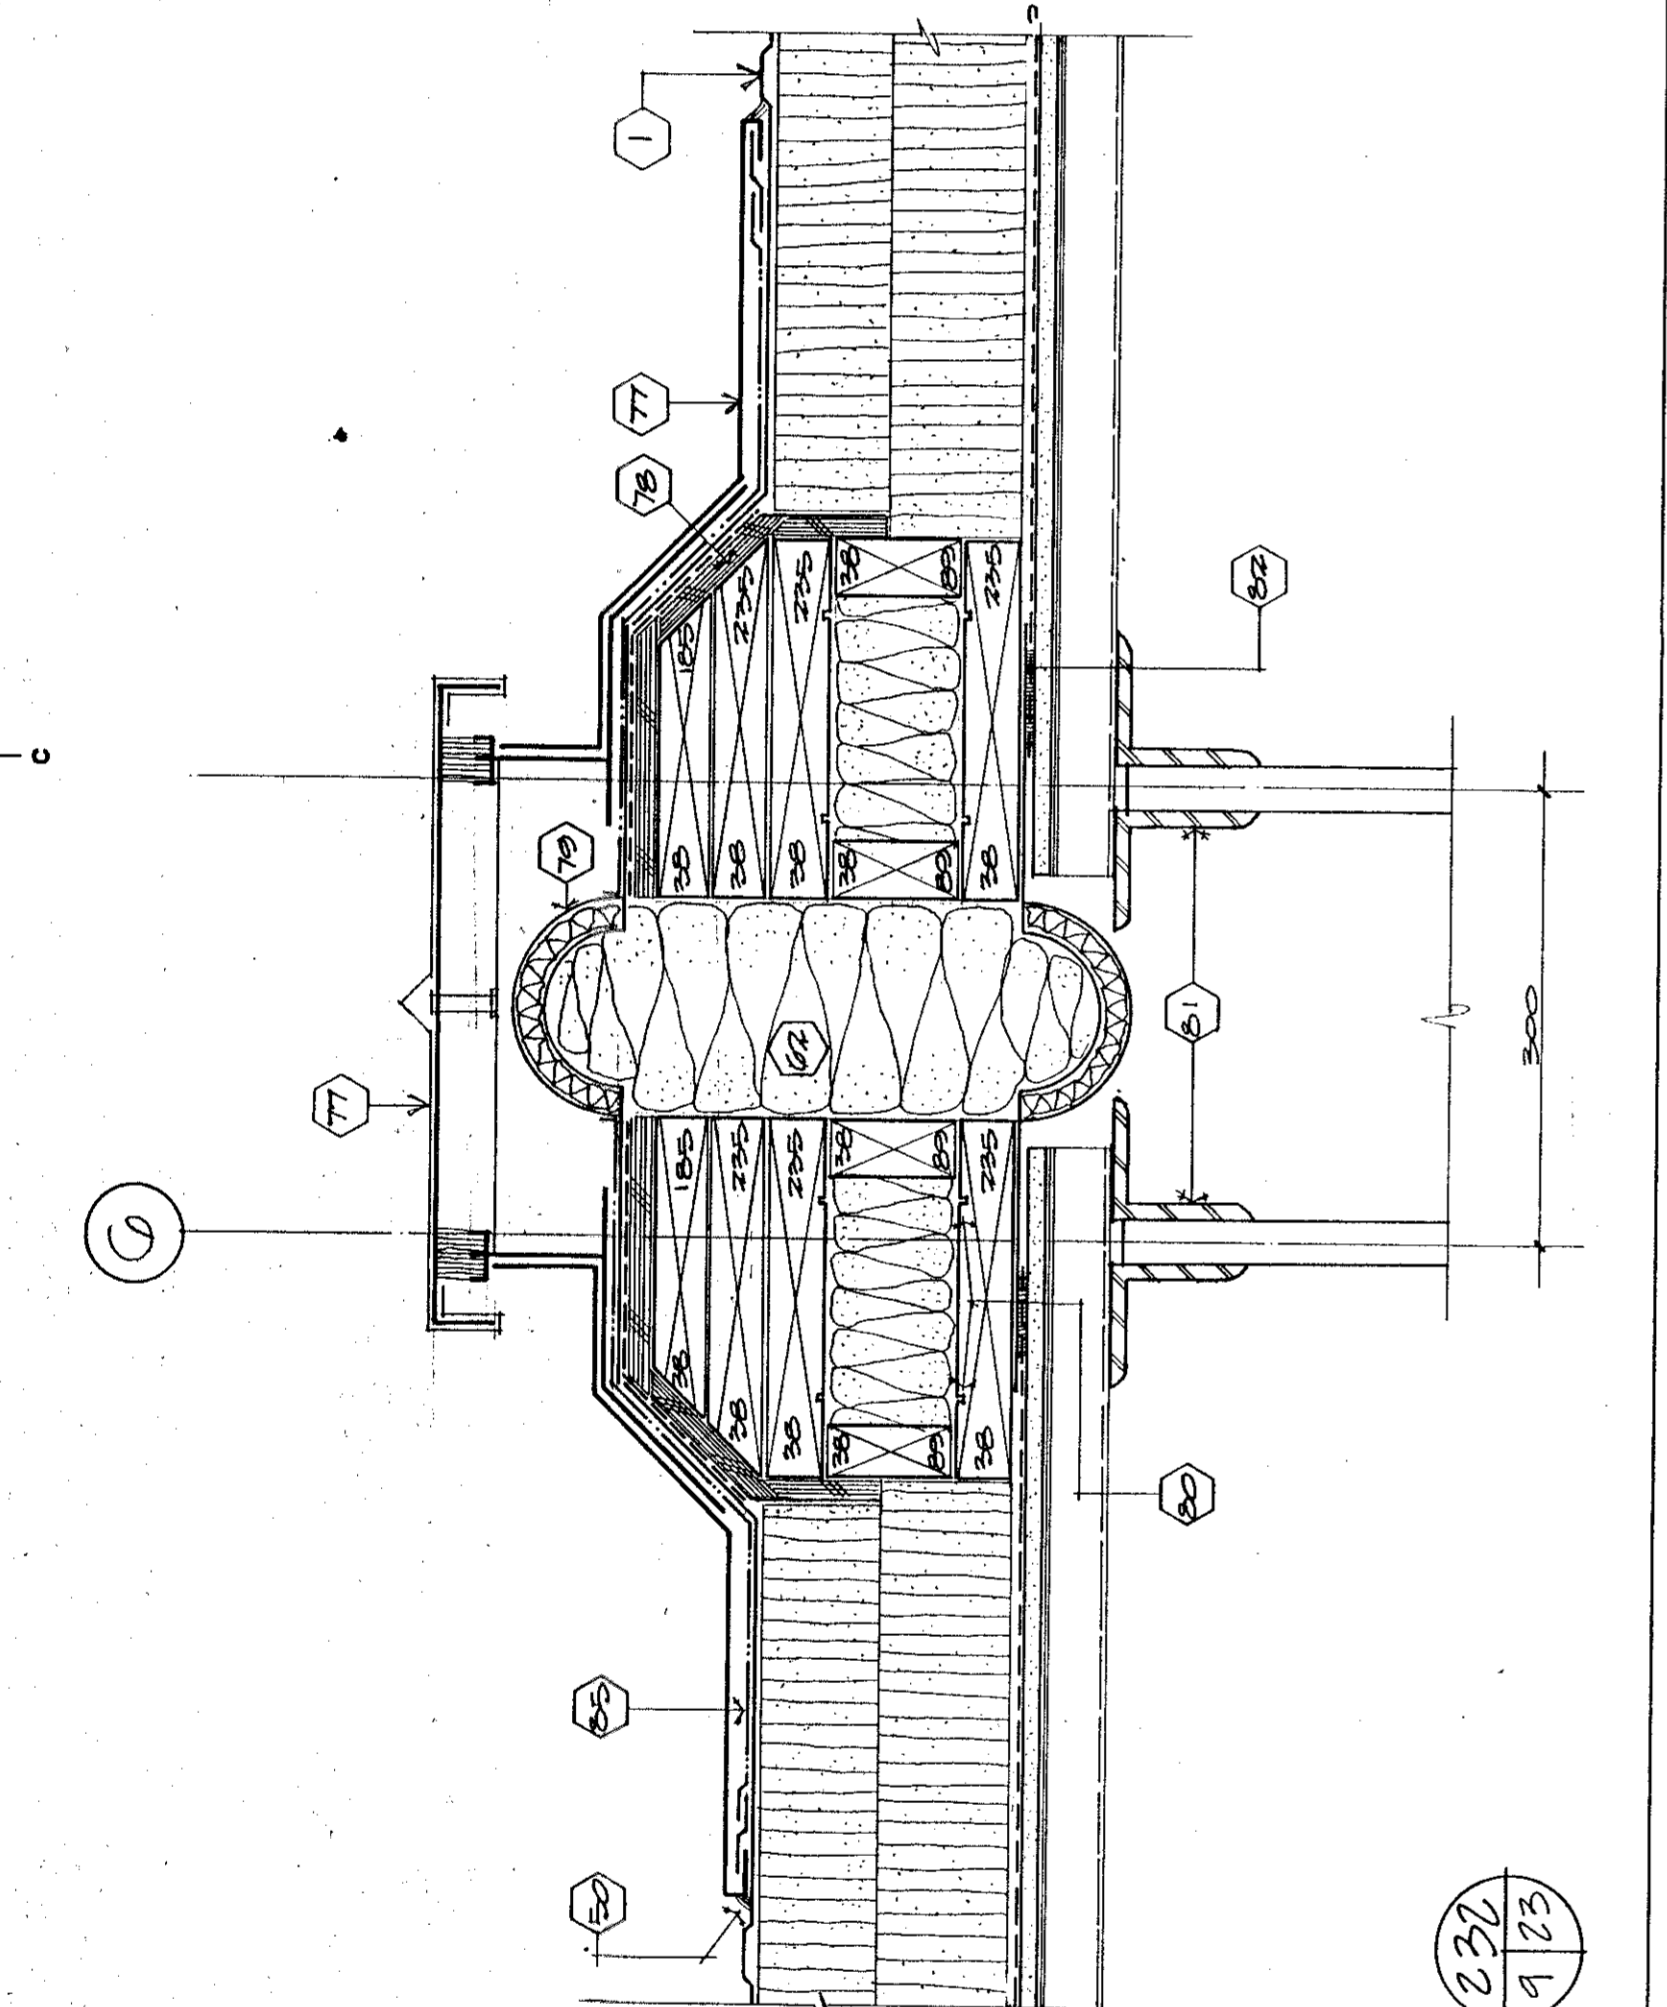


9/23

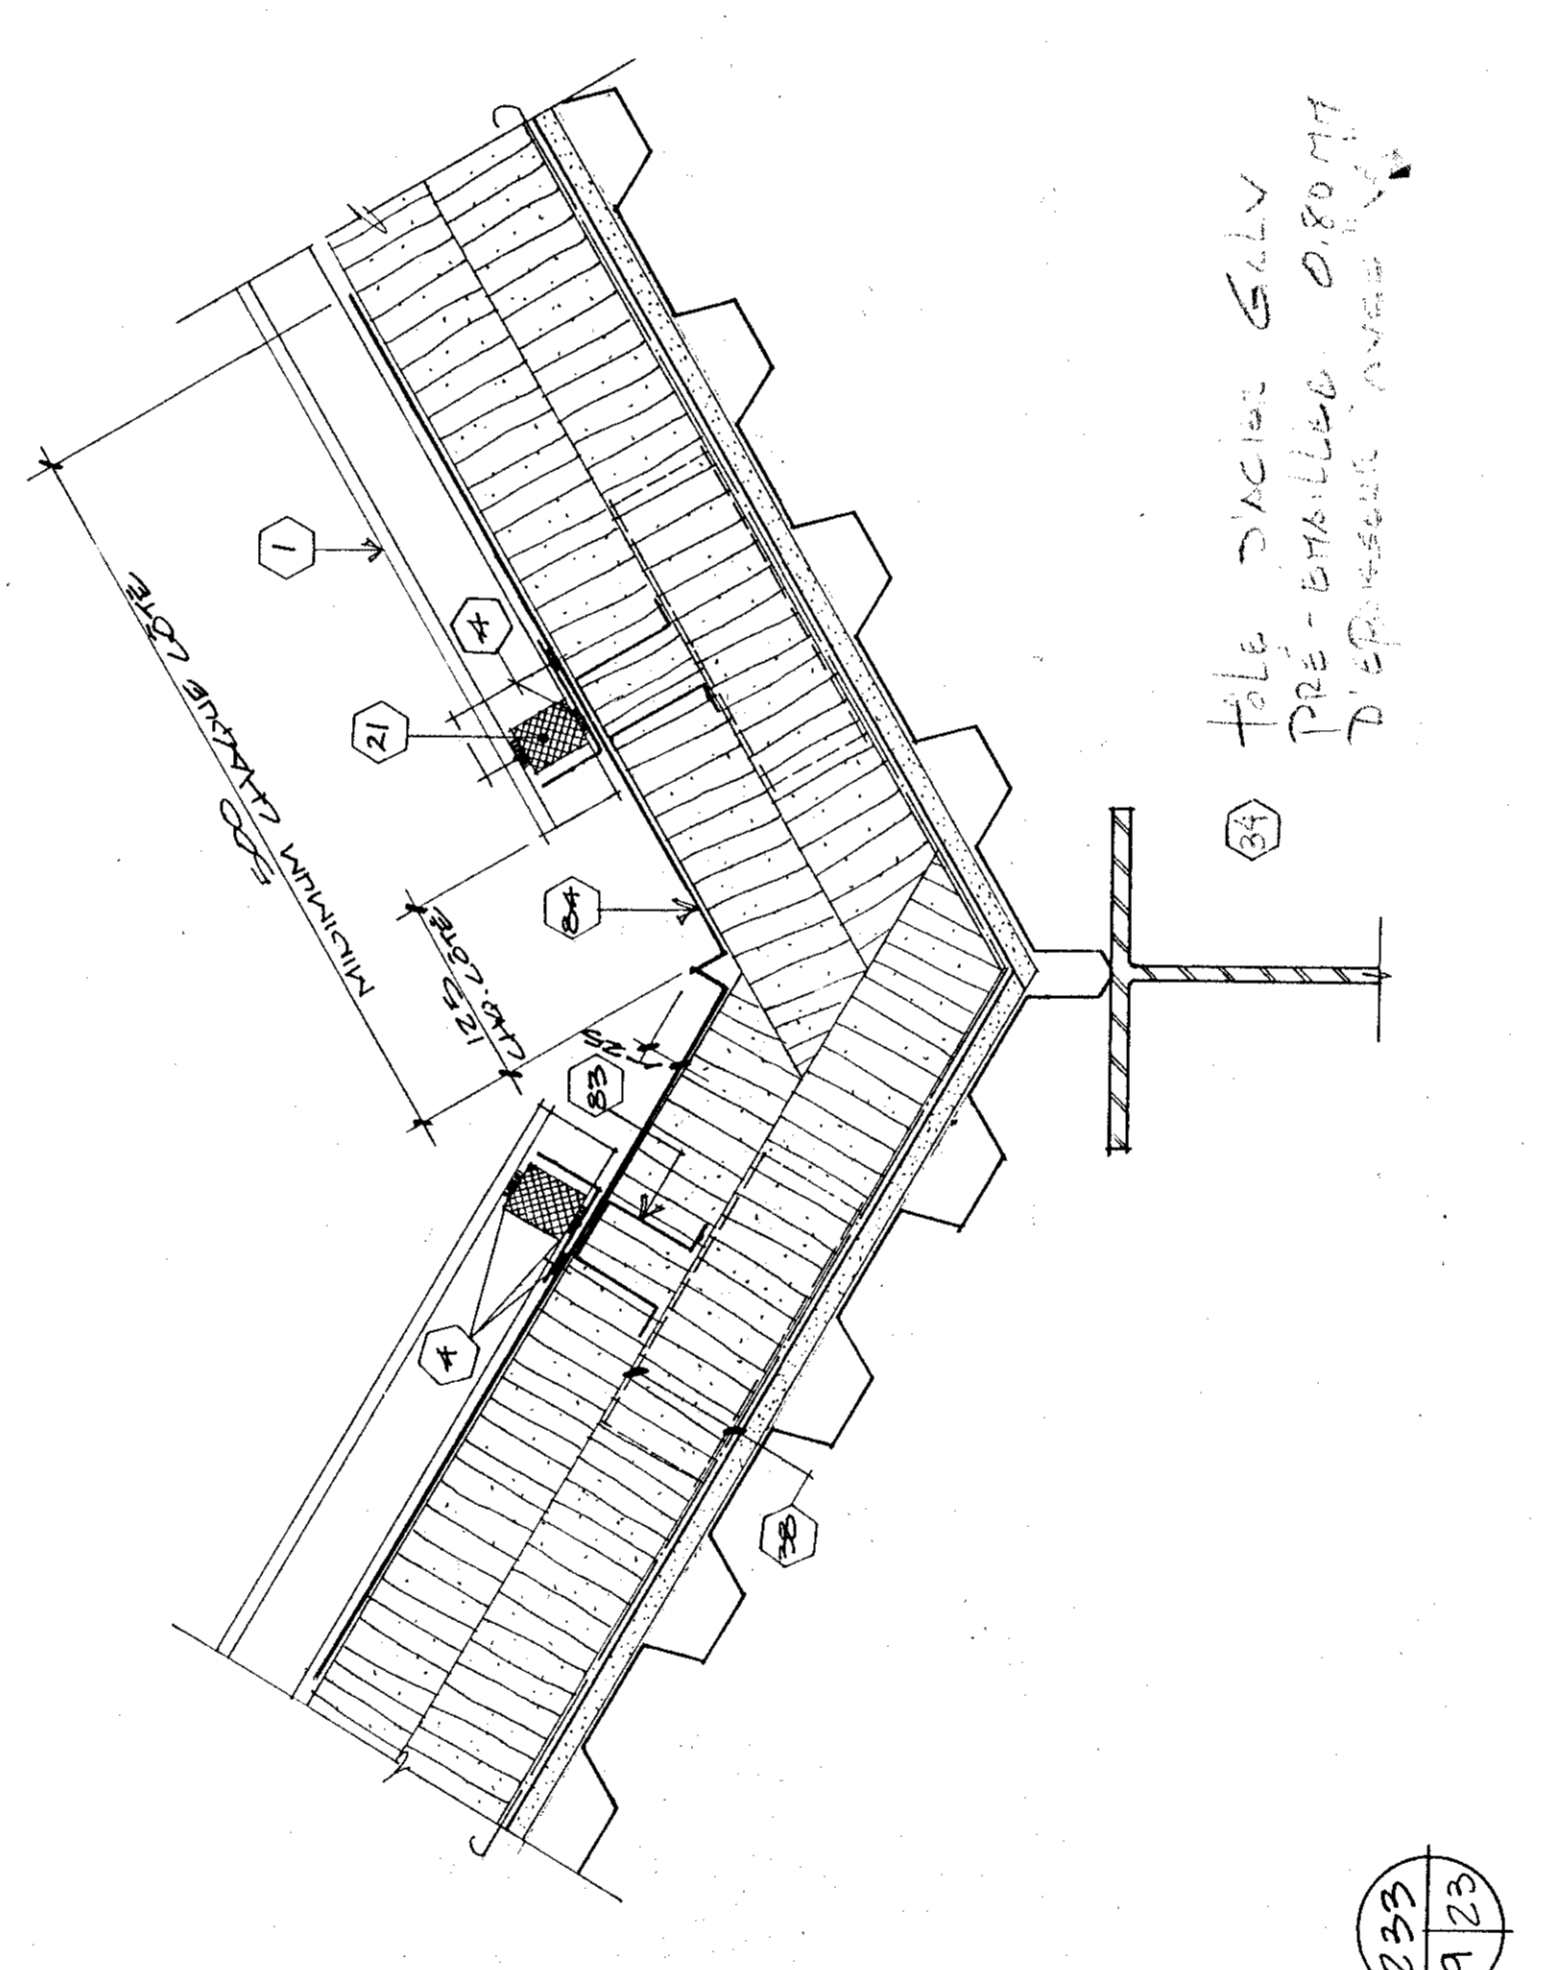


233
9/23

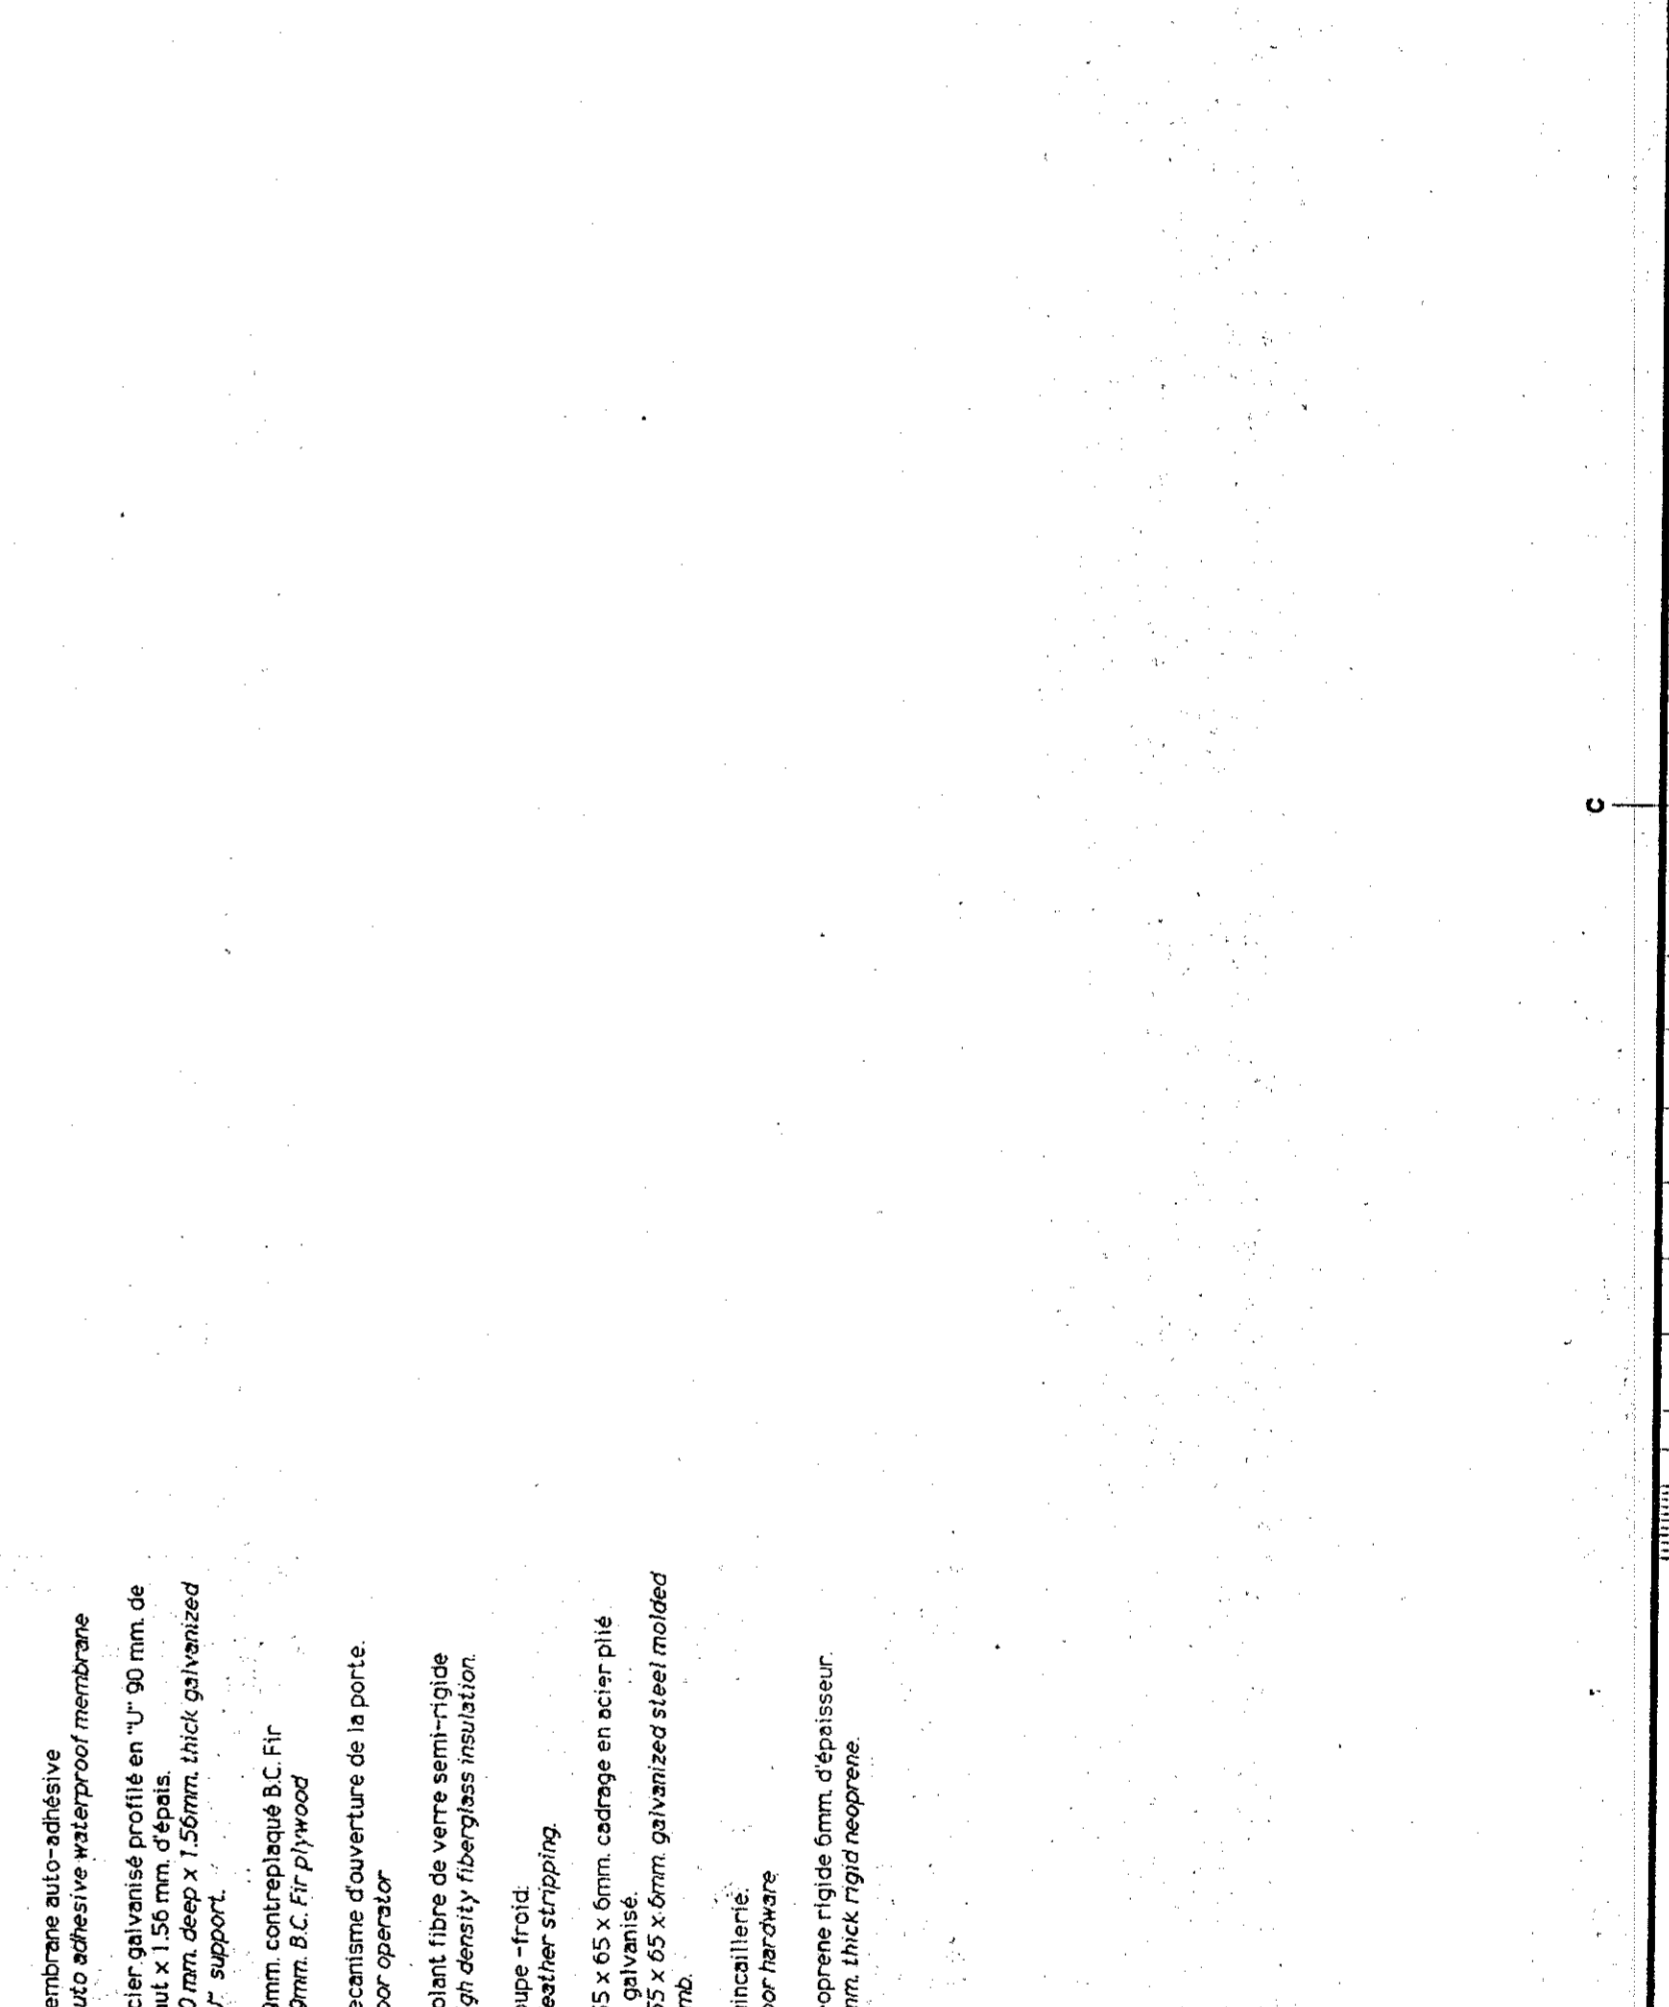


- 85 Membrane auto-adhésive
- 86 Acier galvanisé profilé en "U" 90 mm de haut x 1,50 mm d'épais.

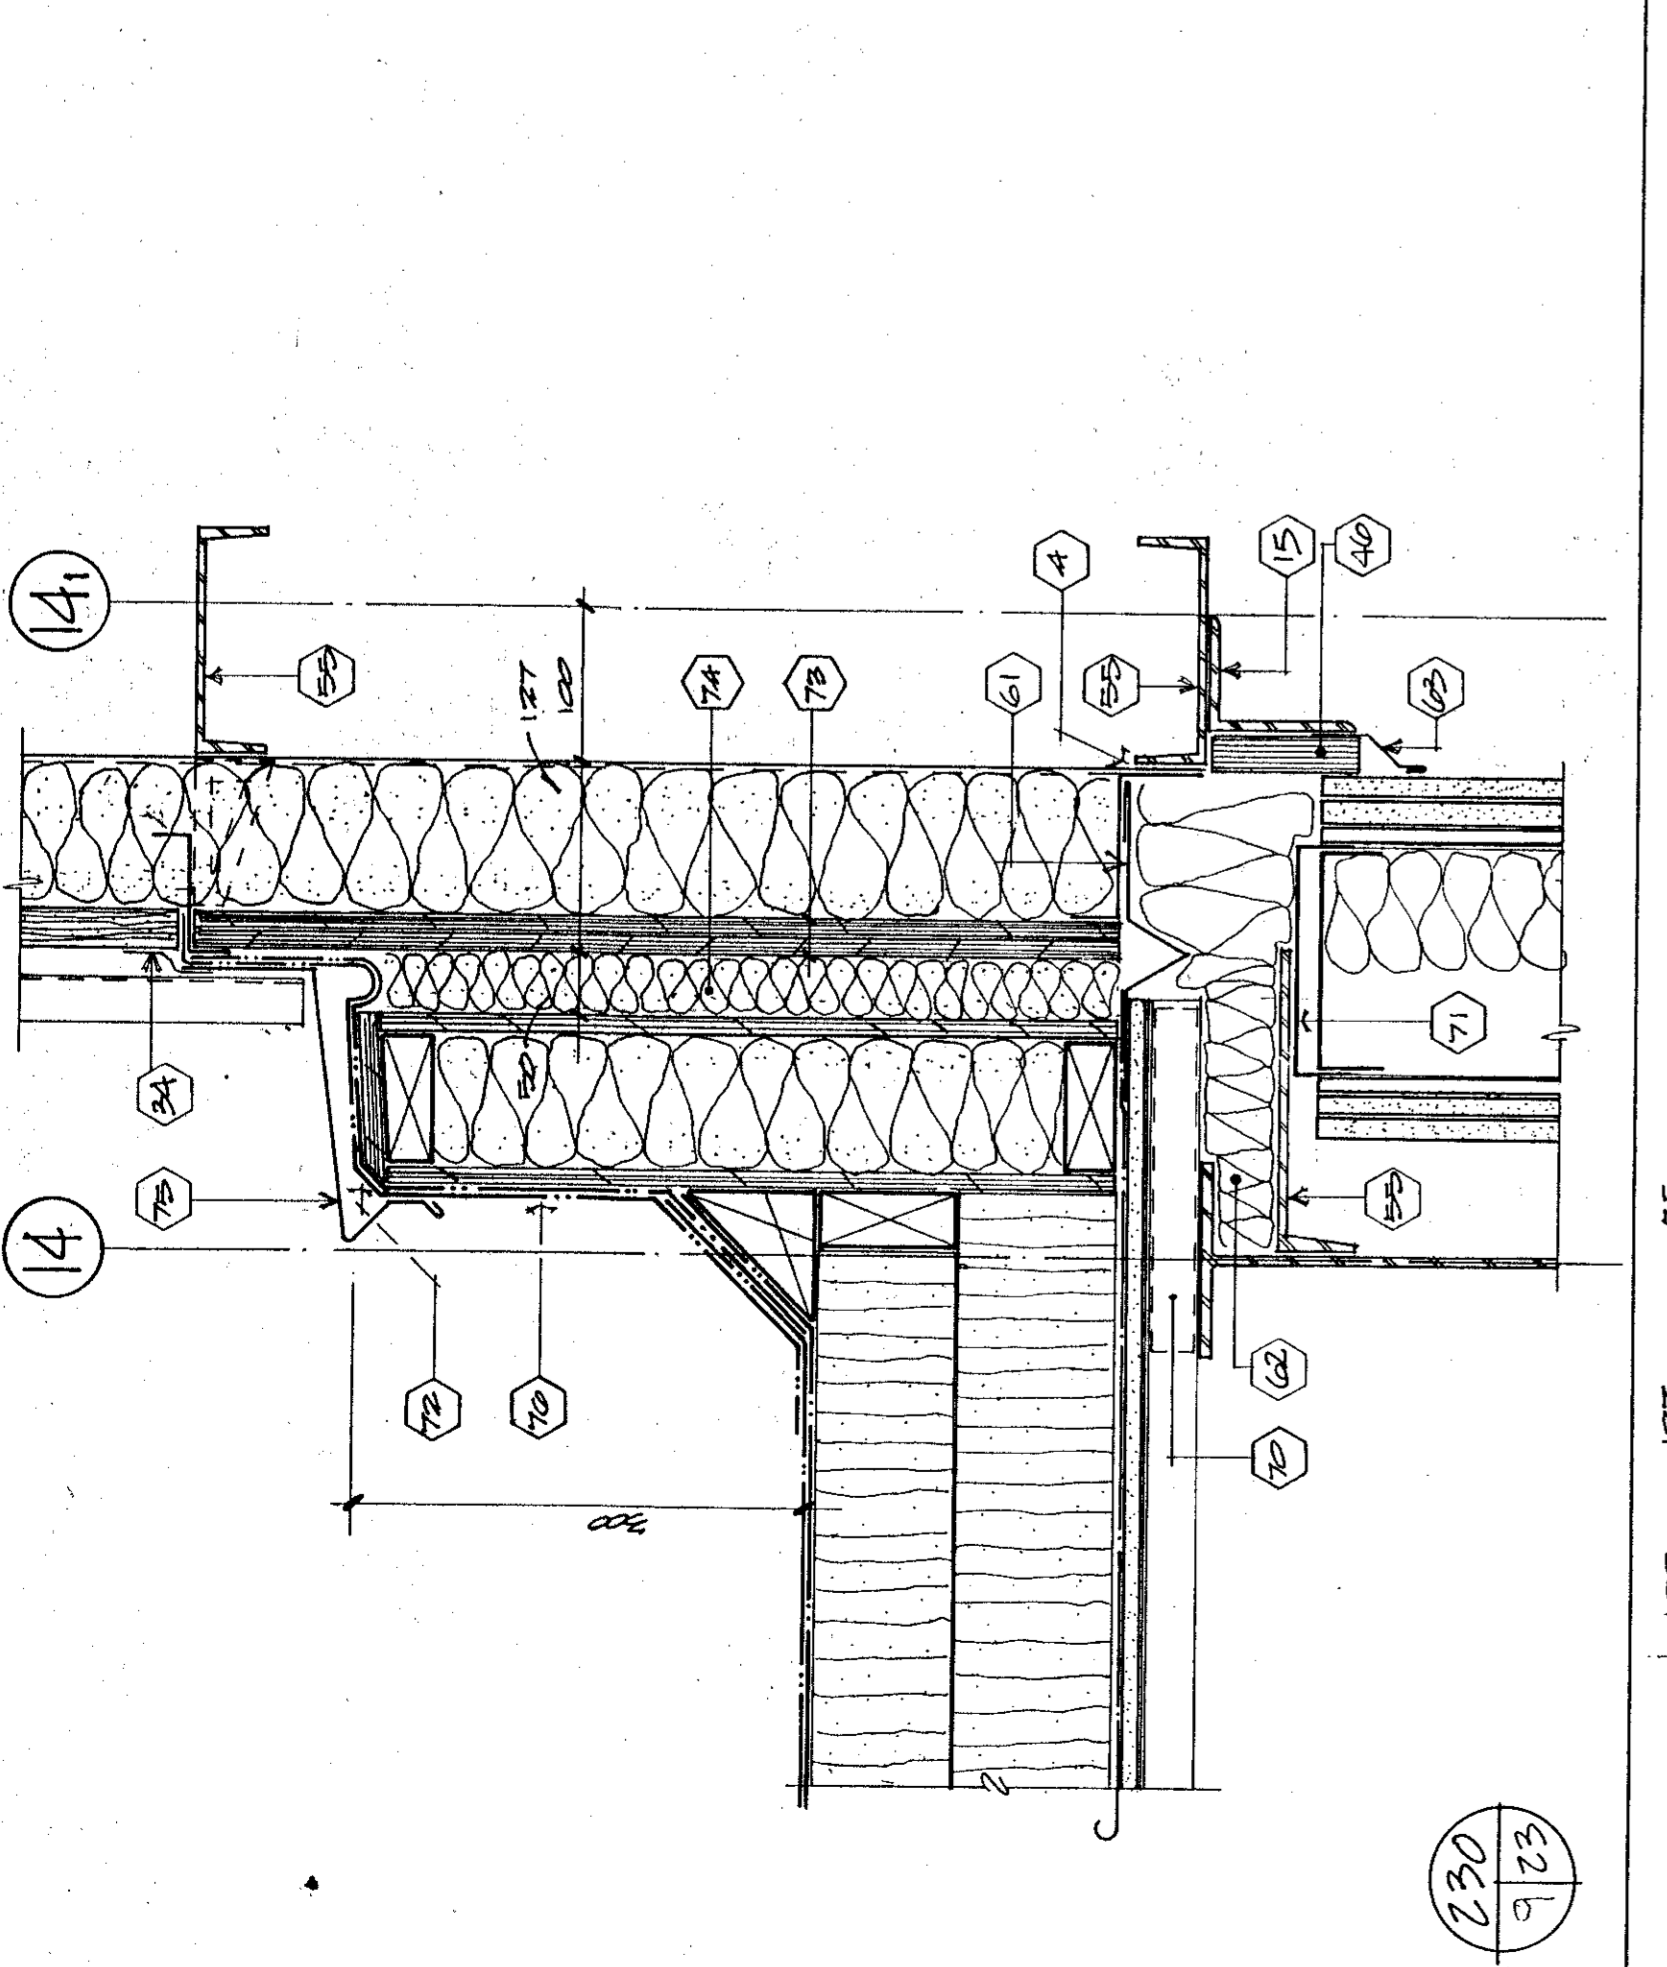


230
9/23

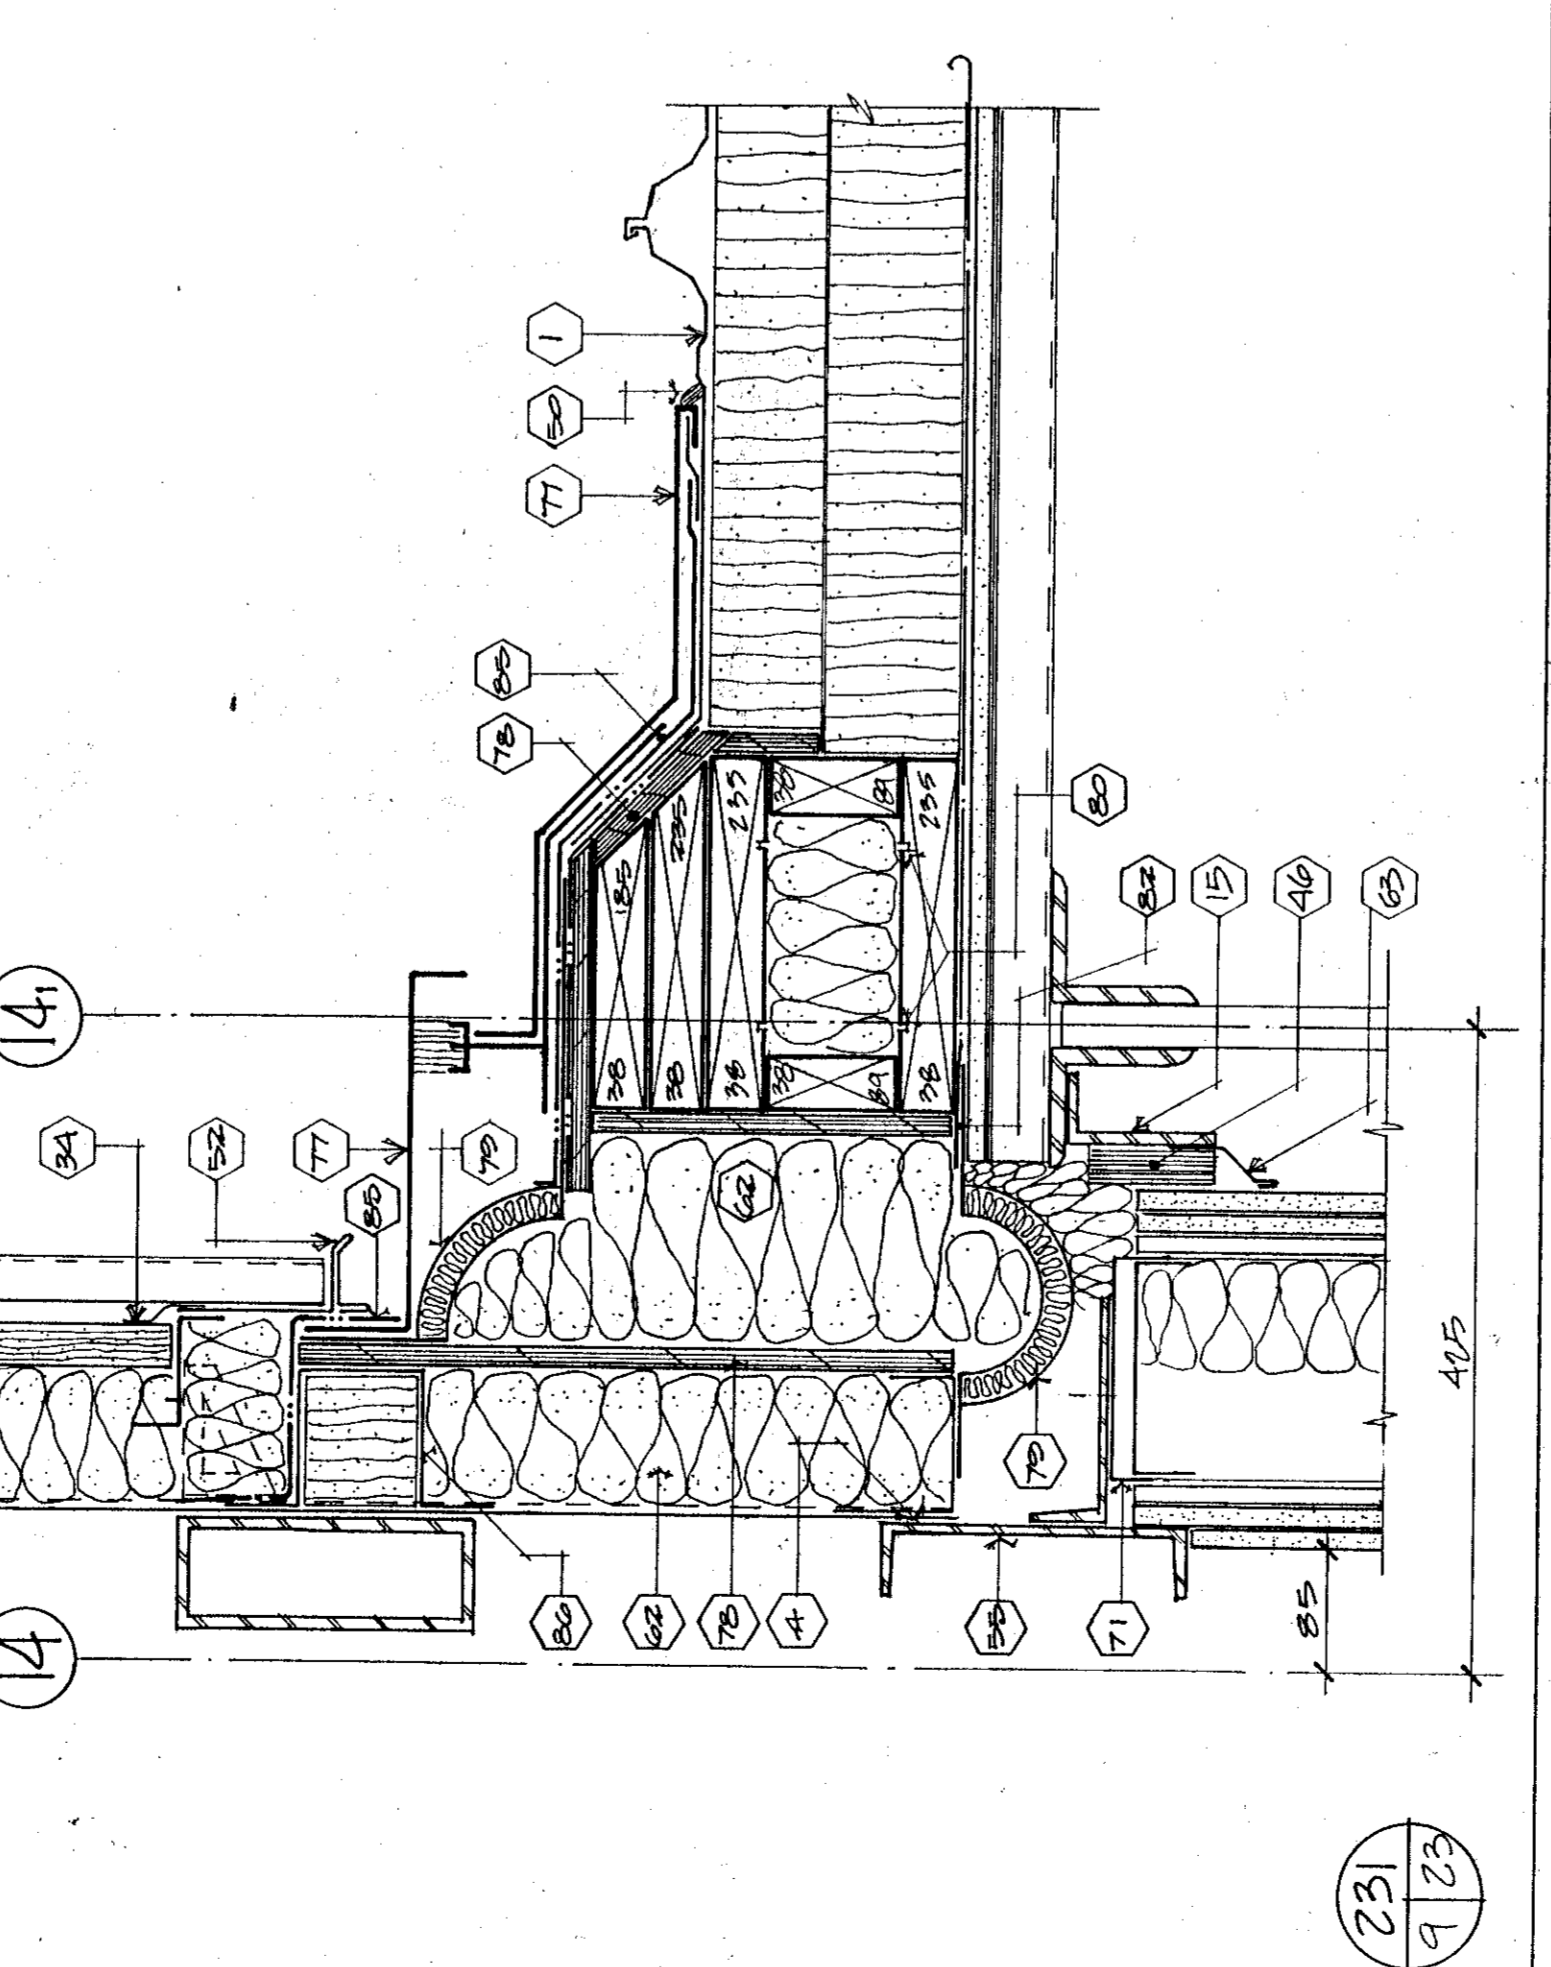

231
9/23

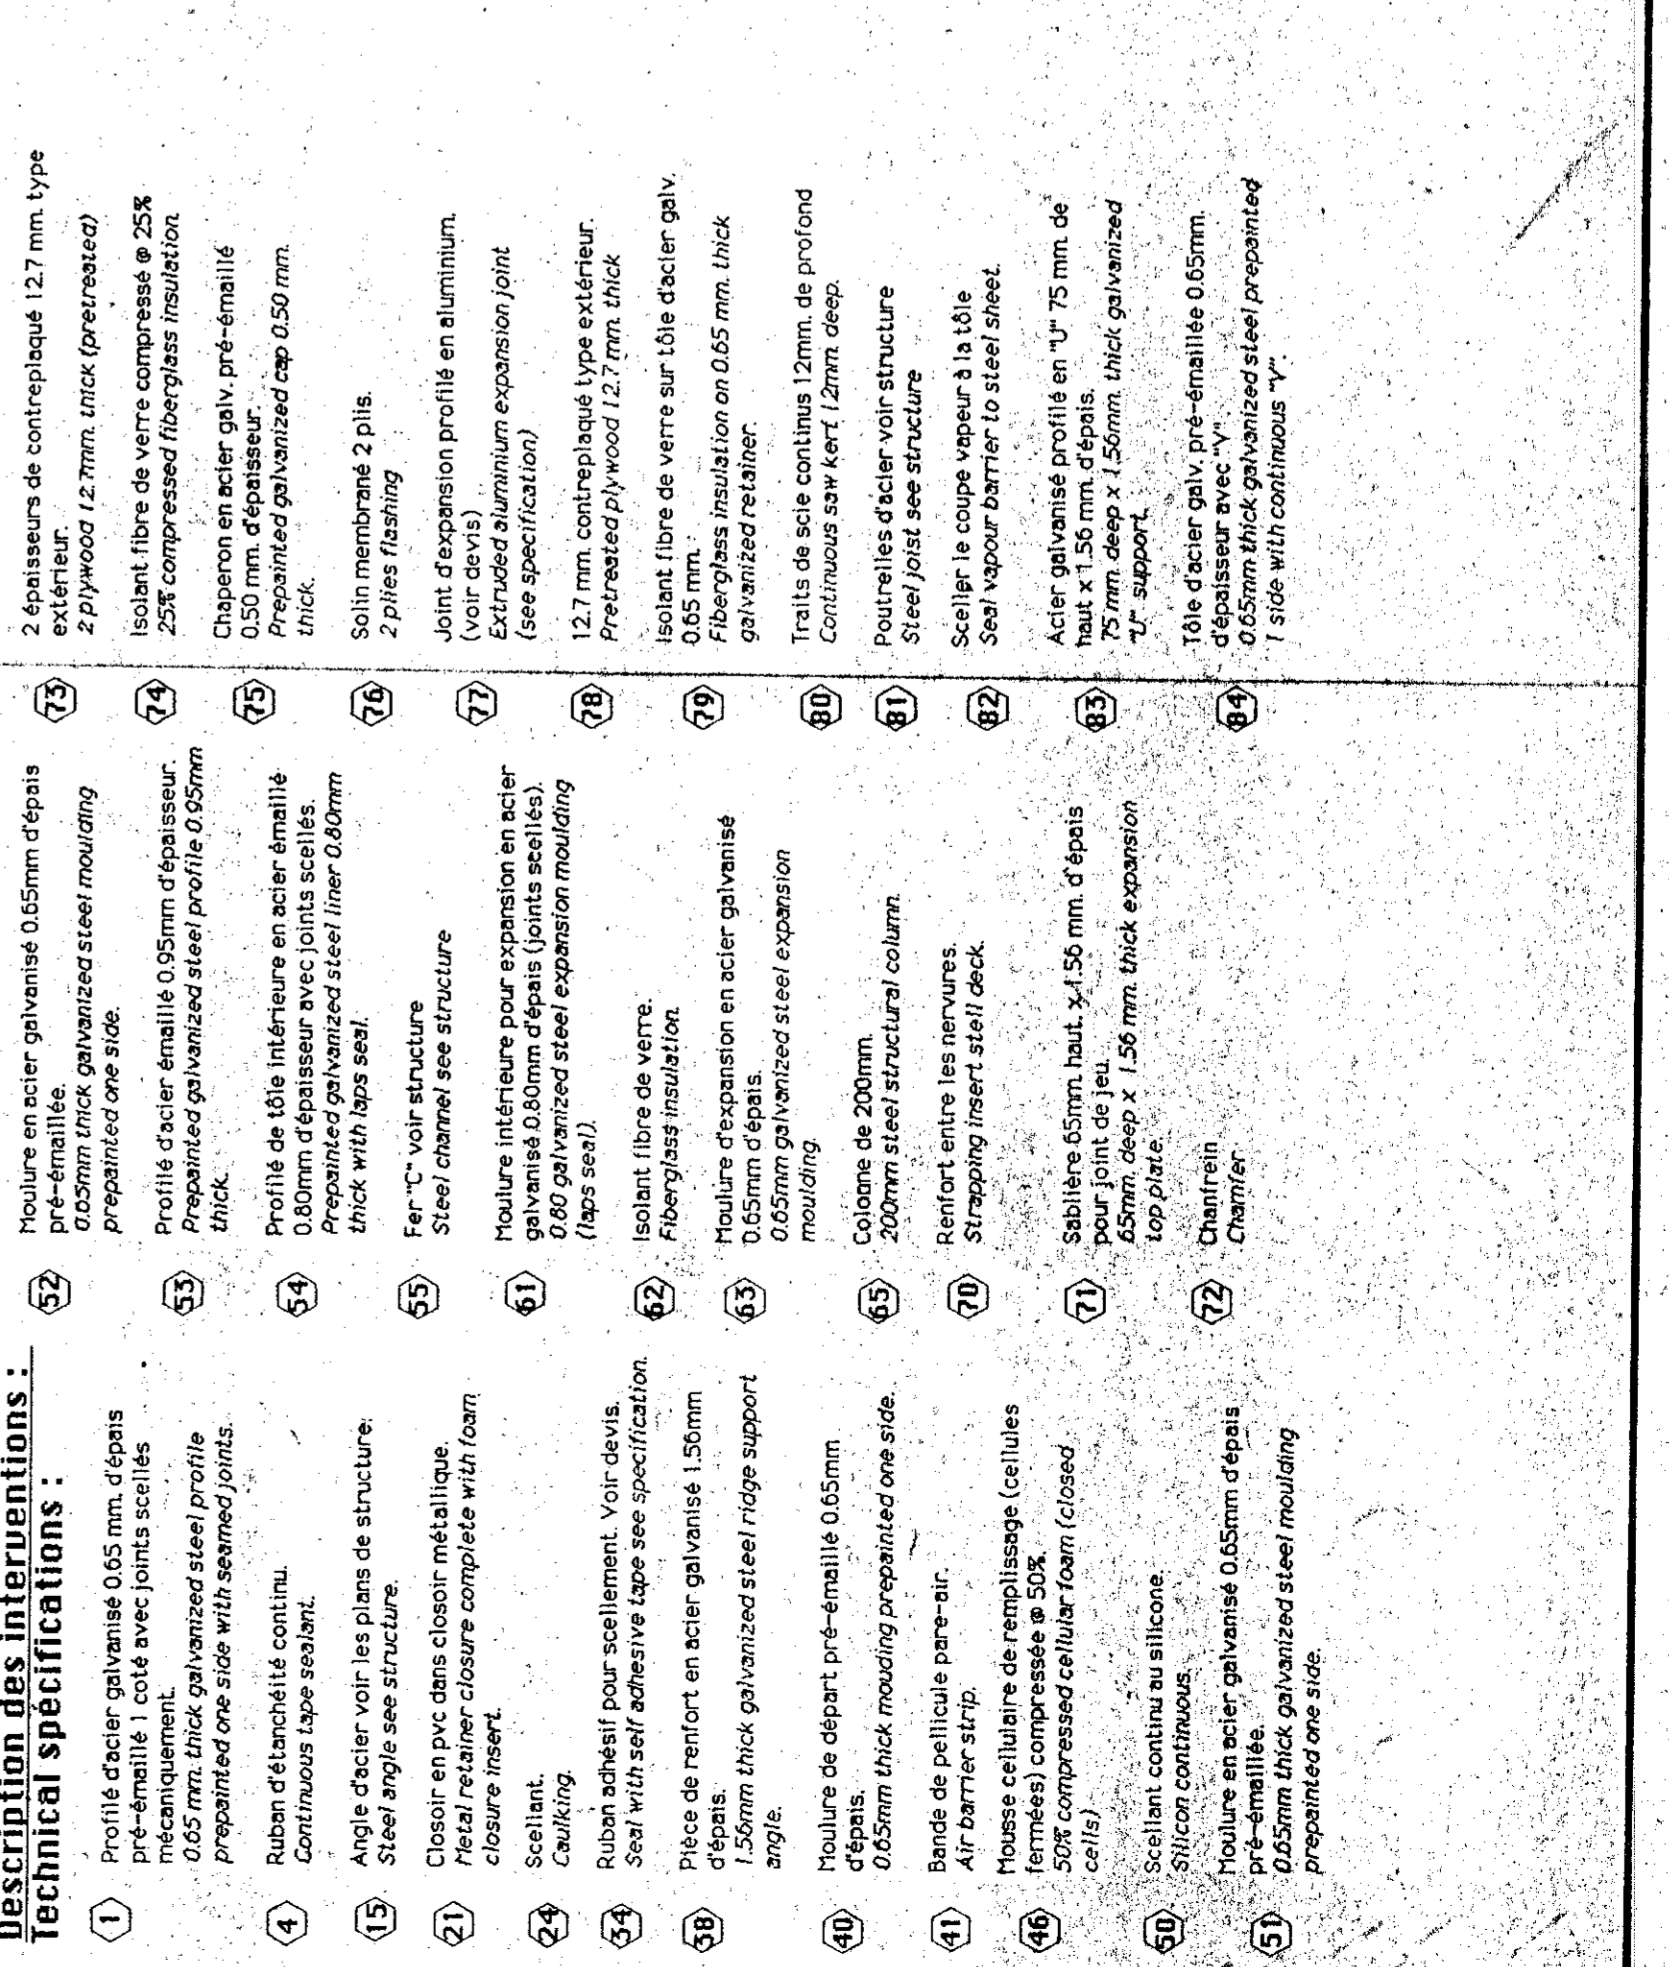

- Description des interventions / Technical specifications:**
- 1 Profil en acier galvanisé 0,65 mm d'épais
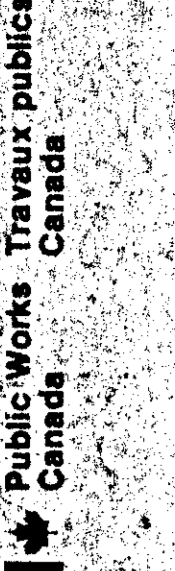

L'EMPRENDEUR DOIT PRÉVOIR ET VISER TOUS DIMENSIONS SUR PLACE AVANT DE COMMENCER LE TRAVAIL. LE MAÎTRE D'ŒUVRE ASSUME LA RESPONSABILITÉ DES DIMENSIONS PRÉSENTÉES A L'ÉCHELLE SUR LES DESSINS.

PAQUET, RÉPARER ET ADAPTER TOUS LES SURFACES À LA DIRECTION DU TRAVAIL. TOUS LES SURFACES ADRESSÉES AU MAÎTRE D'ŒUVRE DOIVENT PRÉSENTER UN FINISSAGE DE QUALITÉ ET ÊTRE EN TOUTES POINTS UNIFORMES.

THE CONTRACTOR SHALL VERIFY ALL DIMENSIONS ON SITE BEFORE COMMENCING WORK. THE CONTRACTOR ASSUMES RESPONSIBILITY FOR DIMENSIONS SHOWN ON THE DRAWINGS.

REPAIR, PATCH AND FINISH IN THE SAME MANNER ALL SURFACES THAT HAVE BEEN DAMAGED OR ADDED DURING THE PROJECT. PRESENT DOCUMENTS MUST BE UNIFORM IN FINISH AND PRESENT AN ASPECT OF NEW WORK.

Tel que construit

Version		Déjà
1	A	A
	B	B
	C	C

NORMANDIN
cité Roberval
FERRME EXPÉRIMENTALE
complète bureaux, laboratoires,
pavillions de services
EXPERIMENTAL FARM
offices, laboratories, services support
building

dessins
DÉTAILS
détaillés
Echelle 1:5 scale


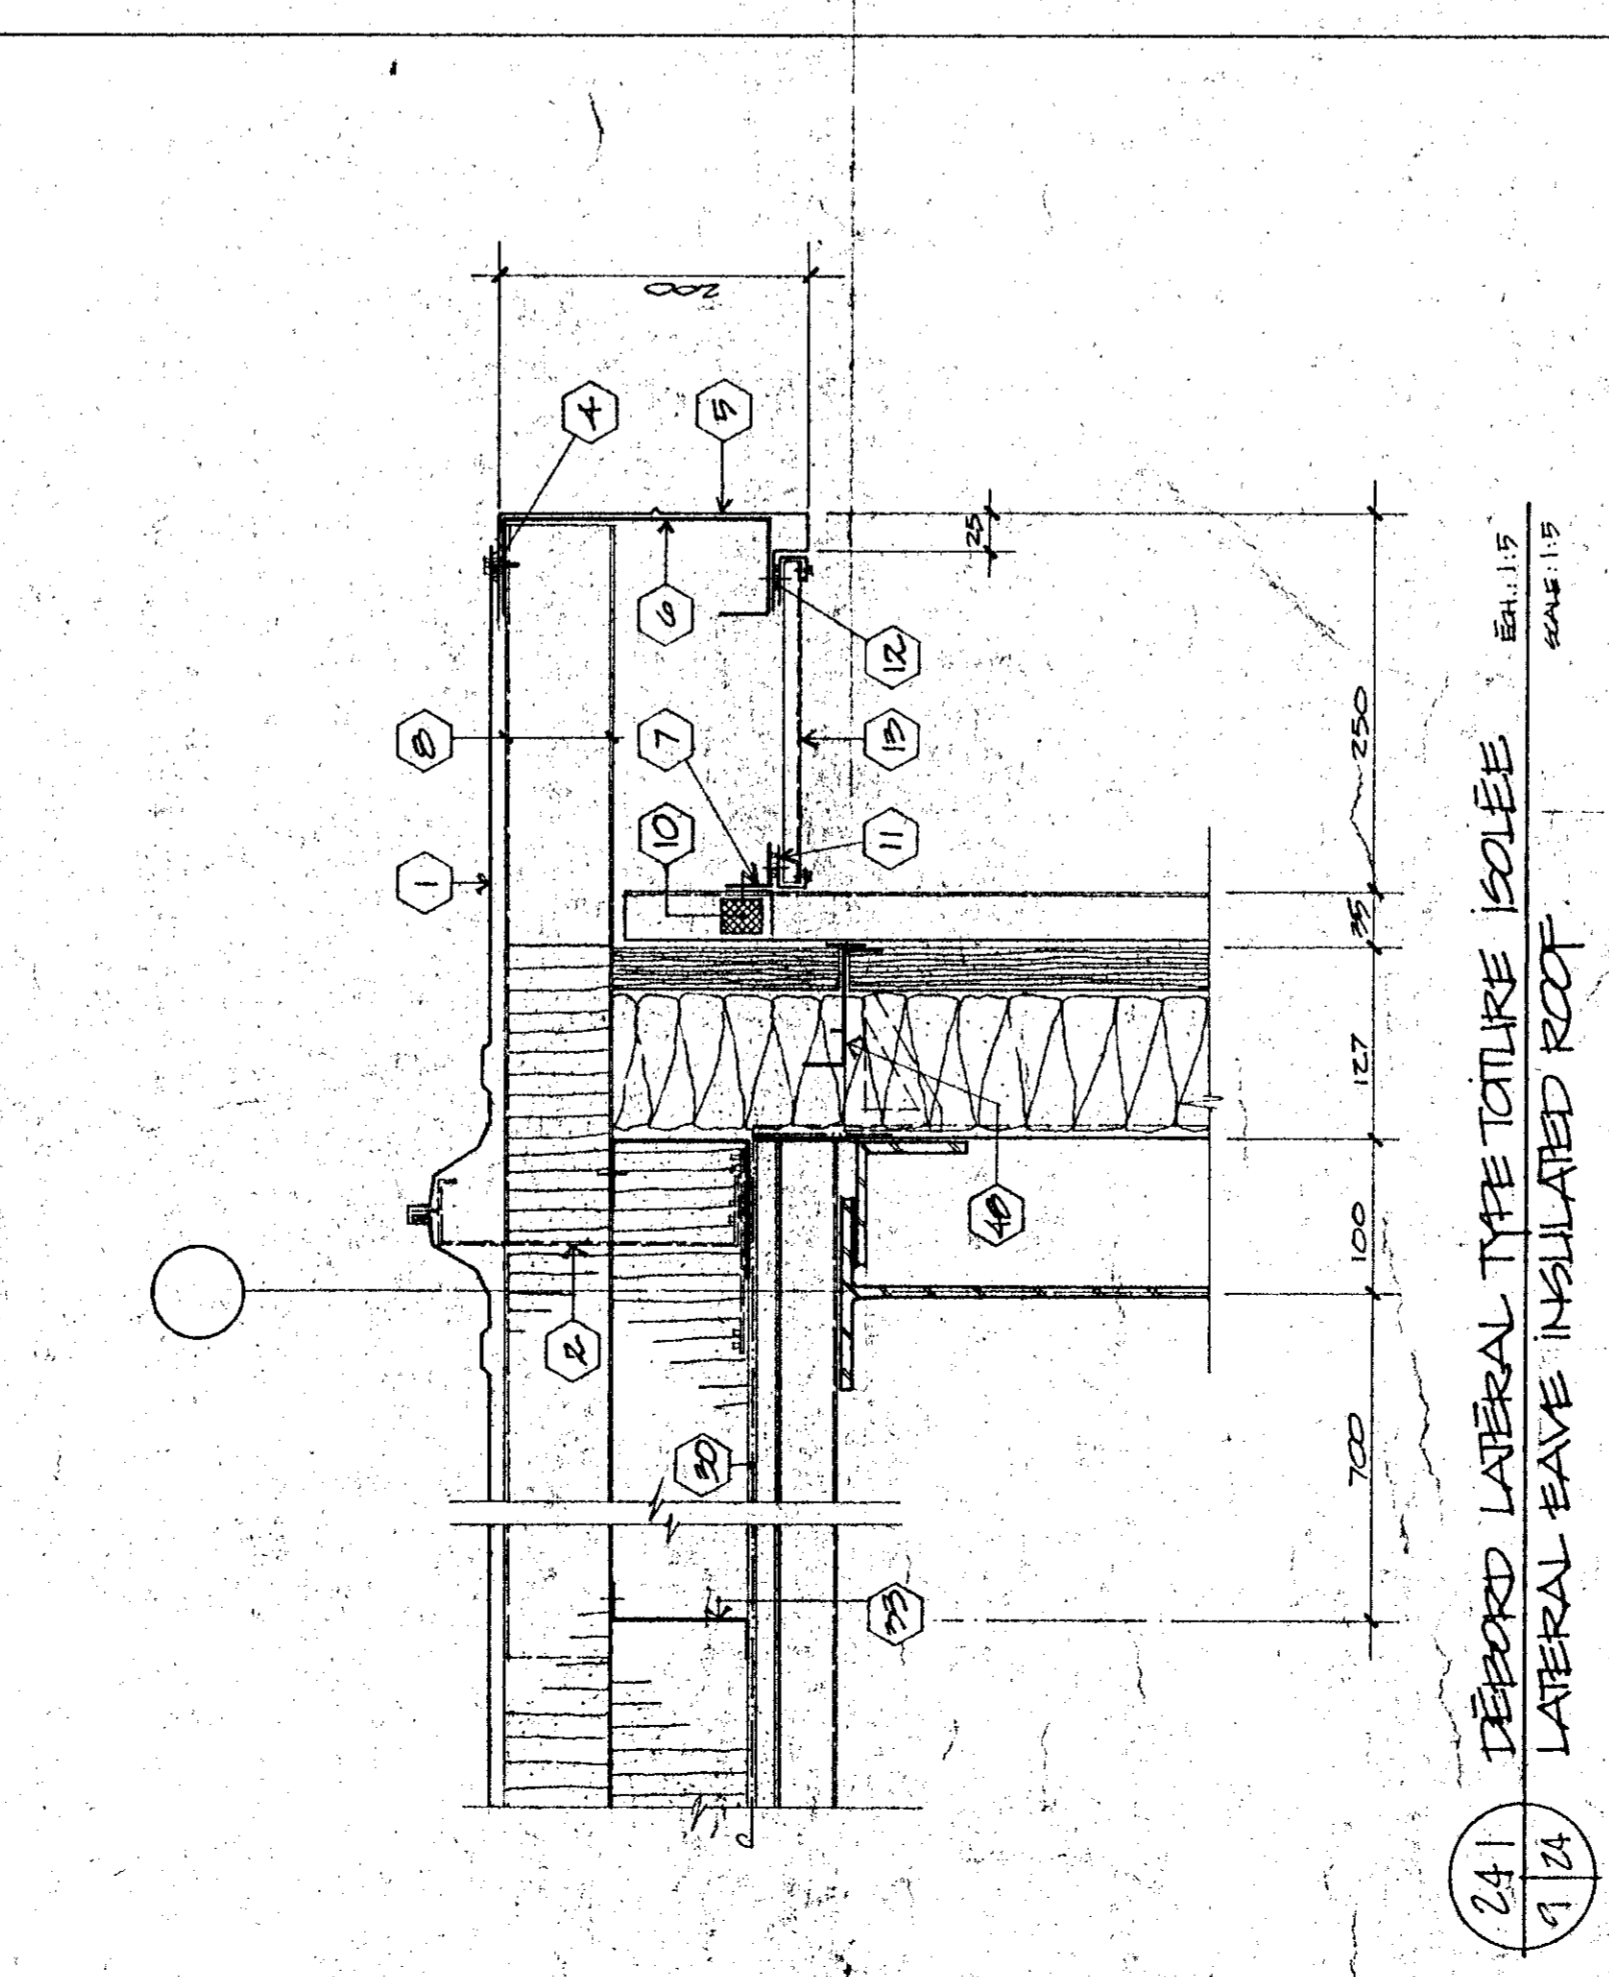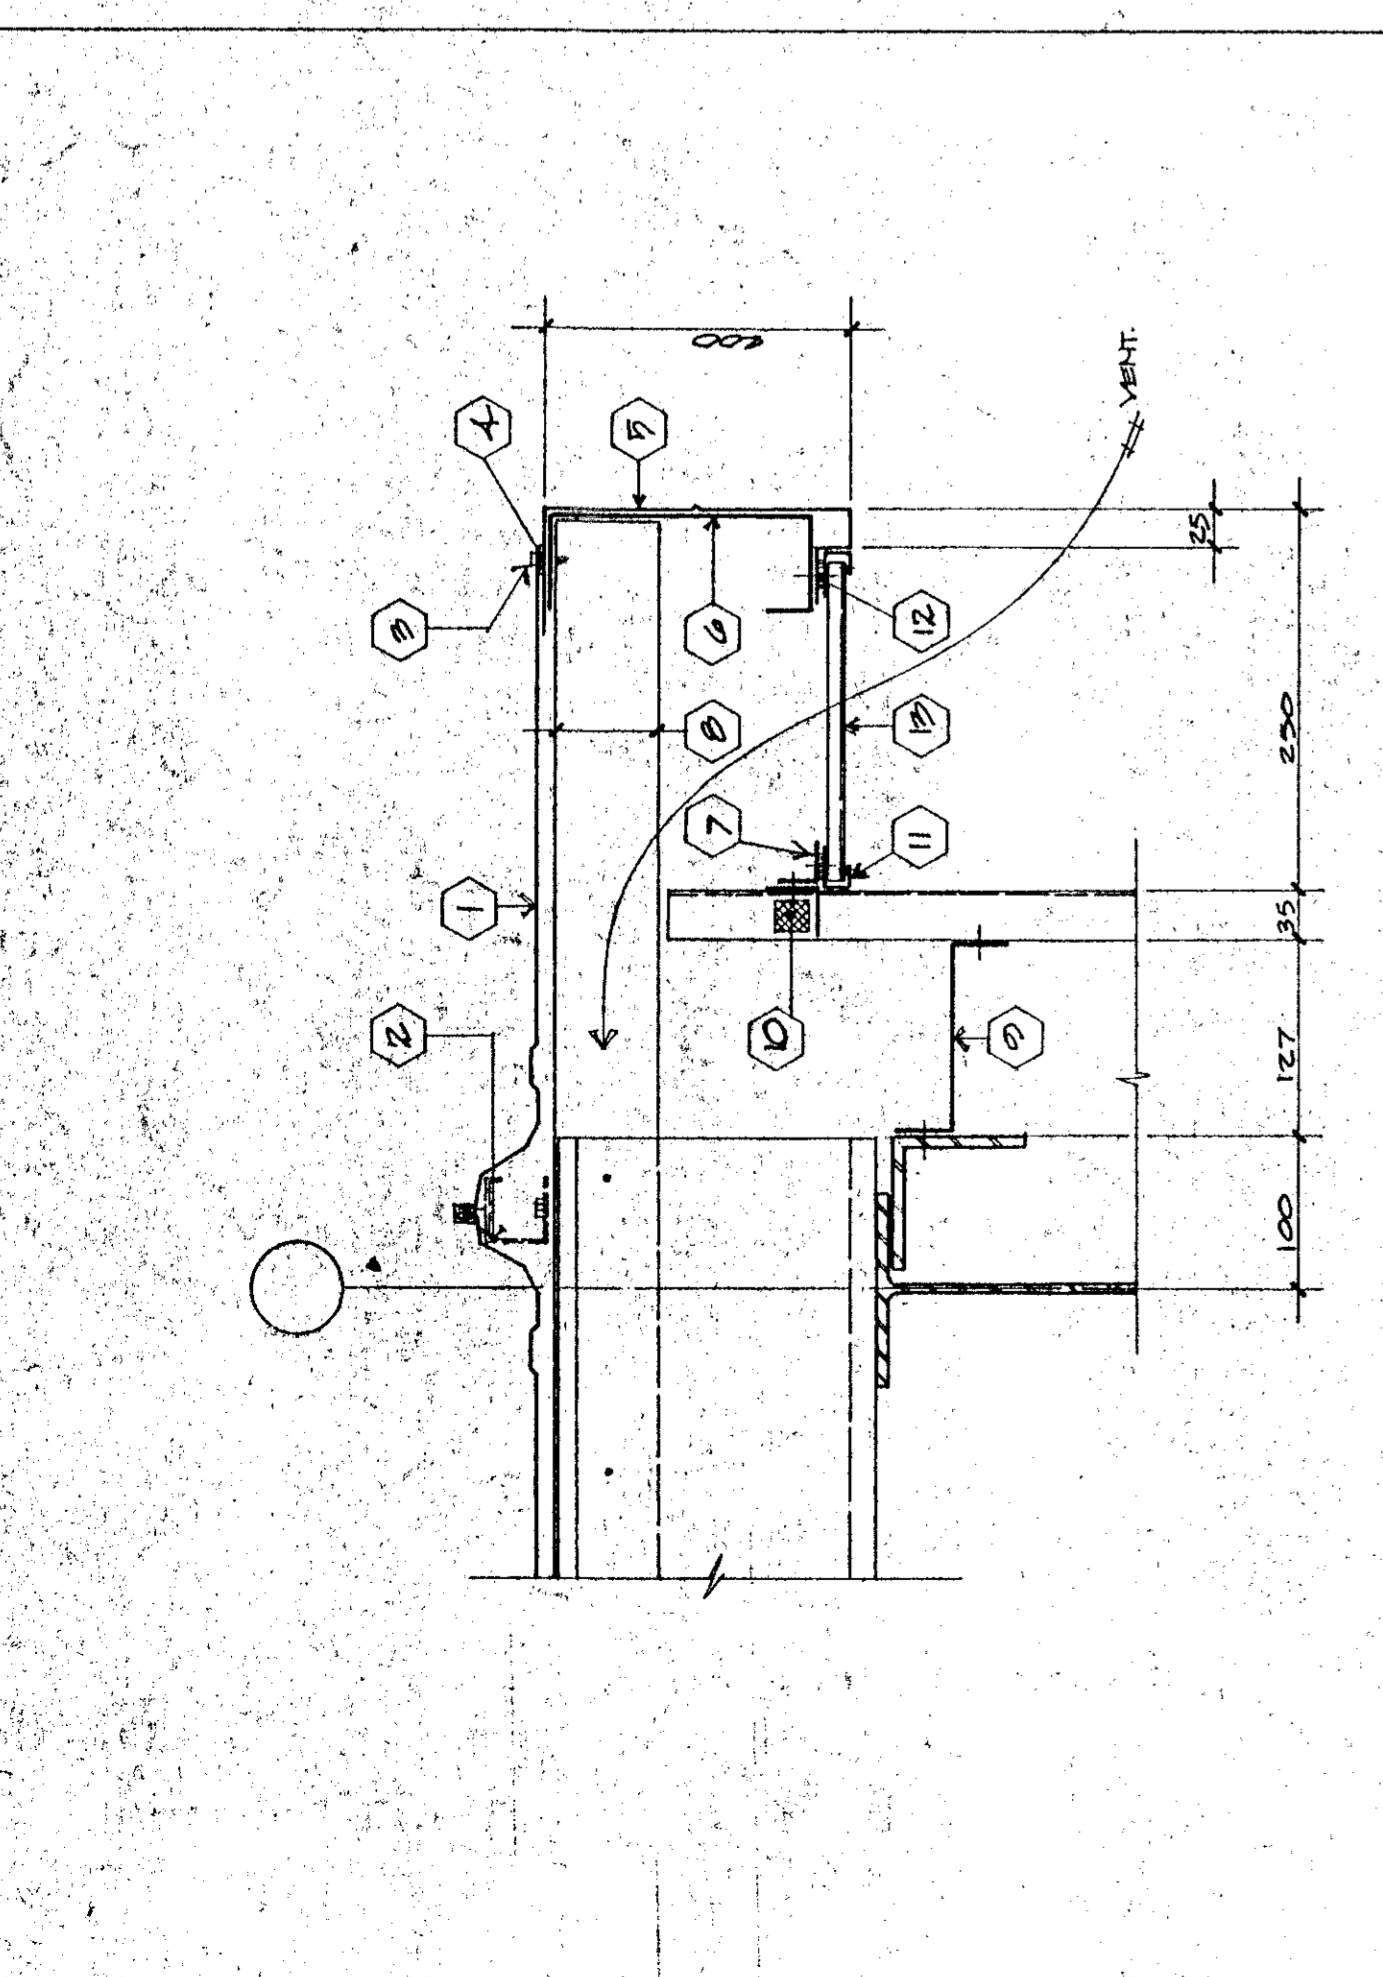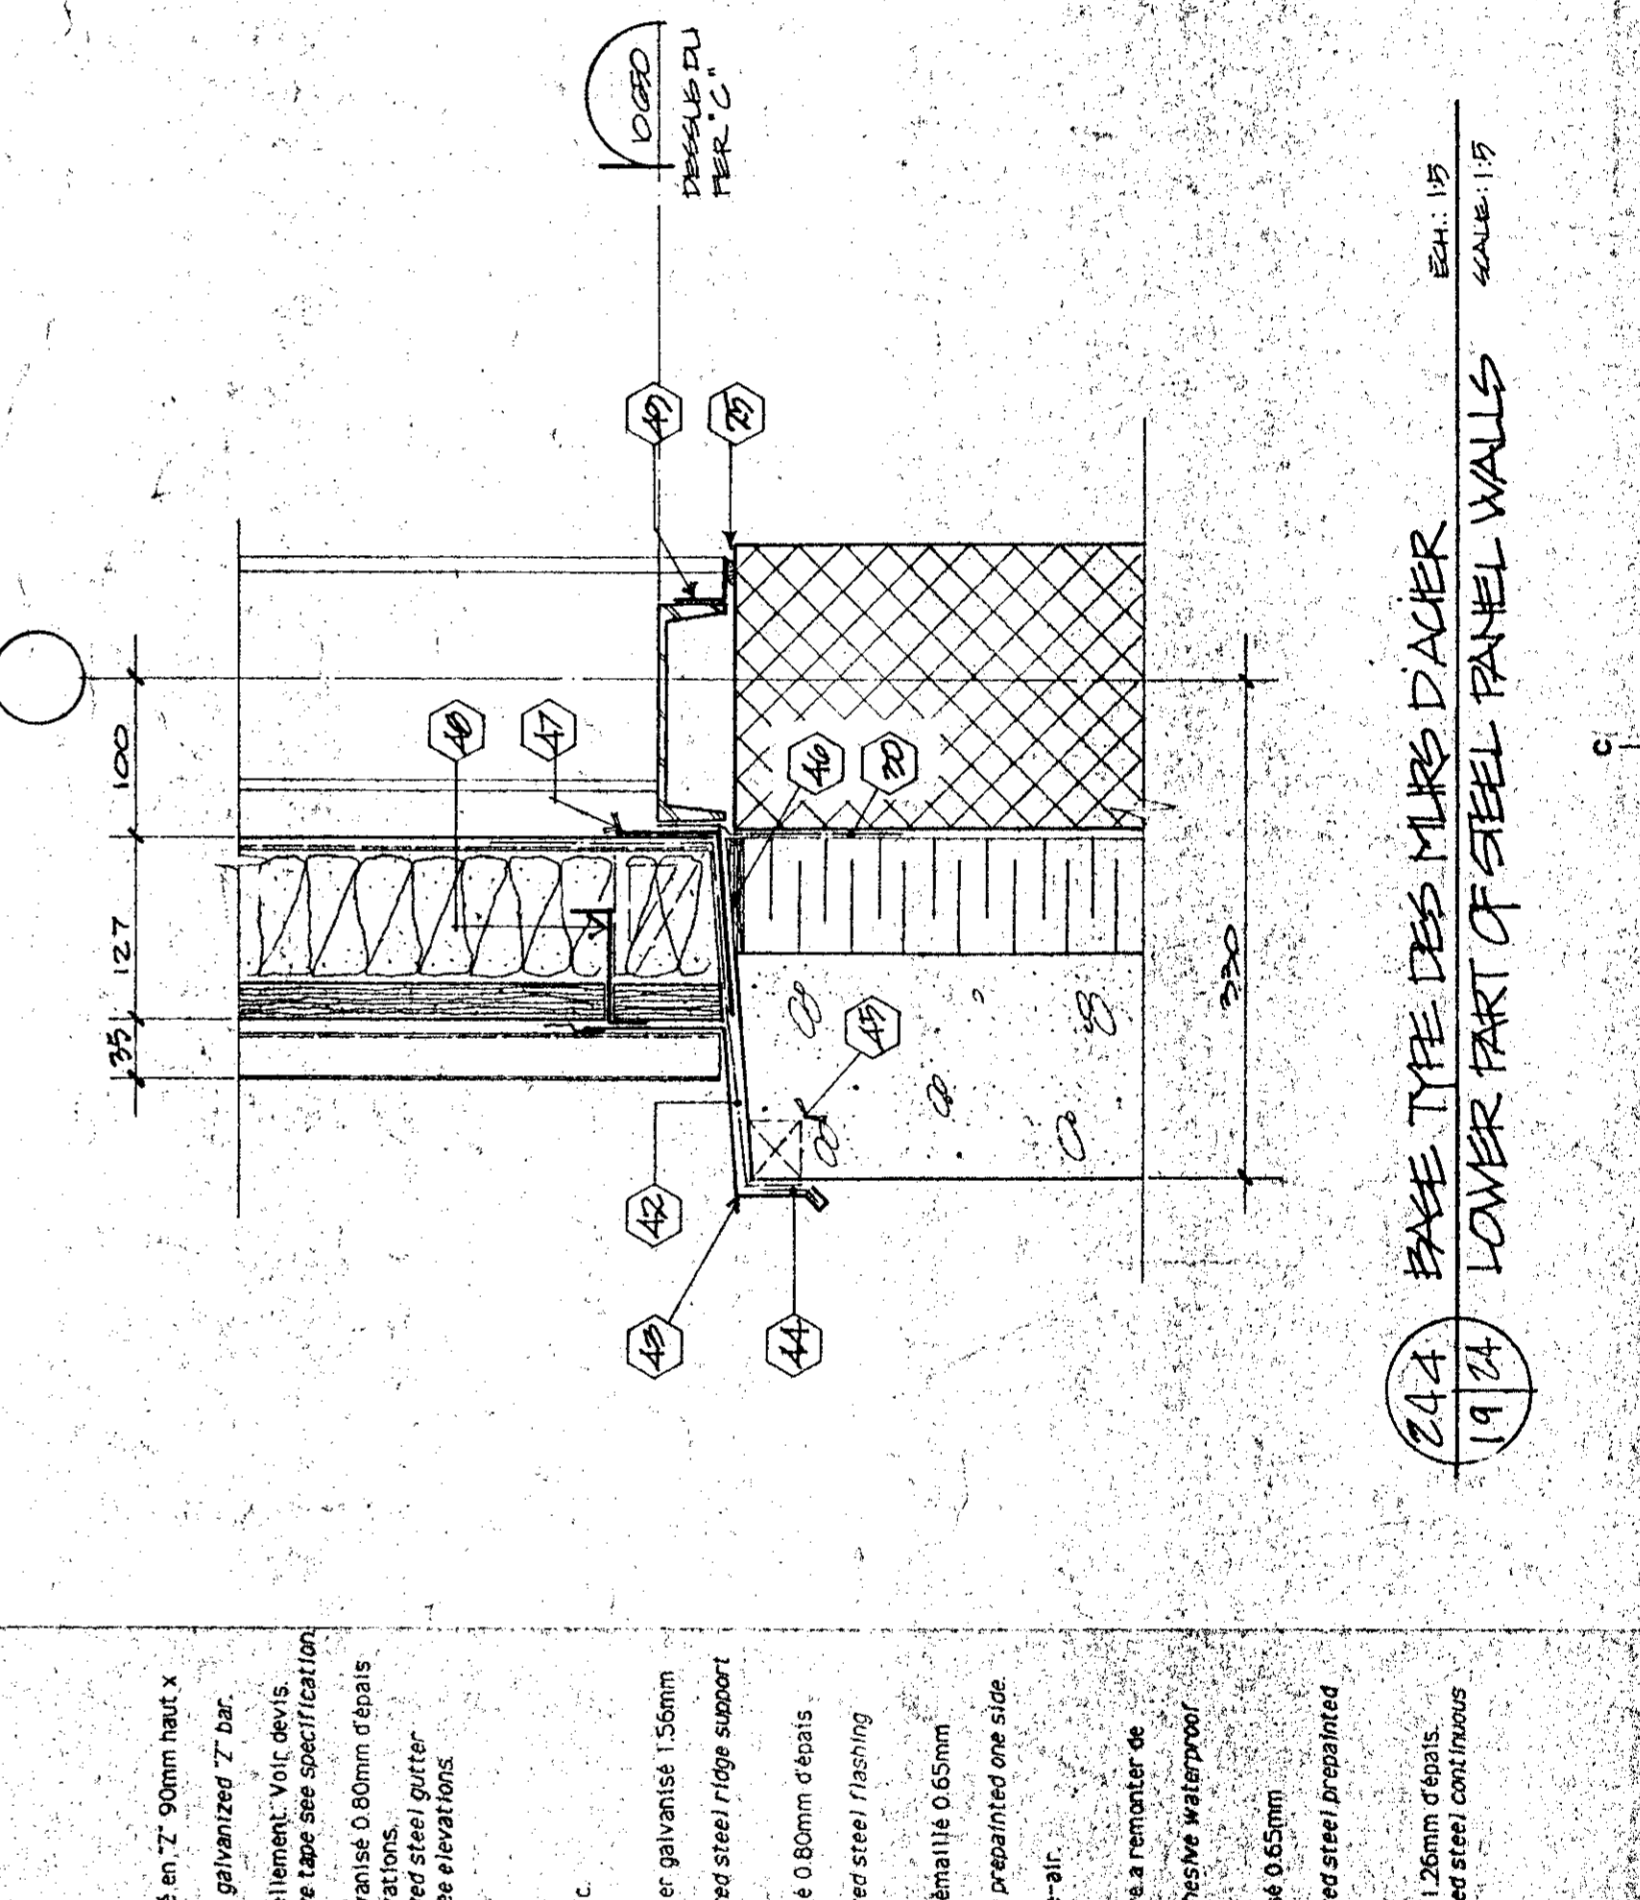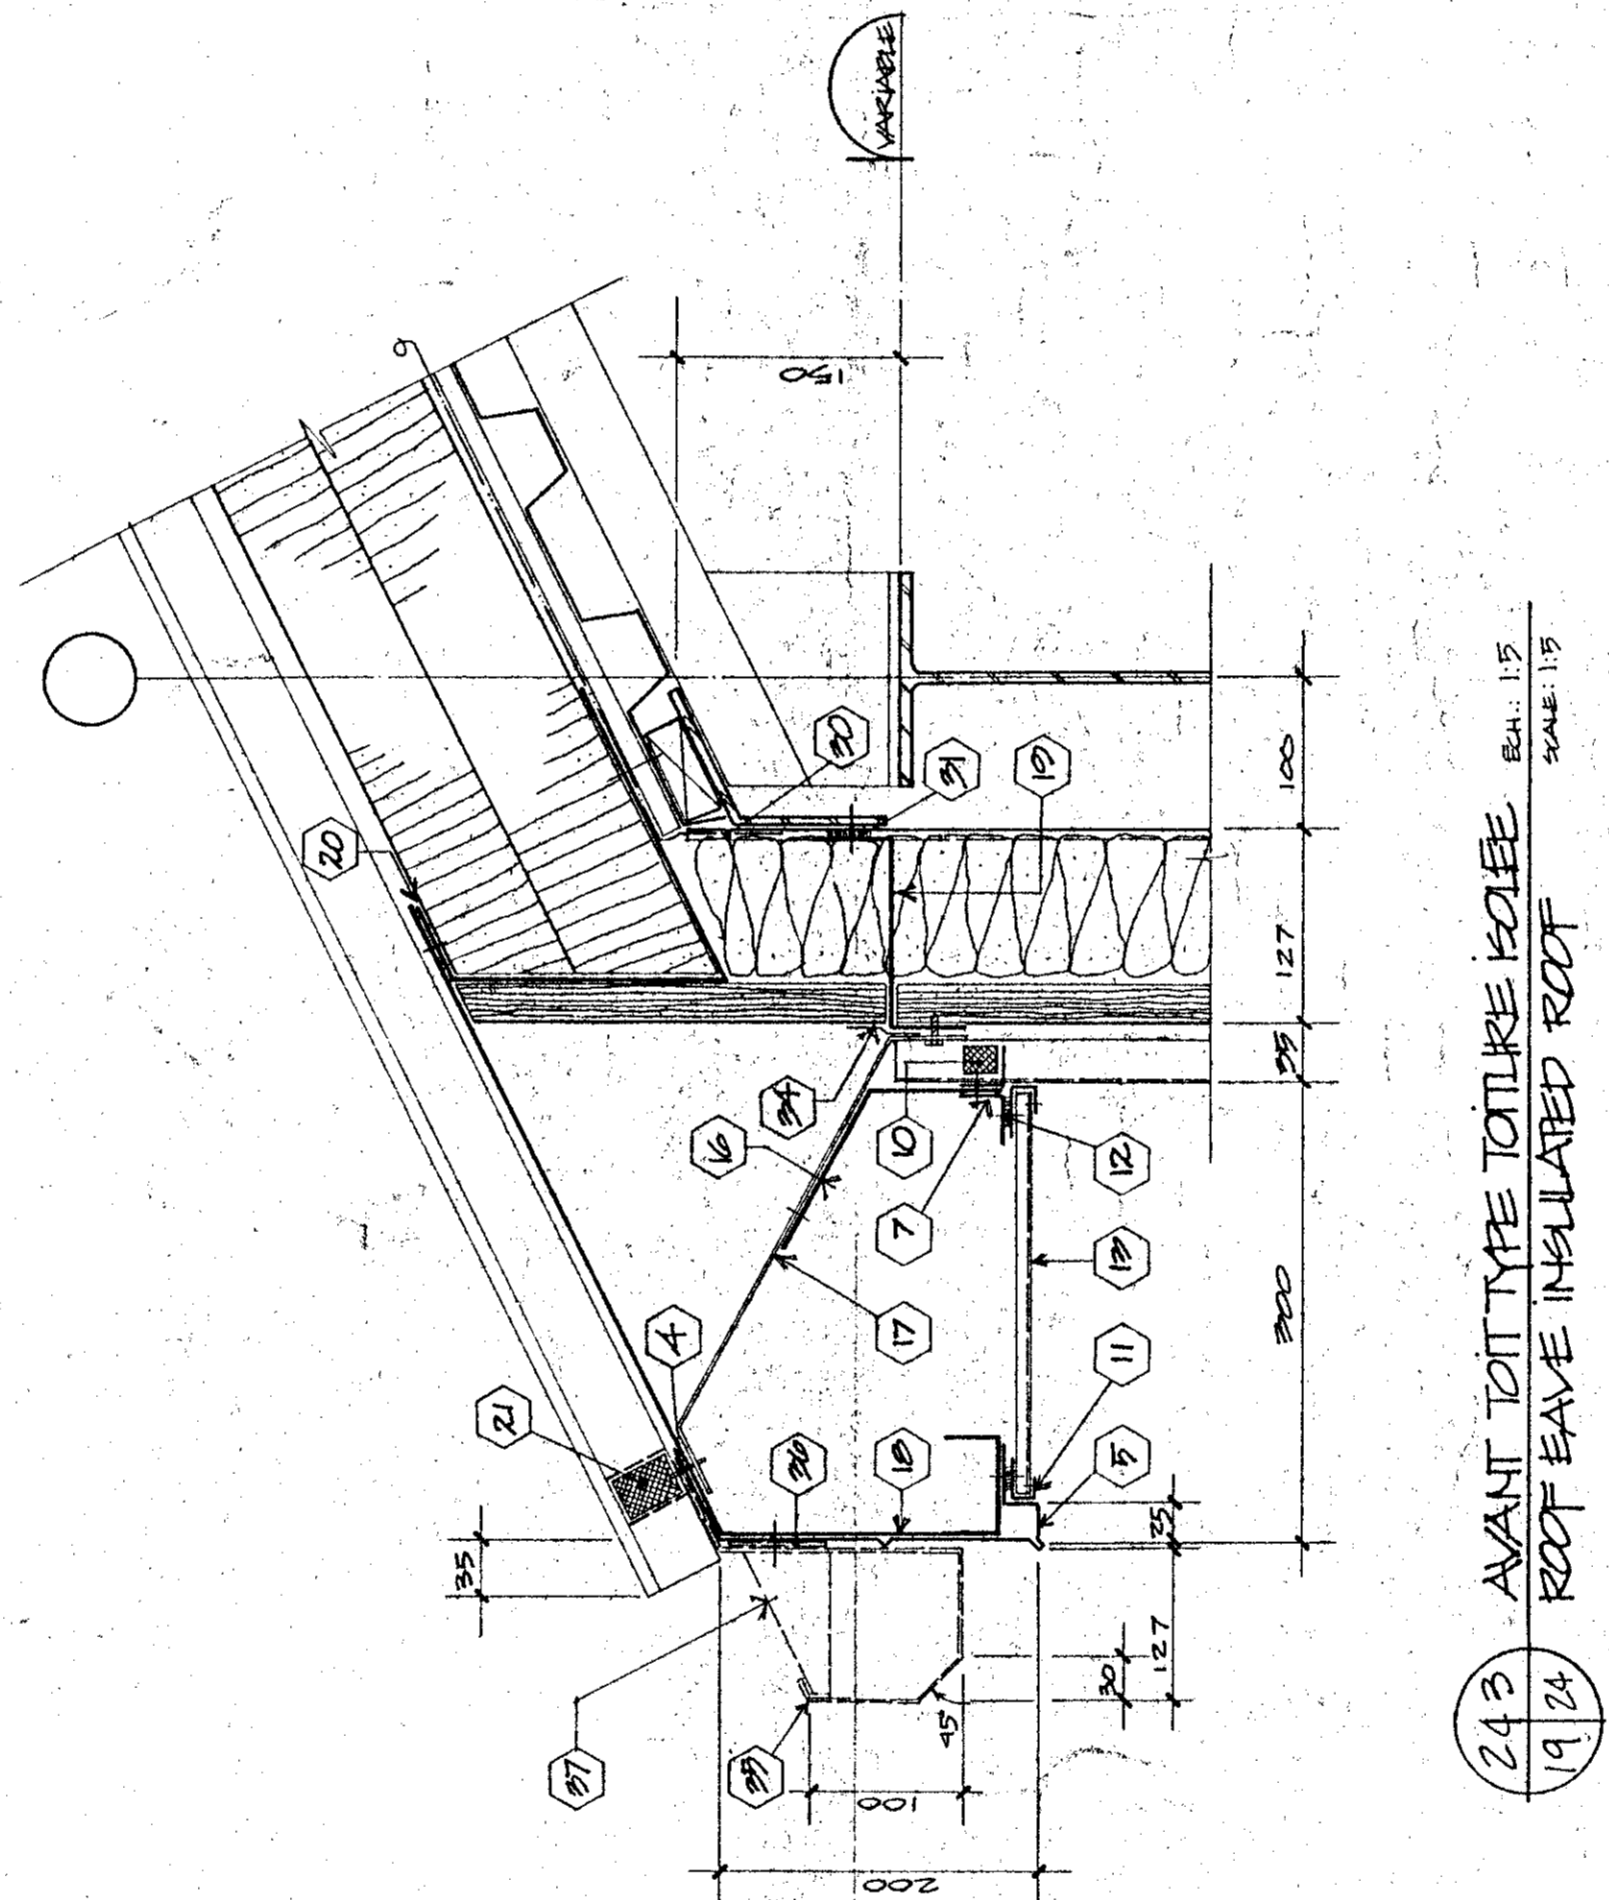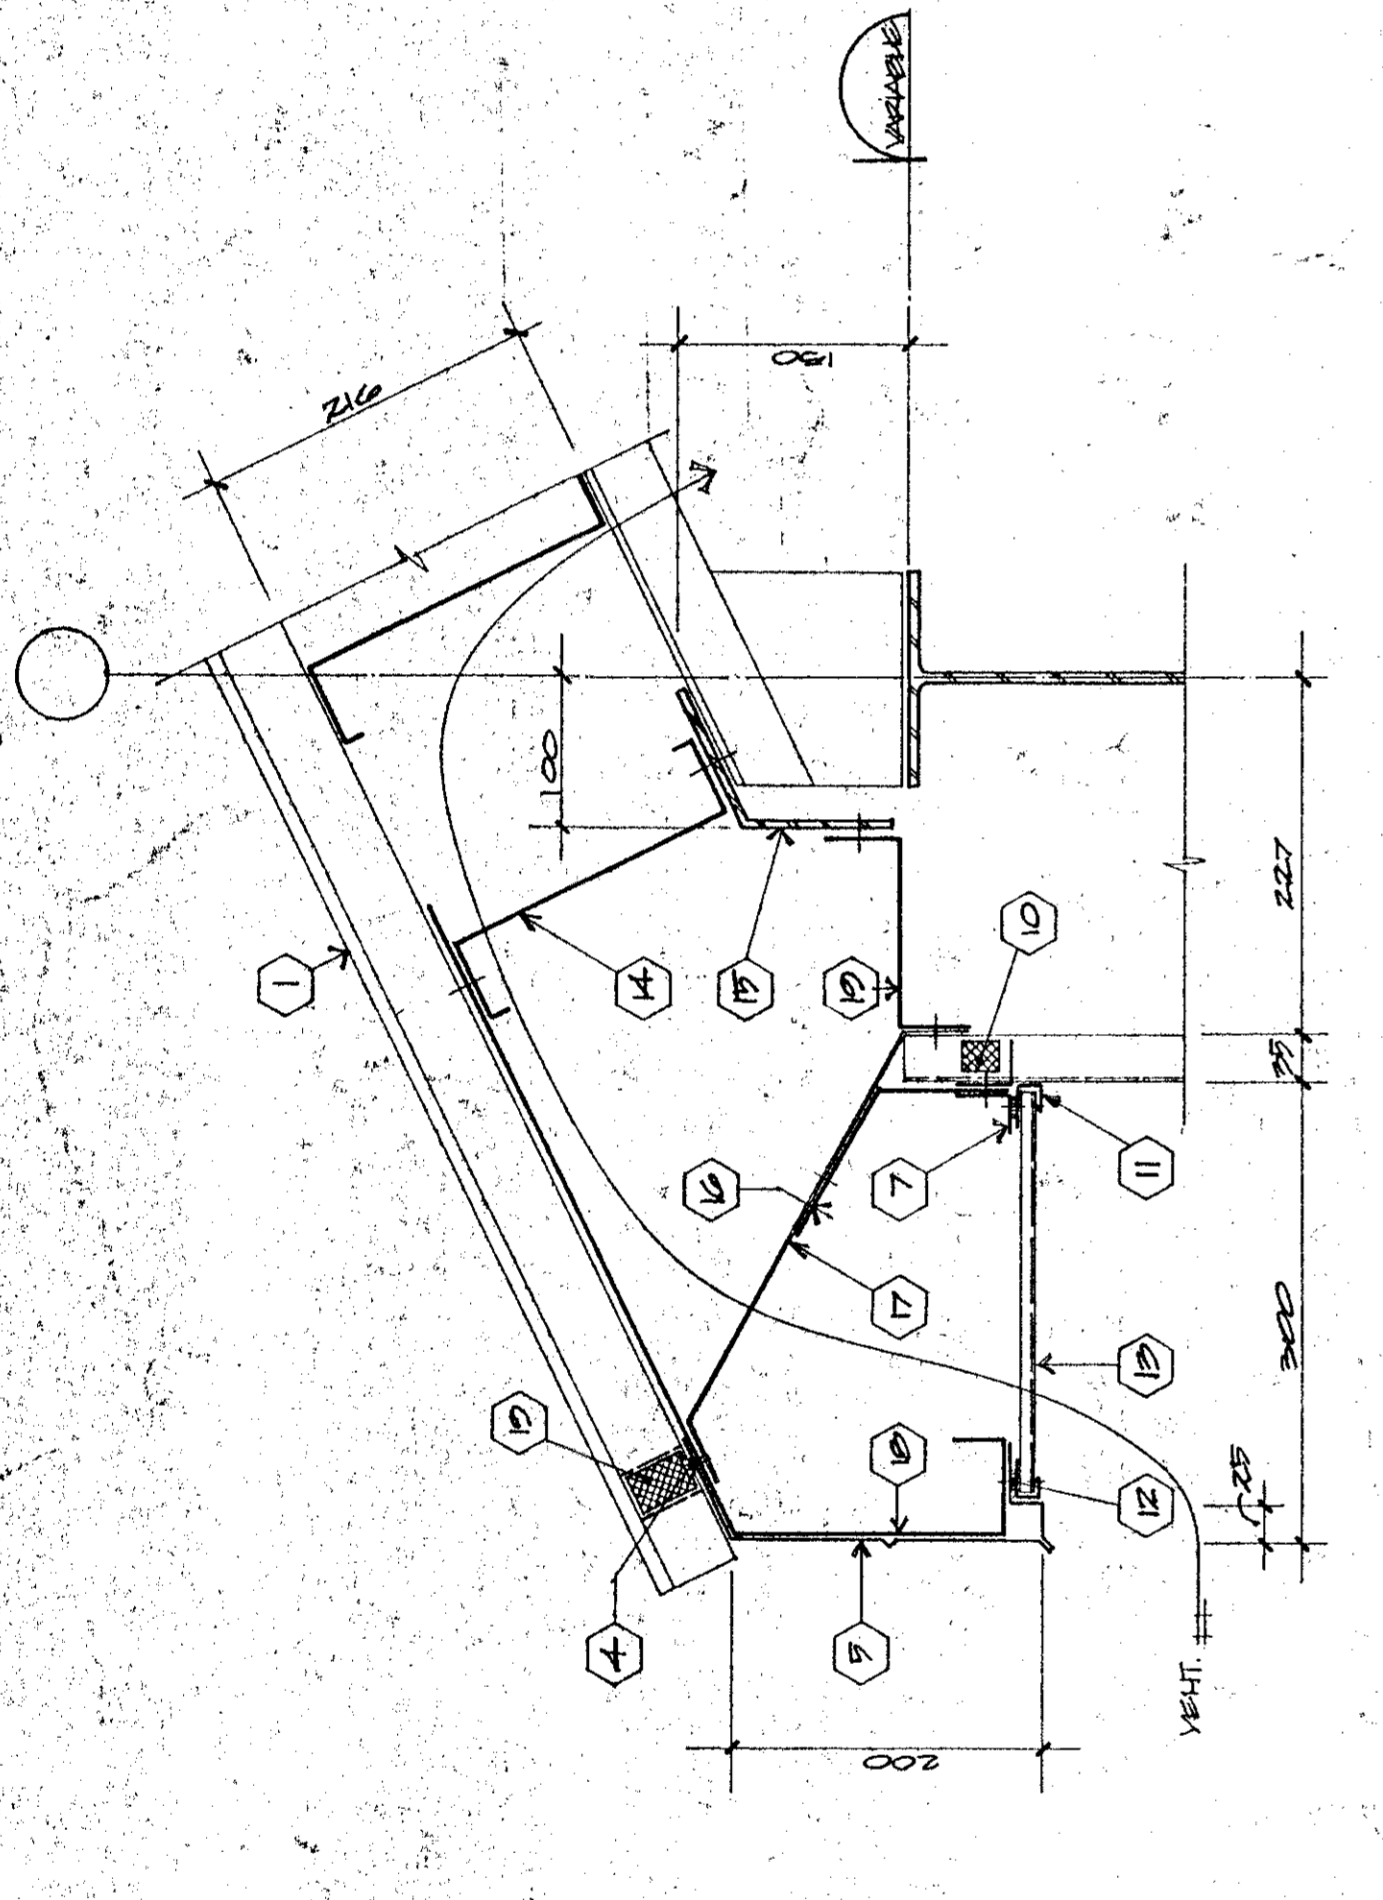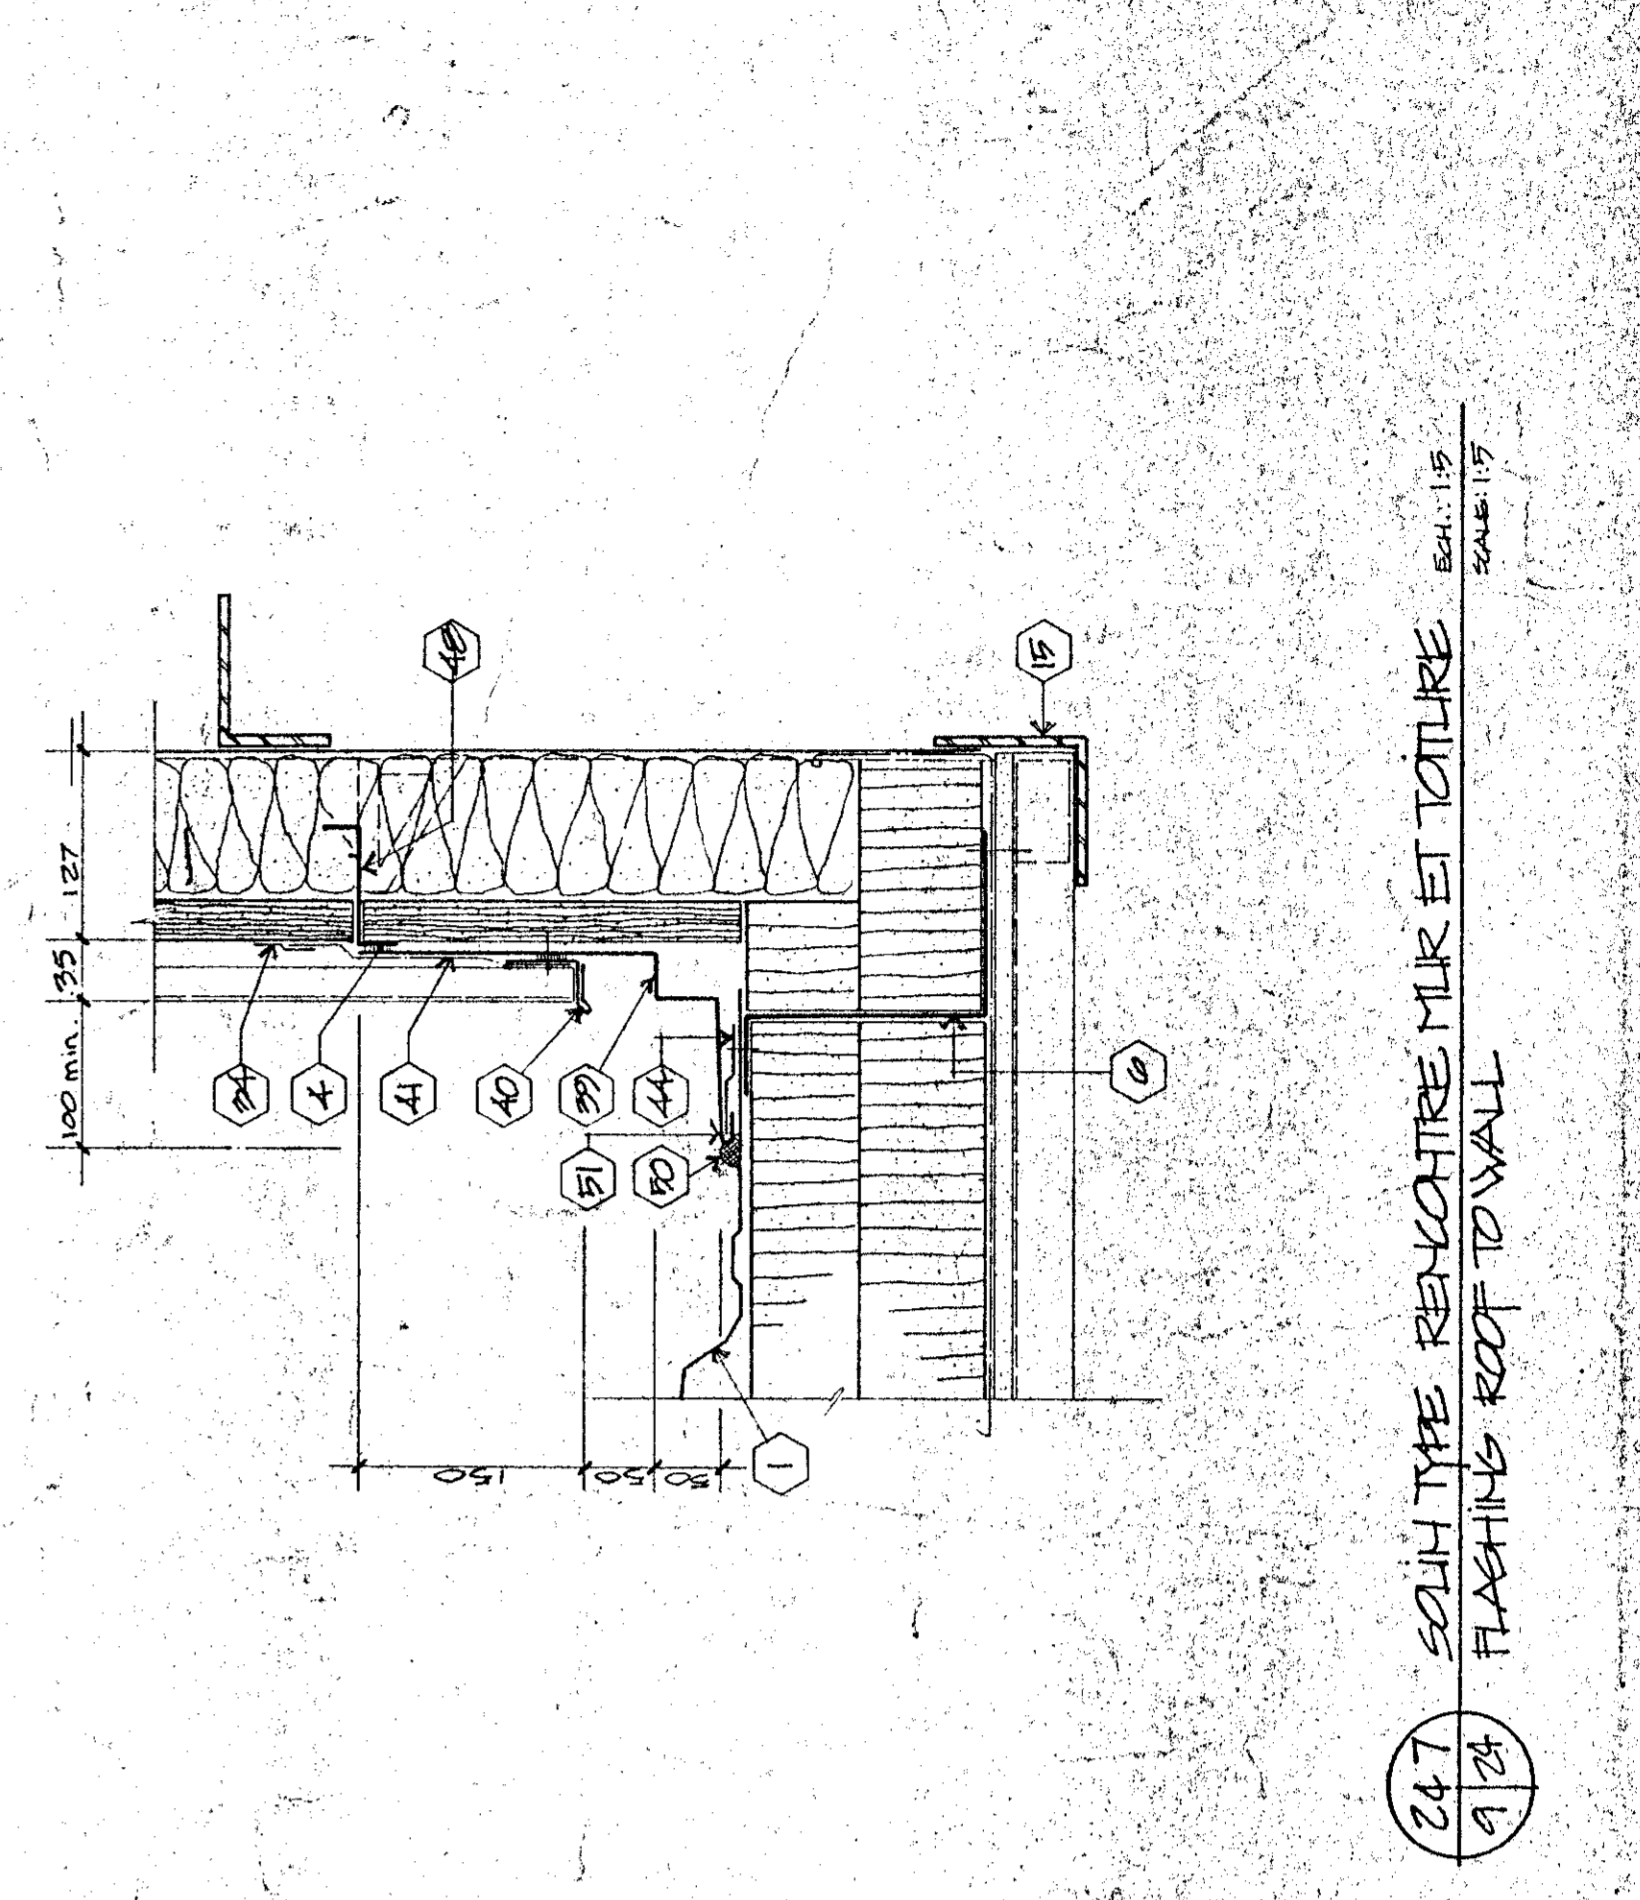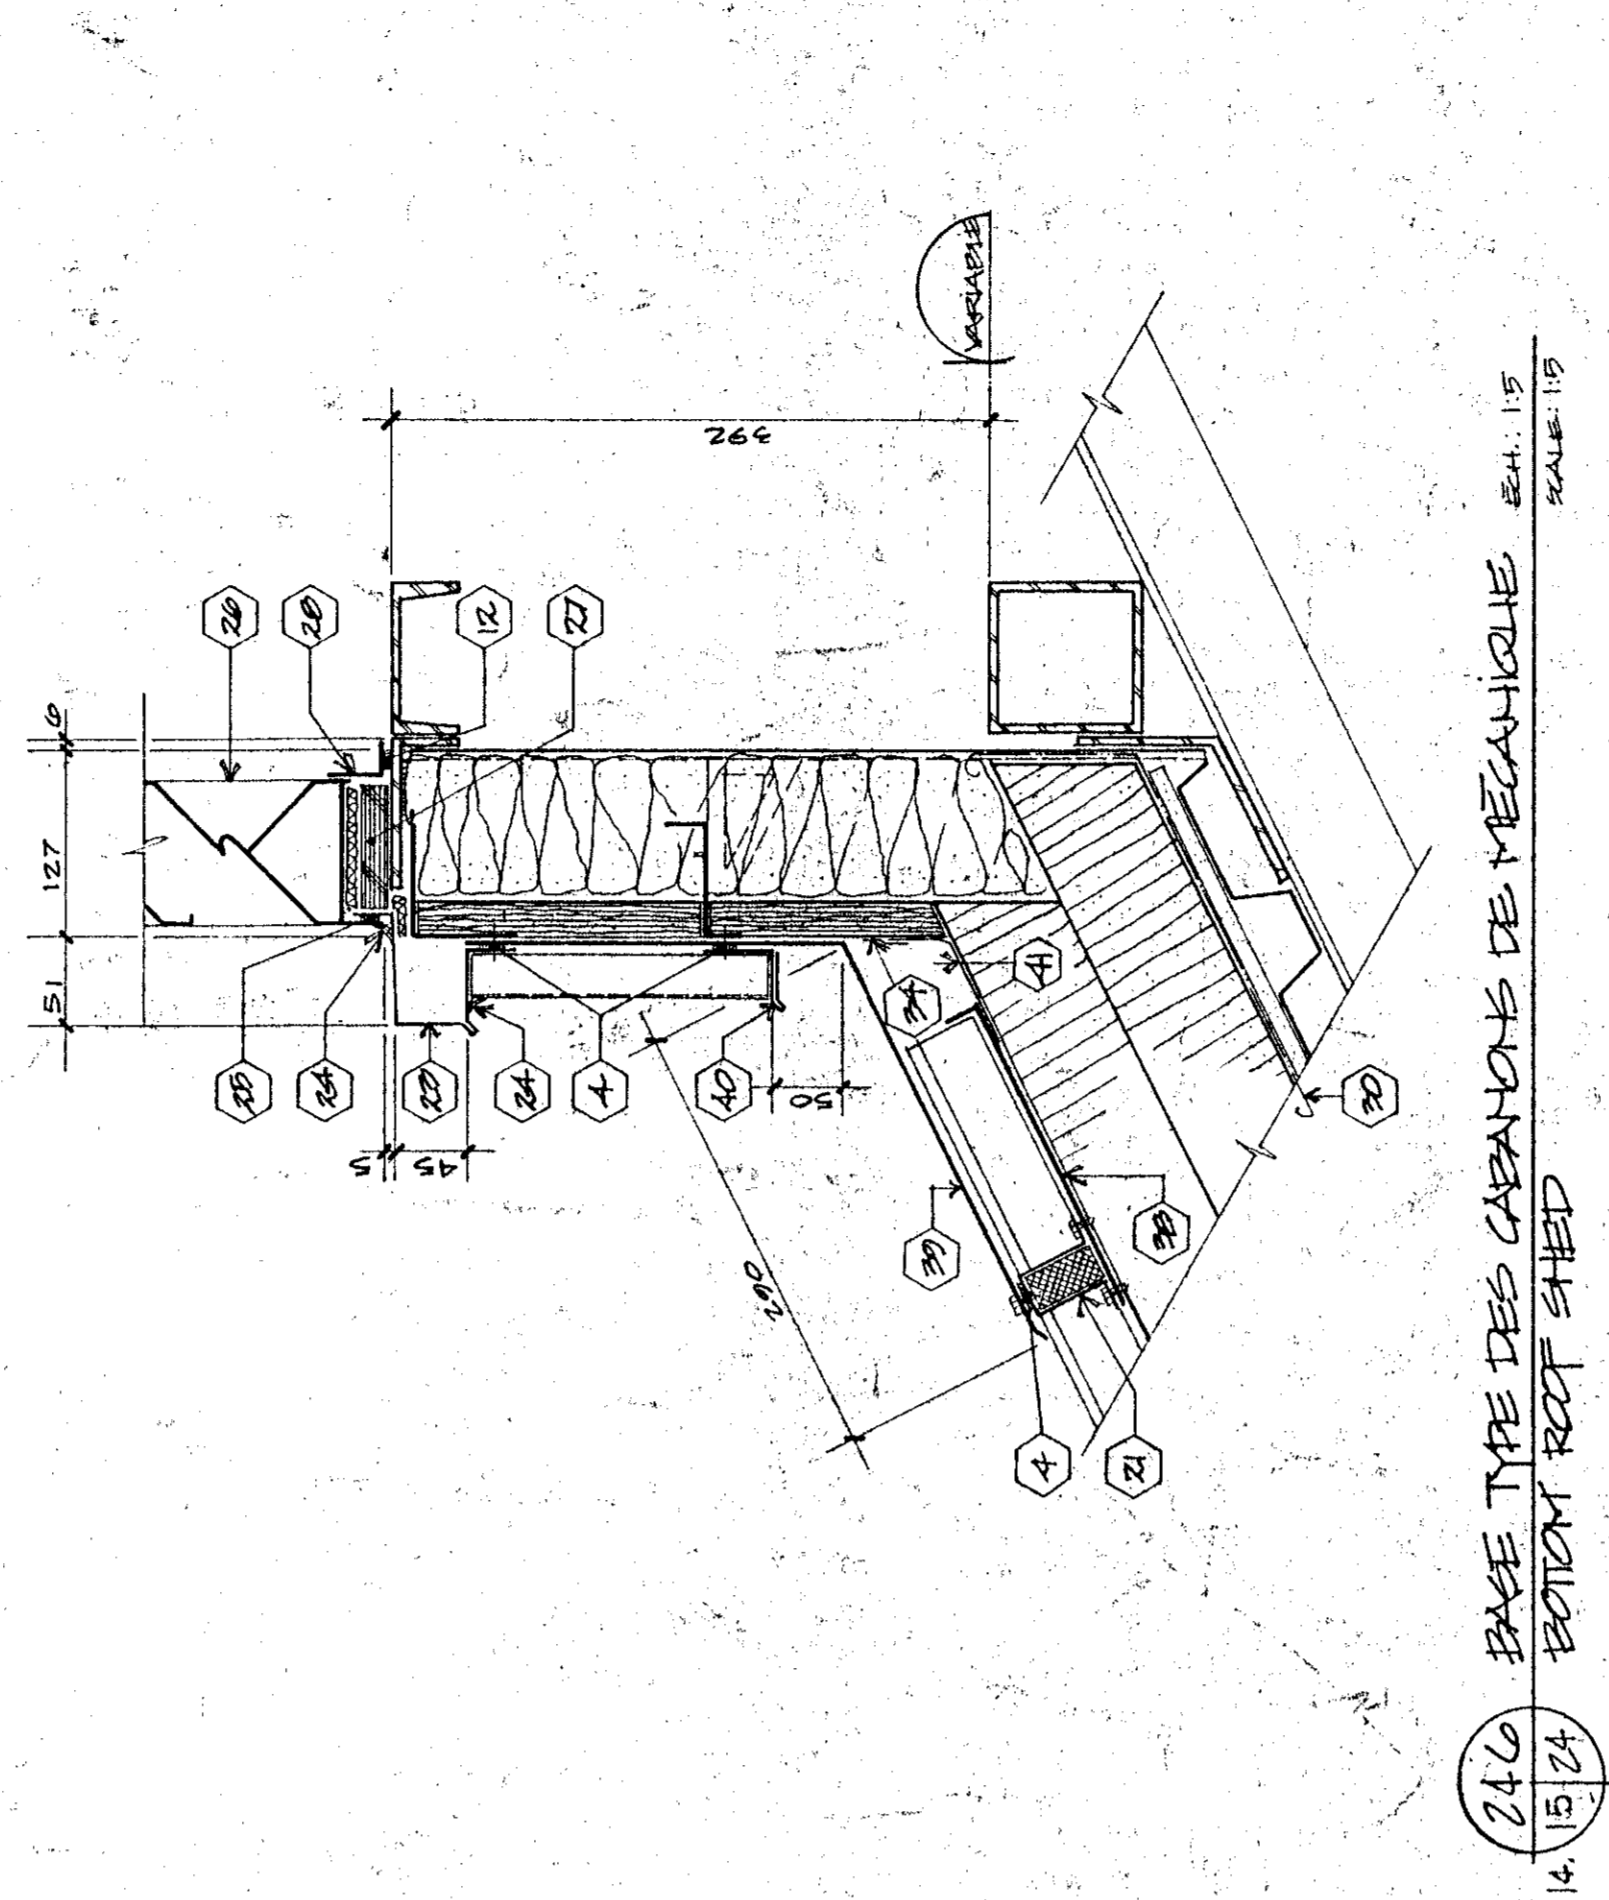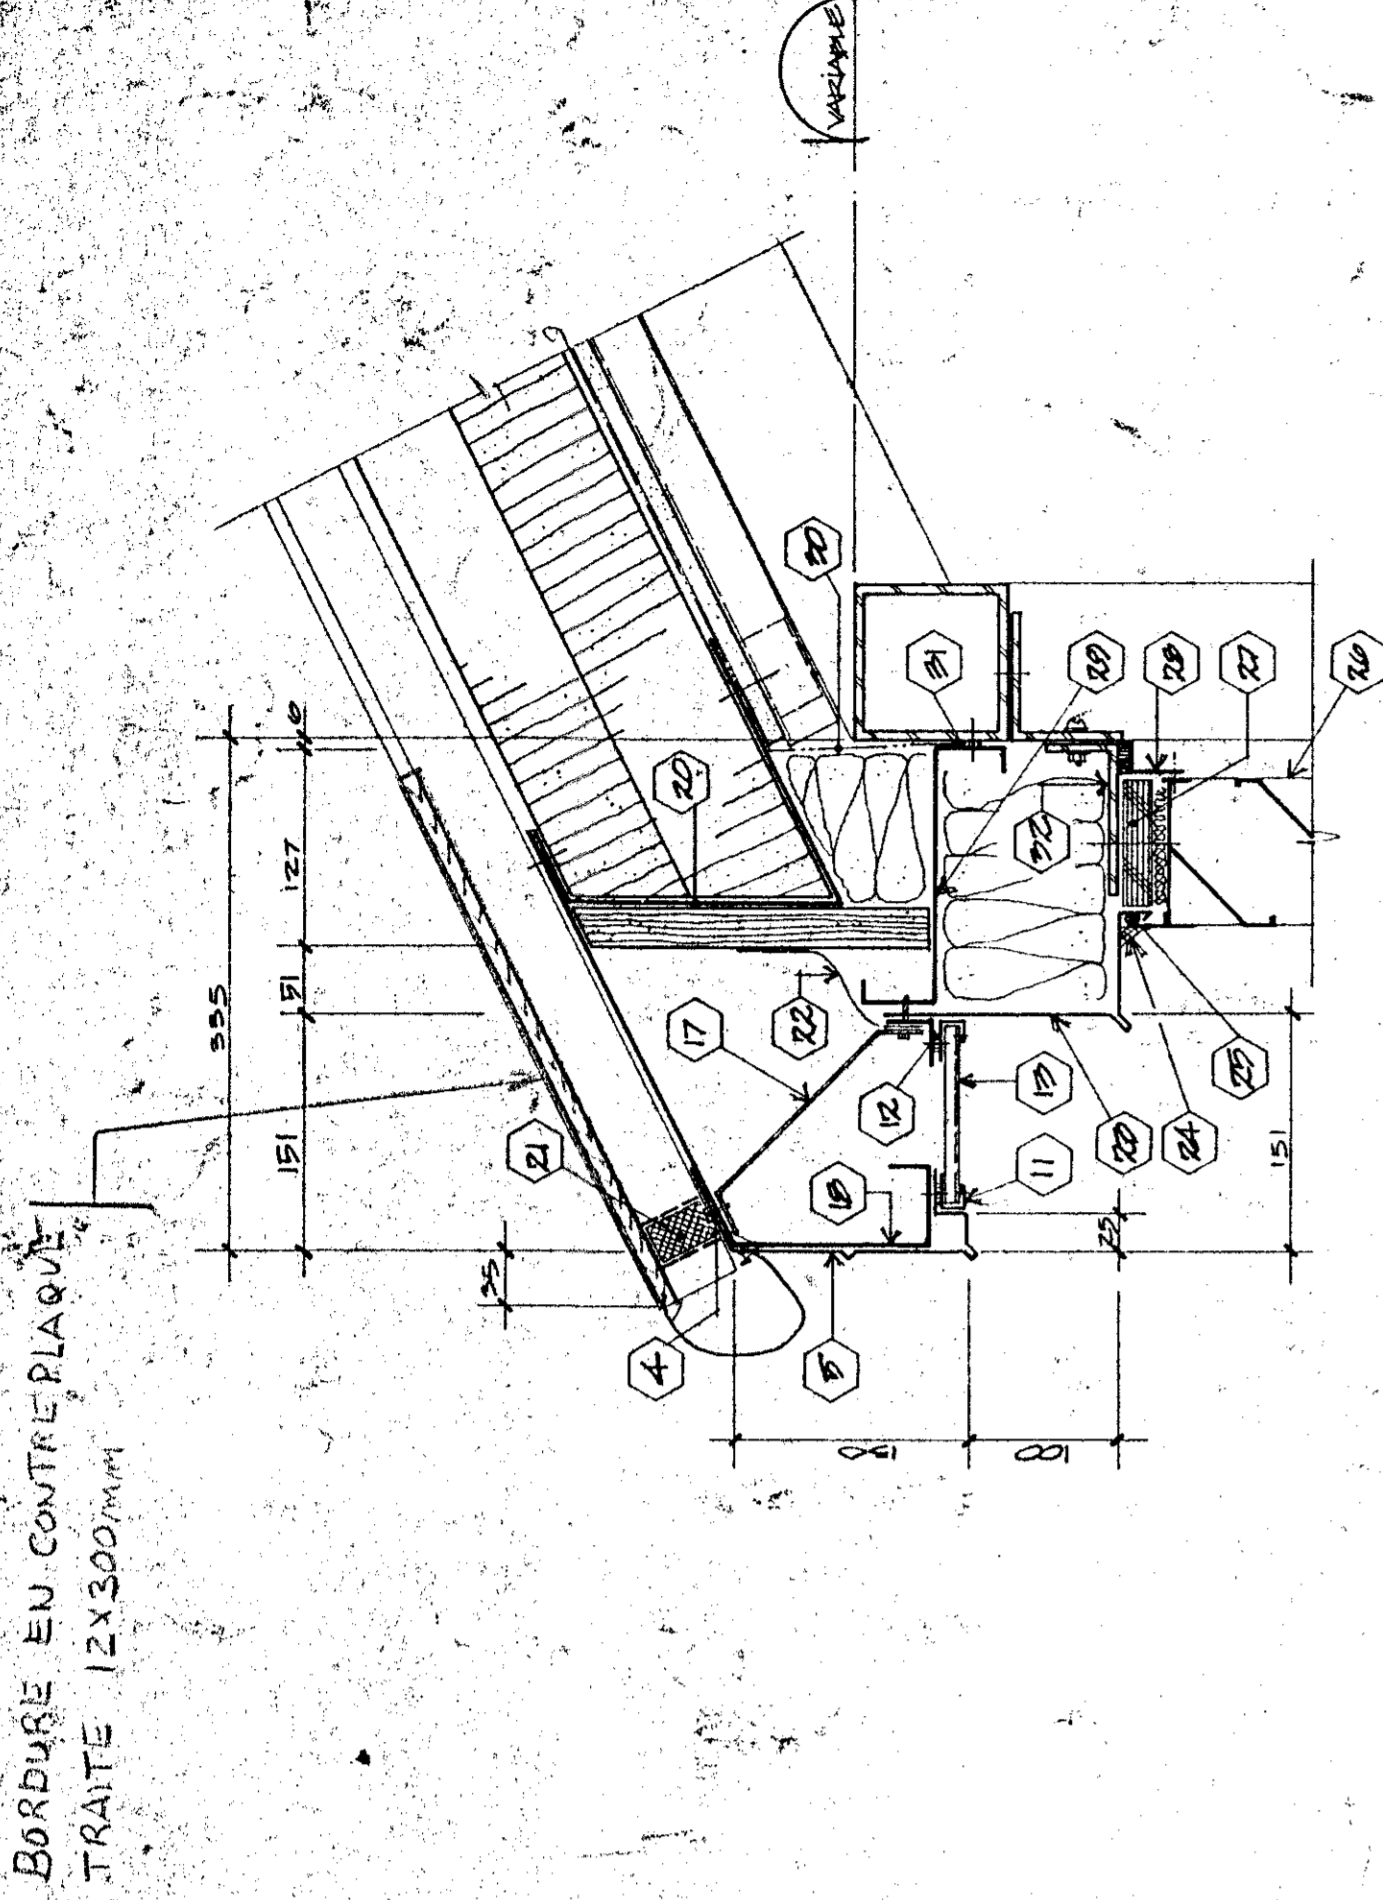


CONTRACTOR SHALL VERIFY ALL DIMENSIONS FOR DIMENSIONS SCALED ON THE DRAWINGS. THE CONTRACTOR SHALL BE RESPONSIBLE FOR THE DEPARTMENT BECOMES AND RESPONSIBILITY FOR DIMENSIONS SCALED ON THE DRAWINGS.

LE CONTRACTEUR DEVRA VÉRIFIER TOUTES LES DIMENSIONS SUR LE PLAN. LE CONTRACTEUR SERA RESPONSABLE DE LA DÉPARTEMENT DEVENIR ET LA RESPONSABILITÉ DES DIMENSIONS ÉCHÉLONNÉES SUR LES DESSINS.


Tel que construit


A	B	C
A	B	C
A	B	C

NORMANDIN
c/o ROBERTVAL
complexe bureaux, laboratoires,
pavillons de services
EXPERIMENTAL FARM
offices, laboratories, services support
building


DÉTAILS
details

ÉCHELLE 1:5 SCALE


designed	PRELAPD BOULET 9/03
drawn	
date	1997.04.21
revised by	
date	
approved	Guy Pelletier 9.1.03
date	
checked	Guy Pelletier 9.1.03
date	
drawn by	Pascal Robitaille 9/03
date	
project number	767205
drawing no.	2141-009-B-A25 DE 49/100

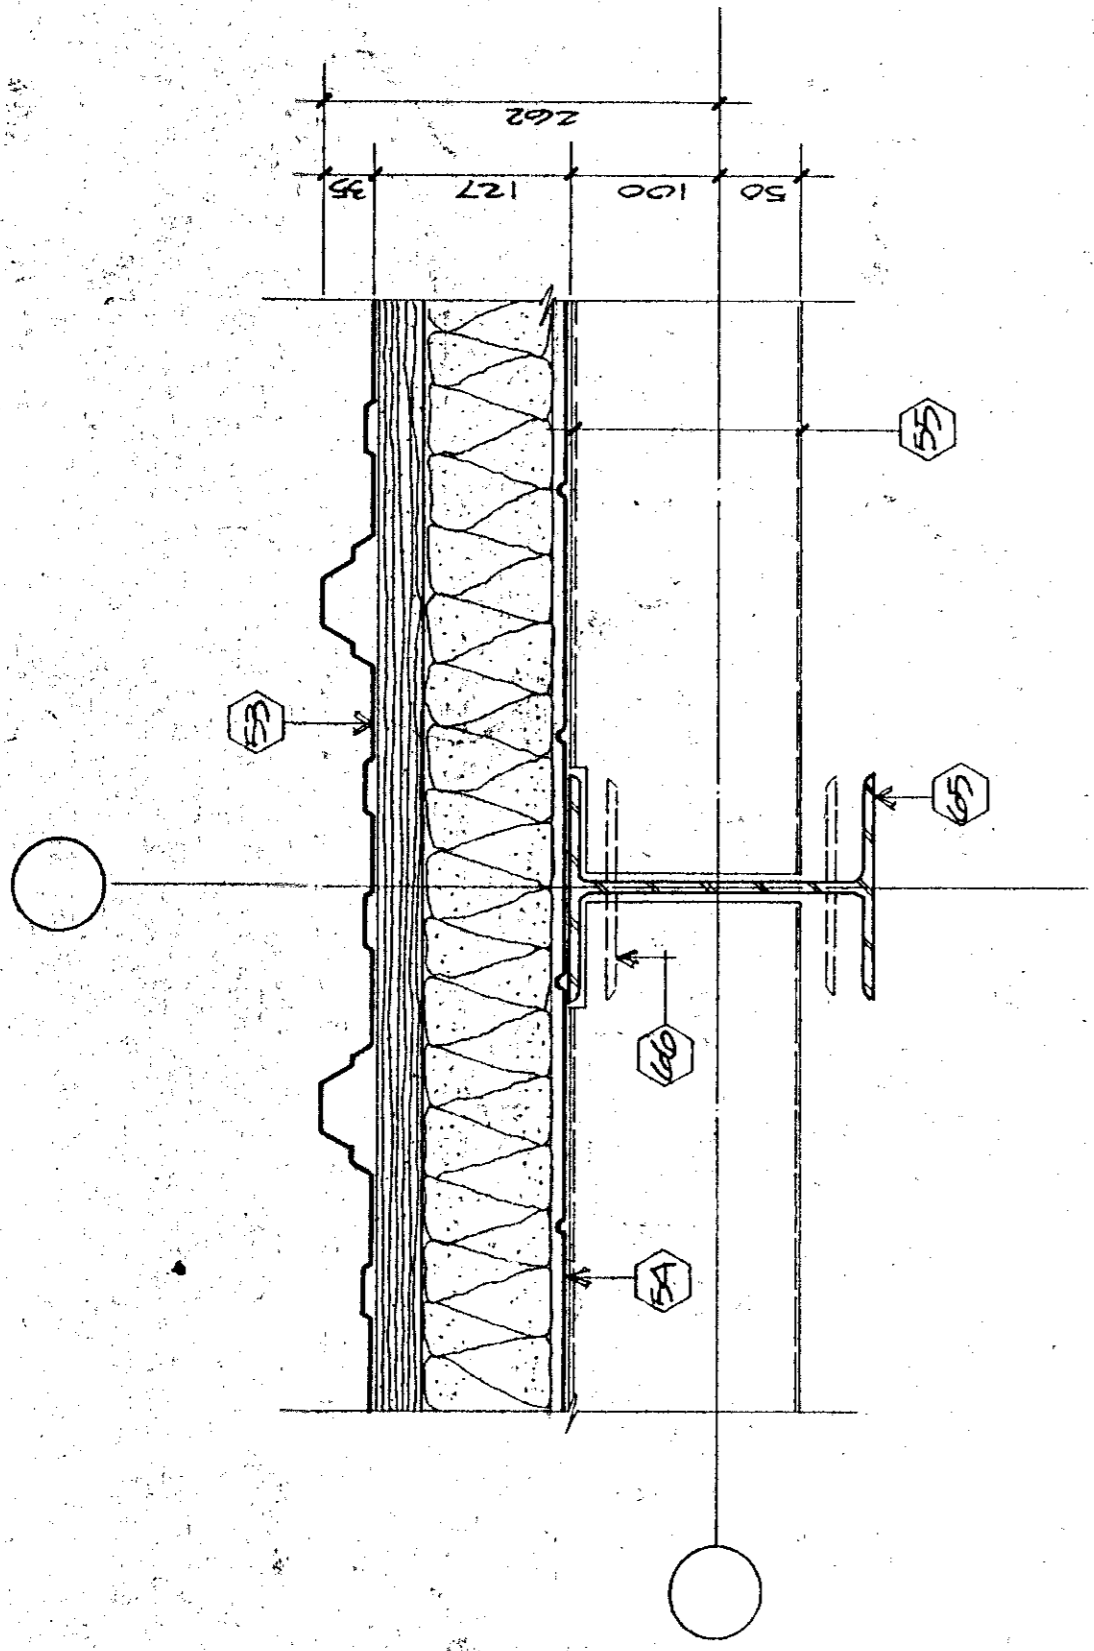


255 DÉTAIL TYPE DE COLONNE DANS MUR D'ACIER
STEEL PROFILE WALL AND STEEL STRUCTURAL COLUMN
ECH. 1:5
SCALE 1:5

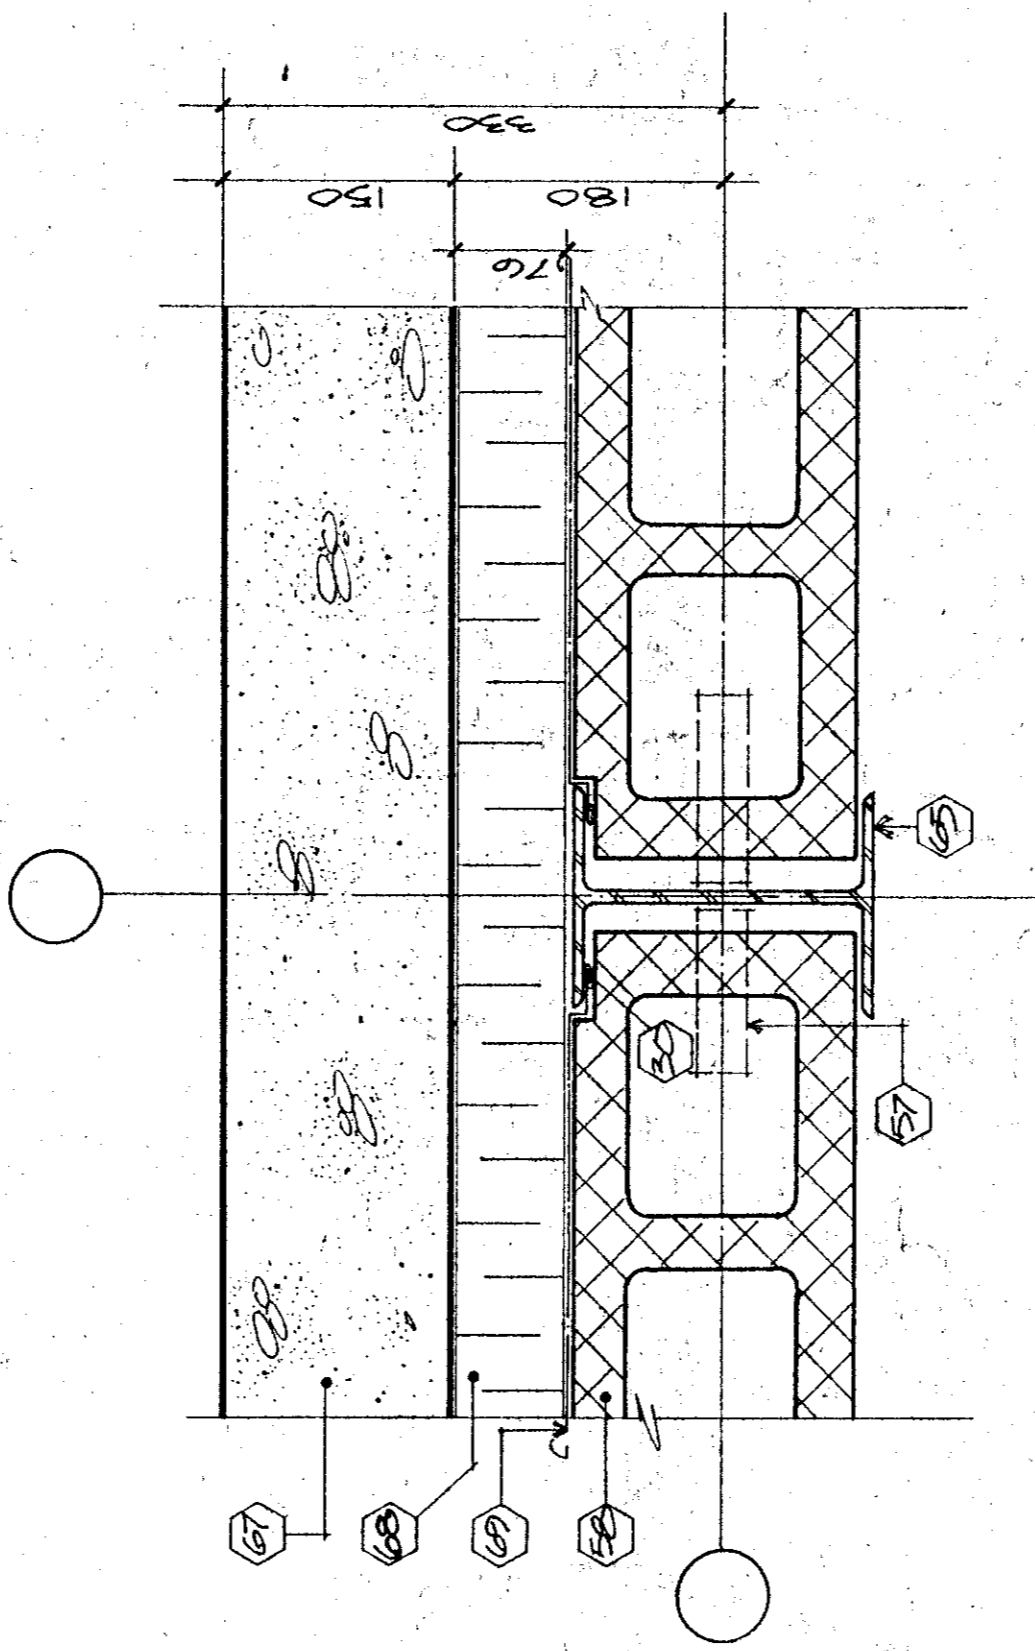


256 DÉTAIL TYPE DE COLONNE 200MM DANS MUR DE BÉTON
CONCRETE BASE WALL AND 200MM STEEL STRUCTURAL COLUMN
ECH. 1:5
SCALE 1:5

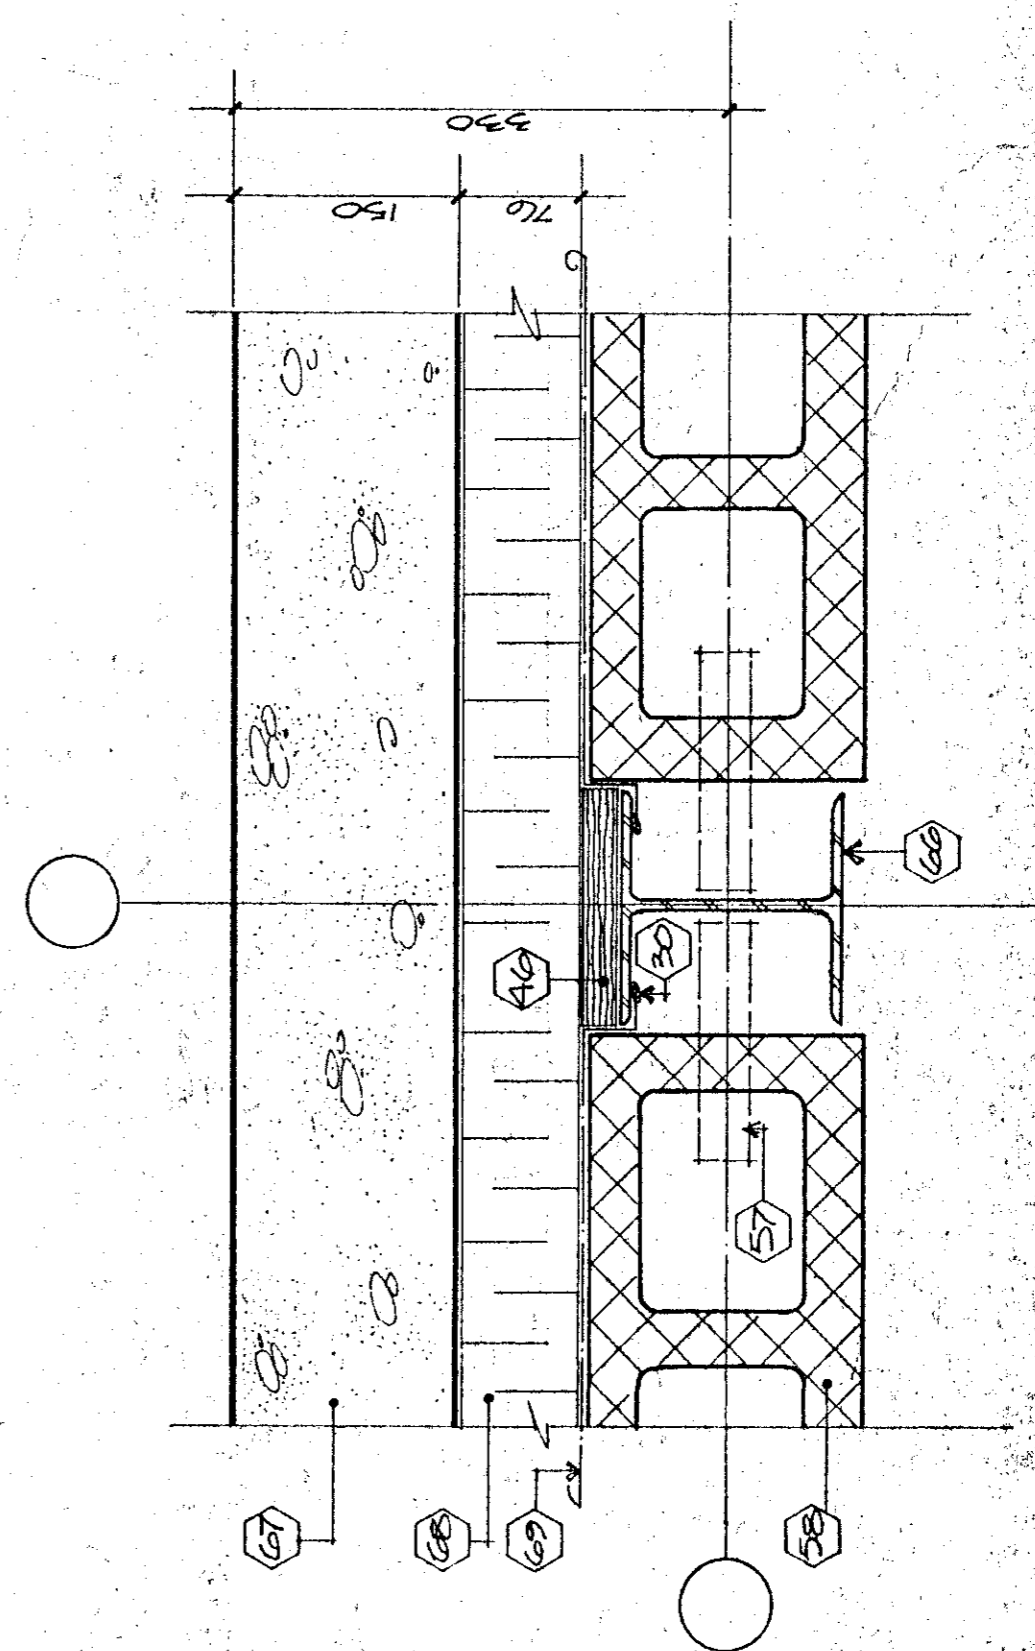


257 DÉTAIL TYPE DE COLONNE 100MM DANS MUR DE BÉTON
CONCRETE BASE WALL AND 100MM STEEL STRUCTURAL COLUMN
ECH. 1:5
SCALE 1:5

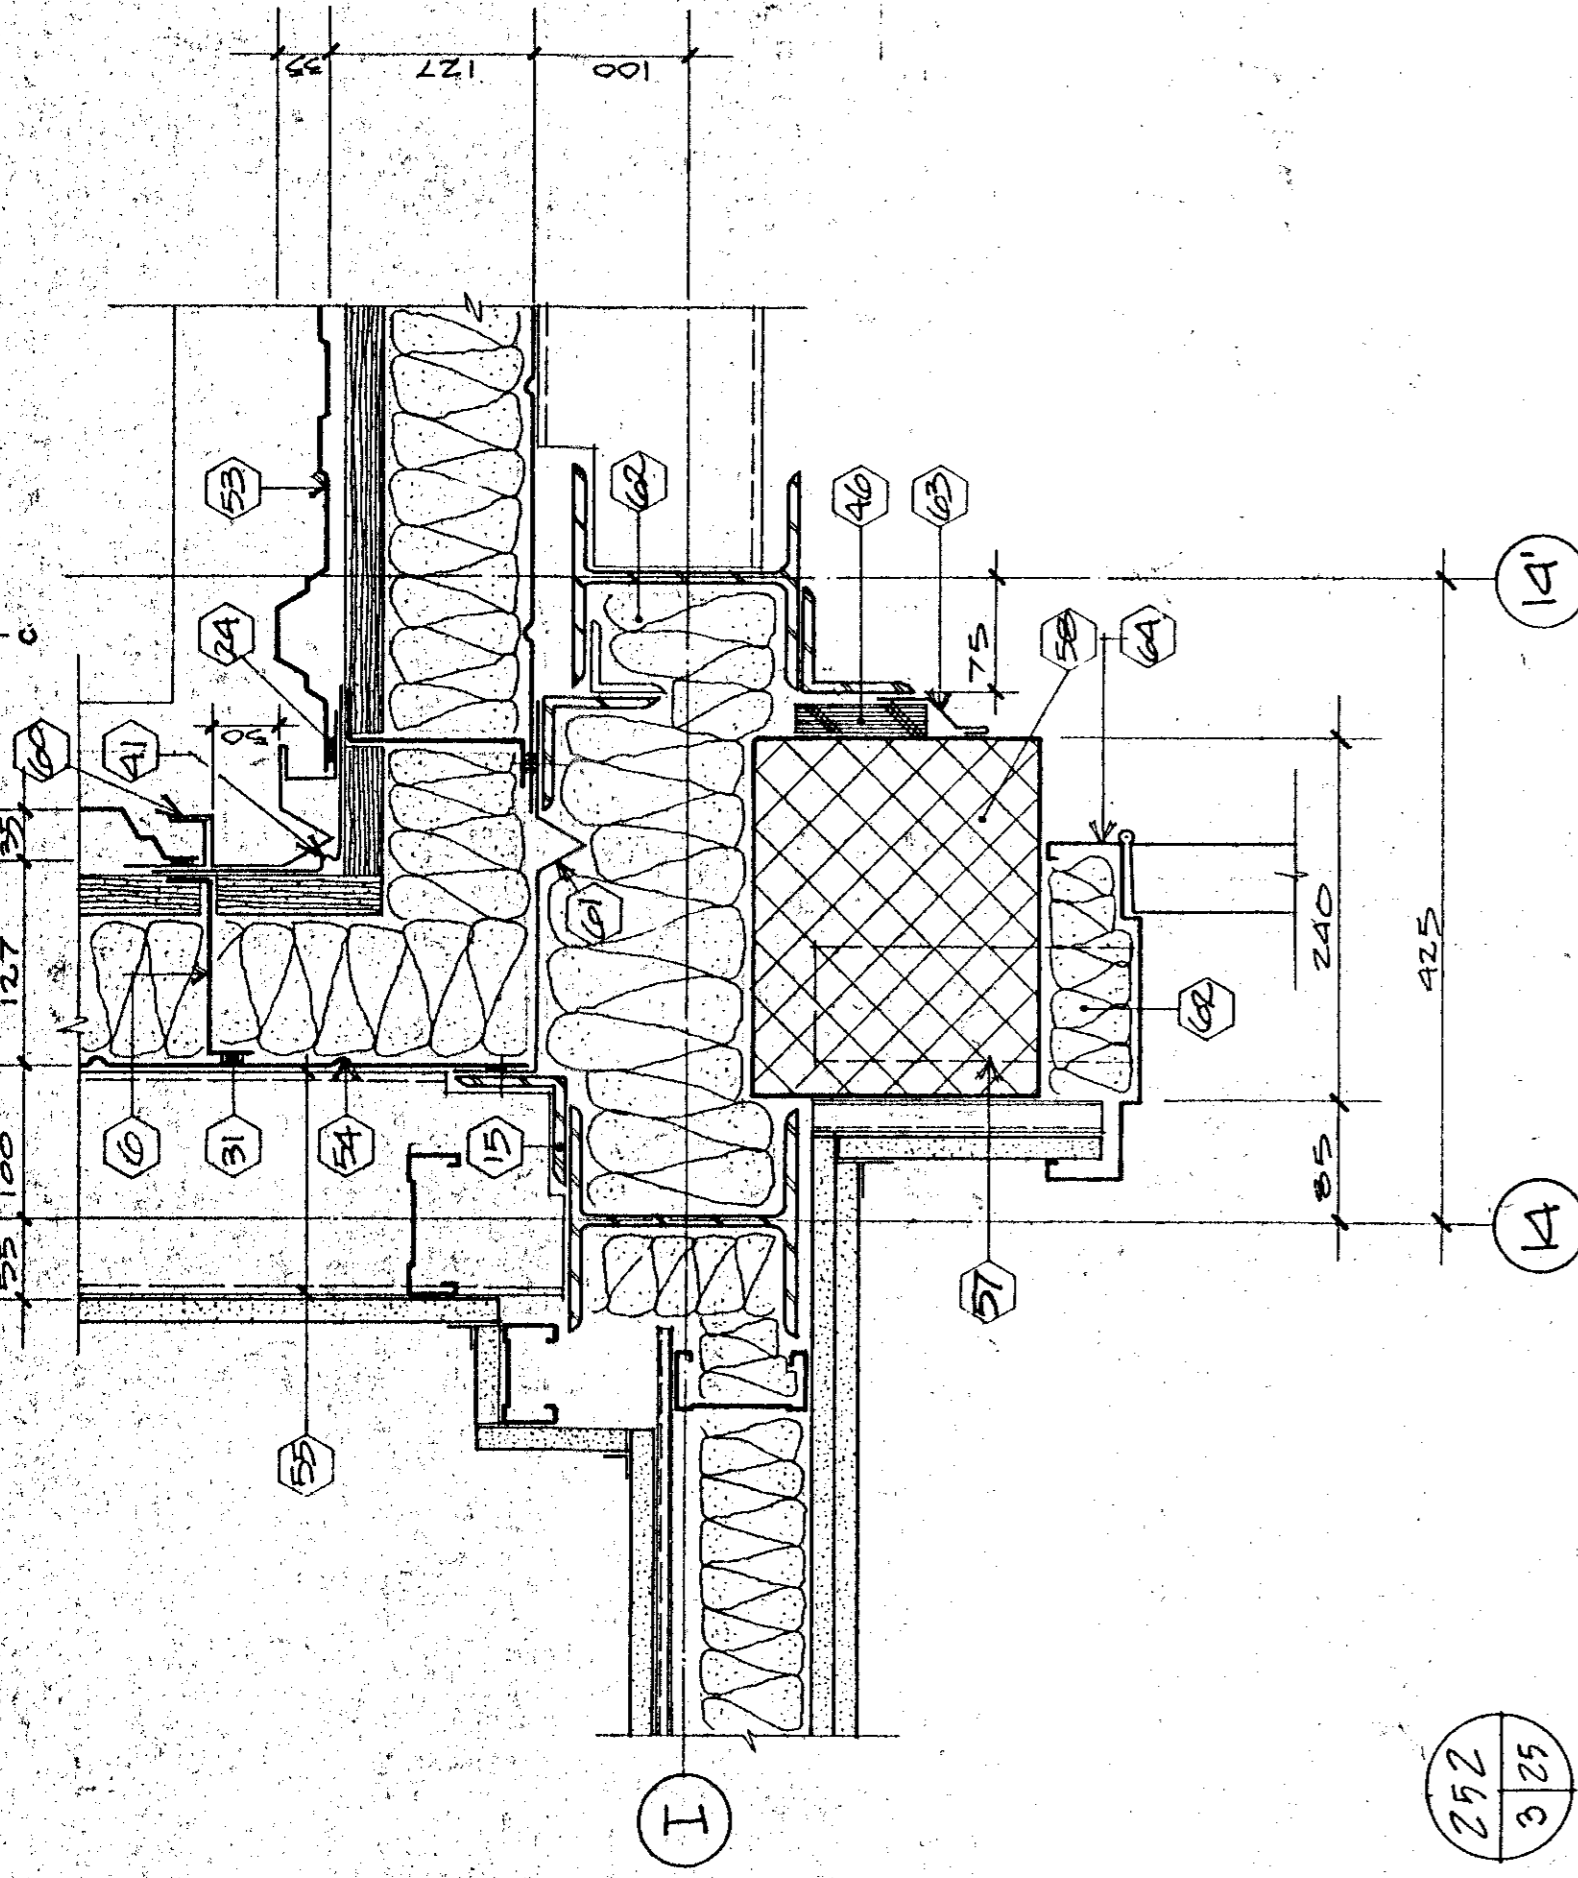


252

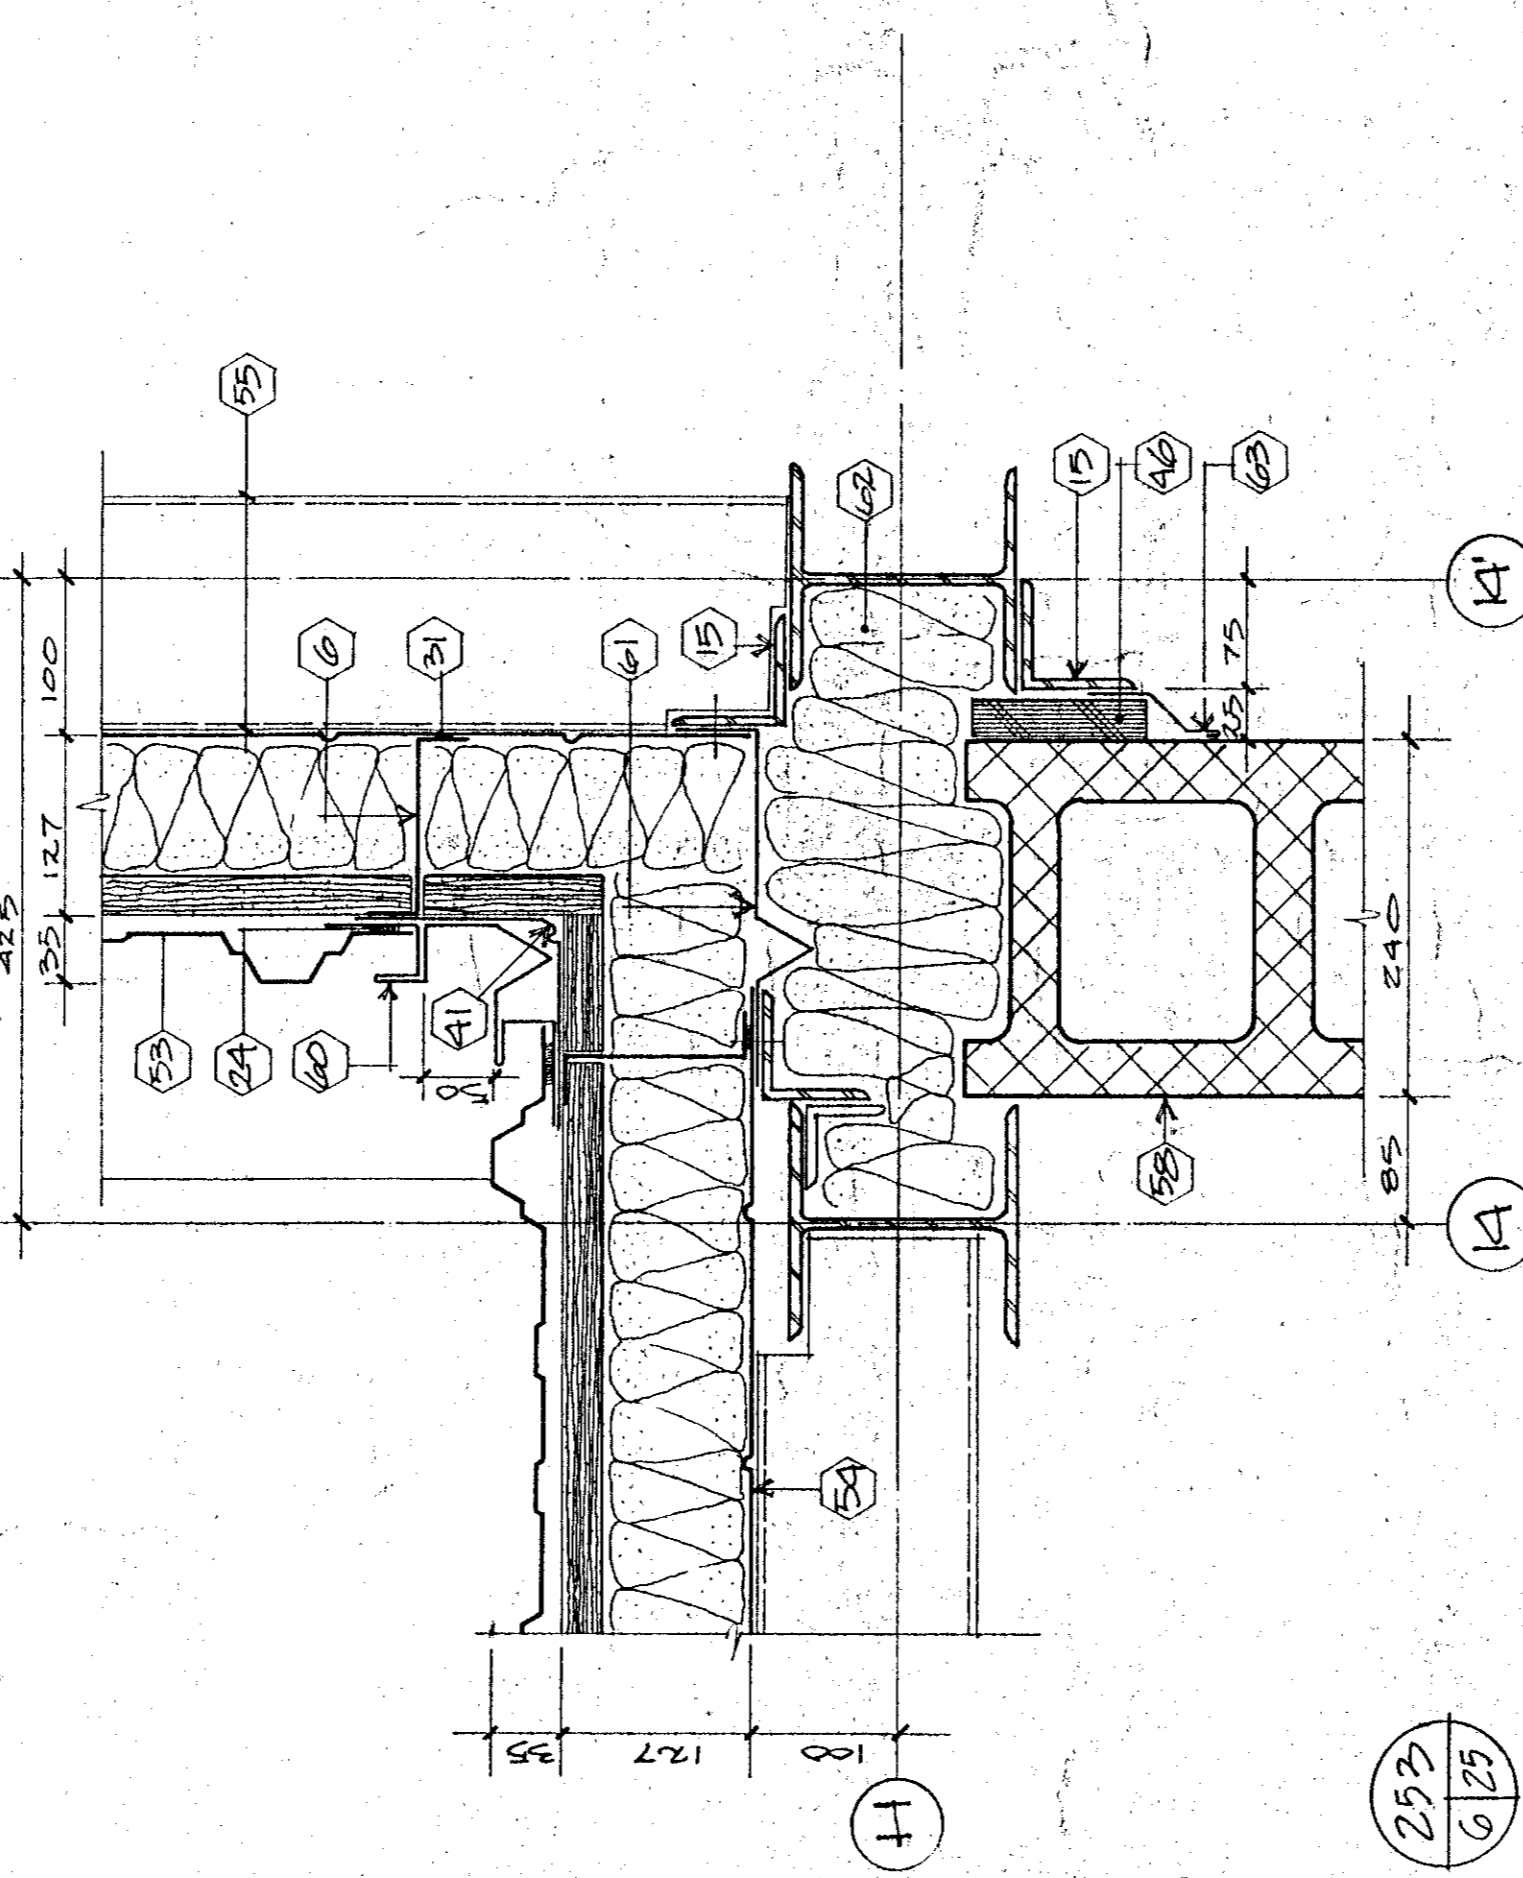


253

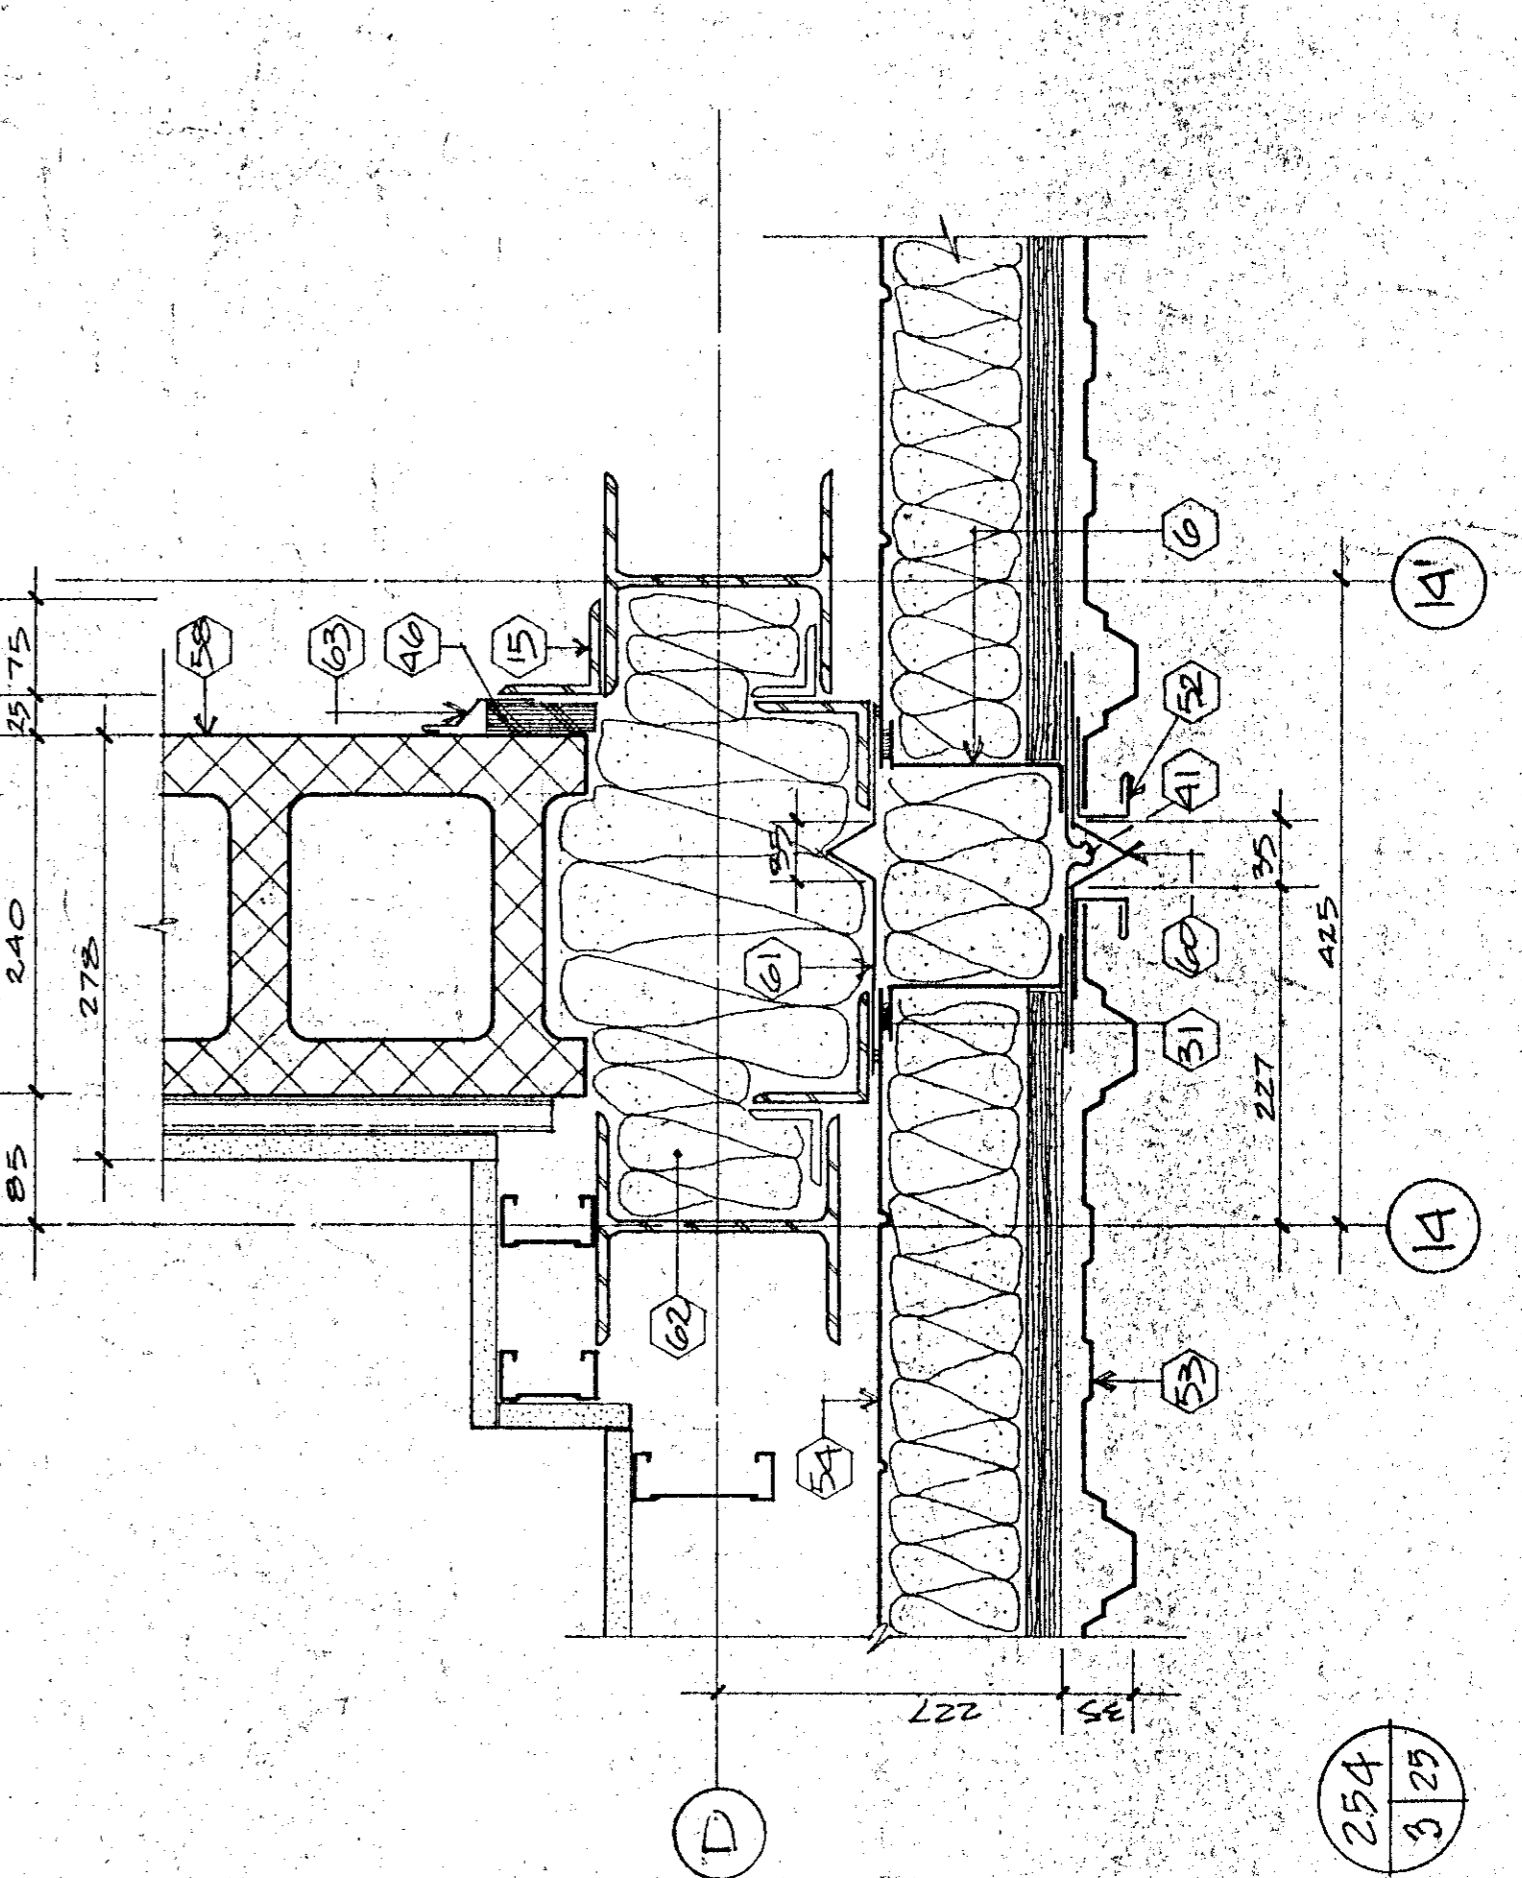

254

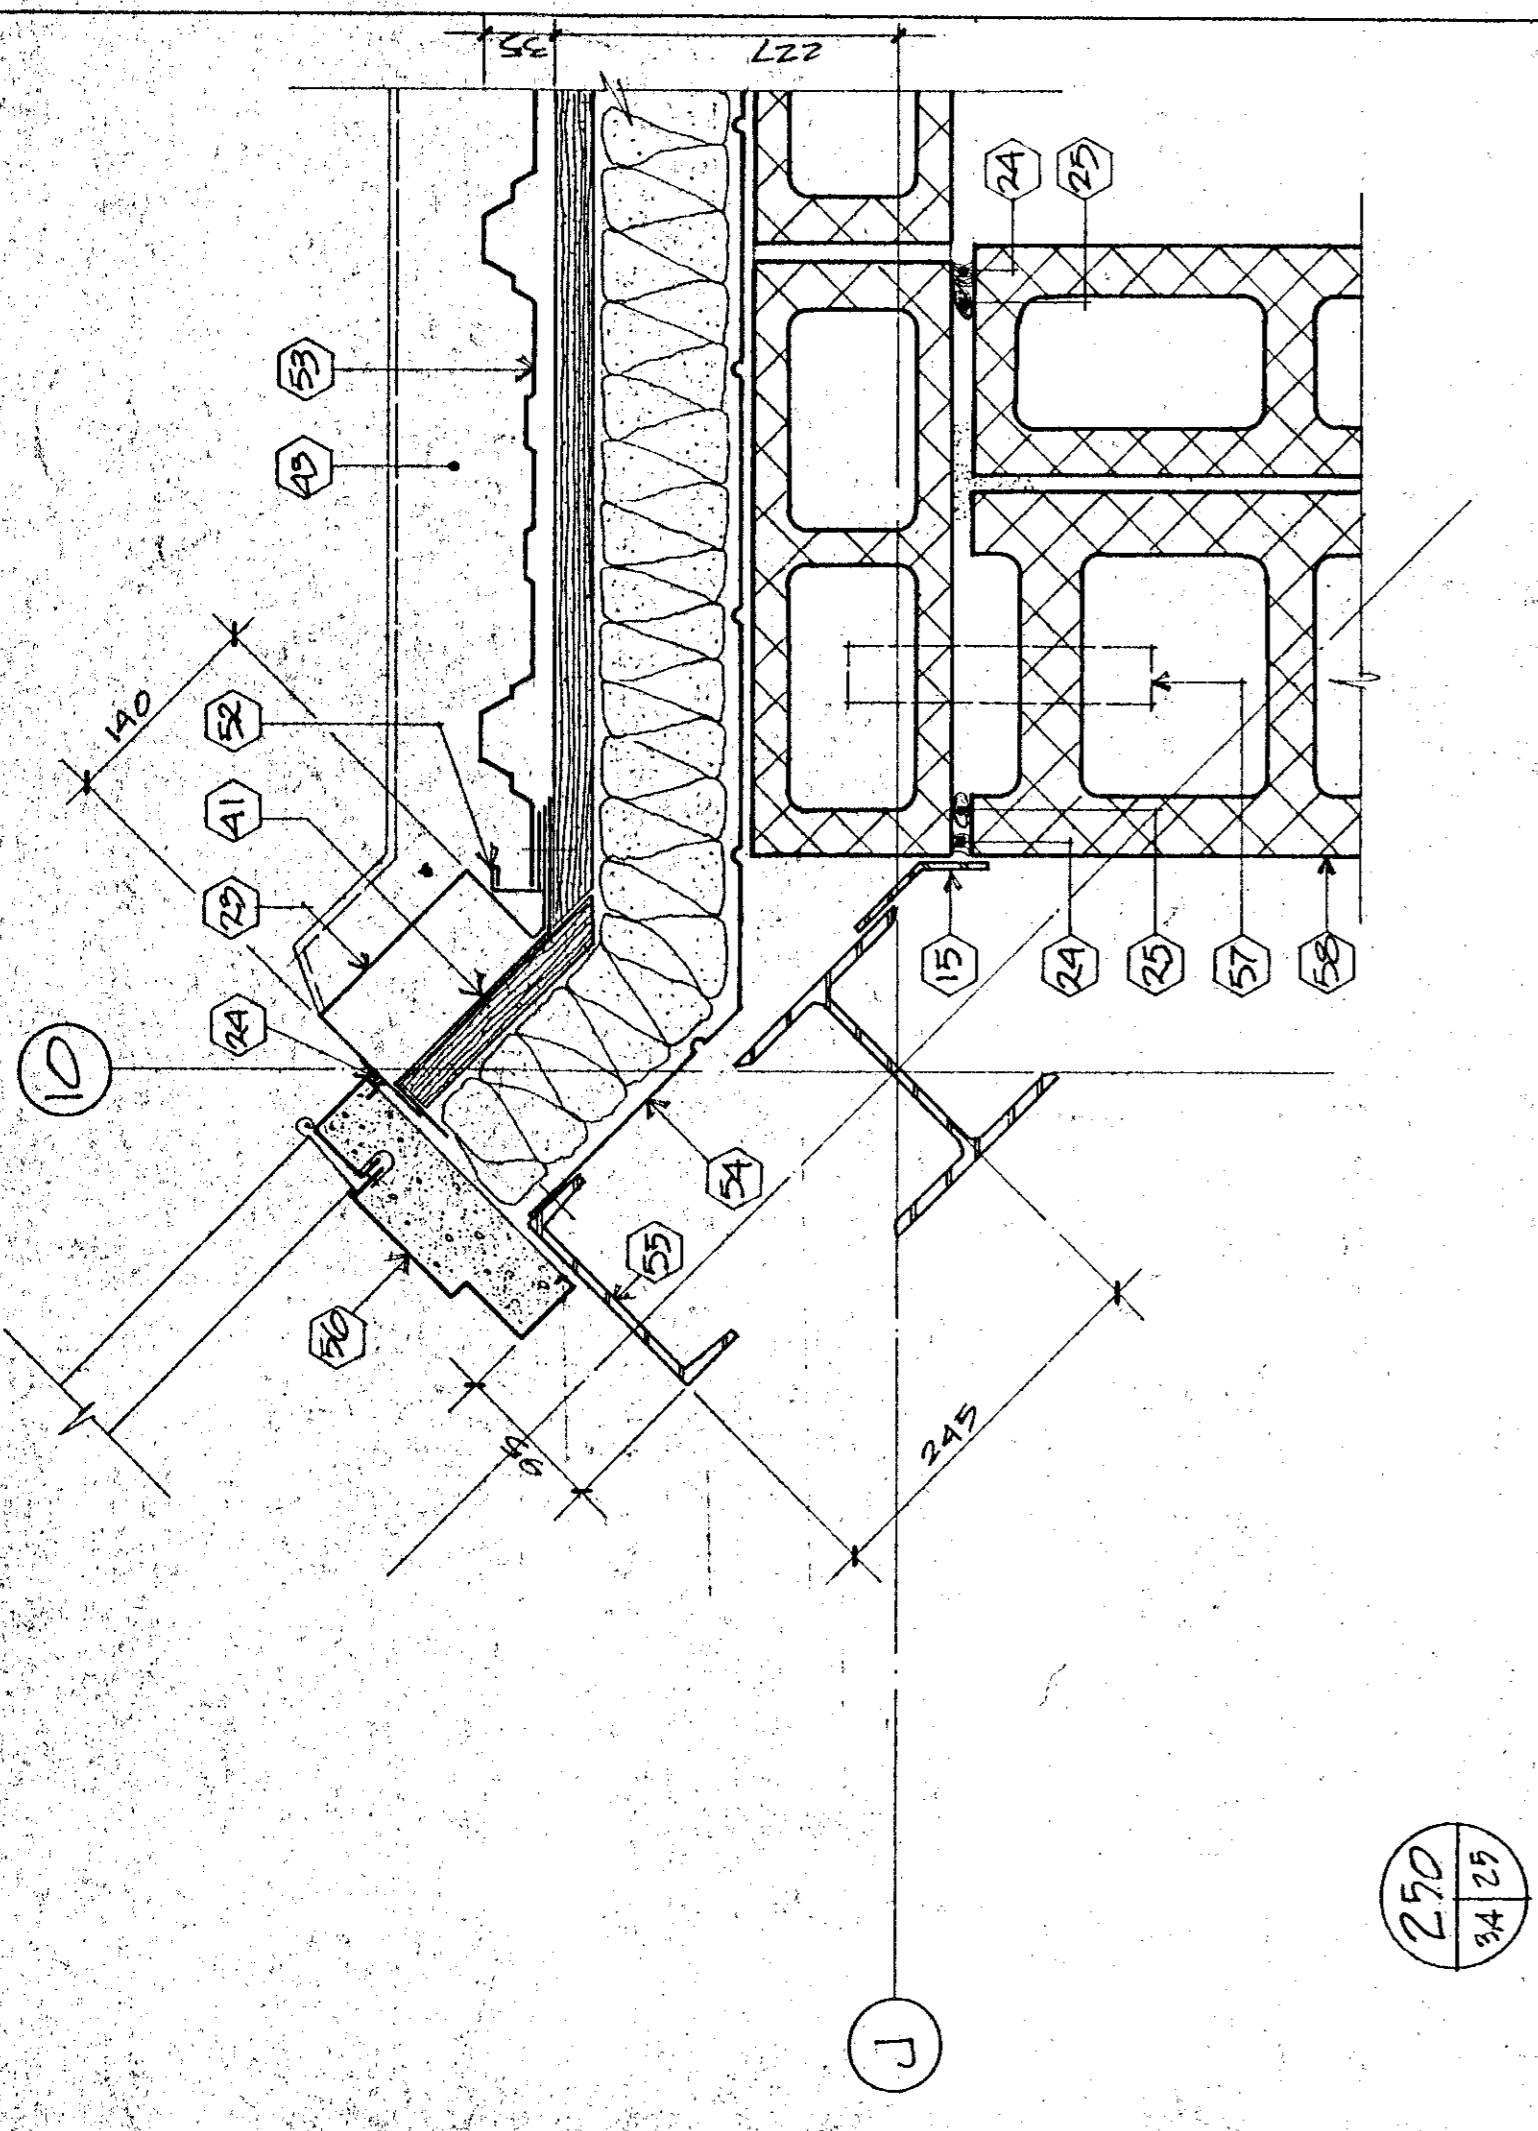

250

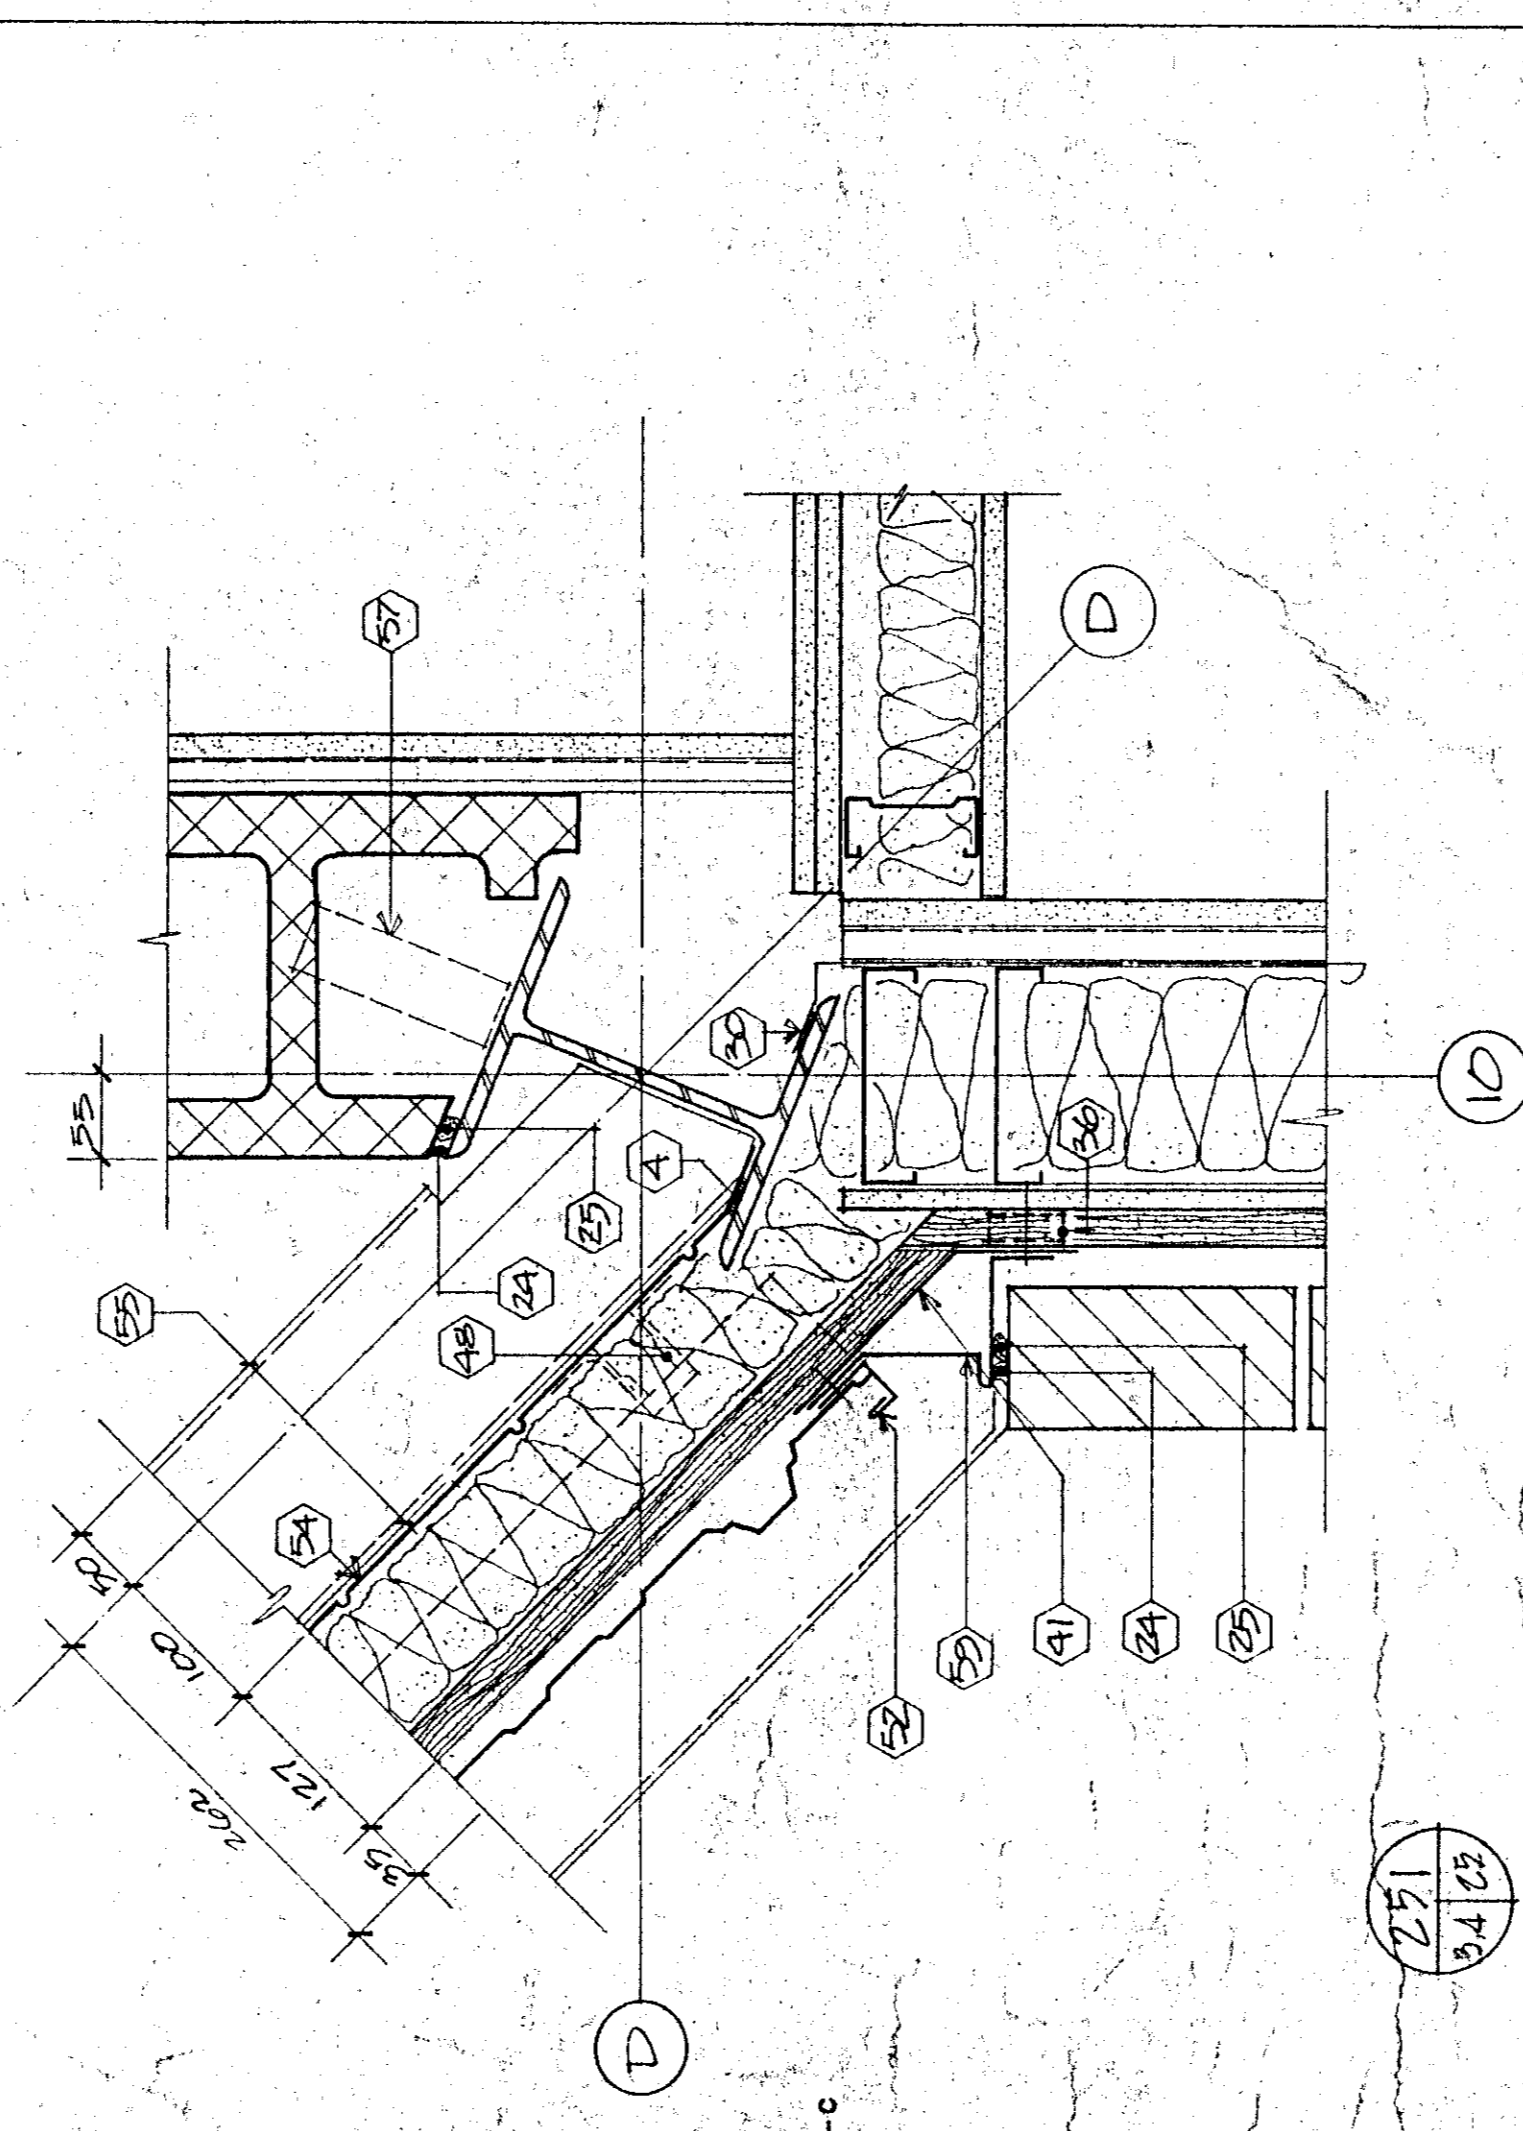

251




Tel que construit

revisions: A, B, C, A, B, C


PROJECT: NORMANDIN
CIS ROBERTVAL
FERME EXPERIMENTALE
pour le bureau, laboratoires,
bâtiments d'appoint.
EXPERIMENTAL FARM
building, laboratories, service support
building

DETAILS / DETAILS


designed: P. J. S. / P. J. S.
drawn: 15 / 4
checked: 15 / 4
date: 9/11/51
approved: G. J. B. / G. J. B.
date: 9/11/51
PROJECT NUMBER: 767265
NO. OF SHEETS: 10
DRAWING NO.: 90817-M

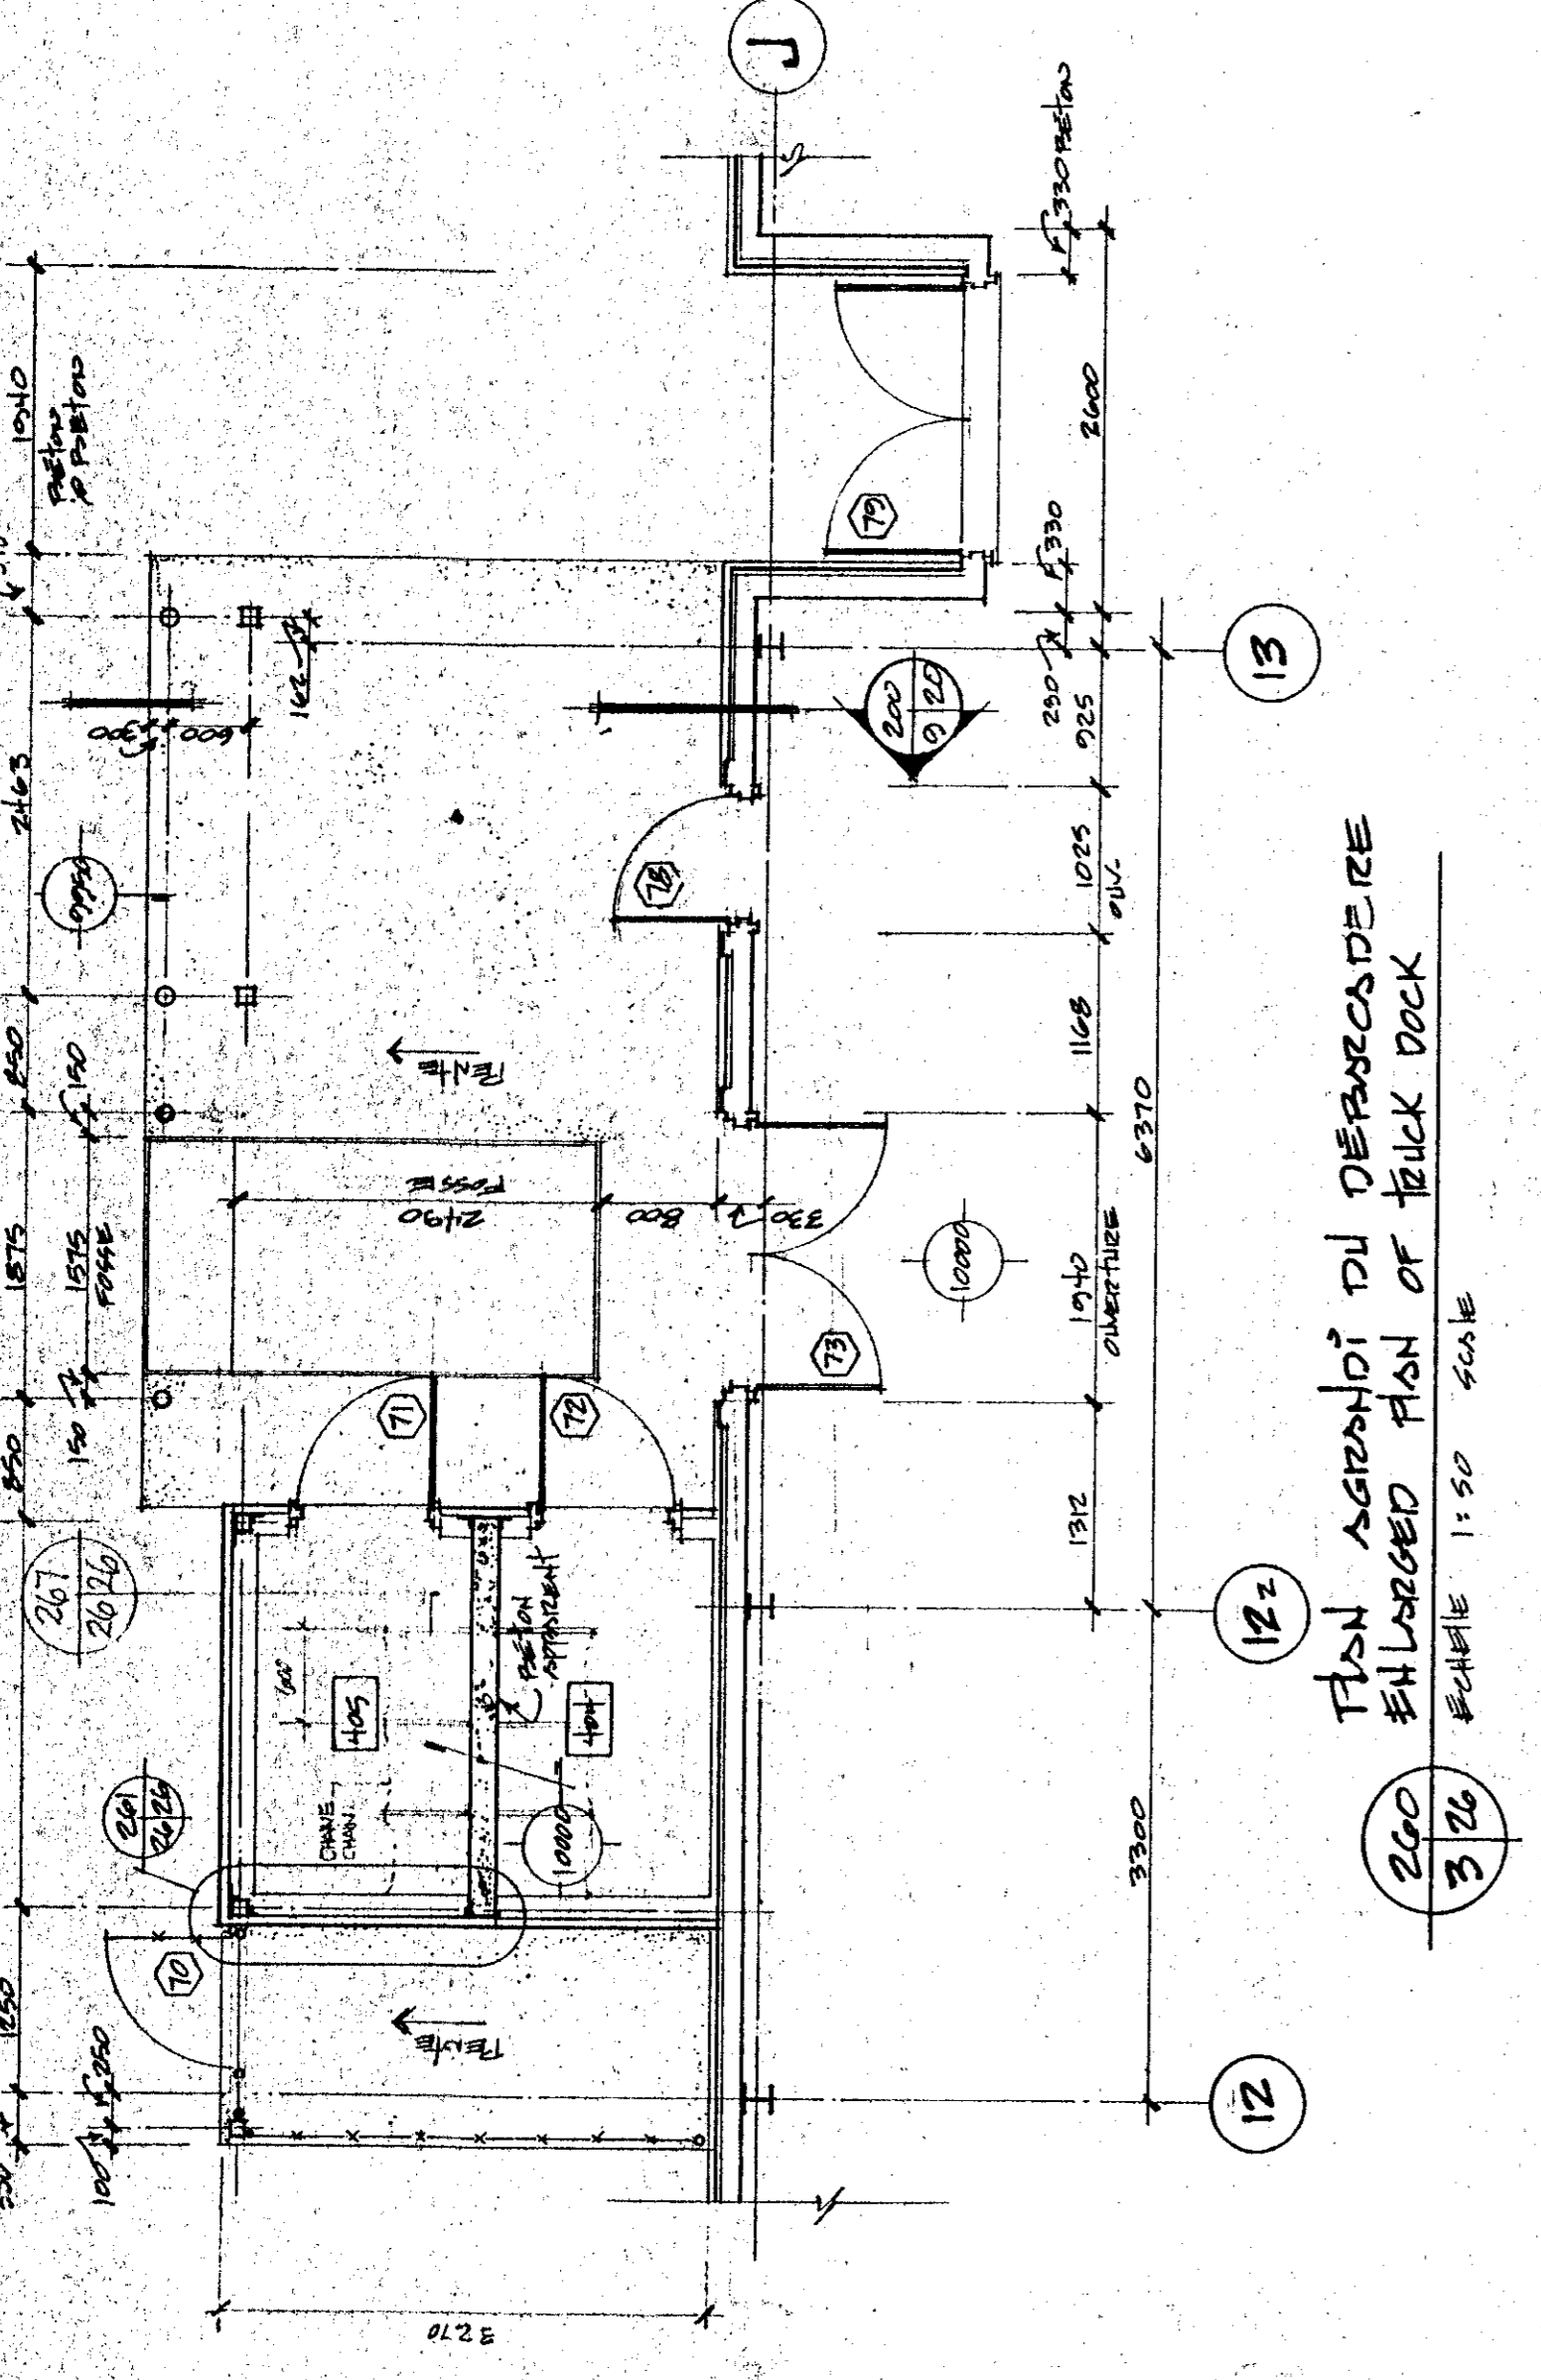


Echelle 1:50

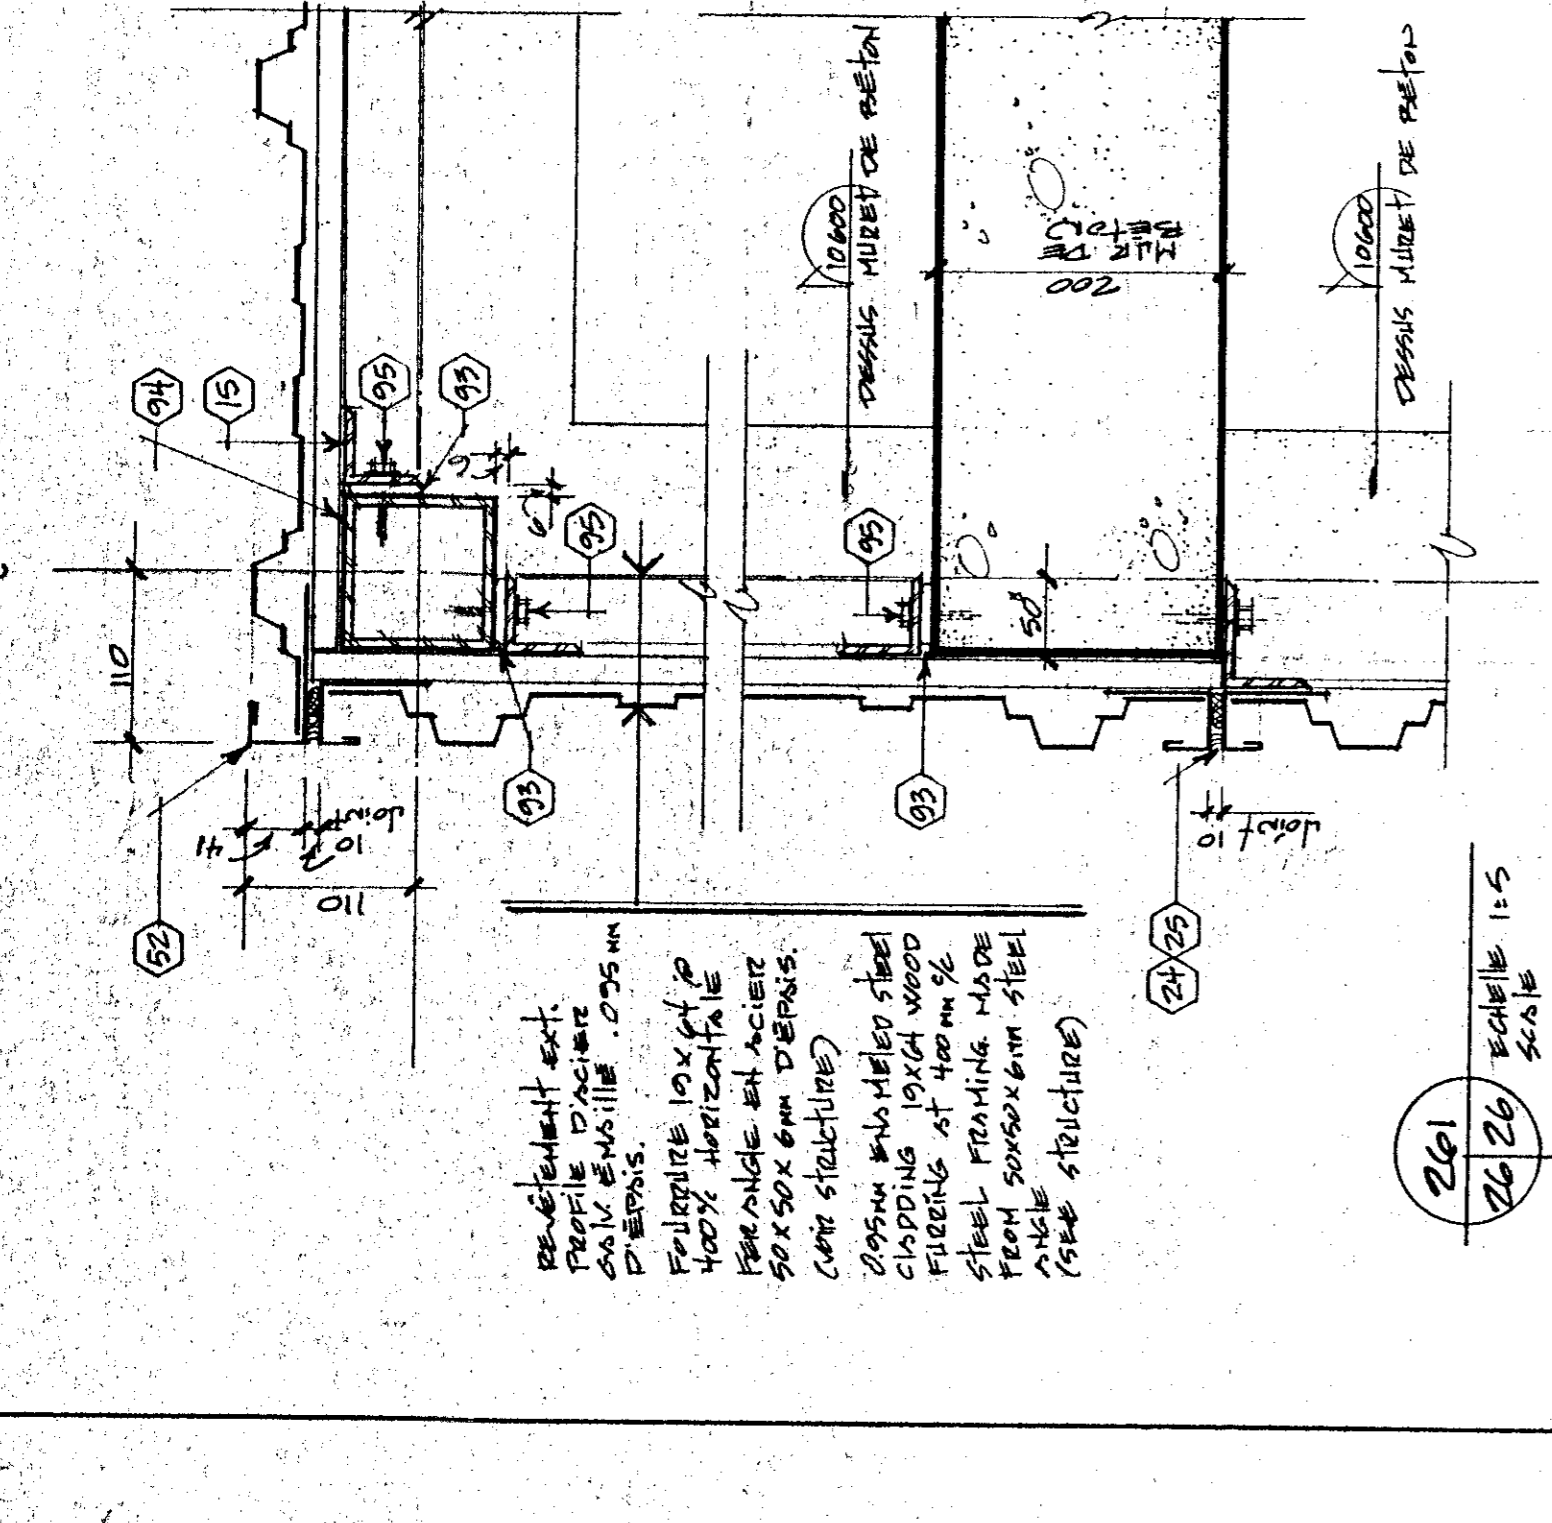


SECTION
Echelle 1:5

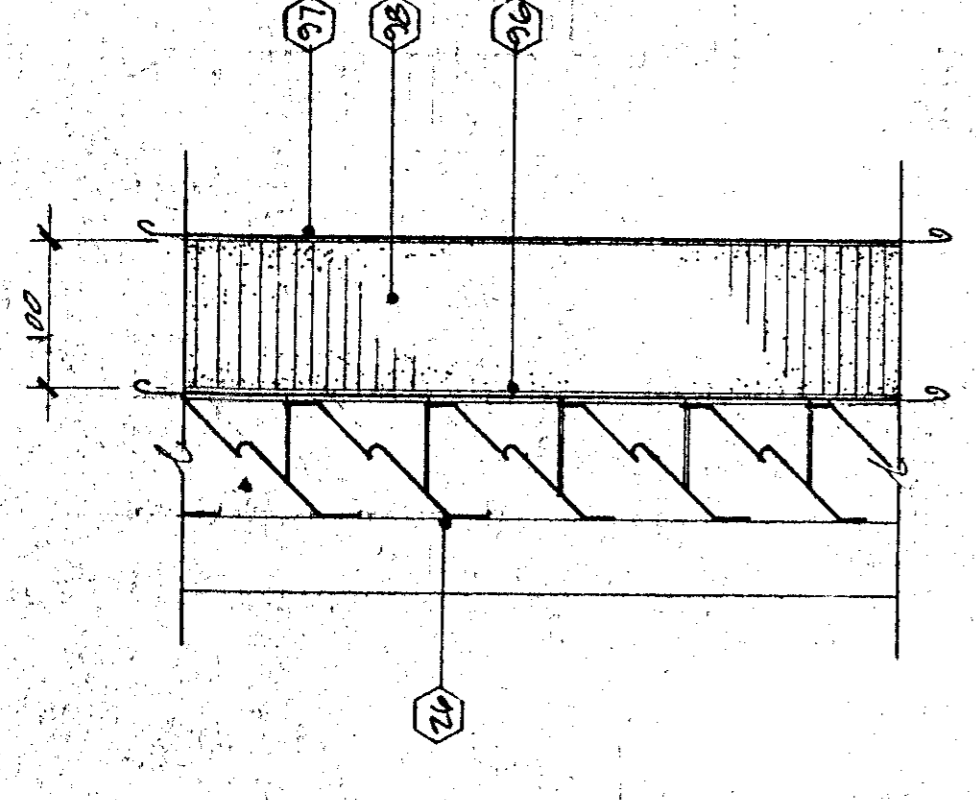


REVISIONNE NON OPERATIONNELLE
LOUVER NON OPERATING
Echelle 1:5

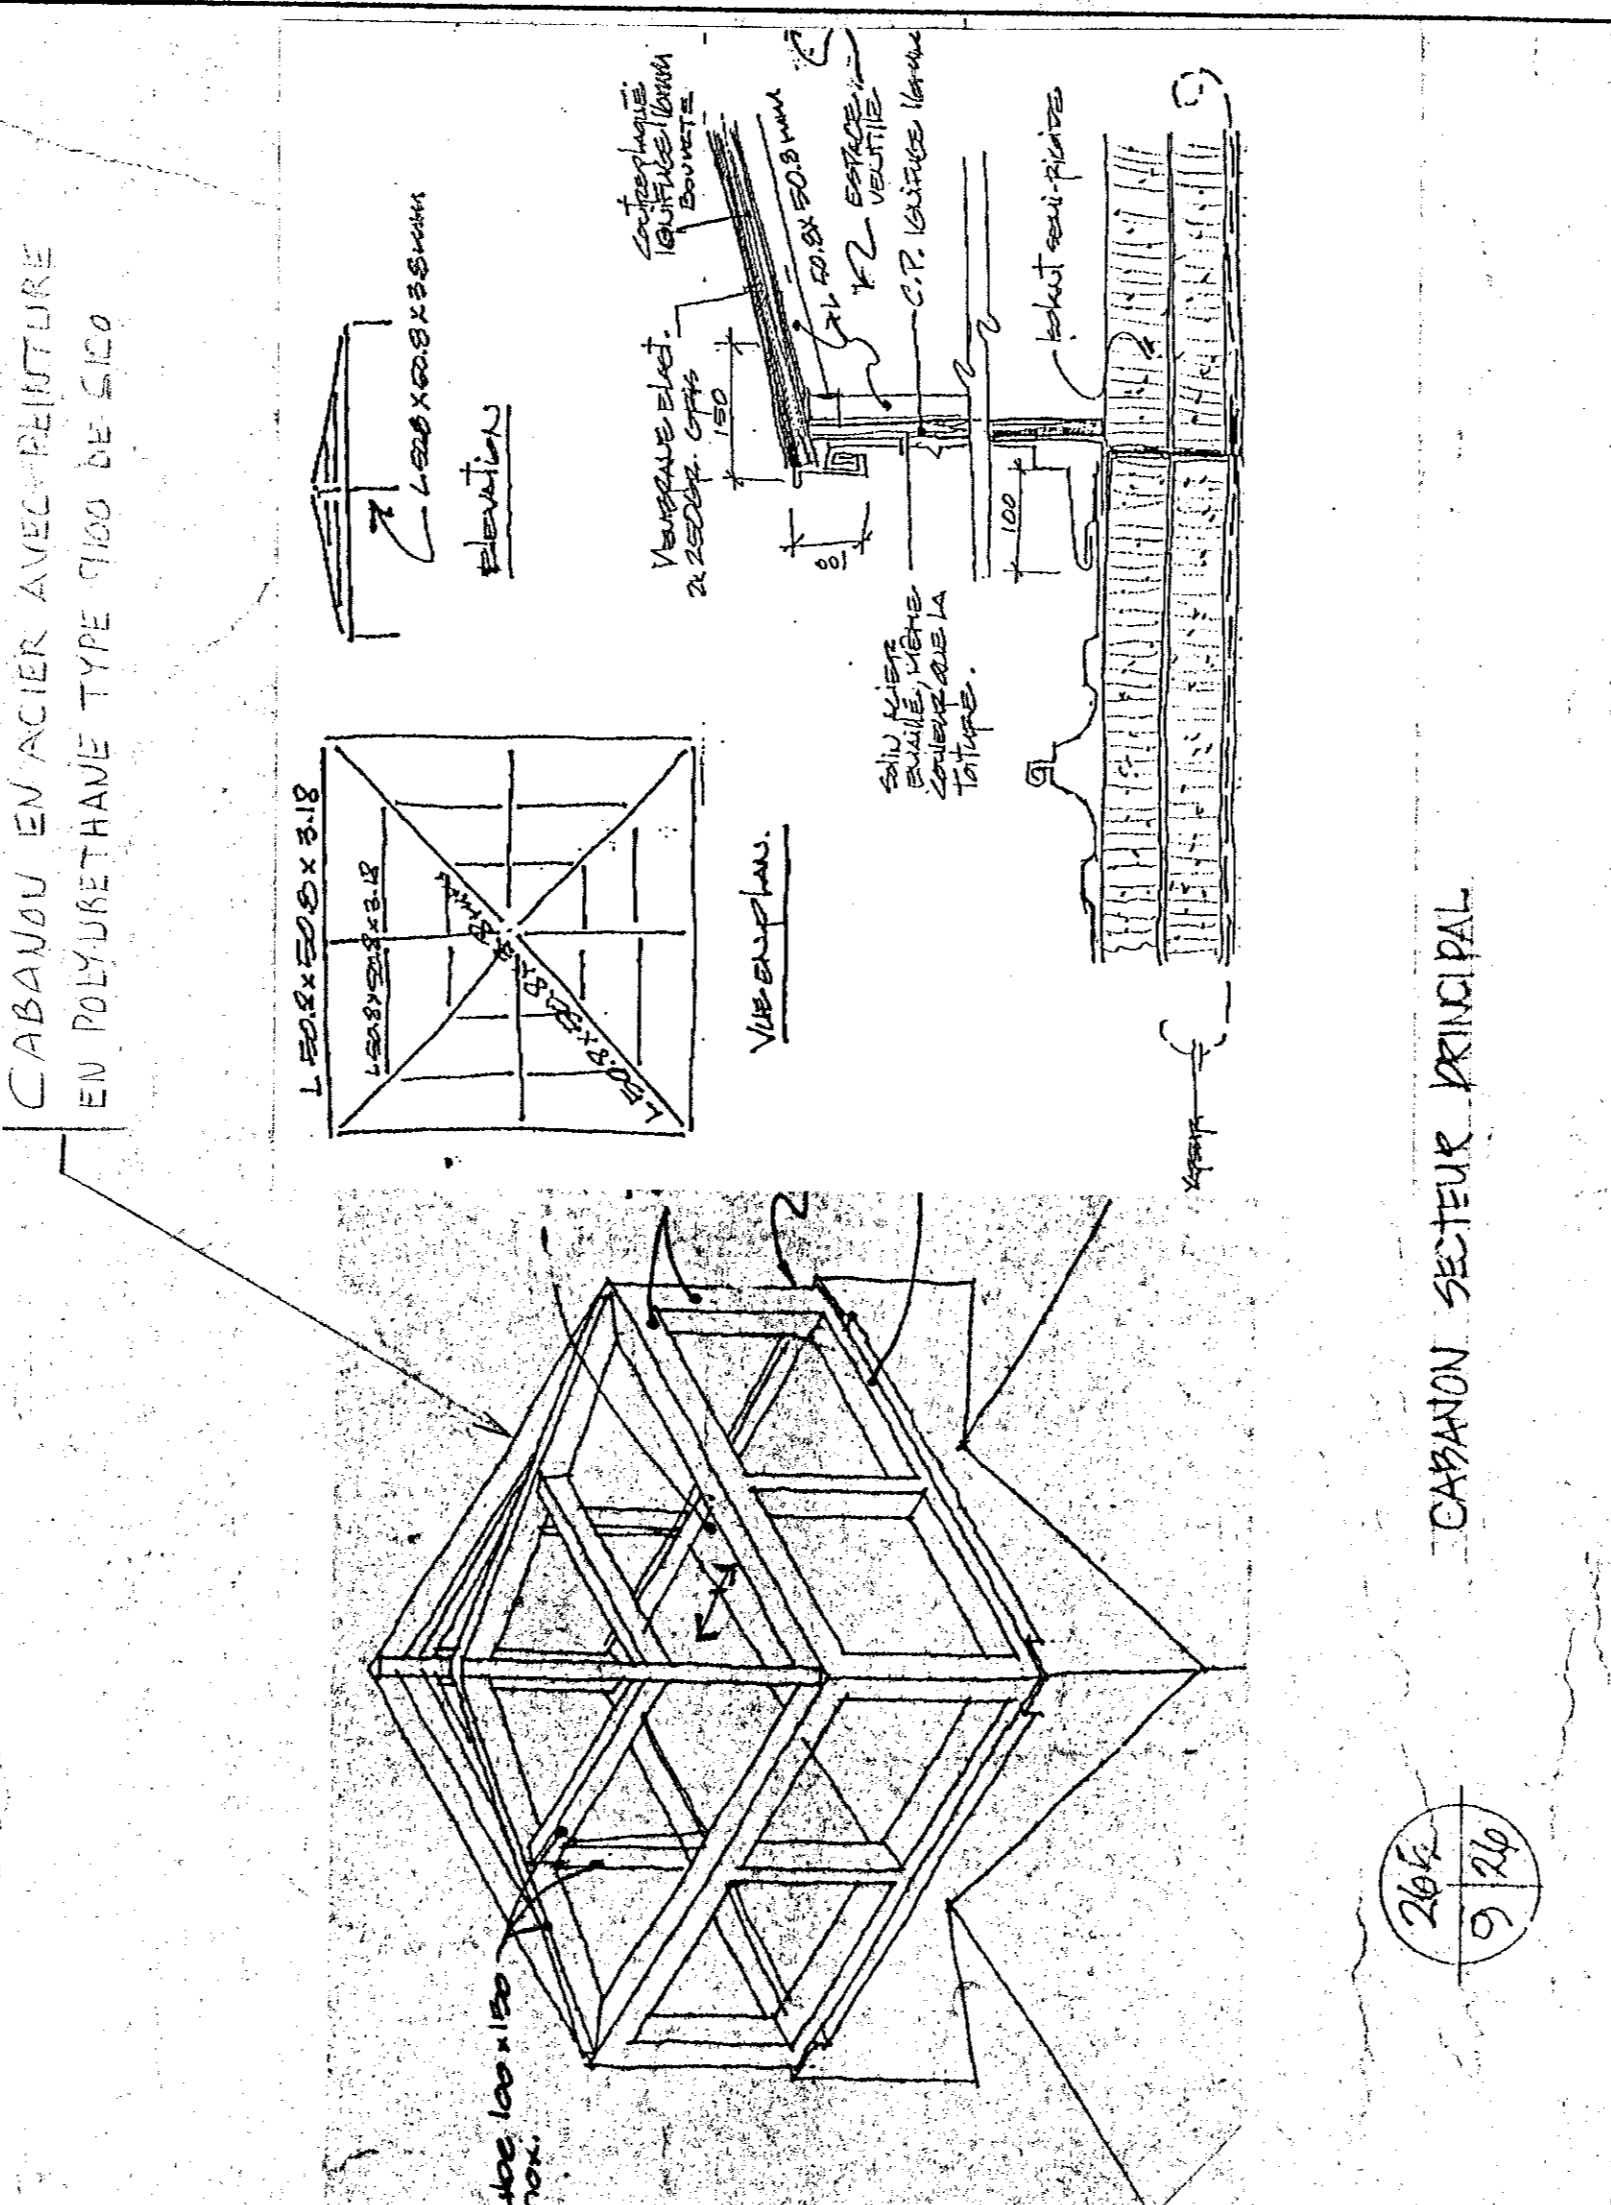

CABON SECTEUR PRINCIPAL
Echelle 1:20

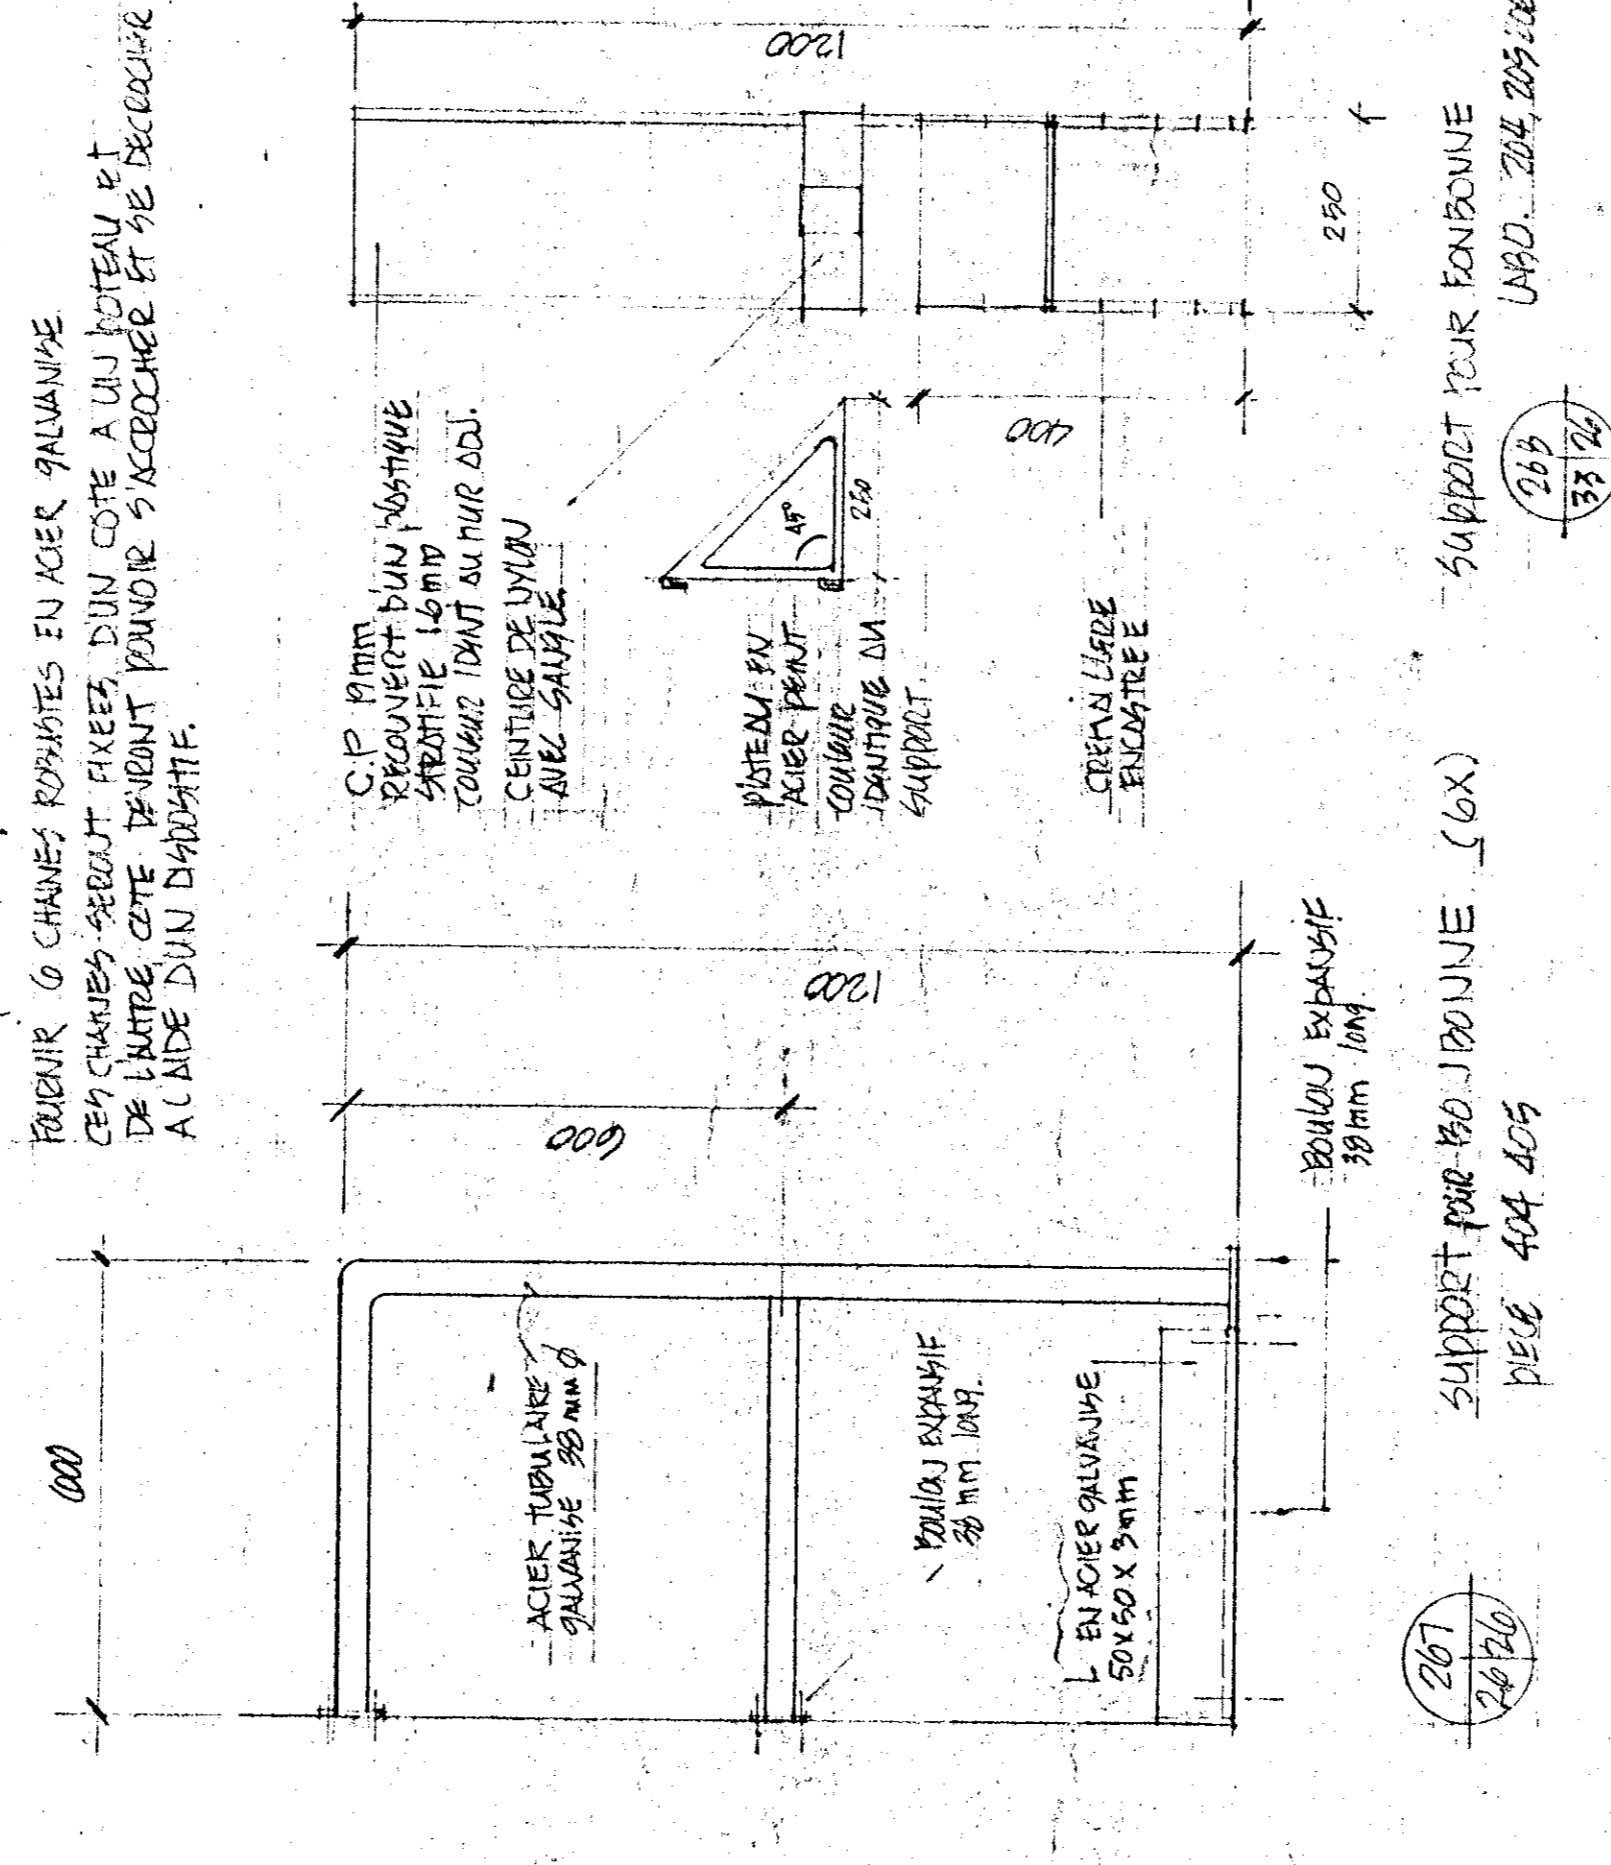


Echelle 1:5

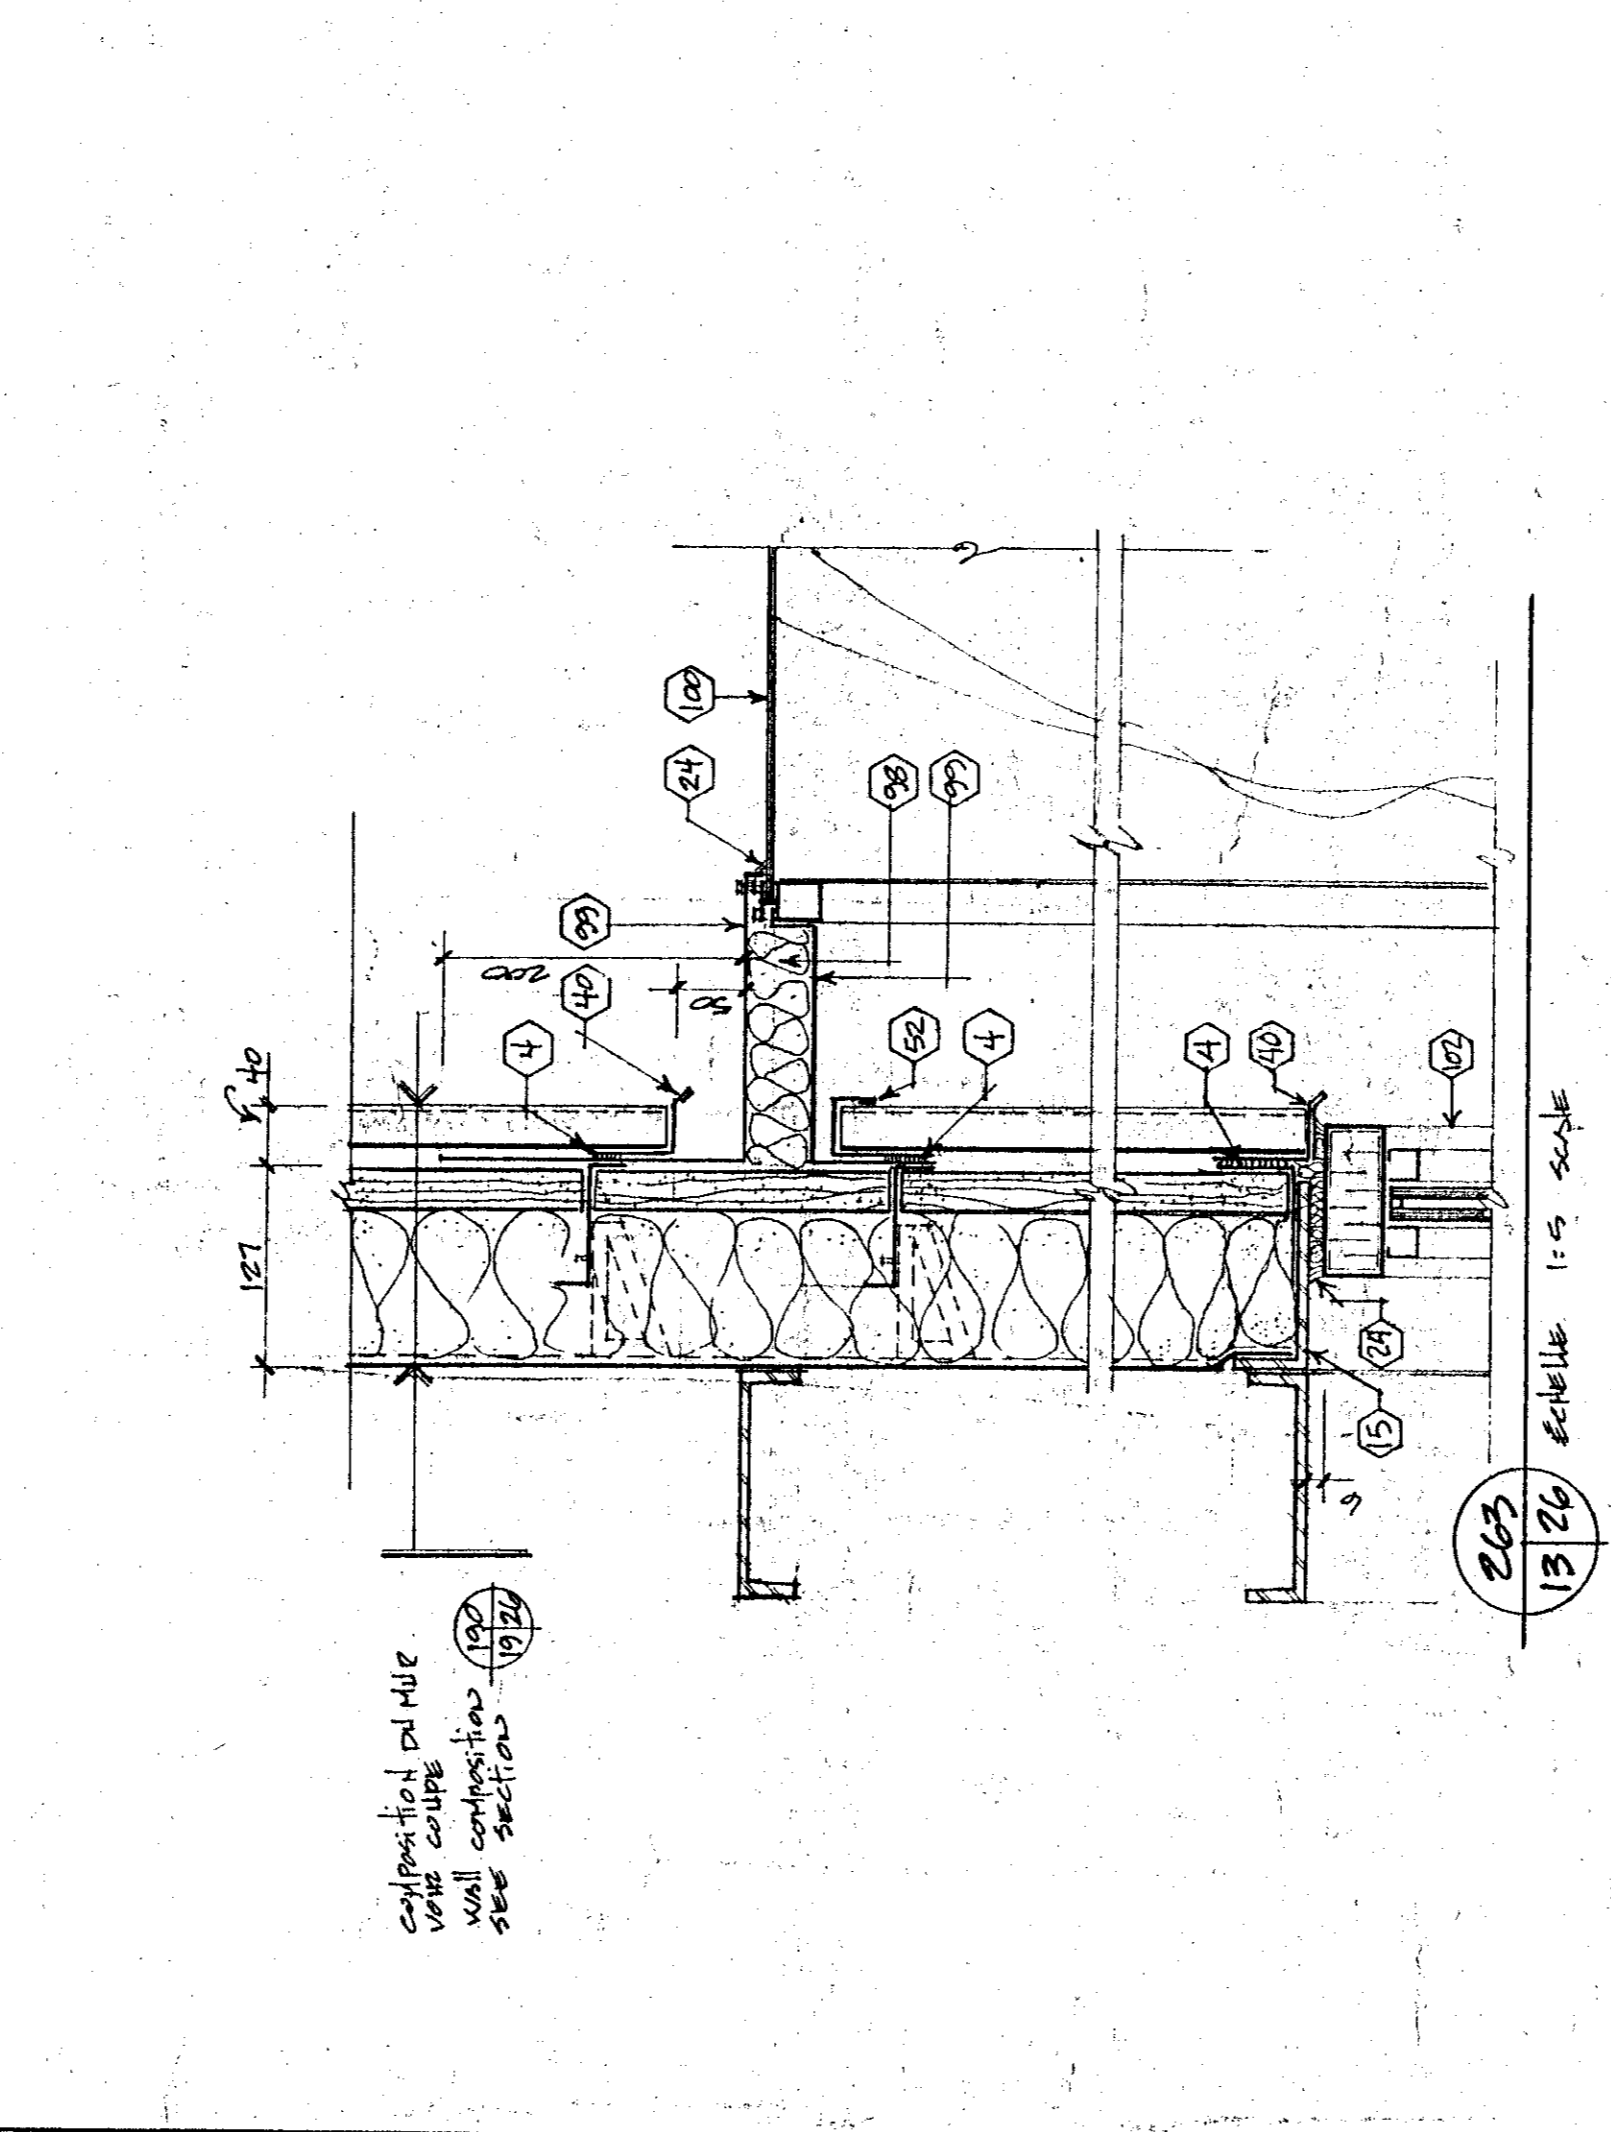


SECTION
Echelle 1:5

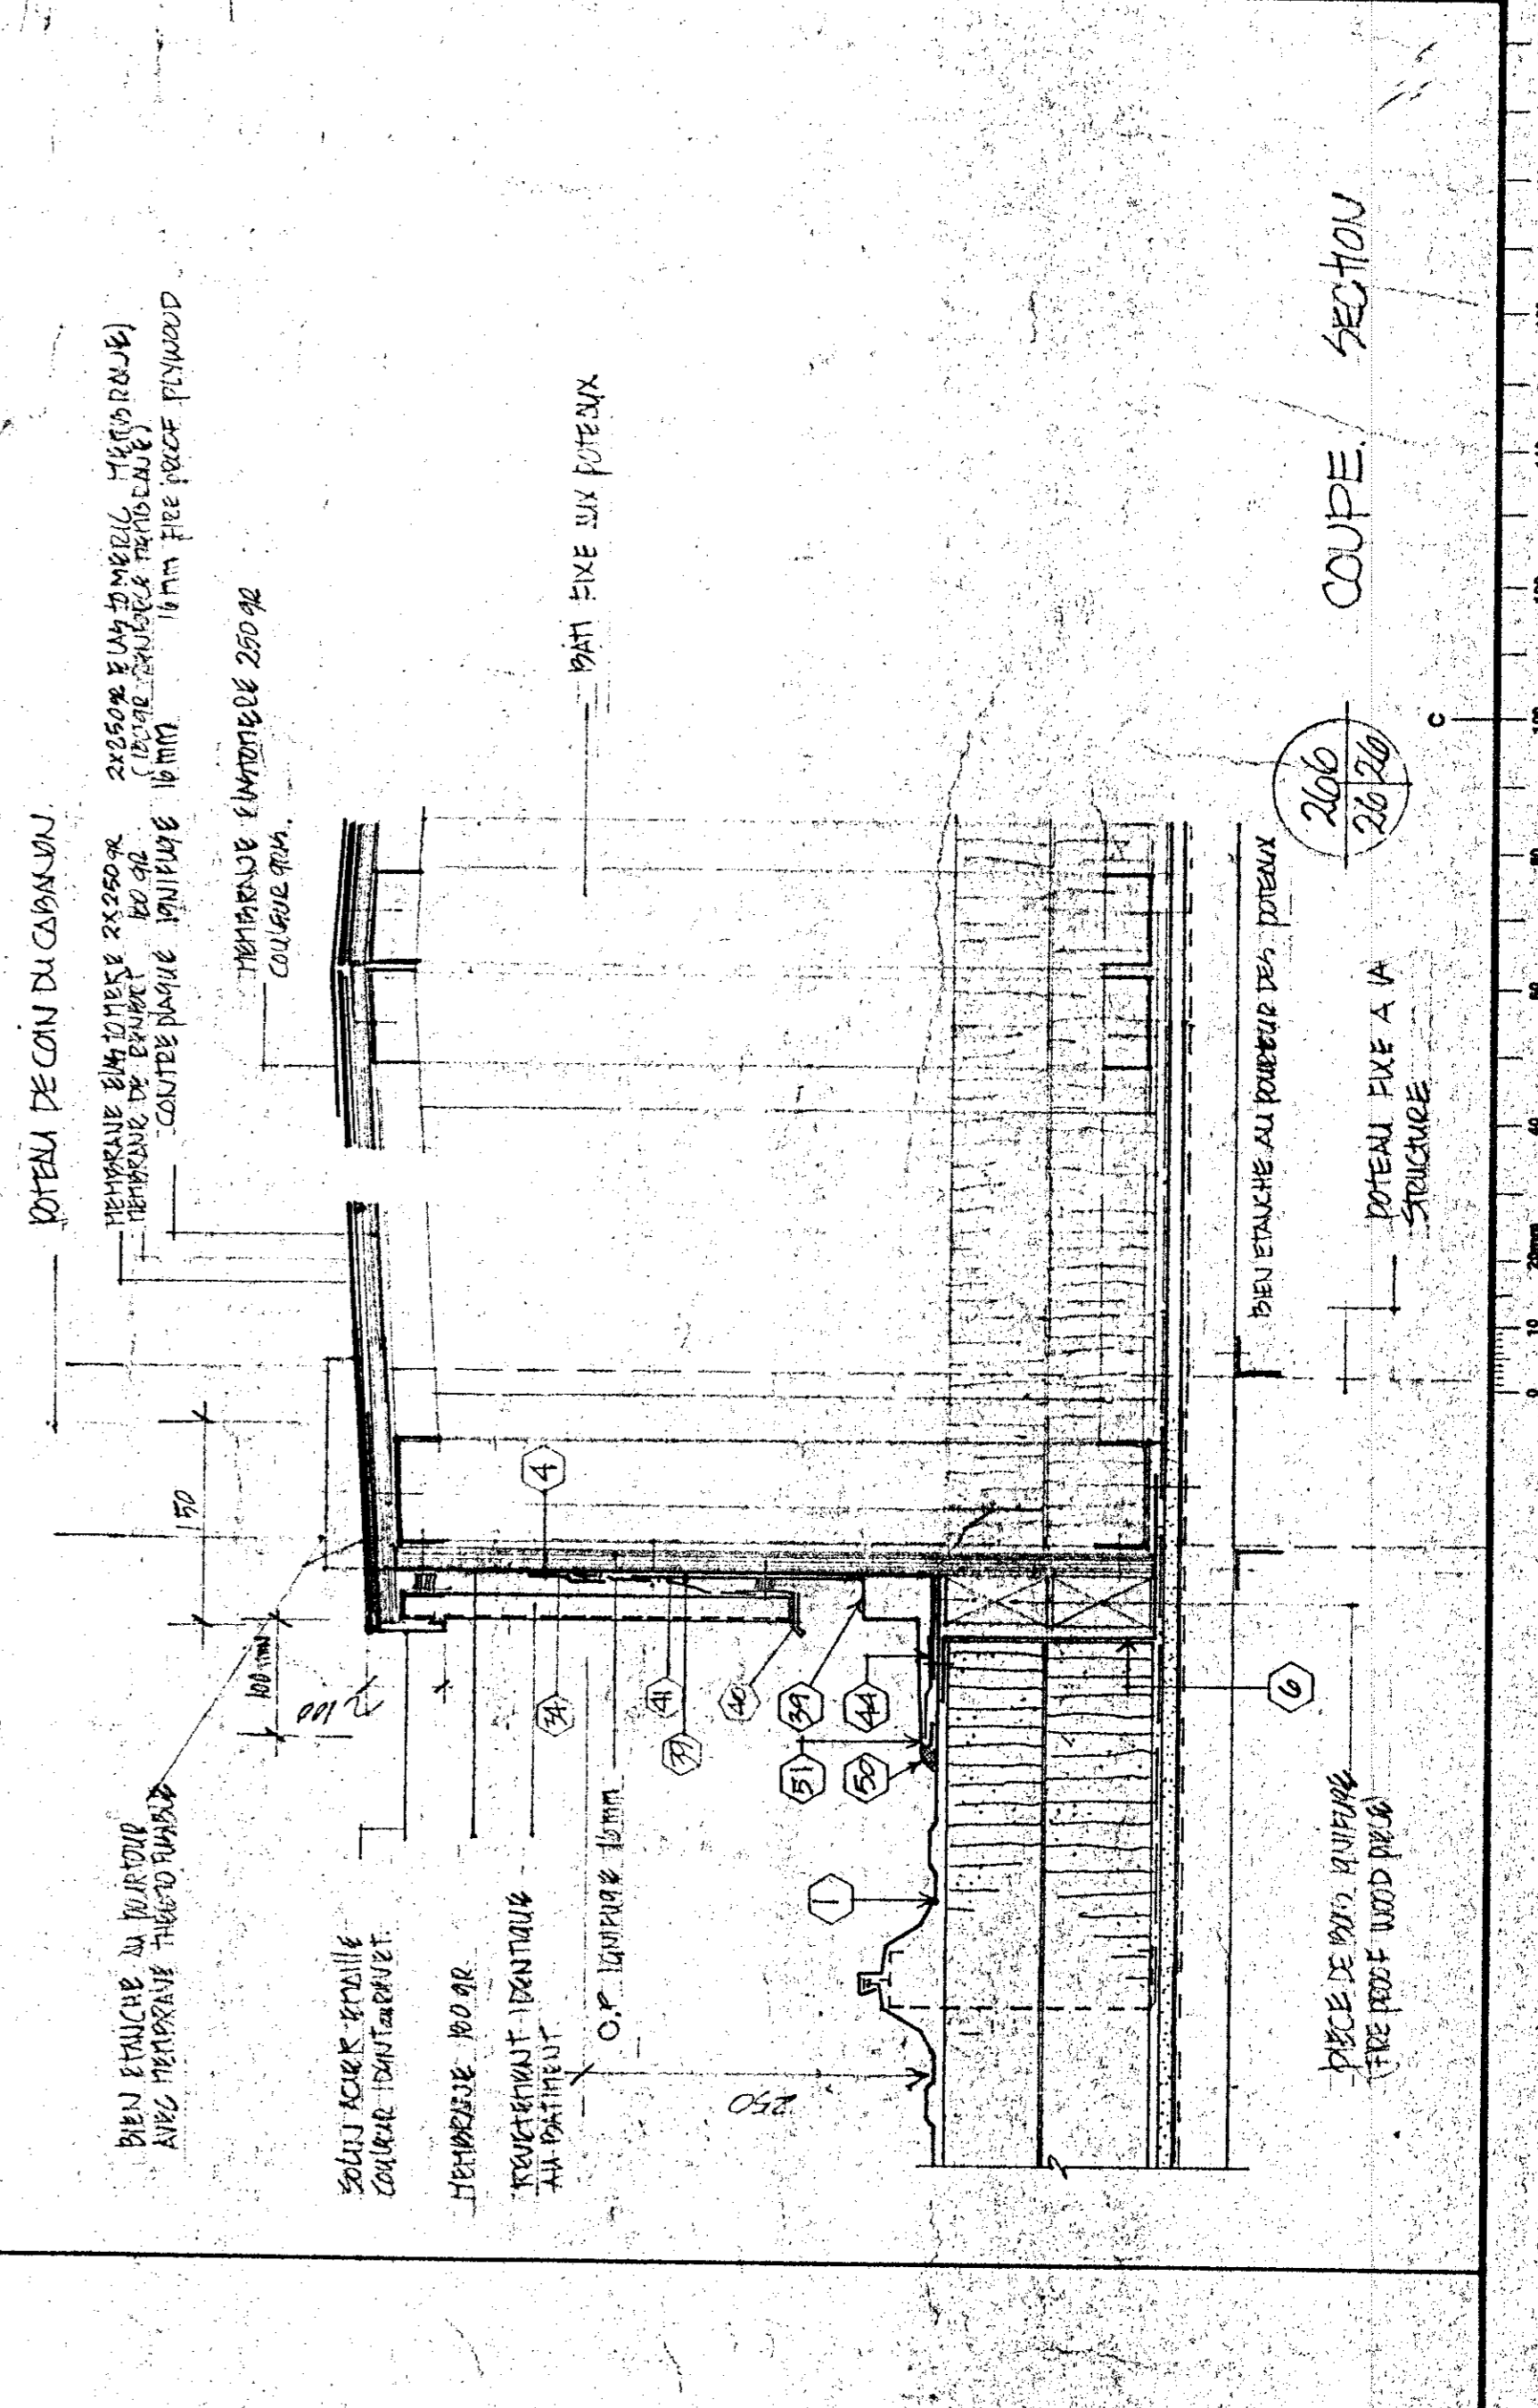COUPE SECTION
Echelle 1:5

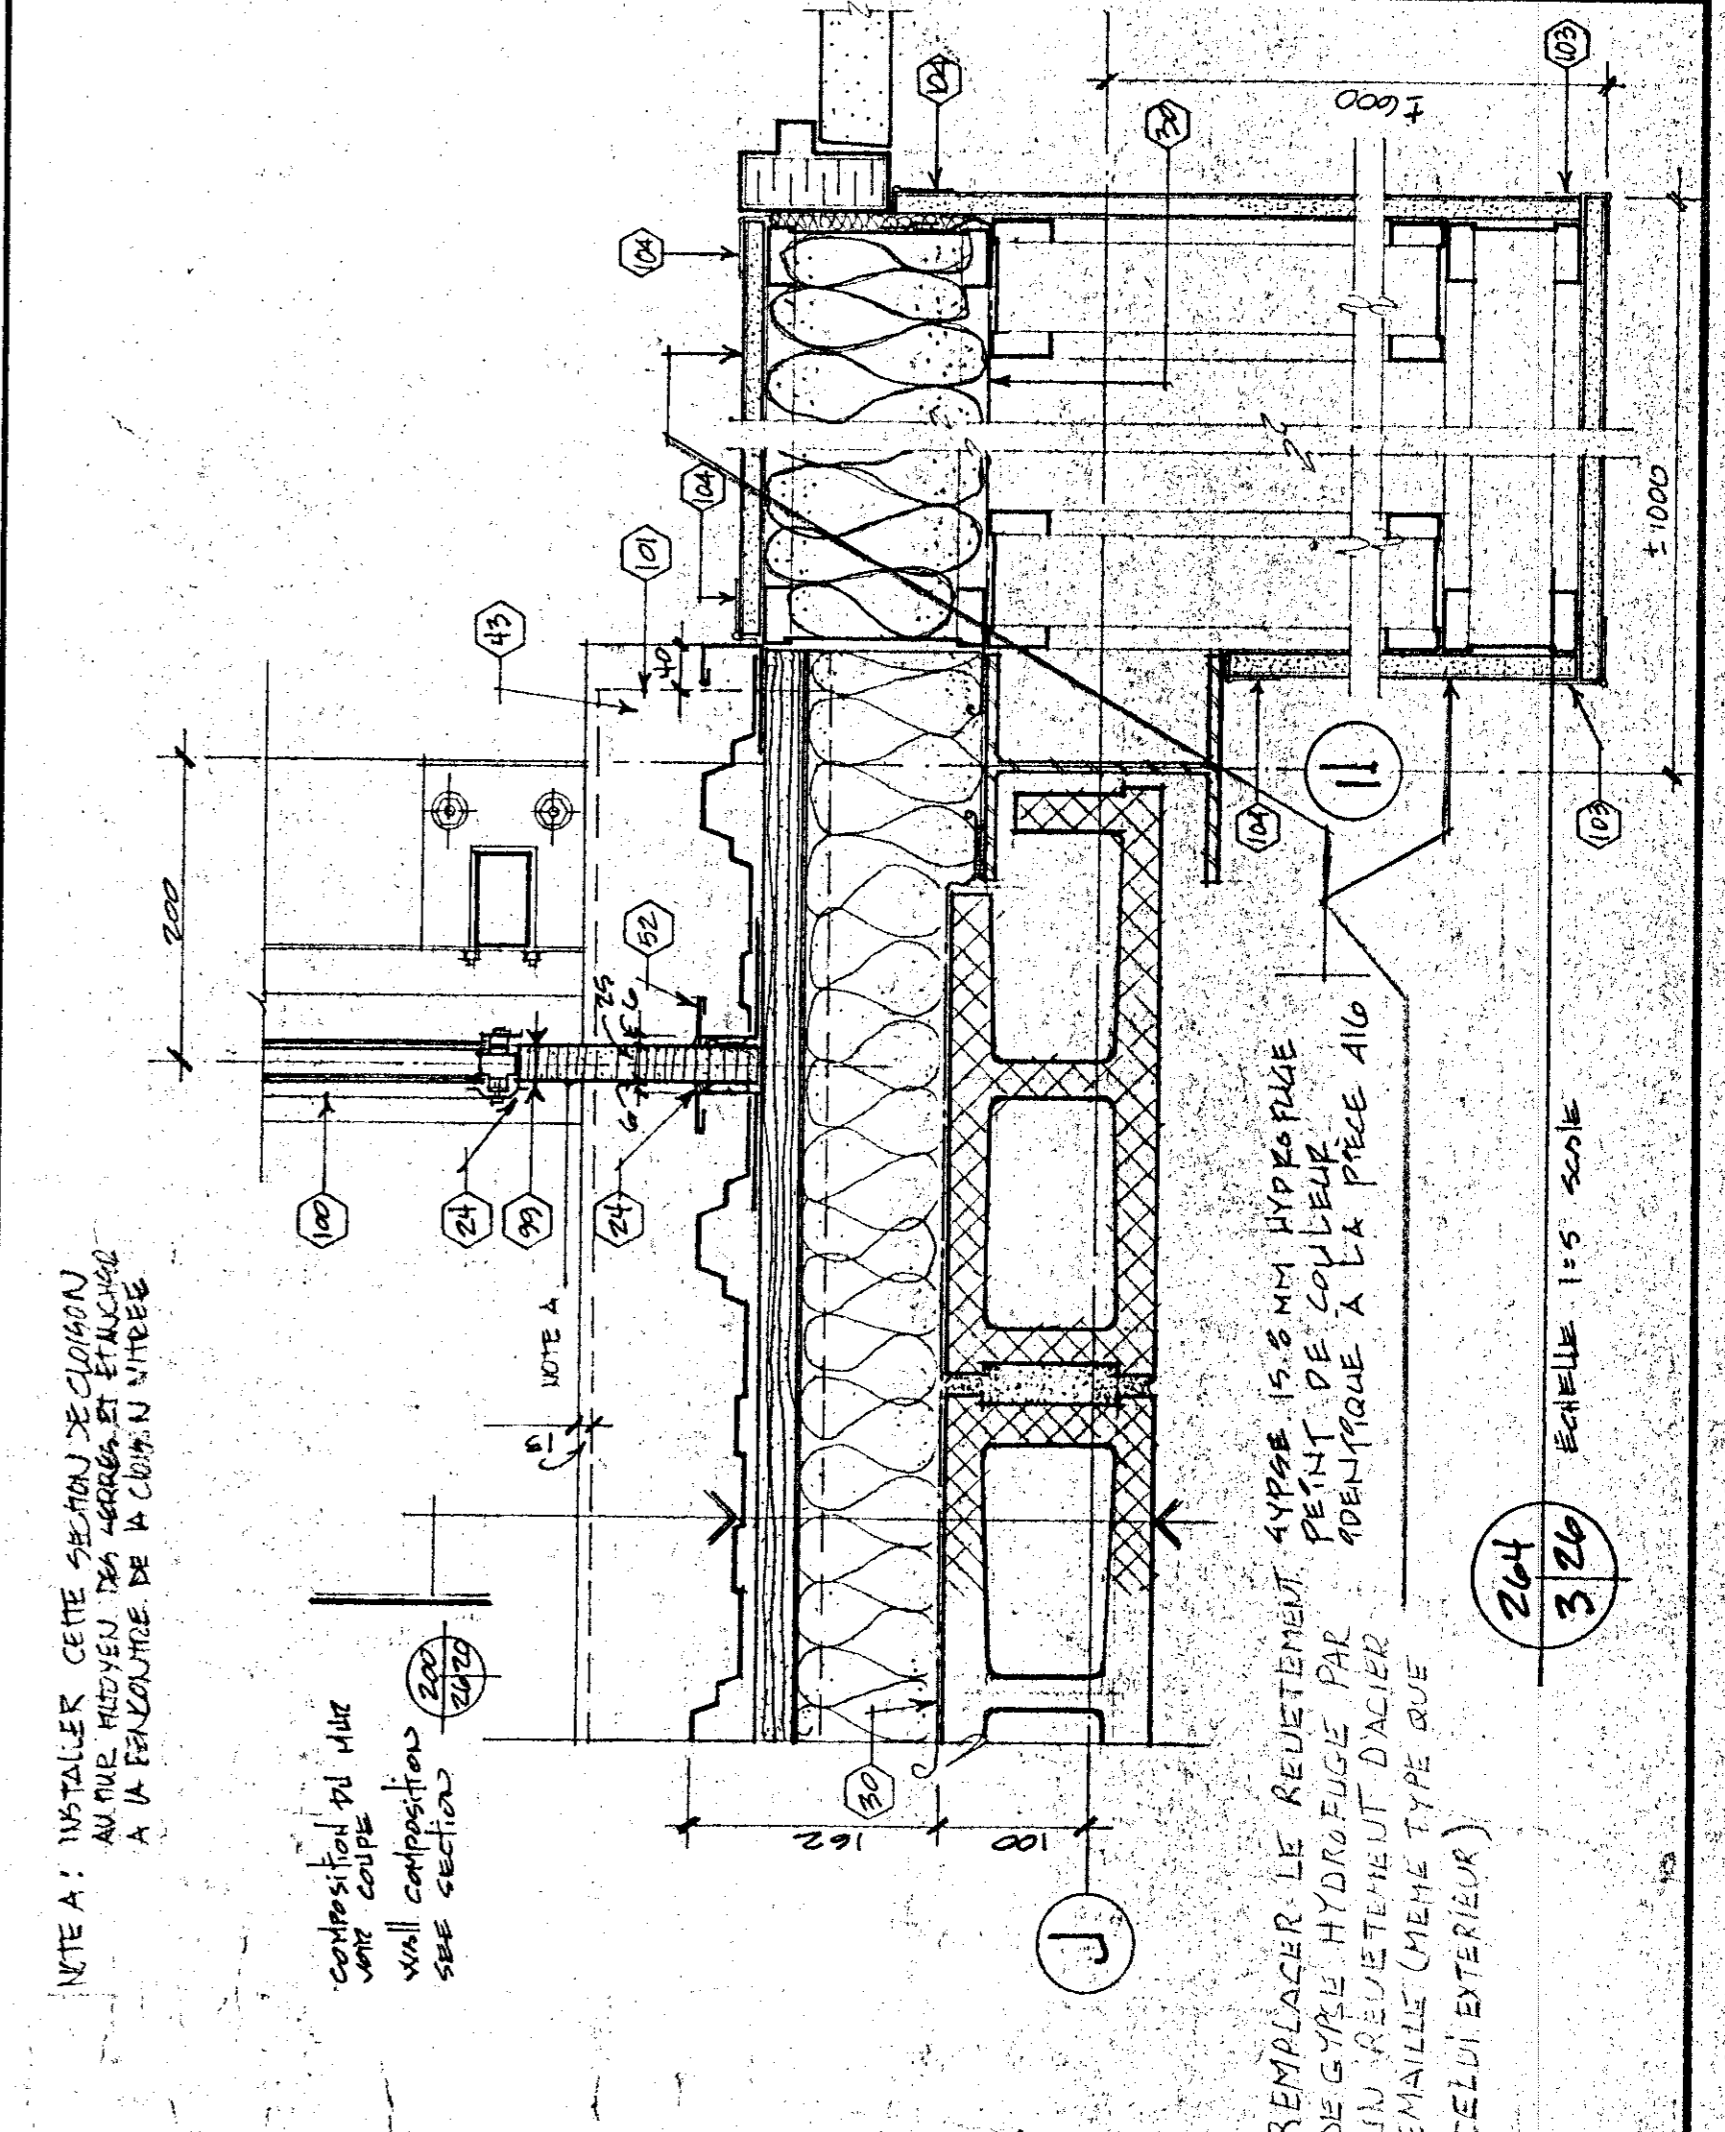

SECTION
Echelle 1:5


Tel que construit


revisions	date
A	
B	
C	

project
NORMANDIN
Cte Roberval
FERME EXPERIMENTALE
complexe bureau, laboratoires,
pavillon de services
EXPERIMENTAL FARM
offices, laboratories, services support
Building


design
FENÊTRES EXTERIEURES
ELEVATIONS ET DETAILS
EXTERIOR WINDOWS
ELEVATIONS AND DETAILS
SCHELE AS SHOWN

designed	SEEE DEETS	01/01/81
drawn	A.F.	14/11/81
checked		
approved		01/11/81
date		
author		
title		
client		
project number	767265	

drawing no.
A2191 009 B
no. du dessin
A21 JE43/100

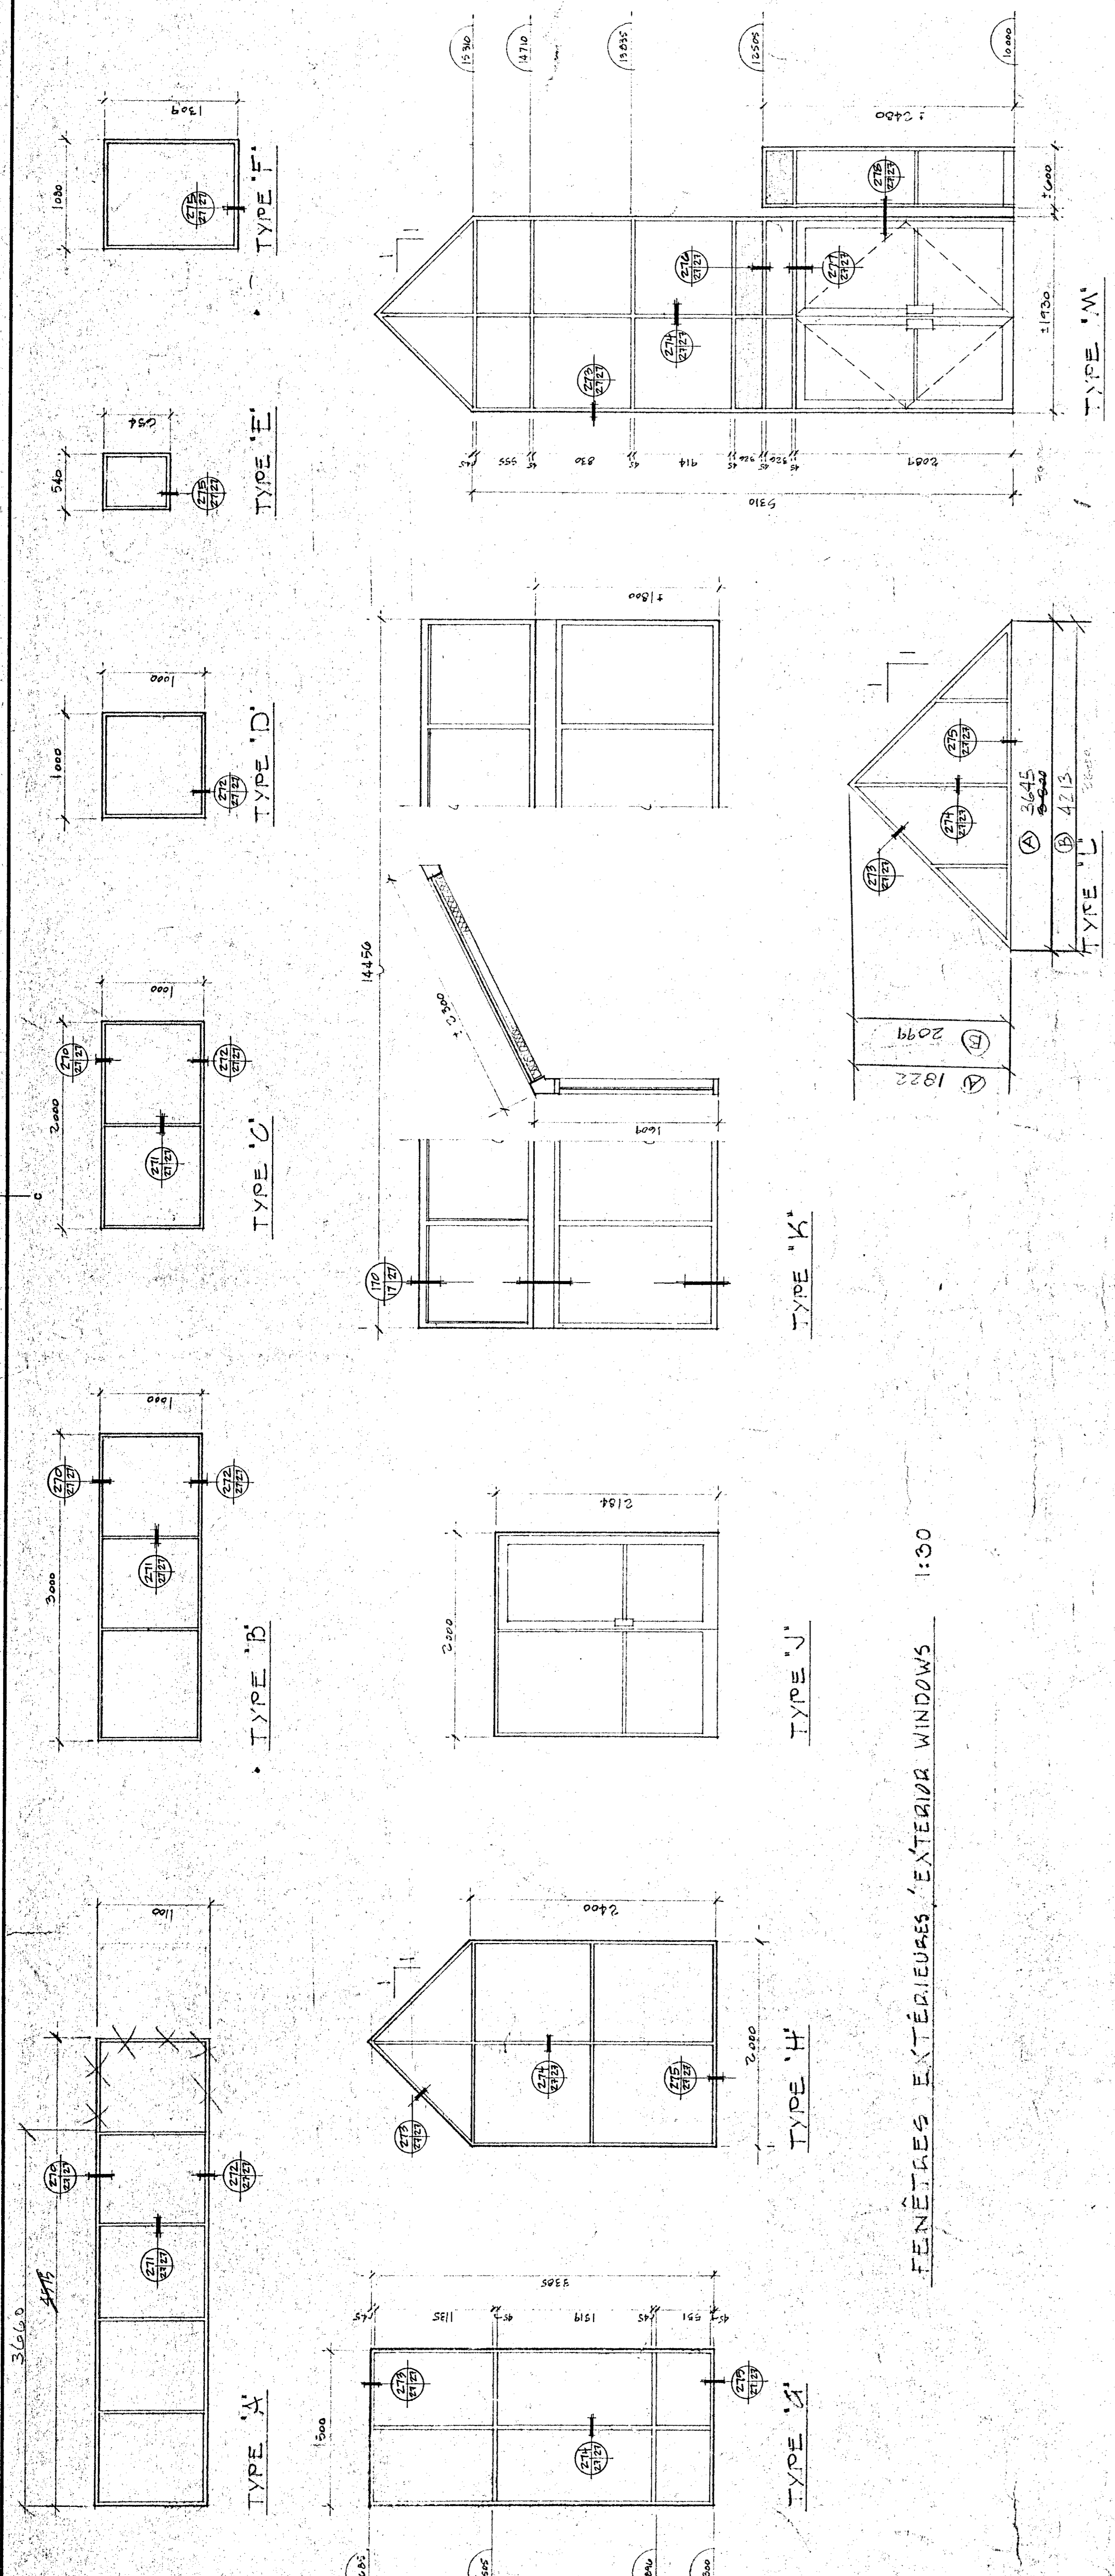

FENÊTRES EXTERIEURES / EXTERIOR WINDOWS 1:30

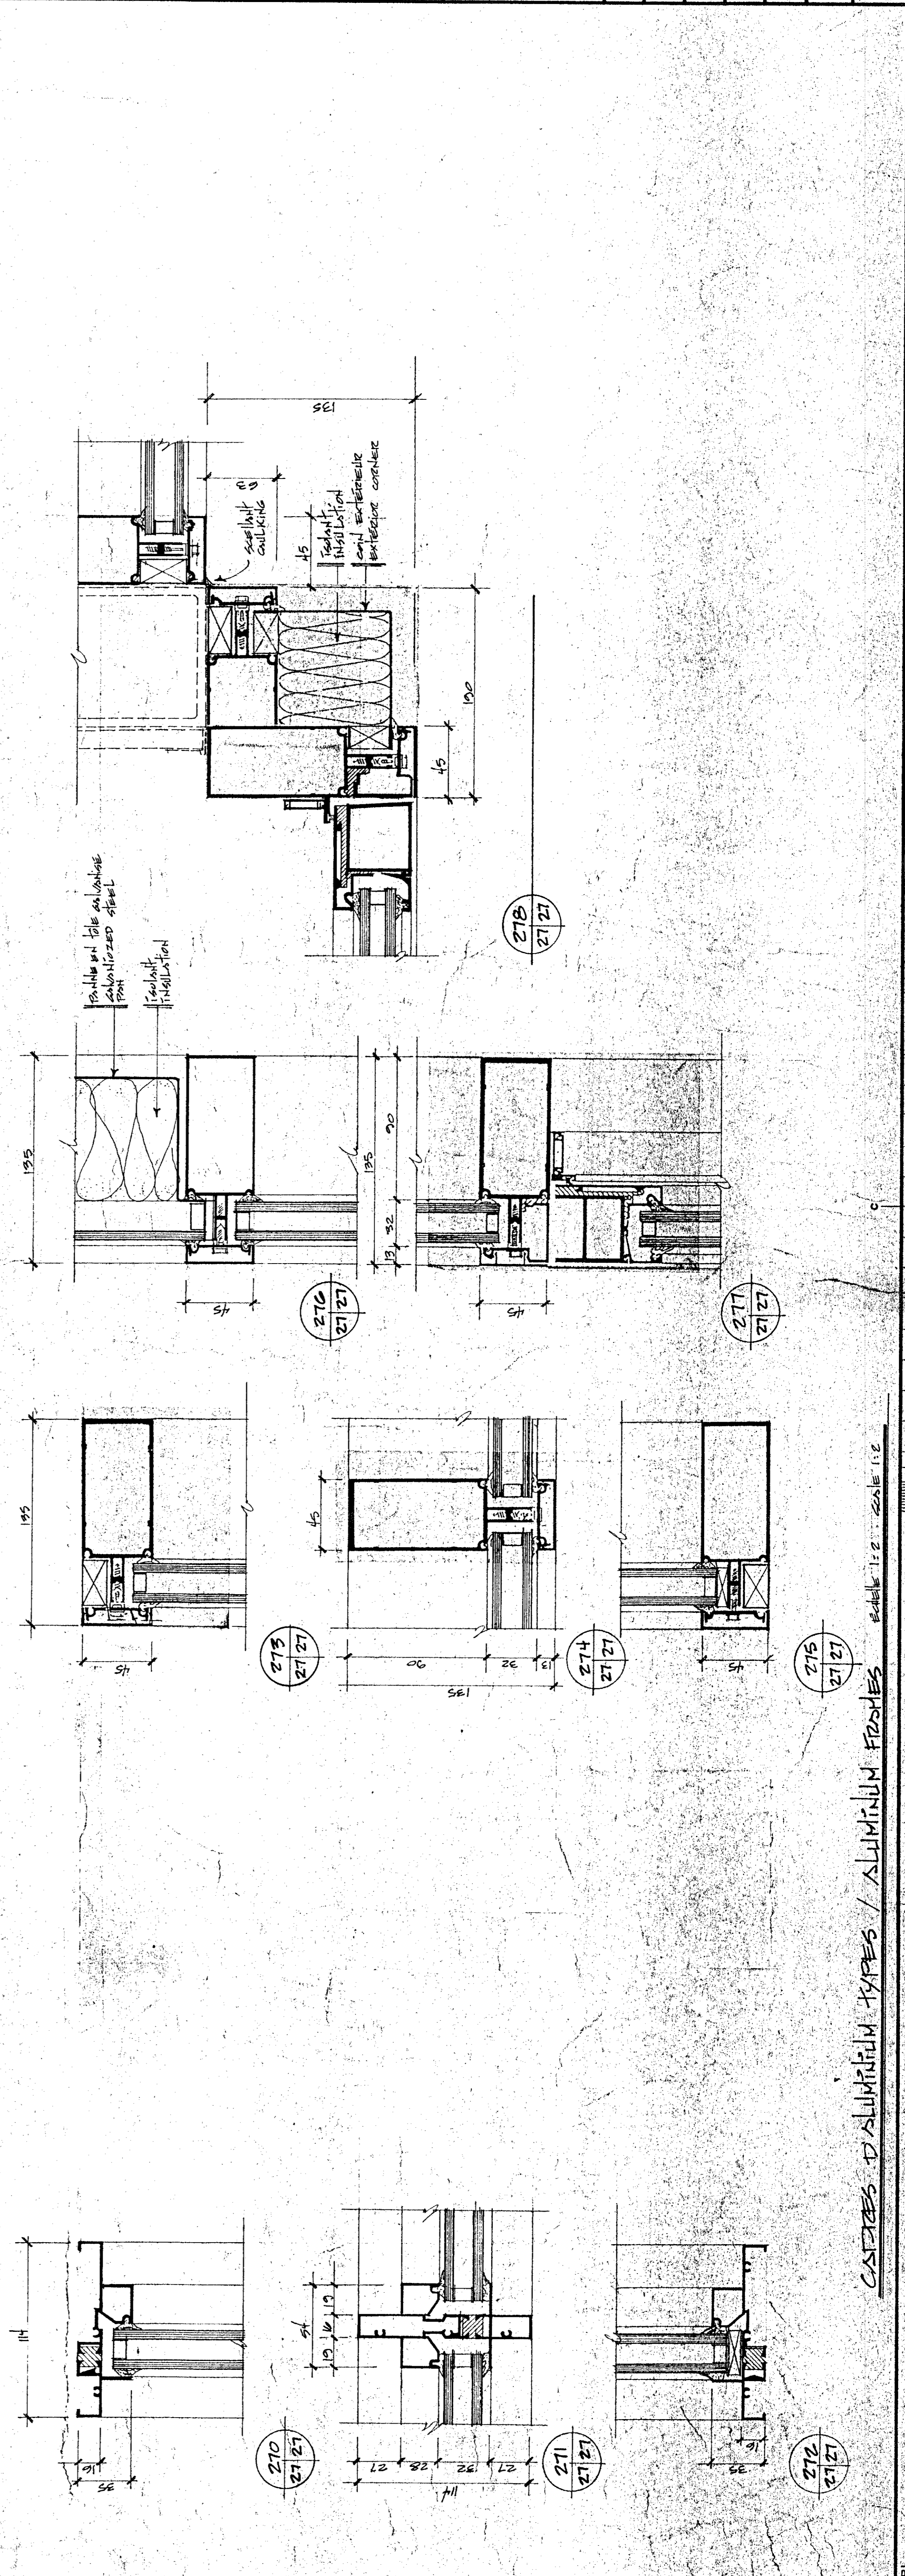








CADRES D'ALUMINIUM TYPES / ALUMINUM FRAMES

90018-M

LE CONSTRUCTEUR DOIT PRÉVOIR ET VÉRIFIER TOUTES LES DIMENSIONS SUR PLACE AVANT DE COMMENCER LES TRAVAUX. LE CONSTRUCTEUR ASSUME LA RESPONSABILITÉ QUANT À LA CORRECTITUDE DES DIMENSIONS. LE CONTRACTEUR DOIT APPRÉHENSER TOUTE SURFACE QUI A ÉTÉ DÉCOUVERTE OU DÉTRUITE PENDANT LES TRAVAUX. TOUTES LES SURFACES DÉCOUVERTES AUX INTÉRIEURS DOIVENT ÊTRE PROTÉGÉES CONTRE LES INTÉRIEURS. LE CONTRACTEUR DOIT VÉRIFIER TOUTES LES DIMENSIONS SUR PLACE AVANT DE COMMENCER LES TRAVAUX. LE CONTRACTEUR ASSUME LA RESPONSABILITÉ QUANT À LA CORRECTITUDE DES DIMENSIONS. LE REPAIR AND REBUILD IN THE SAME MANNER OR BETTER DURING THE PRESENT PROJECT. ALL DIMENSIONS MUST BE CHECKED IN ALL POINTS AND PRESENT AN ASPECT OF VIEW.

Tel que construit

révision	date
A	
B	
C	

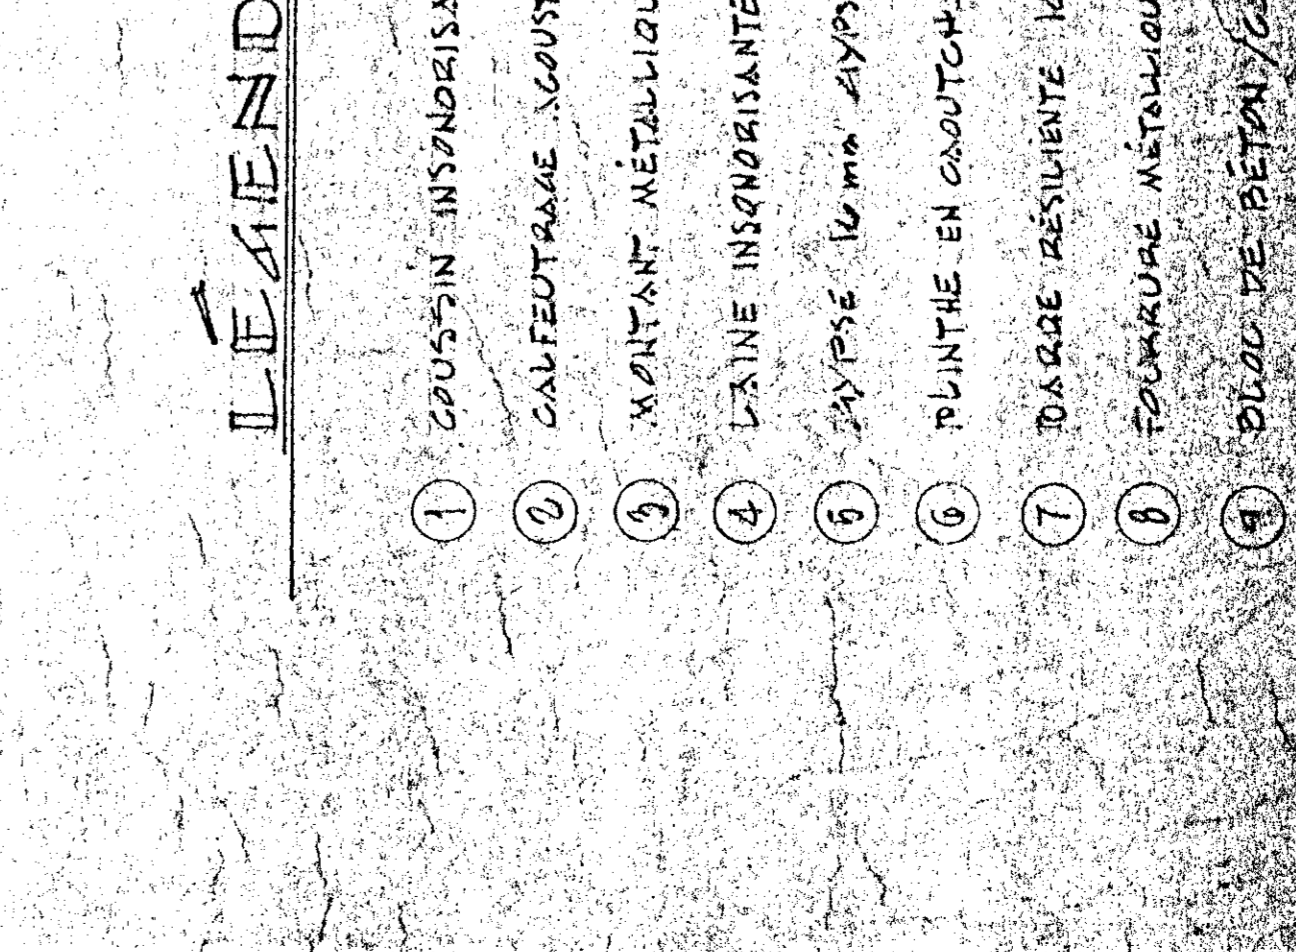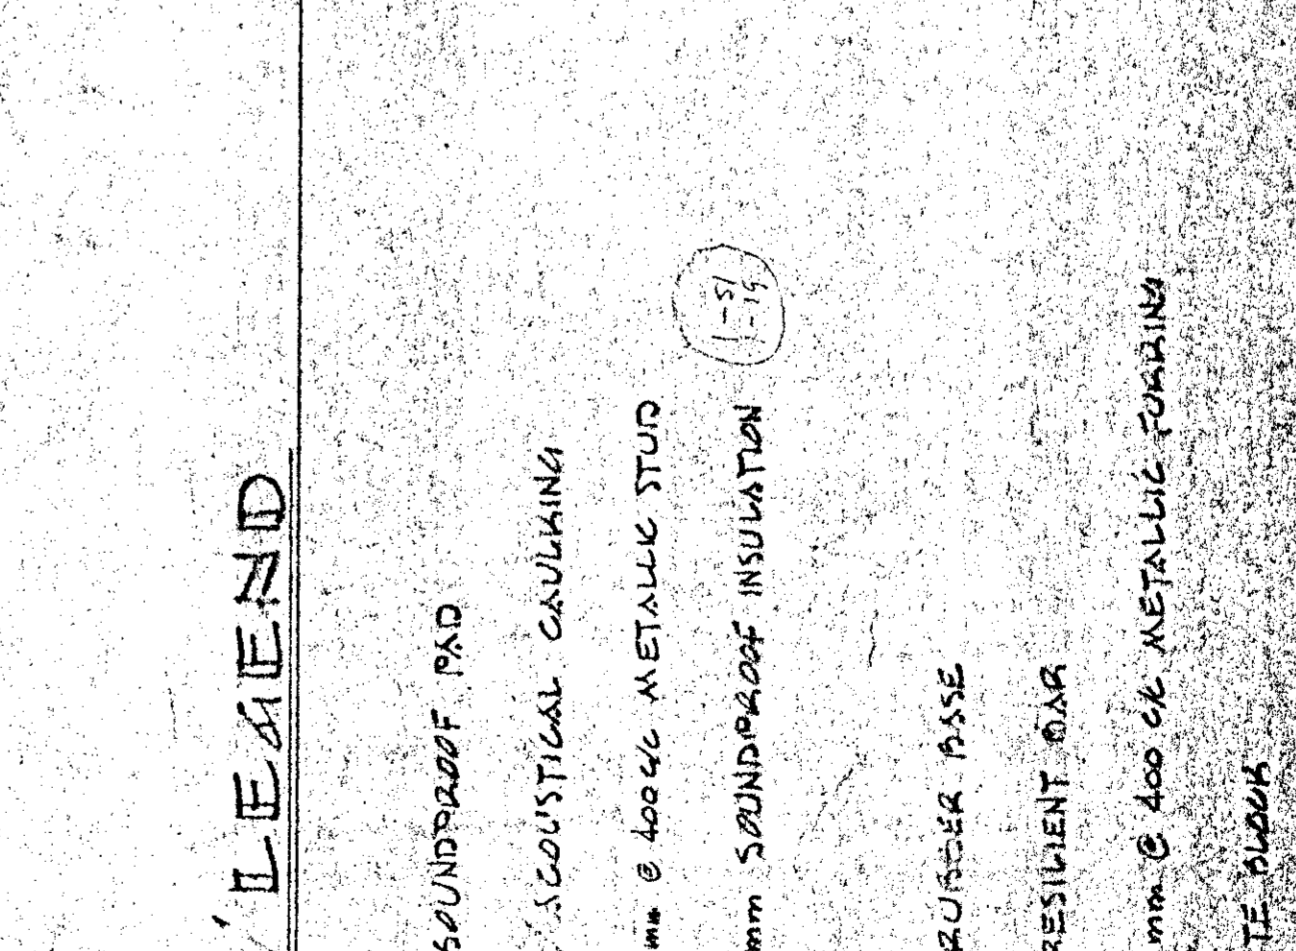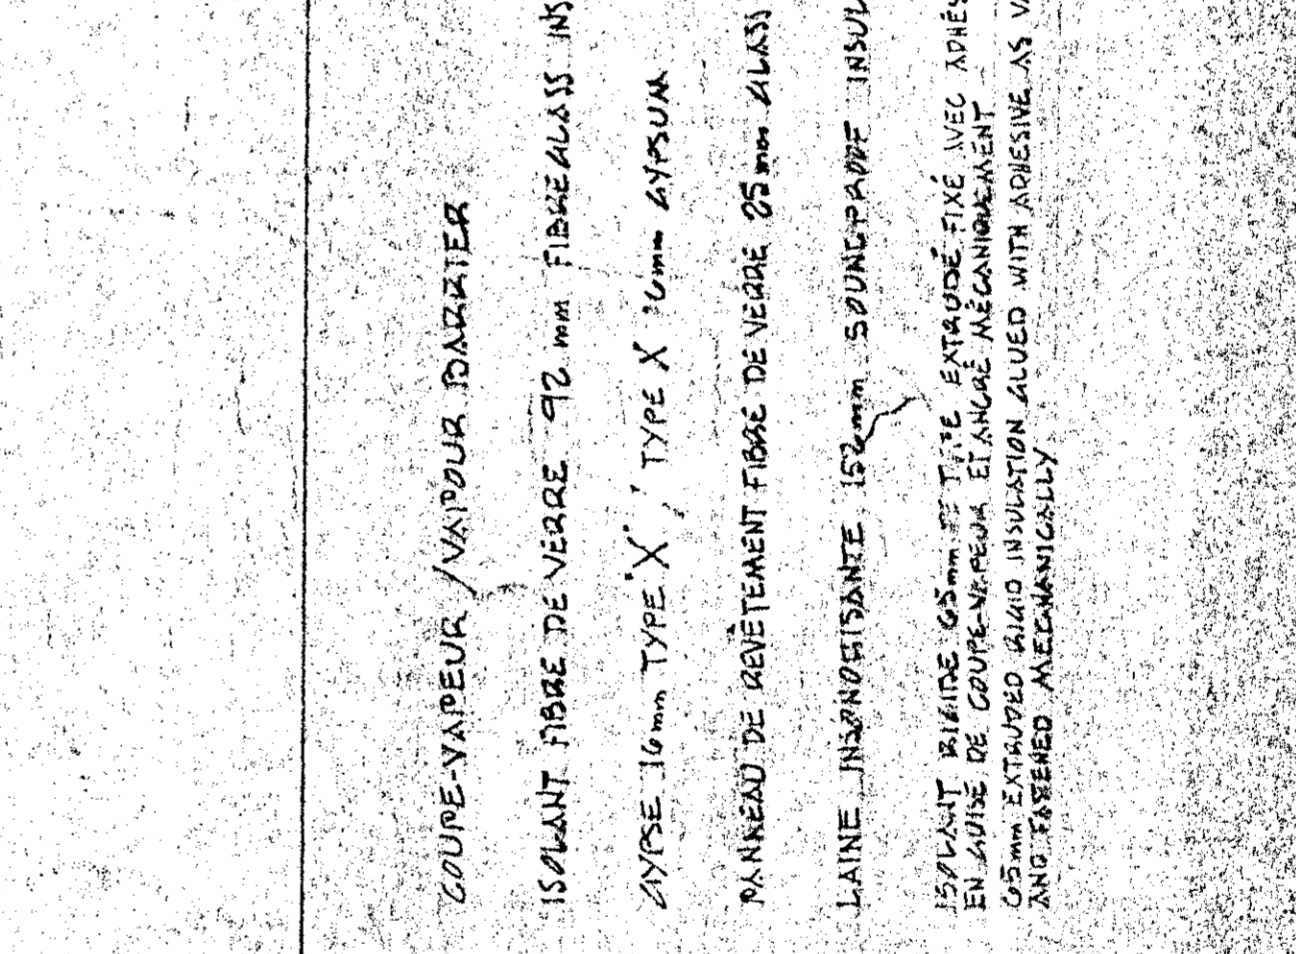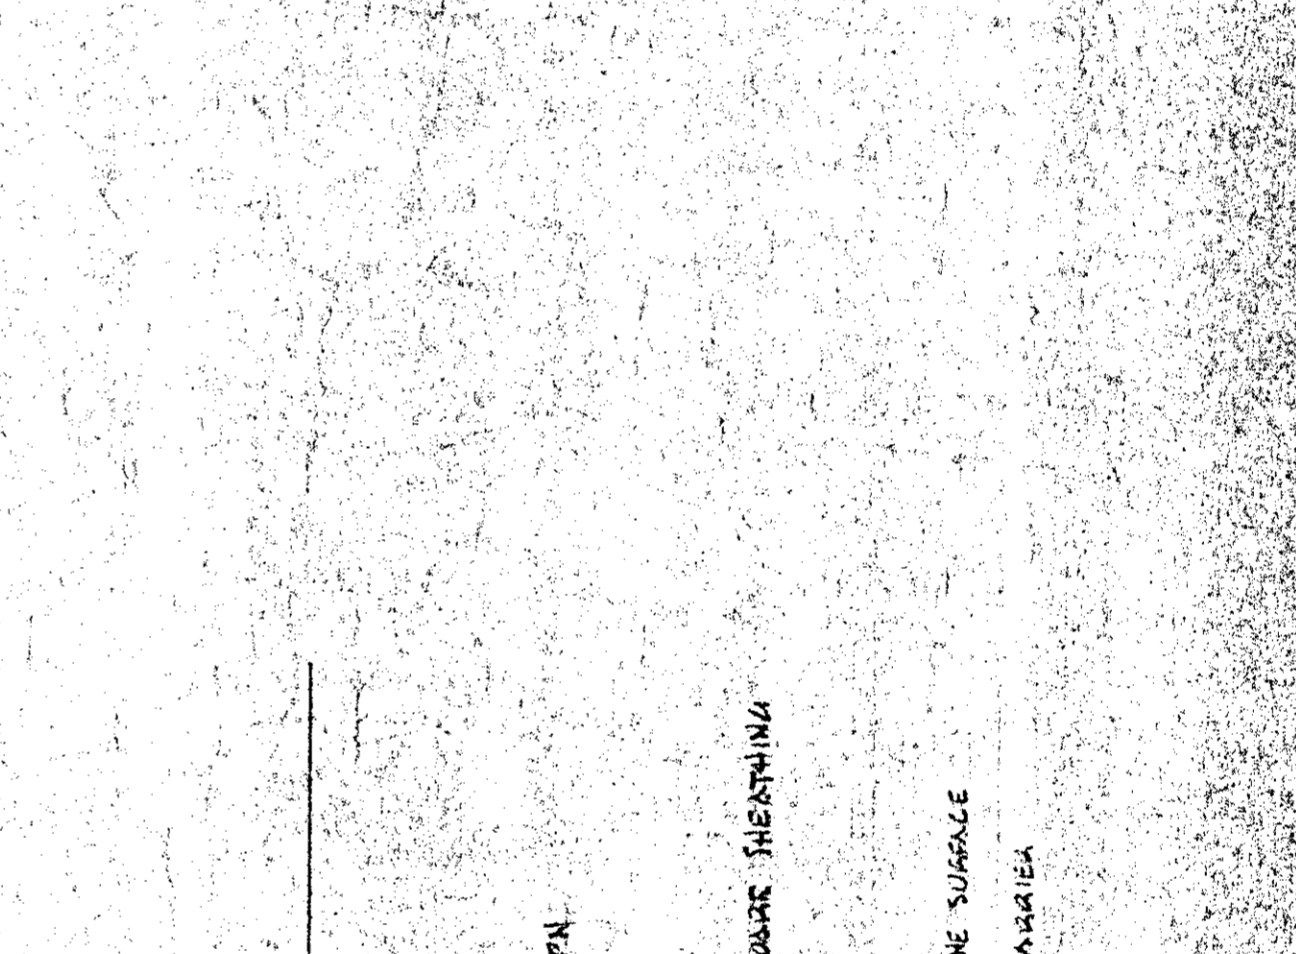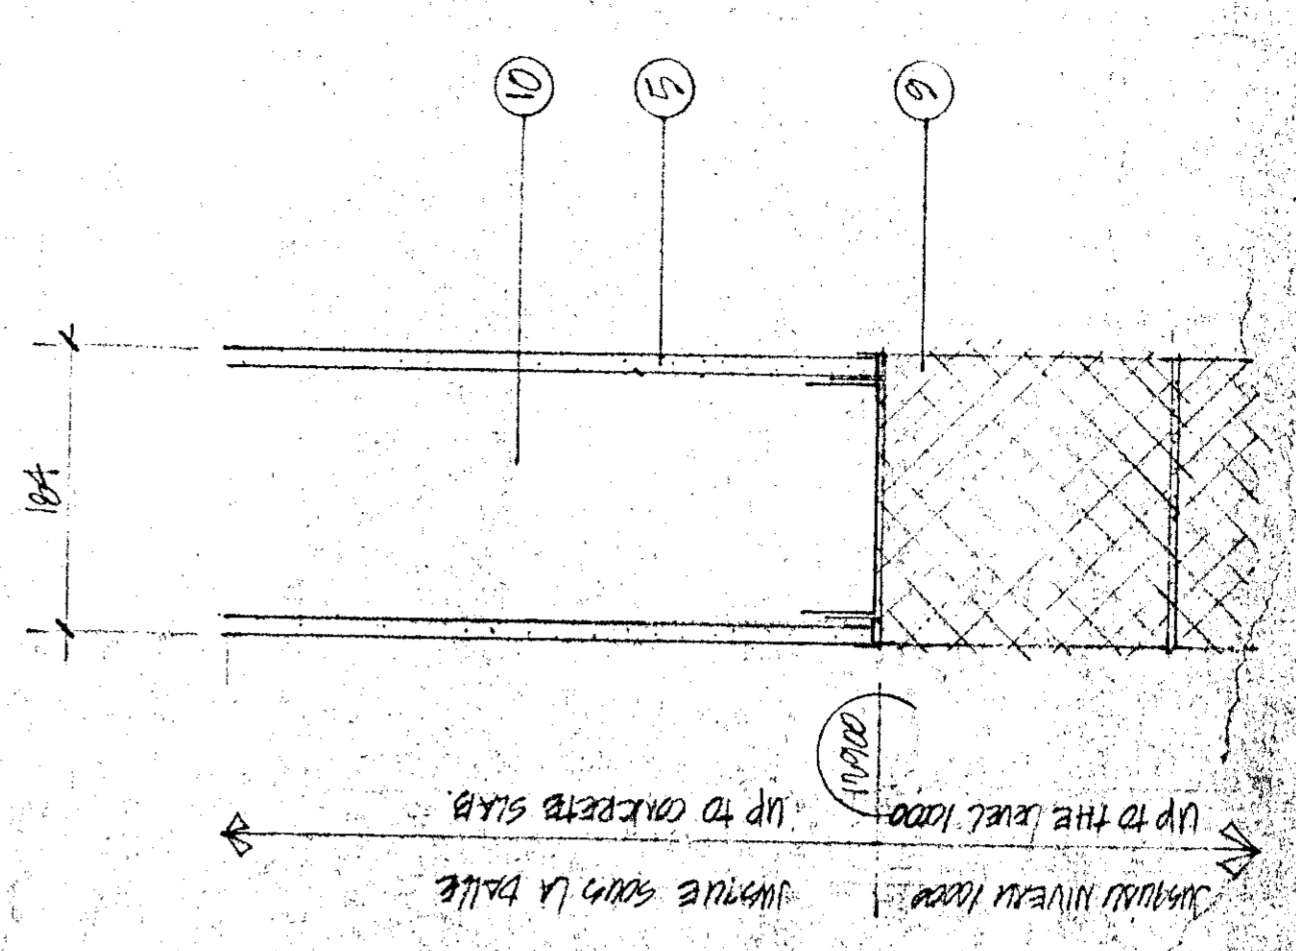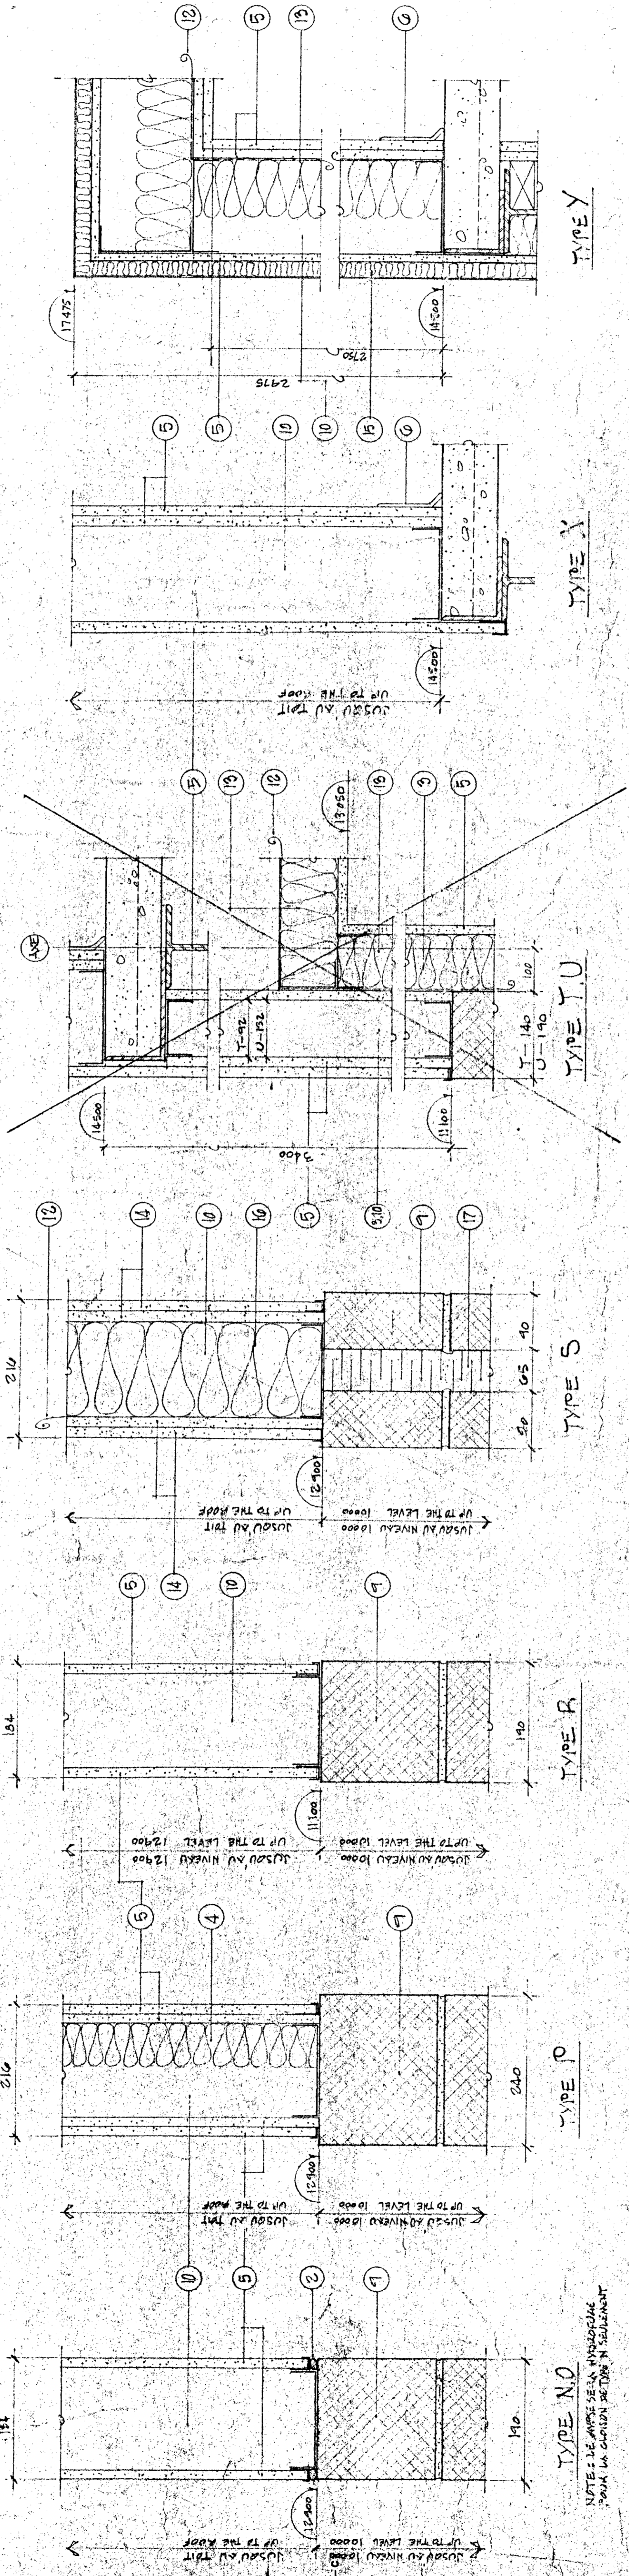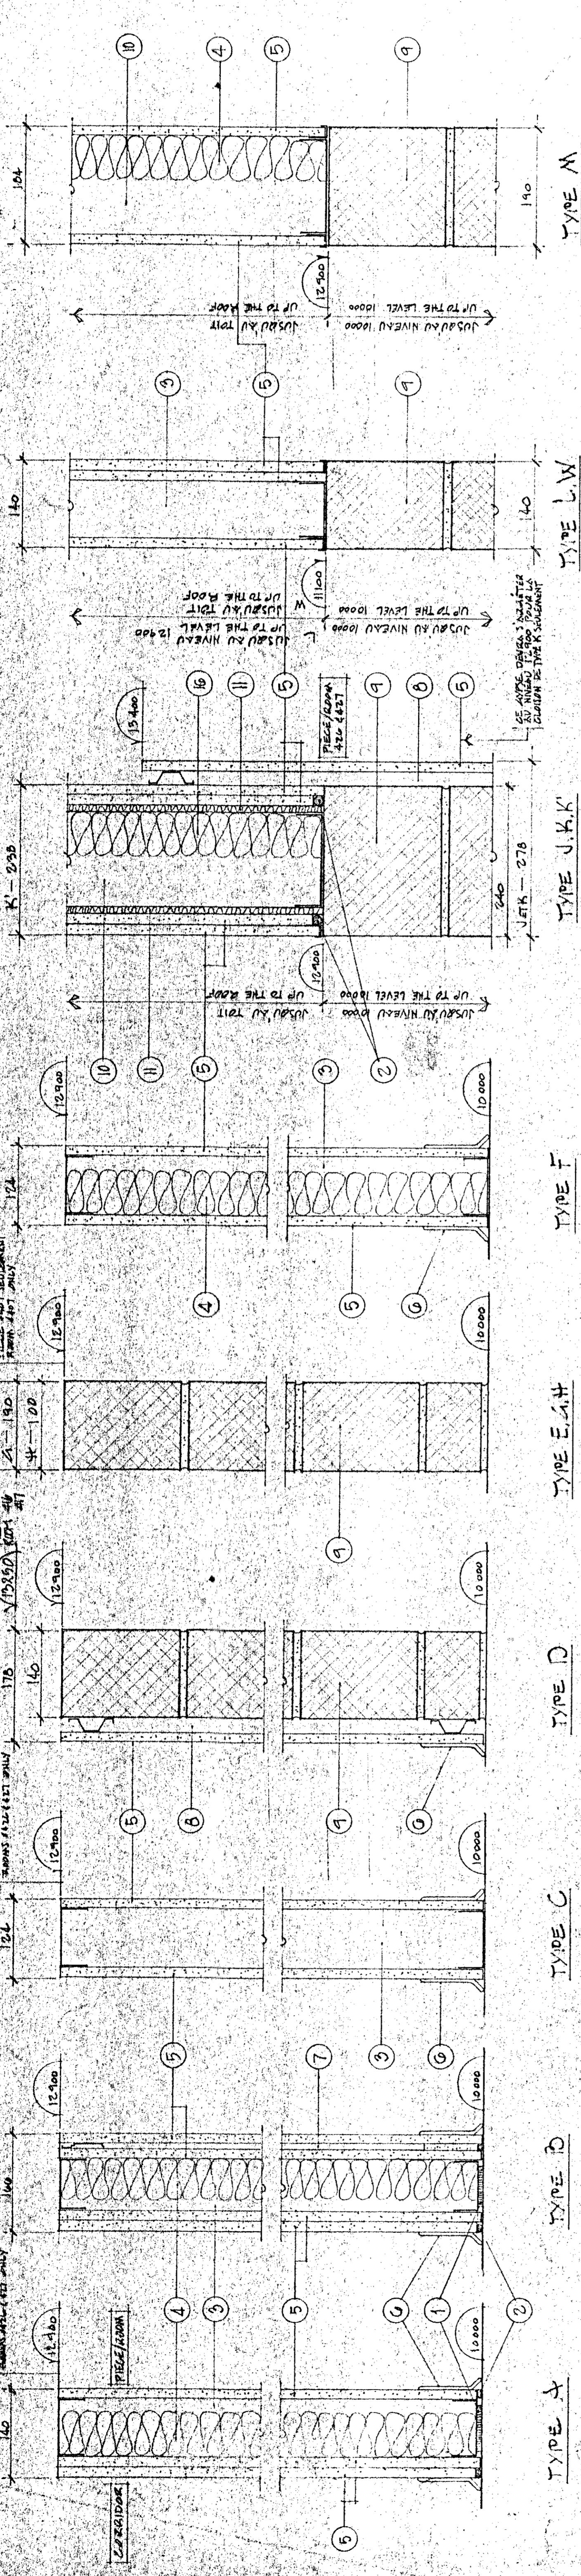

LEGENDE / LEAD






Tel que construit





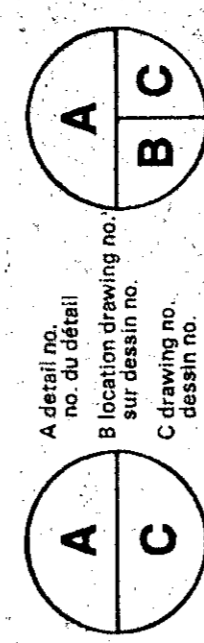


PROJET: **NORMANDIN**
 cte Roberval
 FERME EXPERIMENTALE
 complexe buxiers, laboratoires,
 pavillons de services

EXPERIMENTAL FARM
 offices, laboratories, services support
 building

CLANS VITRÉS
GLAZED PARTITIONS


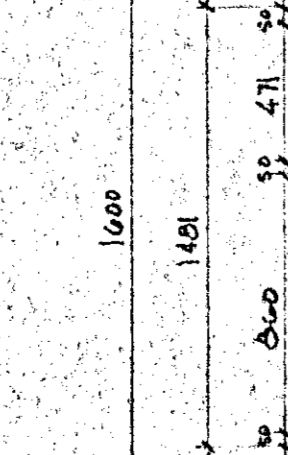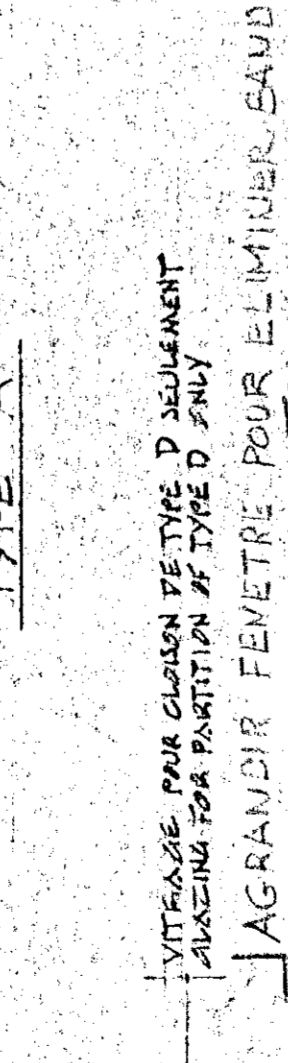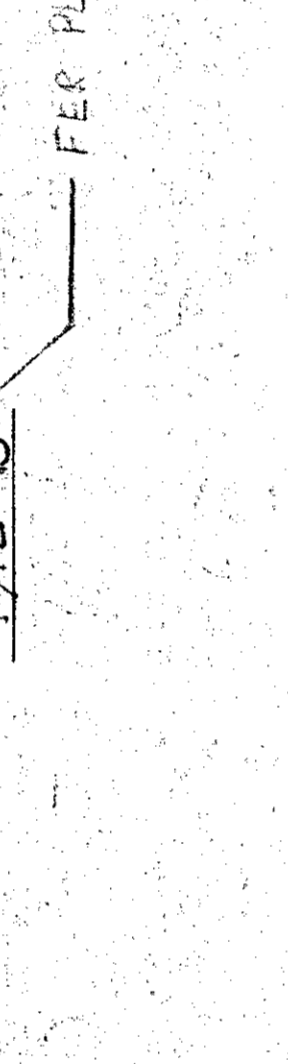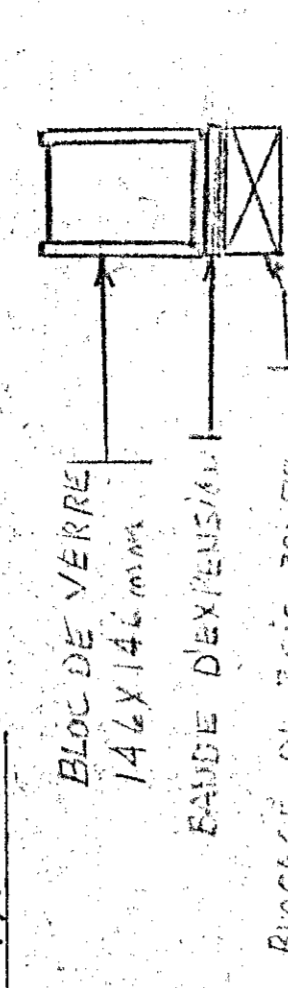
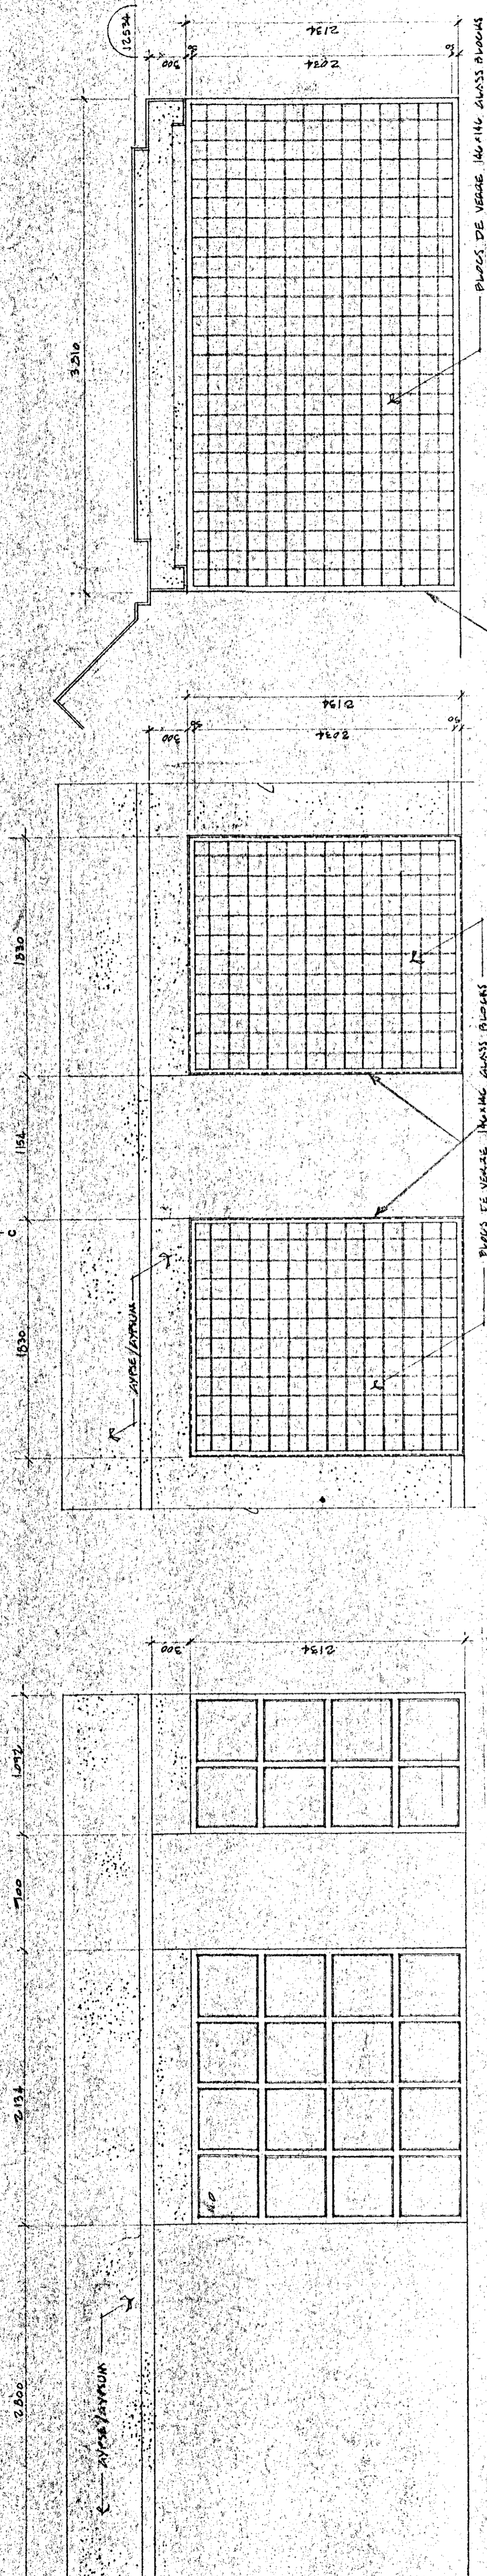


NOTE



HORS CONTRAT

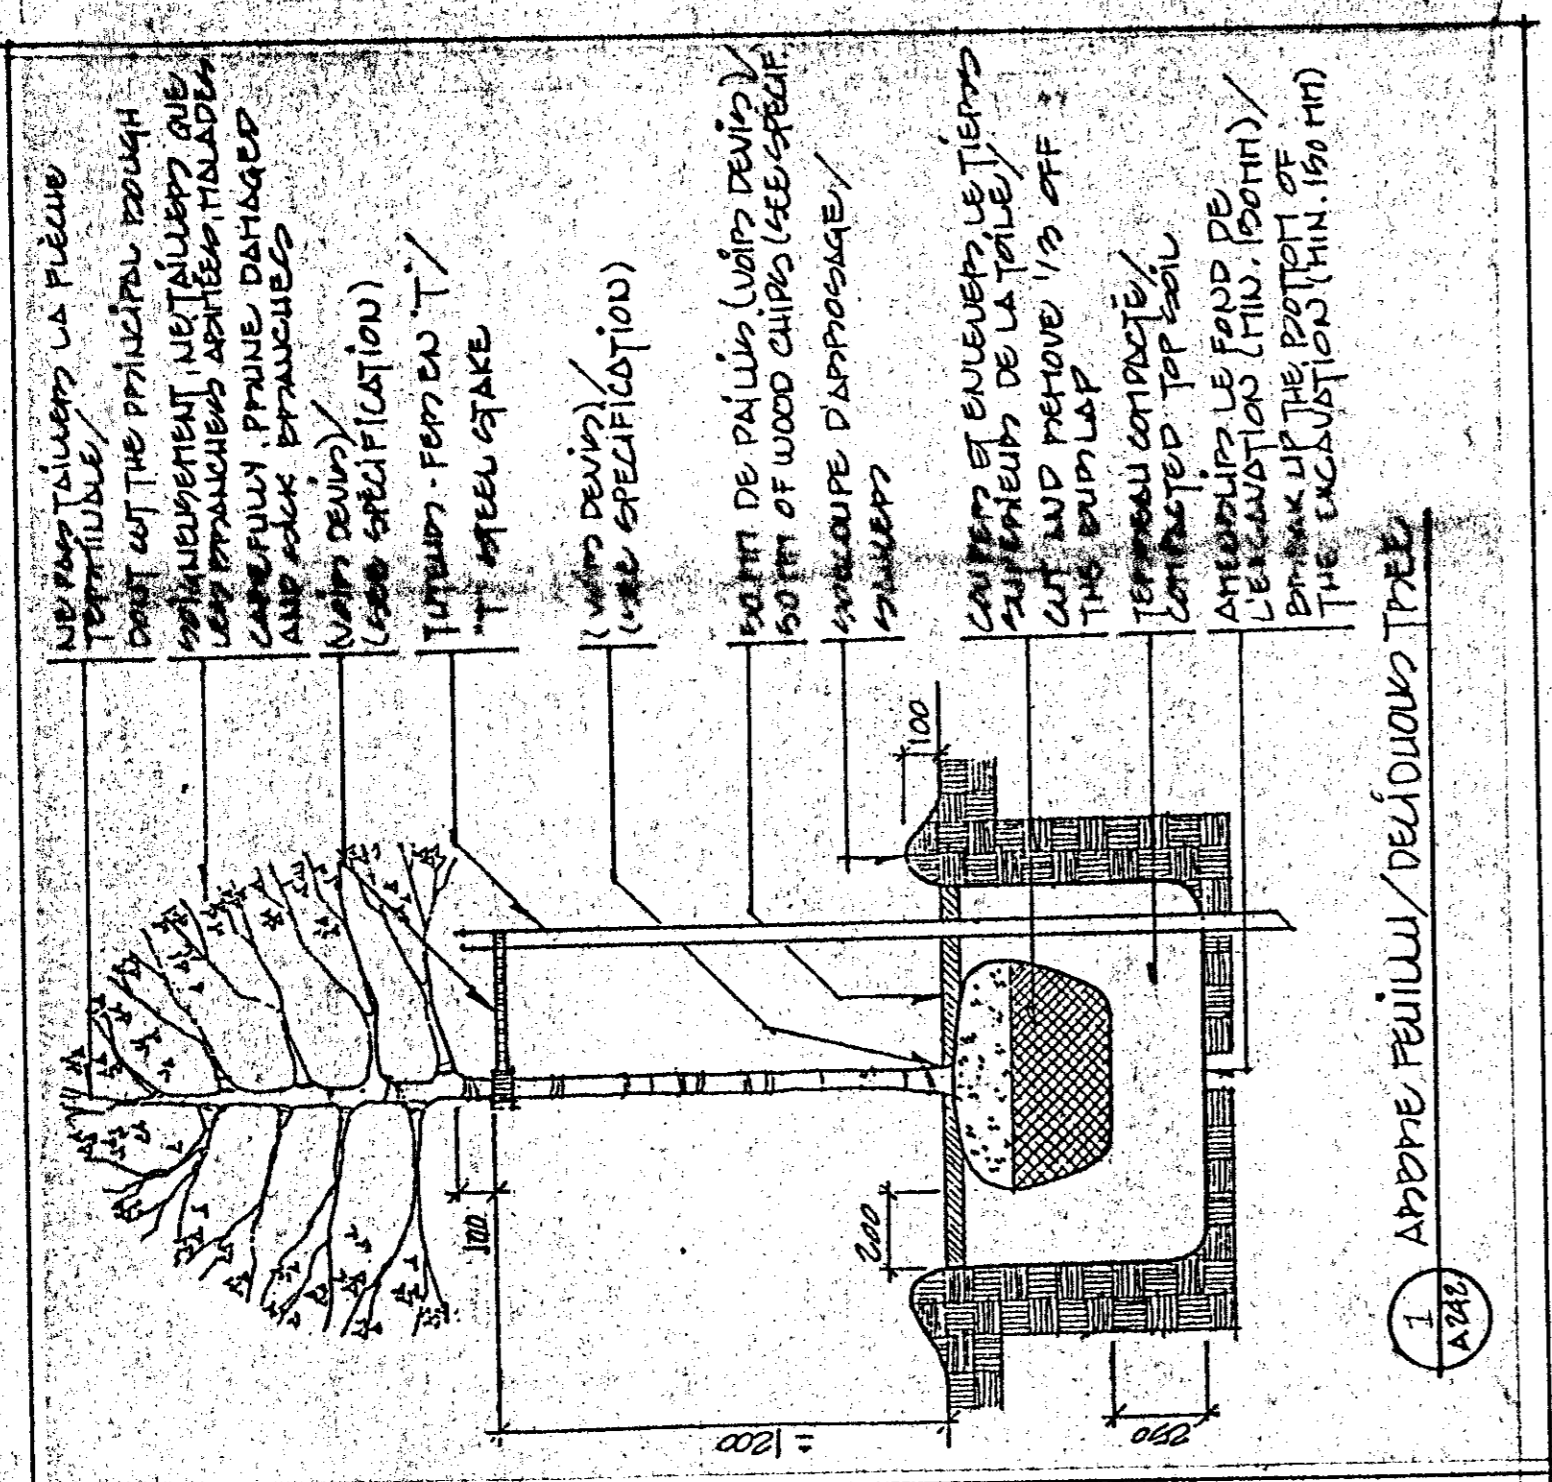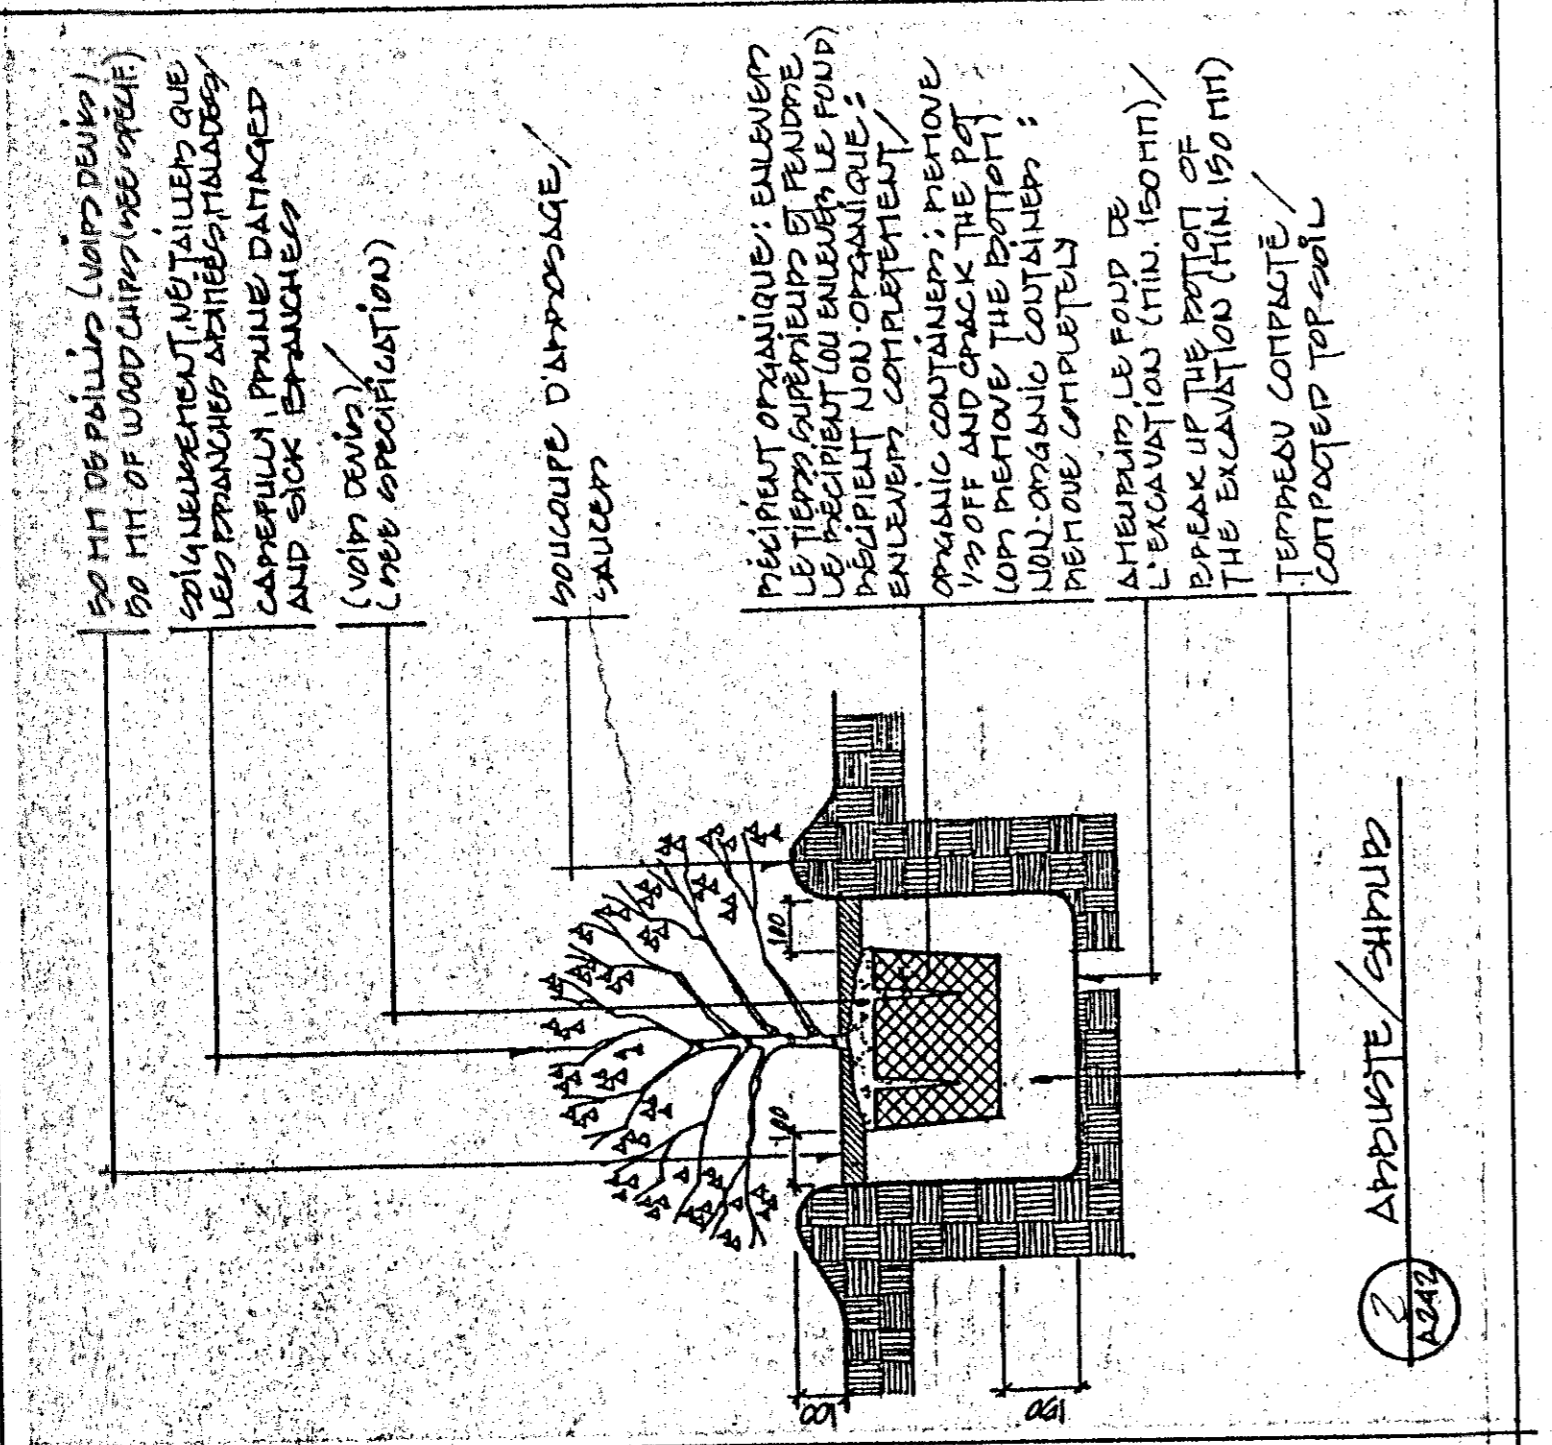

FOURNI

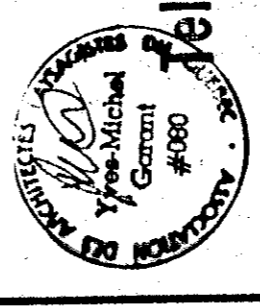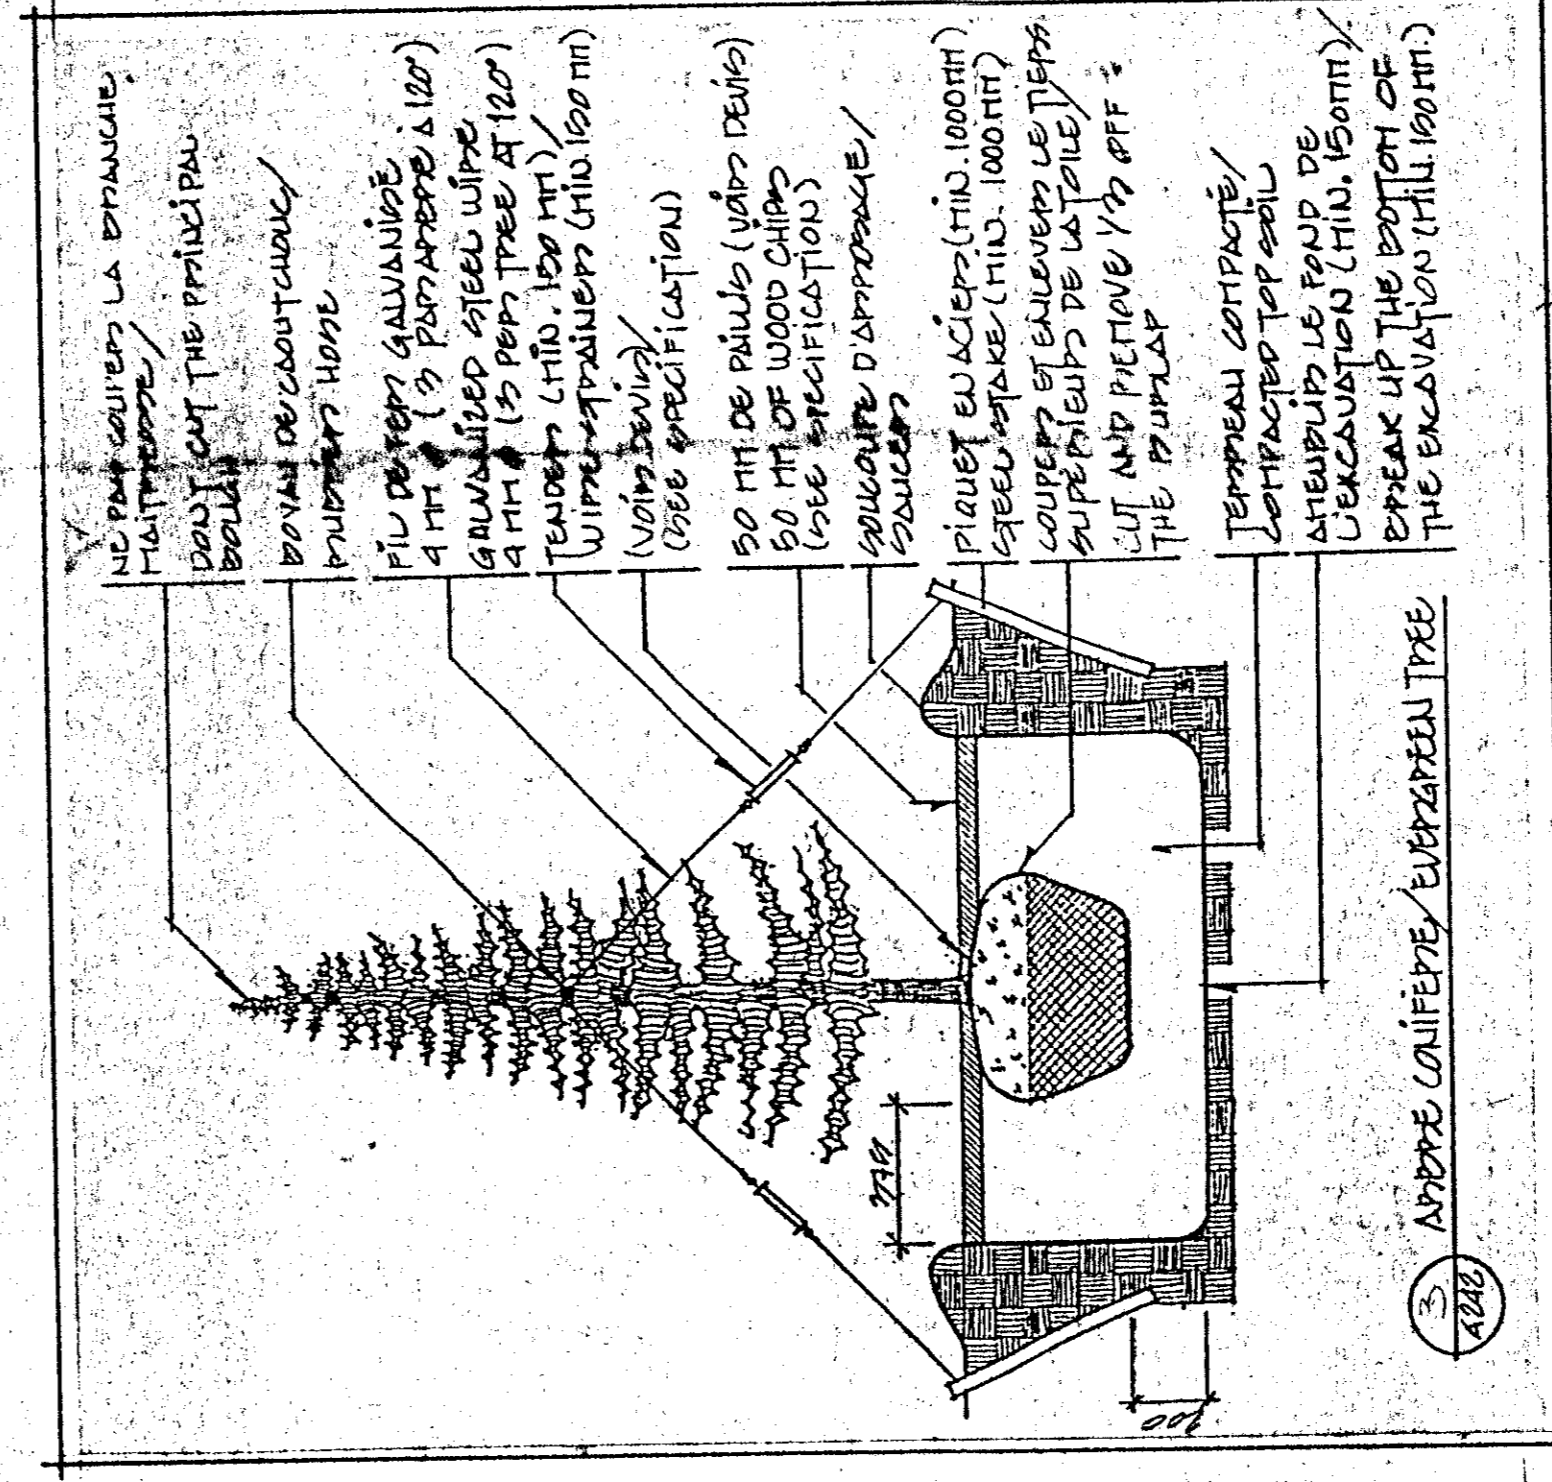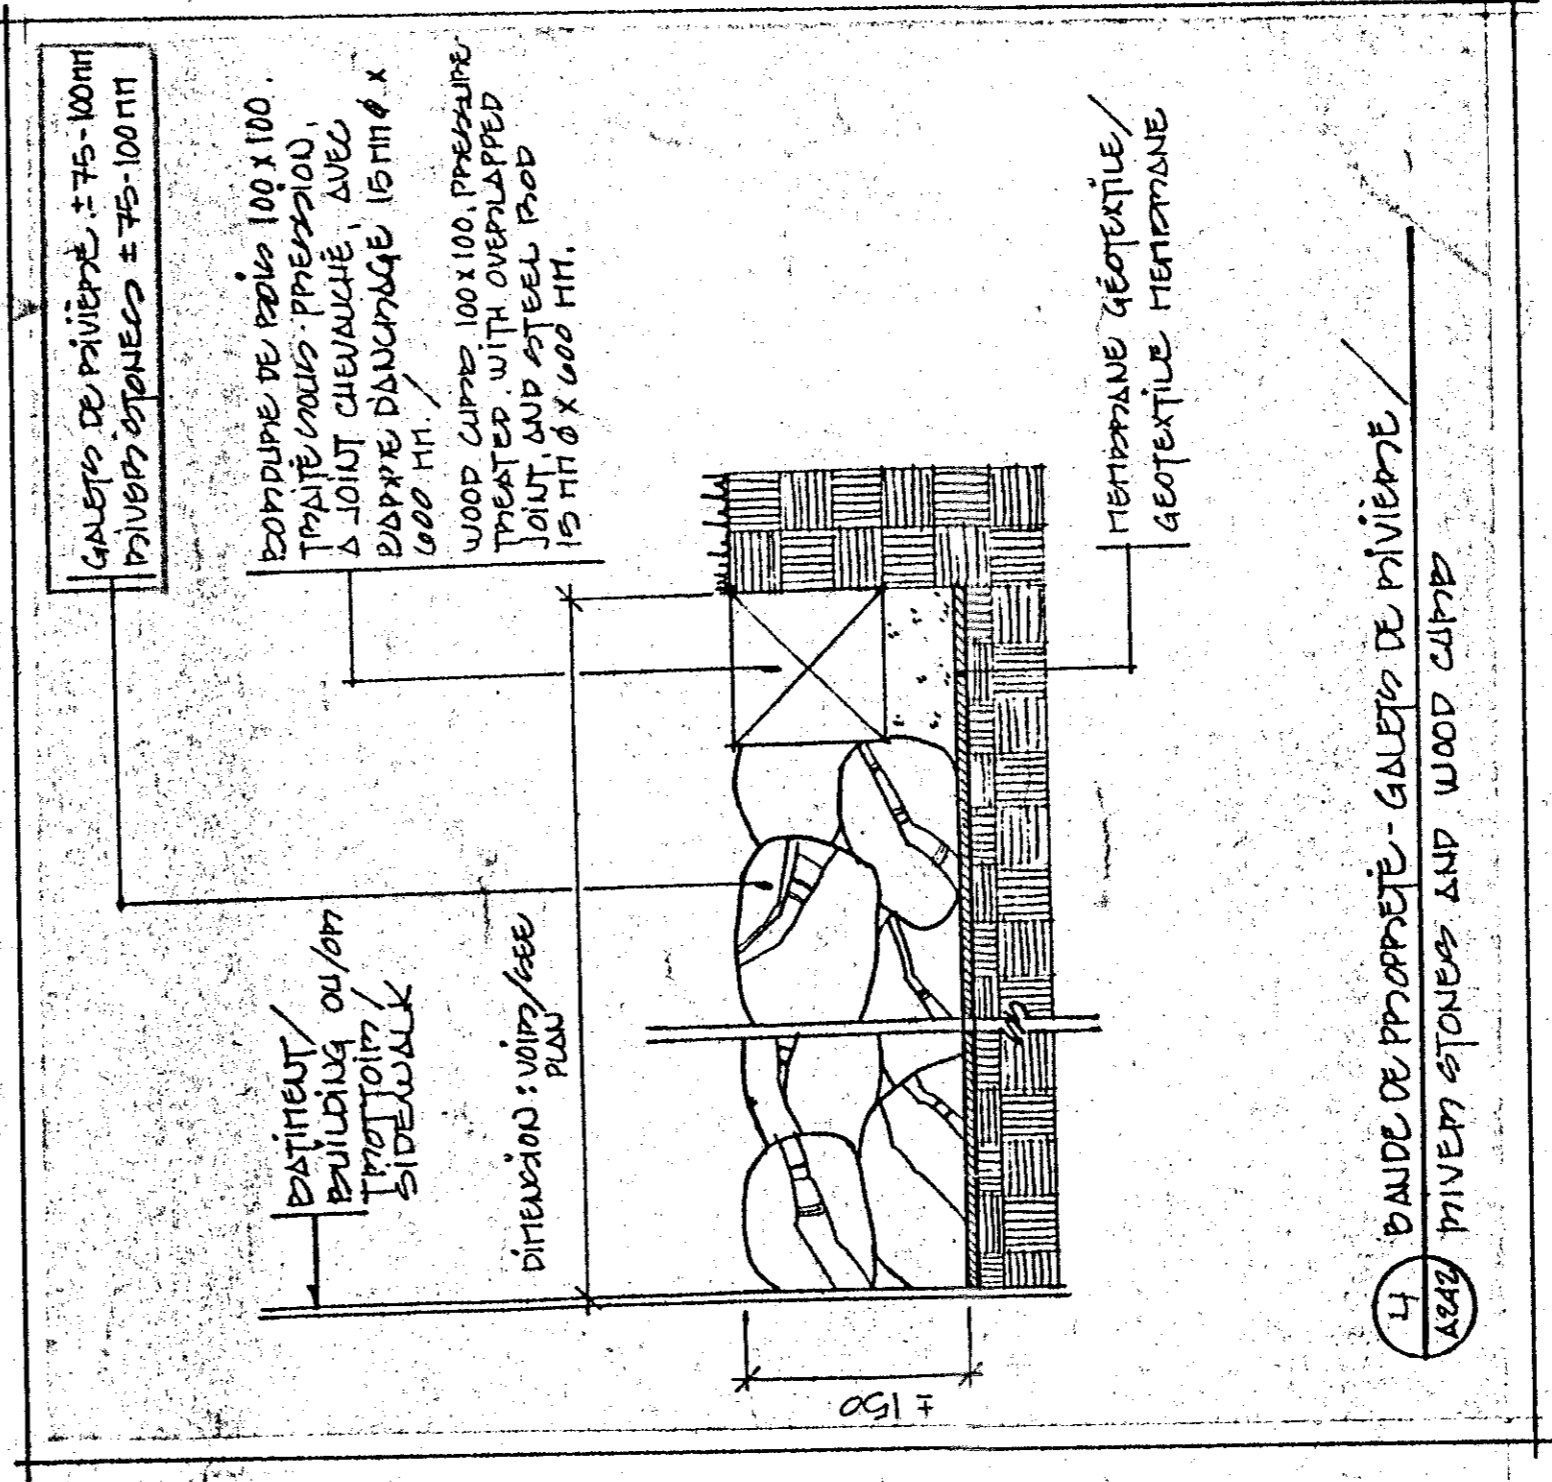

Tel que construit

revision	date
A	A
B	B
C	C

PROJECT: **NORMANDIN**
 FERMÉ EXPERIMENTALE
 COMPLEXE BUREAUX, LABORATOIRES,
 PAVILLONS DE SERVICES
 EXPERIMENTAL FARM
 OFFICES, LABORATORIES, SERVICES SUPPORT
 BUILDING


Tel que construit


revision	A	B	C
date			
project	NORMANDIN CIE ROBERTVAL EXPERIMENTAL FARM complexe bureaux, laboratoires, pavillons de services		
building	offices, laboratoires, services support		
designer	S&S ARCHITECTS		
drawn	DRYERS		
checked	PLANS, SECTIONS & DETAILS		
date	9/1/81		
scale	1/20		
no. of sheets	9/101		
no. of drawings	9/101		
author	C. G. Gagnon		
date	9/1/81		
project number	767285		
drawing no.	DU-91-009-10 A-30 (of 4)		

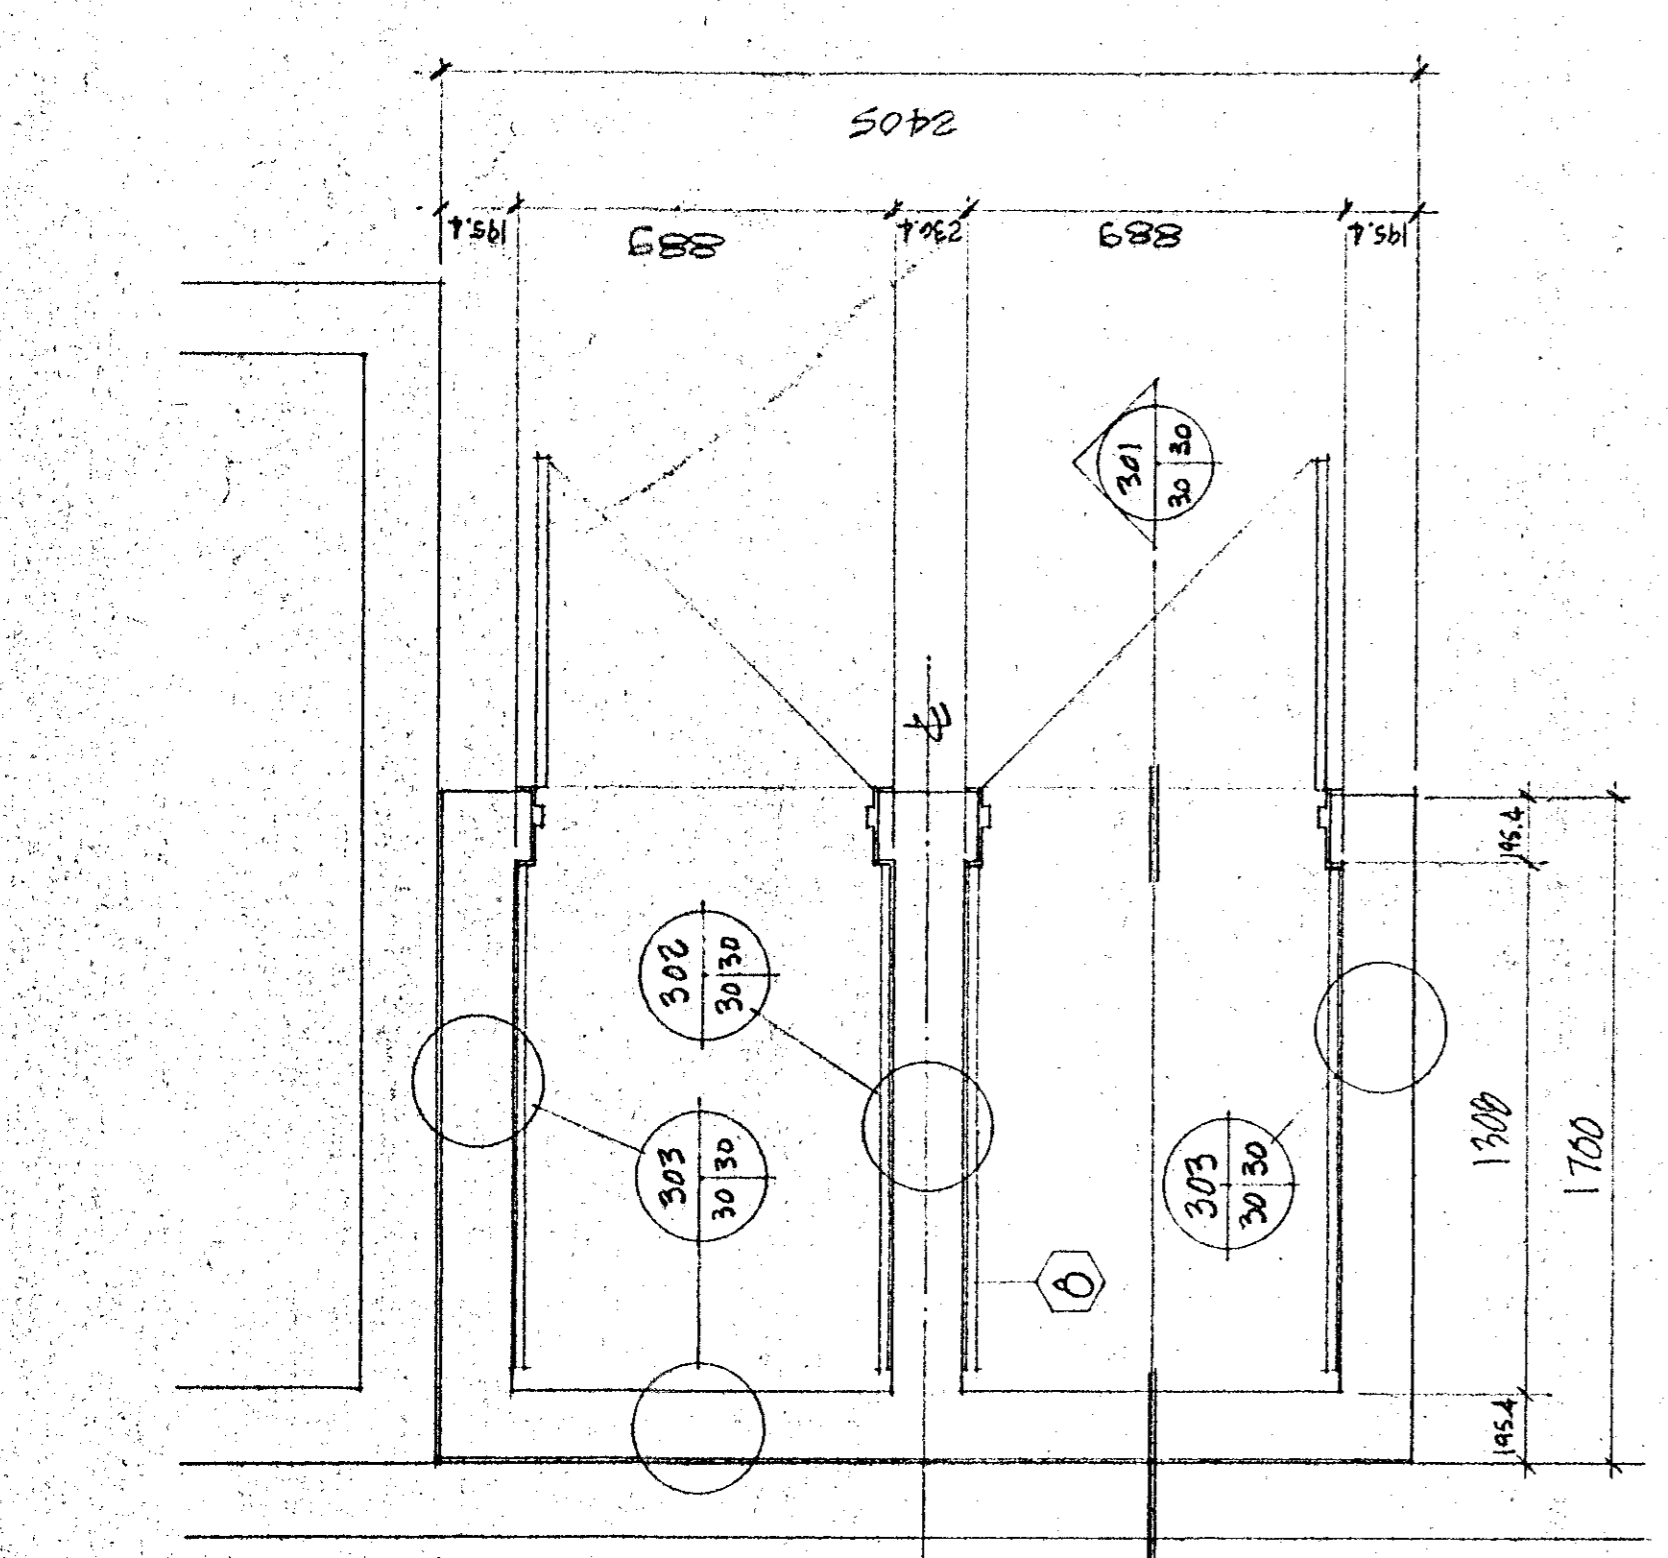


PLAN TYPE DE SÉCHOIRS 510a, 510b, 510c TYPICAL PLAN

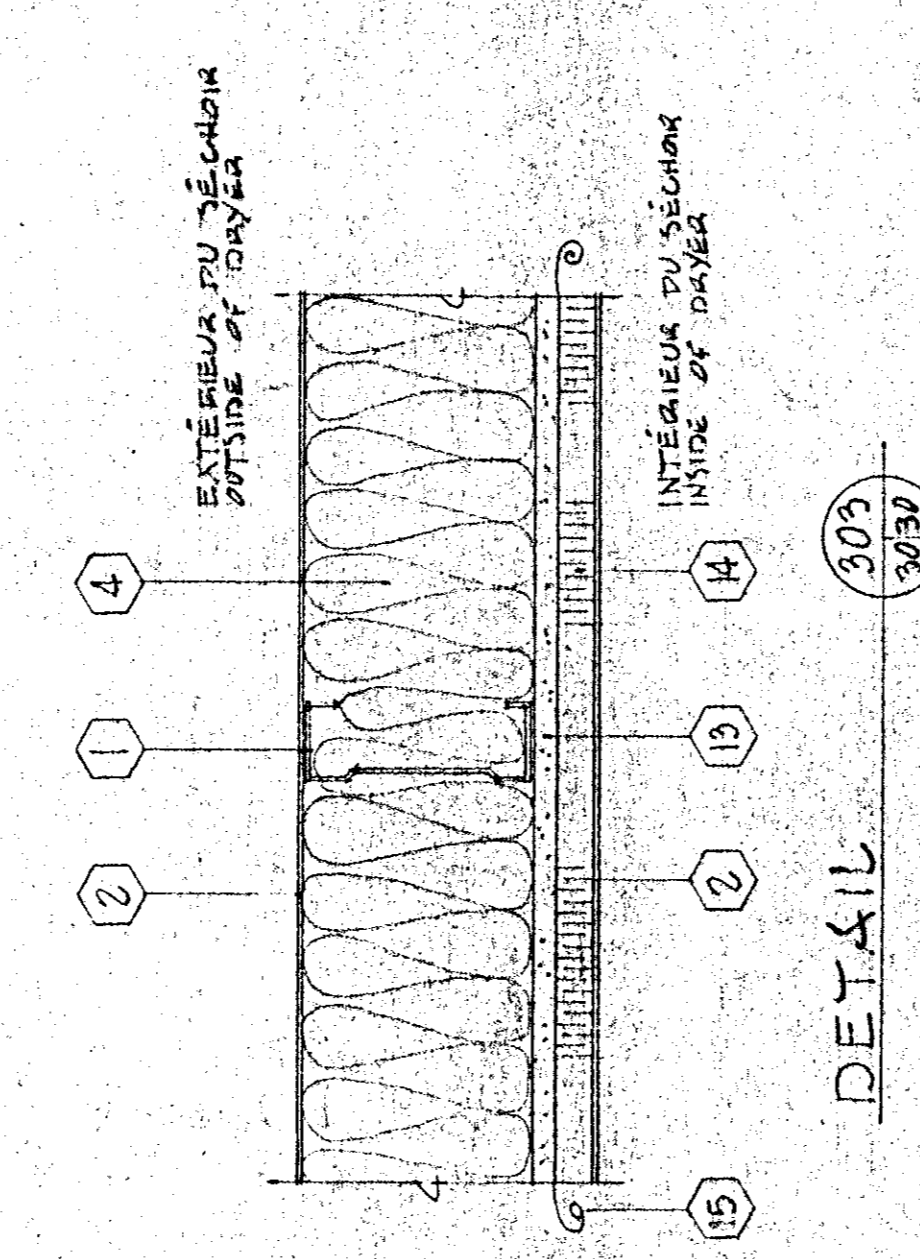


DETAIL

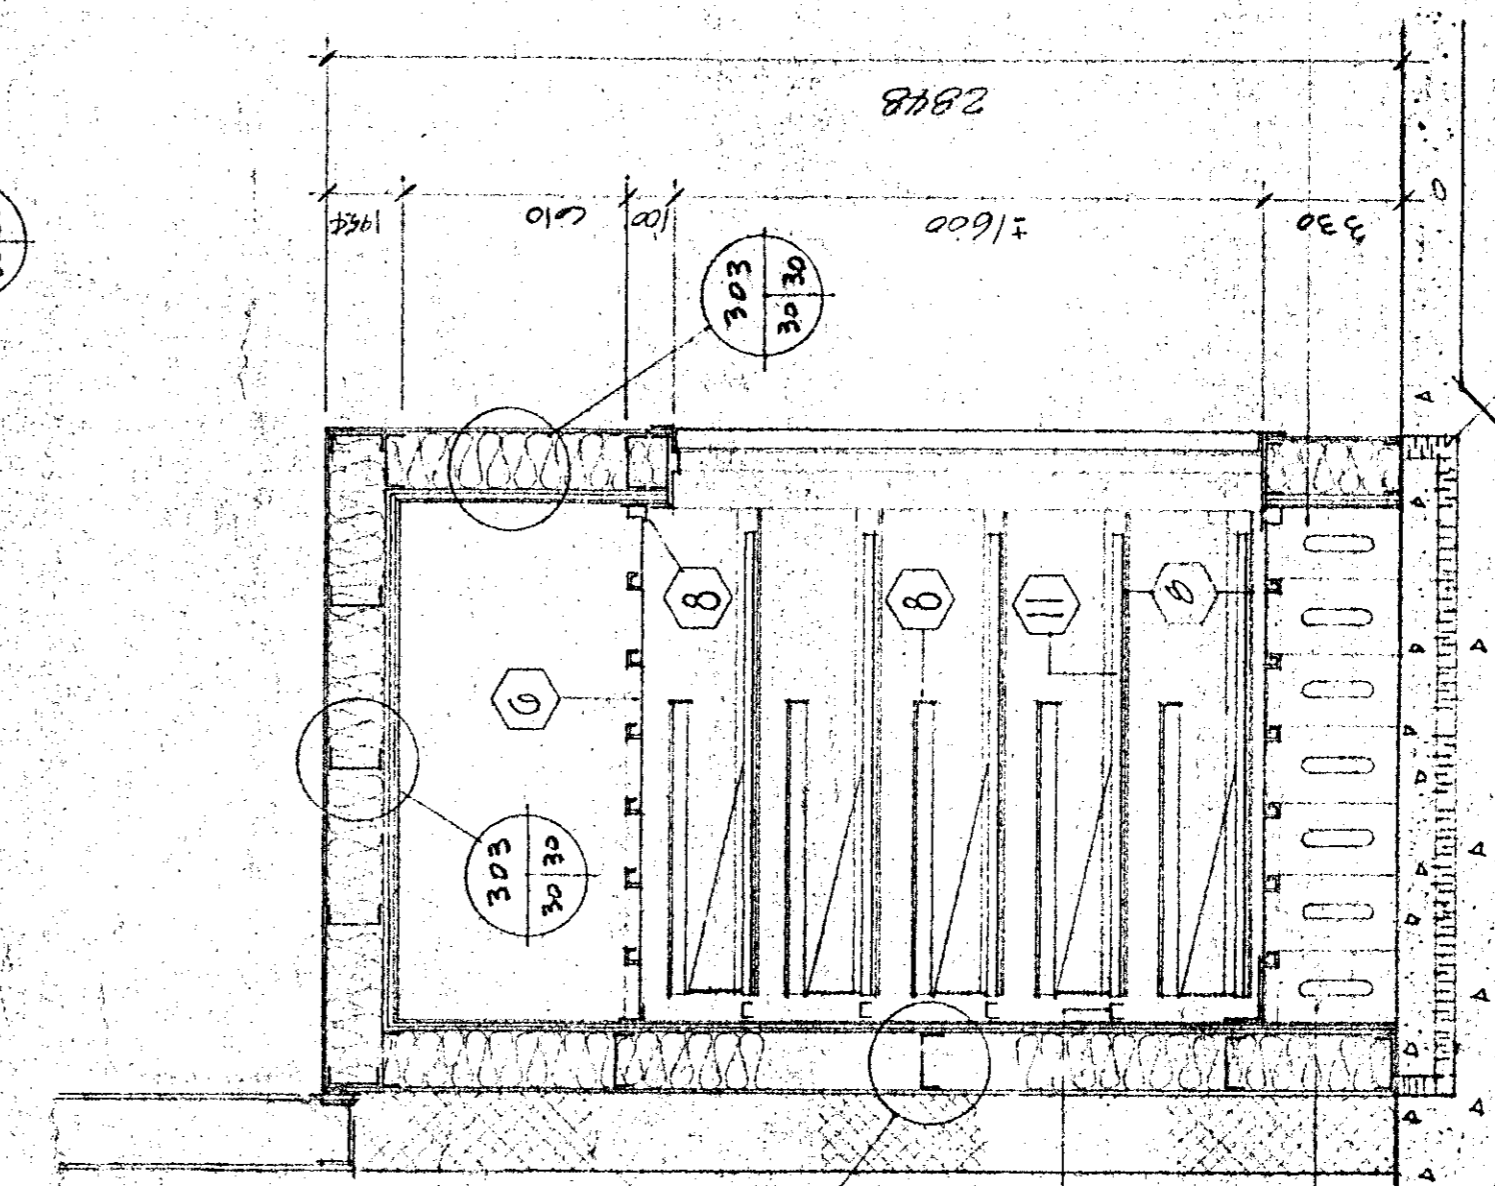

COUPE SECTION

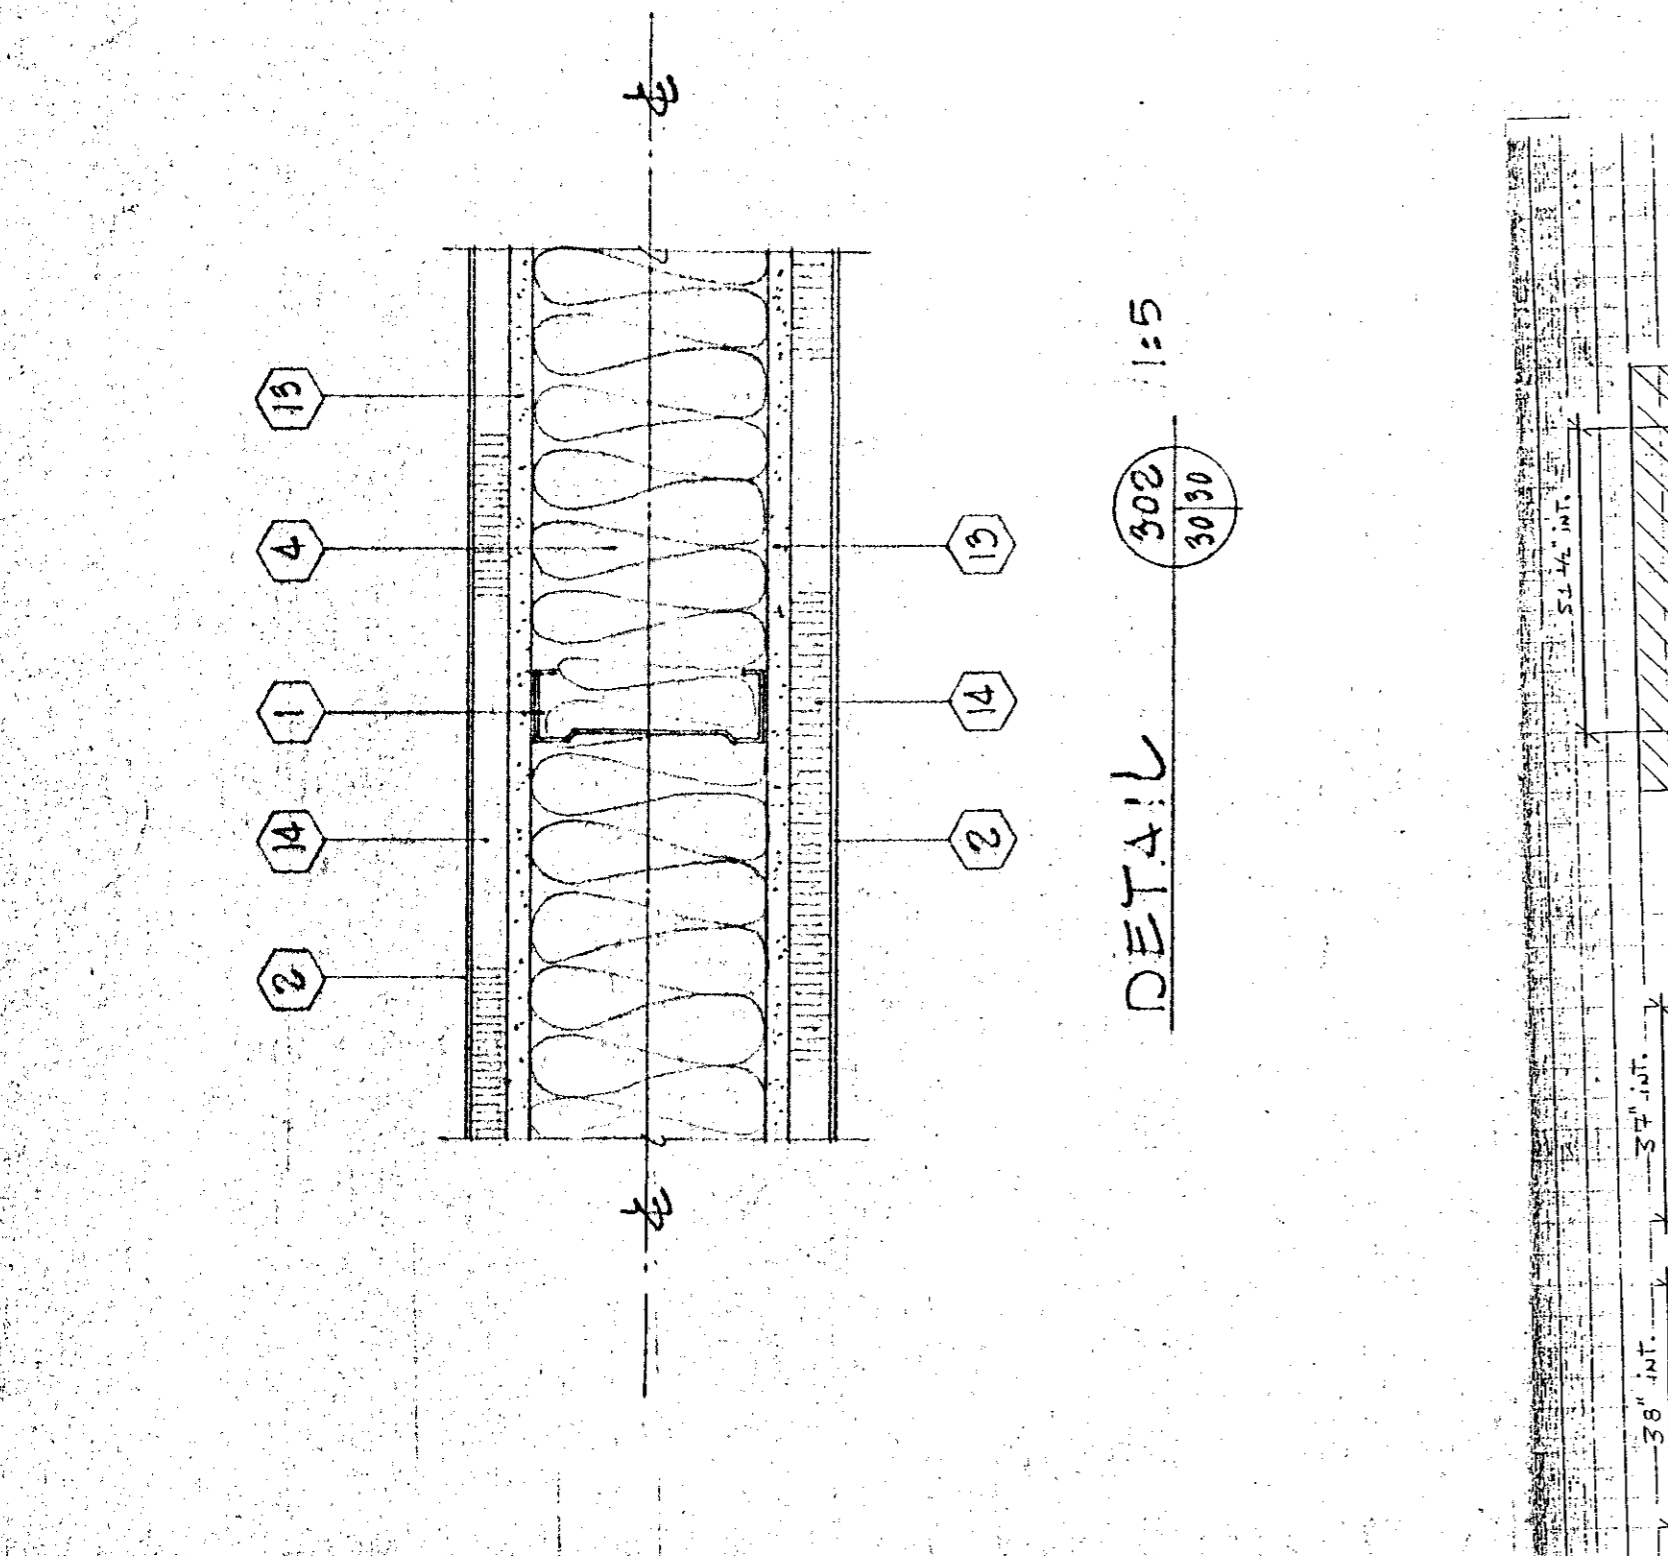


DETAIL

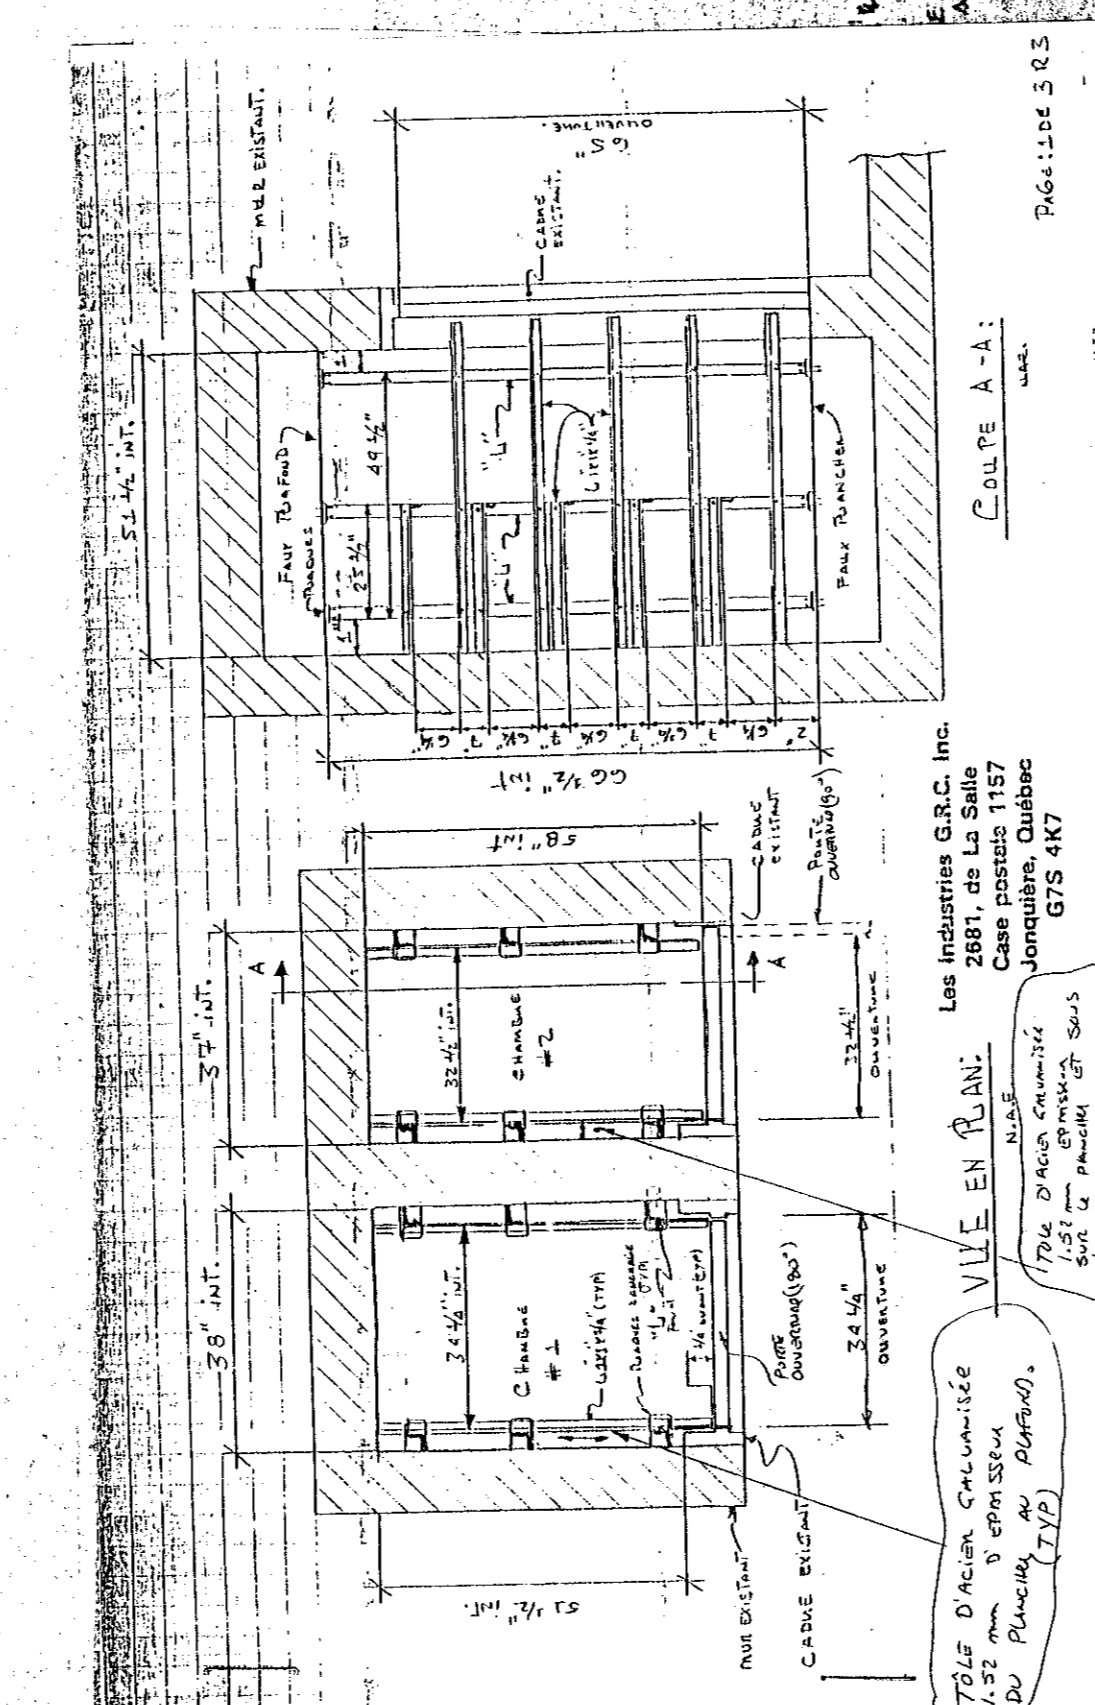


DETAIL DE TIRAOIR / DRAWER DETAIL

LÉGENDE / LEGEND


- 1 MONTANT MÉTALLIQUE 152mm STEEL STUD 1.22mm
- 2 VOLE D'ACIER ALUMINISÉ 152mm DÉPANS / 152mm THICK GALVANIZED STEEL PLATE
- 3 BANDE DE PROTECTION EN ALUMINISÉ 152mm DÉPANS / 152mm THICK GALVANIZED STEEL STRIP
- 4 SERRANT FRÈRE-MÉTALLIQUE 152mm DÉPANS / 152mm THICK ANGLE FRAMING INSULATION
- 5 LATTES EN ALUMINISÉ 152mm DÉPANS / 152mm THICK ANGLE FRAMING INSULATION

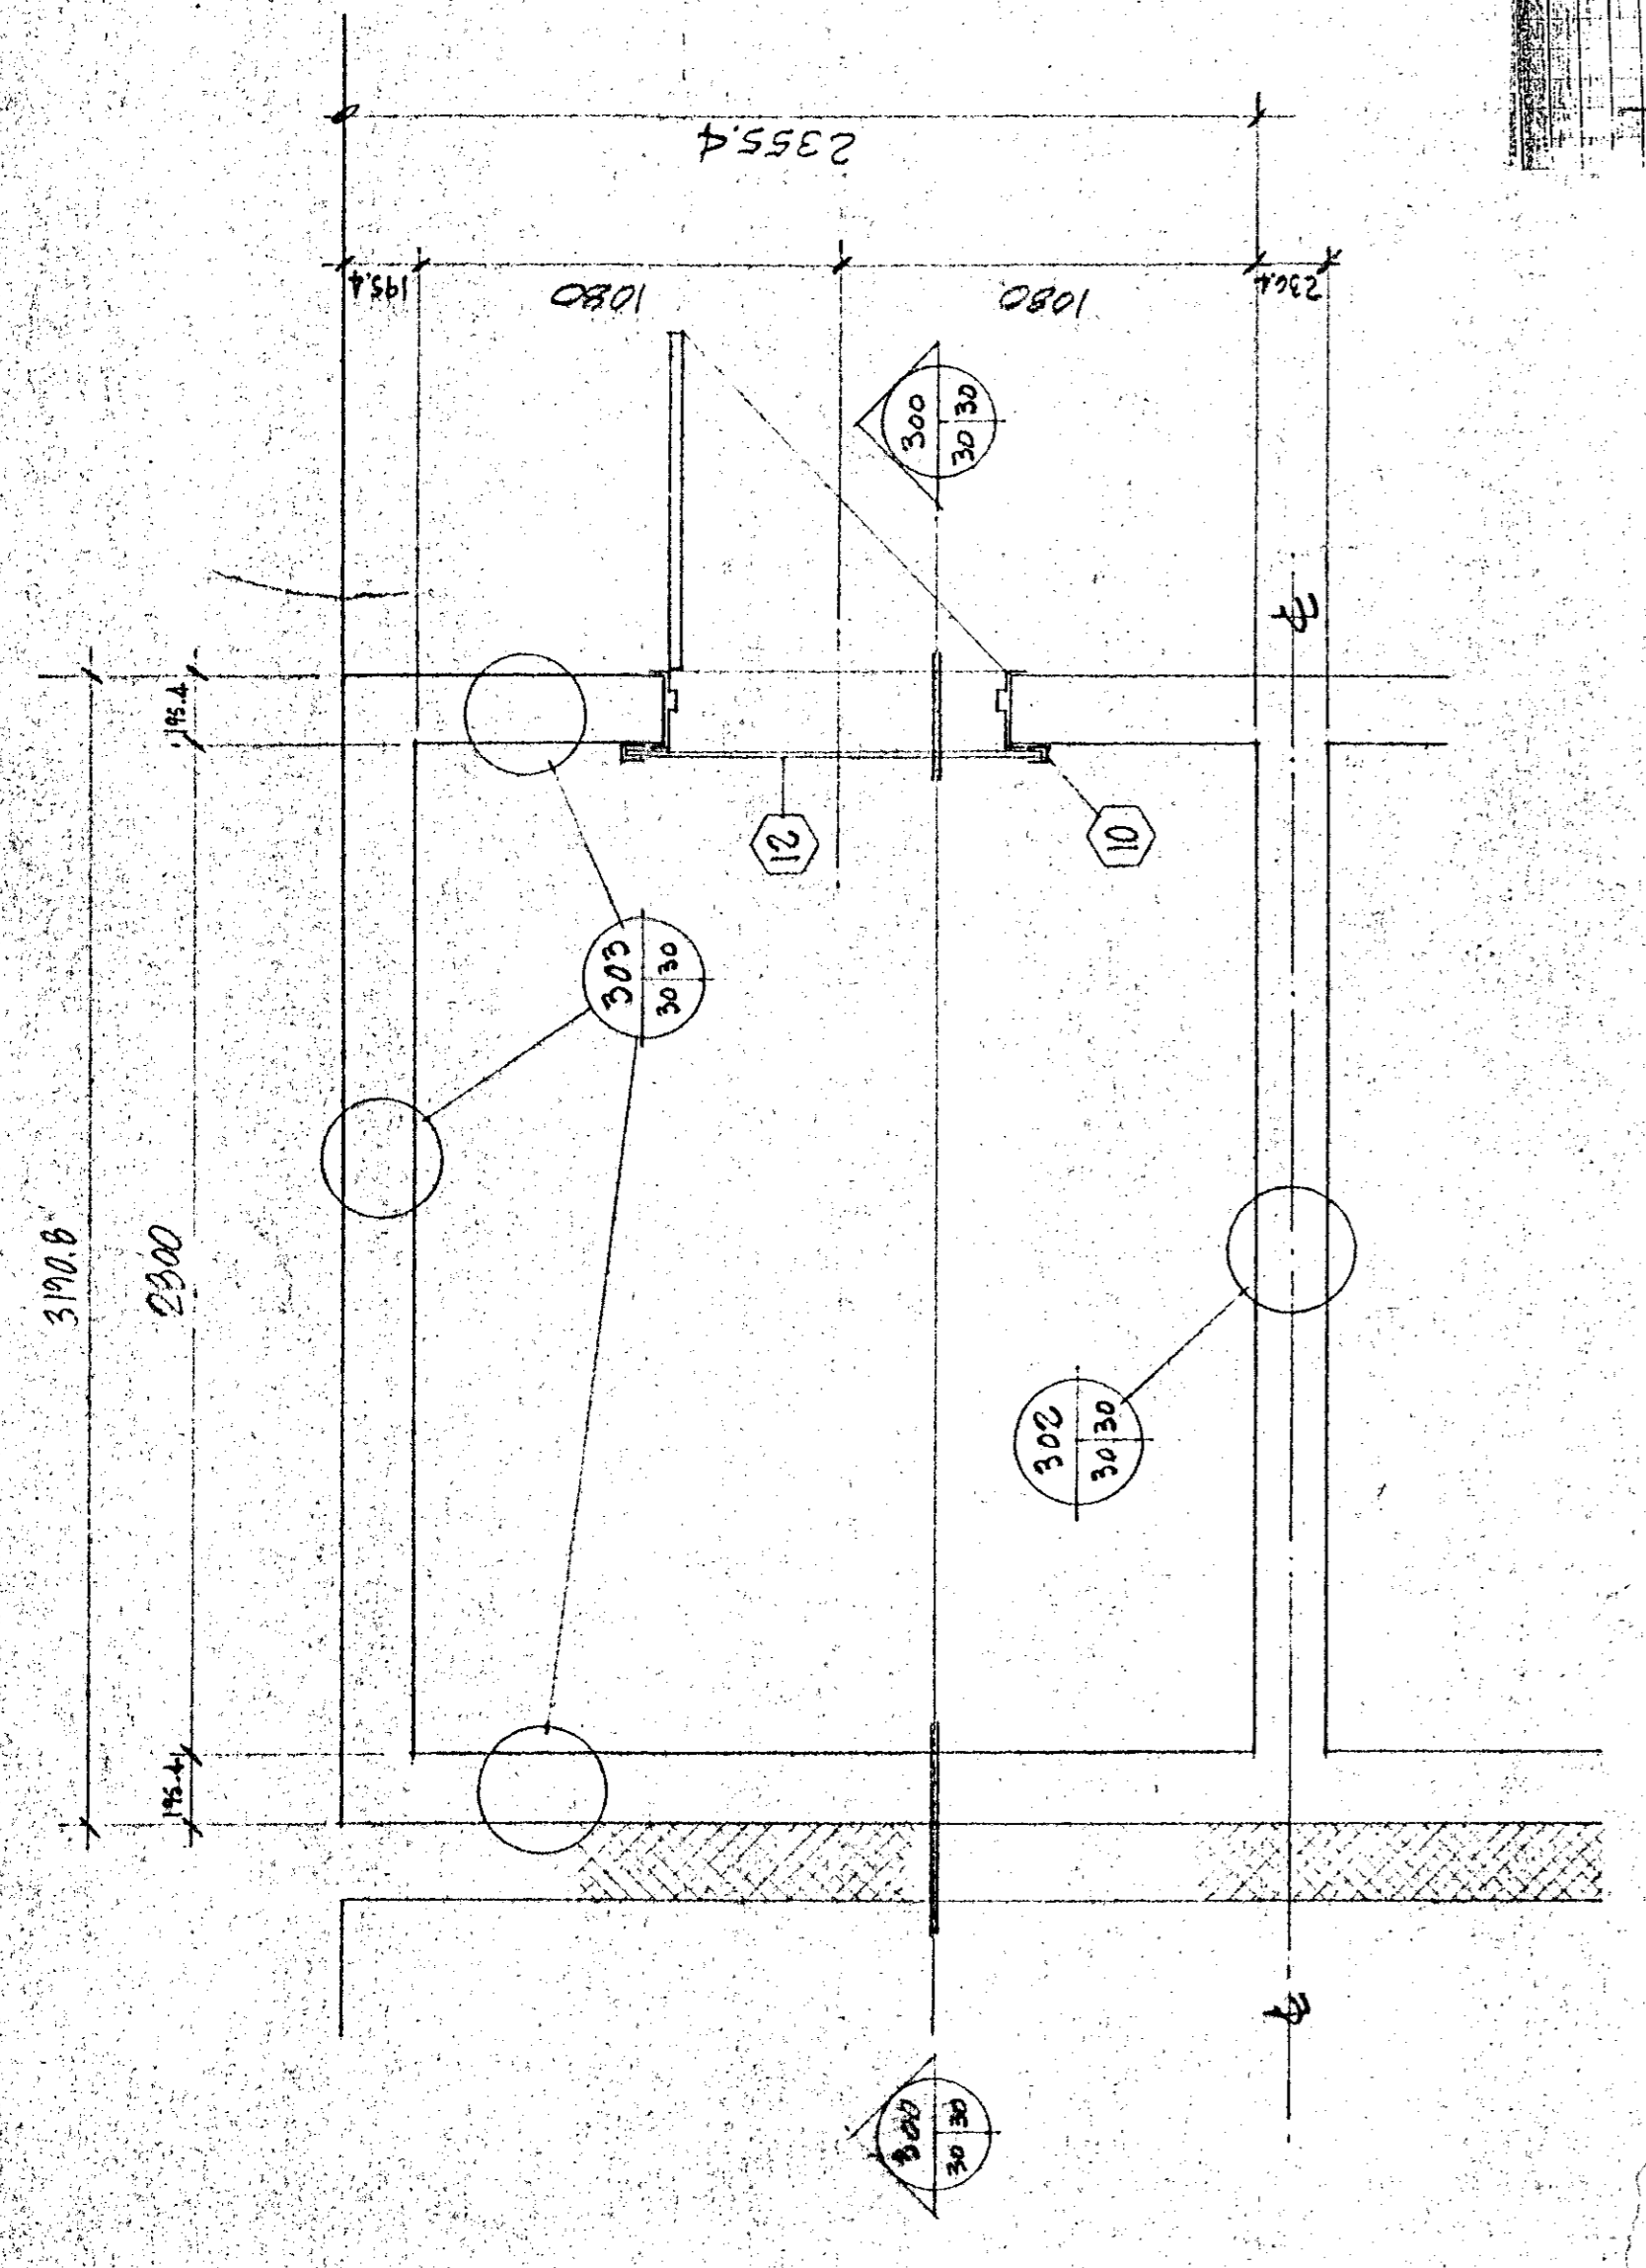

PLAN TYPE DE SÉCHOIRS 510a, 510b, 510c TYPICAL PLAN

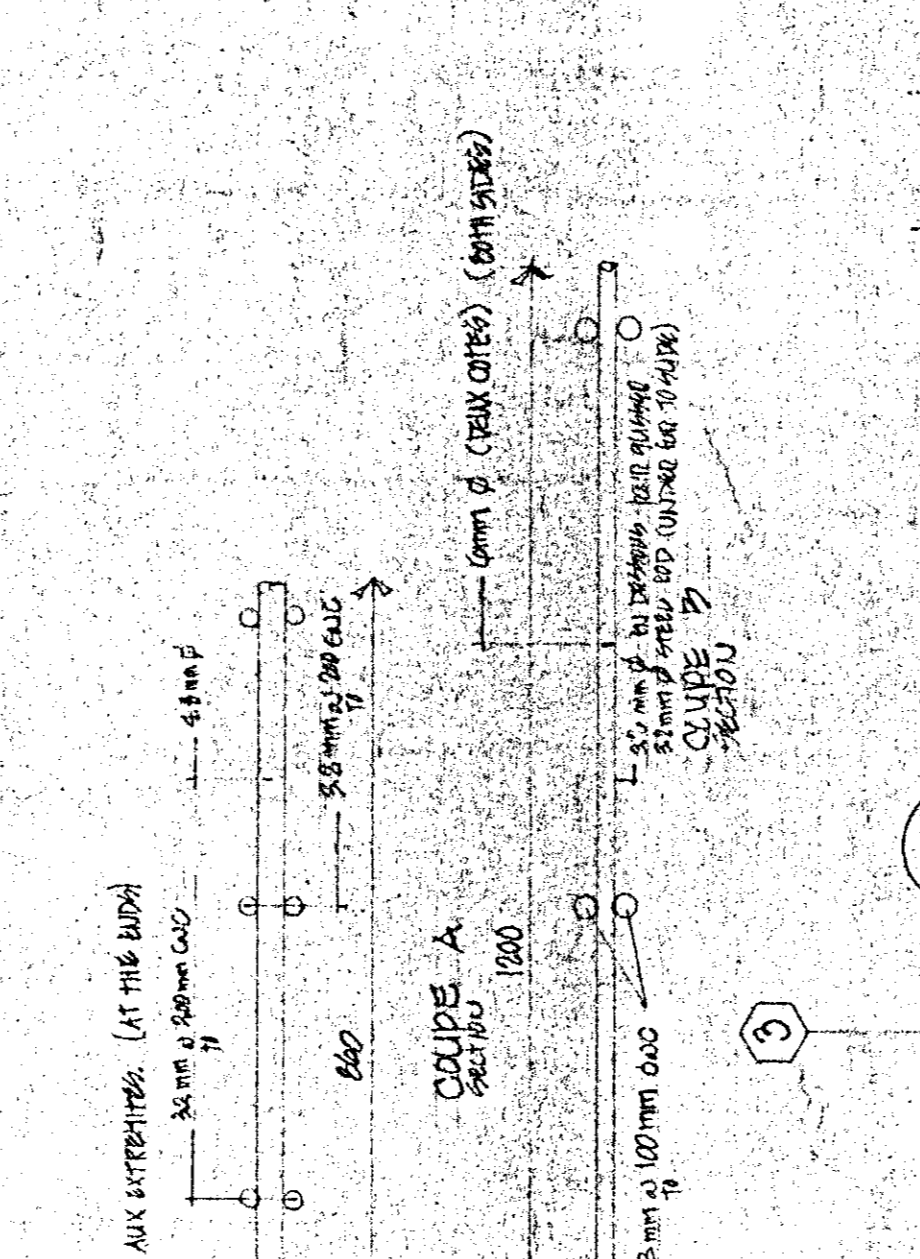

COUPE SECTION

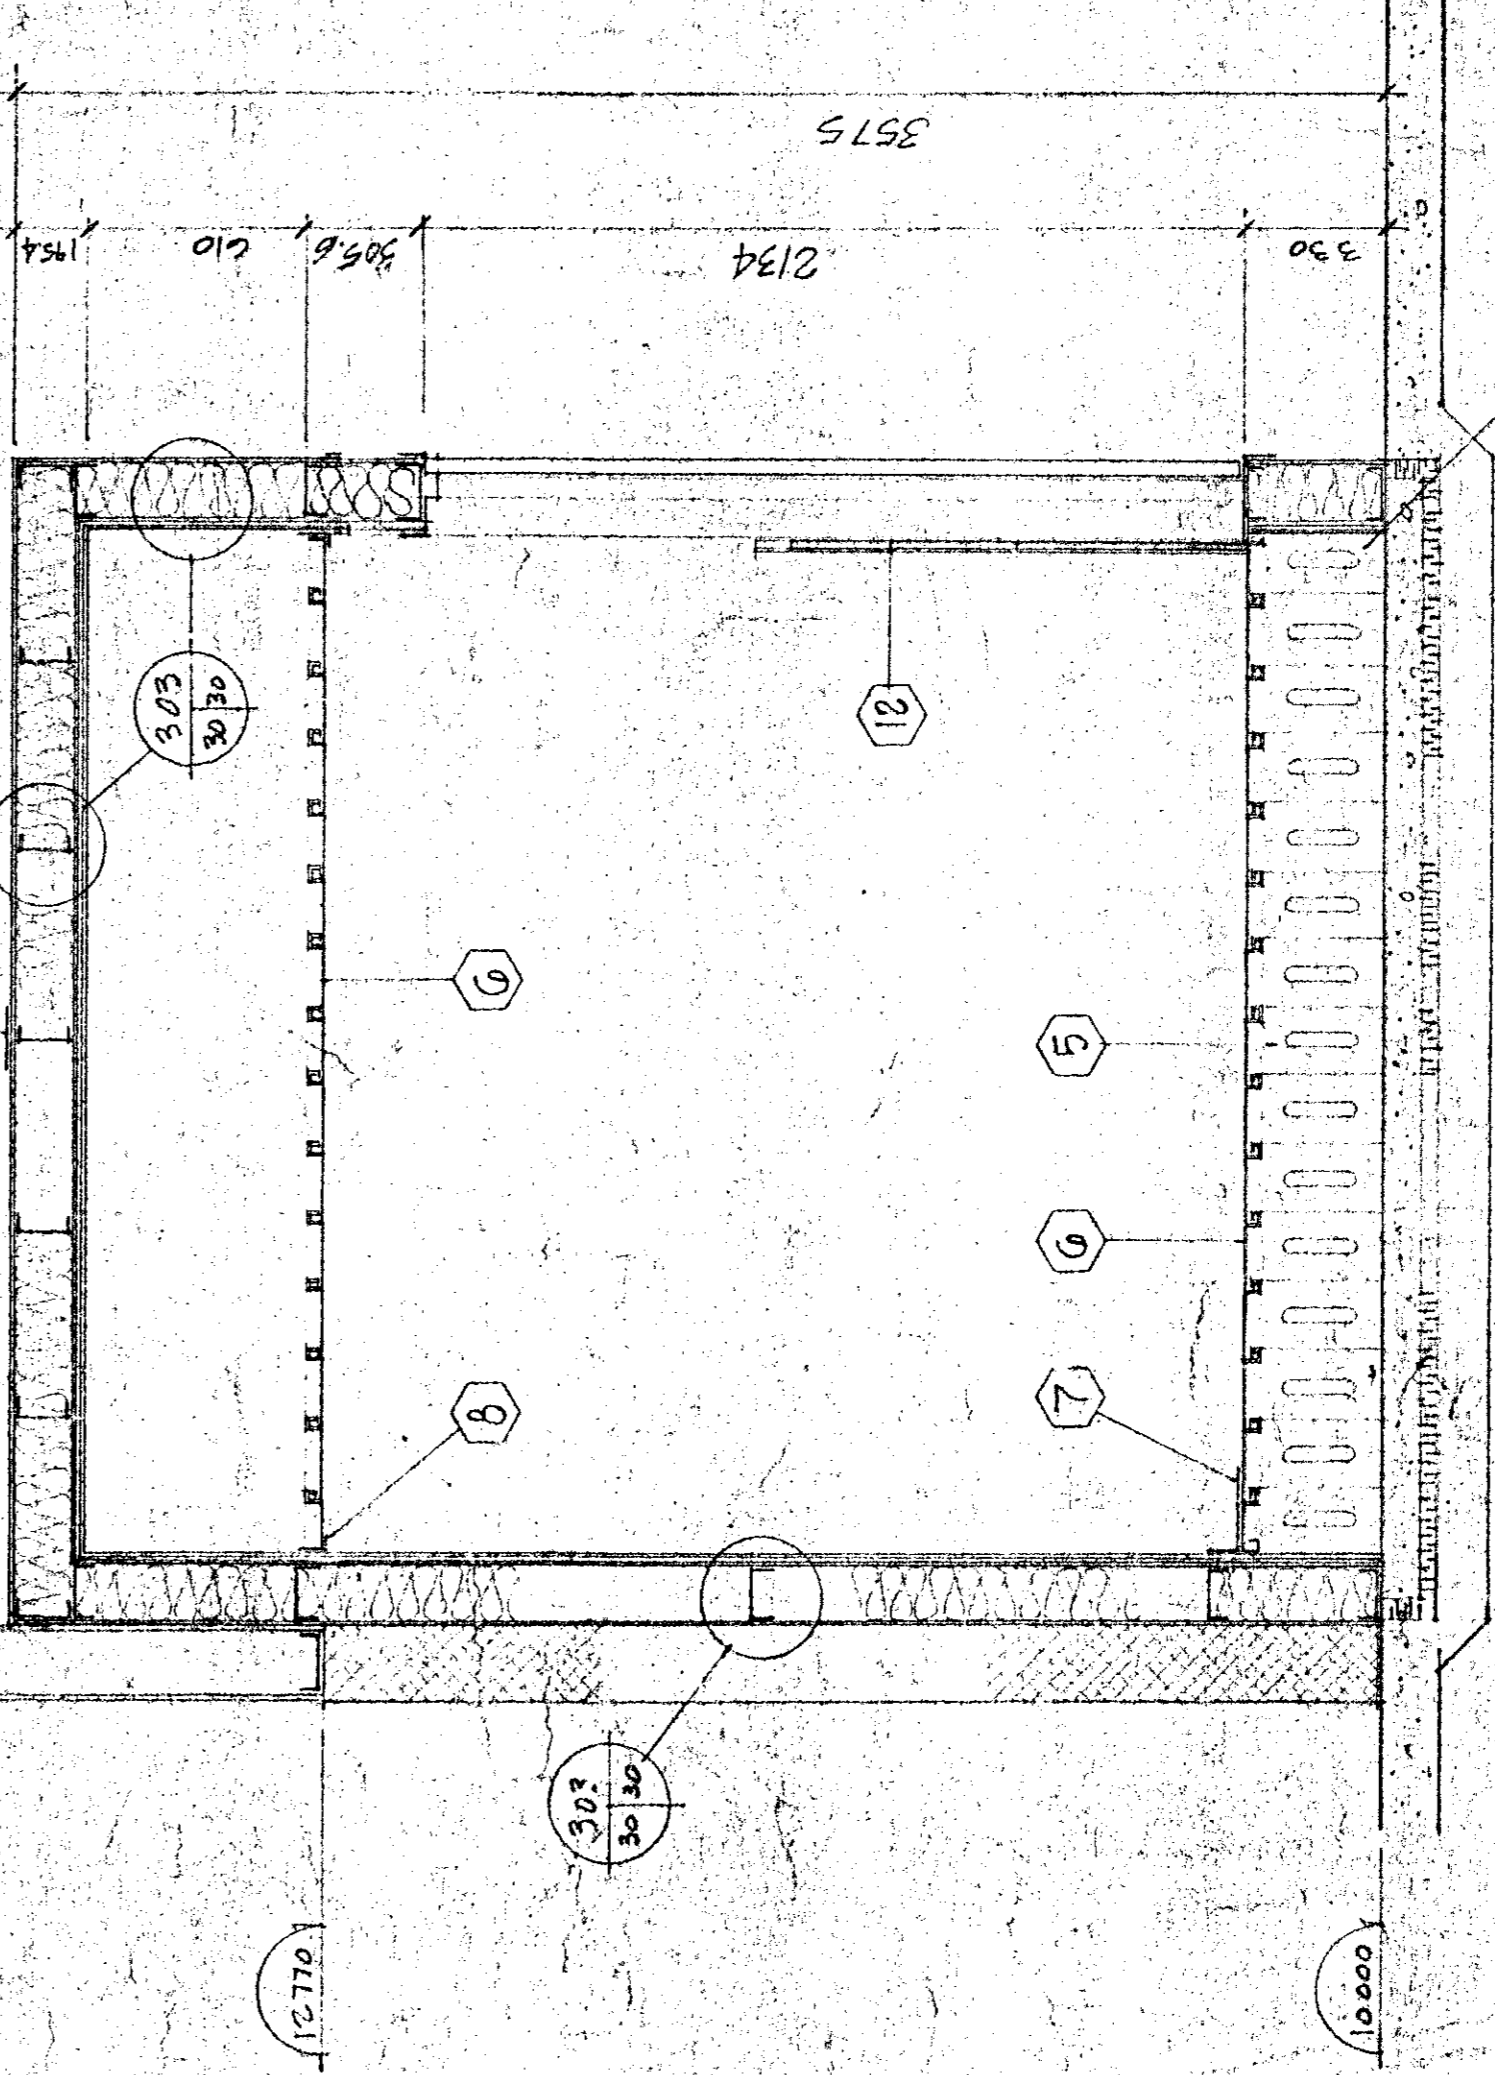

NOTE

LES MATIÈRES DE CONSTRUCTION, LA COULEUR, LES FINISSES, LA PROTECTION ET LE TRAVAIL DE FINITION DOIVENT ÊTRE PRÉSENTÉS EN TOUTES LES VUES. LES DIMENSIONS NE SONT PAS TOUJOURS INDICÉES EN TOUTES LES VUES. 

THE CONTRACTOR SHALL VERIFY ALL DIMENSIONS AND BE RESPONSIBLE FOR THE SAME. THE CONTRACTOR SHALL VERIFY THE WORK, THE DIMENSIONS AND BE RESPONSIBLE FOR THE SAME.



Tel que construit

revisions	date
A	A
B	B
C	C


PROJECT
NORMANDIN
c/o ROBERTVAL
FERME EXPERIMENTALE
pavillons bureaux, laboratoires,
EXPERIMENTAL FARM
offices, laboratories, services support
building

DESIGNED	SERGE DERRIEN	DISTRICT	
DRAWN	A.F.	DRAWING NO.	9113
DATE		CLASSIFICATION	
APPROVED	Ray Blaney	DATE	9/11/81
PROJECT MANAGER	Administrateur du Fonds FDC		
PROJECT NUMBER	707205	NO. OF SHEETS	1/1
DRAWING NO.	60-91-009-10	SCALE	1/31

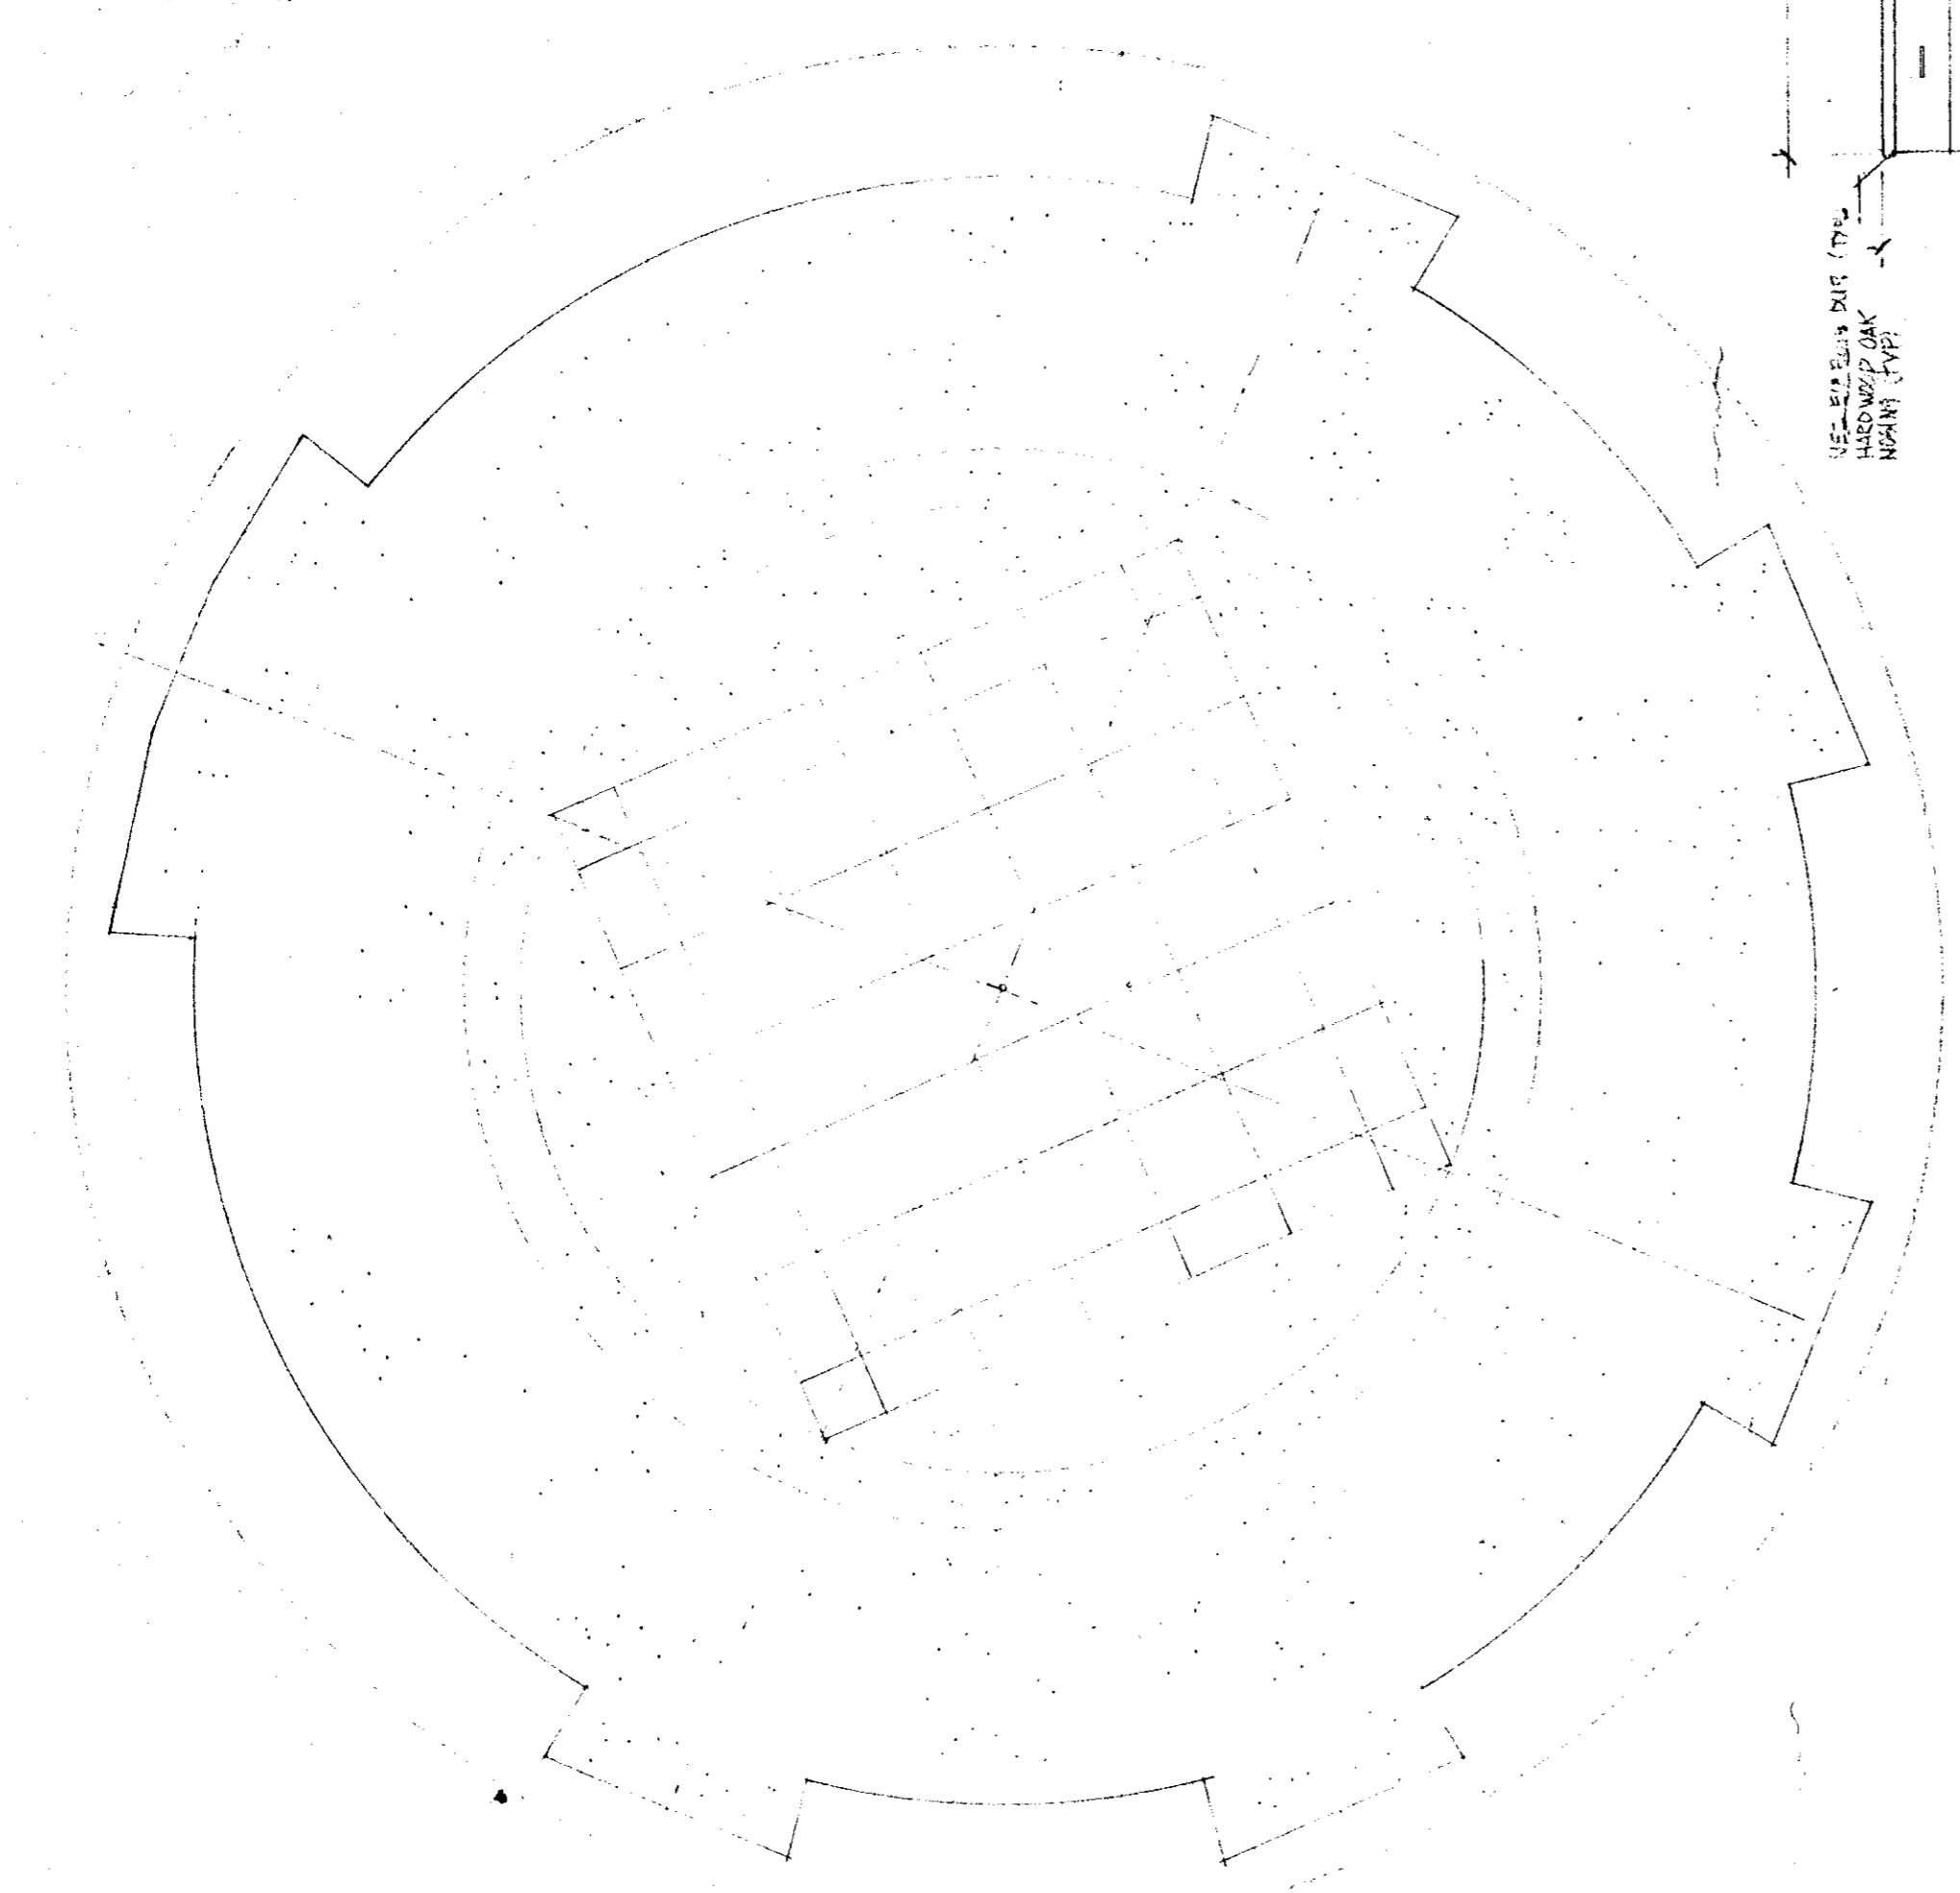


PLAN AGRANDI DE LA BIBLIOTHÈQUE PIÈCE #110
ENLARGED PLAN OF LIBRARY ROOM #110


NIB
VOIR PLANS ANNEXES
TEL QUE CONSTRUIT
AVEC ANNOTATIONS
(POLYBOIS)

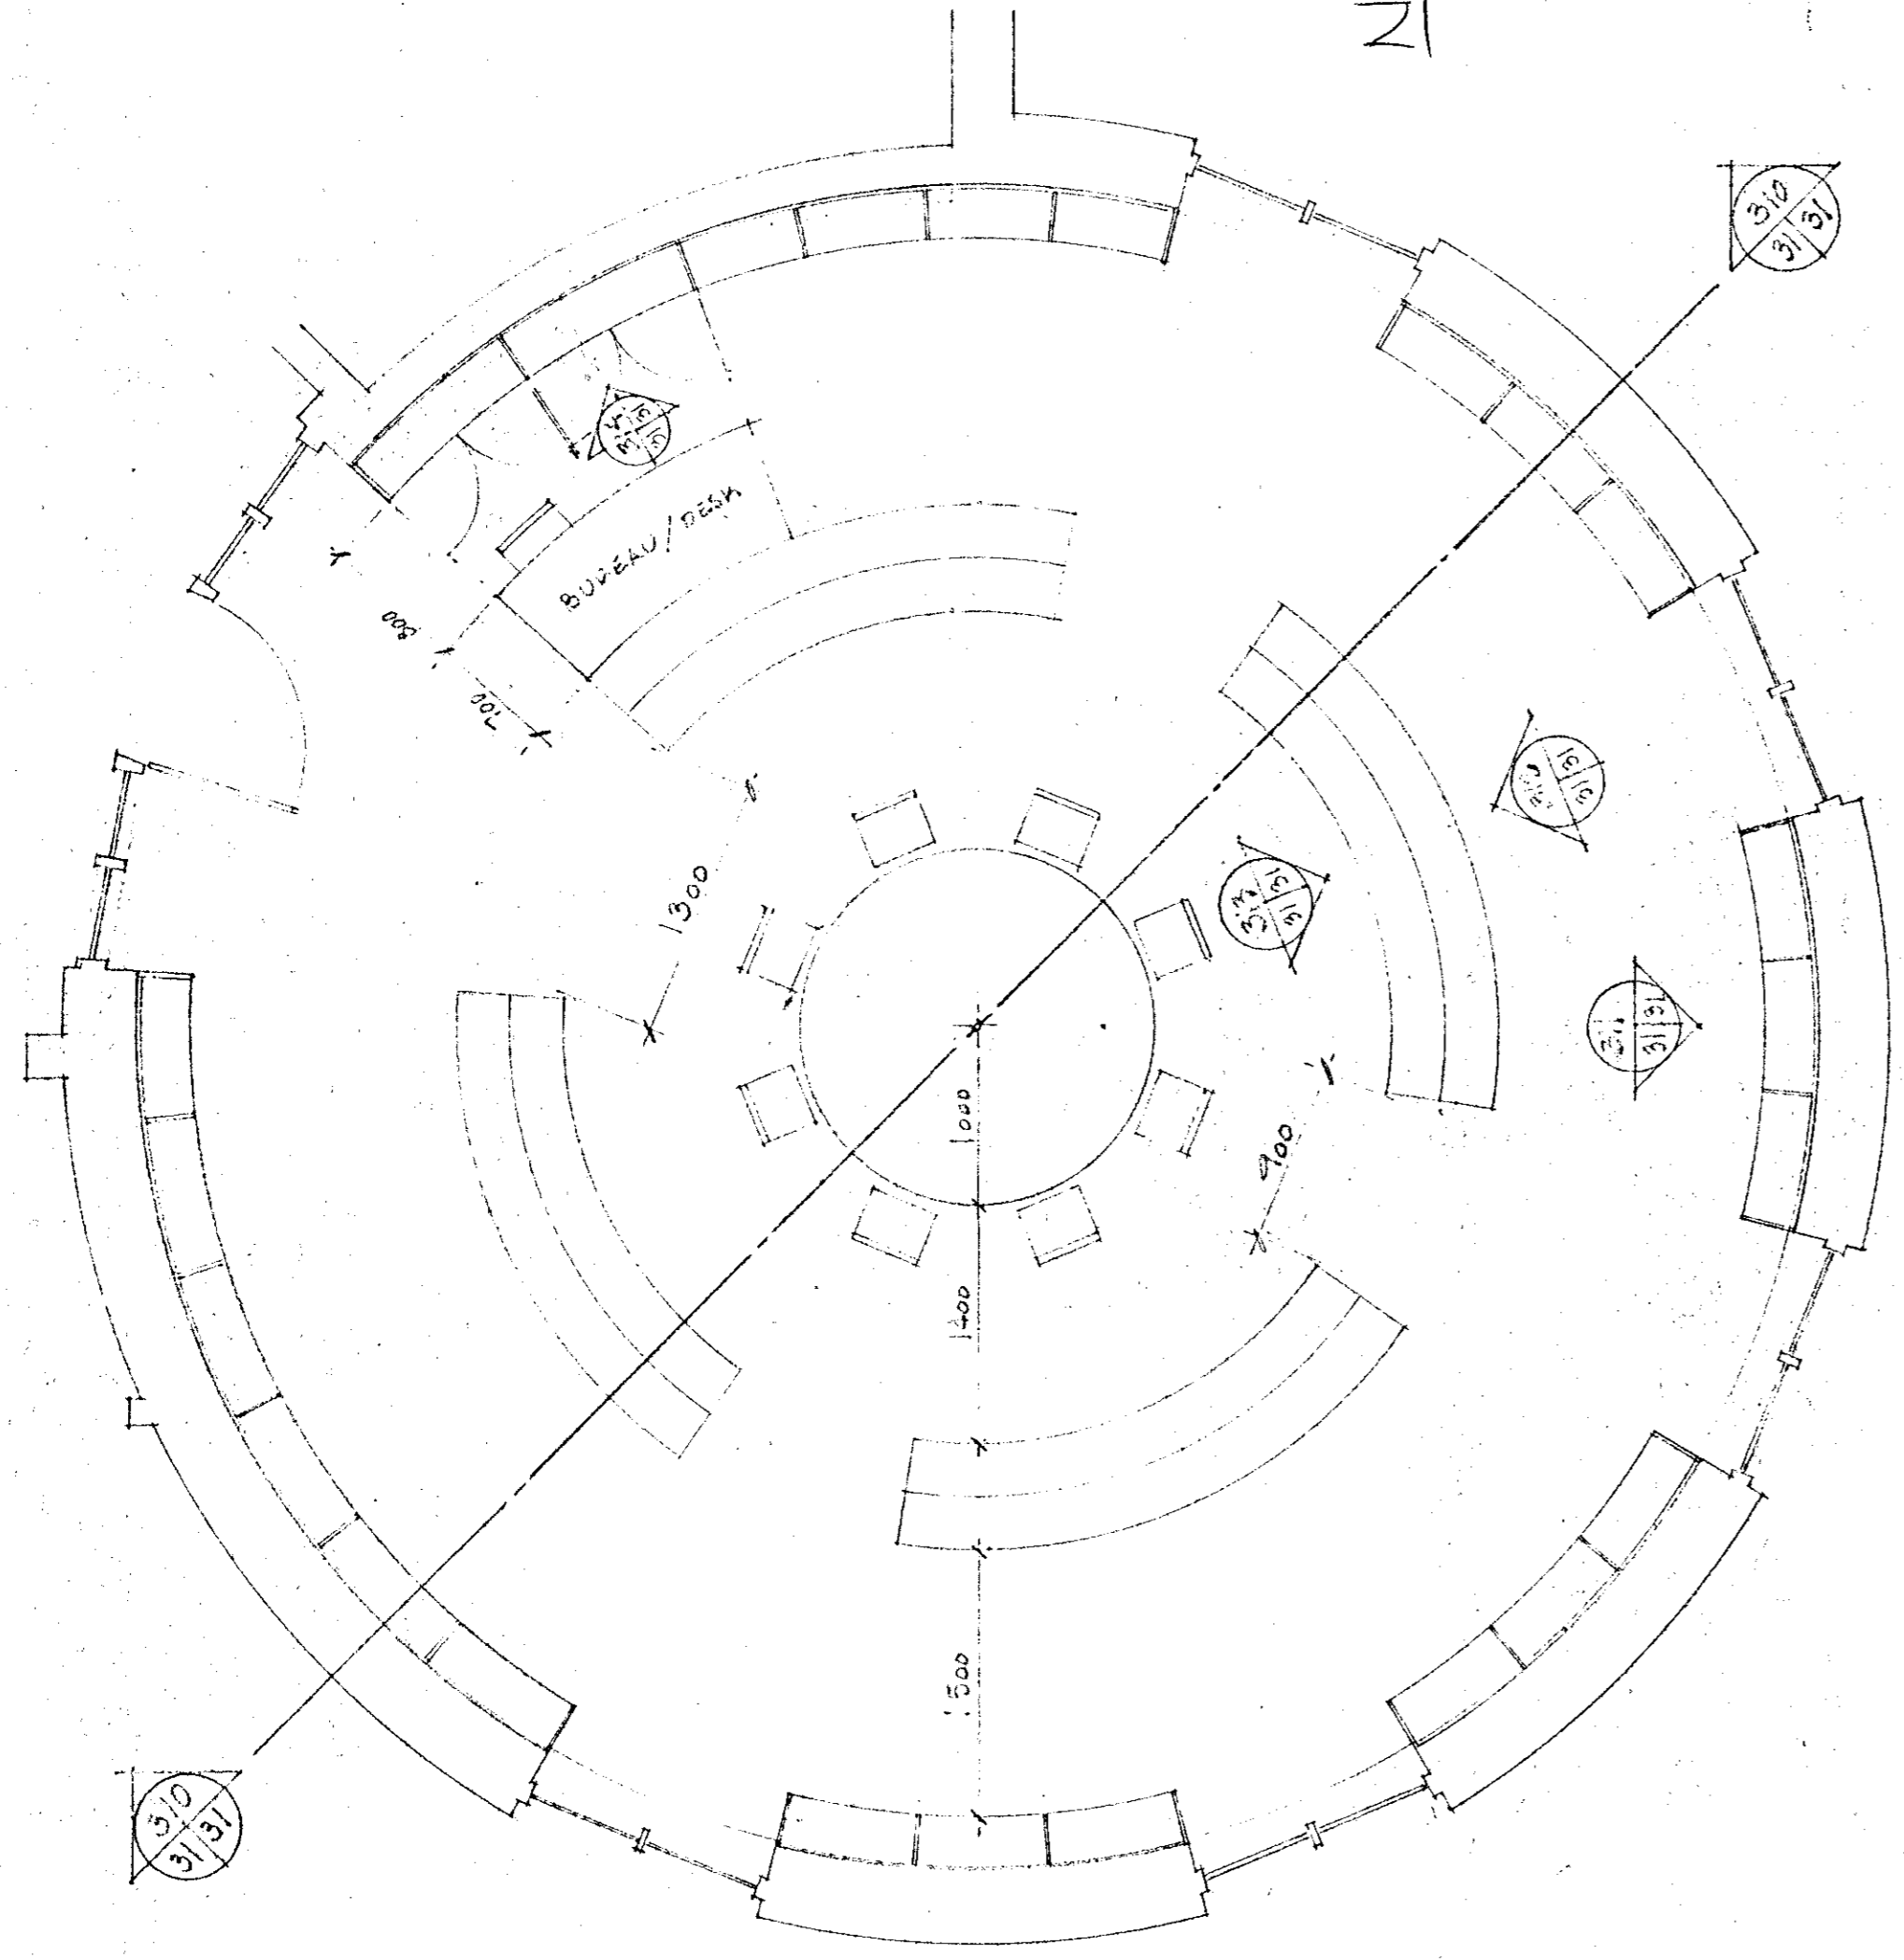


PLAN AGRANDI DE LA BIBLIOTHÈQUE PIÈCE #110
ENLARGED PLAN OF LIBRARY ROOM #110

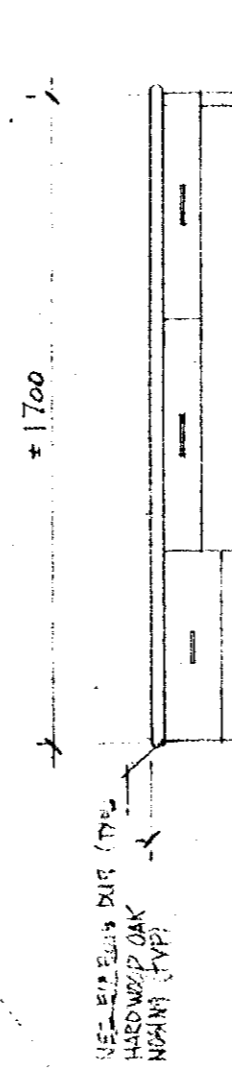


ELEVATION DU BUREAU
DESK ELEVATION

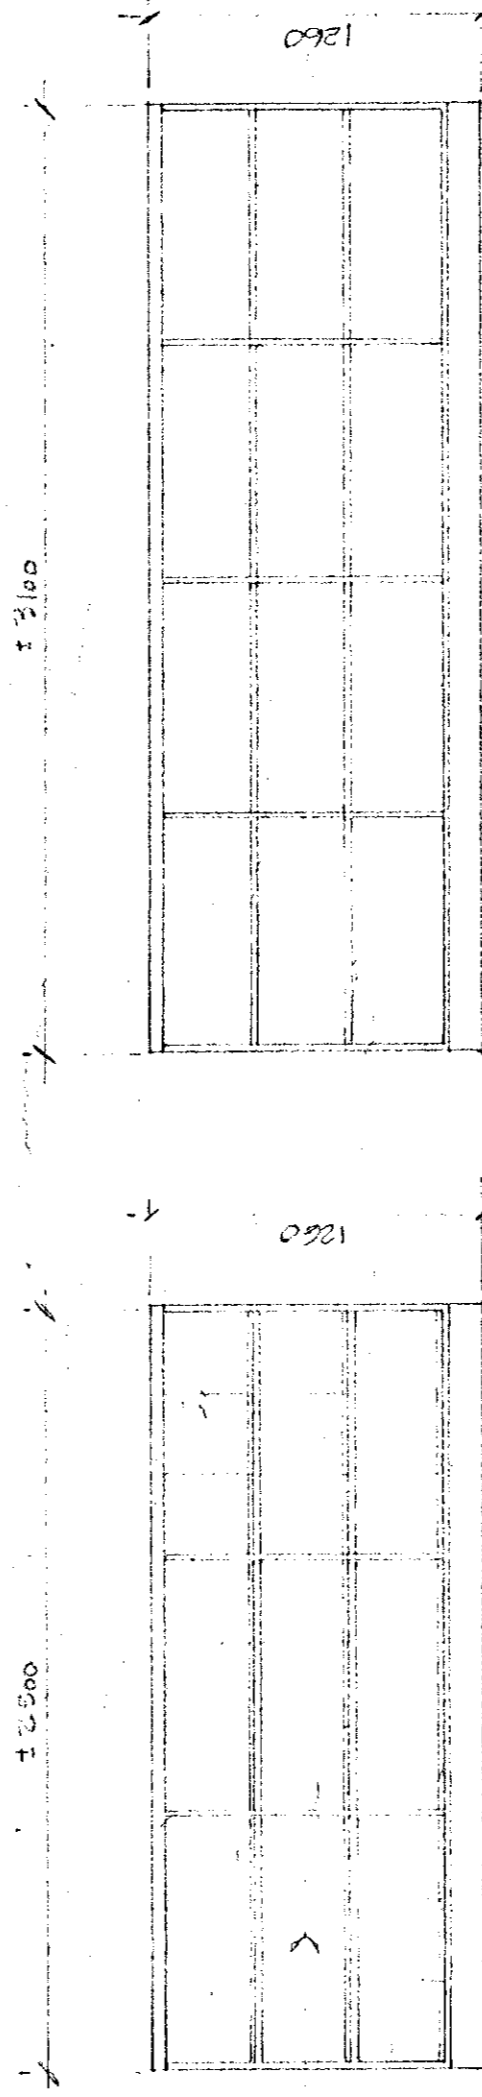


ELEVATION 1:25

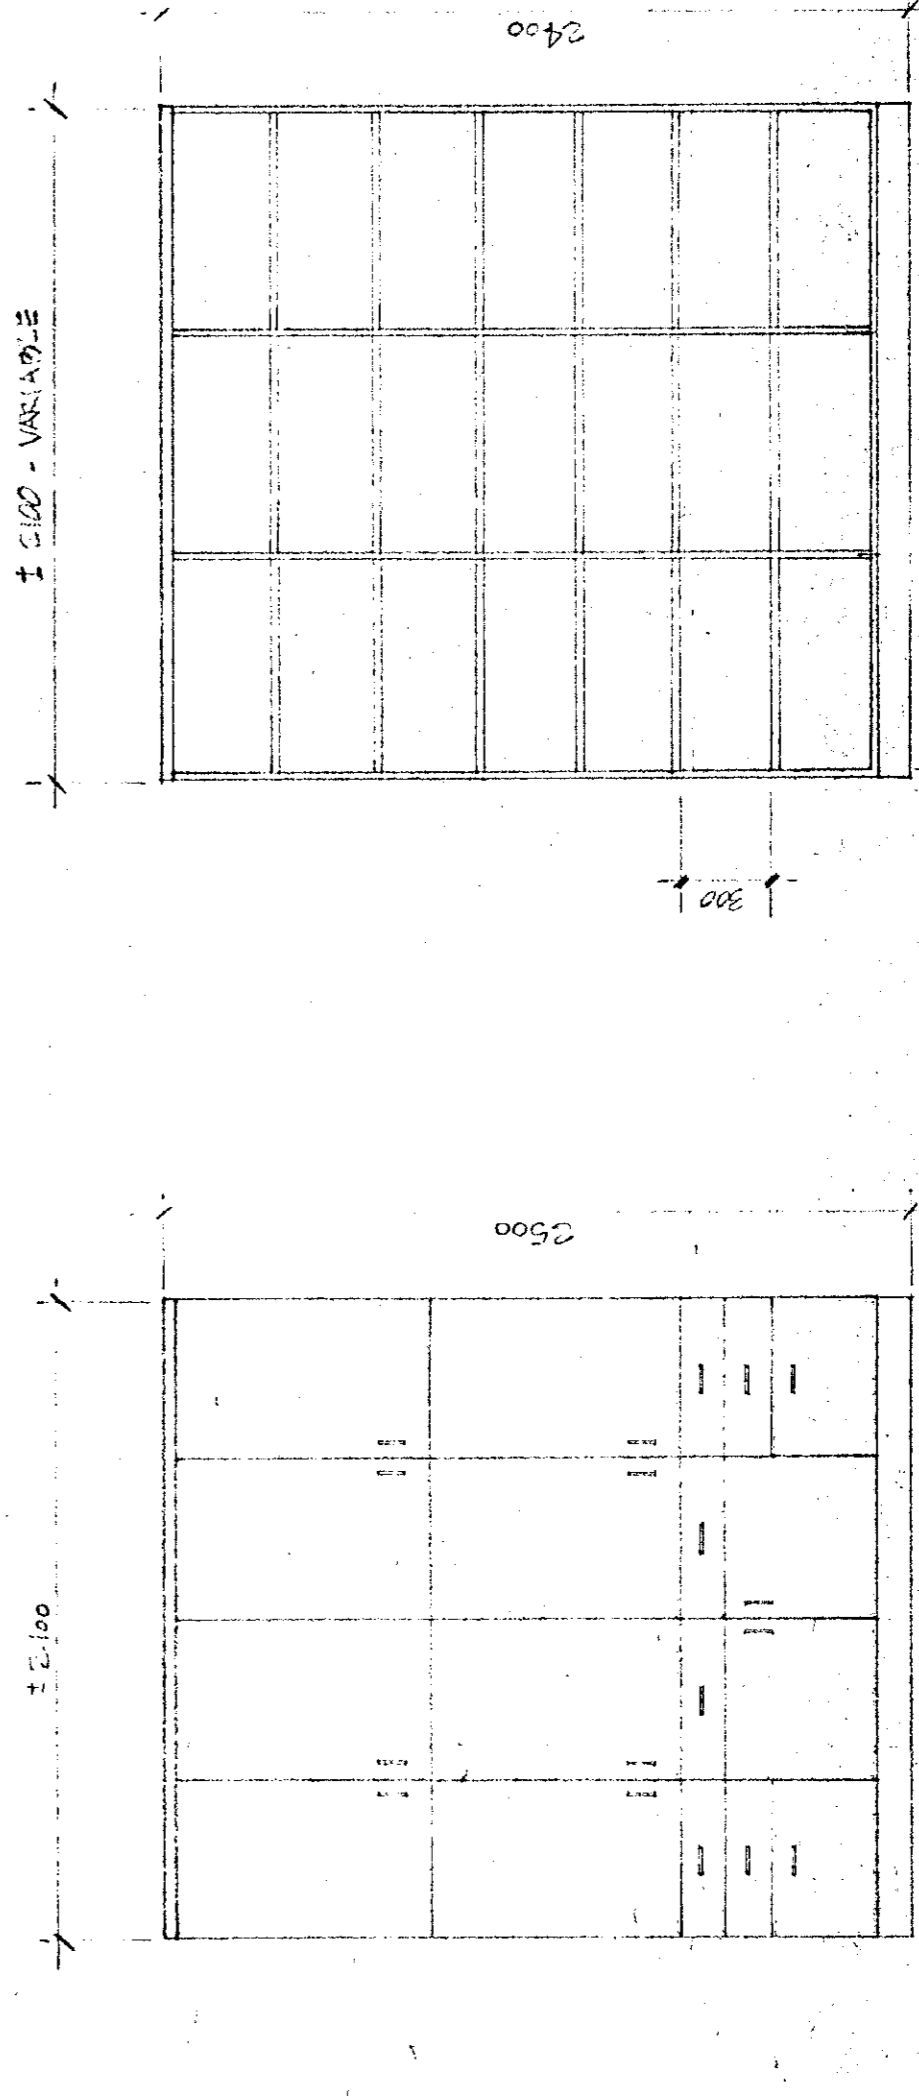

ELEVATION 1:25

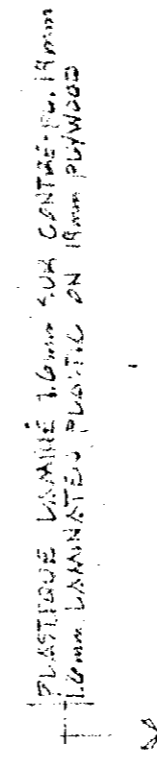

COURBE SECTION 1:25

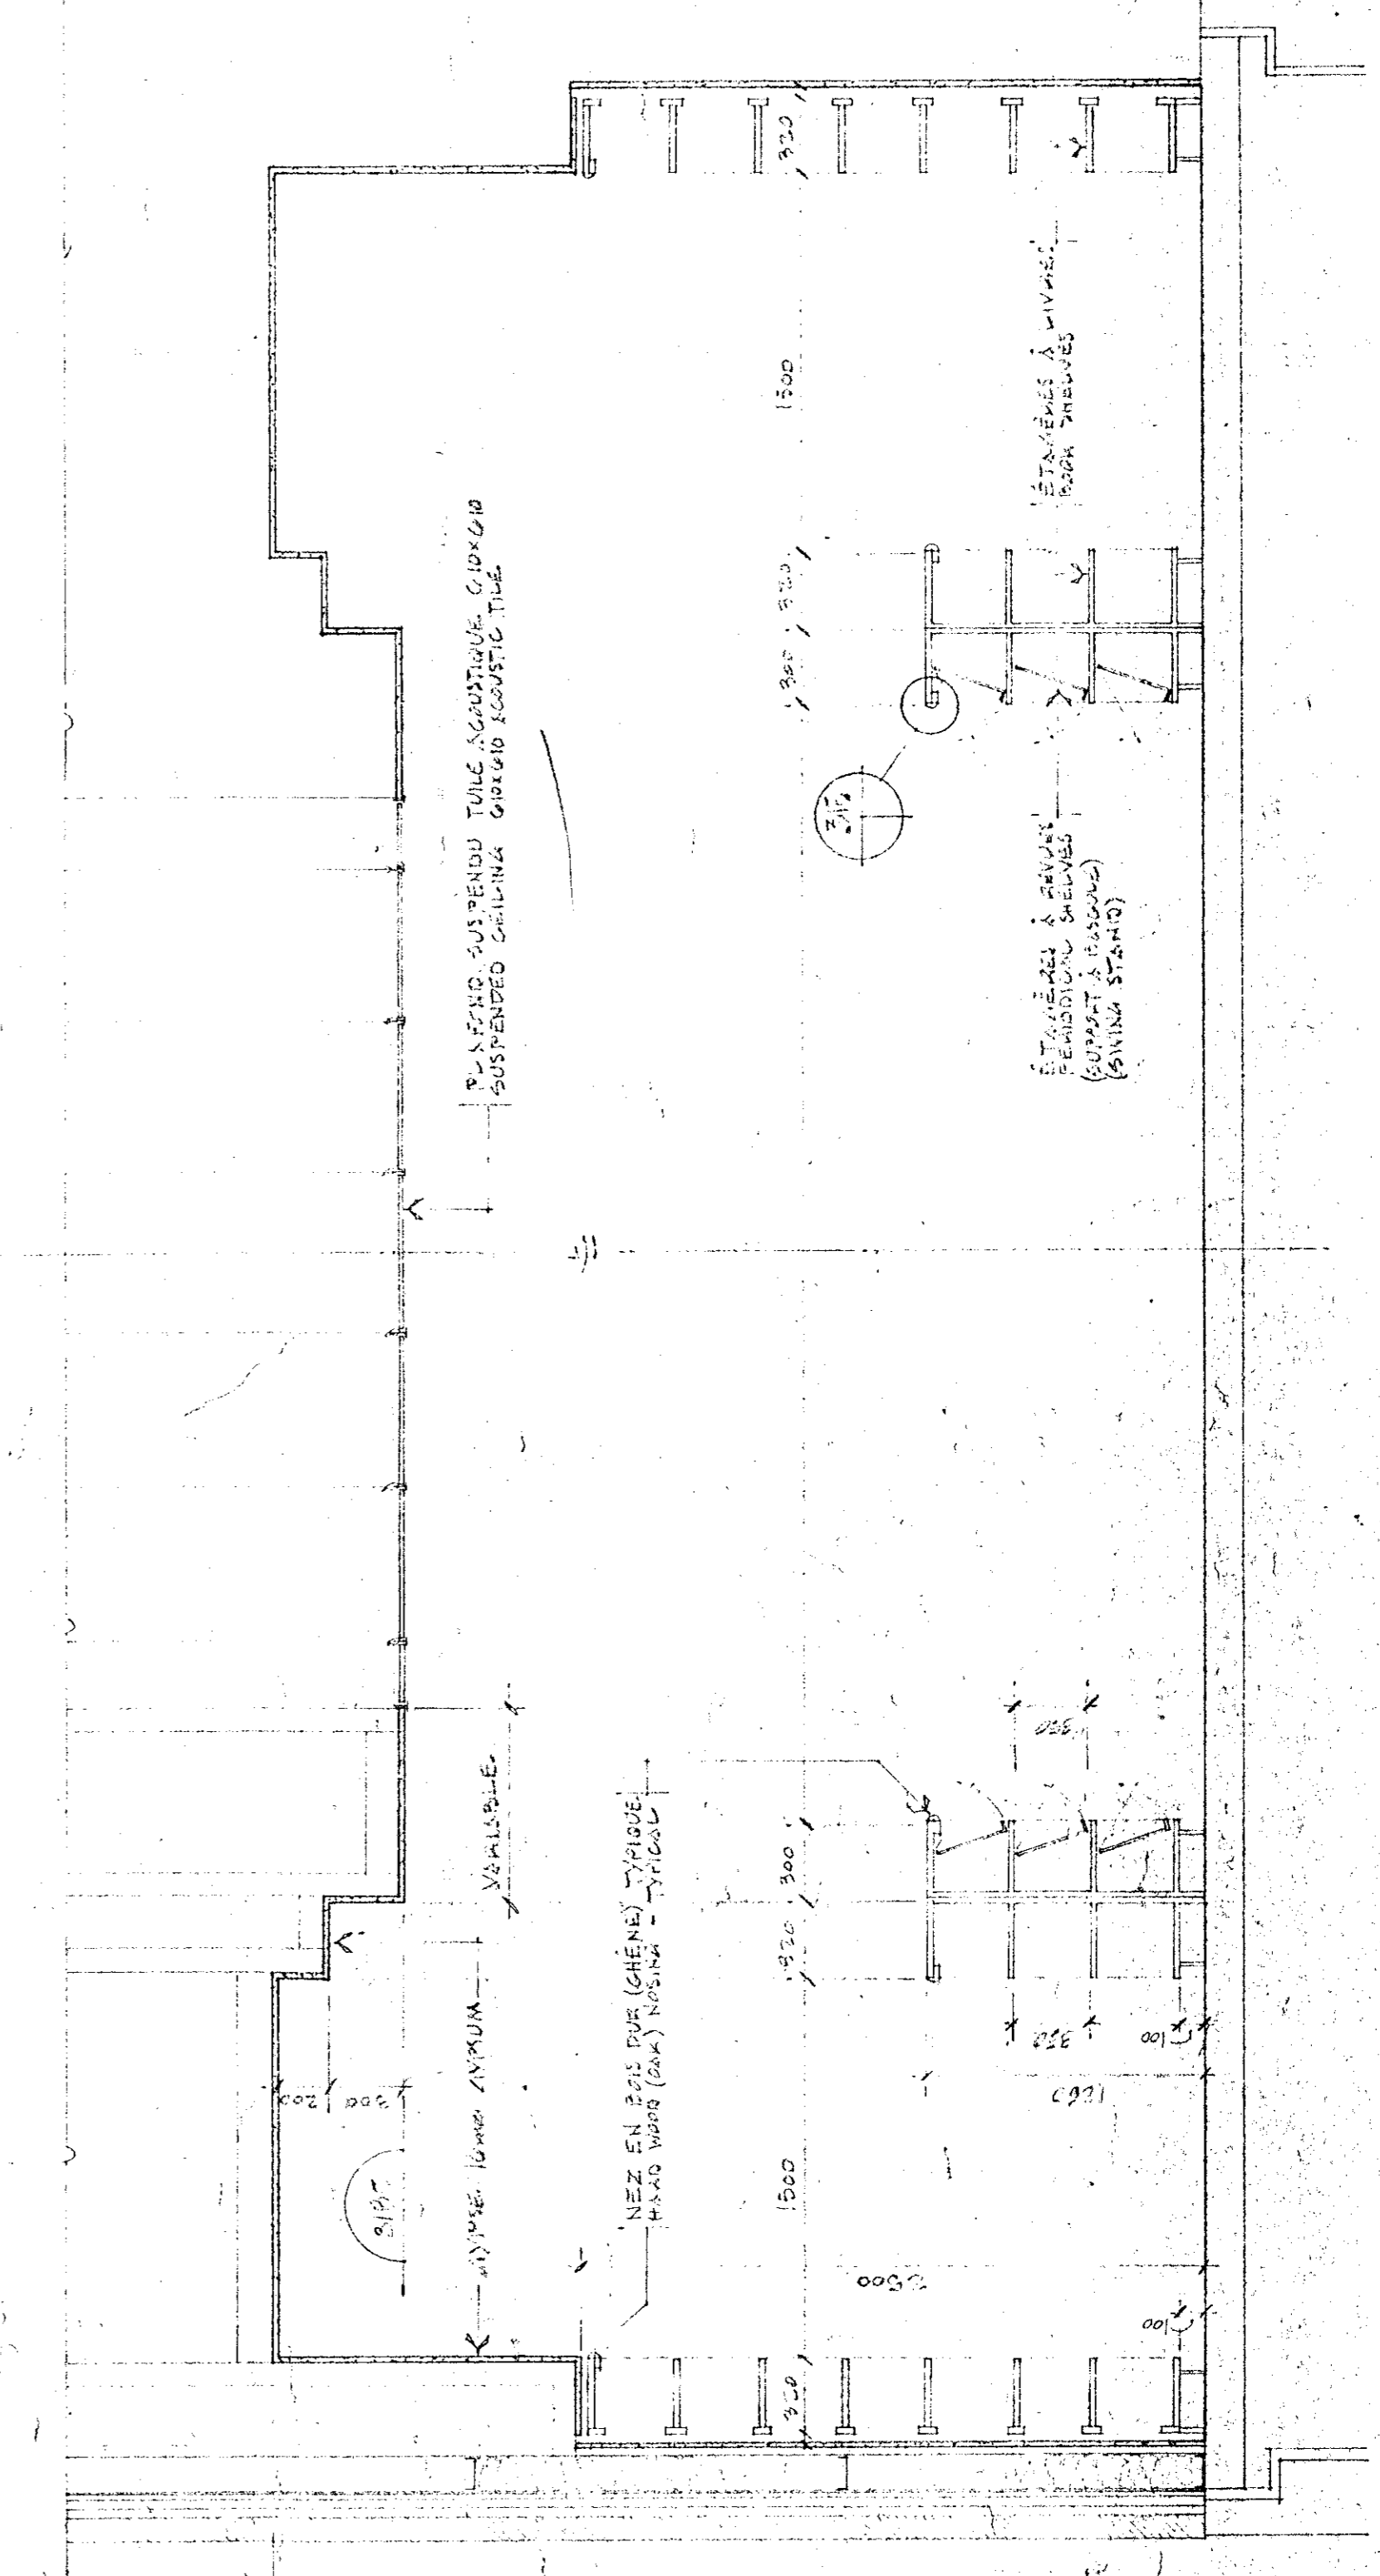

COURBE SECTION 1:25


CONTRACTEUR NE PAS PRENDRE EN CONSIDERATION LES DIMENSIONS SUR PLACE AVANT DE COMMENCER LES TRAVAUX. LE CONTRACTEUR ASSUME LA RESPONSABILITÉ DE VÉRIFIER LES DIMENSIONS SUR PLACE AVANT DE COMMENCER LES TRAVAUX.

PAUSEUR, REPARER ET APPAREILLER TOUTE SURFACE QUI A ÉTÉ DÉMONTÉE OU DÉTRUITE. TOUS LES SURFACES DÉTRUITES AUX PRÉSENTS DOCUMENTS DEVONT PRÉSENTER UN FINISSEMENT ÉGAL À CELUI DES SURFACES D'ORIGINE.


Tel que construit

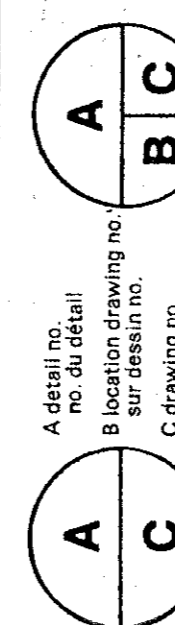

PROJET
NORMANDIN
EXPERIMENTAL FARM
BUILDING

FURNITURE ELEVATIONS

DESIGNÉ PAR: PERCE PERCE
DRESSÉ PAR: A.P.
DATE: 21/1/71


APPROUVÉ PAR: [Signature]
DATE: 21/1/71

PROJET: 767285
NO. DE PLAN: 0491 009-D A33 DE 43/160

NOTES


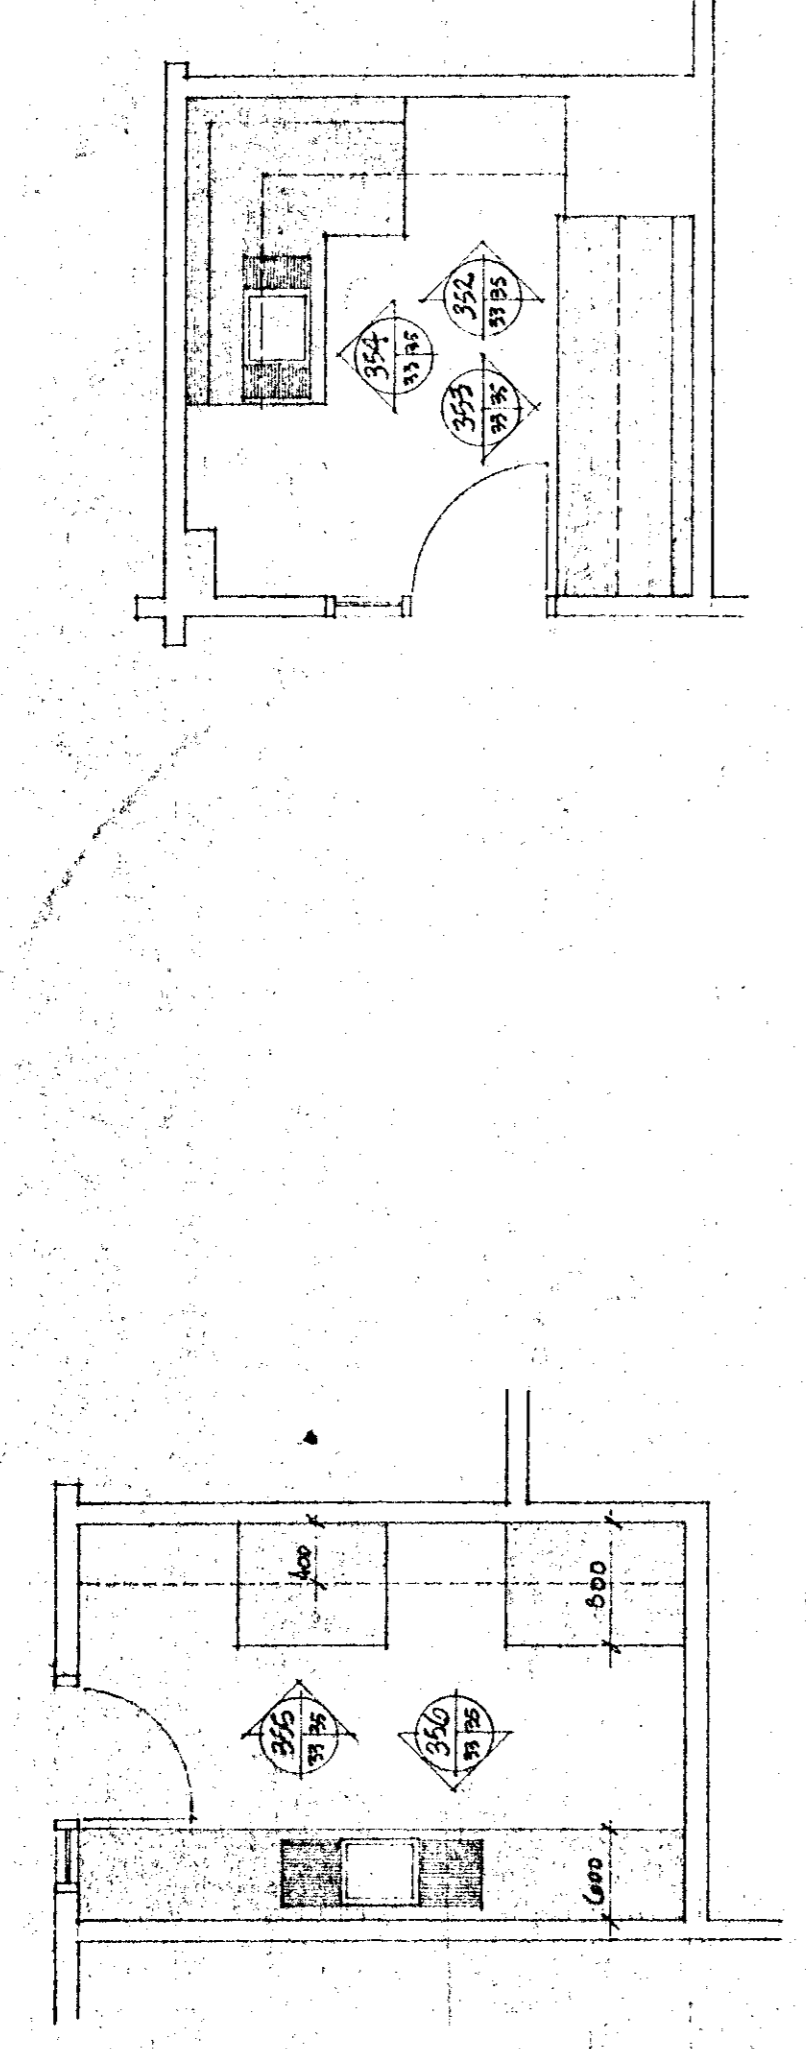

PLAN AGRANDI — PIÈCE # 208
ENLARGED PLAN — ROOM # 208


VOIR PLANS ANNEXES (POLBOIS INC) AVEC ANNOTATIONS

PLAN AGRANDI — PIÈCE # 203
ENLARGED PLAN — ROOM # 203

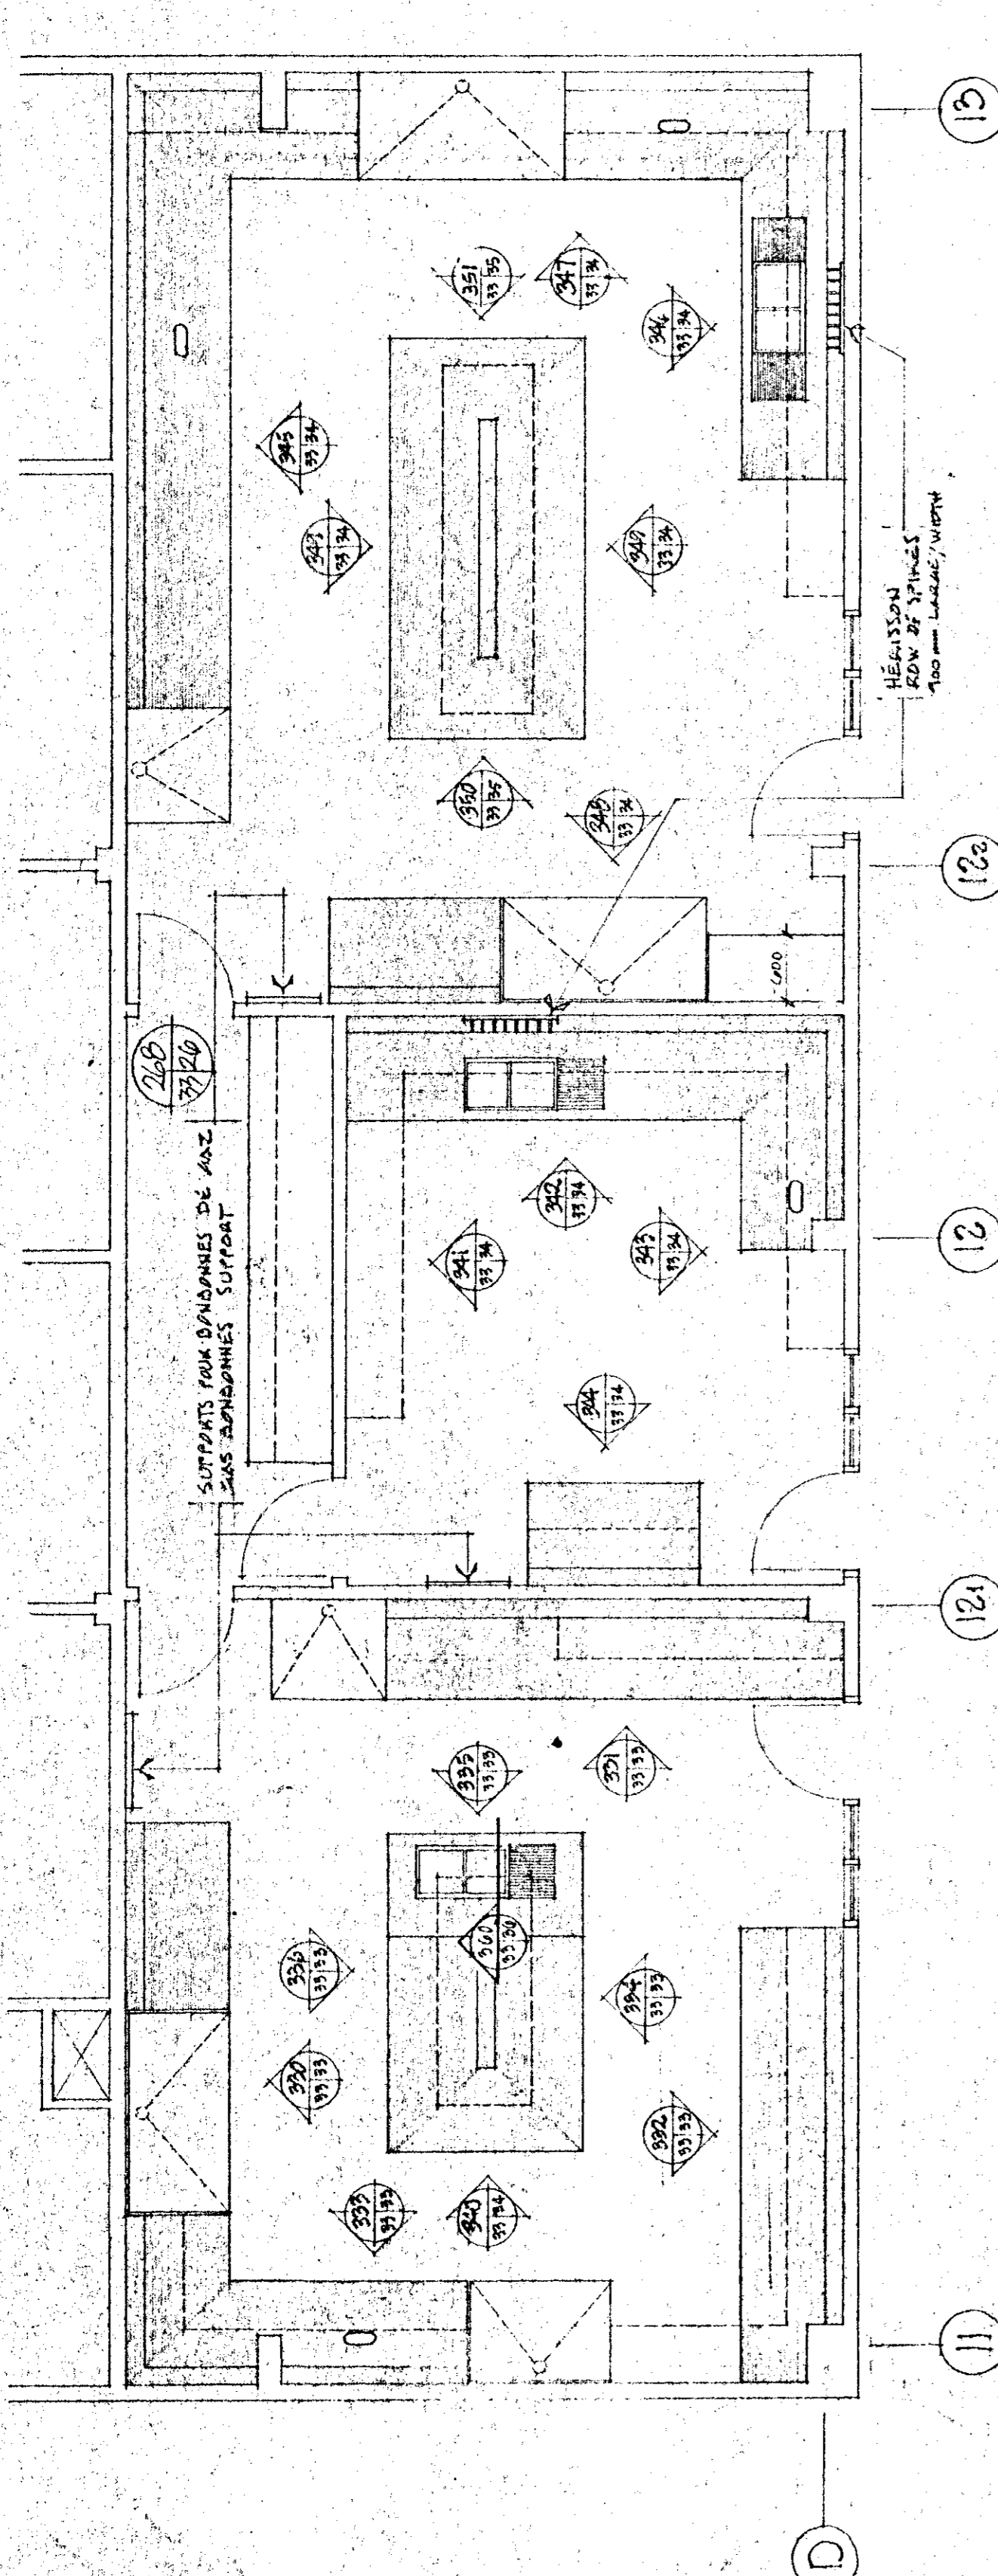


PLAN AGRANDI — PIÈCES # 204, 205 & 206
ENLARGED PLAN — ROOMS # 204, 205 & 206

NOTE
VIR. COUPES SUR FEUILLE A-30 PE 42

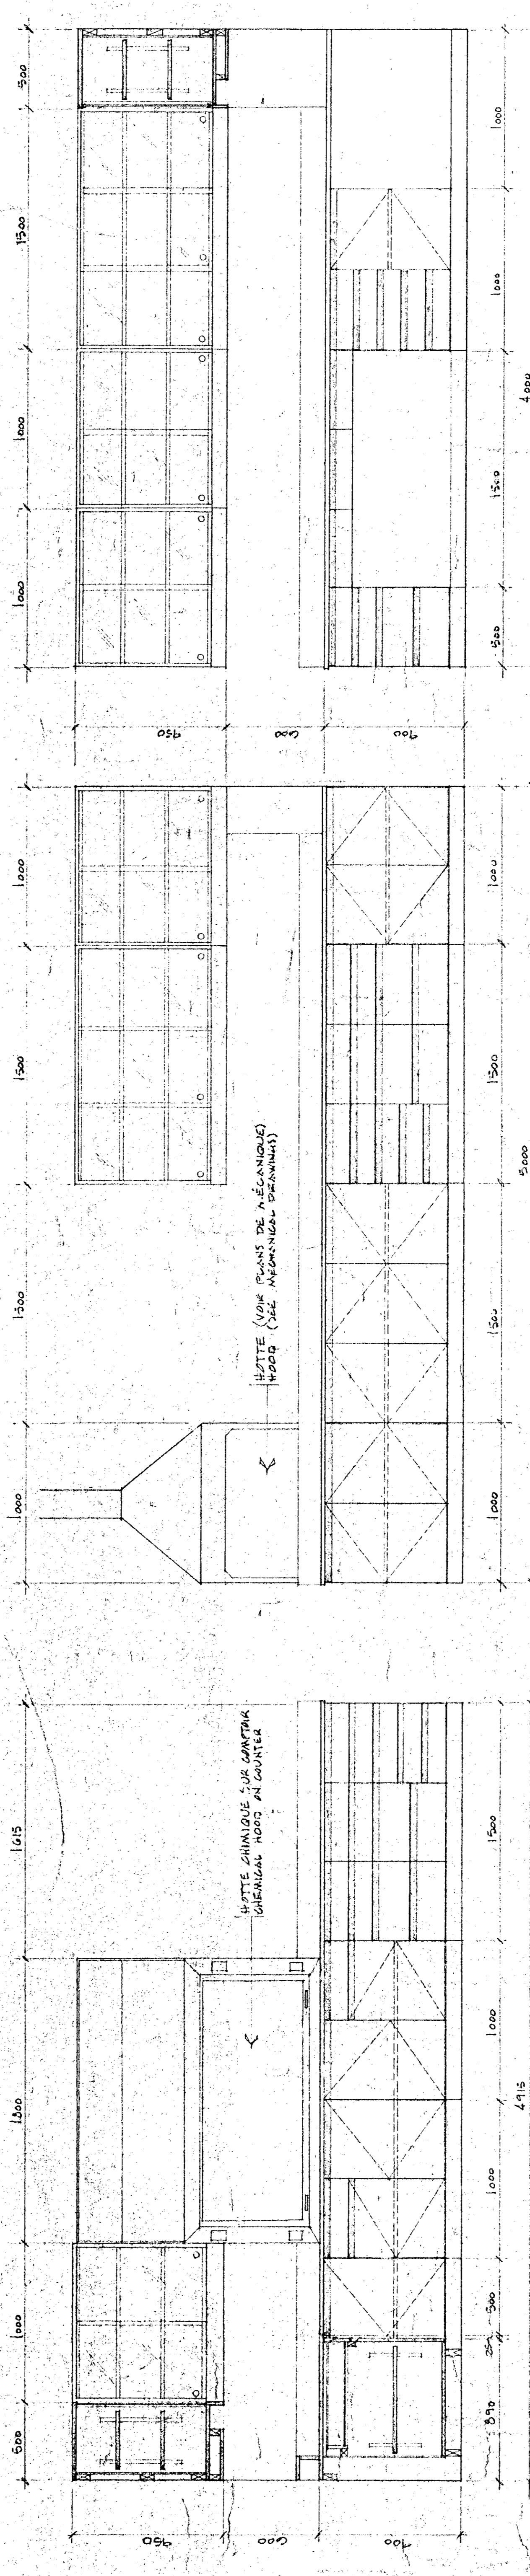

ELEVATION 1:20

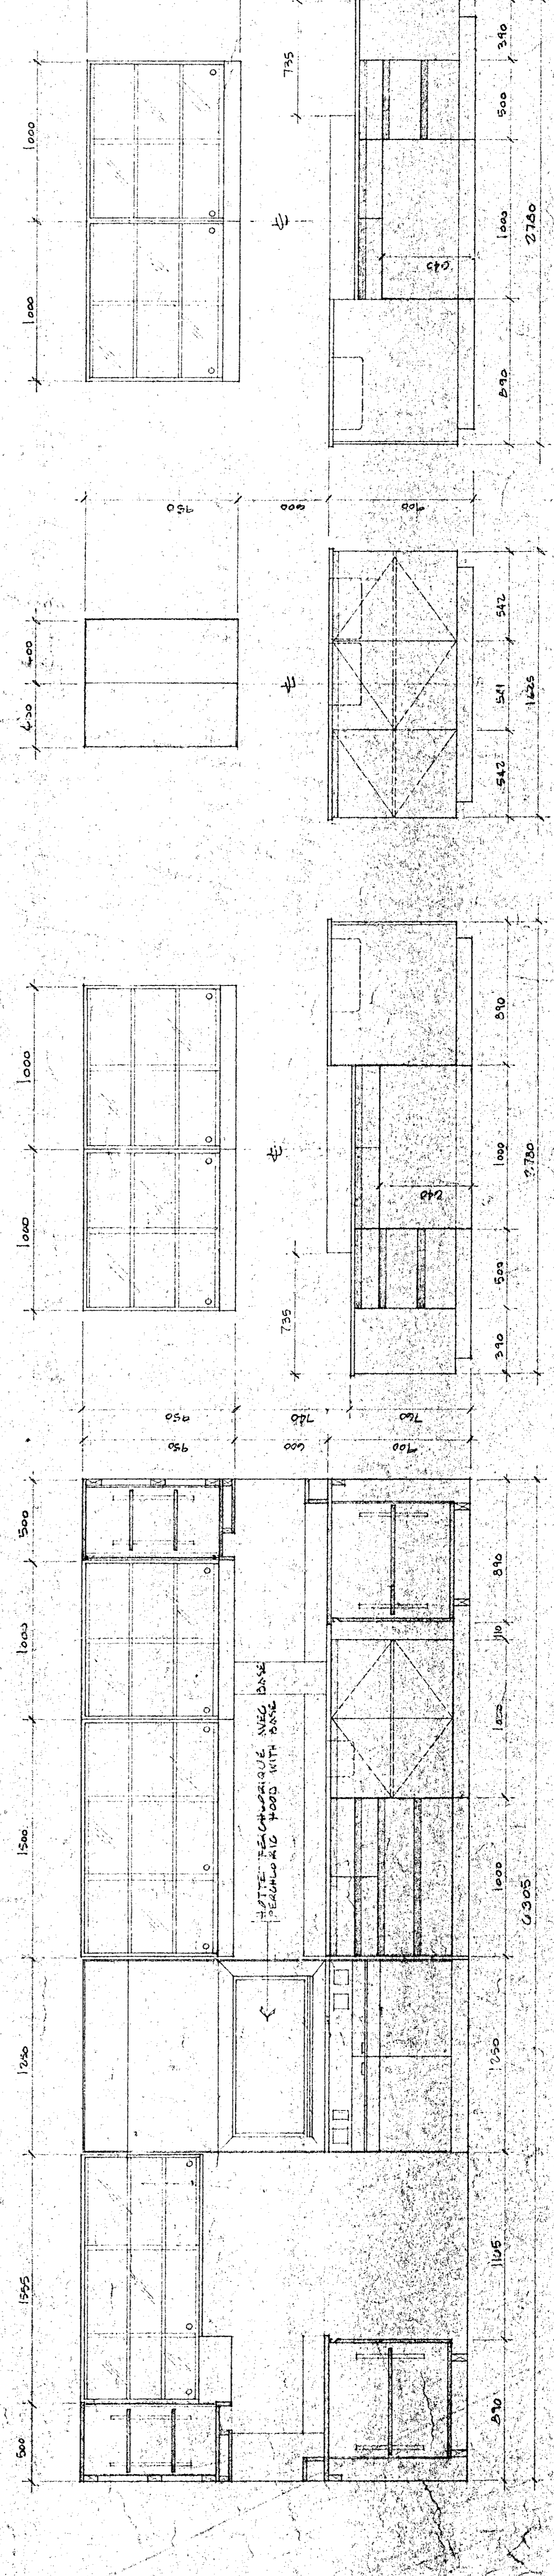

ELEVATION 1:20

330 331 332 333 334 335 336 337 338 339 340

L'ENTREPRENEUR DOIT PRENDRE ET VÉRIFIER
TOUTES DIMENSIONS SUR PLACE AVANT DE
MISSE EN ŒUVRE. L'ENTREPRENEUR ASSUME
LES RESPONSABILITÉS QUANT À LA
CORRECTITUDE DES DIMENSIONS PRISÉS À L'ÉCHELLE SUR
LES DESSINS.

MEASUREMENTS TO BE TAKEN AND CHECKED
ON SITE BEFORE STARTING THE WORK. THE
CONTRACTOR SHALL VERIFY ALL DIMENSIONS
ON THE SITE BEFORE STARTING THE WORK. THE
CONTRACTOR ASSUMES RESPONSIBILITY FOR THE
CORRECTNESS OF THE DIMENSIONS SHOWN ON
THE DRAWINGS.


Tel que construit

revision:

A	A
B	B
C	C

 date:



31/13	31/13
31/13	31/13
31/13	31/13

 A detail no. no. du détail
B drawing no. no. du plan
C drawing no. no. du plan


Project: **NORMANDIN**
cité Roberval
FERME EXPERIMENTALE
complexe bureaux, laboratoires,
pavillon de services
EXPERIMENTAL FARM
offices, laboratories, services support
building

MOBILIERS LA RECONSTRUIRE
ELEVATIONS
LABORATORIES FURNITURES
ELEVATIONS
Echelle 1:50 scale


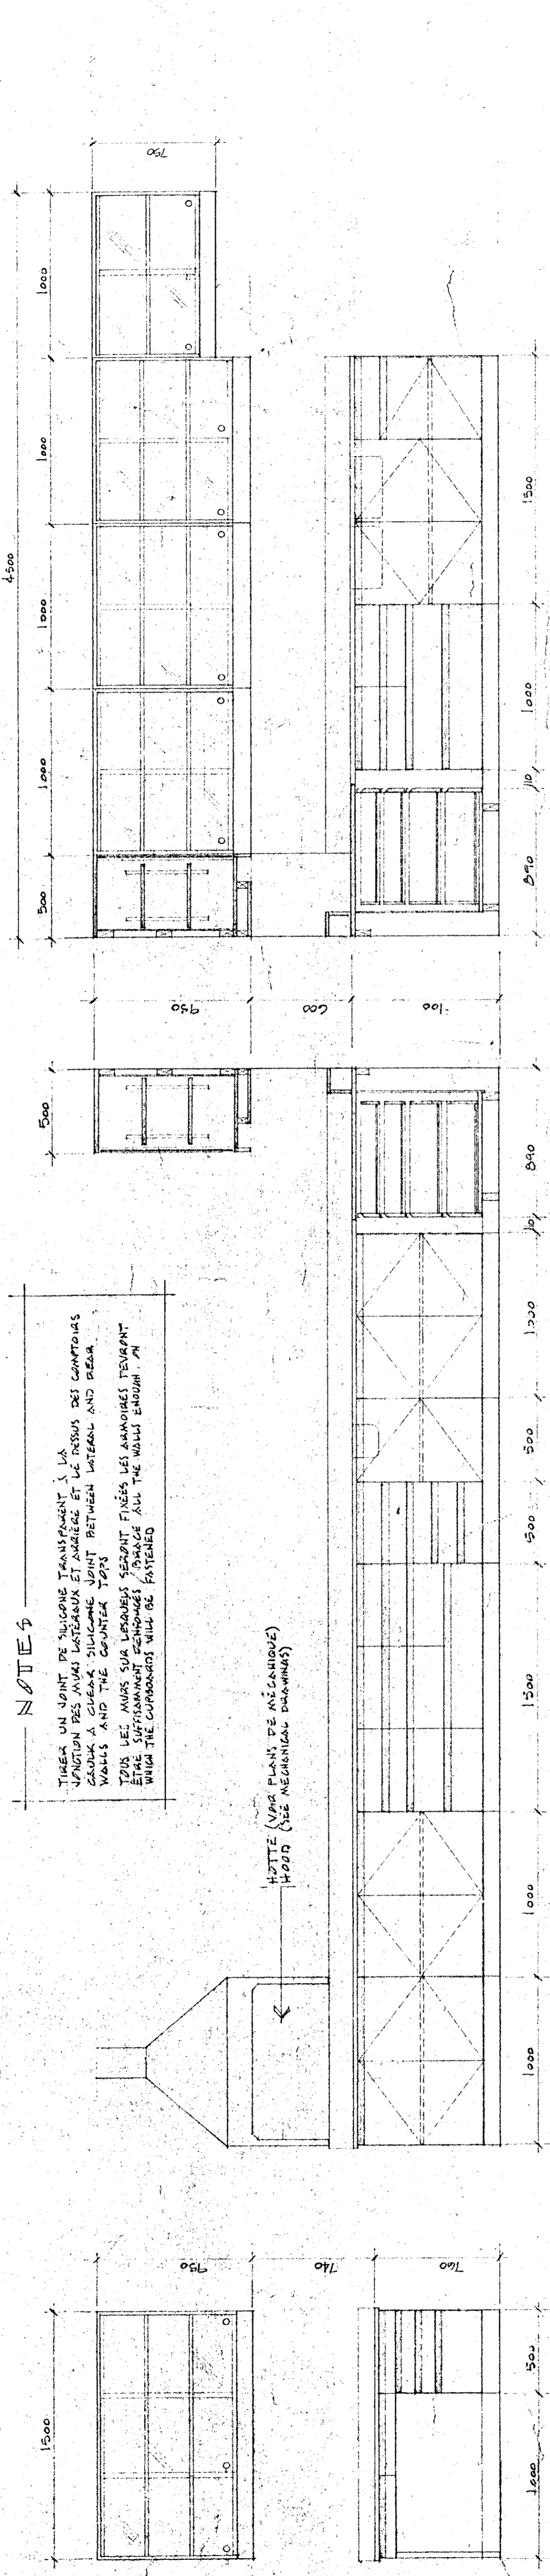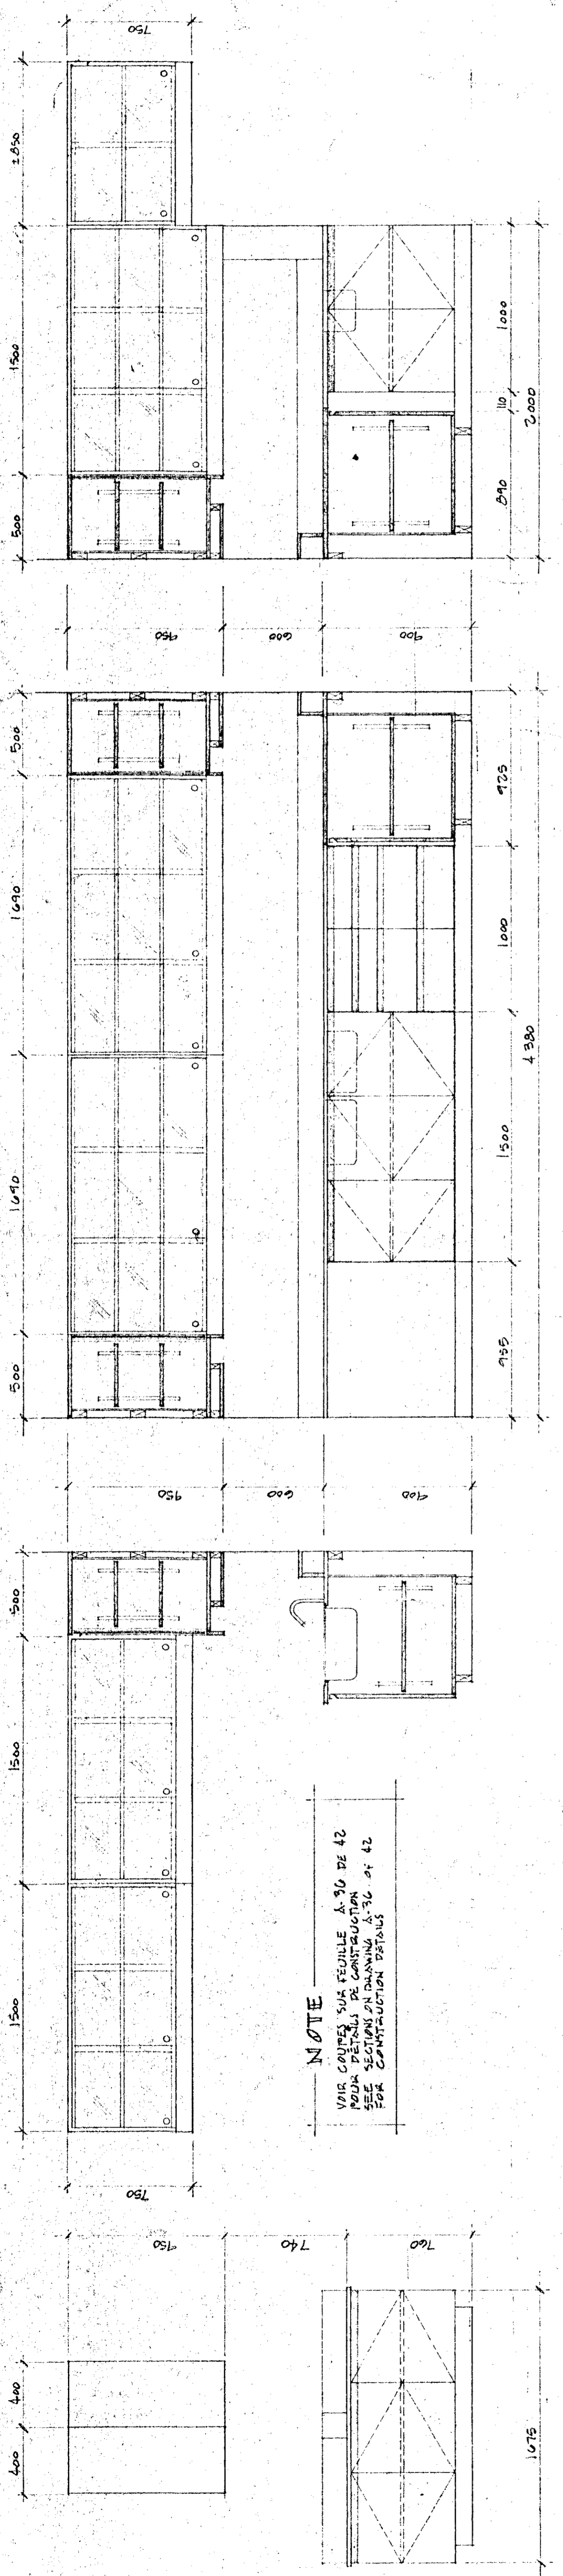


voir plans annexes tel que
construit avec annotations
(Polybois)
N.B.

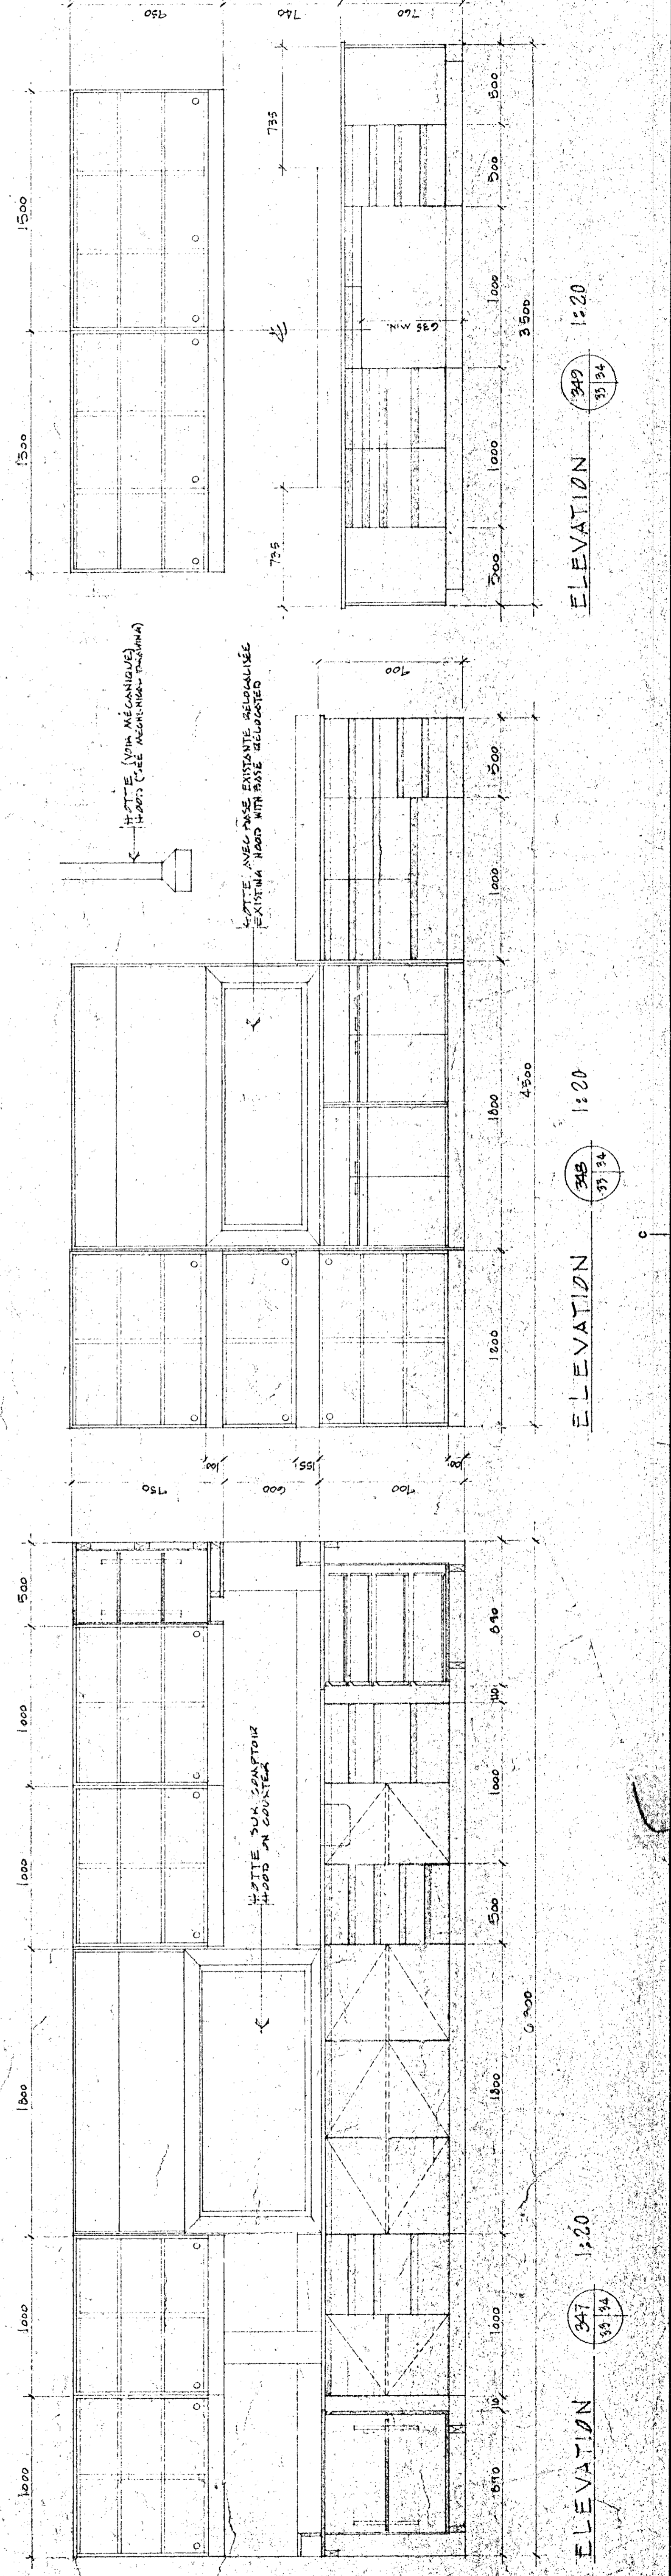


LE CONTRACTEUR DOIT PRÉPARER ET VERIFIER LES COTES DE CONSTRUCTION EN CONFORMITE AVEC LES TRAVAUX ET COMMENCER LES TRAVAUX LES AVANT DE COMMENCER LA RESPONSABILITE QUANT AUX DIMENSIONS PRÉVUES A LA FEUILLE DE TRAVAIL.

THE CONTRACTOR SHALL VERIFY ALL DIMENSIONS AND BE RESPONSIBLE FOR THE ACCURACY OF DIMENSIONS SHOWN ON THE DRAWINGS. COMMENCEMENT OF WORK SHALL BE THE RESPONSIBILITY OF THE CONTRACTOR.



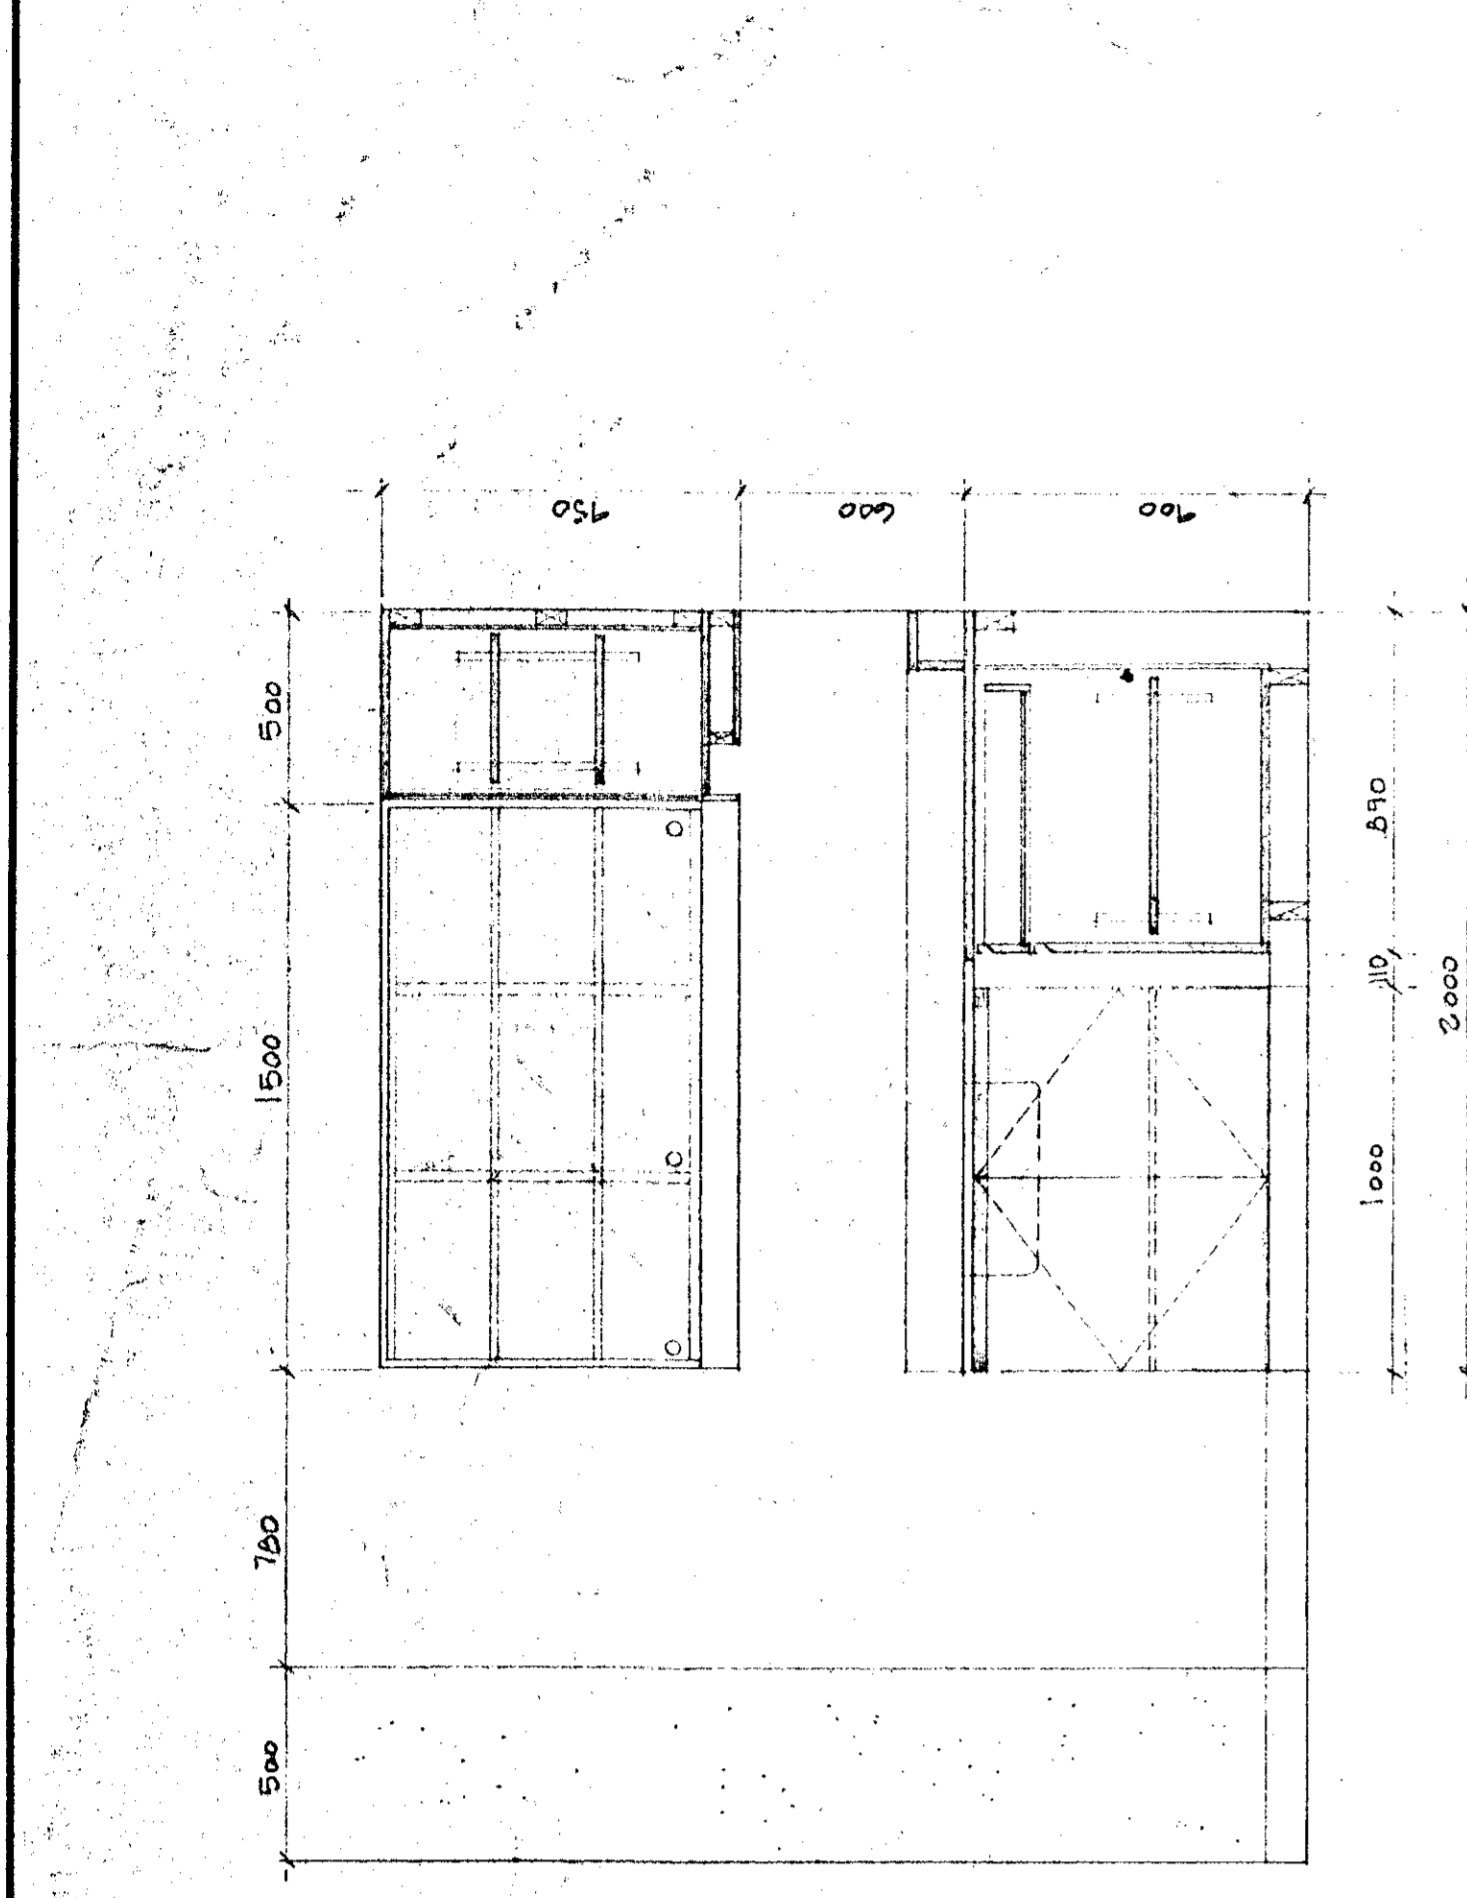


ELEVATION 364
1:20

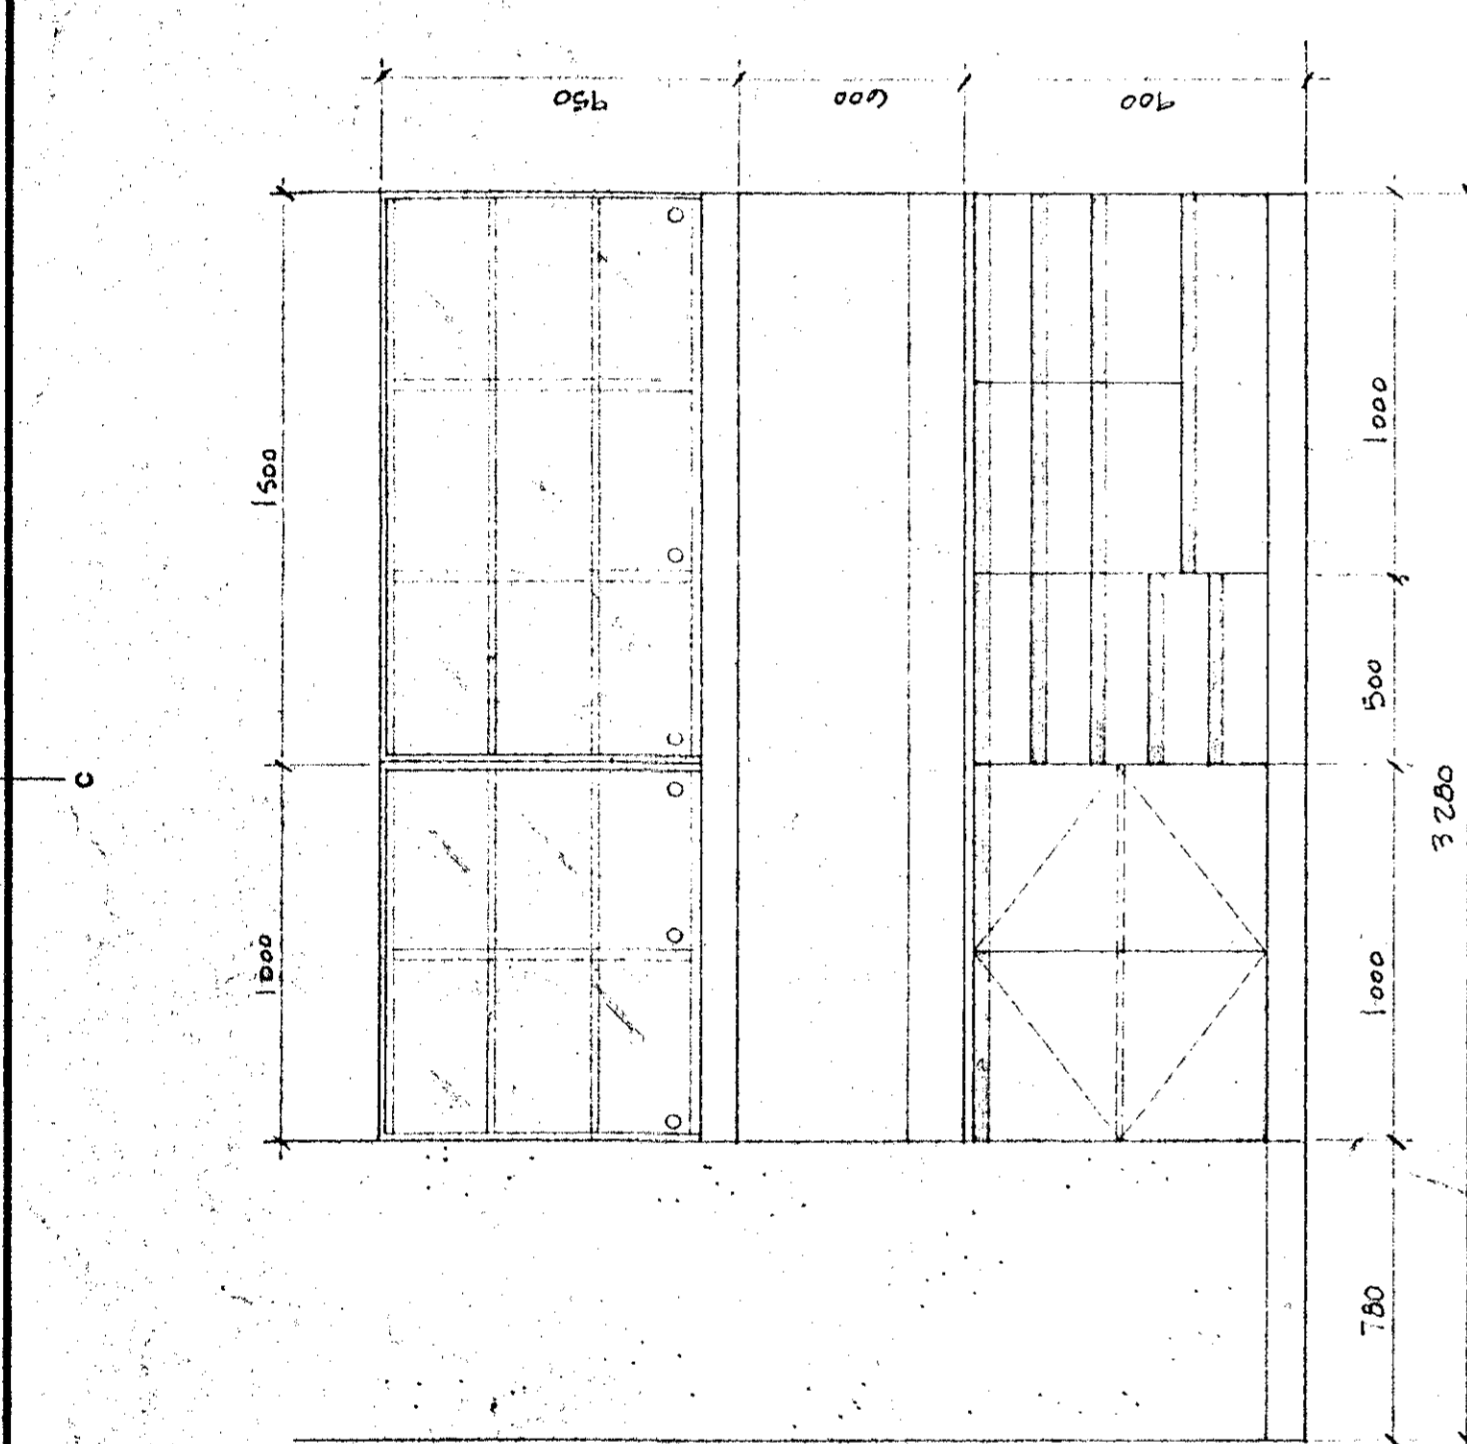


ELEVATION 363
1:20

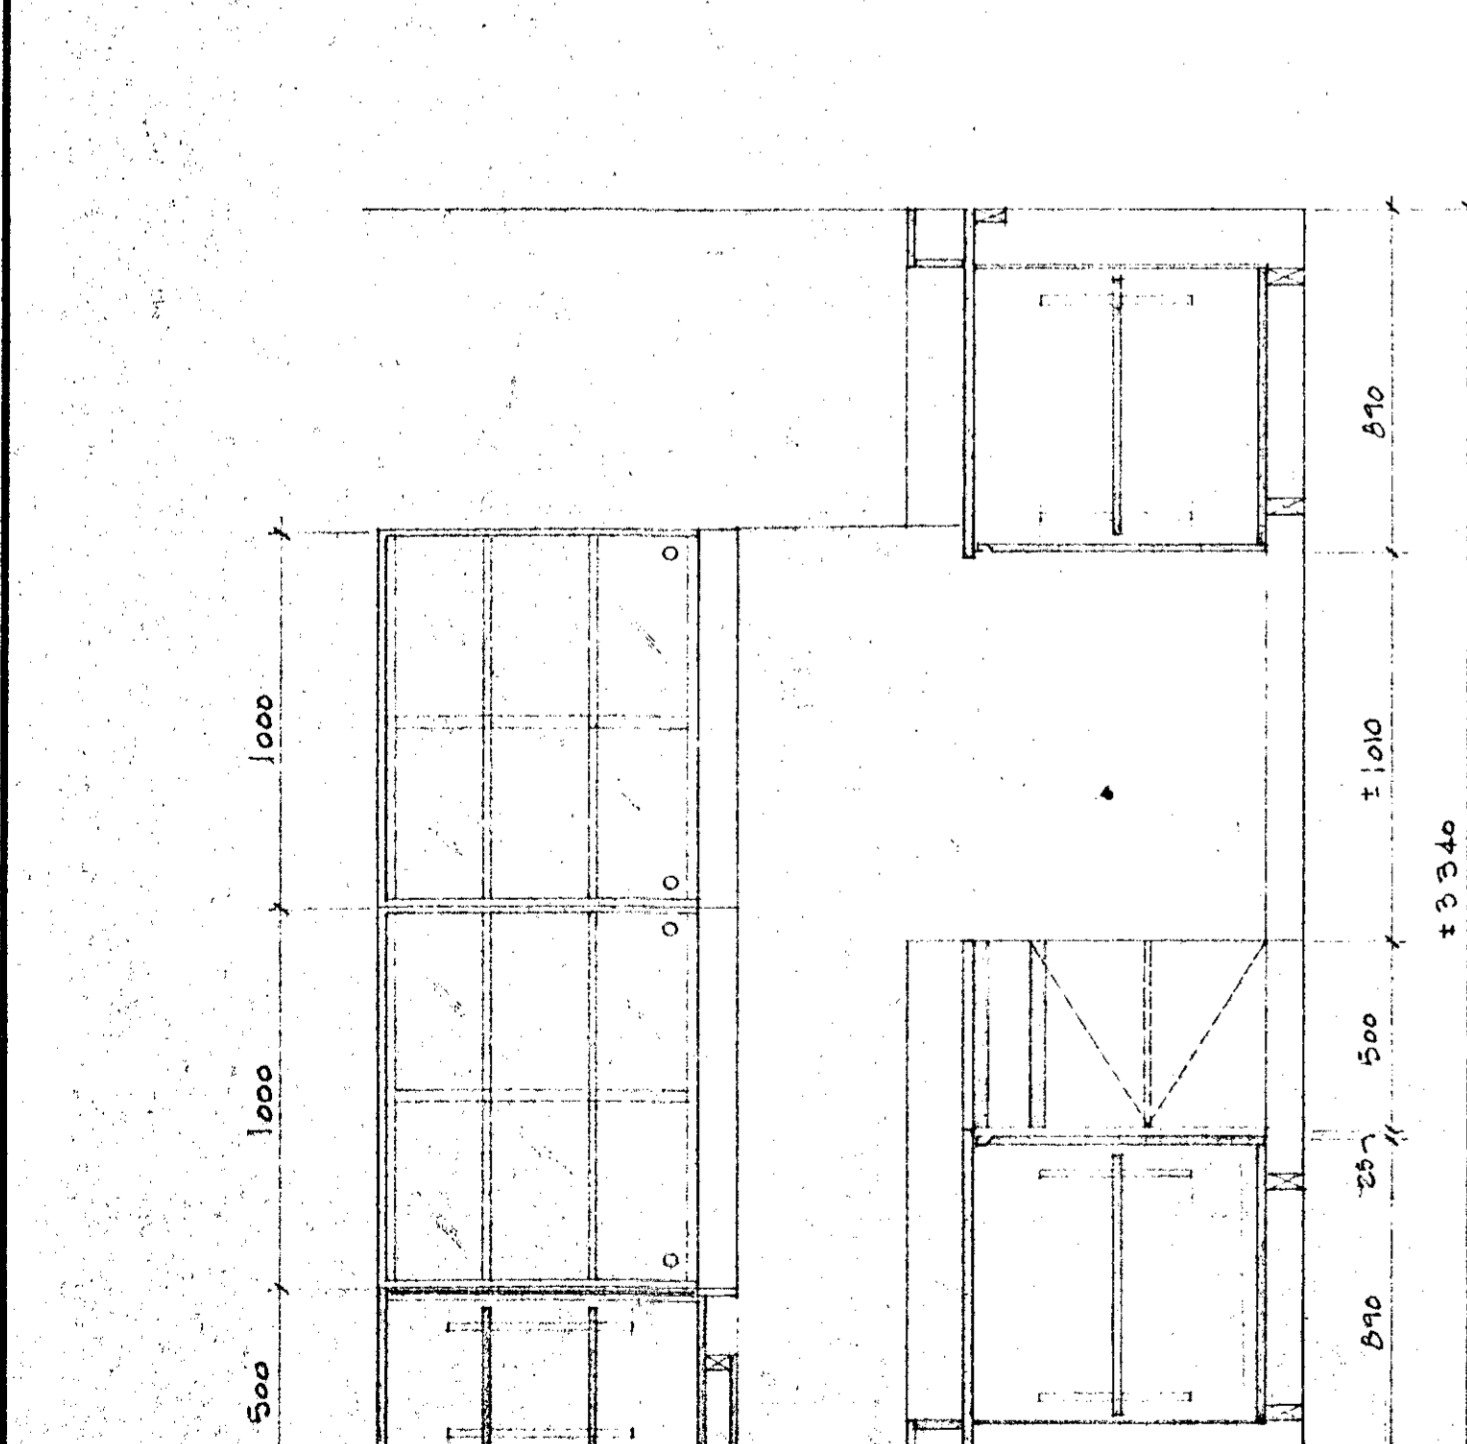

ELEVATION 358
1:20

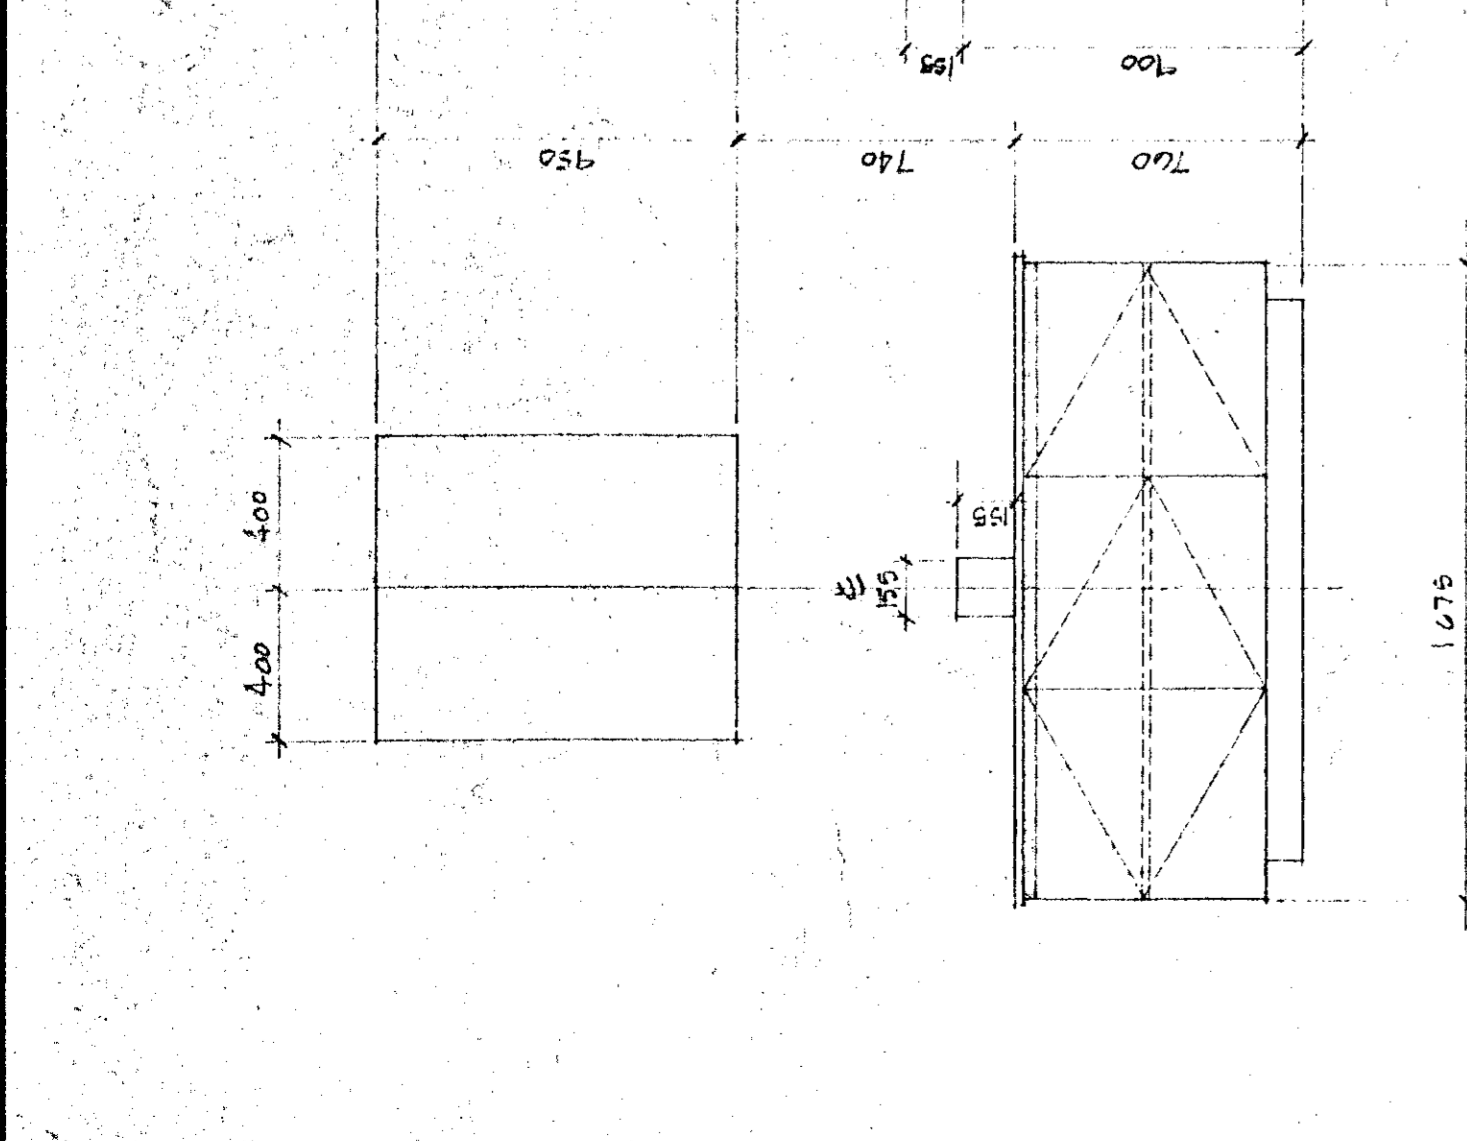


ELEVATIONS 351
1:20

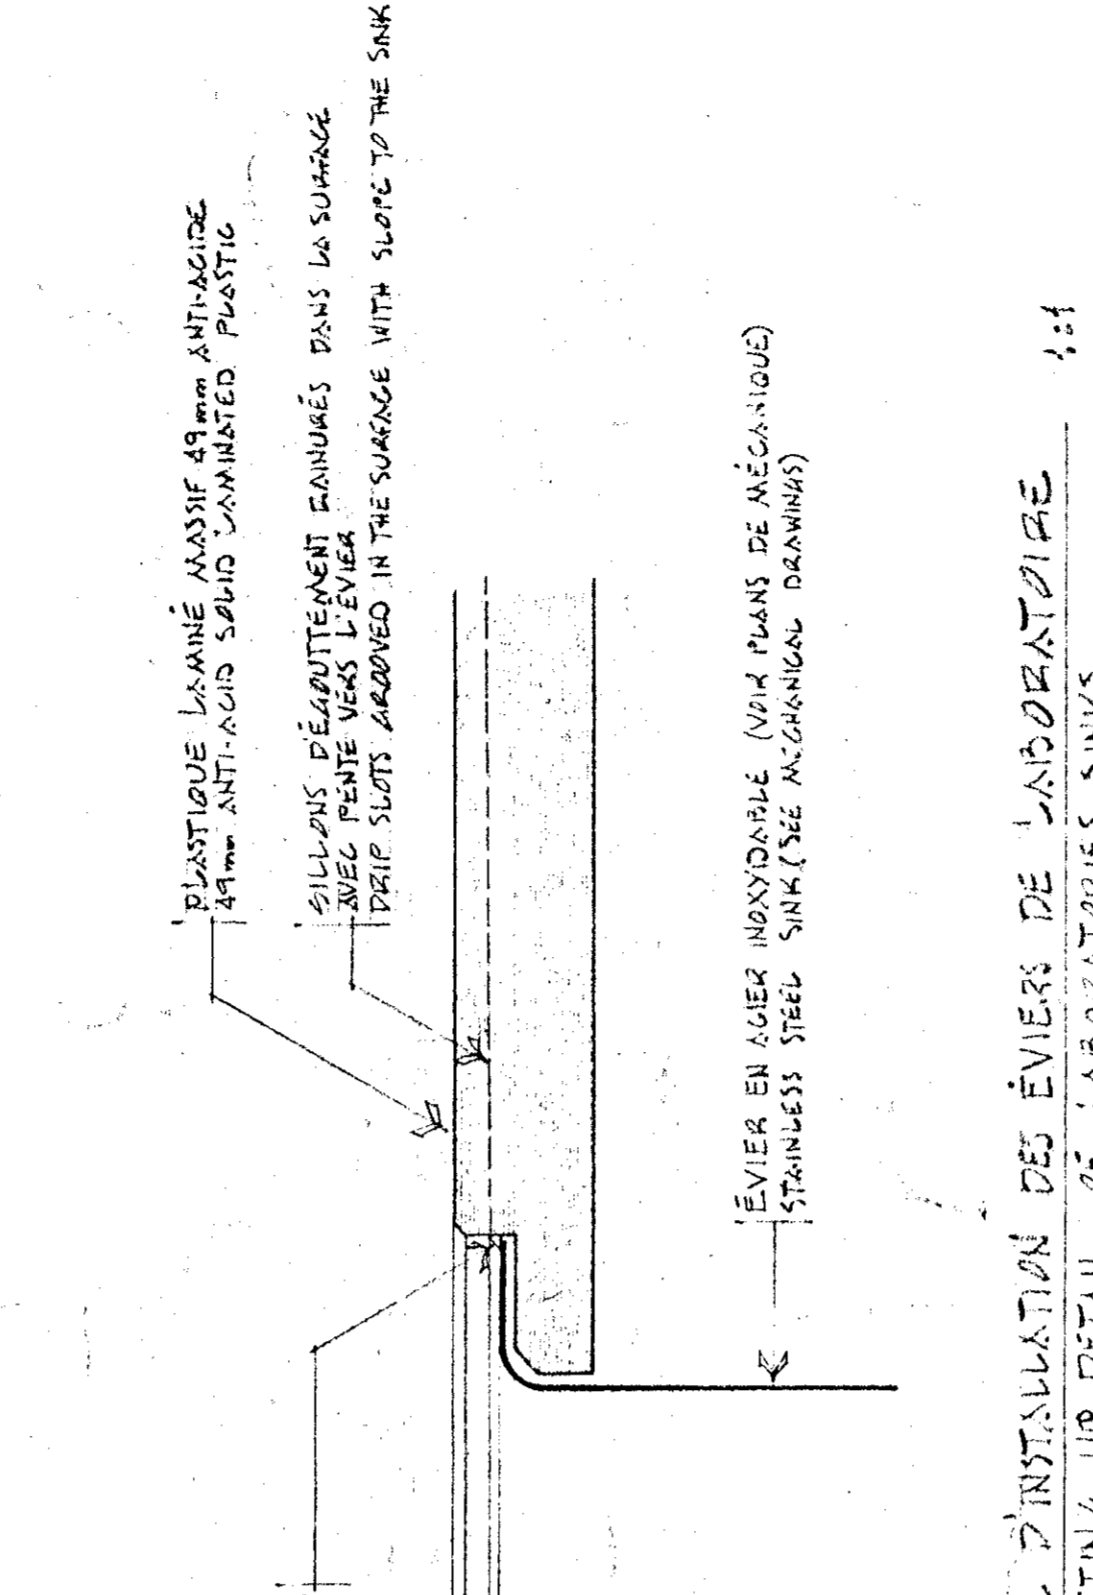

PLASTIQUE LAMINE MASSE 49mm ANTI-ACIDE
DÉTAIL D'INSTALLATION DES ÉVIER DE LABORATOIRE
1:1

NOTES
TOUTES LES COTES DE CONSTRUCTION SONT EN MILLIMÈTRES...

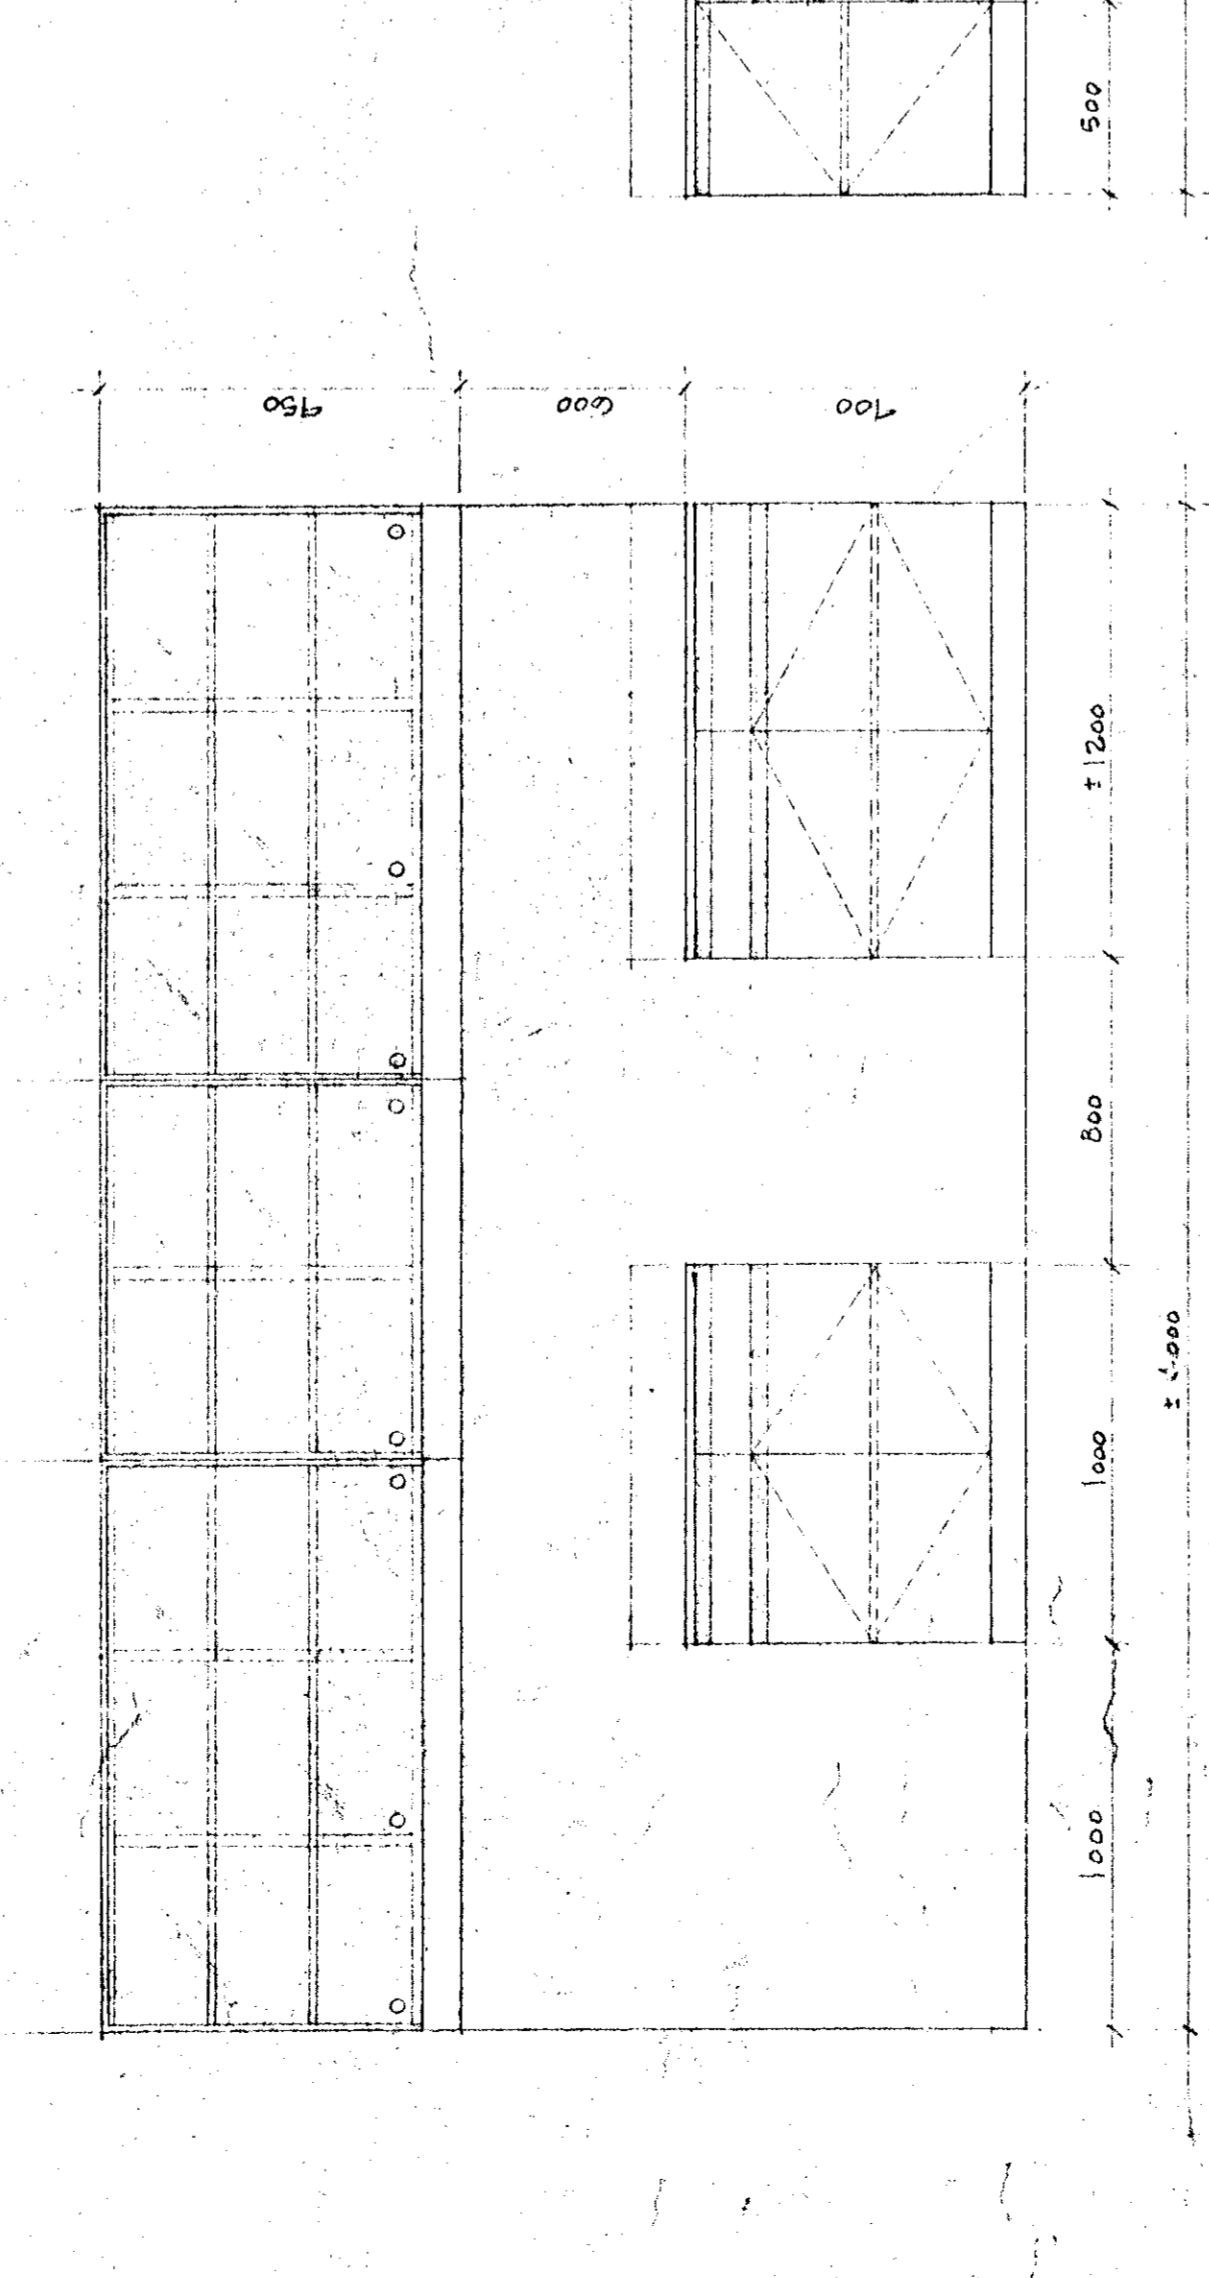


ELEVATION 365
1:20

ELEVATION 350
1:20

N.B. VOIR PLANS TEL QUE CONSTRUIT ANNEXÉS AVEC ANNOTATIONS (Poly Bois)


Tel que construit

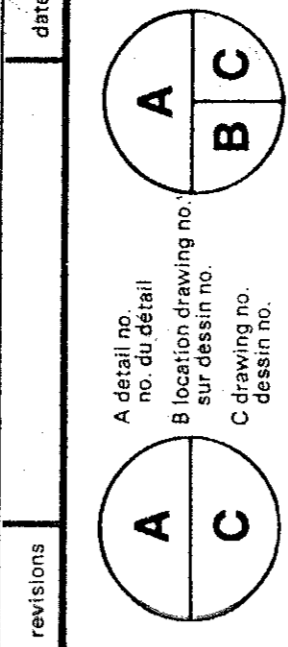

PROJET
NORMANDIN
CIG RODRIGUE
FERME EXPERIMENTALE
complexe bureaux, laboratoires,
pavillons de services
EXPERIMENTAL FARM
offices, laboratories, services support
building

drawing no. 767265
no. de dessin A35 DE 15/100
drawing no. 01191009-D


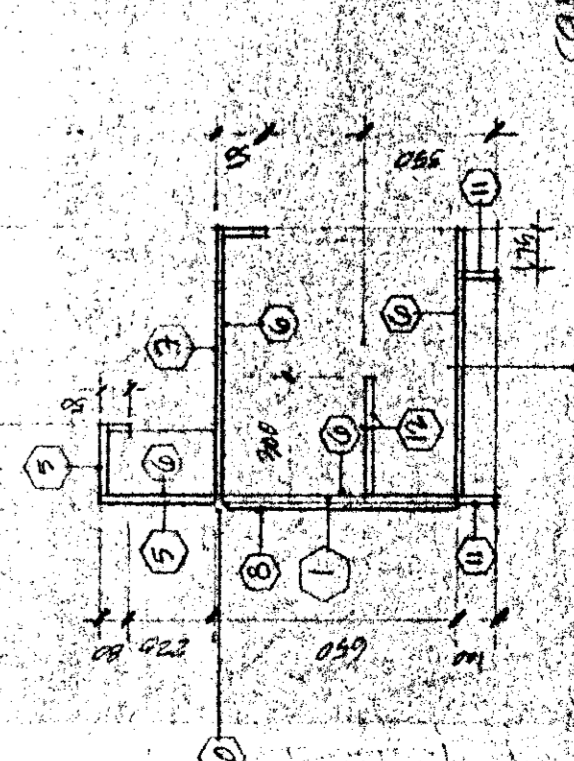

COUPE SECTION RECEPTION

NOTE: LE GISEMENT EST EN ALUMINUM...

NOTE
POUR LA DÉTERMINATION DES TIRONS
VOIR LES ÉLEVATIONS
SEE ELEVATIONS FOR DRAWING
DIMENSIONS



Tel que construit

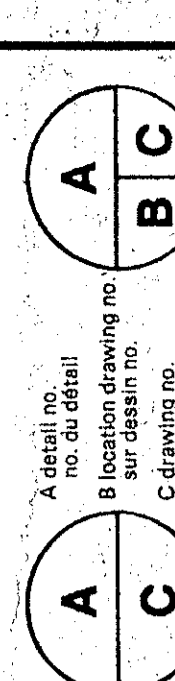

NORMANDIN
laboratoires, services support
building



DESIGN: [signature]
DATE: 9/11/73

NO. DE PLAN: 767265
NO. DE COTE: 42/100



LEGENDE / LEGEND


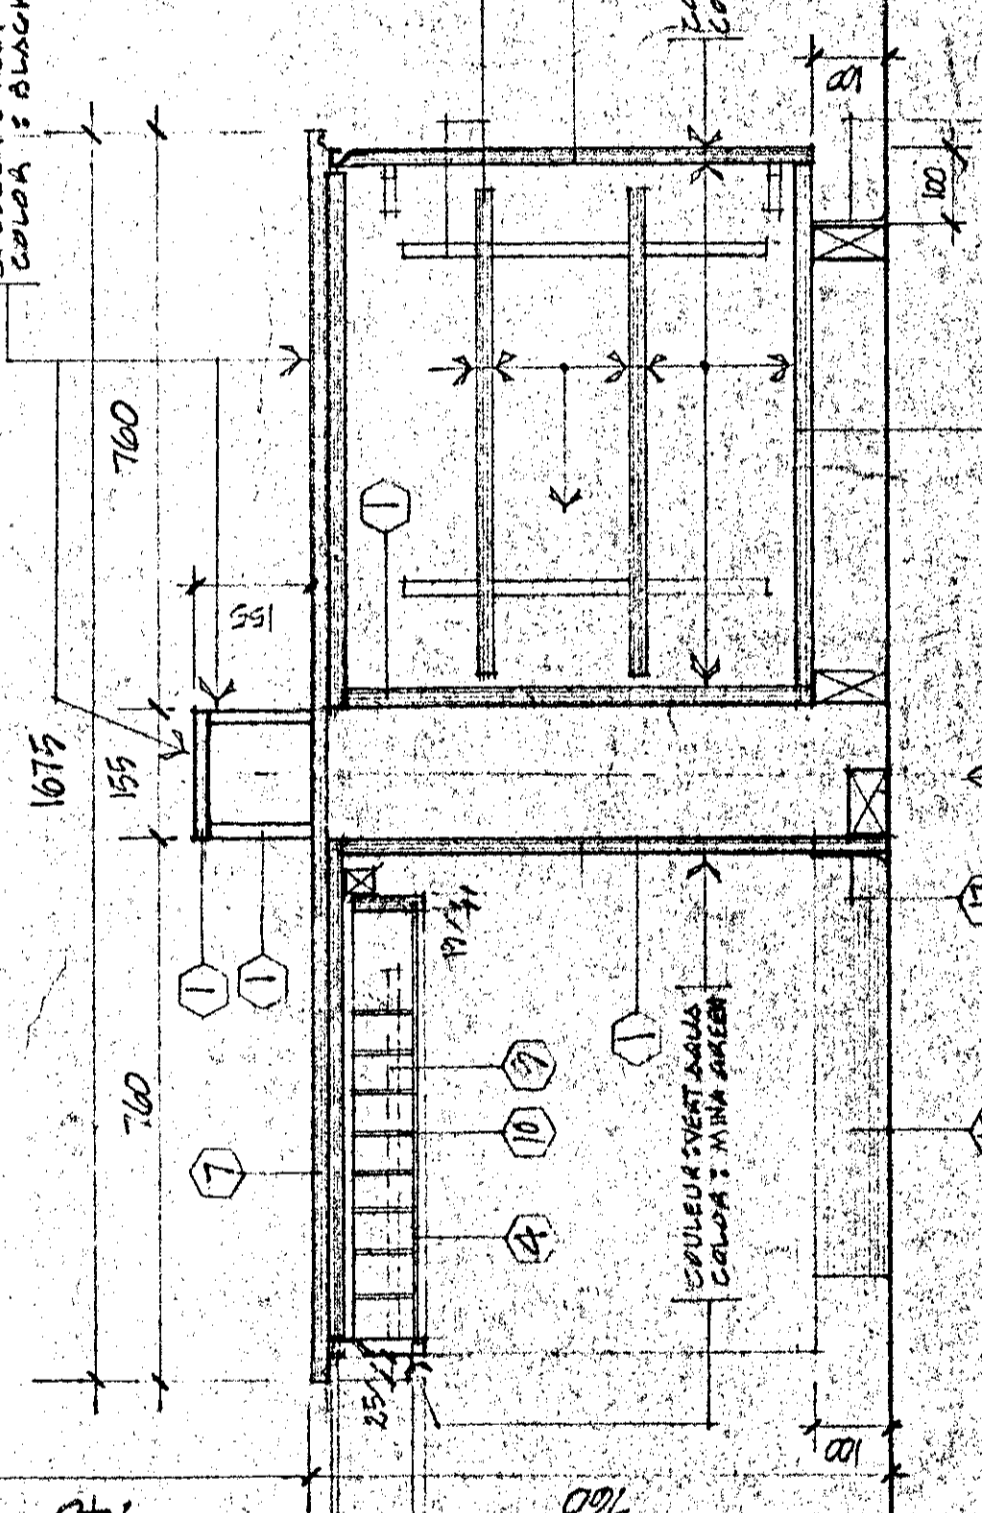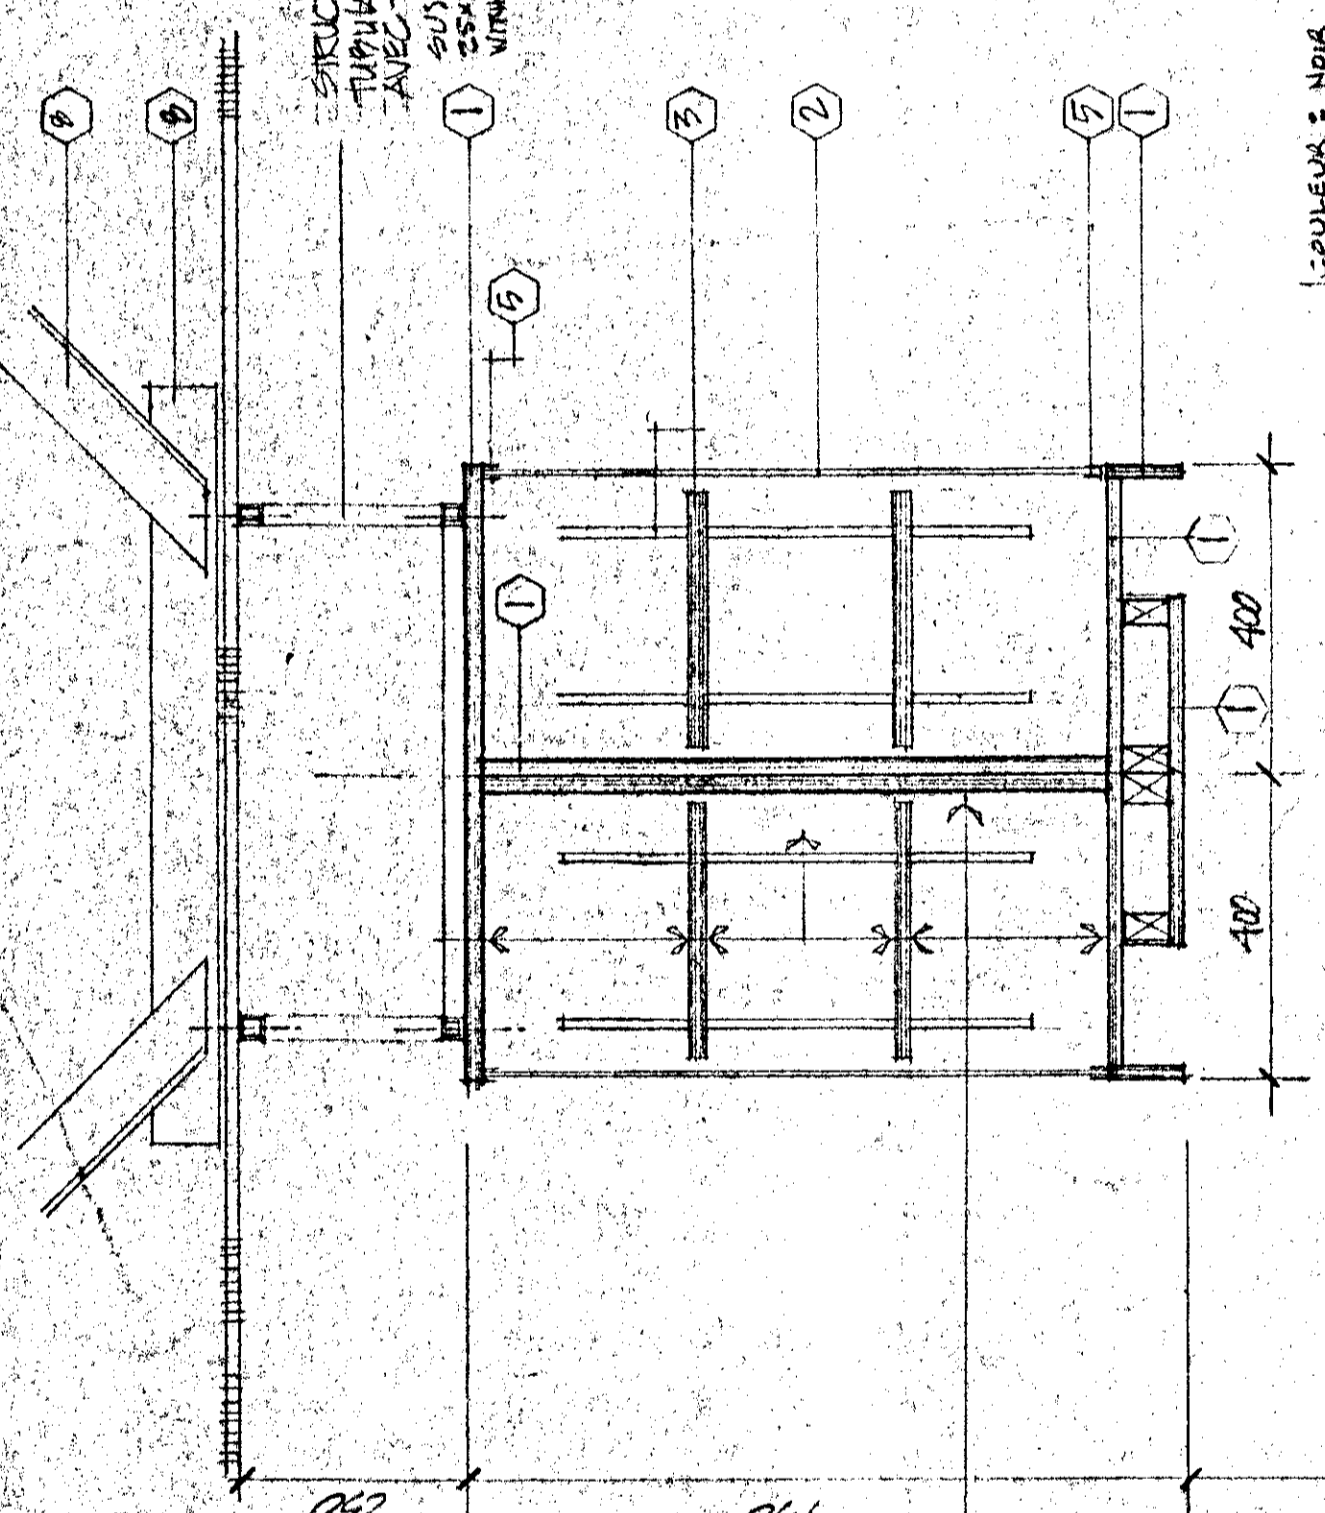



COUPE TYPE DES ARMOIRES ET COMPTOIRS EN CENTRE
BUT THIS
TYPICAL SECTION OF CABINETS AND COUNTERS ON CENTER
VOIR PLANS ANNEXES TEL QU'ILS SONT CONSTRUITS
AVEC LES ANNOTATIONS (P.L. BOIS USE)

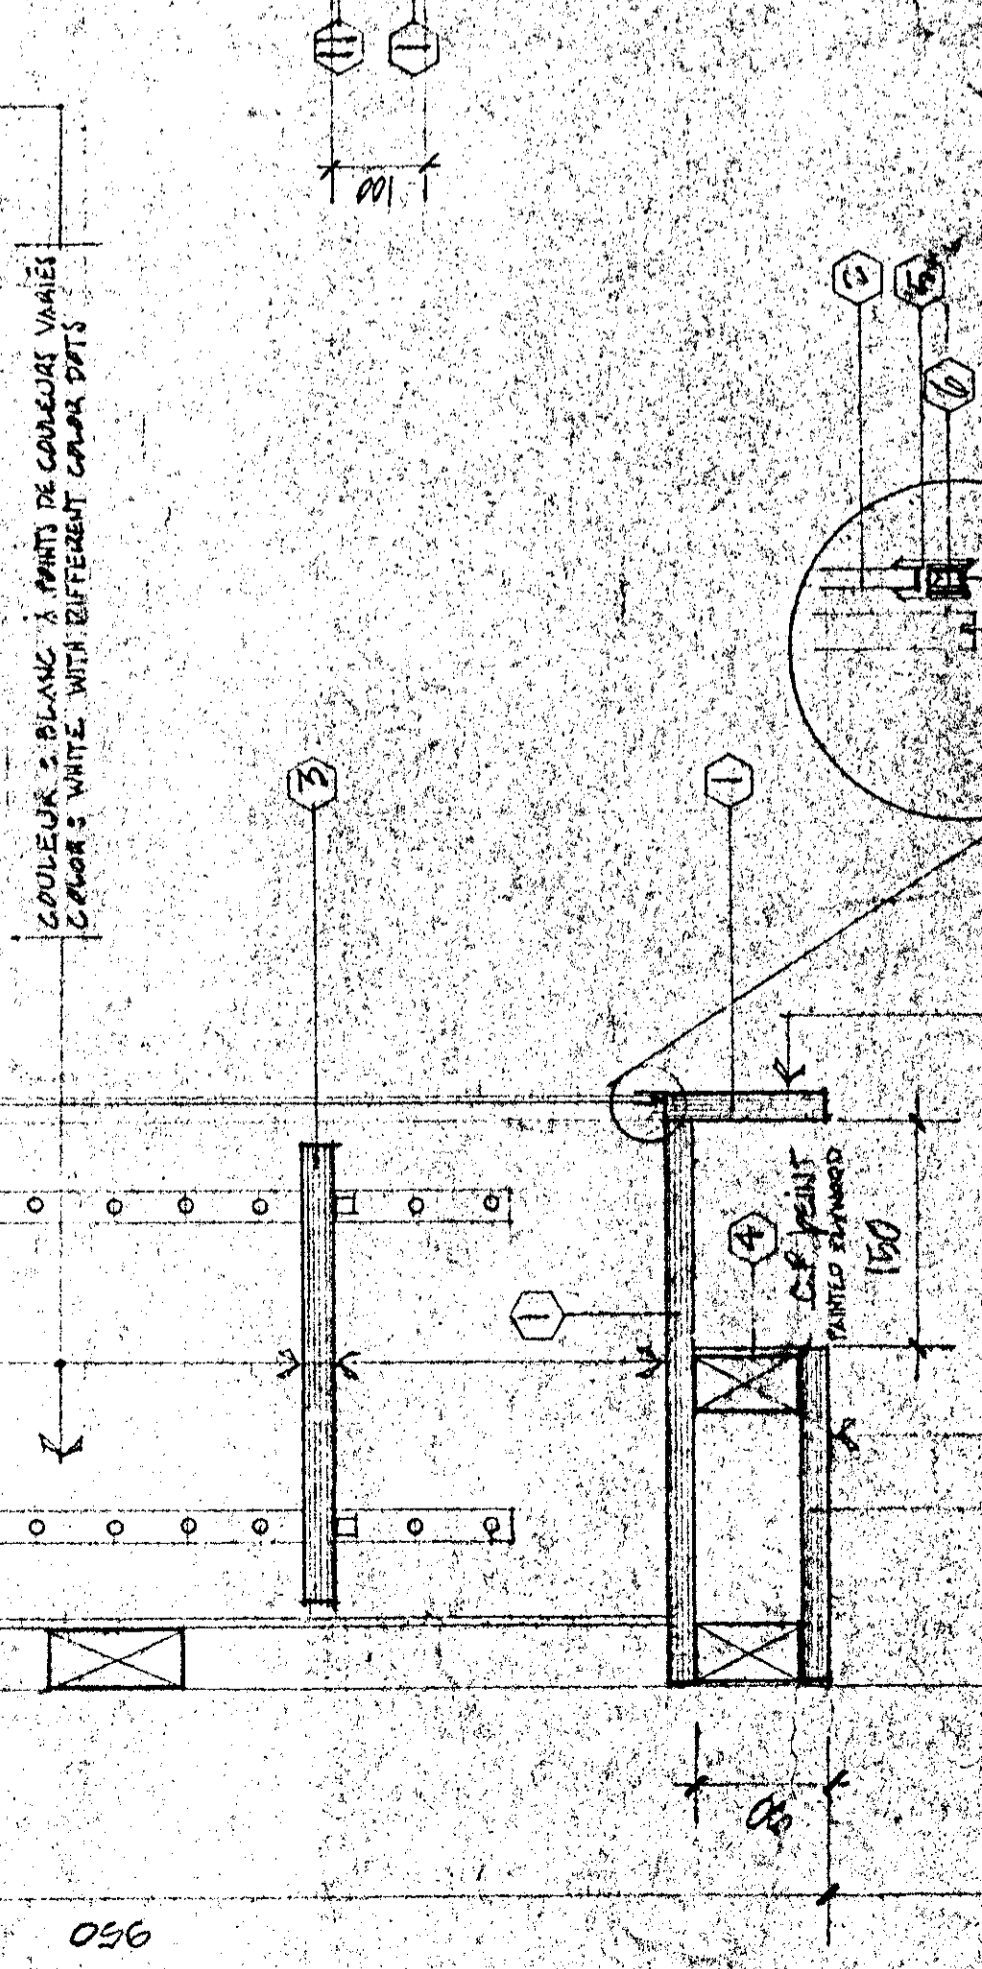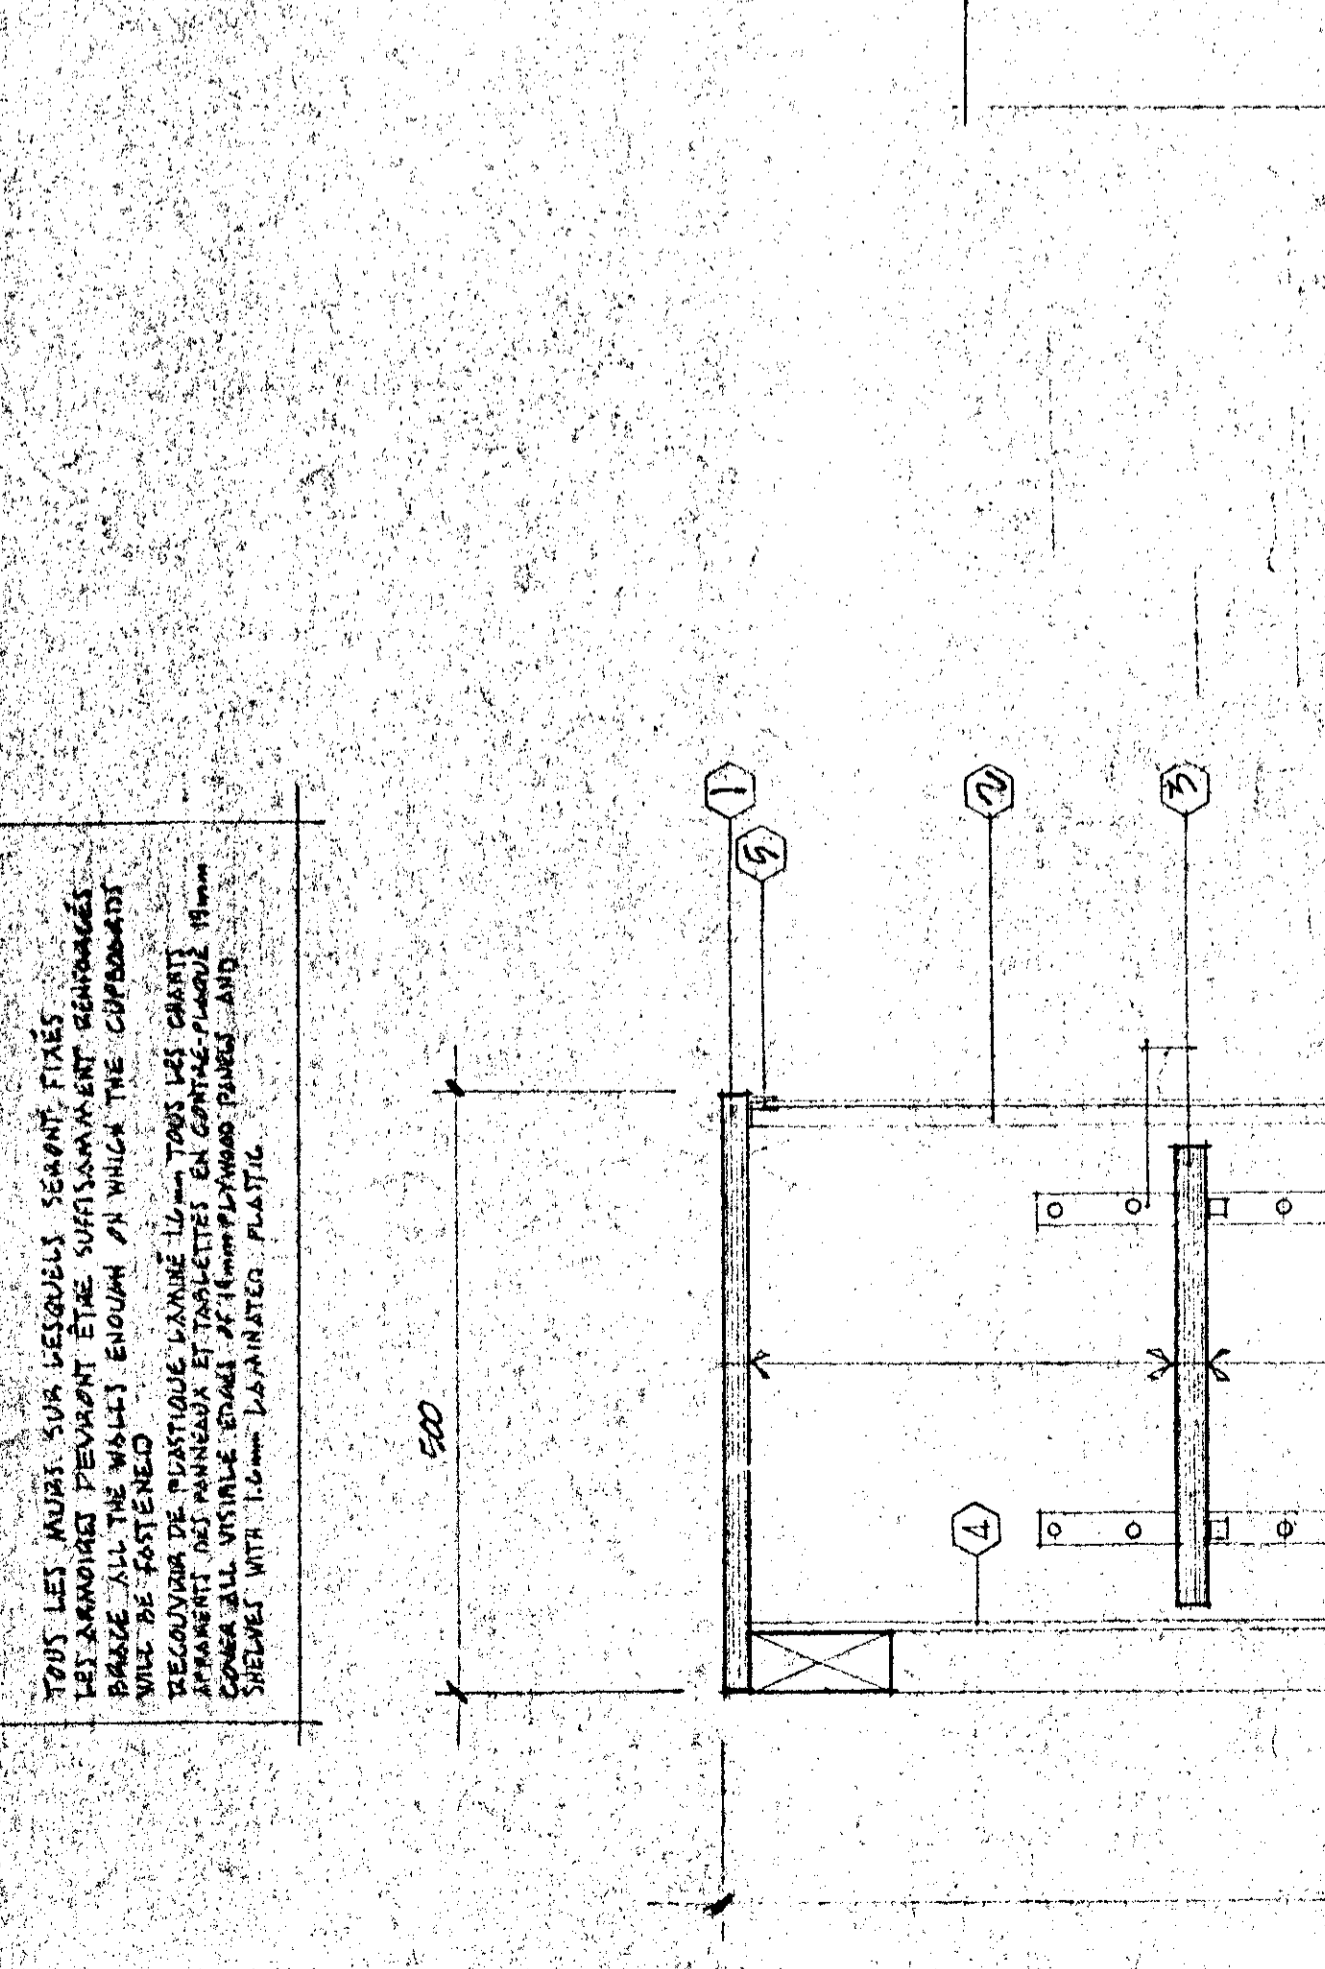



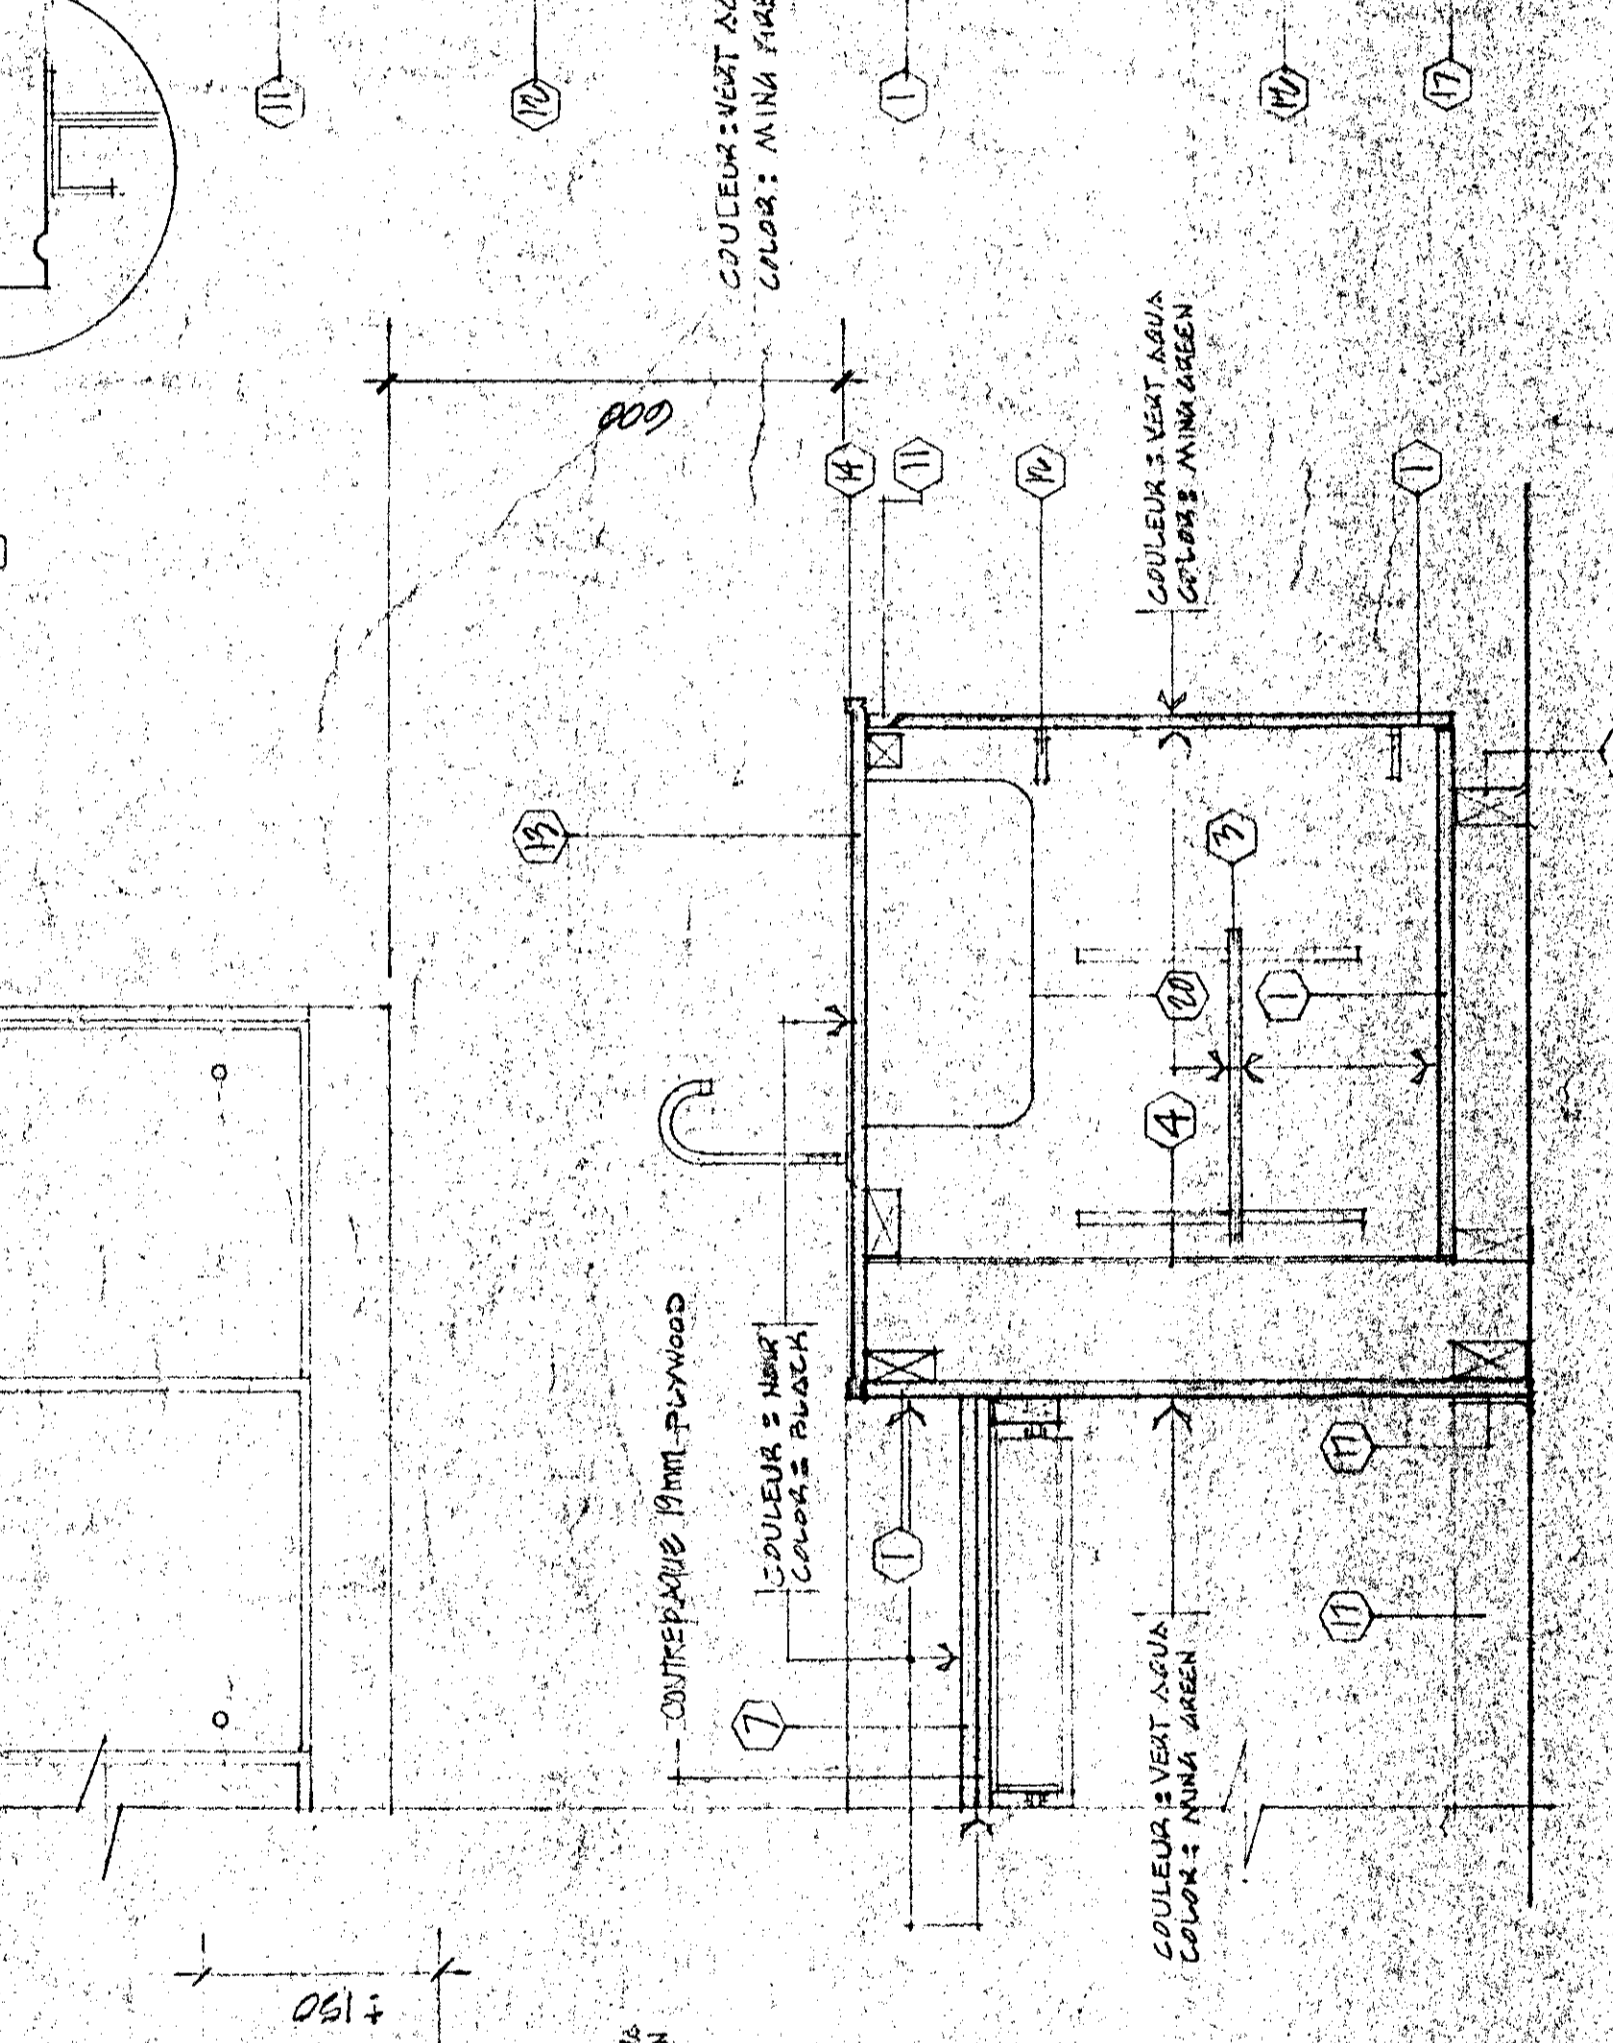

COUPE TYPE DES ARMOIRES ET COMPTOIRS
BUT THIS
TYPICAL SECTION OF CABINETS AND COUNTERS
VOIR LES ANNOTATIONS (P.L. BOIS USE)

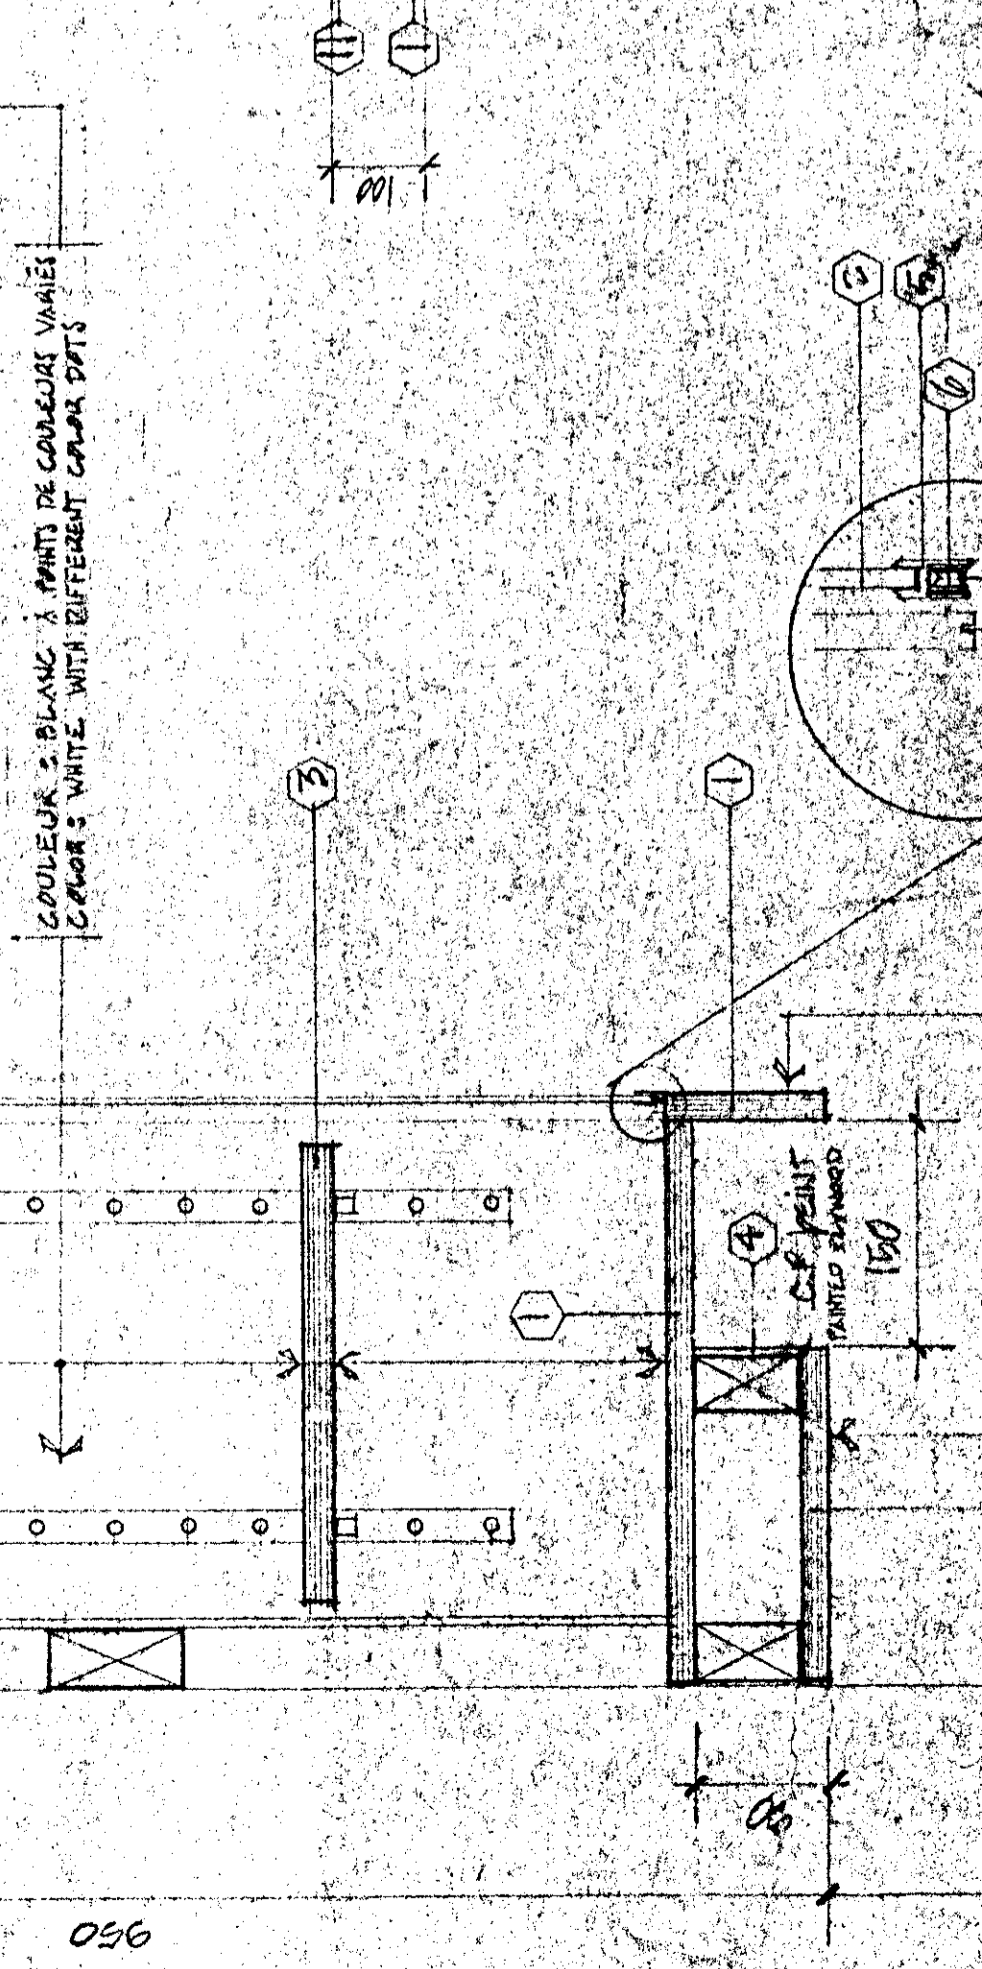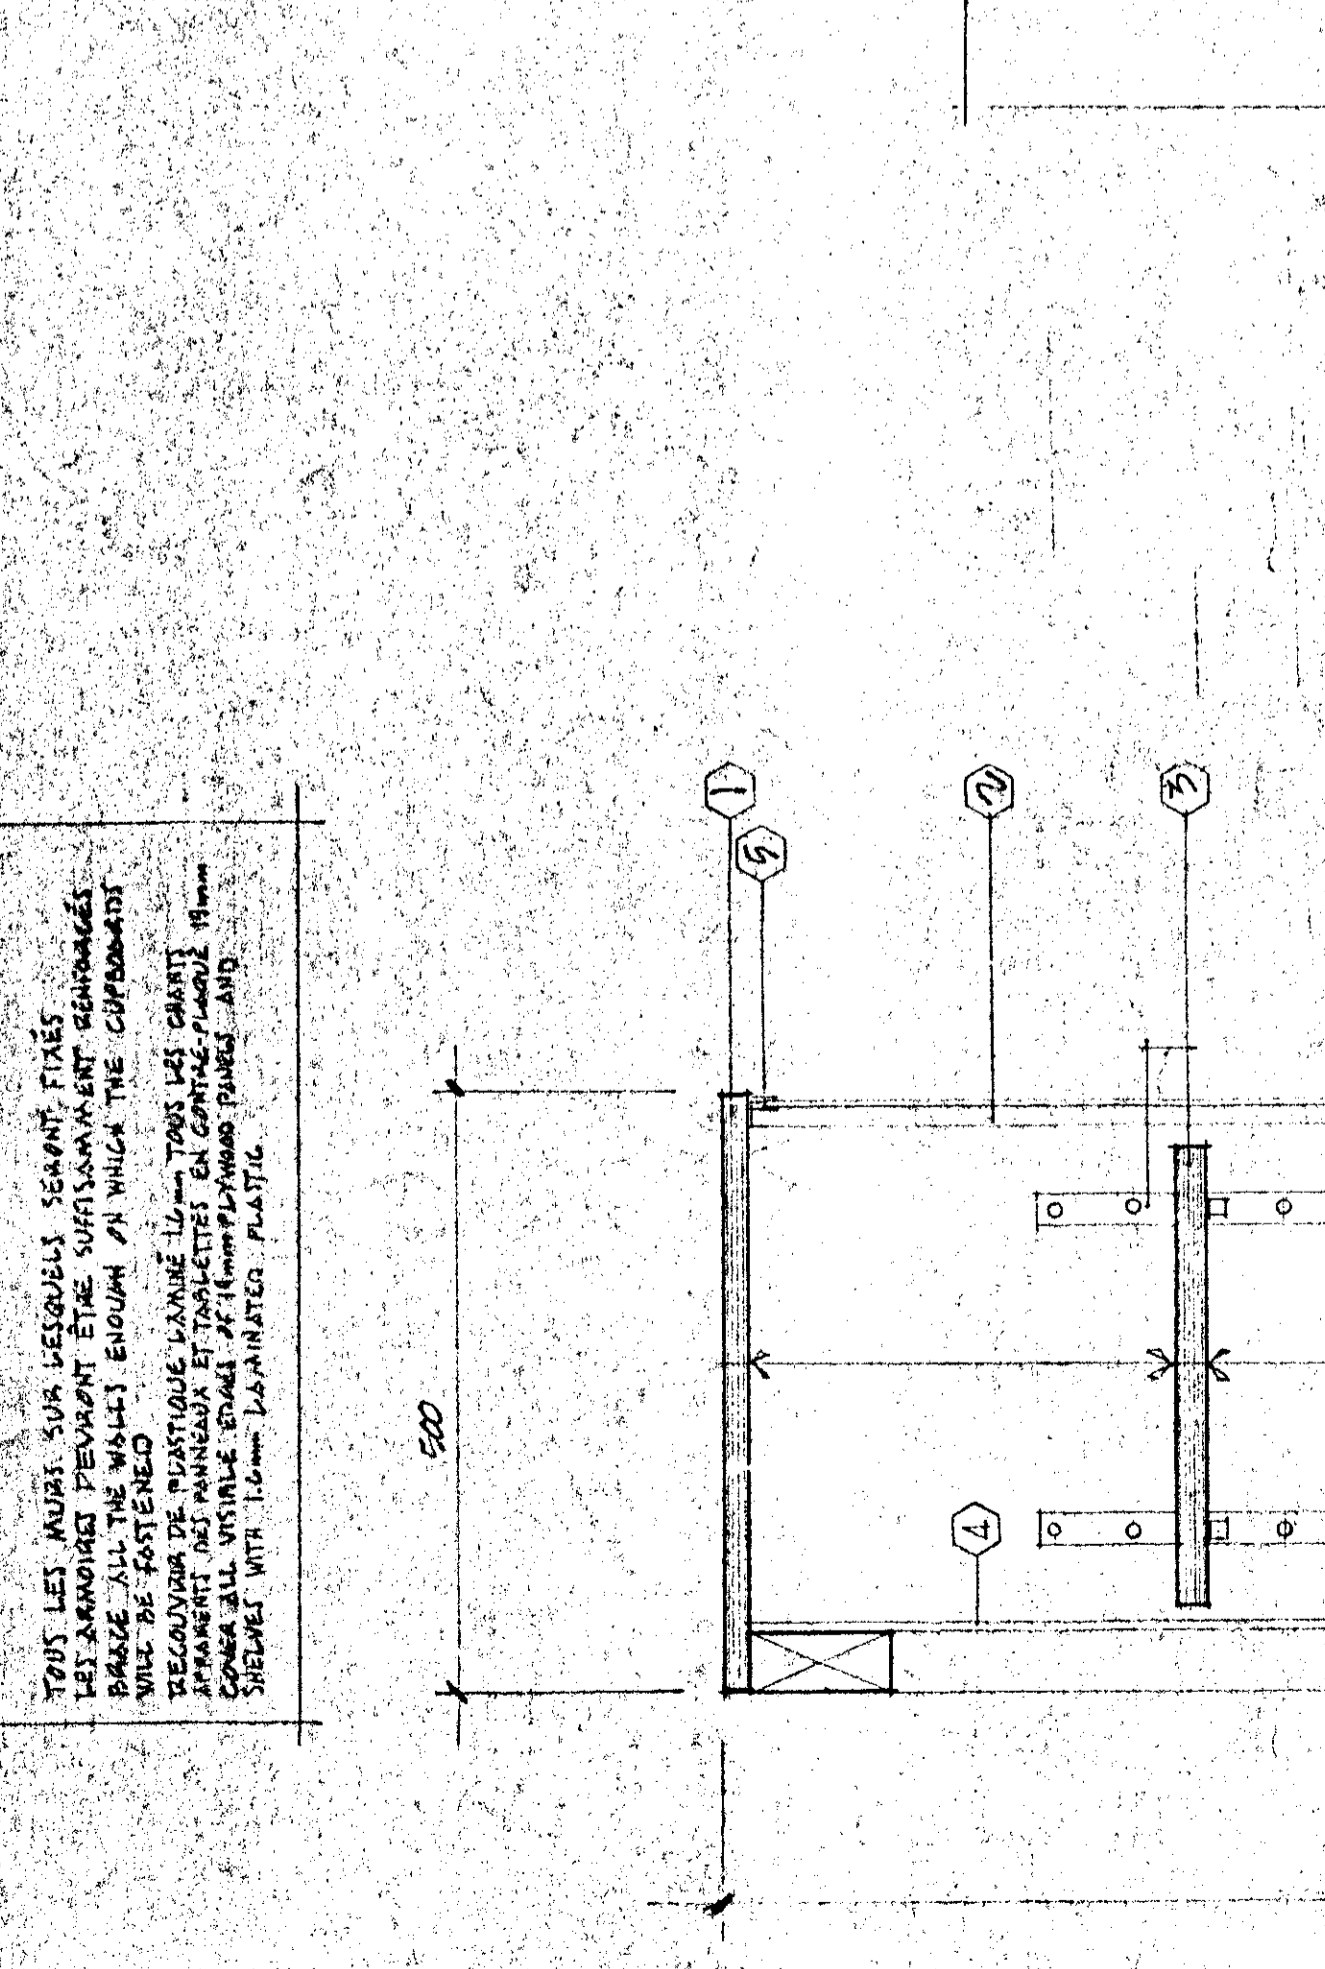


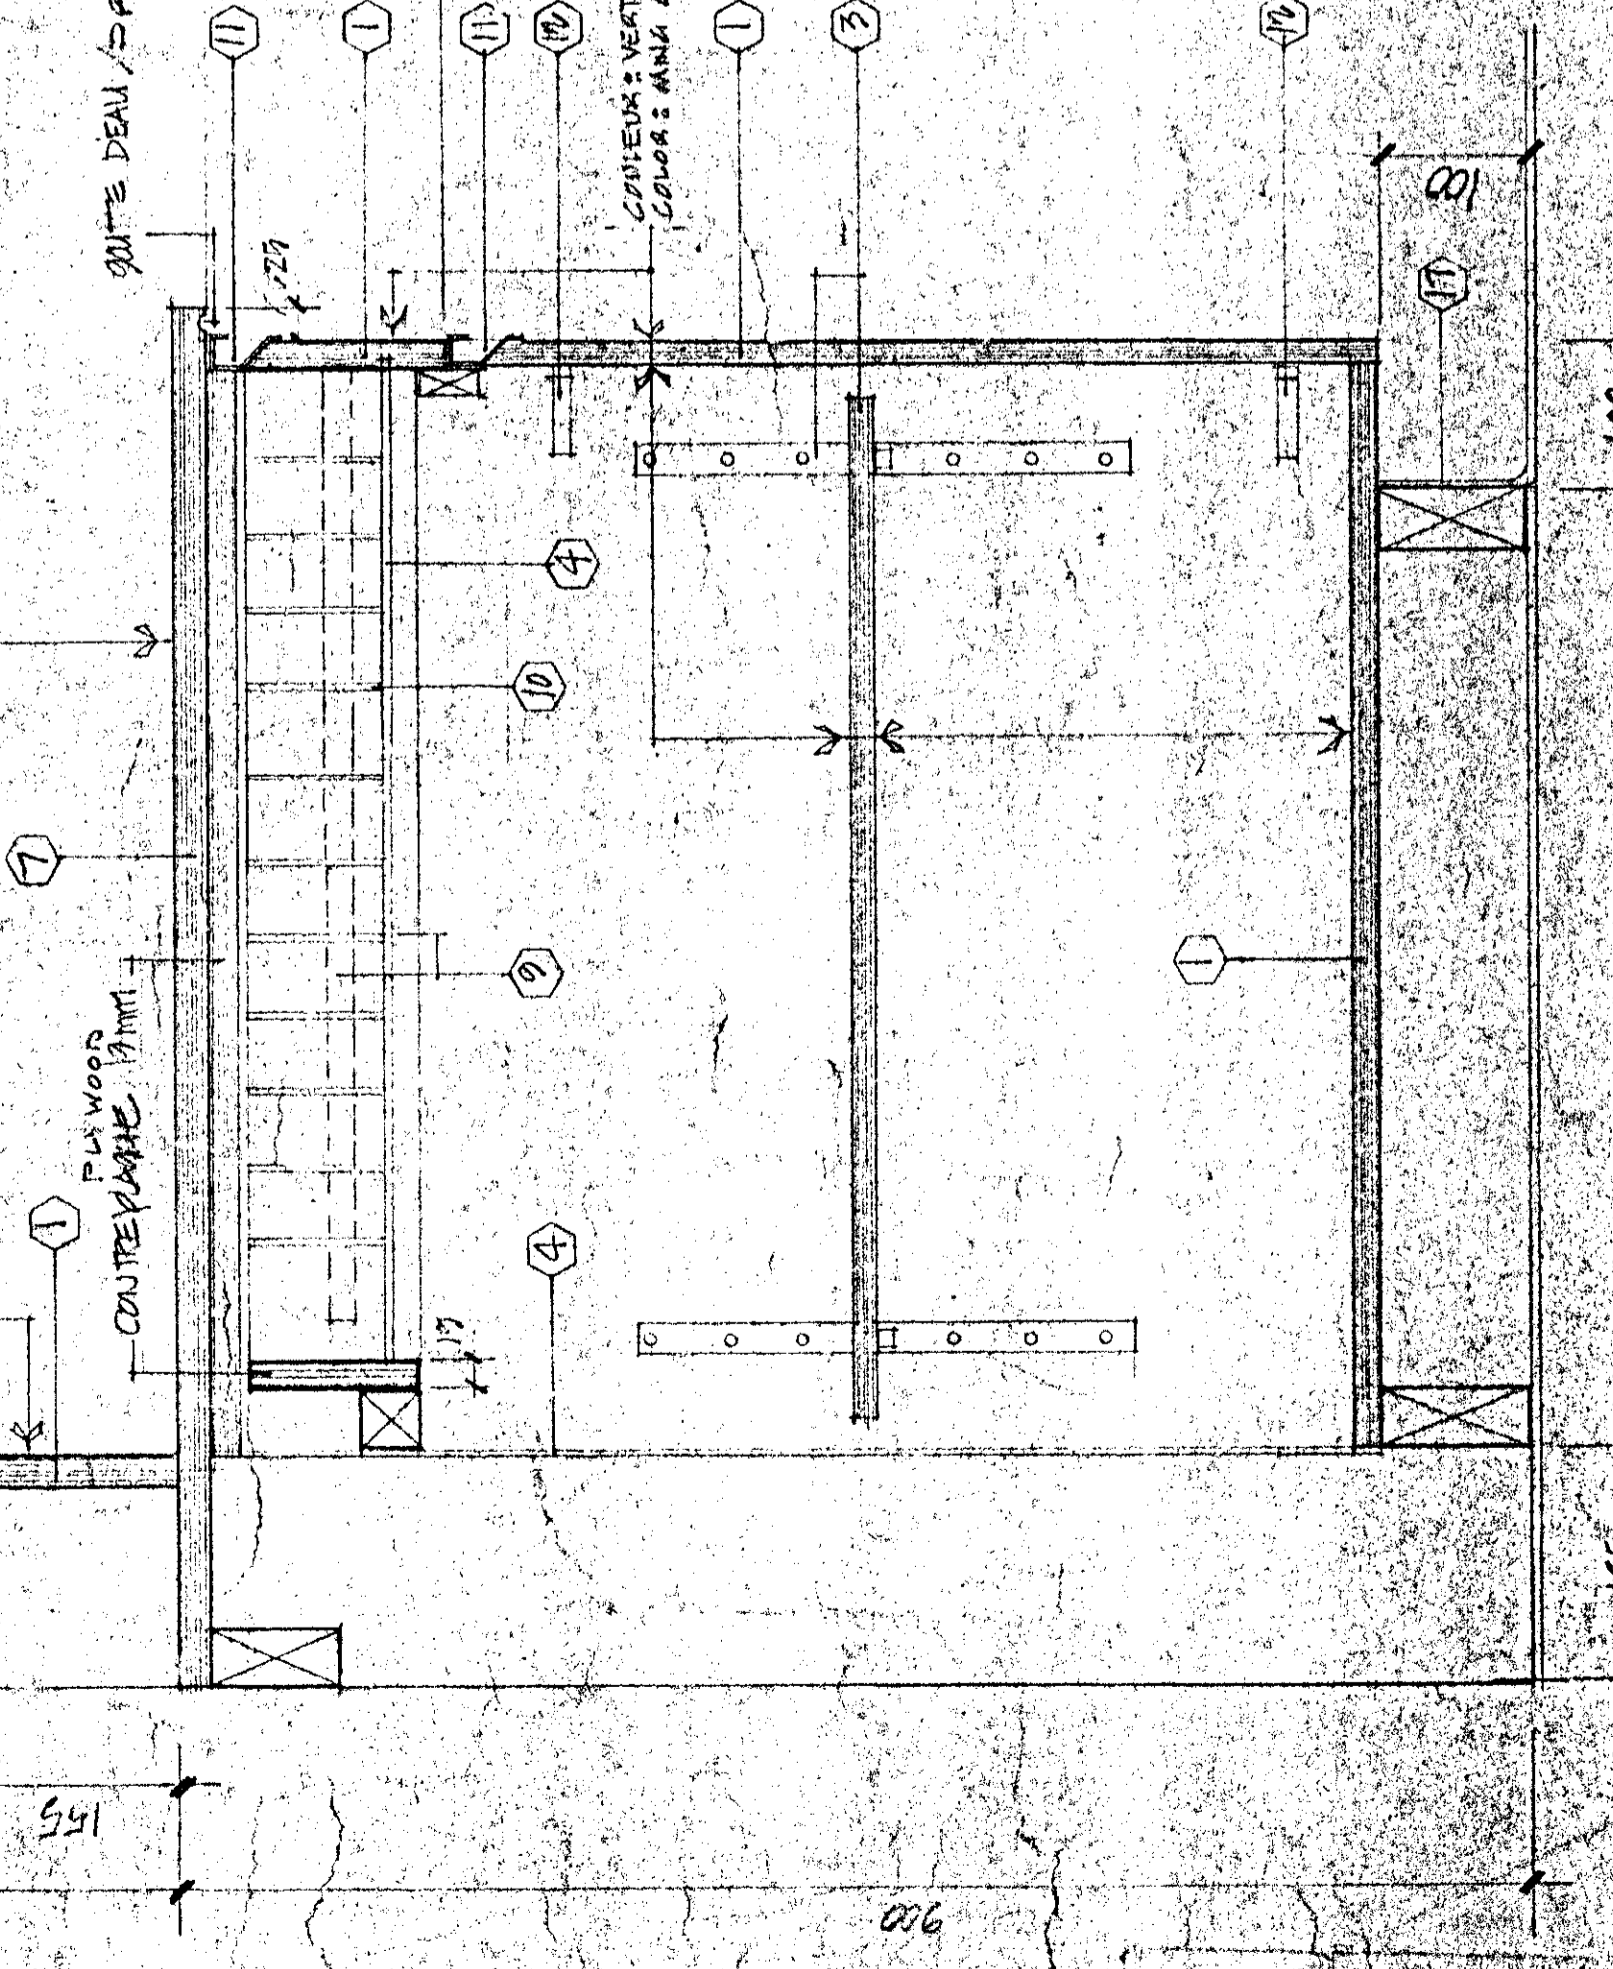

COUPE TYPE DES ARMOIRES ET COMPTOIRS
BUT THIS
TYPICAL SECTION OF CABINETS AND COUNTERS
VOIR LES ANNOTATIONS (P.L. BOIS USE)


ENTREPRENEUR DOIT PRENDRE ET VERIFIER

Tel que construit












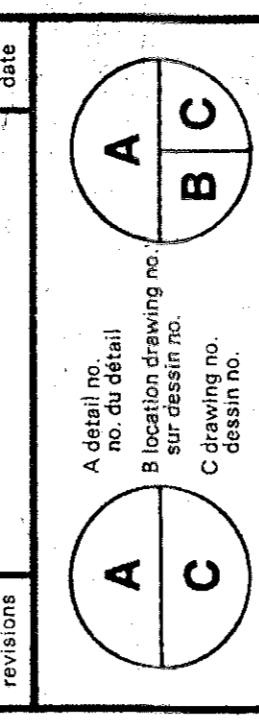


NORMANDIN
c/o Robertval

FERME EXPERIMENTALE
c/o Robertval

EXPERIMENTAL FARM
offices, laboratories, services support
building


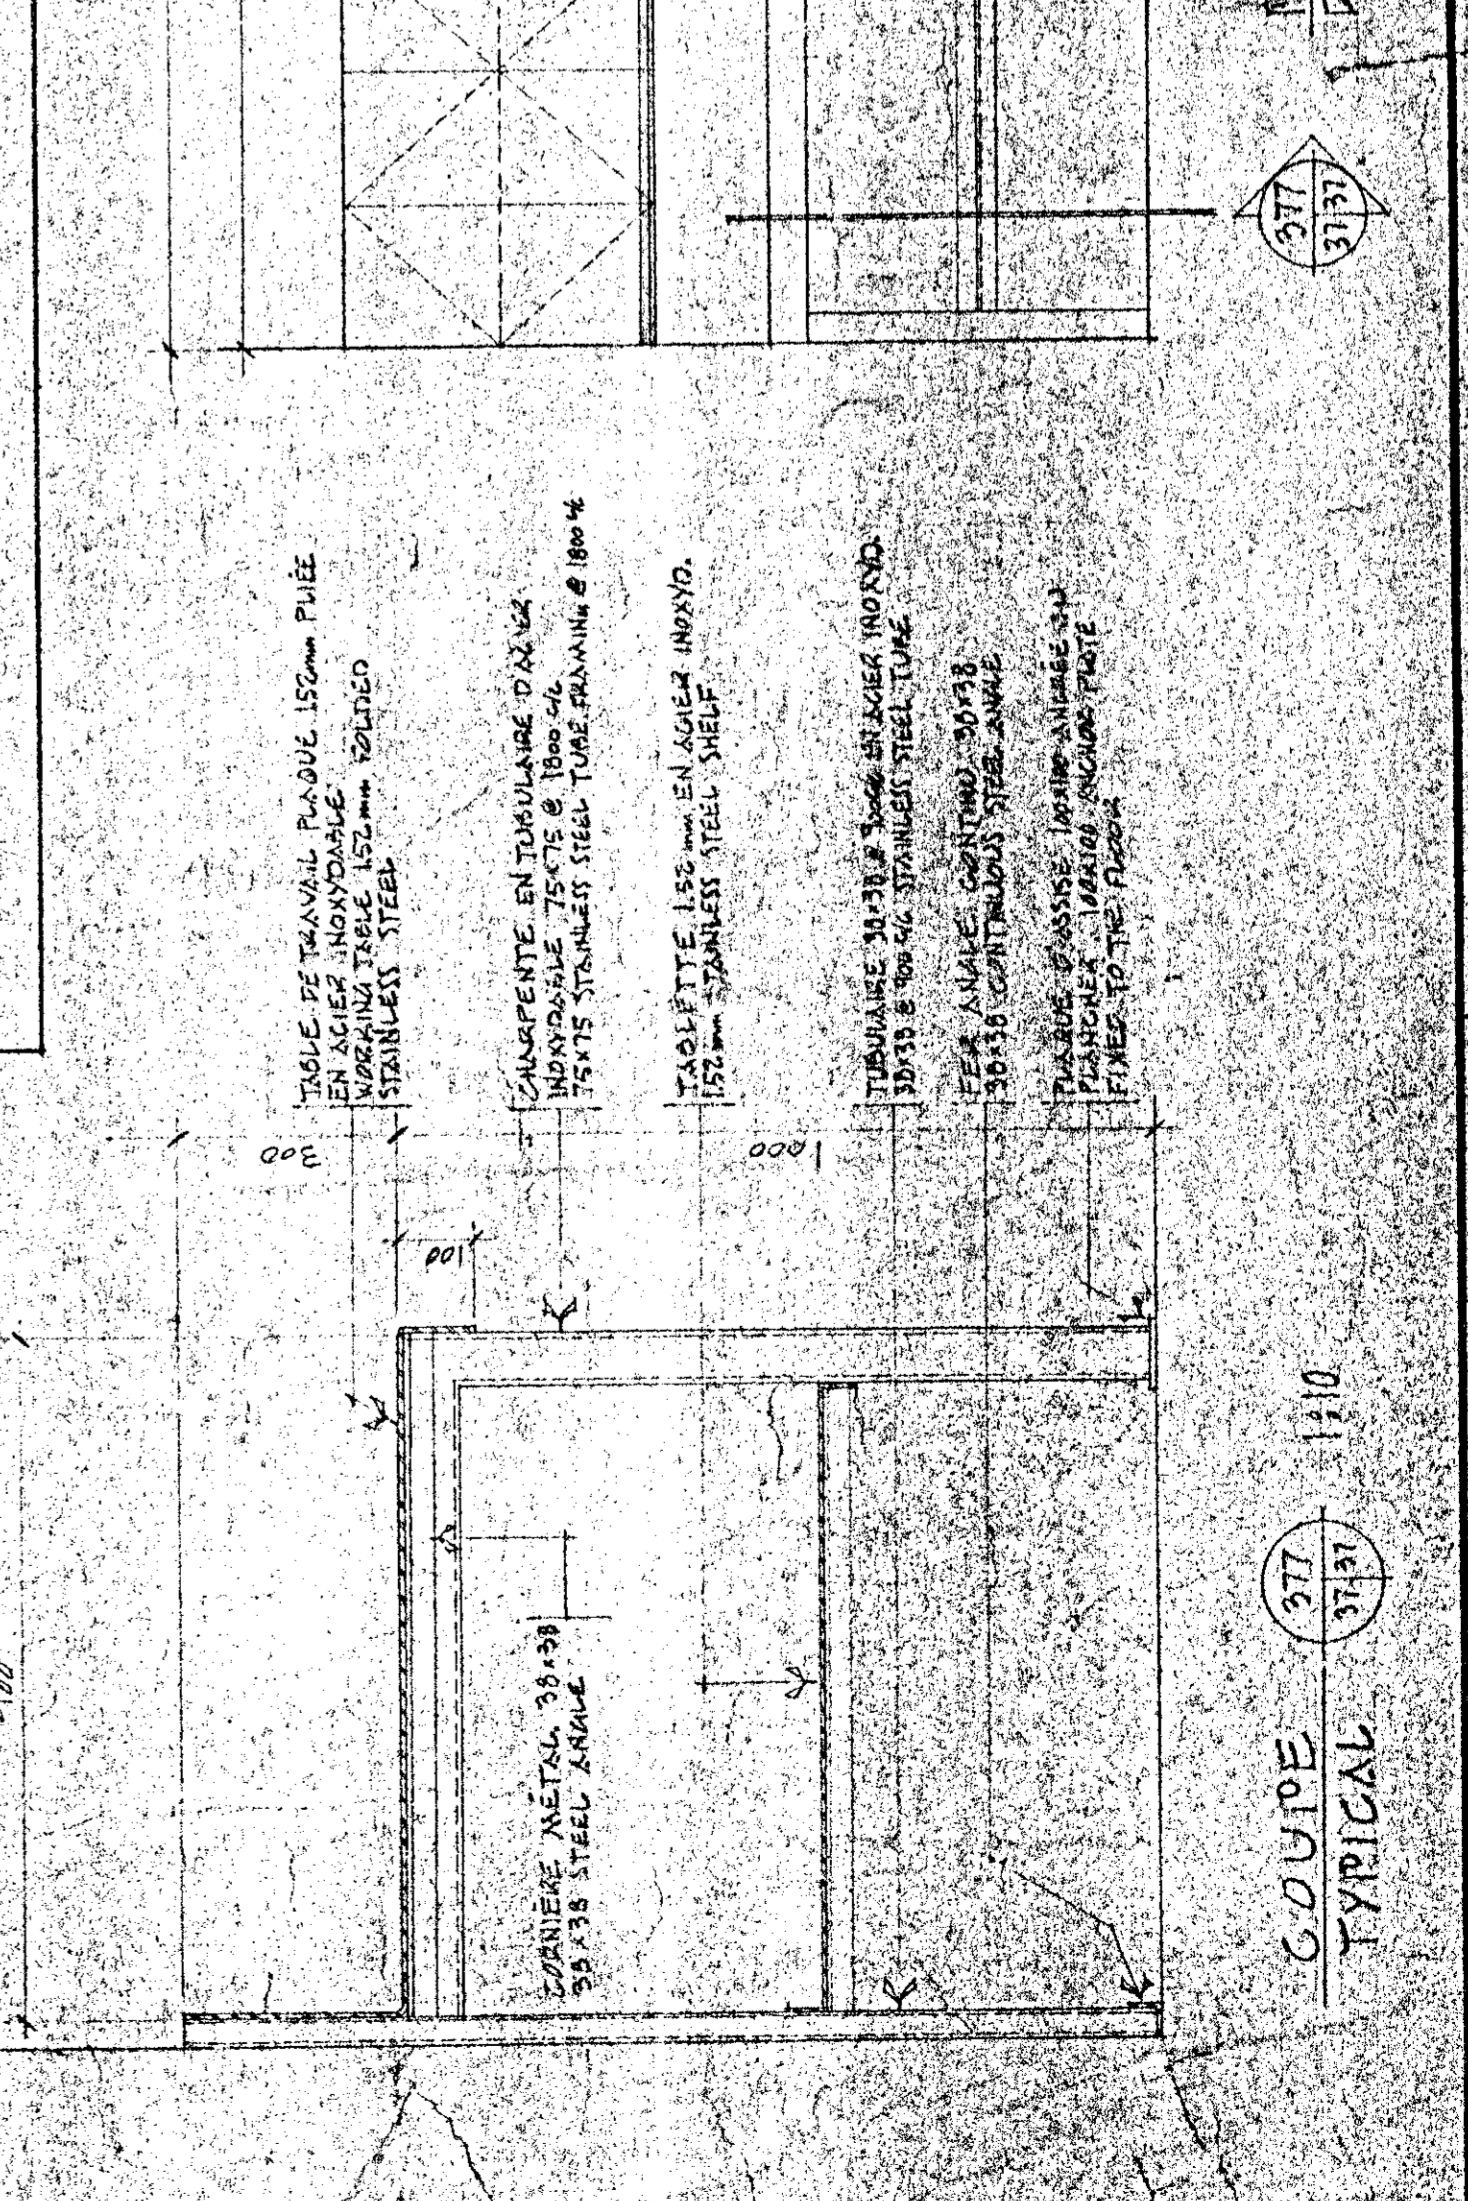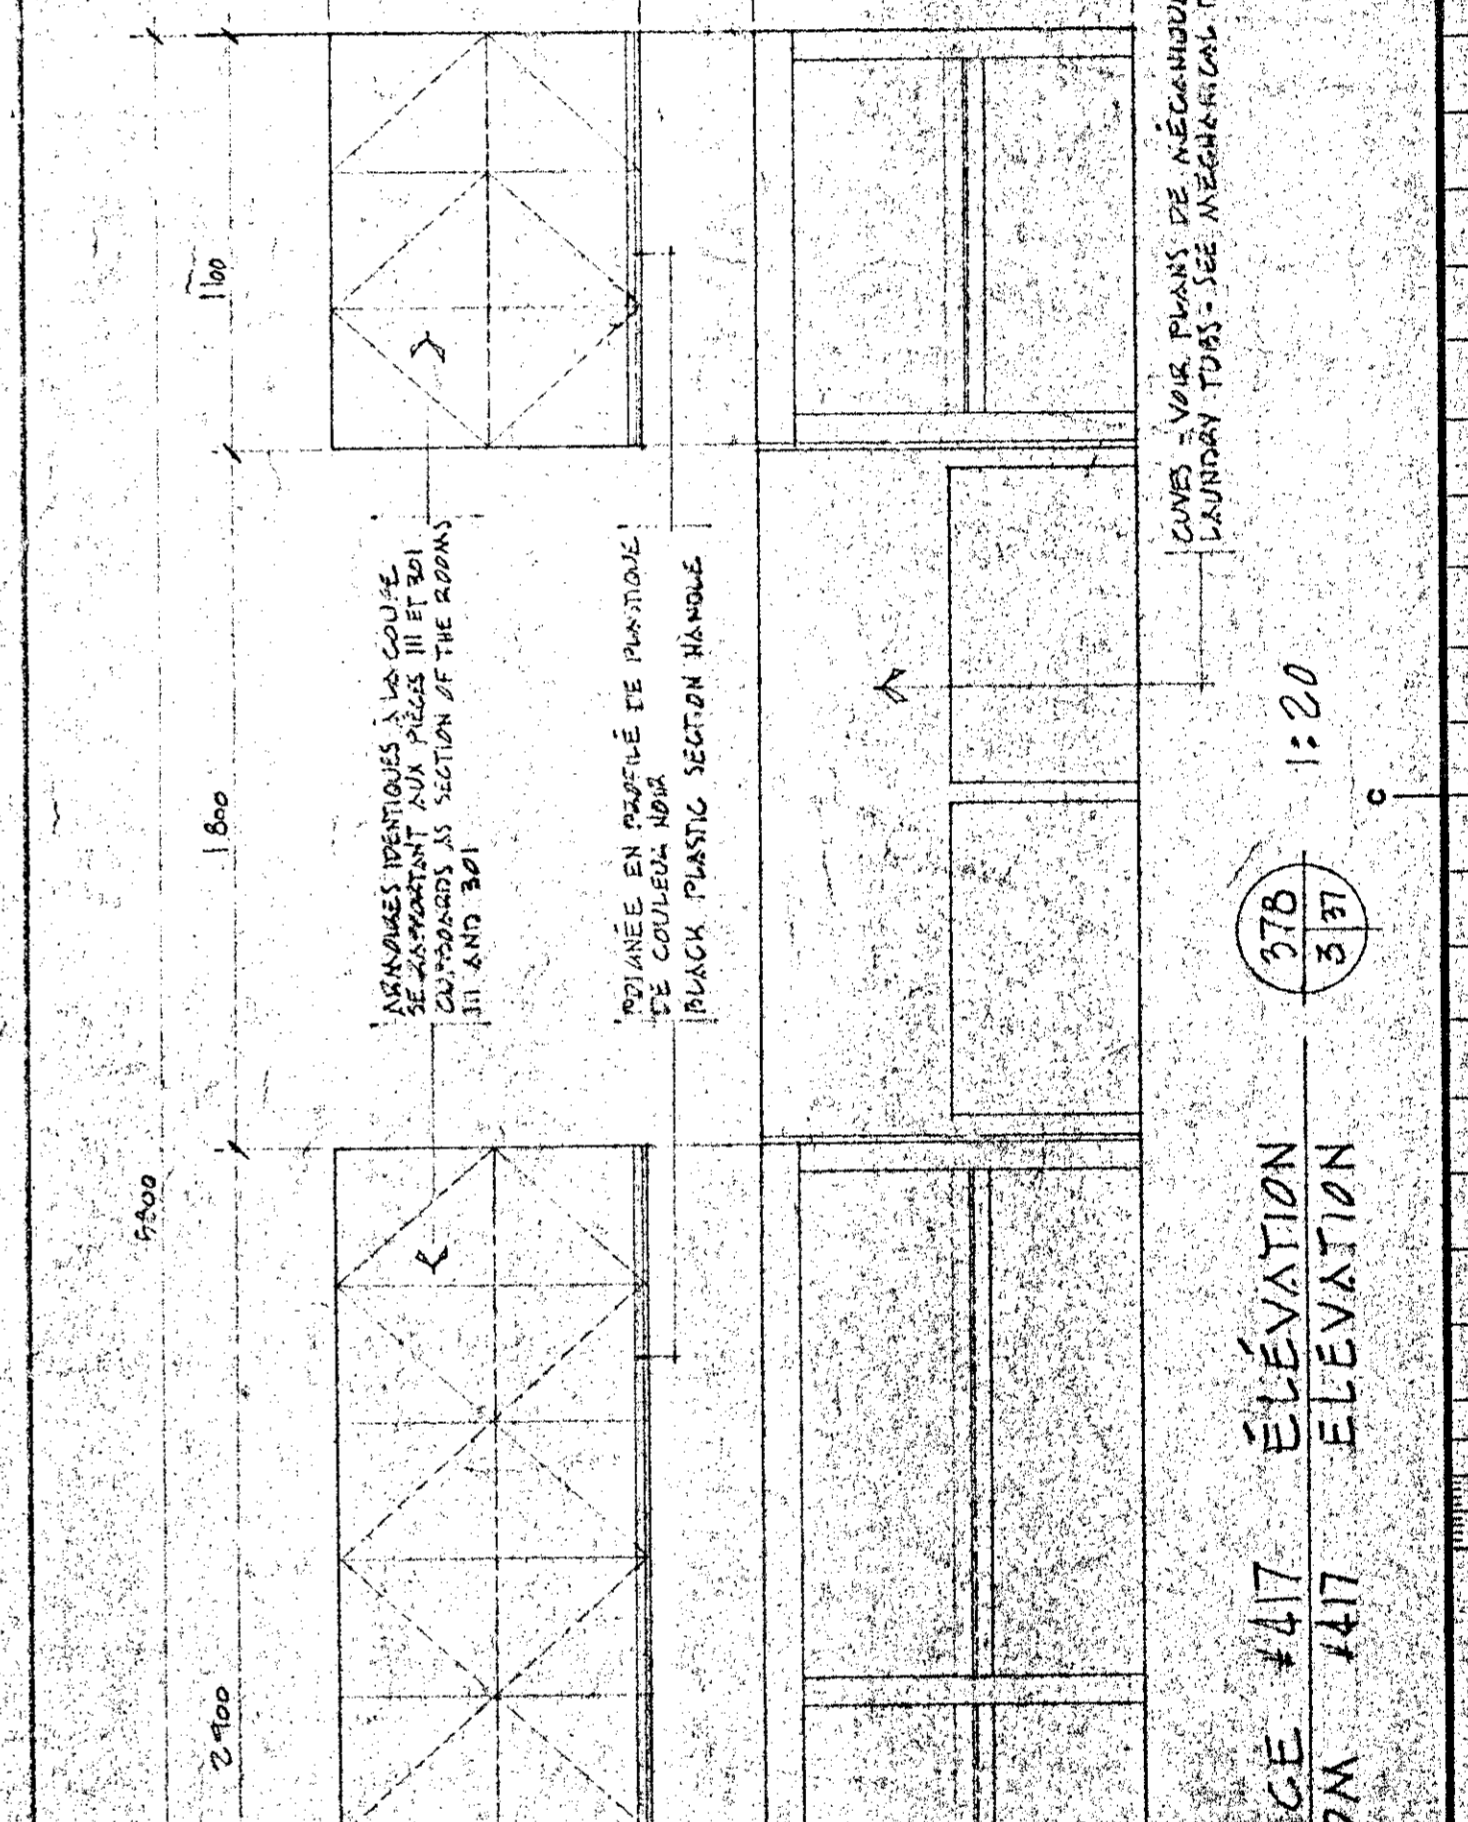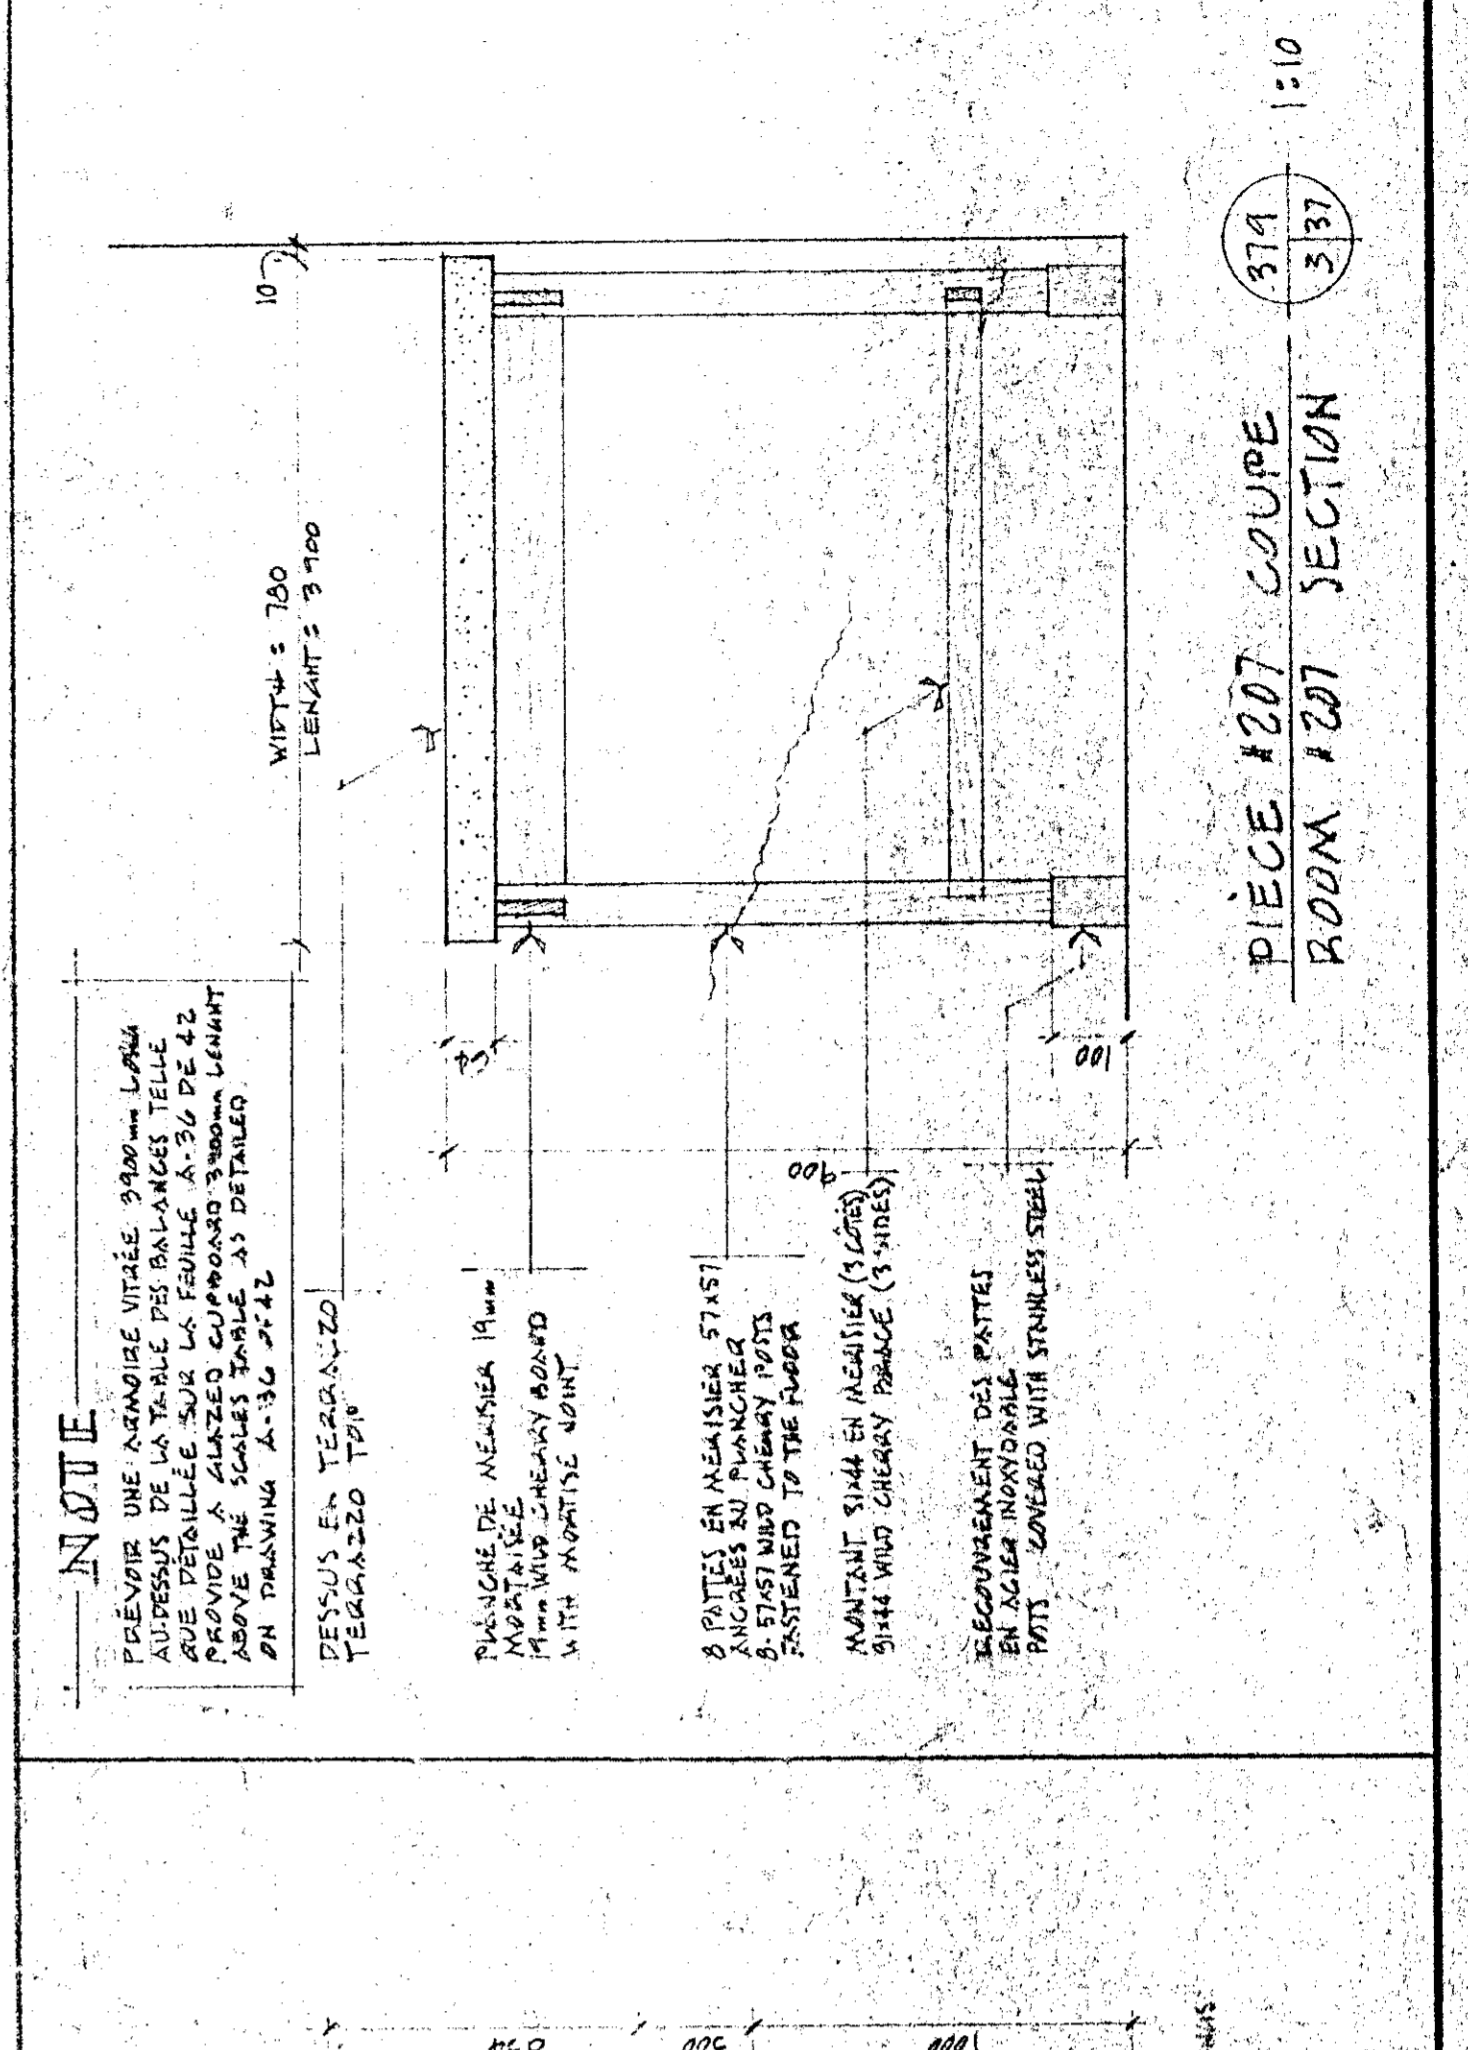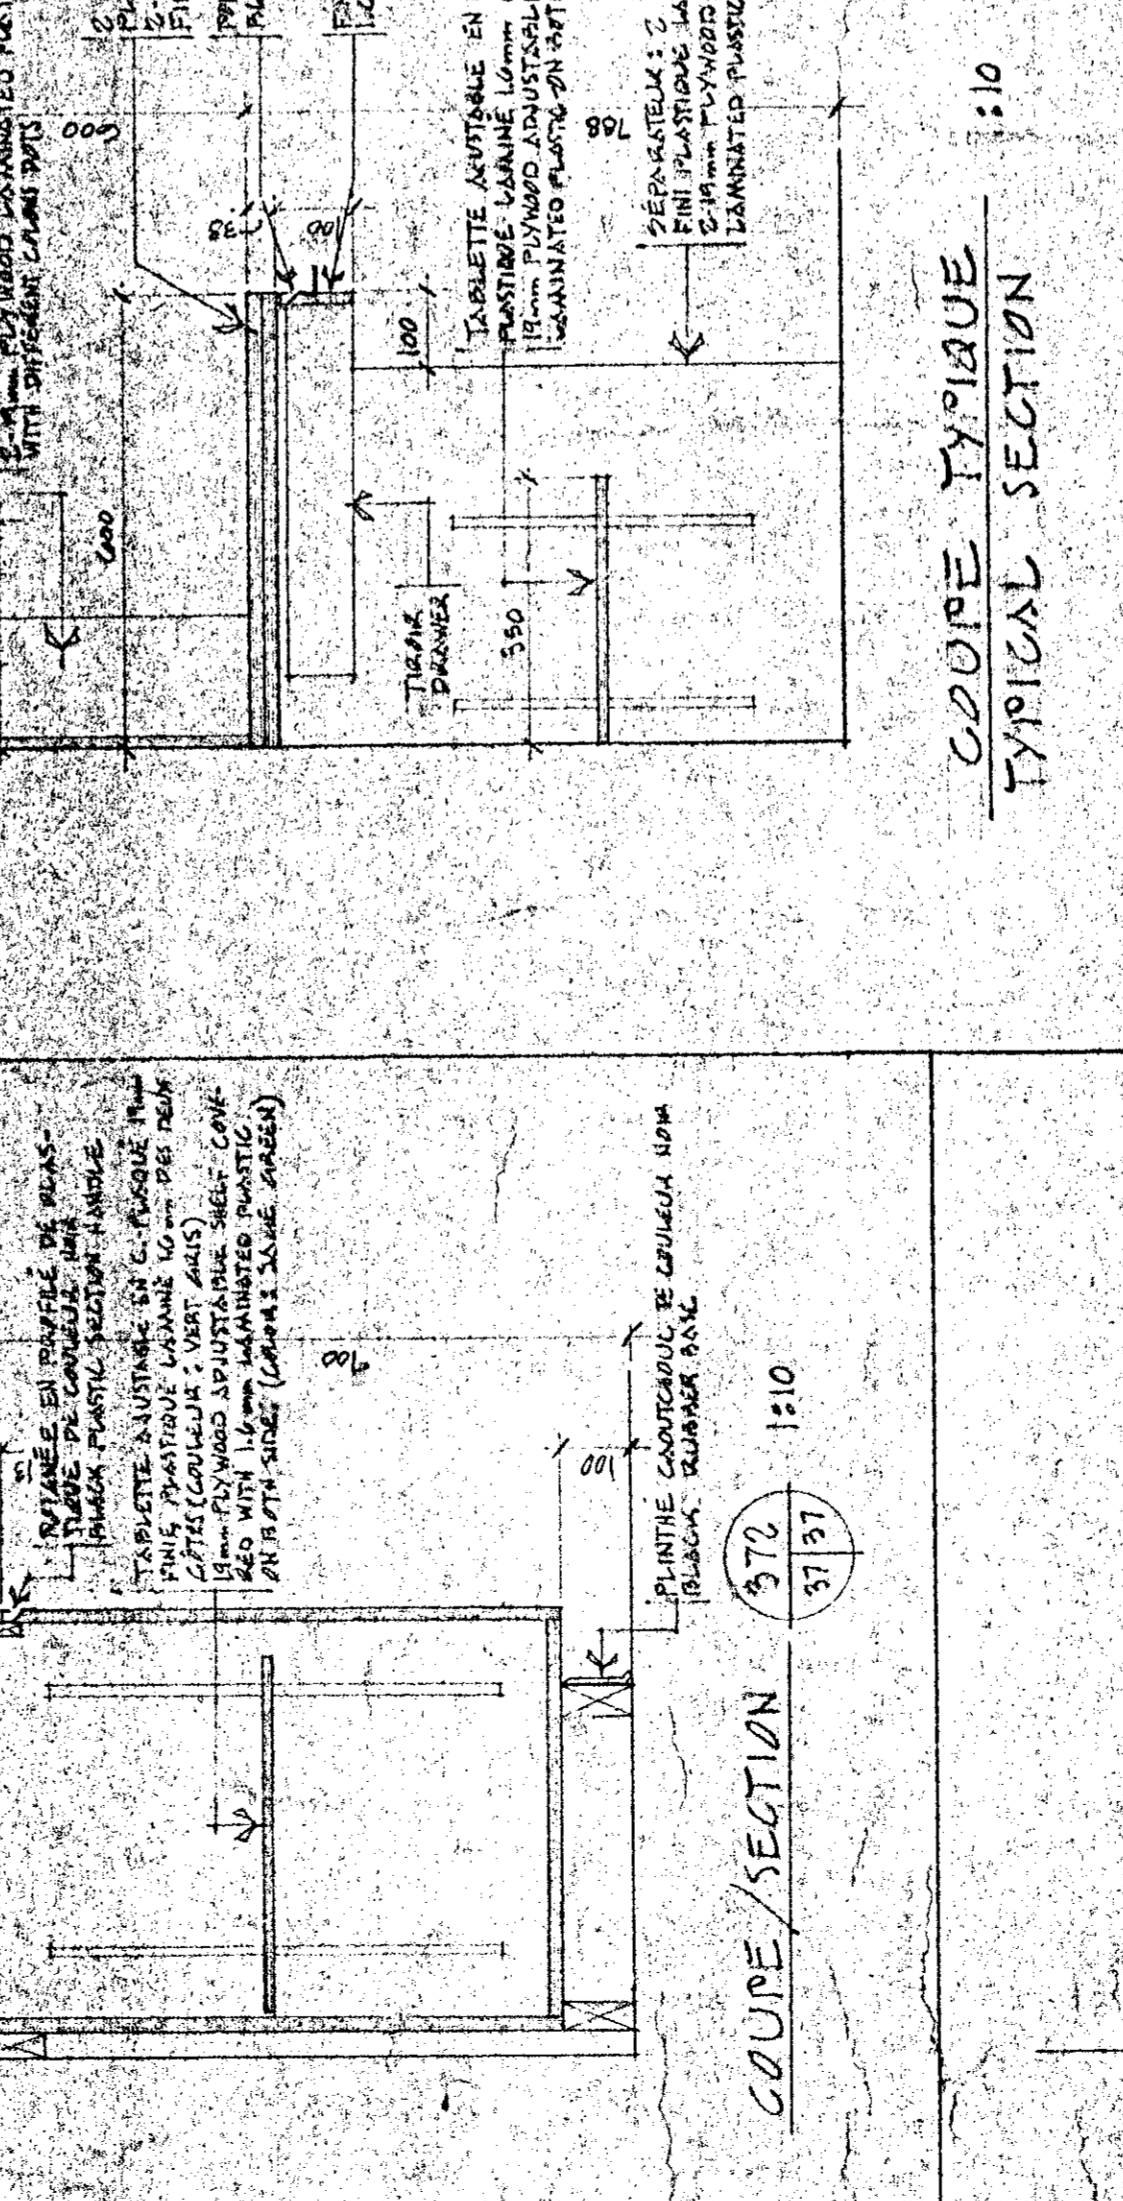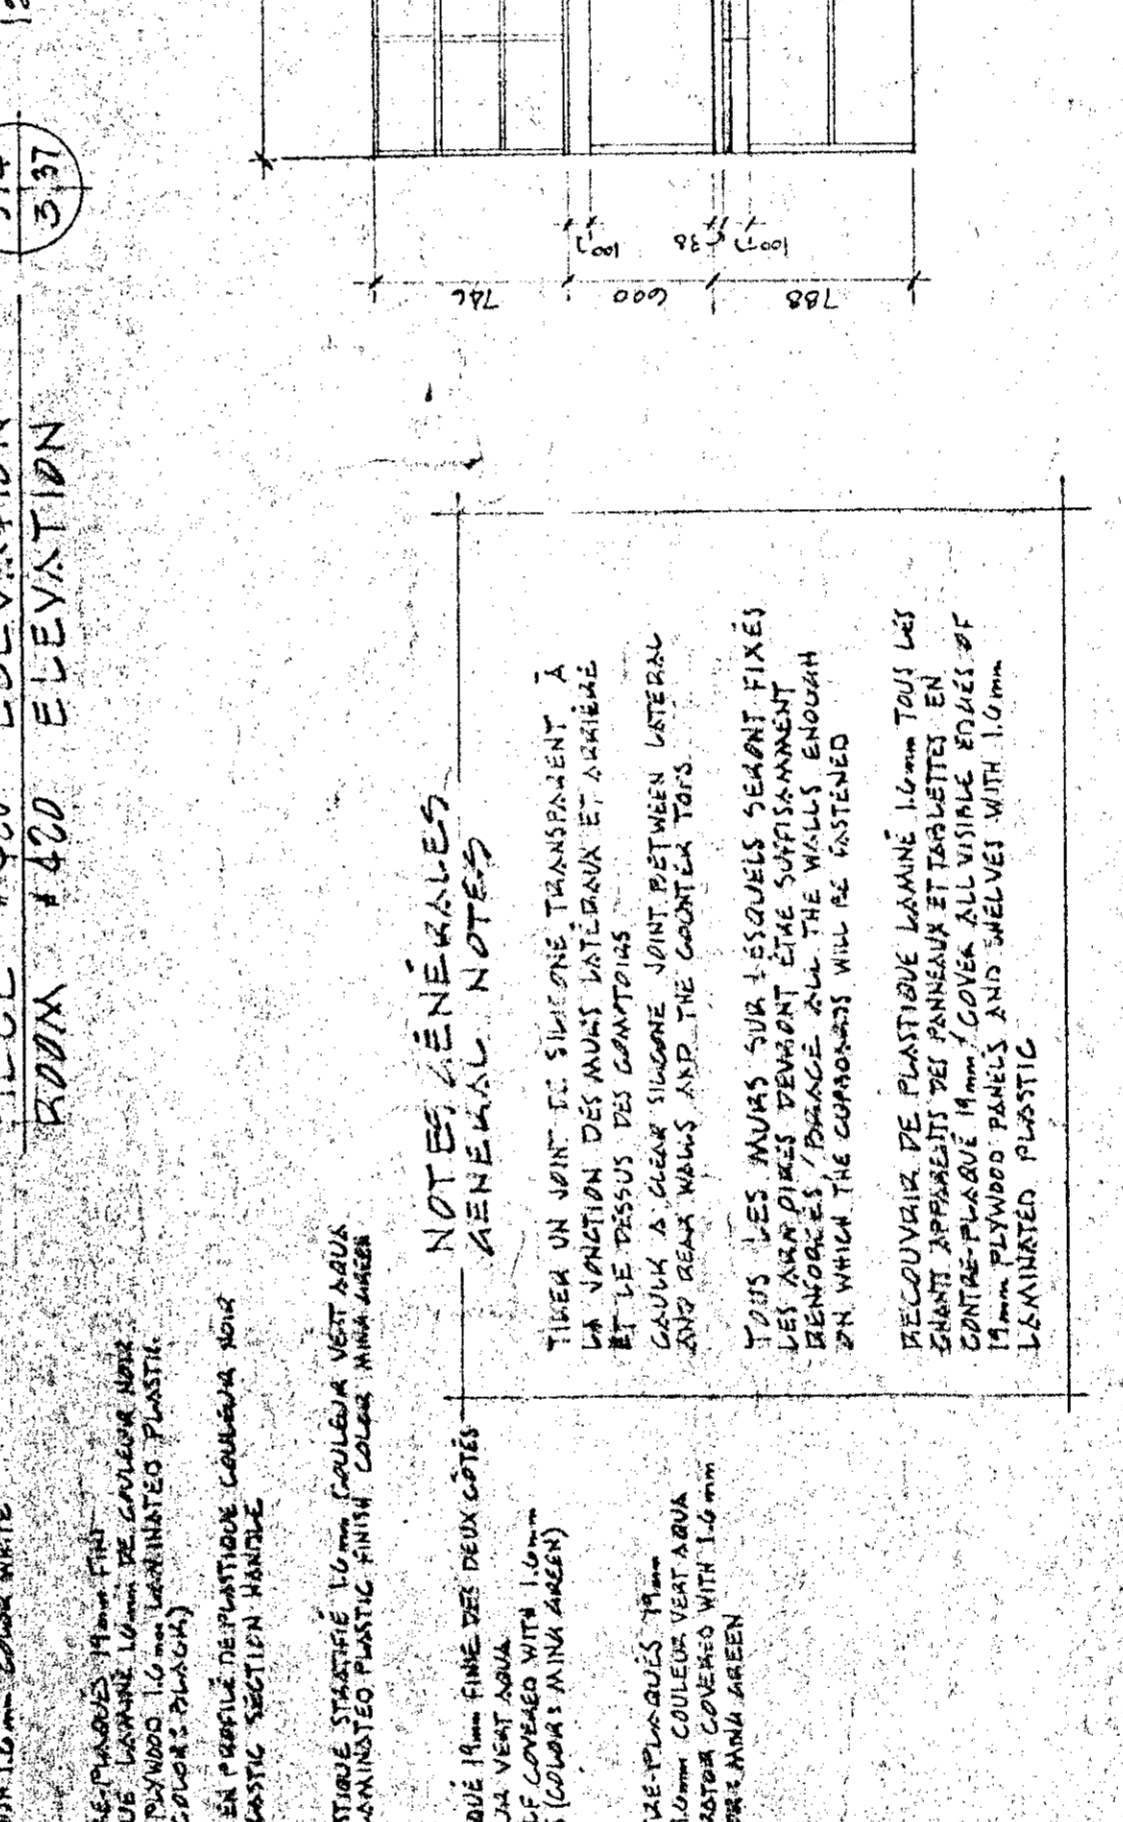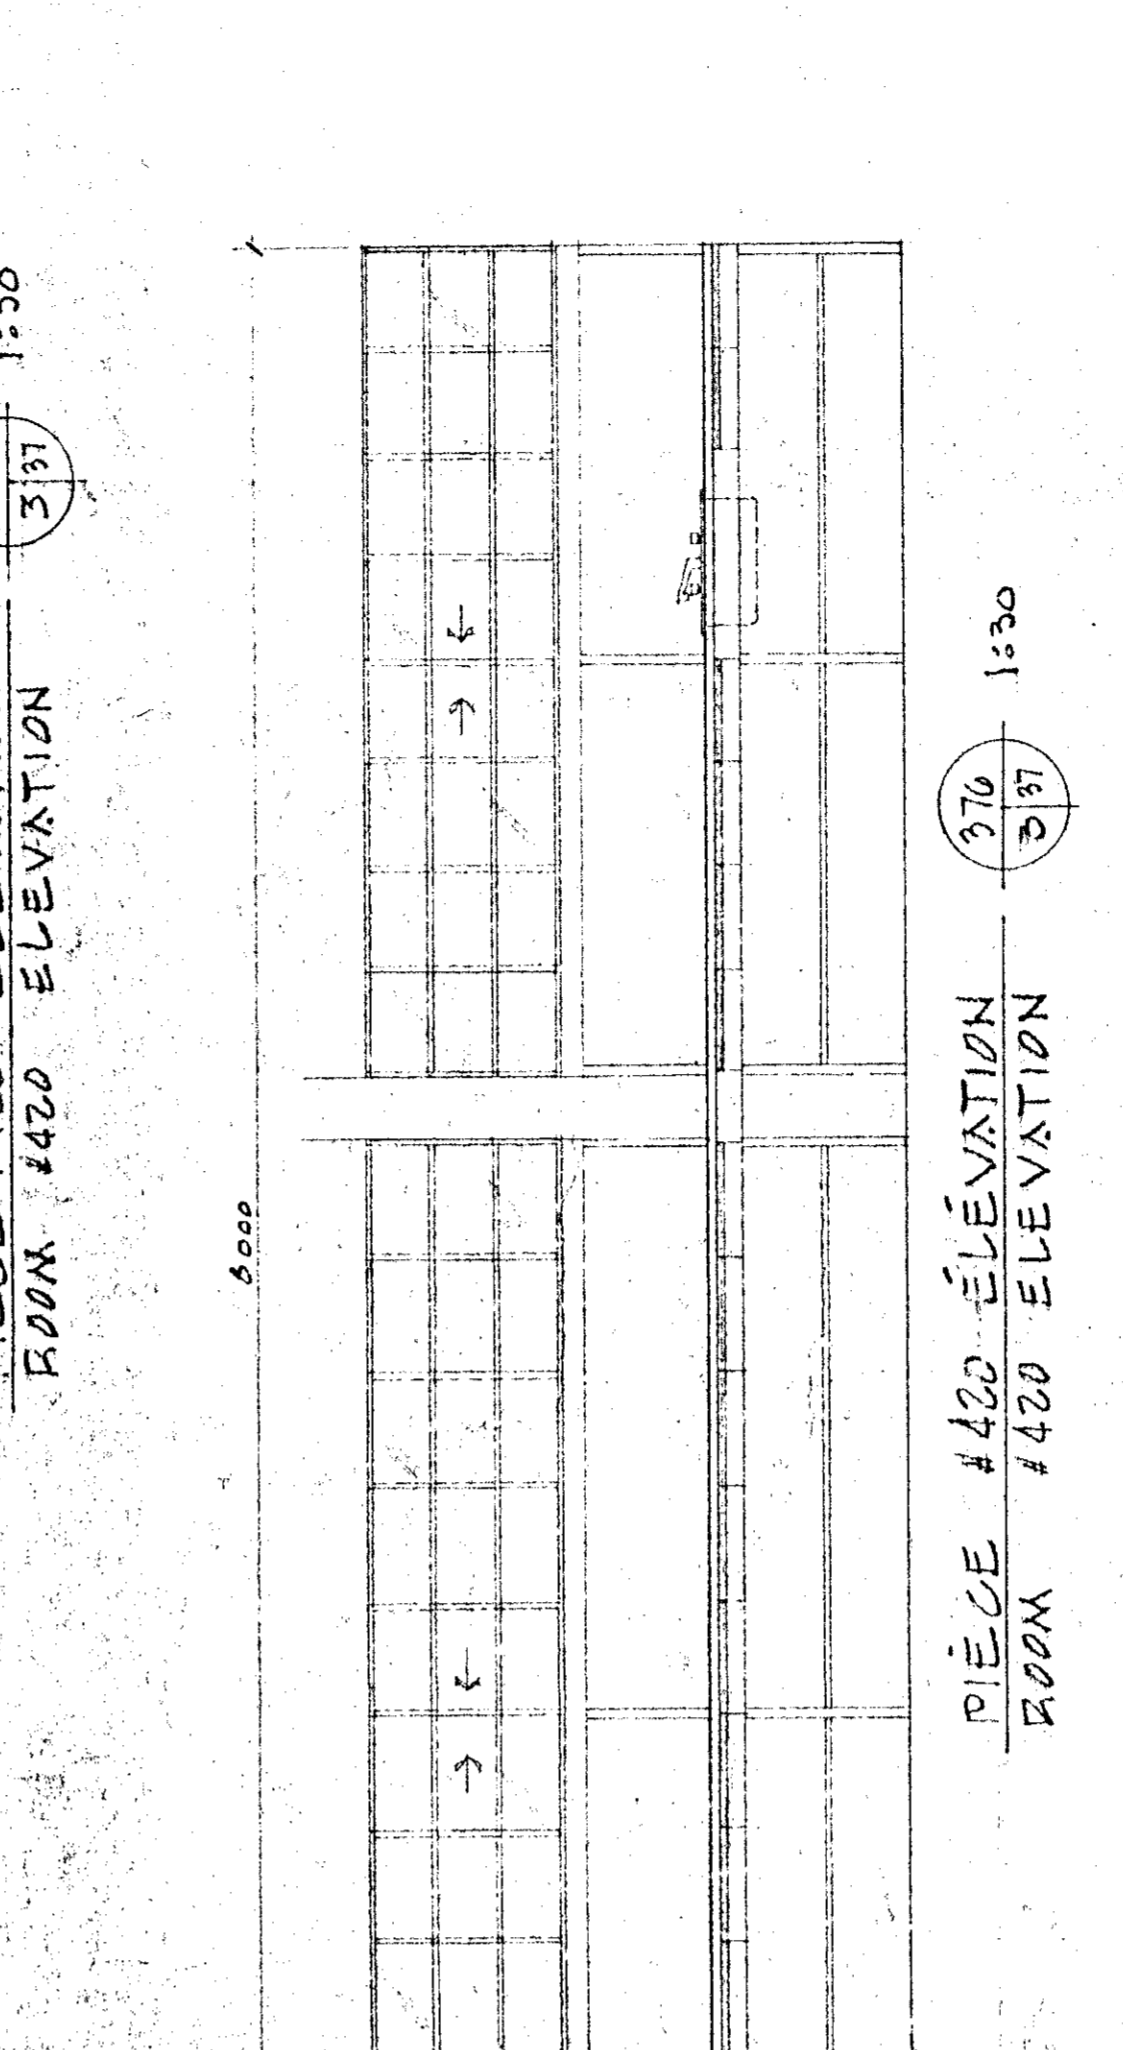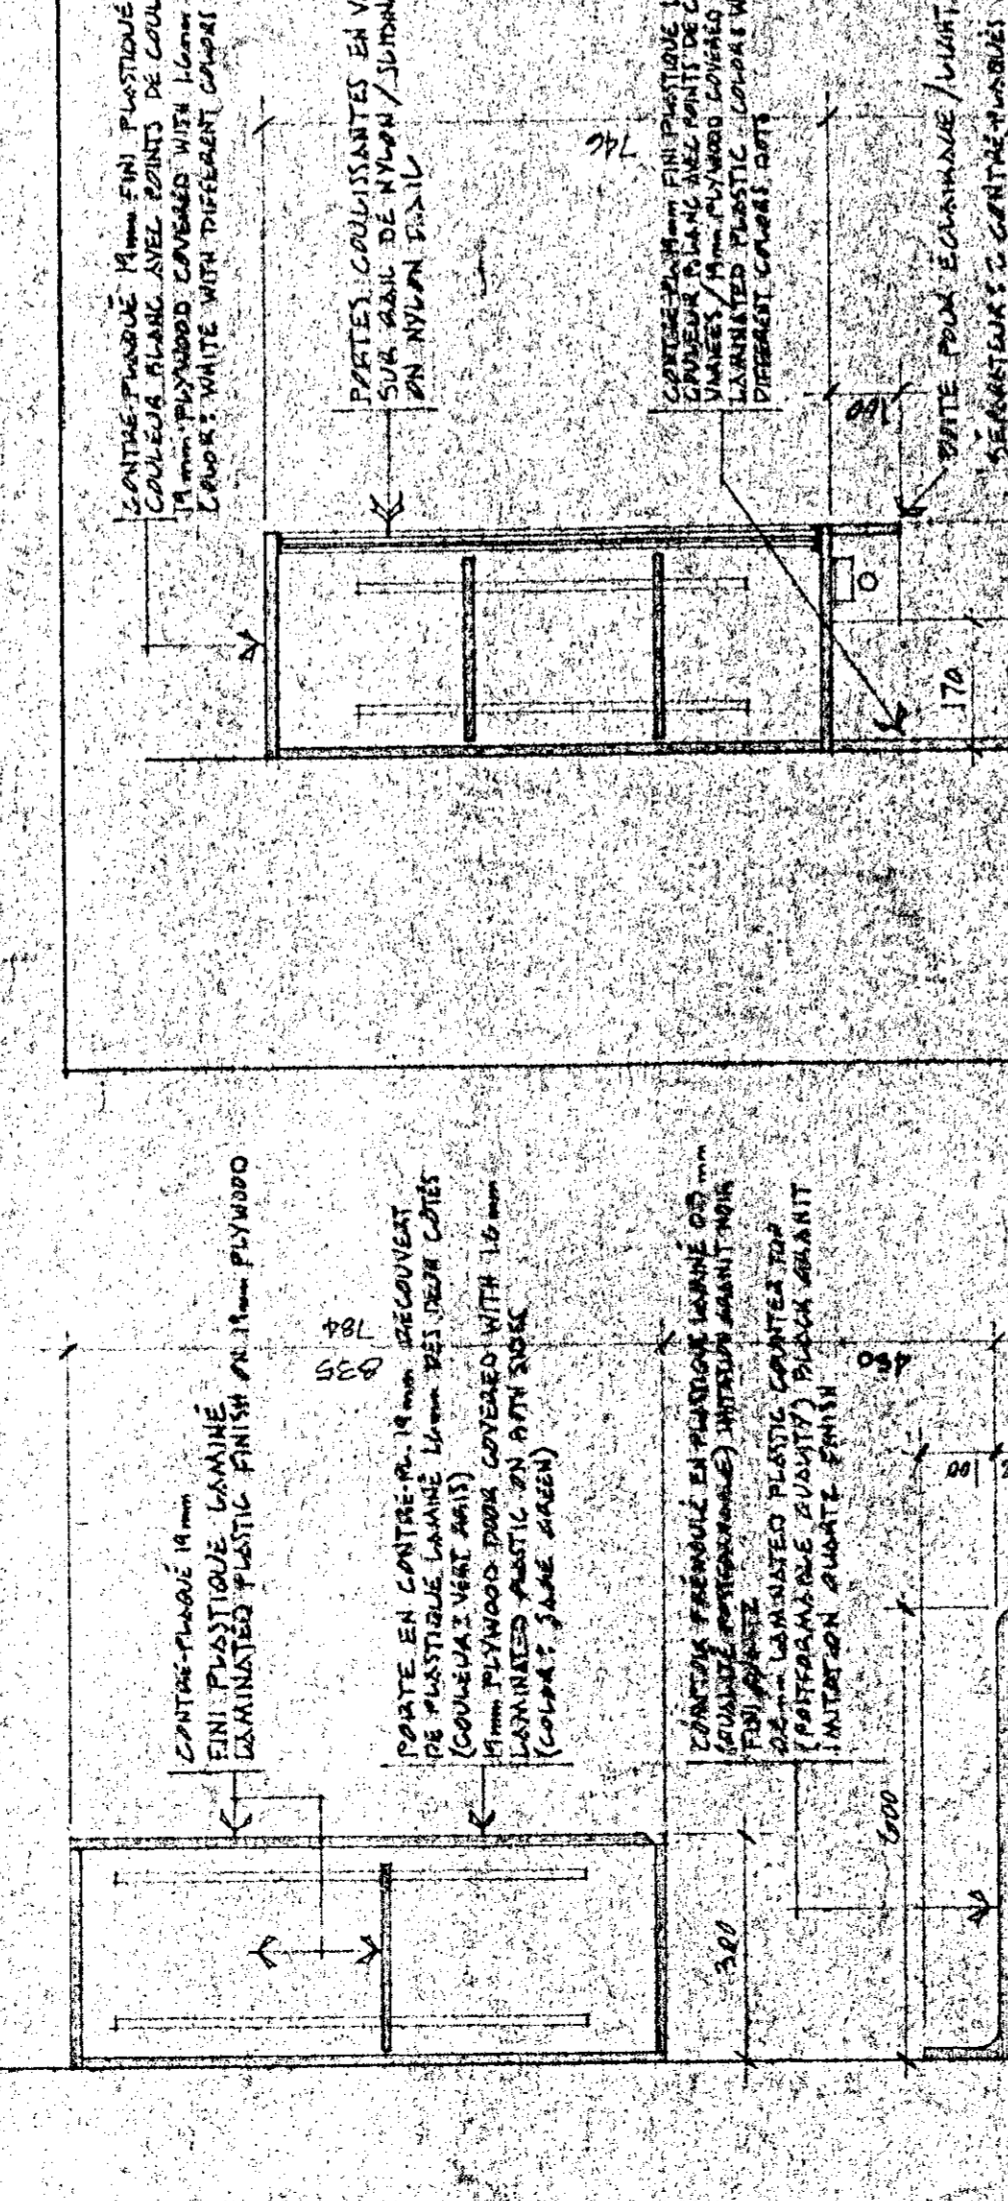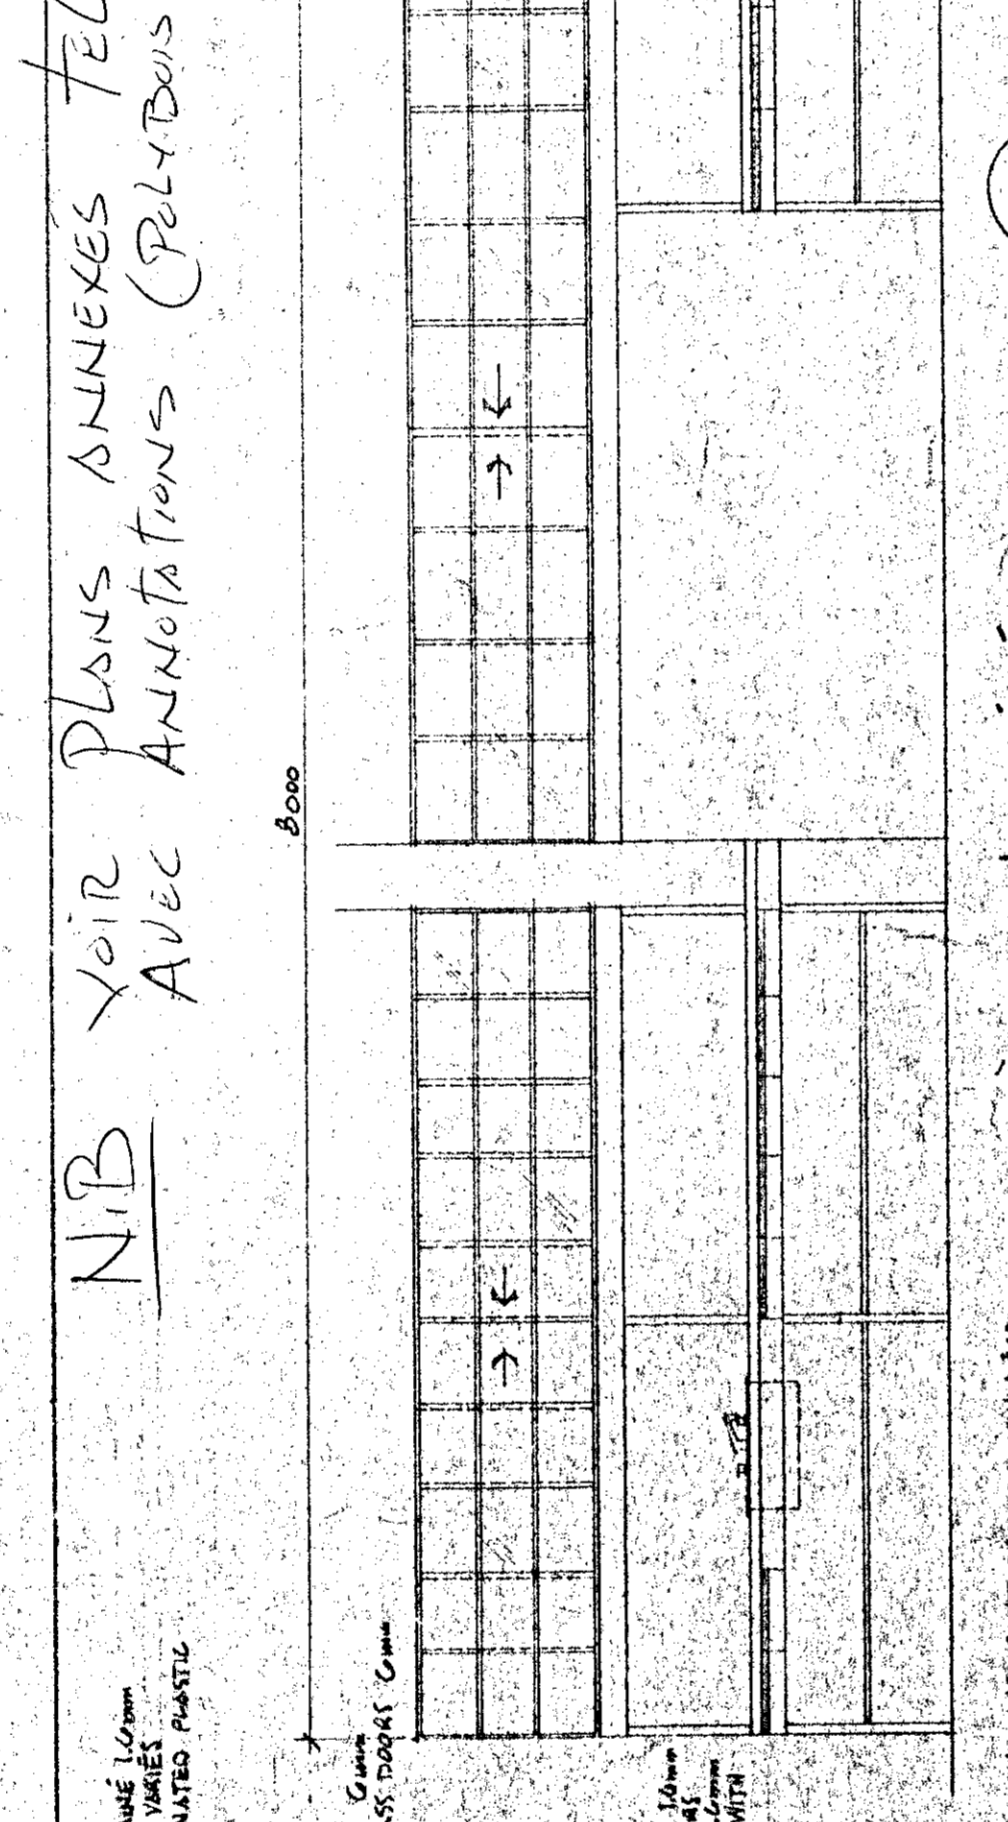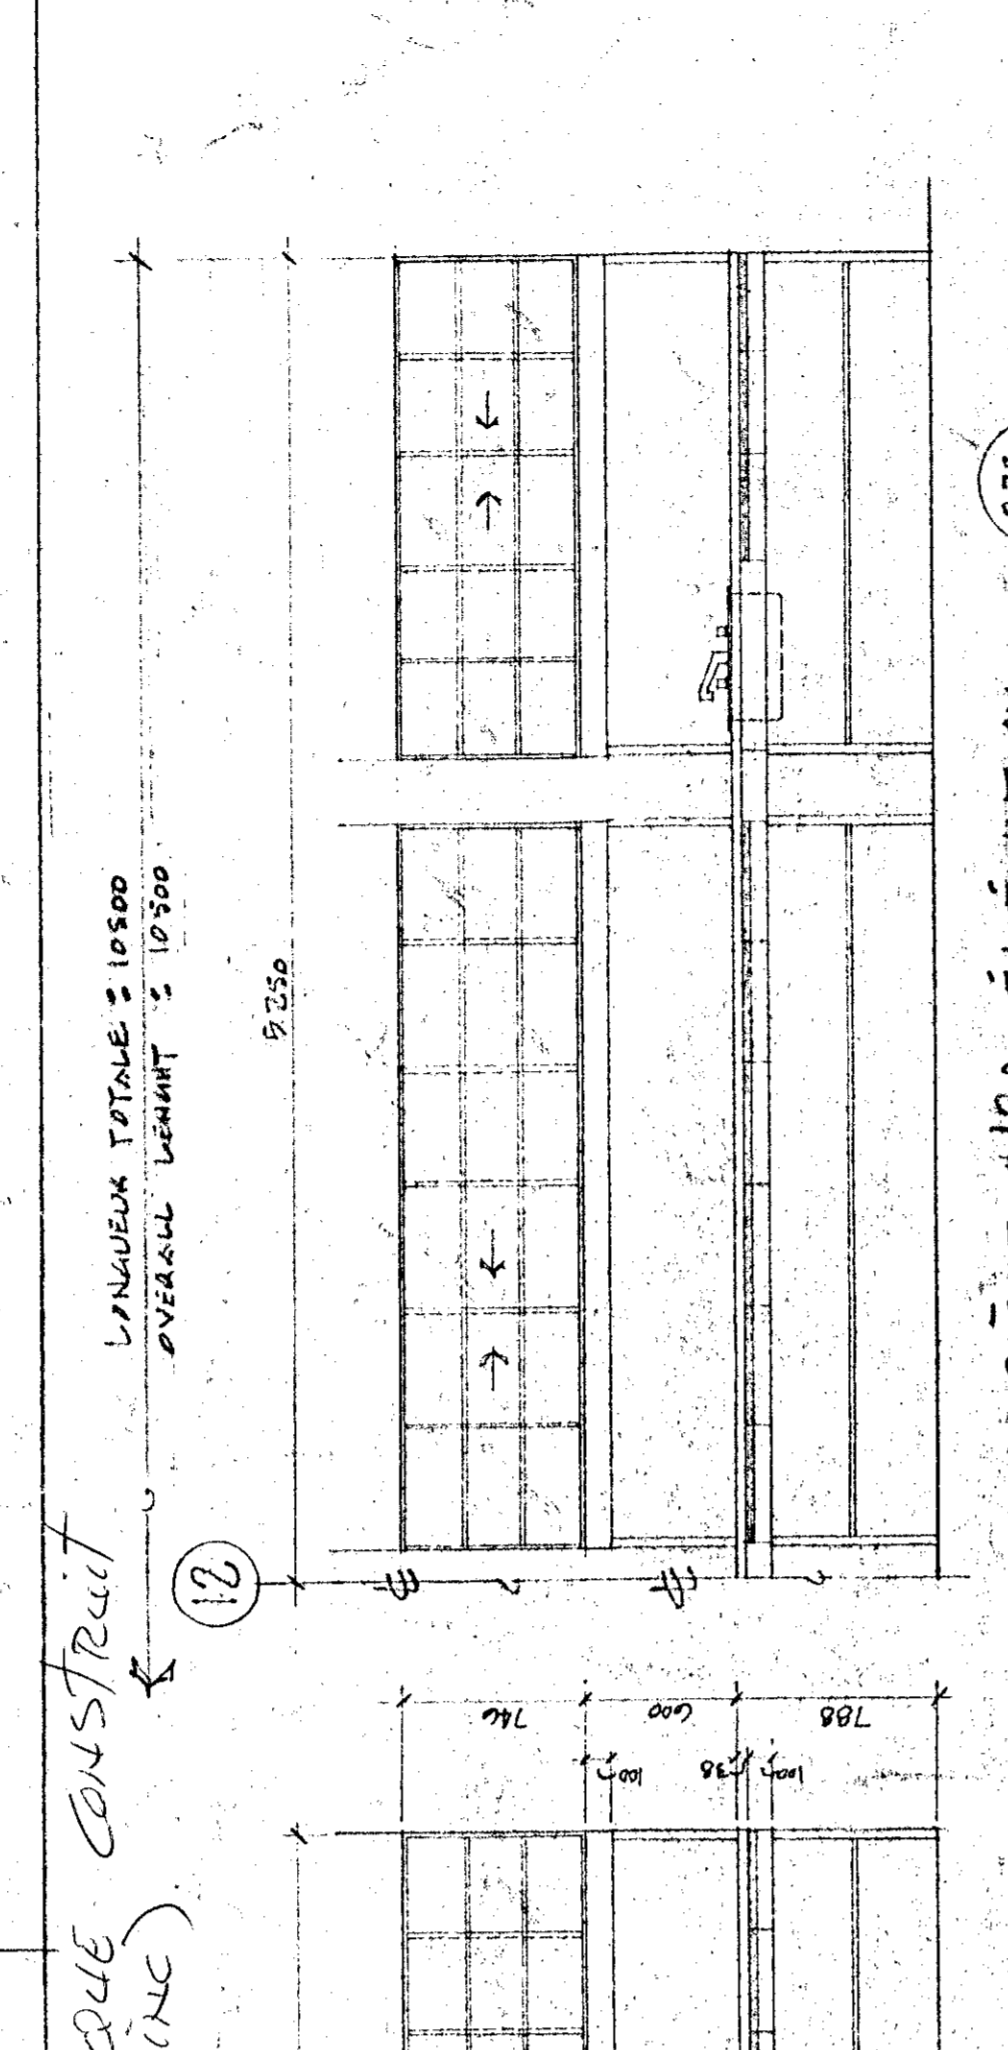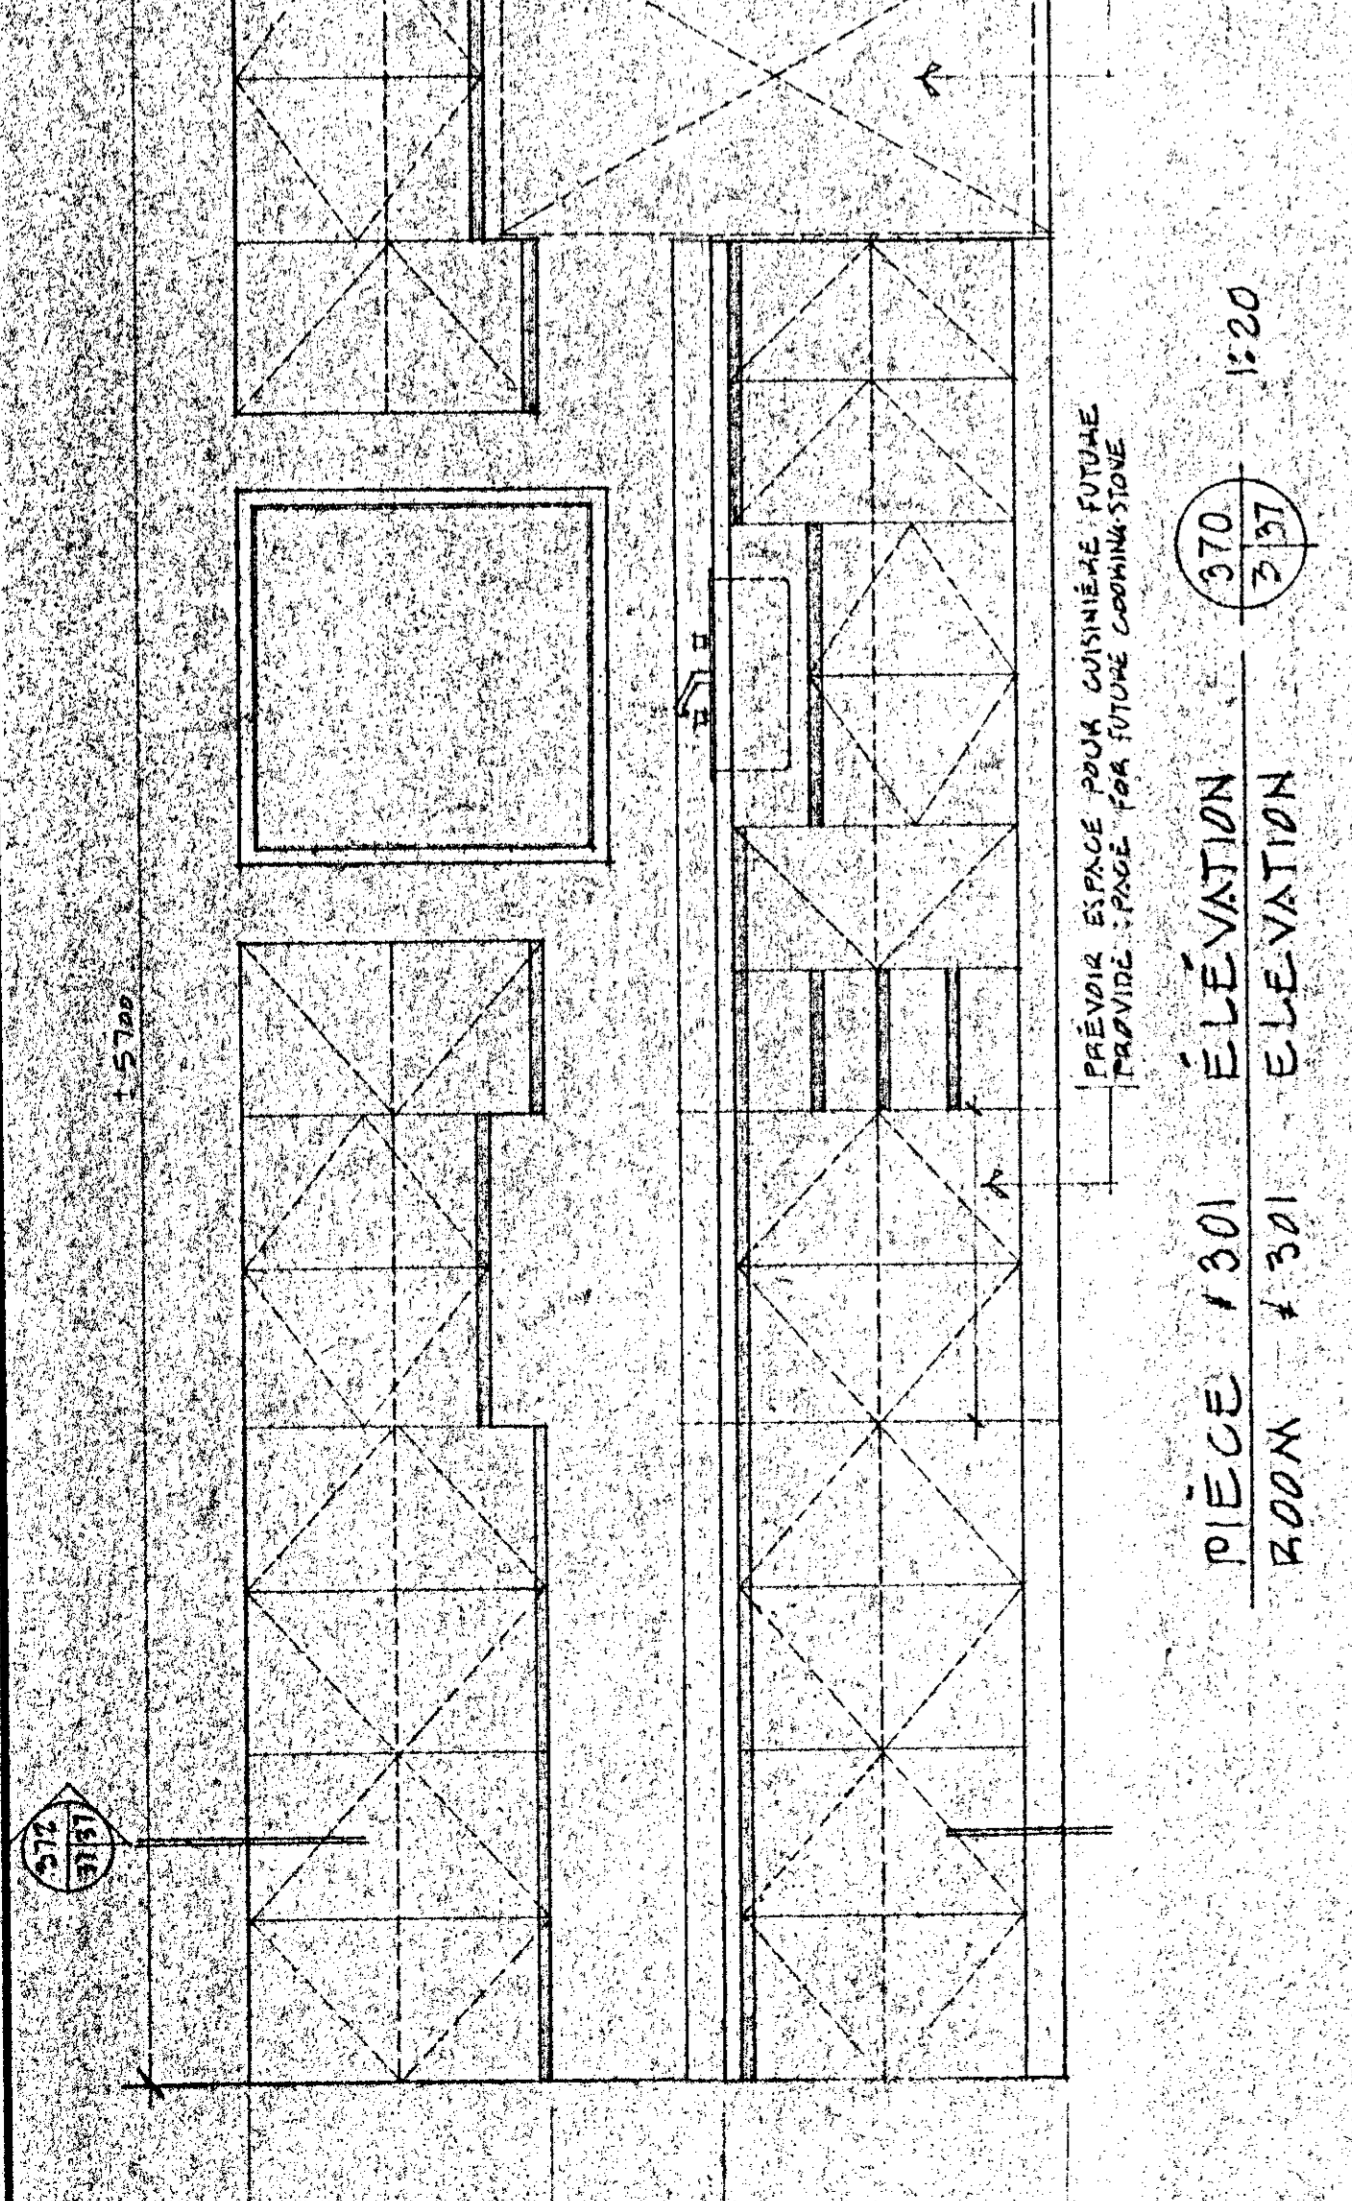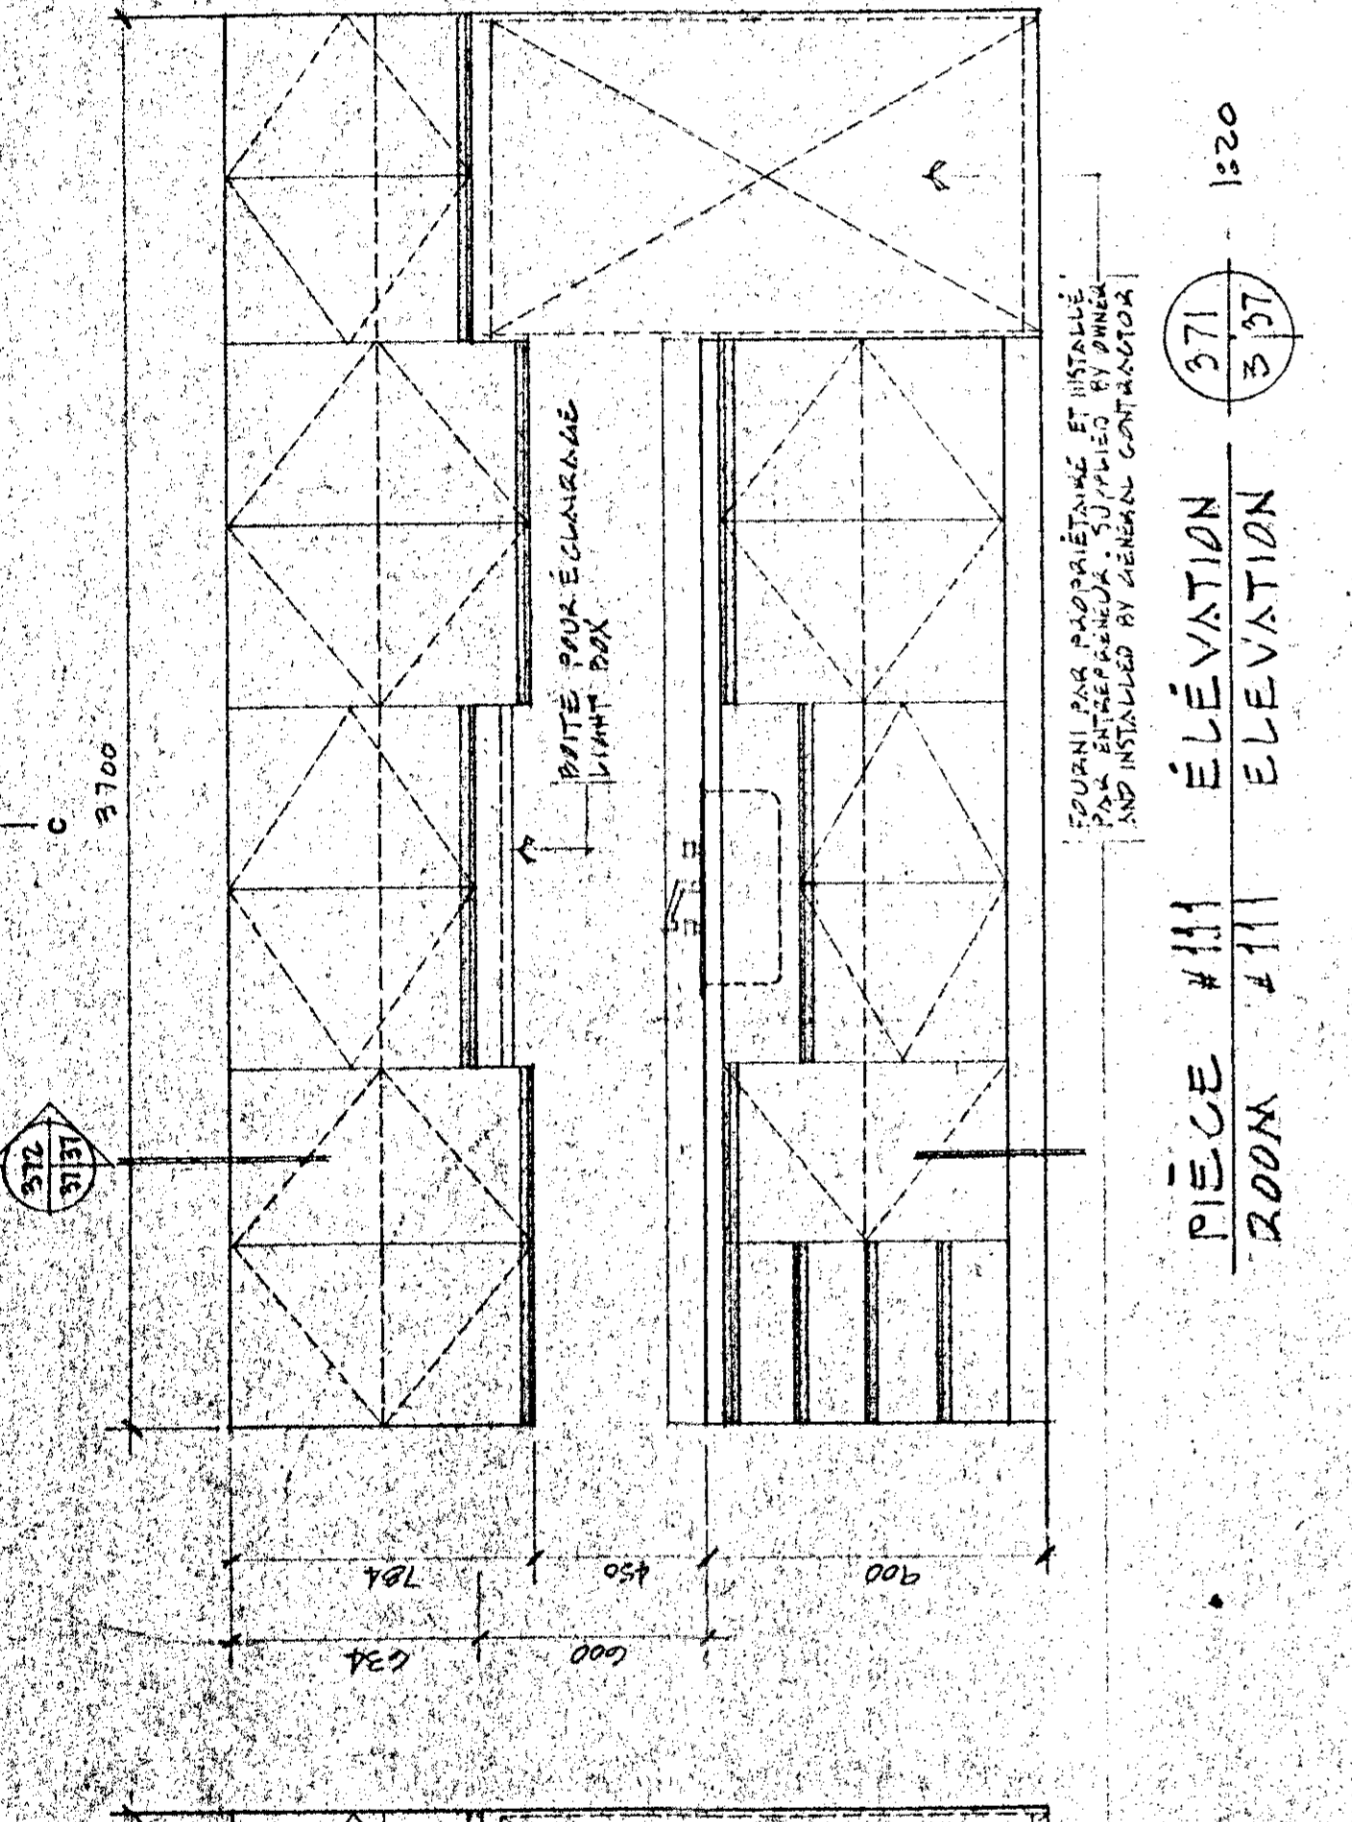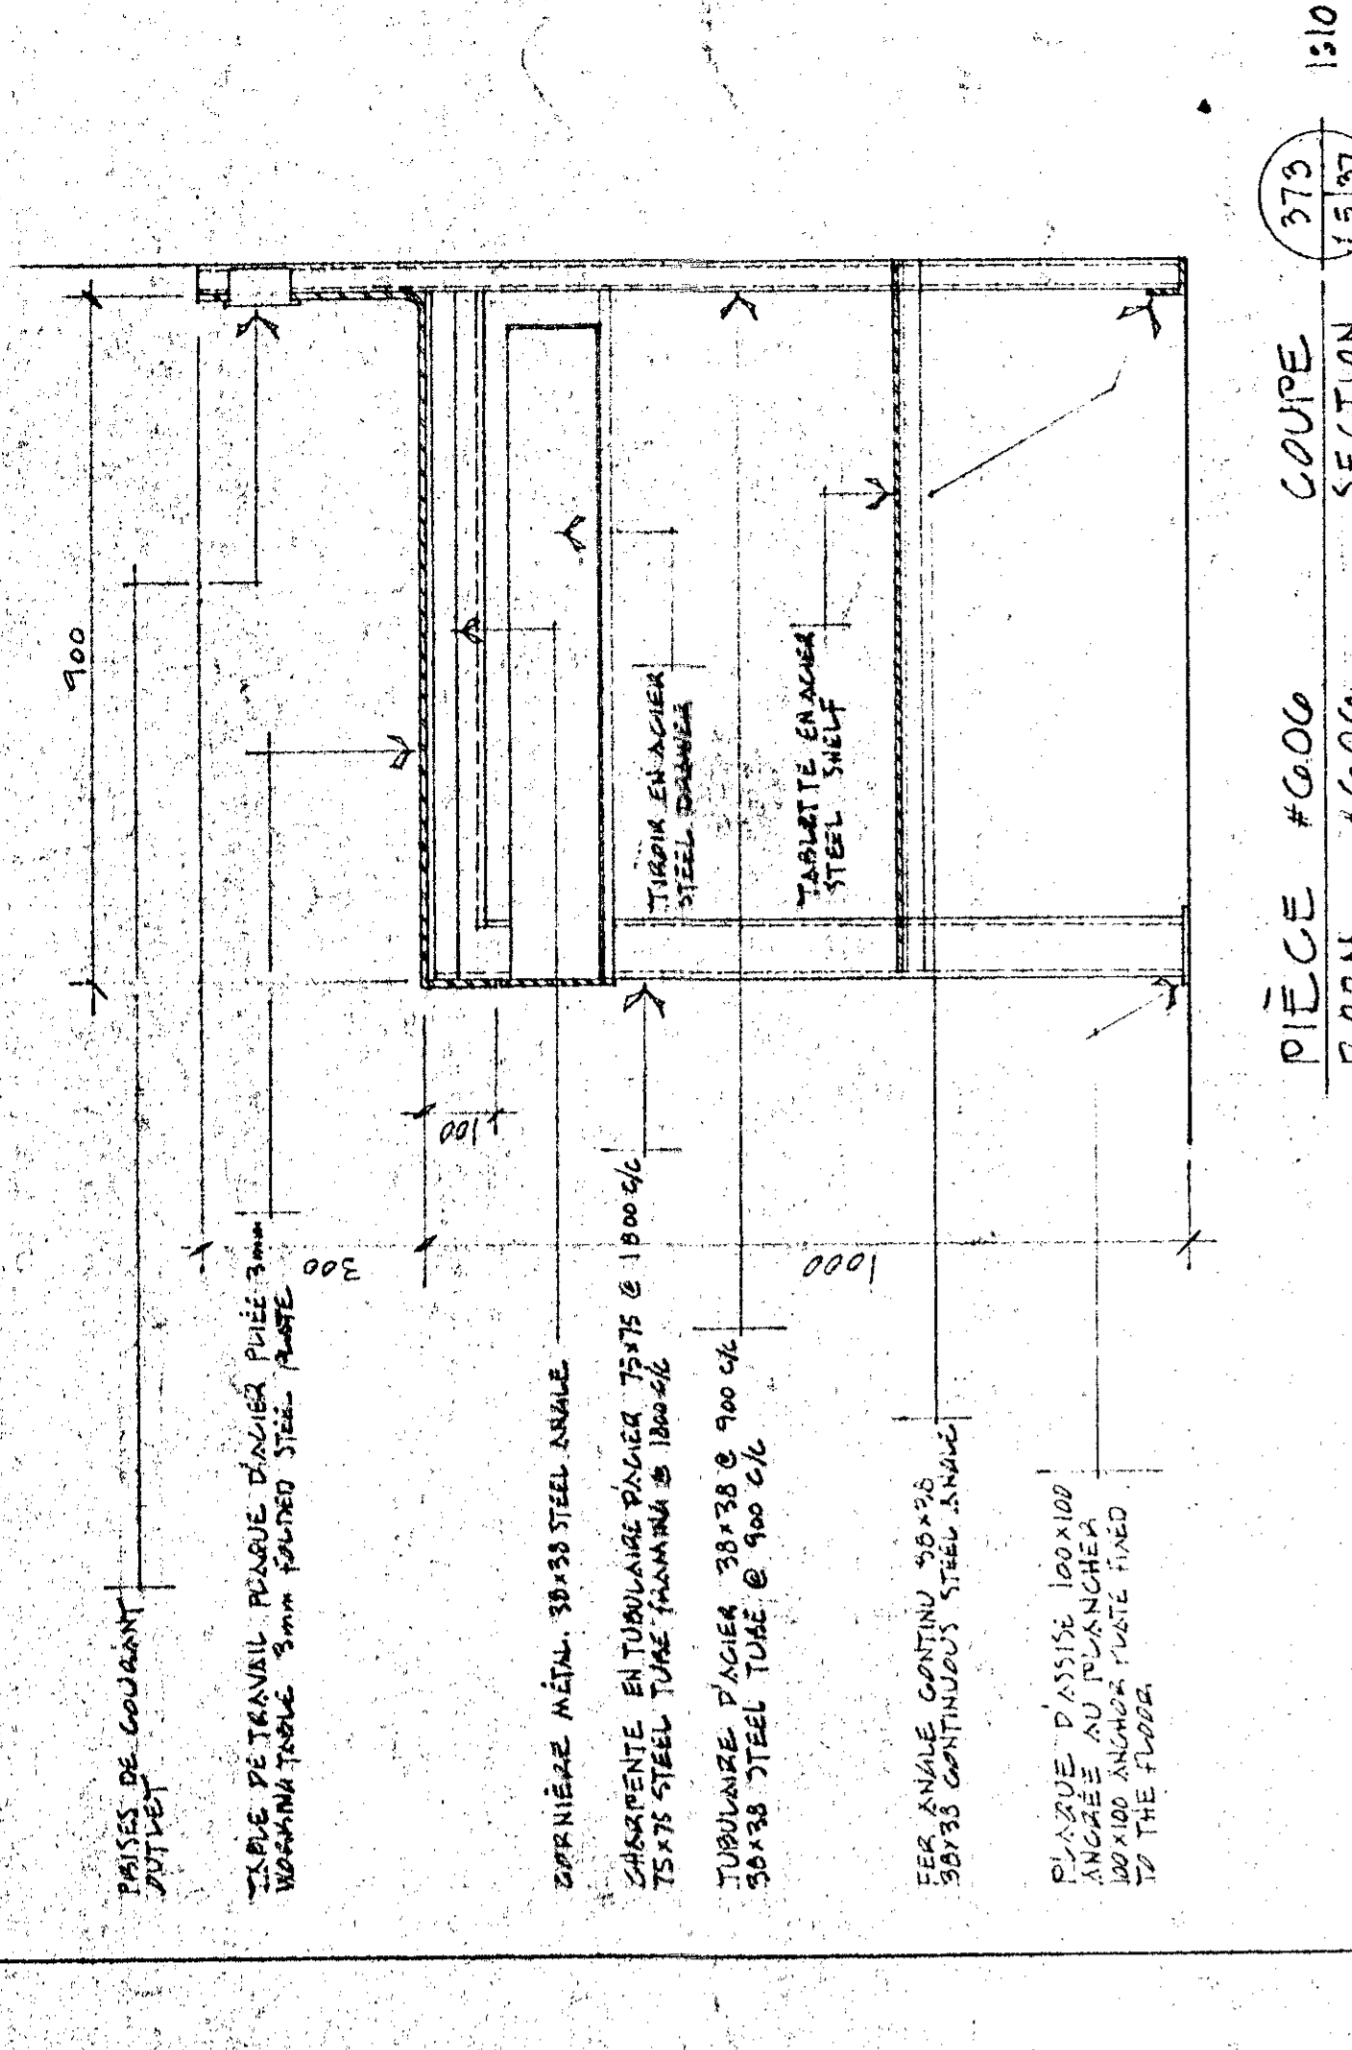

N.B VOIR PLANS ANNEXES TEL QUE CONSTRUIT
AVEC ANNOTATIONS (PÉLYOUS INC)

NOTES GÉNÉRALES
GENERAL NOTES






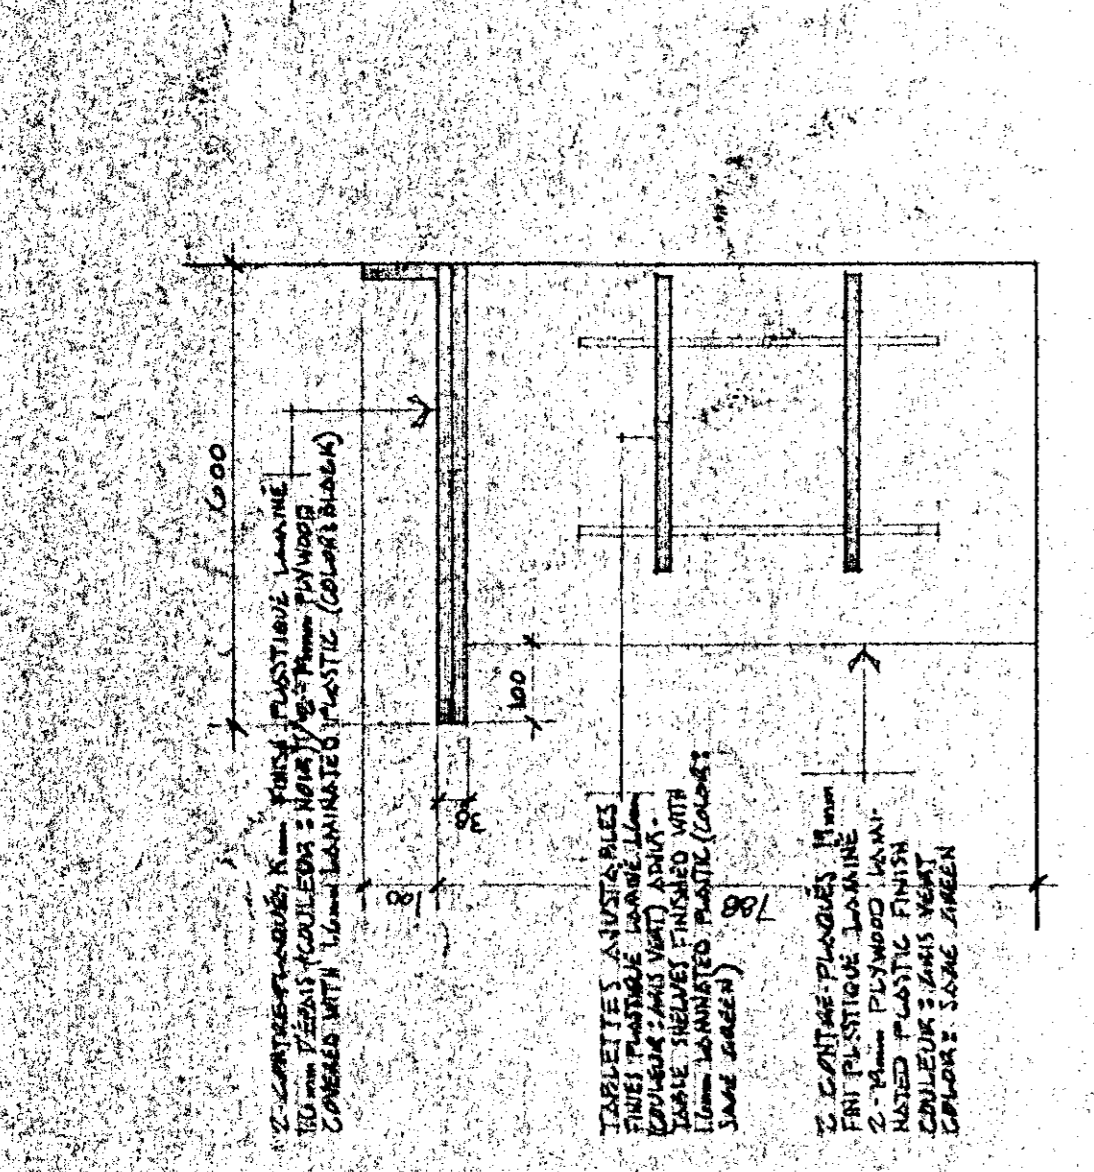


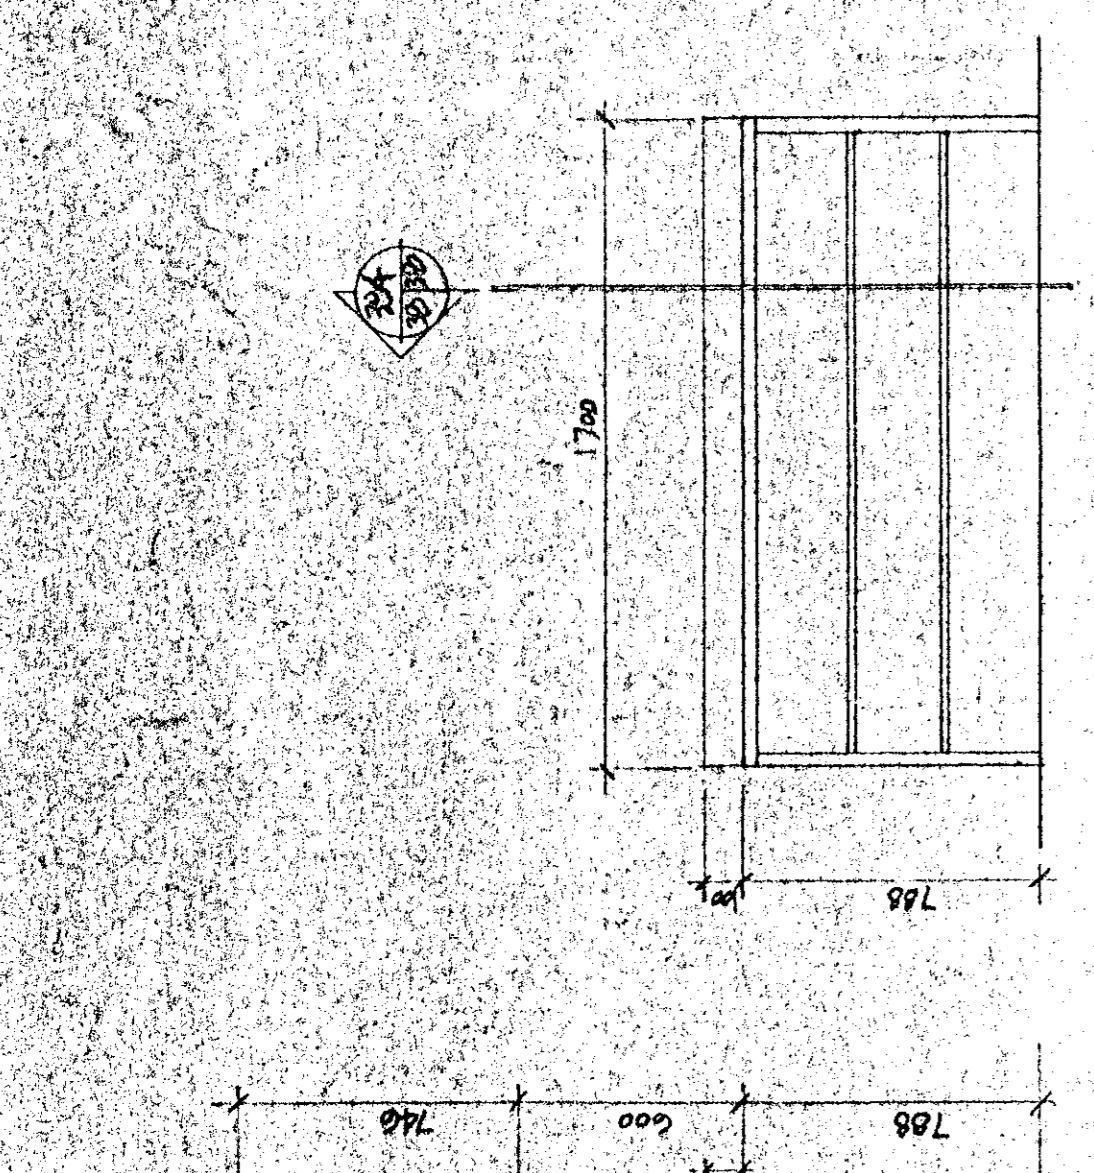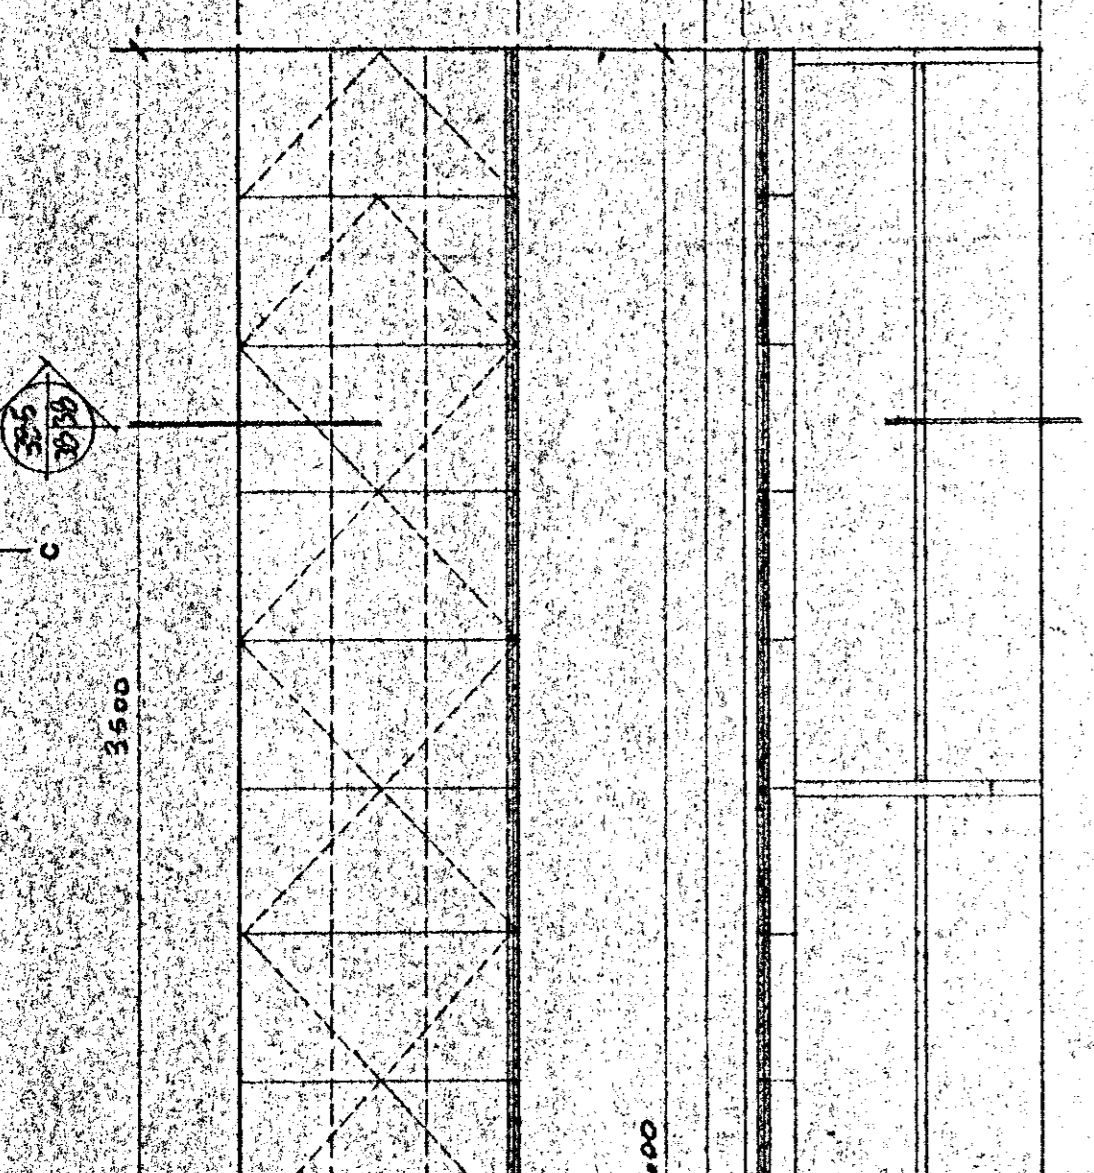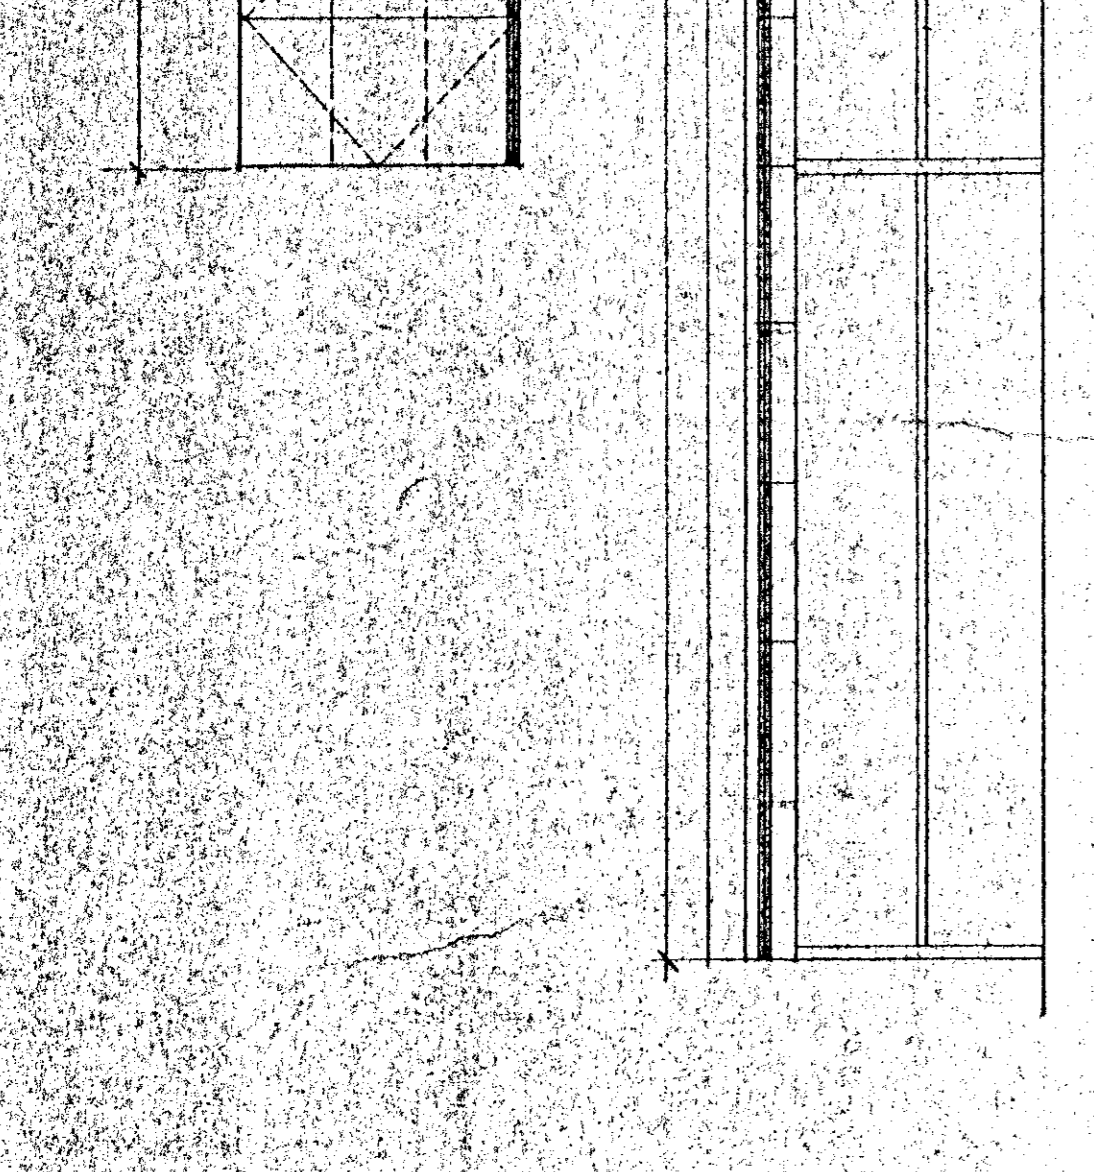
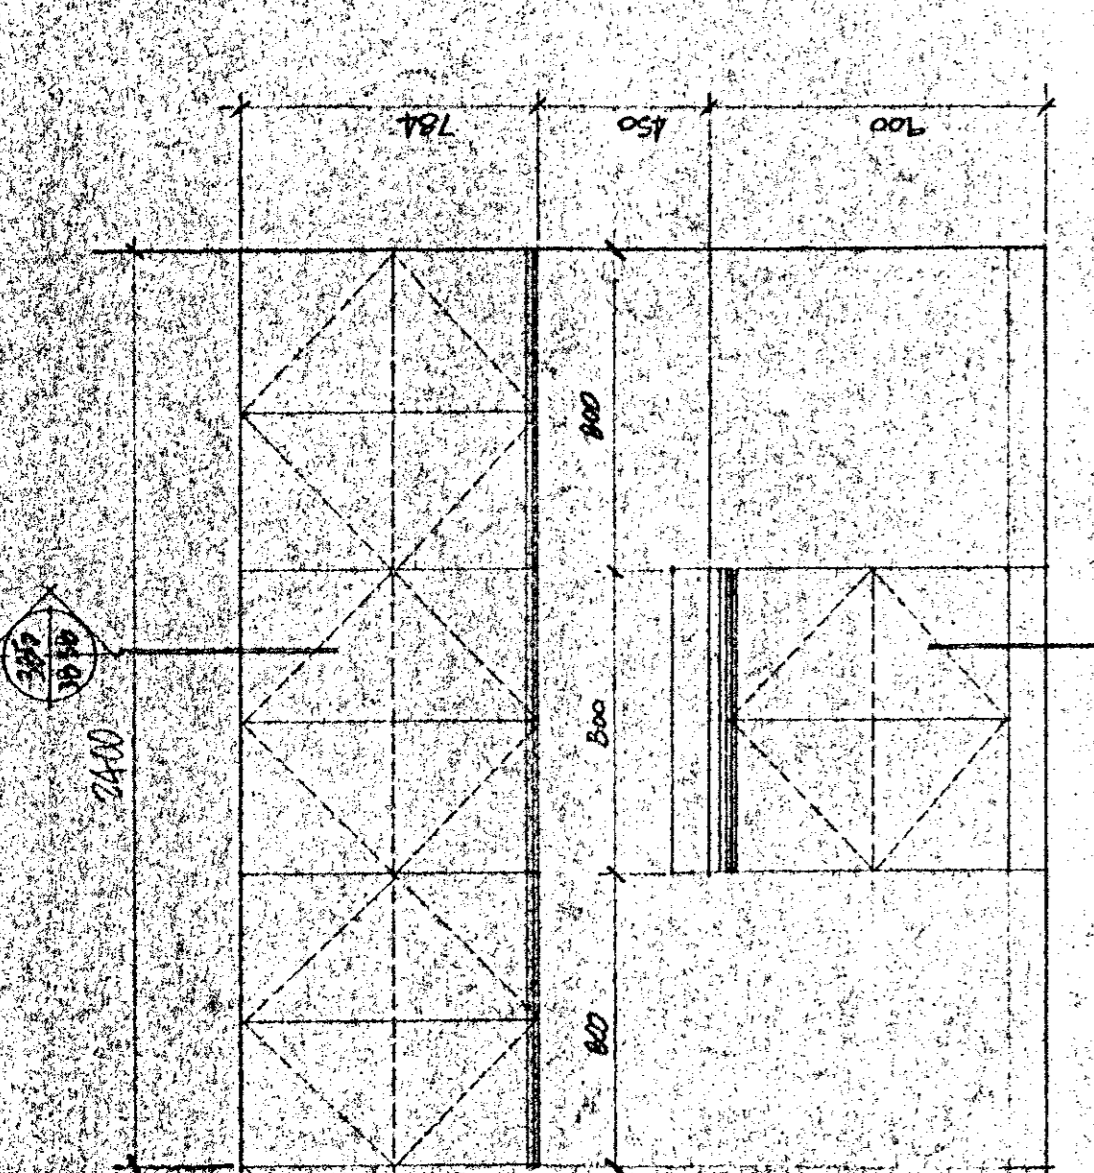





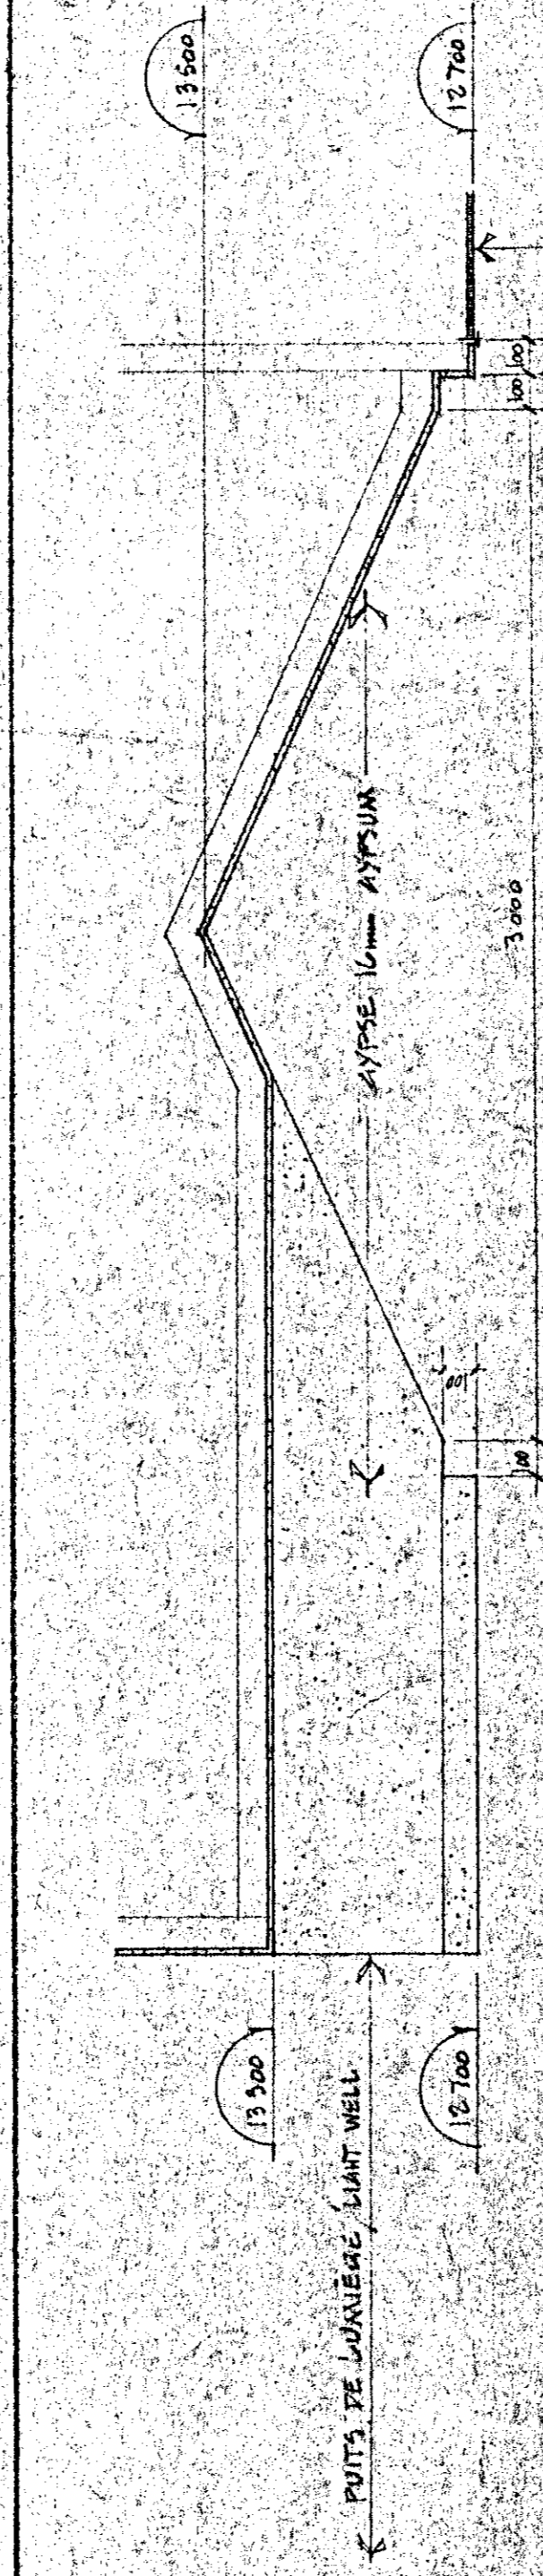


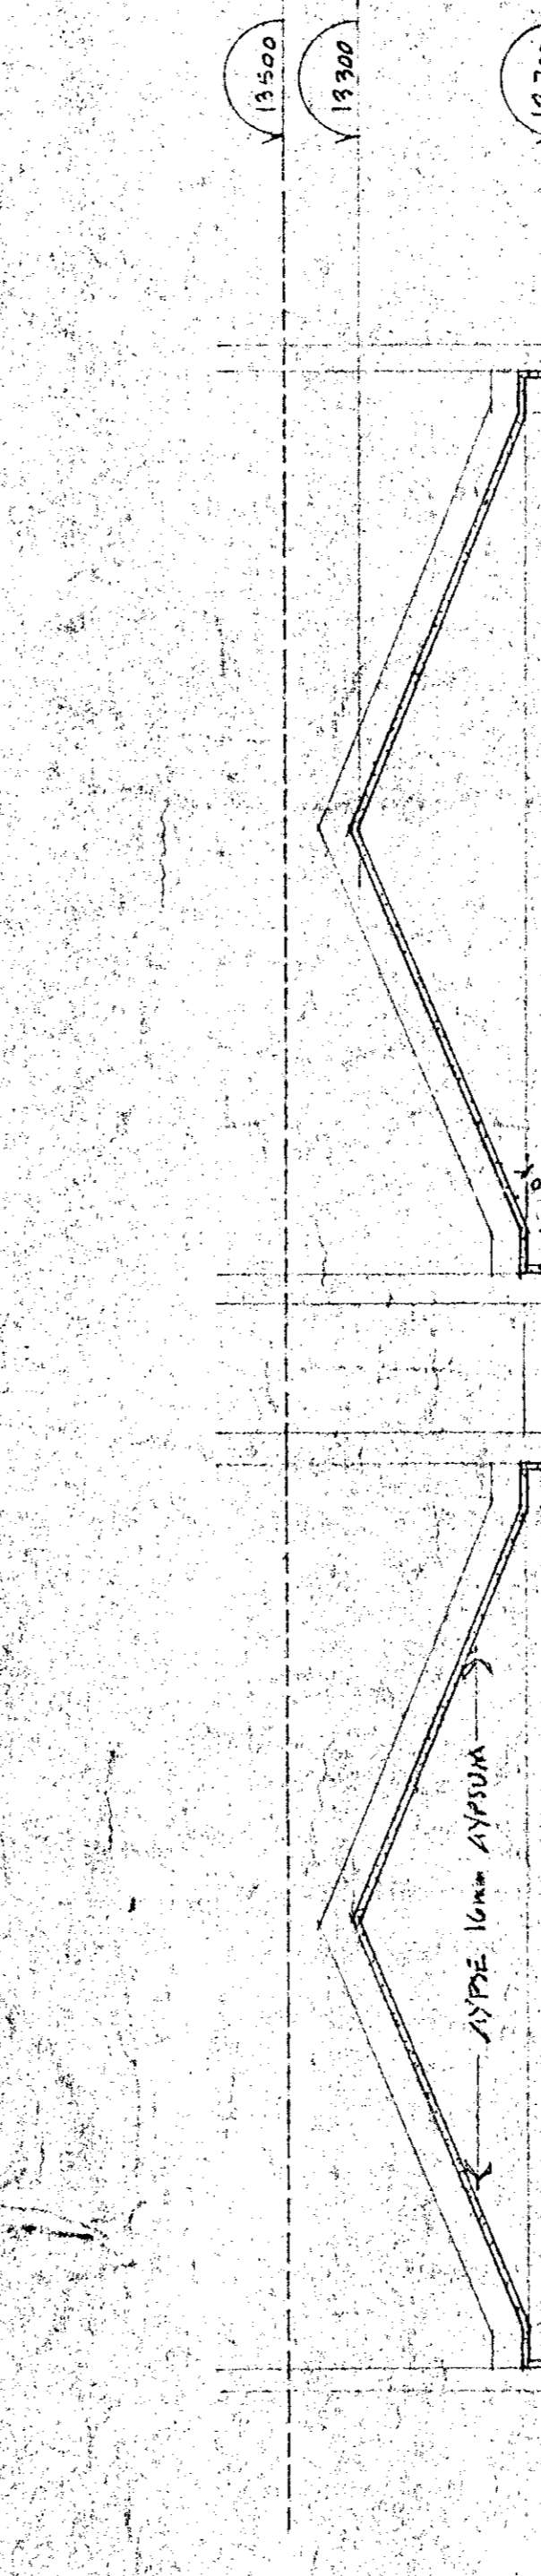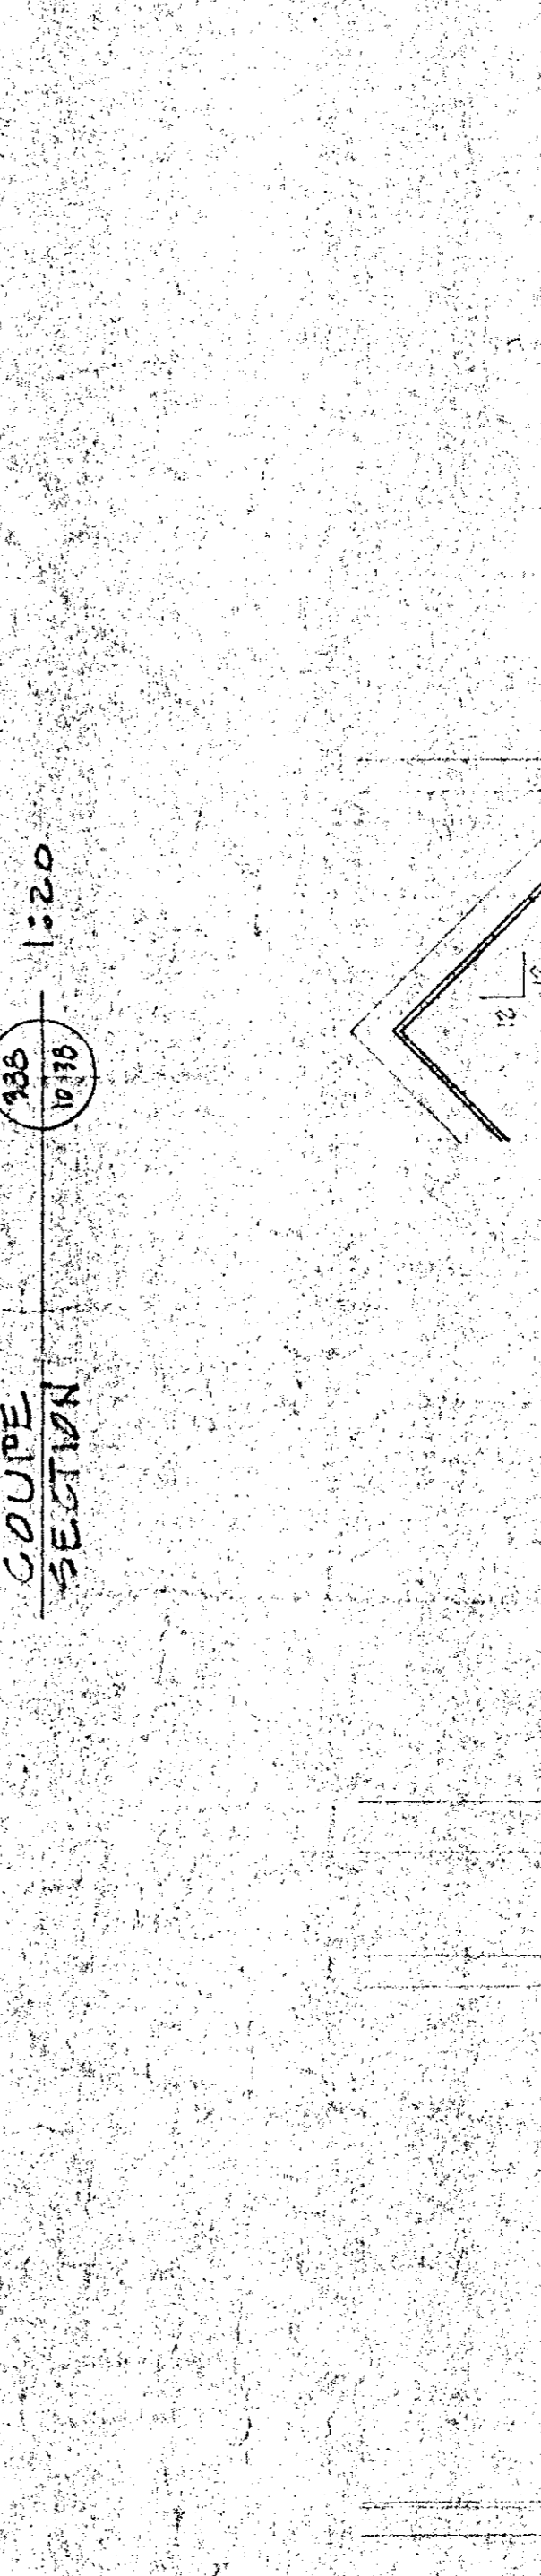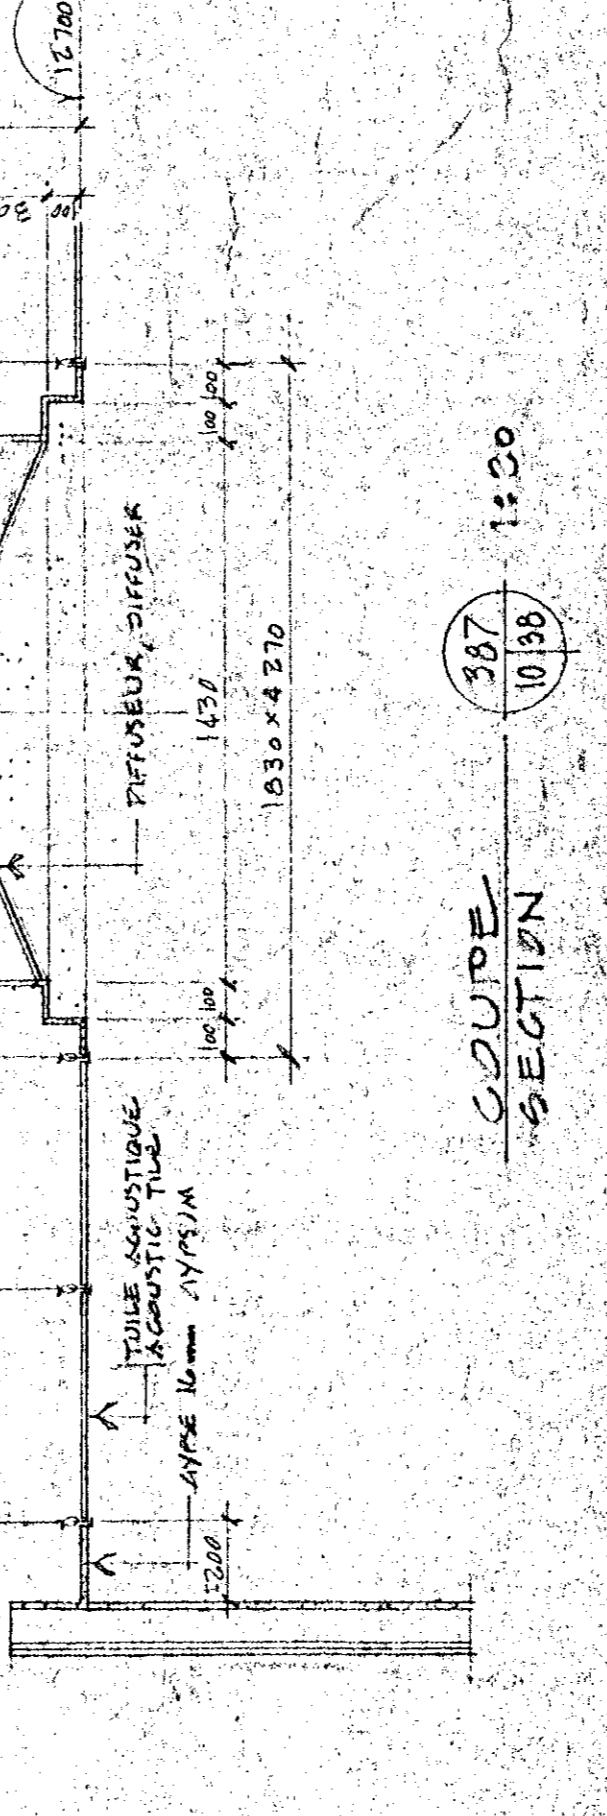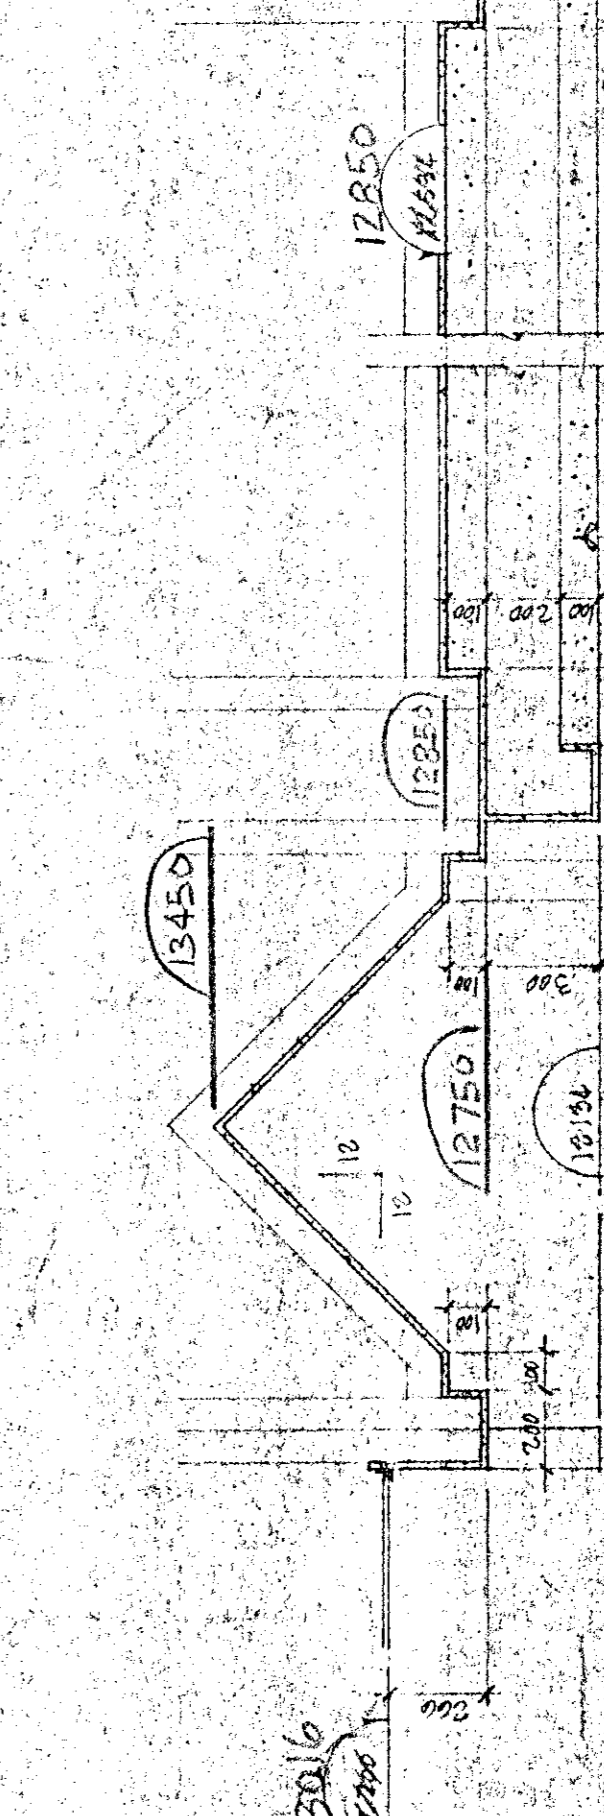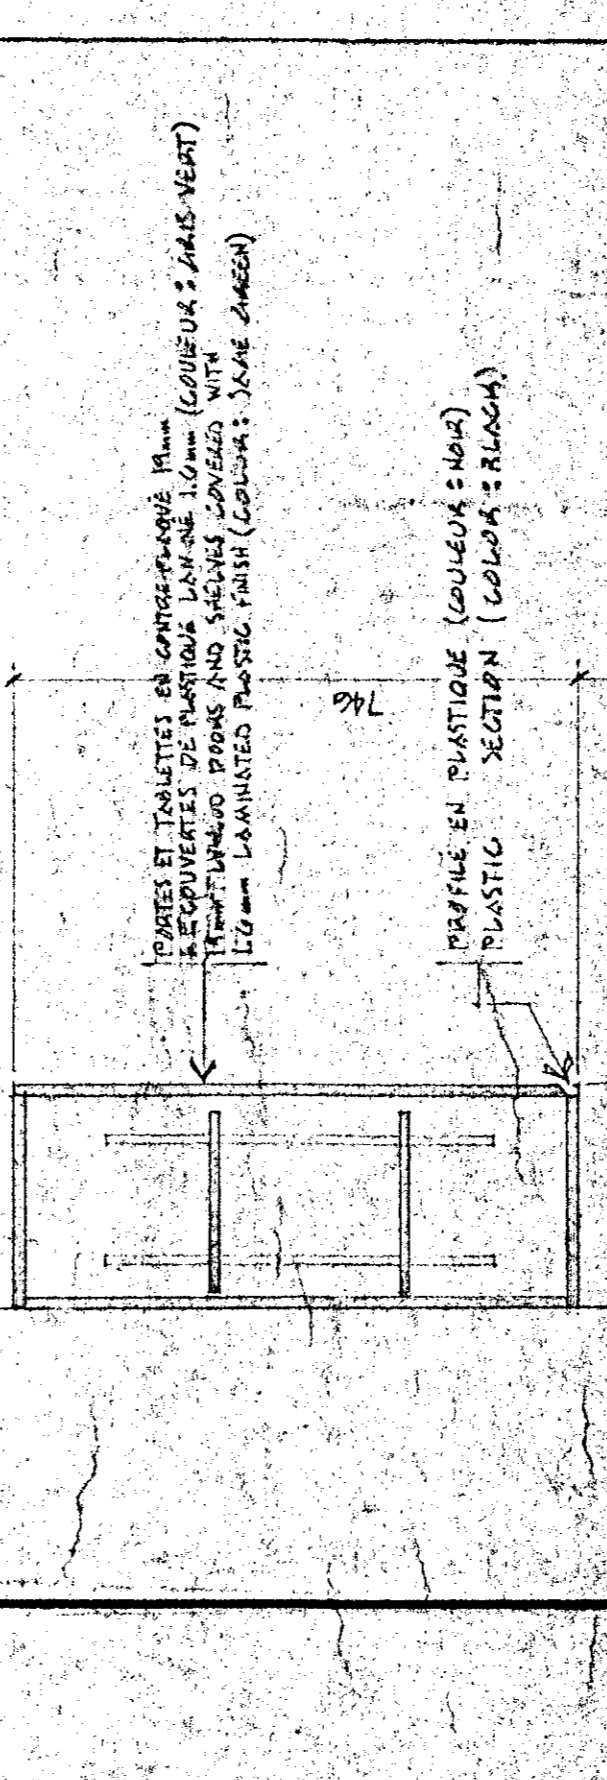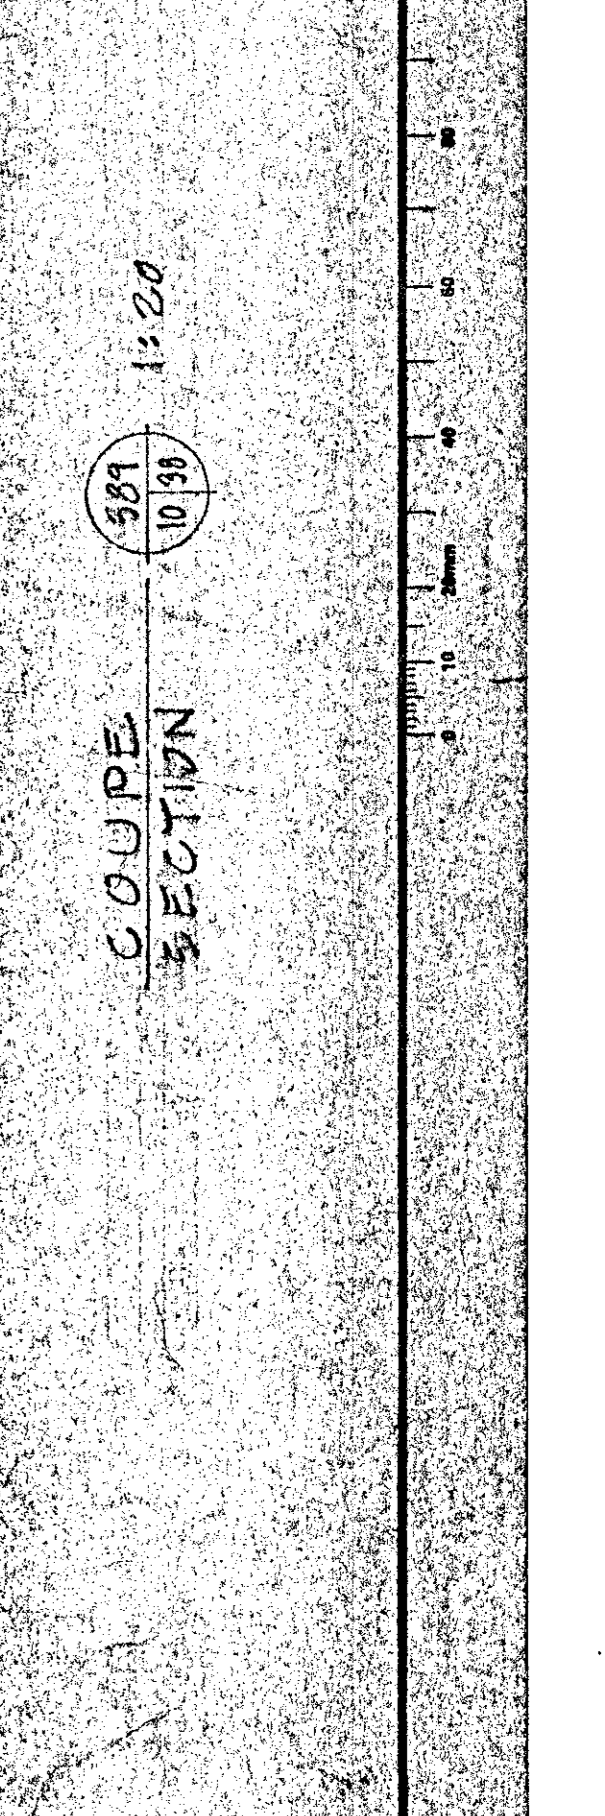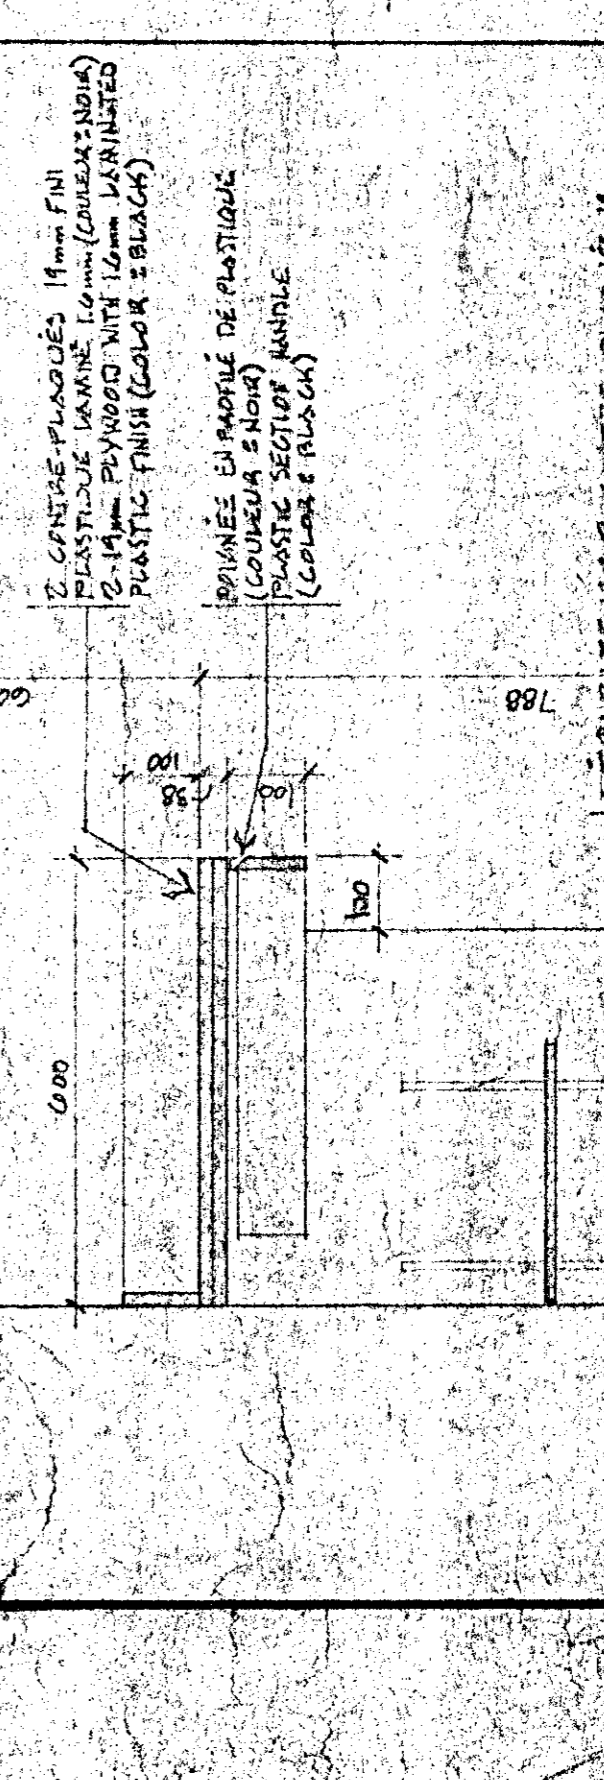
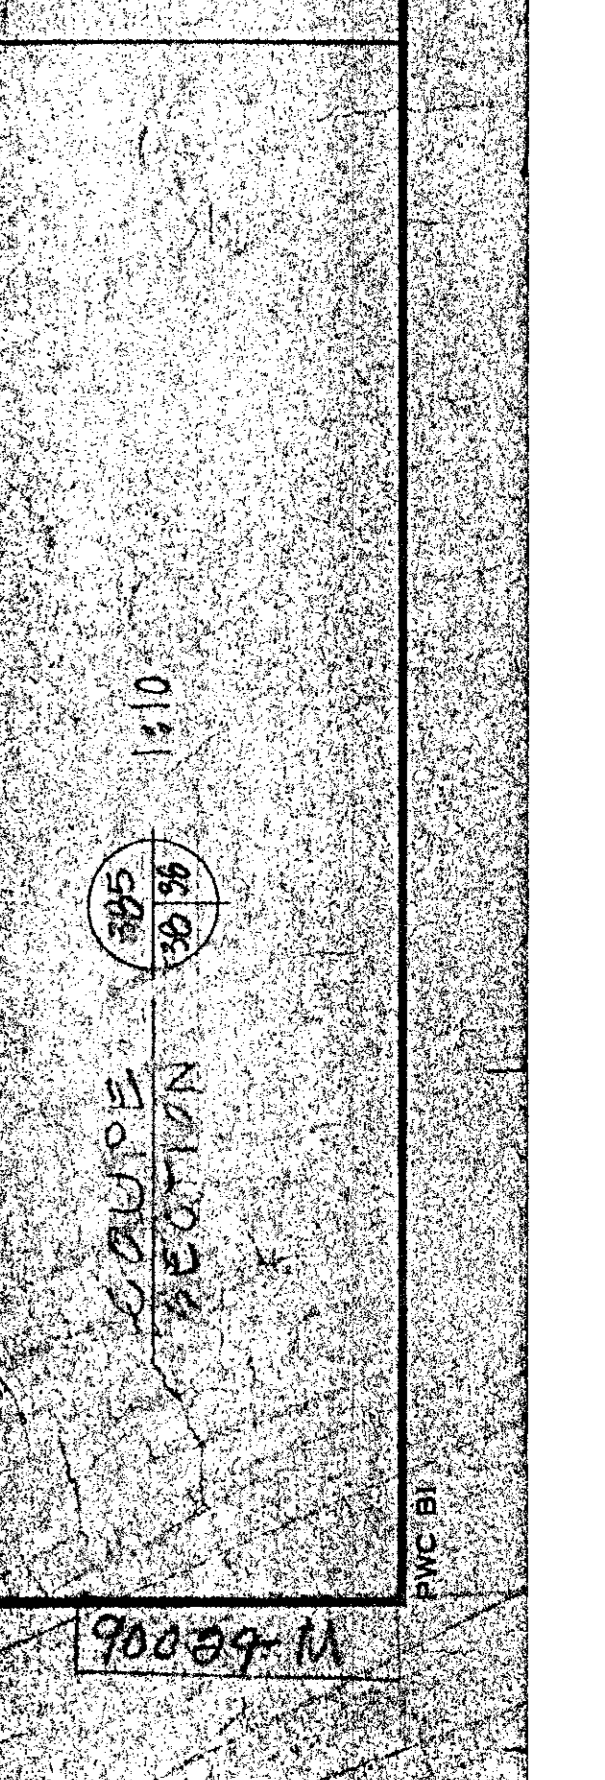

Tel que construit

révisions	A	B	C
date			

NORMANDIN
 Cie Robertville
 FERMÉ EXPERIMENTALE
 complete bureaux, laboratoires,
 pavillons de services
 EXPERIMENTAL FARM
 offices, laboratories, services support
 building

dessiné par: *[Signature]*
 élévation: *[Signature]*
 coupes: *[Signature]*
 date: 19/12/51



Tel que construit

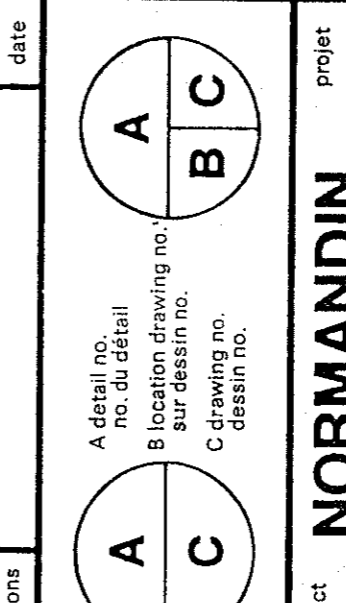



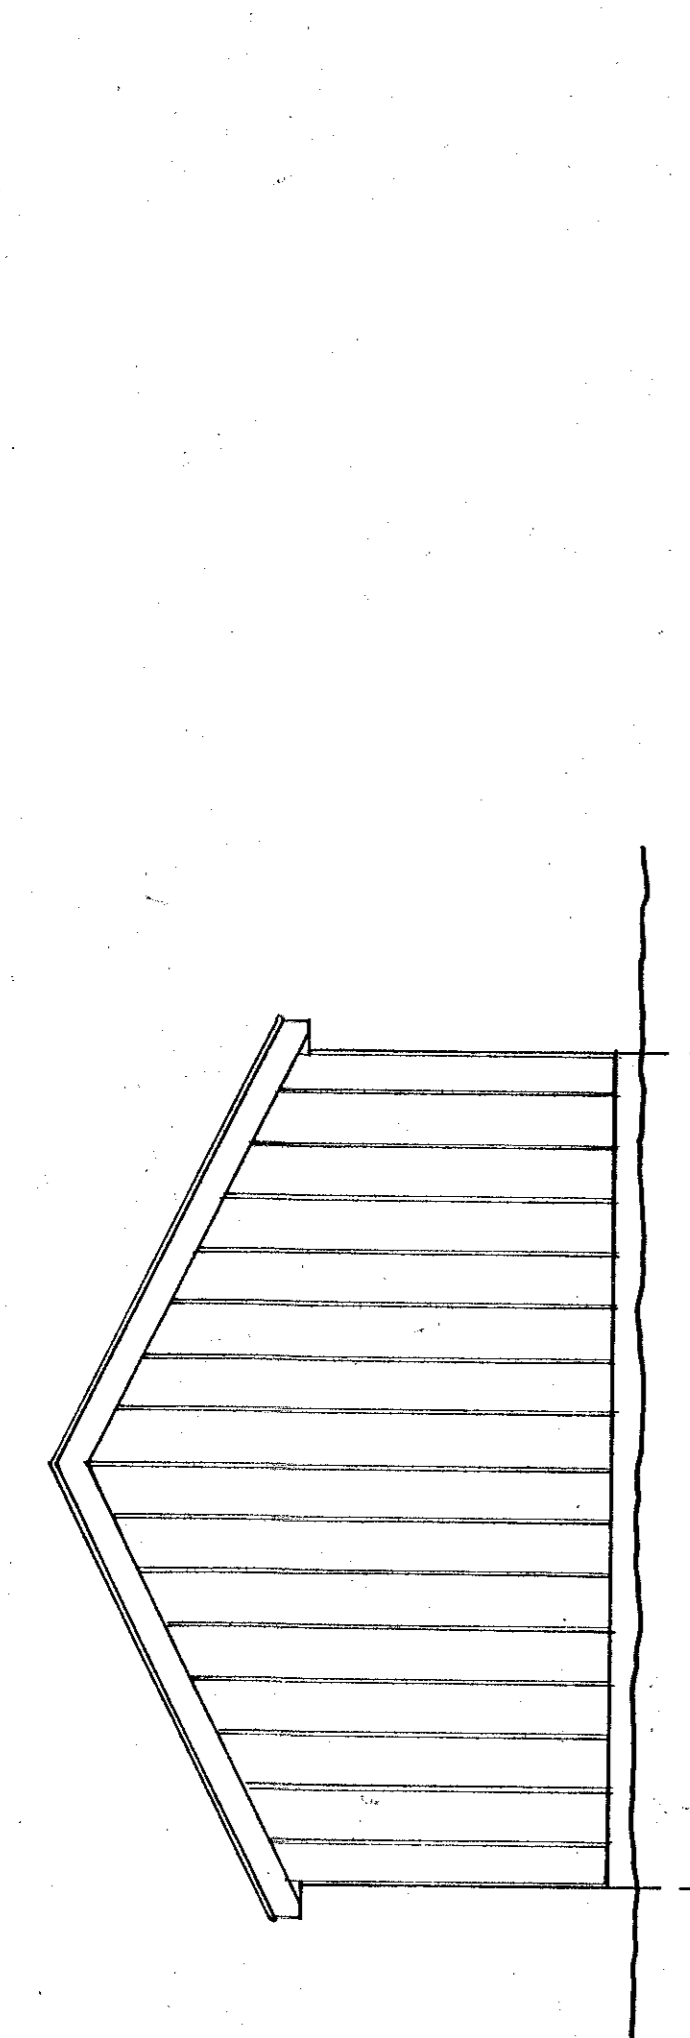


ÉLÉVATIONS DES CÔTÉS / sides elevations
ÉCHELLE 1:50 scale

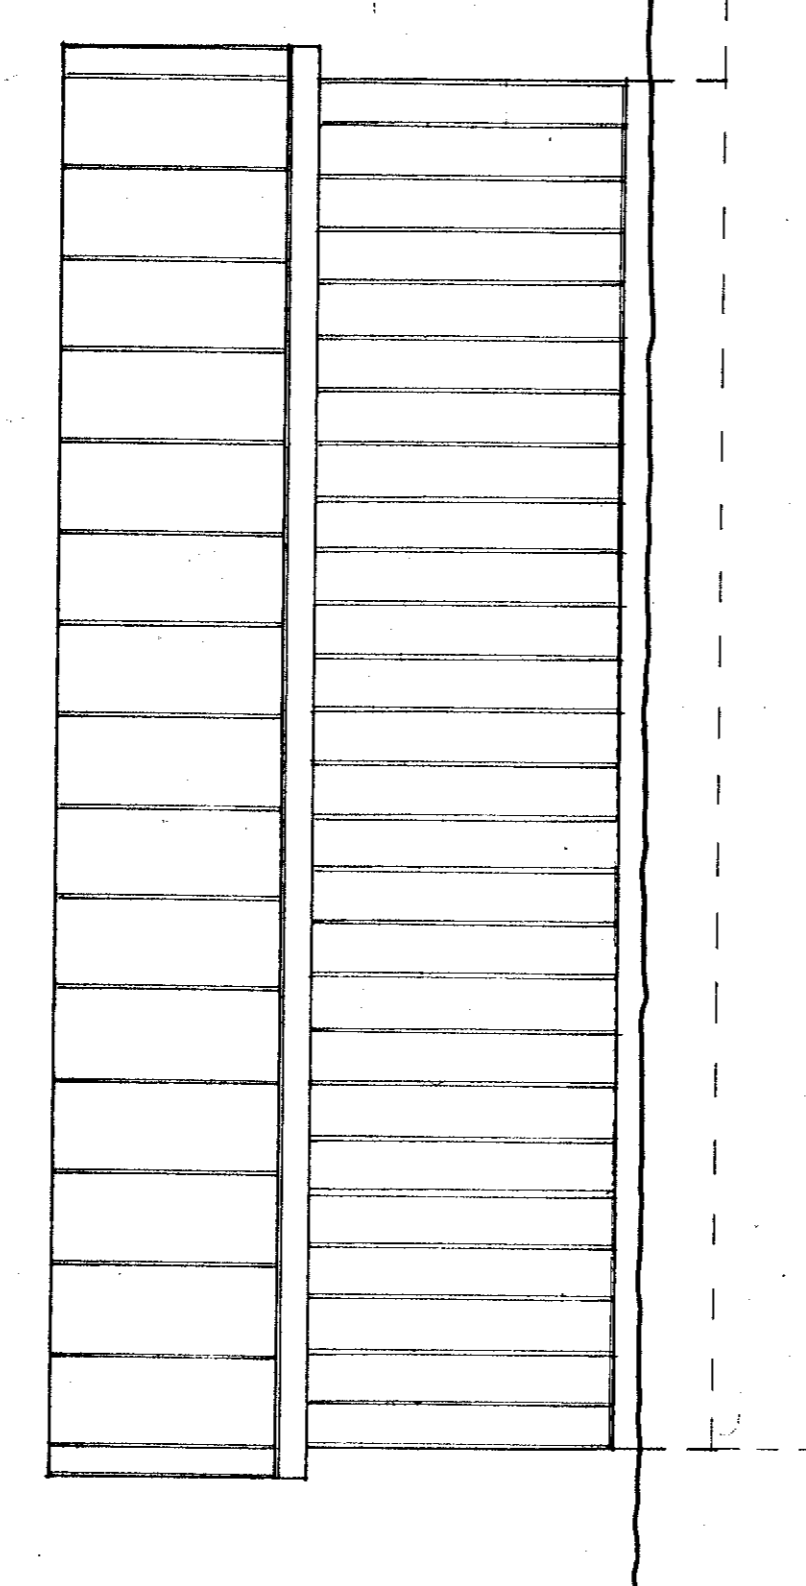


ÉLÉVATION ARRIÈRE / rear elevation
ÉCHELLE 1:50 scale

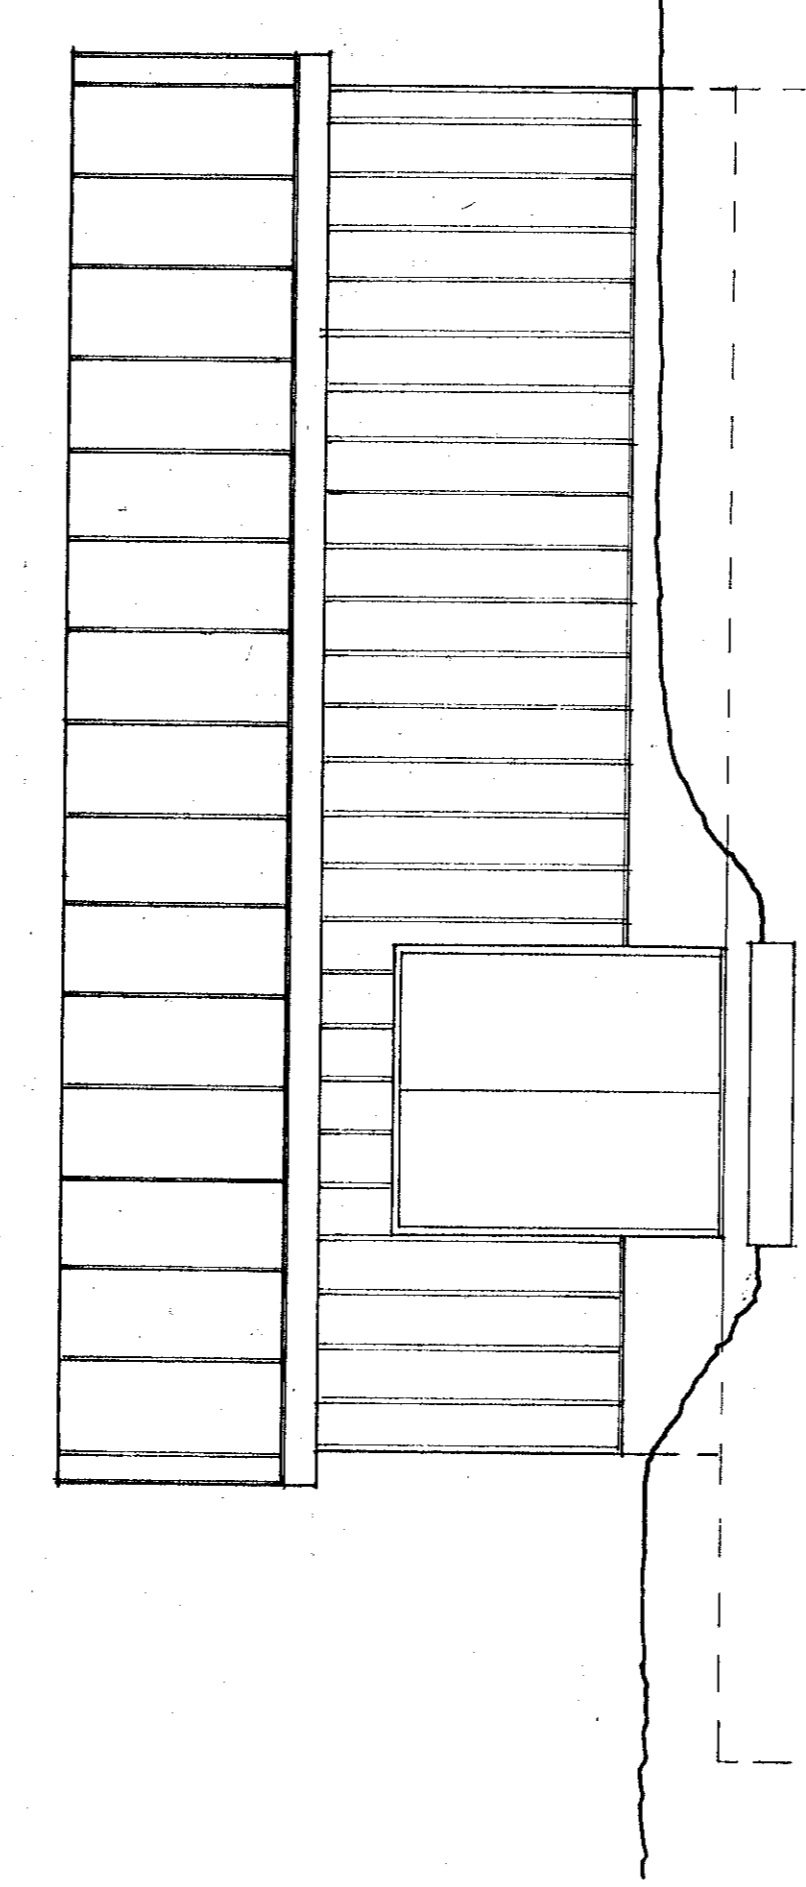

ÉLÉVATION AVANT / front elevation
ÉCHELLE 1:50 scale

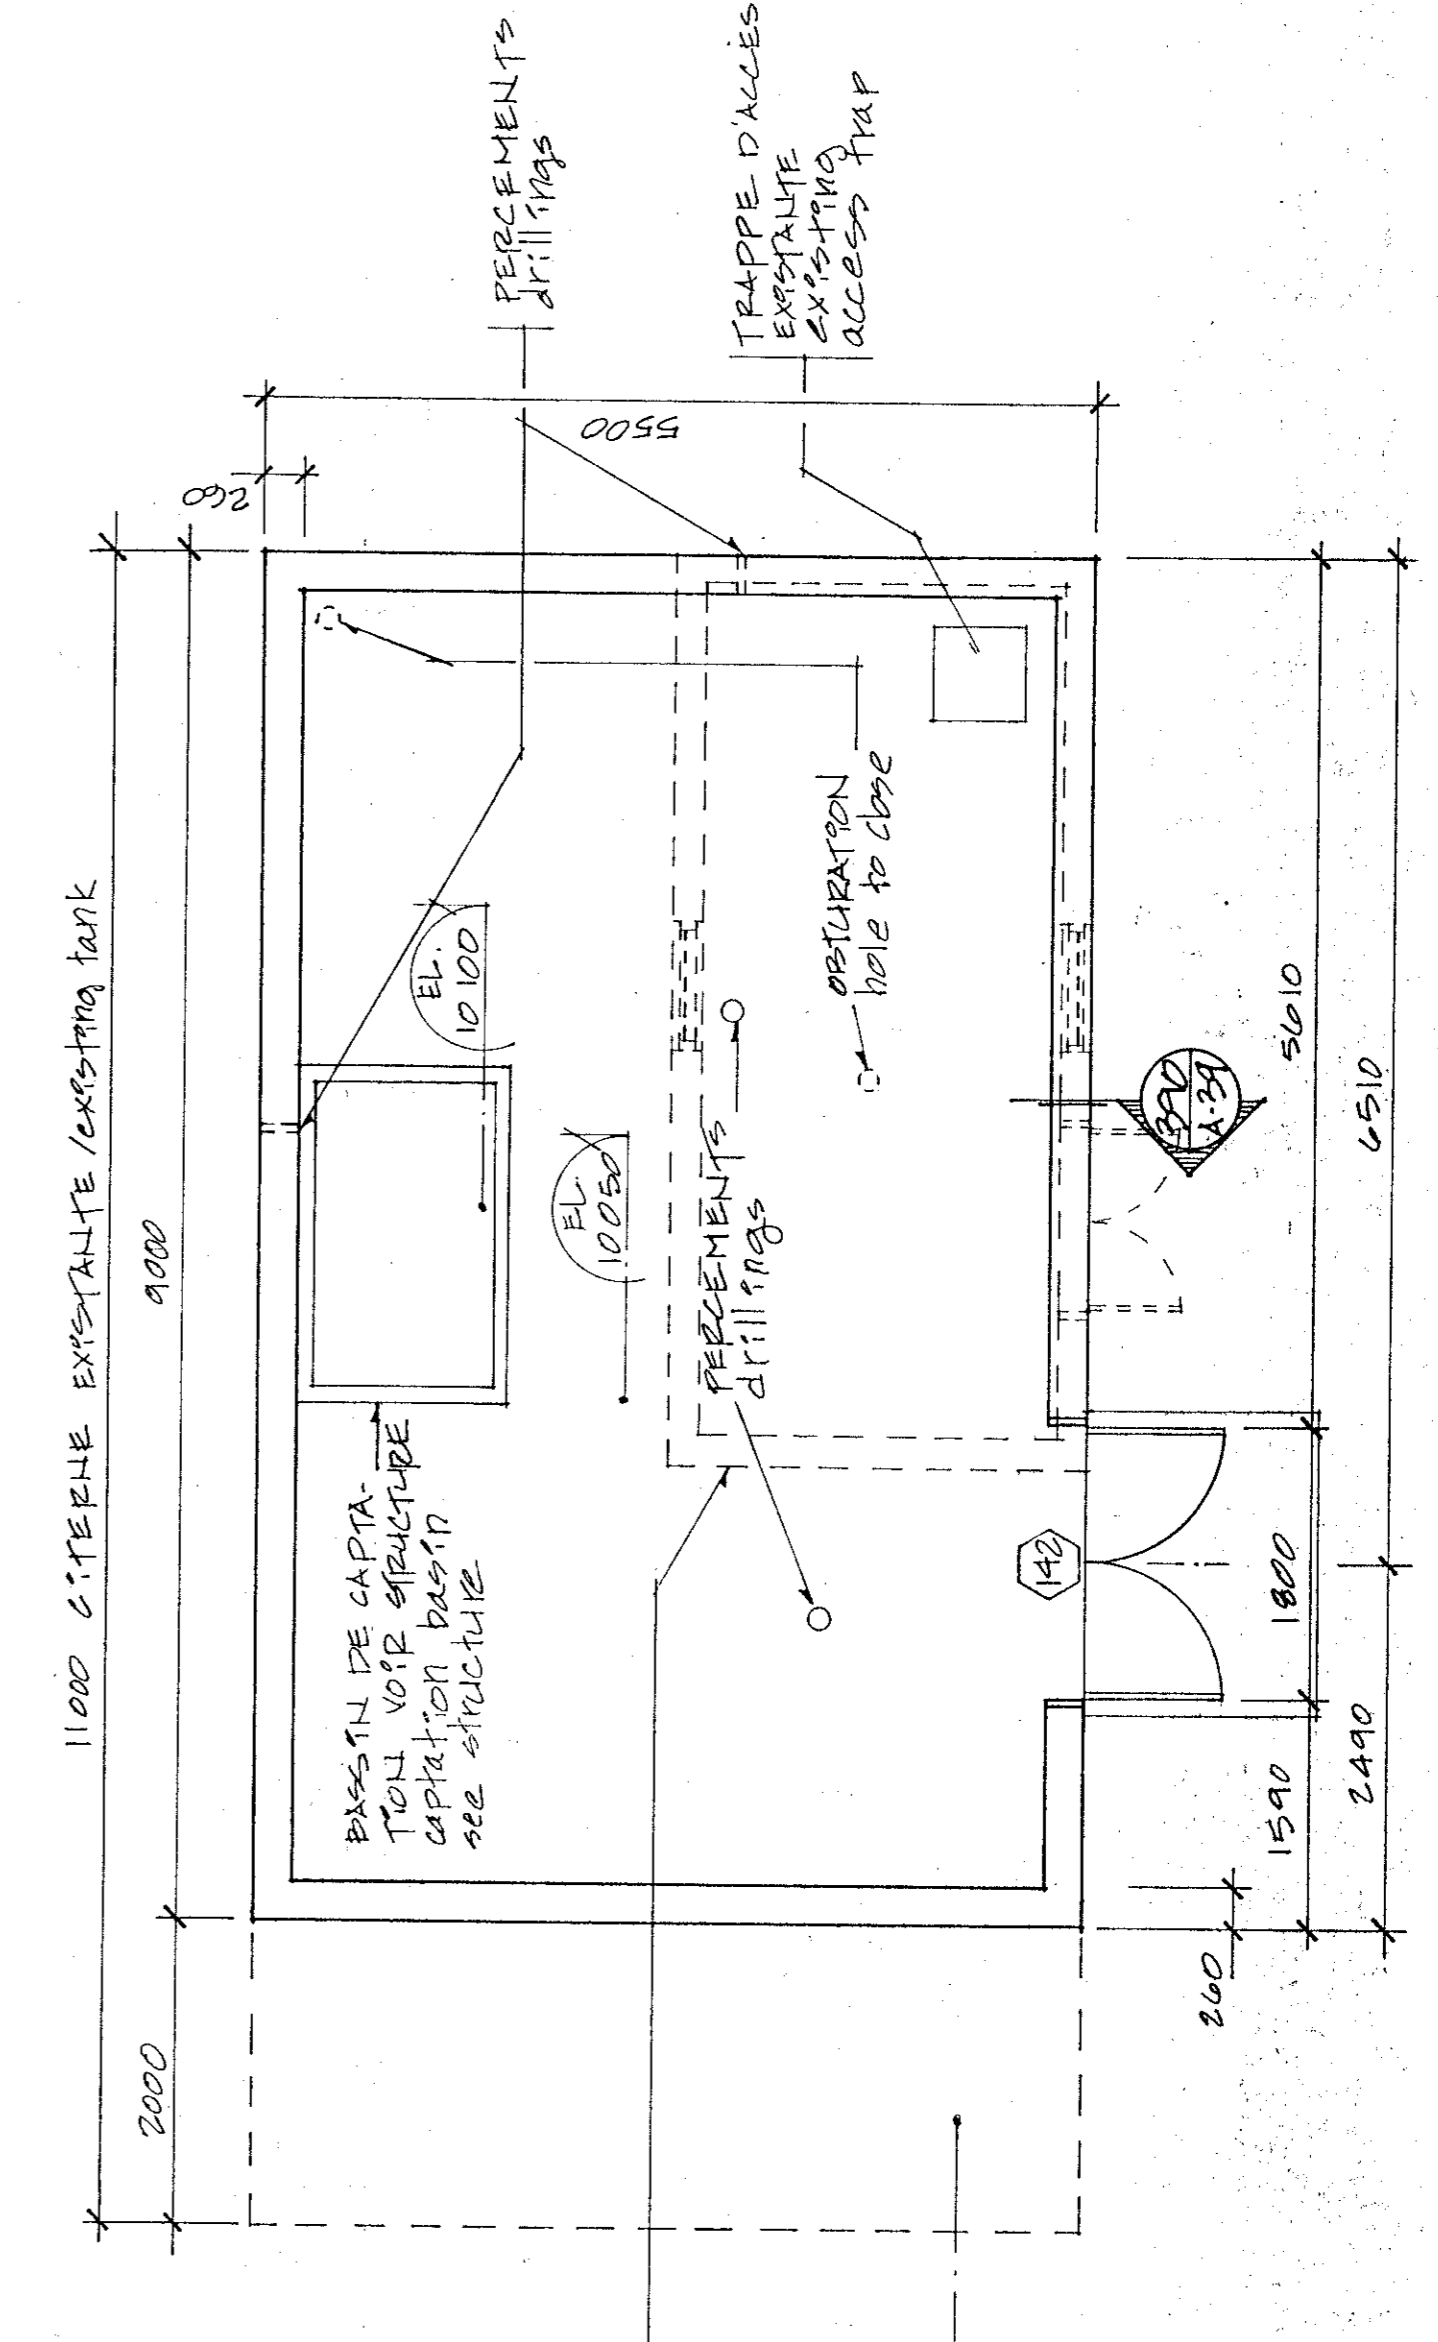

VUE EN PLAN / PLAN VIEW
ÉCHELLE 1:50 scale

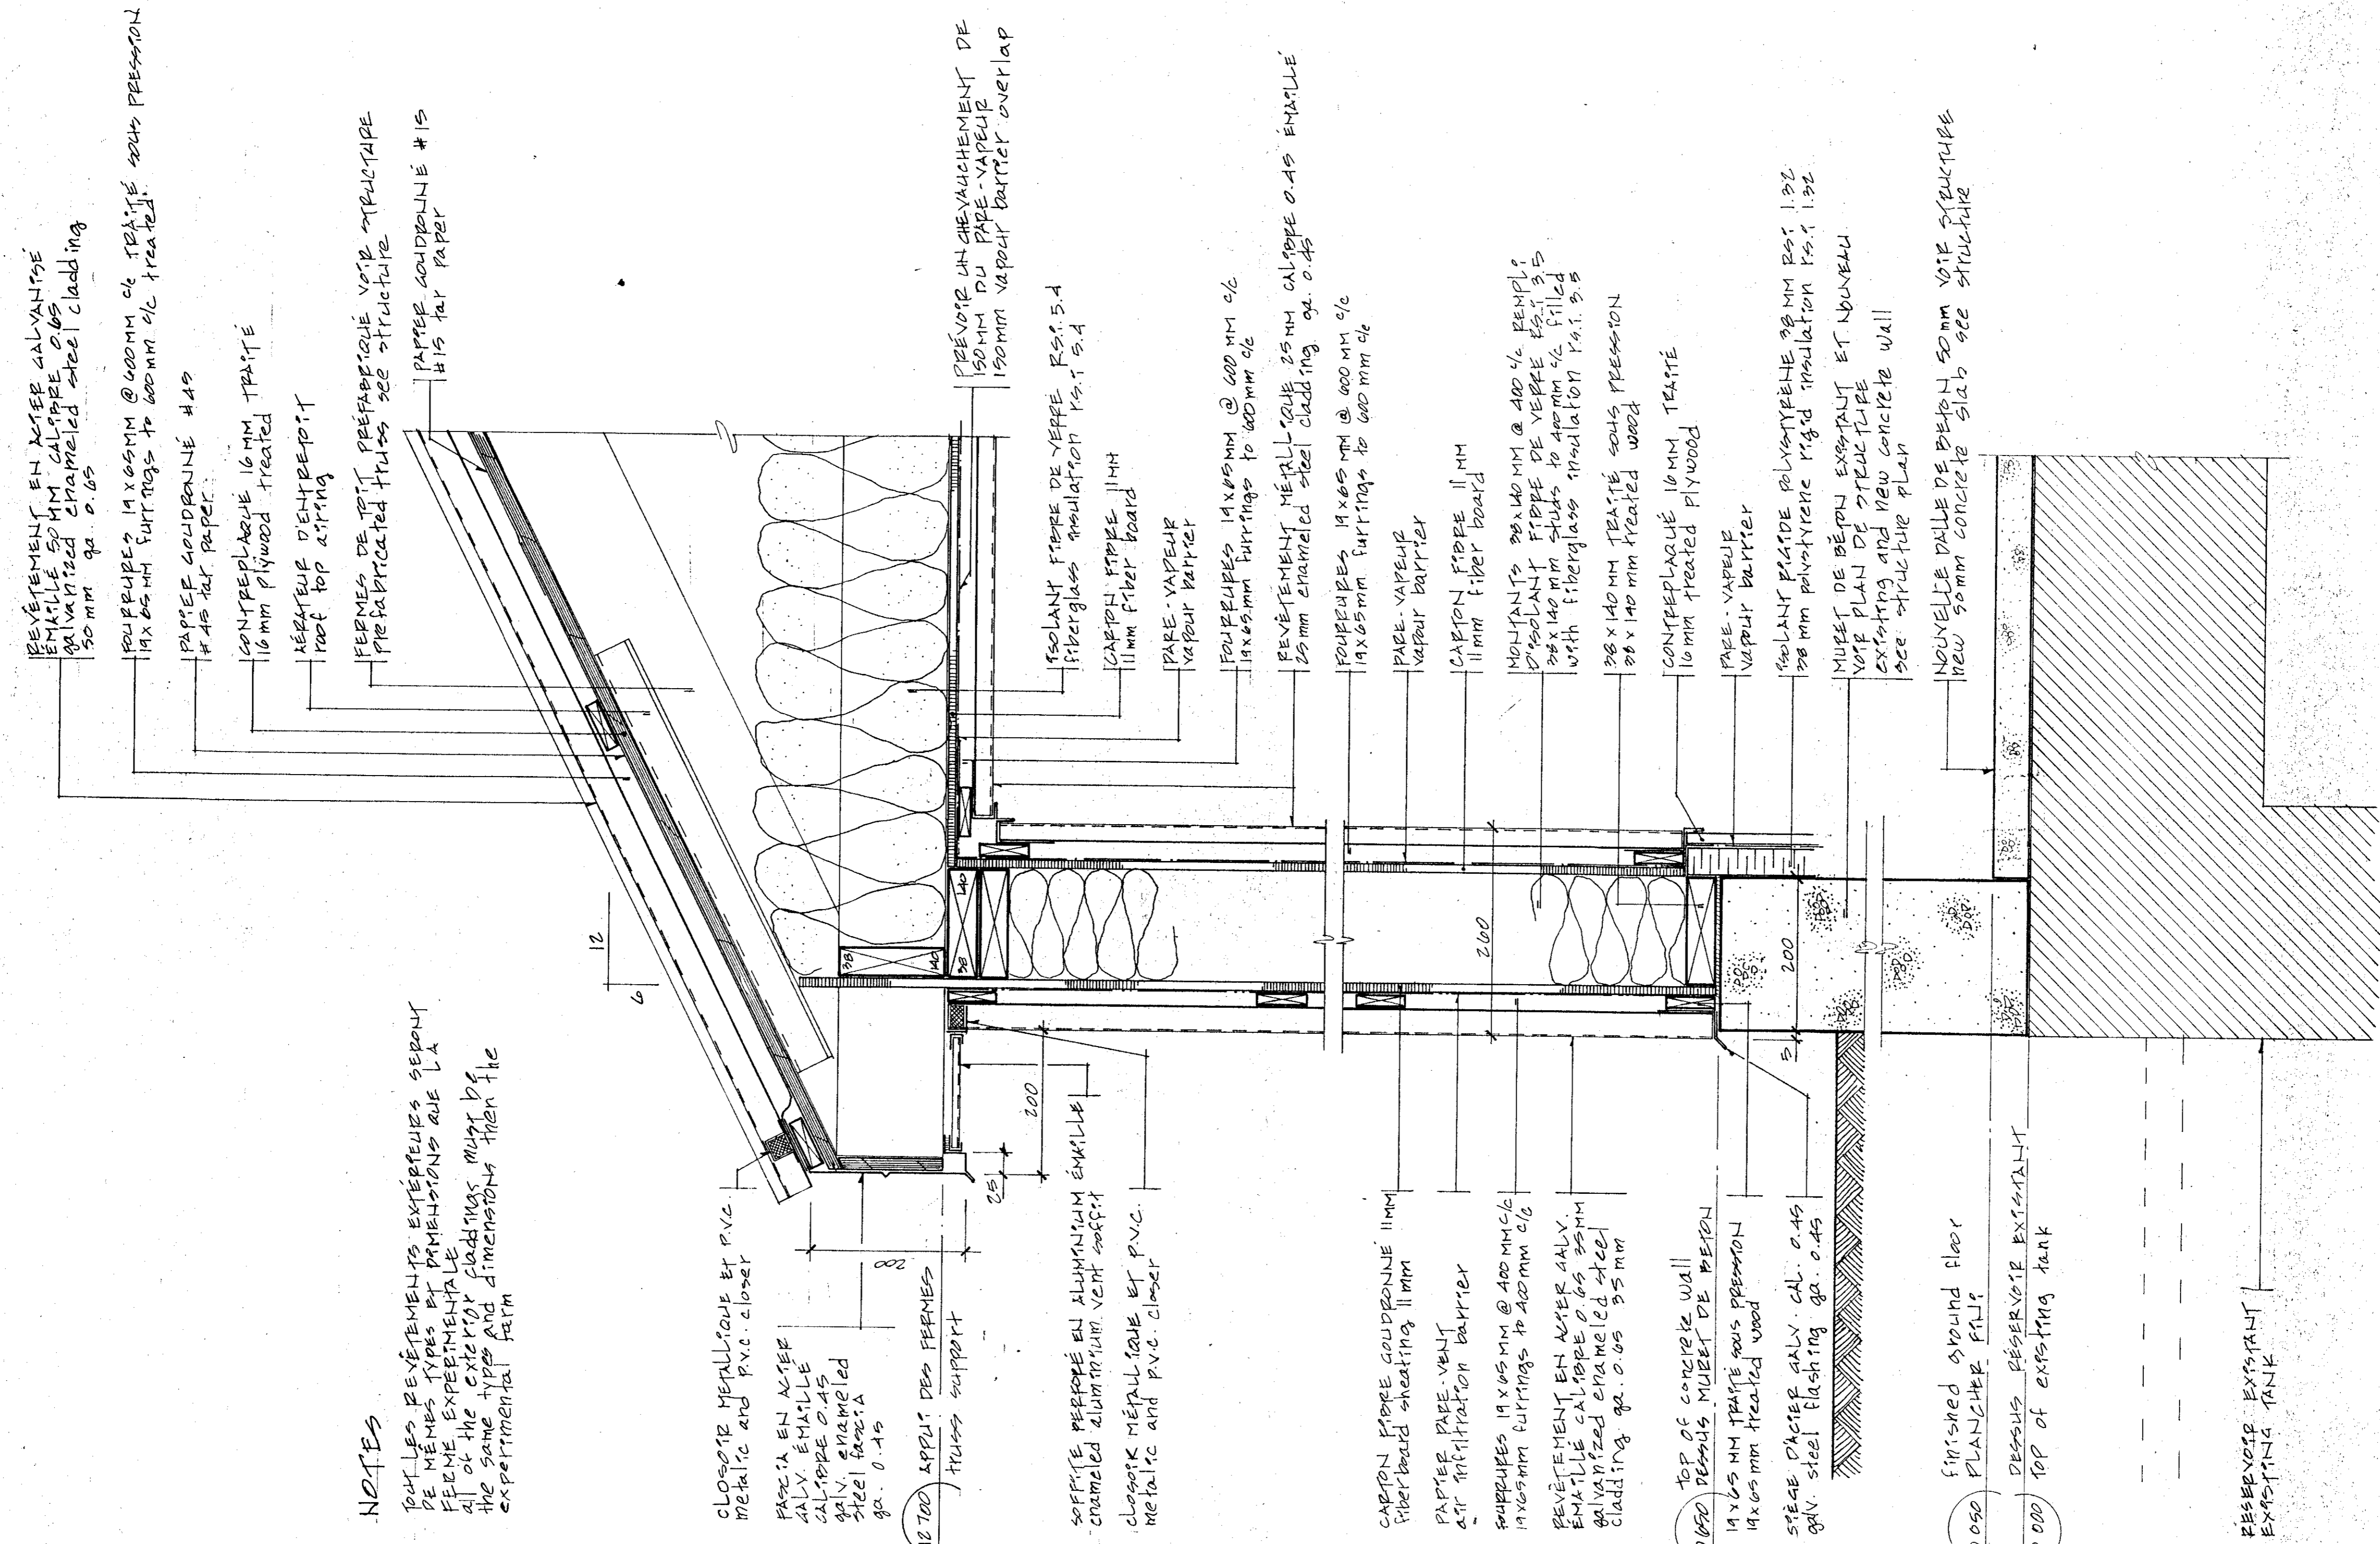

COUPE TYPE / section type
ÉCHELLE 1:5 scale

NOTES


Travaux publics Canada / Public Works Canada

Agriculture Canada



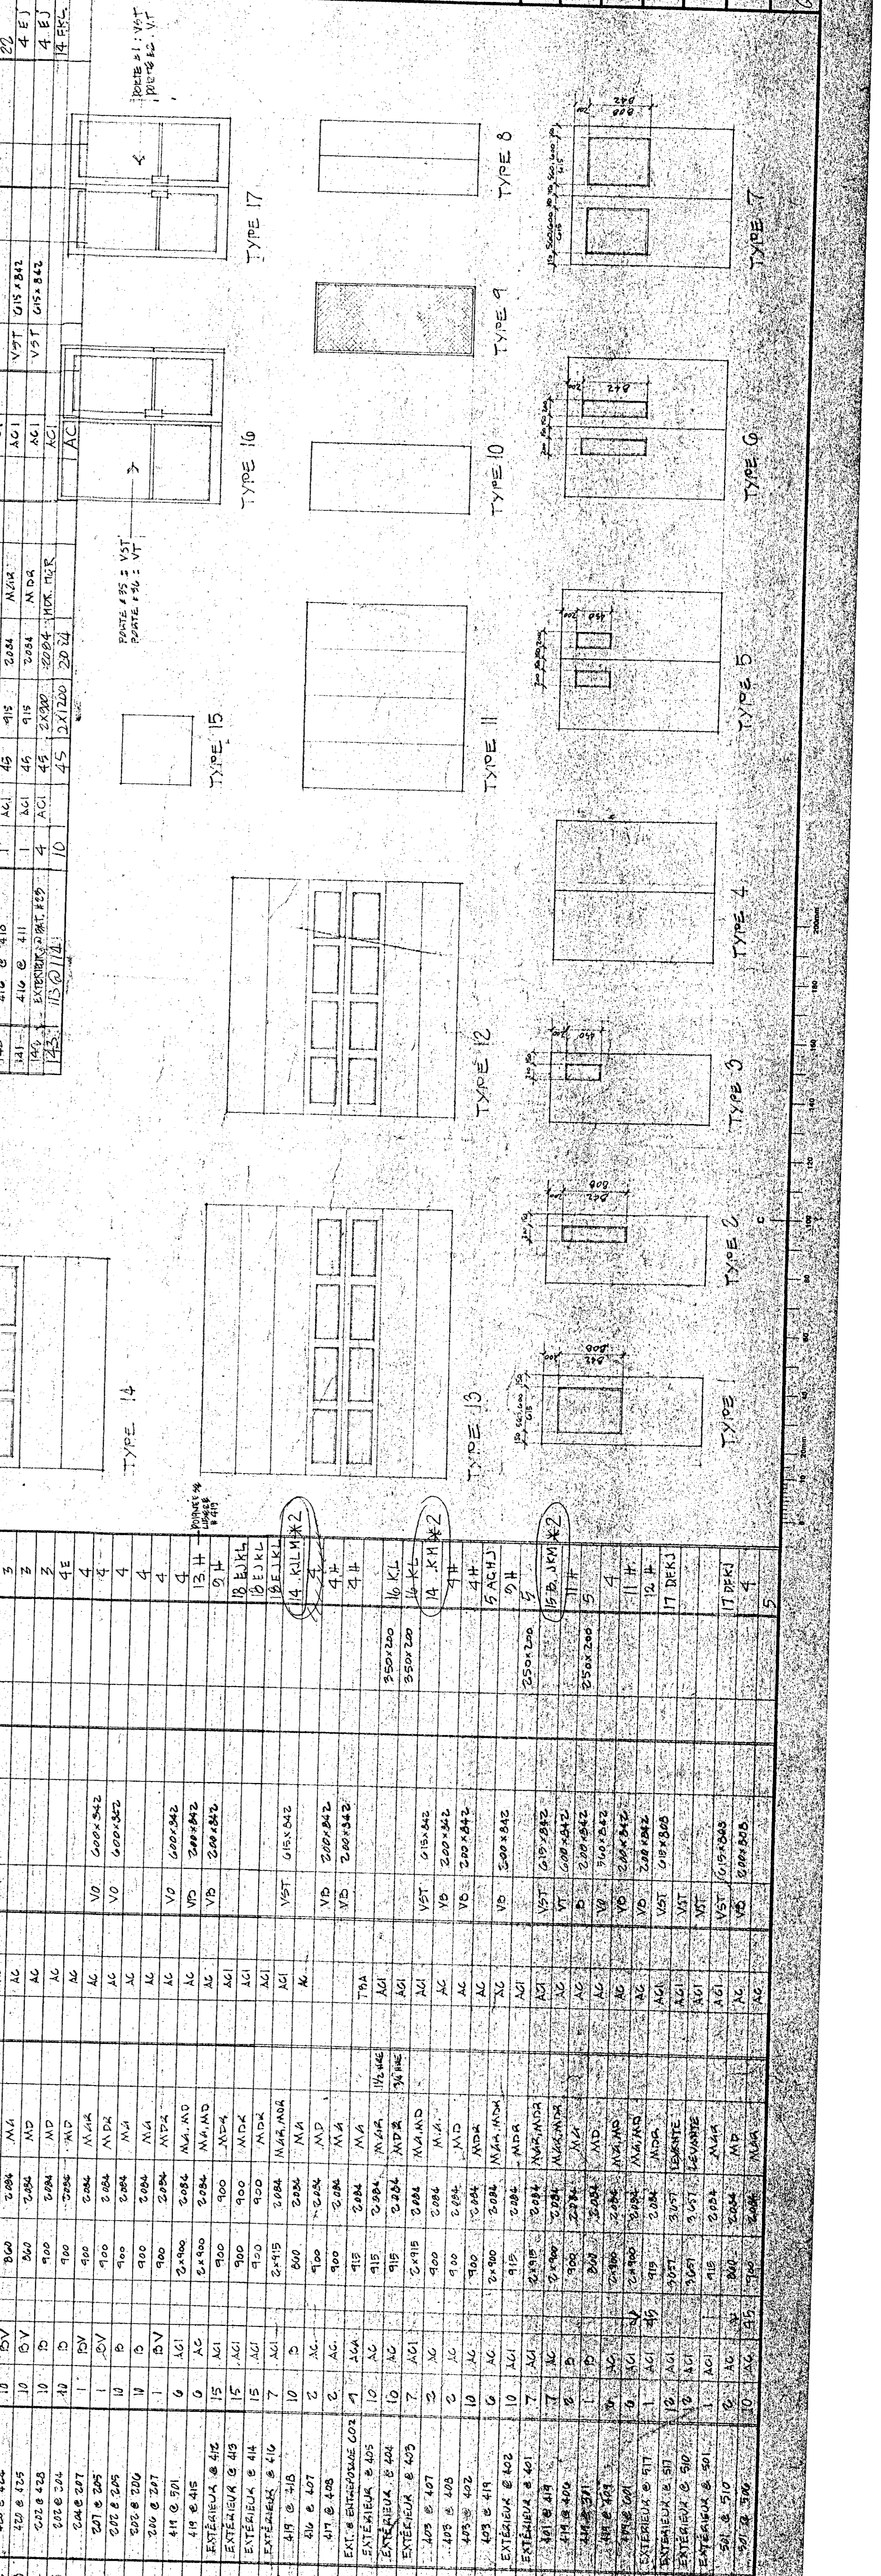

Tel que construit

Project: NORMANDIN de Roberval
 Fermé expérimentale / Experimental Farm
 Expérimentation / Experimentation
 Services support / Services support

TABLEAU DES PORTES / DOORS SCHEDULE


767285

