


SCHEMA ELECTRIQUE PILIER NO.2,3,4,5,6  
ENTREES DISCRETES CARTE NO.2

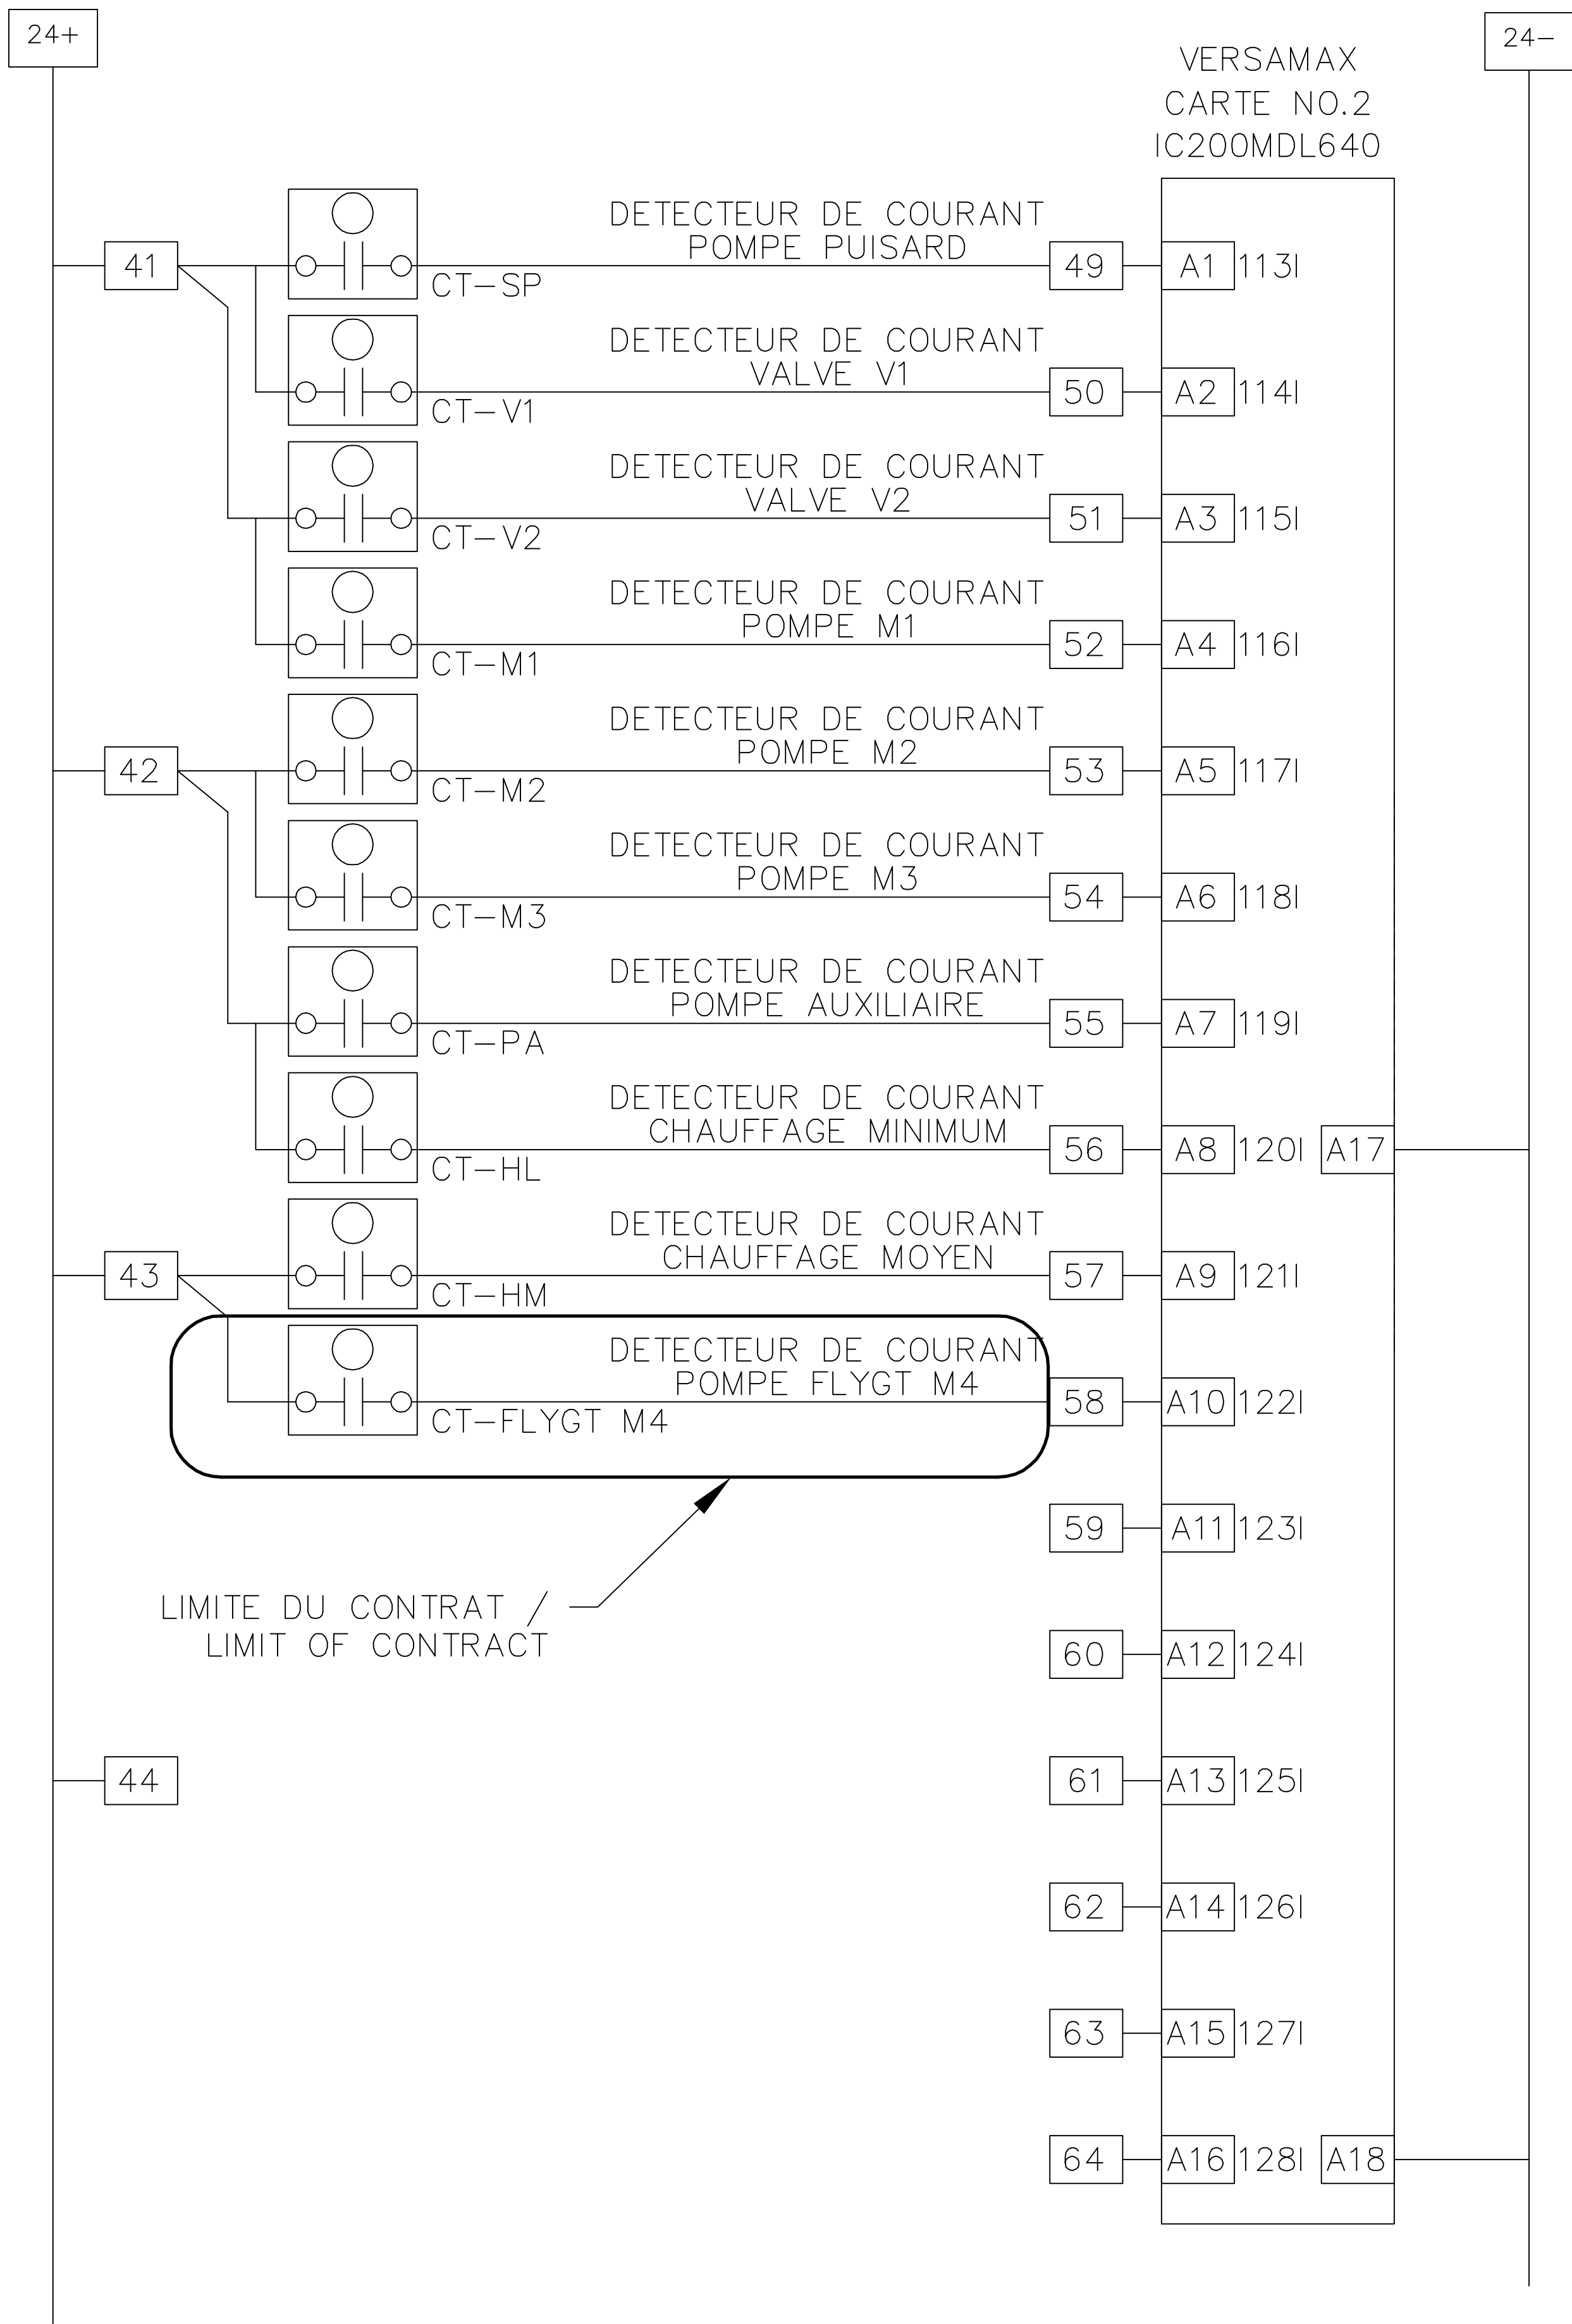

NOTE:

4	AOUT 15	POUR SOUMISSION	WSP
3	NOV 14	POUR SOUMISSION, REPLACEMENT CCM #6 AJOUT TC POMPE FLYGT	WSP
2	AVRIL 14	REVISION TQC	M.G.
1	OCT 2010	REVISION TQC	M.G.
0	OCT.2003	TEL QUE CONSTRUIT	A.G.
REV:	M/A	REMARQUE	PAR

SCEAU:

RÉV. 3 SEULEMENT

ENTREPRENEUR:

PROJET:

ST-OURS

TITRE:  
ENTREES DISCRETES CARTE NO.2 /  
DISCRETE INPUT CARD NO.2  
BARRAGE / DAM

CONCU PAR:	DESSINE PAR:	No PROJET:
A. GOBEIL	A. GOBEIL	MC-668
CONSULTANTS:	FICHER AUTOCAD:	FEUILLE:
	MC-668-03	03