


SCHEMA ELECTRIQUE PILIER NO.1
ENTREES ET SORTIES DISCRETES CARTE NO.1



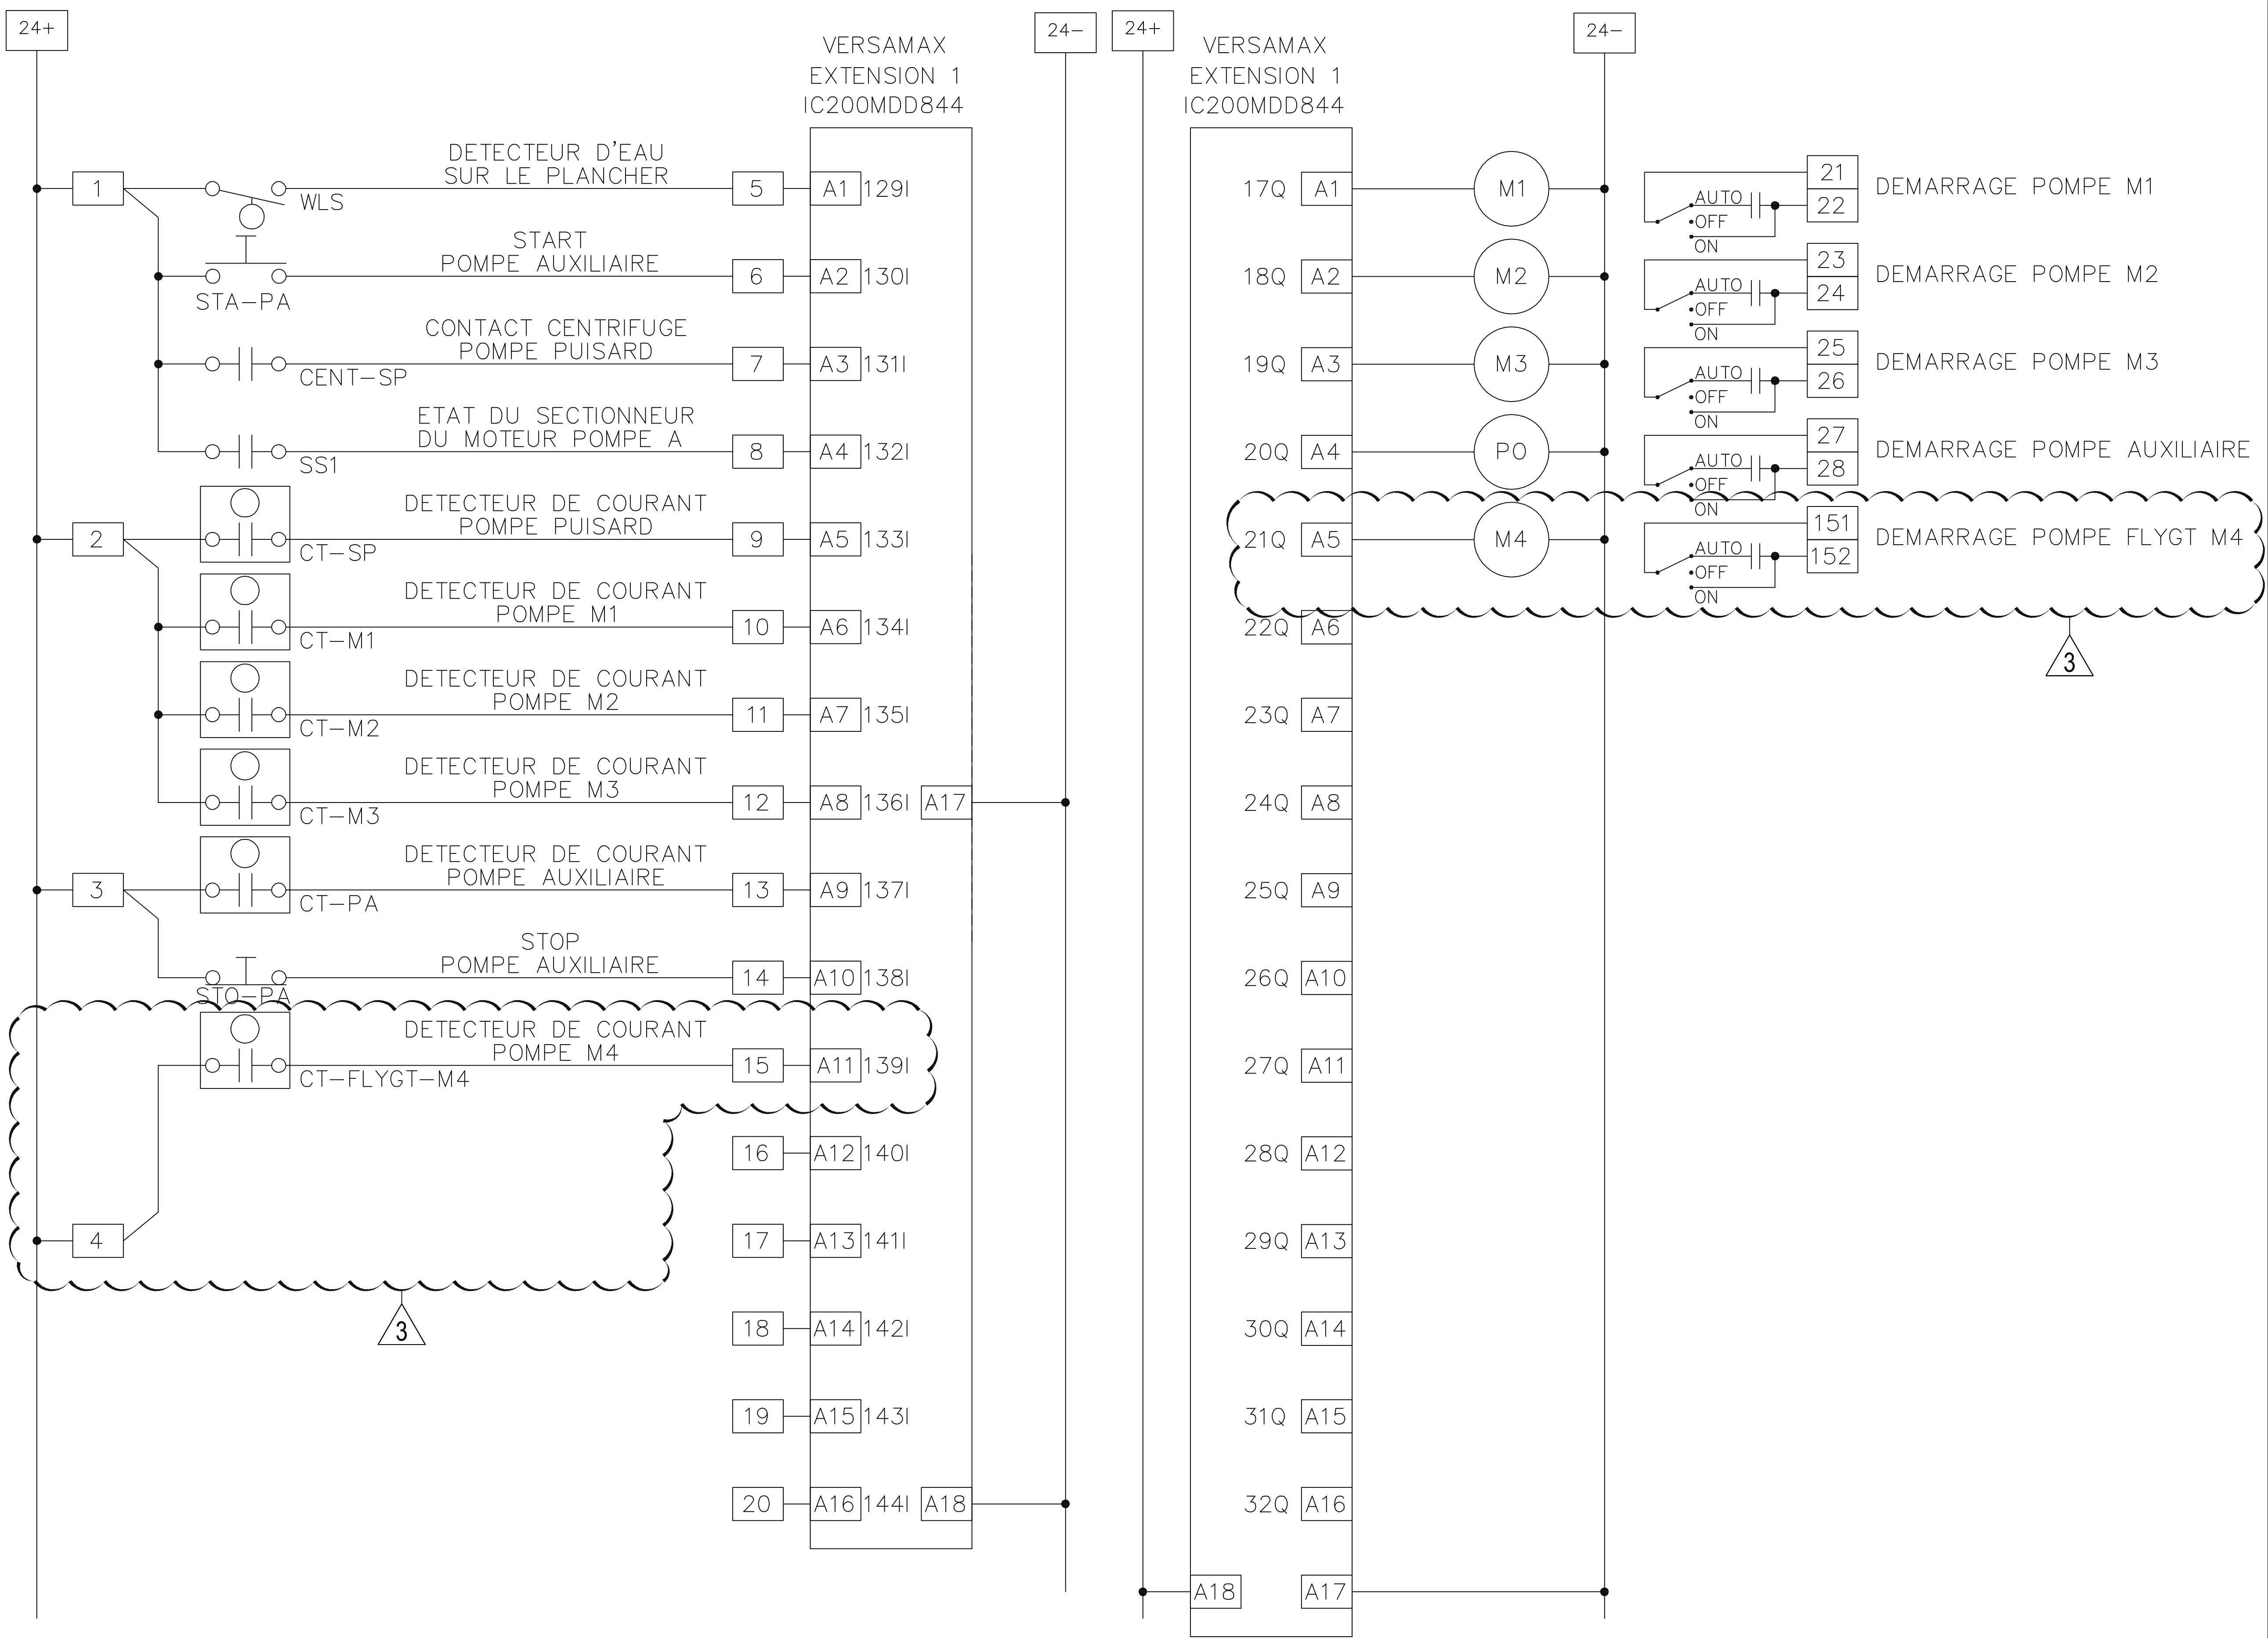

NOTE:

3	AOUT 15	POUR SOUMISSION	WSP
2	AVRIL 14	REVISION TQC	M.G.
1	OCT 2010	REVISION TQC	M.G.
0	OCT.2003	TEL QUE CONSTRUIT	A.G.
REV:	M/A	REMARQUE	PAR

SCEAU:

ENTREPRENEUR:

**Procetech Inc.**

CONTROLE ENVIRONNEMENTAL
BARBER COLEMAN, ROBERTSHAW

1999, BOUL NOBEL, LOCAL 18
STE.-JULIE, (QC) J3E 1Z7
TEL: (450) 922-4346
FAX: (450) 922-4175

PROJET:

PROCETECH INC.
ST-OURS

TITRE:

ENTREES & SORTIES CARTE NO.1
BARRAGE

CONCU PAR:	DESSINE PAR:	No PROJET:
A. GOBEIL	A. GOBEIL	MC-668
CONSULTANTS:	FICHER AUTOCAD:	FEUILLE:
	MC-668-06	06