


SCHEMA ELECTRIQUE PILIER NO.2,3,4,5
SORTIES DISCRETES CARTE NO.3

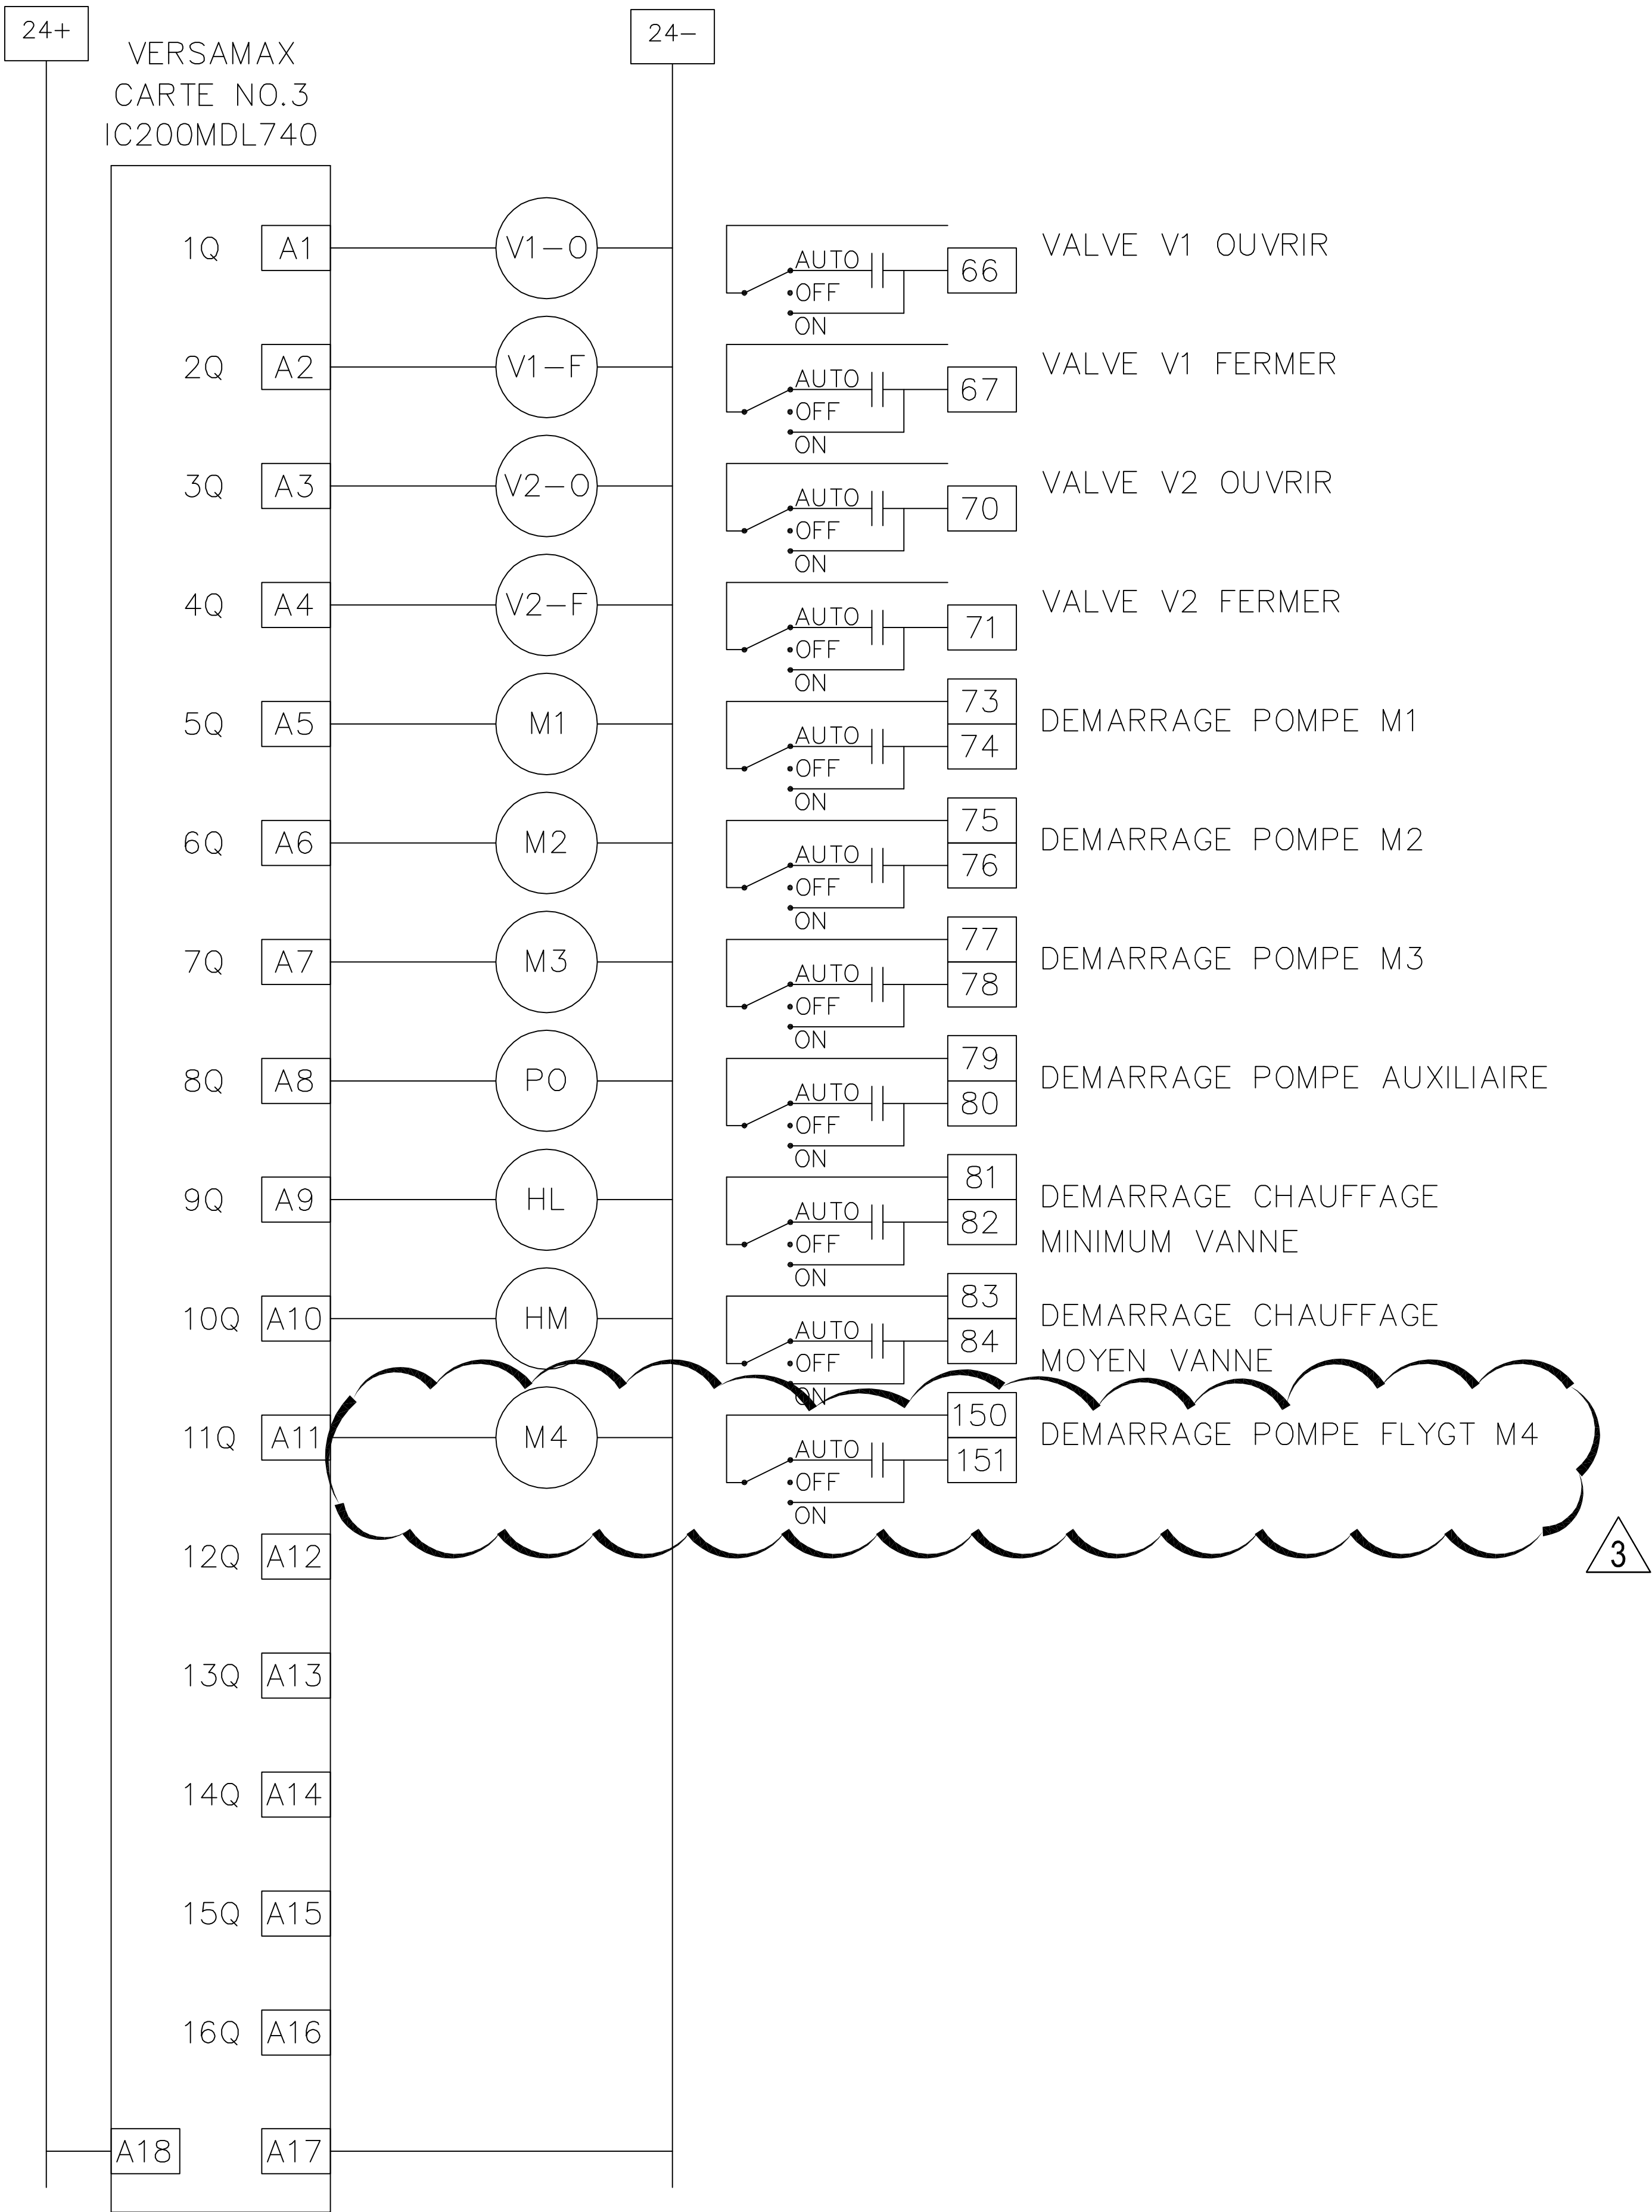

NOTE:

4	AOUT 15	POUR SOUMISSION	WSP
3	NOV 14	REMPLACEMENT CCM AJOUT RELAIS POMPE FLYGT	WSP
2	AVRIL 14	REVISION TQC	M.G.
1	OCT 2010	REVISION TQC	M.G.
0	OCT.2003	TEL QUE CONSTRUIT	A.G.
REV:	M/A	REMARQUE	PAR

SCEAU:

ENTREPRENEUR:



invensys
CONTROLE ENVIRONNEMENTAL
BARBER COLEMAN, ROBERTSHAW

1999, BOUL NOBEL, LOCAL 18
STE.-JULIE, (QC) J3E 1Z7
TEL: (450) 922-4346
FAX: (450) 922-4175

PROJET:

PROCETECH INC.
ST-OURS

TITRE:

SORTIES DISCRETES CARTE NO.3
BARRAGE

CONCU PAR:	DESSINE PAR:	No PROJET:
A. GOBEIL	A. GOBEIL	MC-668
CONSULTANTS:	FICHER AUTOCAD:	FEUILLE:
	MC-668-04	04