



ADDENDA / ADDENDUM N° 4

**« Réaménagement des clôtures déterminant les zones
d'opérations»**

“Reorganization of fences separating the operation zones”

**ÉTABLISSEMENT CENTRE FÉDÉRAL DE FORMATION/
FEDERAL TRAINING CENTER INSTITUTION**

N° de dossier / File # : 21301-16-2210542

« Plan version 2 2015-08-12 » a été retenu pour soumission, veuillez fournir un prix pour cette version seulement.

Vous trouverez plus bas une modification au « Plan version 2 2015-08-12 »

L'utilisation du mécanisme à chaîne de traction est acceptée pour les barrières motorisées.

Également, la date de fermeture des soumissions est reportée au 11 septembre 2015 14 :00hres.

Toutes autres clauses et conditions demeurent inchangées.

" Plan Version 2 2015-08-12 " was selected for submission , please provide a price for that version only.

Below is an amendment to the "Plan Version 2 2015-08-12 "

Drivetrain mechanism is accepted for motorized gates.


Also, the tender closing date is postponed September 11, 2015 at 14:00.

All other terms and conditions remain unchanged.



TABLEAU DES BARRIÈRES GATE TABLE

#	TYPE	QUANTITÉ QUANTITY	DESCRIPTION SPECIFICATIONS
(A)	PIVOTANTE POUR PIÉTONS PEDESTRIAN SWING GATE	6 4	À SIMPLE BATTANT DE 1200 x HAUTEUR DE LA CLÔTURE 1 - 1200 SWINGING SECTION x HIGHT OF FENCE
(B)	PIVOTANTE POUR VÉHICULE VEHICLE SWING GATE	4	À DOUBLE BATTANT DE 2000 x HAUTEUR DE LA CLÔTURE, POUR UN TOTAL DE 4000 DE LARGEUR 2 - 2000 SWINGING SECTIONS x HIGHT OF FENCE, FOR A TOTAL OF 4000 WIDE
(C)	COULISSANTE MOTORISÉE POUR VÉHICULE VEHICLE MOTORISED SLIDING GATE	2	1 SECTION COULISSANTE DE 4000 x HAUTEUR DE LA CLÔTURE 1 - 4000 SLIDING SECTION x HIGHT OF FENCE
(D)	PIVOTANTE DE SERVICE SERVICE SWING GATE	2	À SIMPLE BATTANT DE 1800 x HAUTEUR DE LA CLÔTURE 1 - 1800 SWINGING SECTION x HIGHT OF FENCE

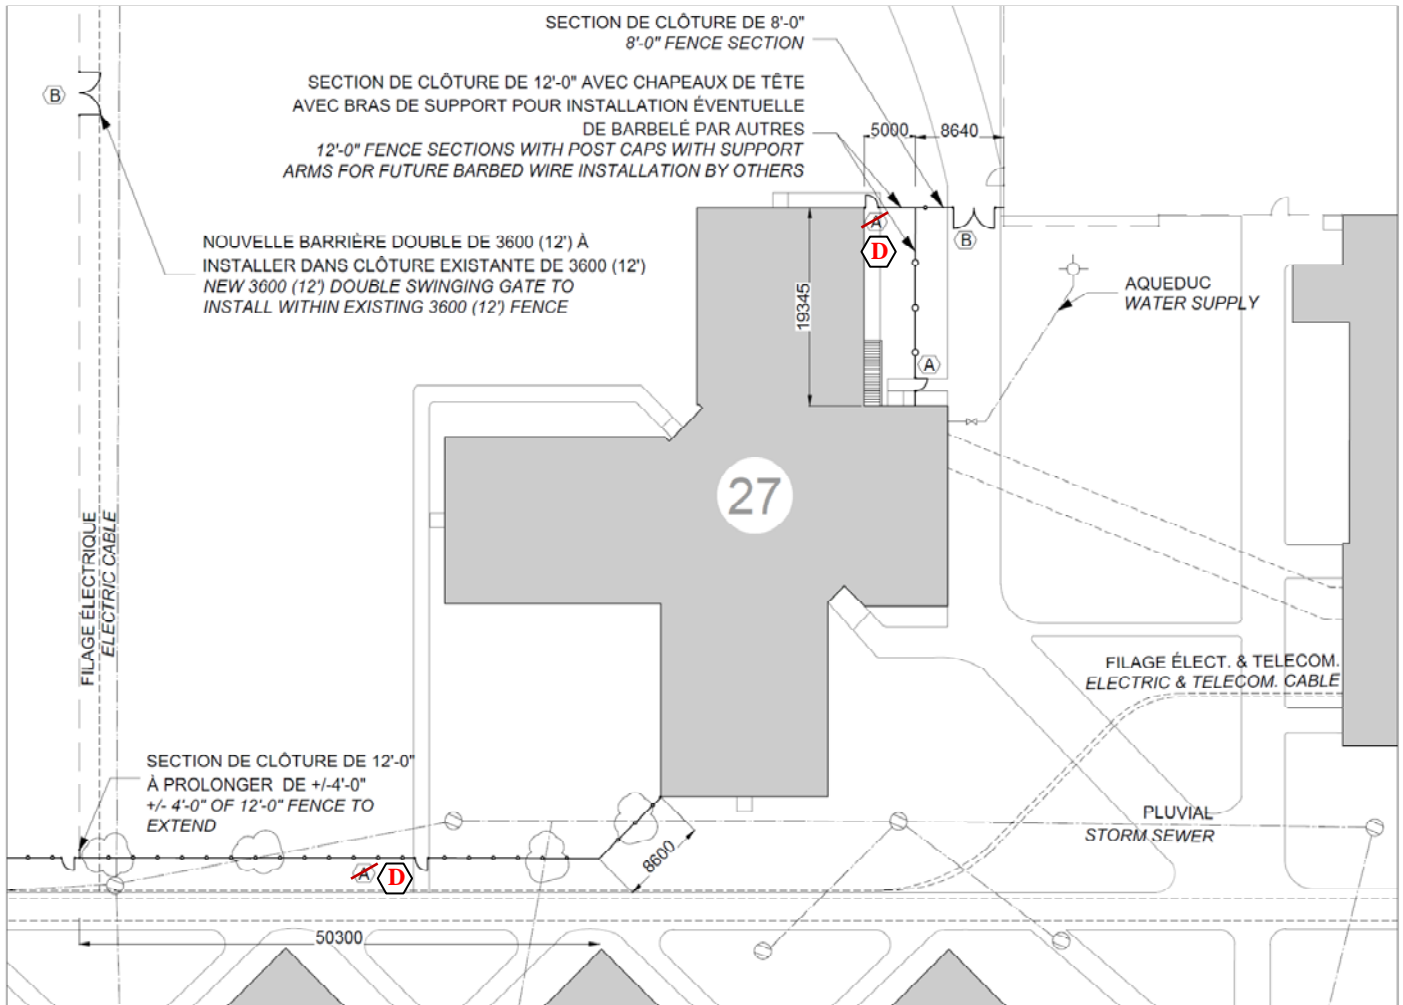

AGRANDISSEMENT 1

- 1 ZOOM 1
- 2 Échelle: 1:400