


KEY PLAN - CONSTRUCTION STAGING AREA QUEBEC SIDE /
PLAN REPÈRE - ZONE D'ENTREPOSAGE CÔTÉ QUÉBEC

N.T.S.

KEY PLAN - CONSTRUCTION STAGING AREA ONTARIO SIDE /
PLAN REPÈRE - ZONE D'ENTREPOSAGE CÔTÉ ONTARIO


N.T.S.

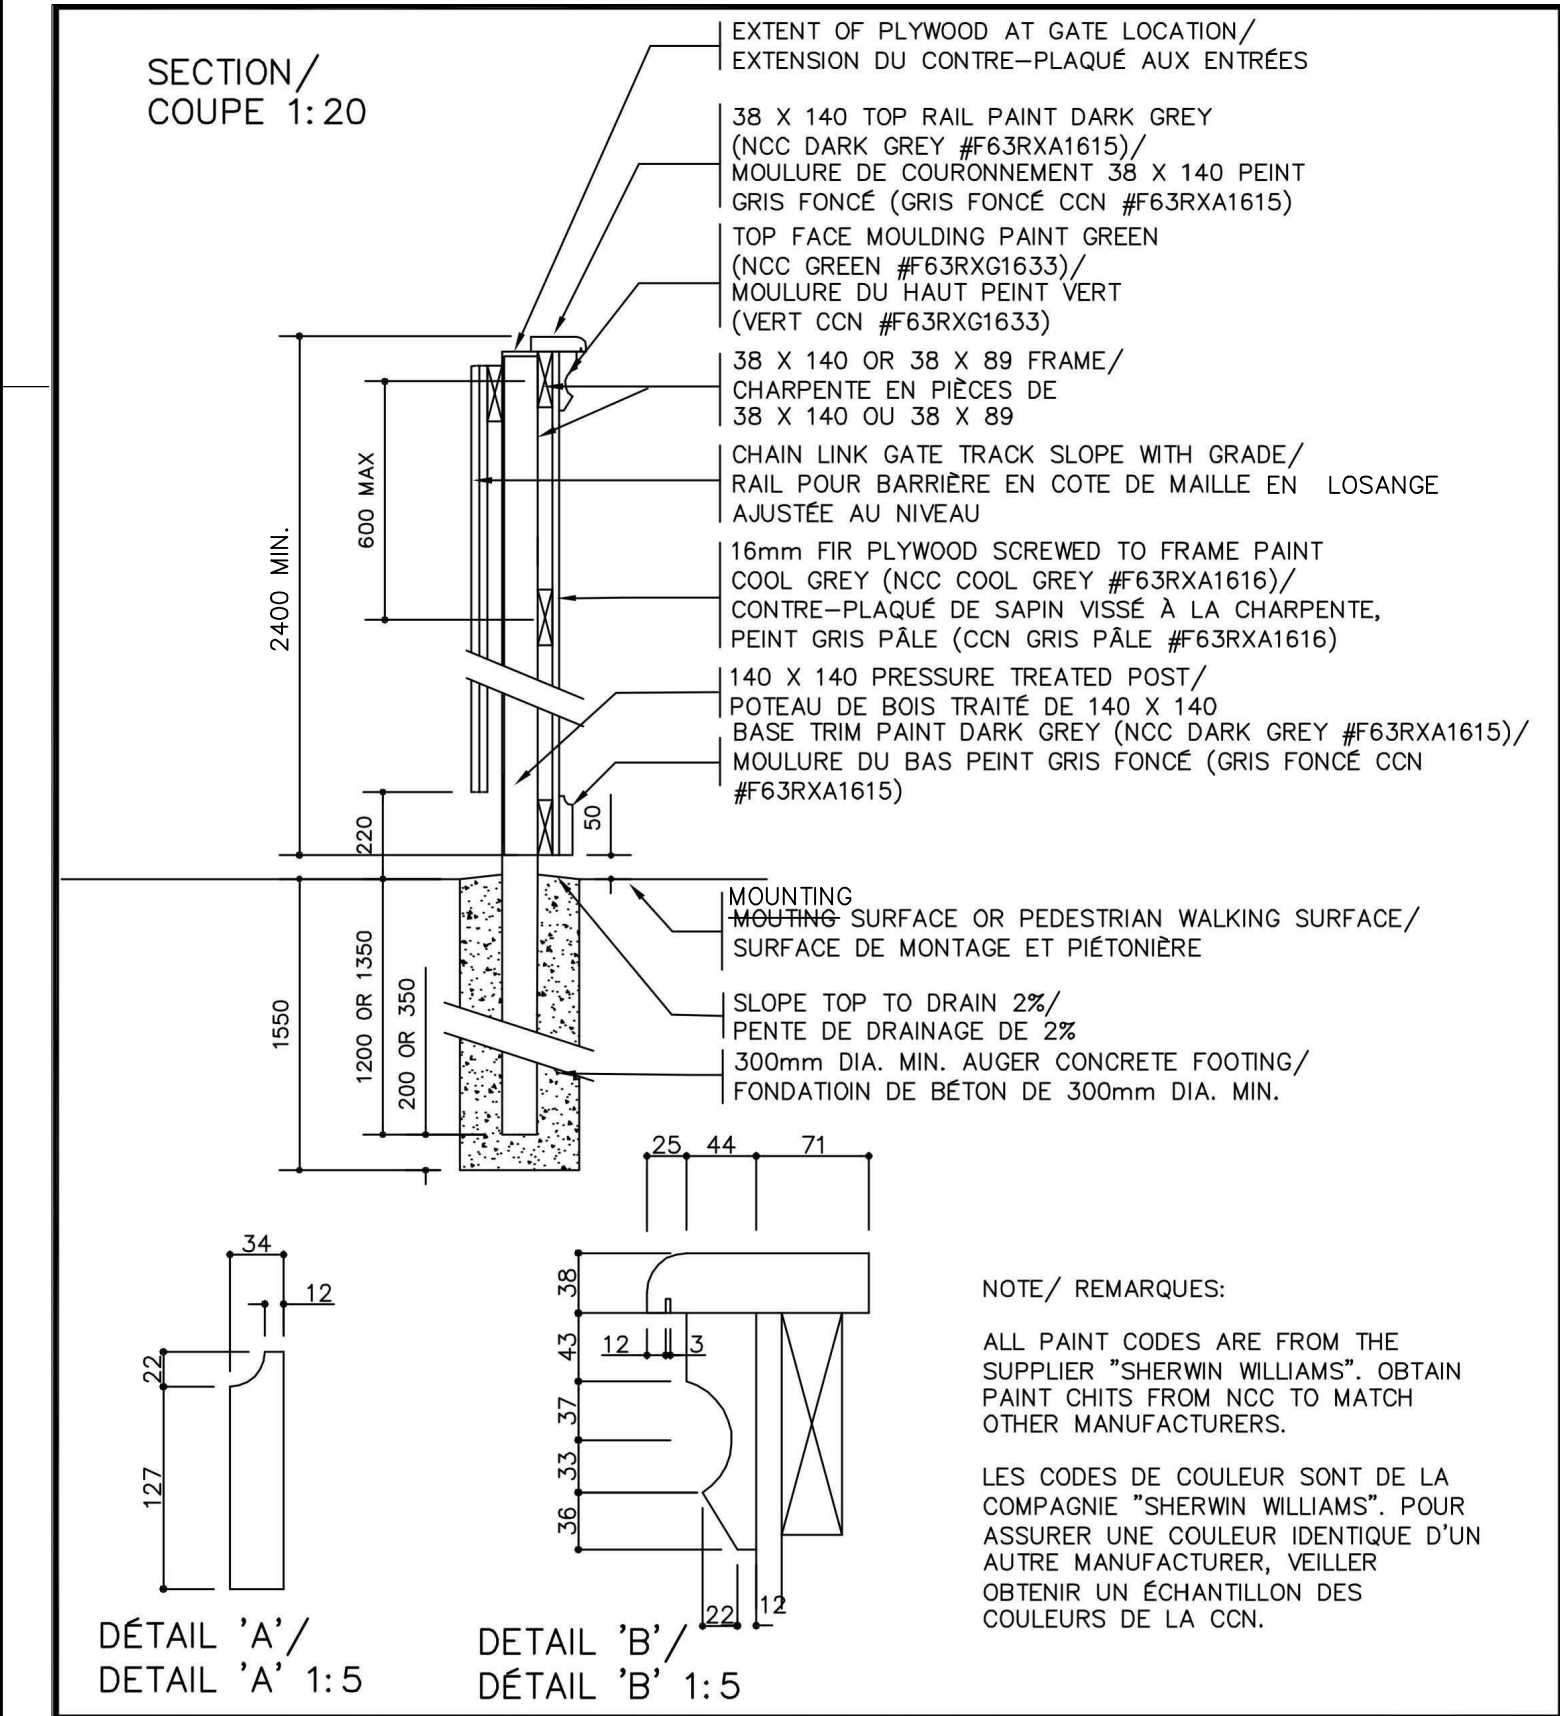

NOTE / REMARQUES:

ALL PAINT CODES ARE FROM THE SUPPLIER "SHERWIN WILLIAMS". OBTAIN PAINT CHITS FROM NCC TO MATCH OTHER MANUFACTURERS.


LES CODES DE COULEUR SONT DE LA COMPAGNIE "SHERWIN WILLIAMS". POUR ASSURER UNE COULEUR IDENTIQUE D'UN AUTRE MANUFACTURER, VEILLER OBTENIR UN ÉCHANTILLON DES COULEURS DE LA CCN.

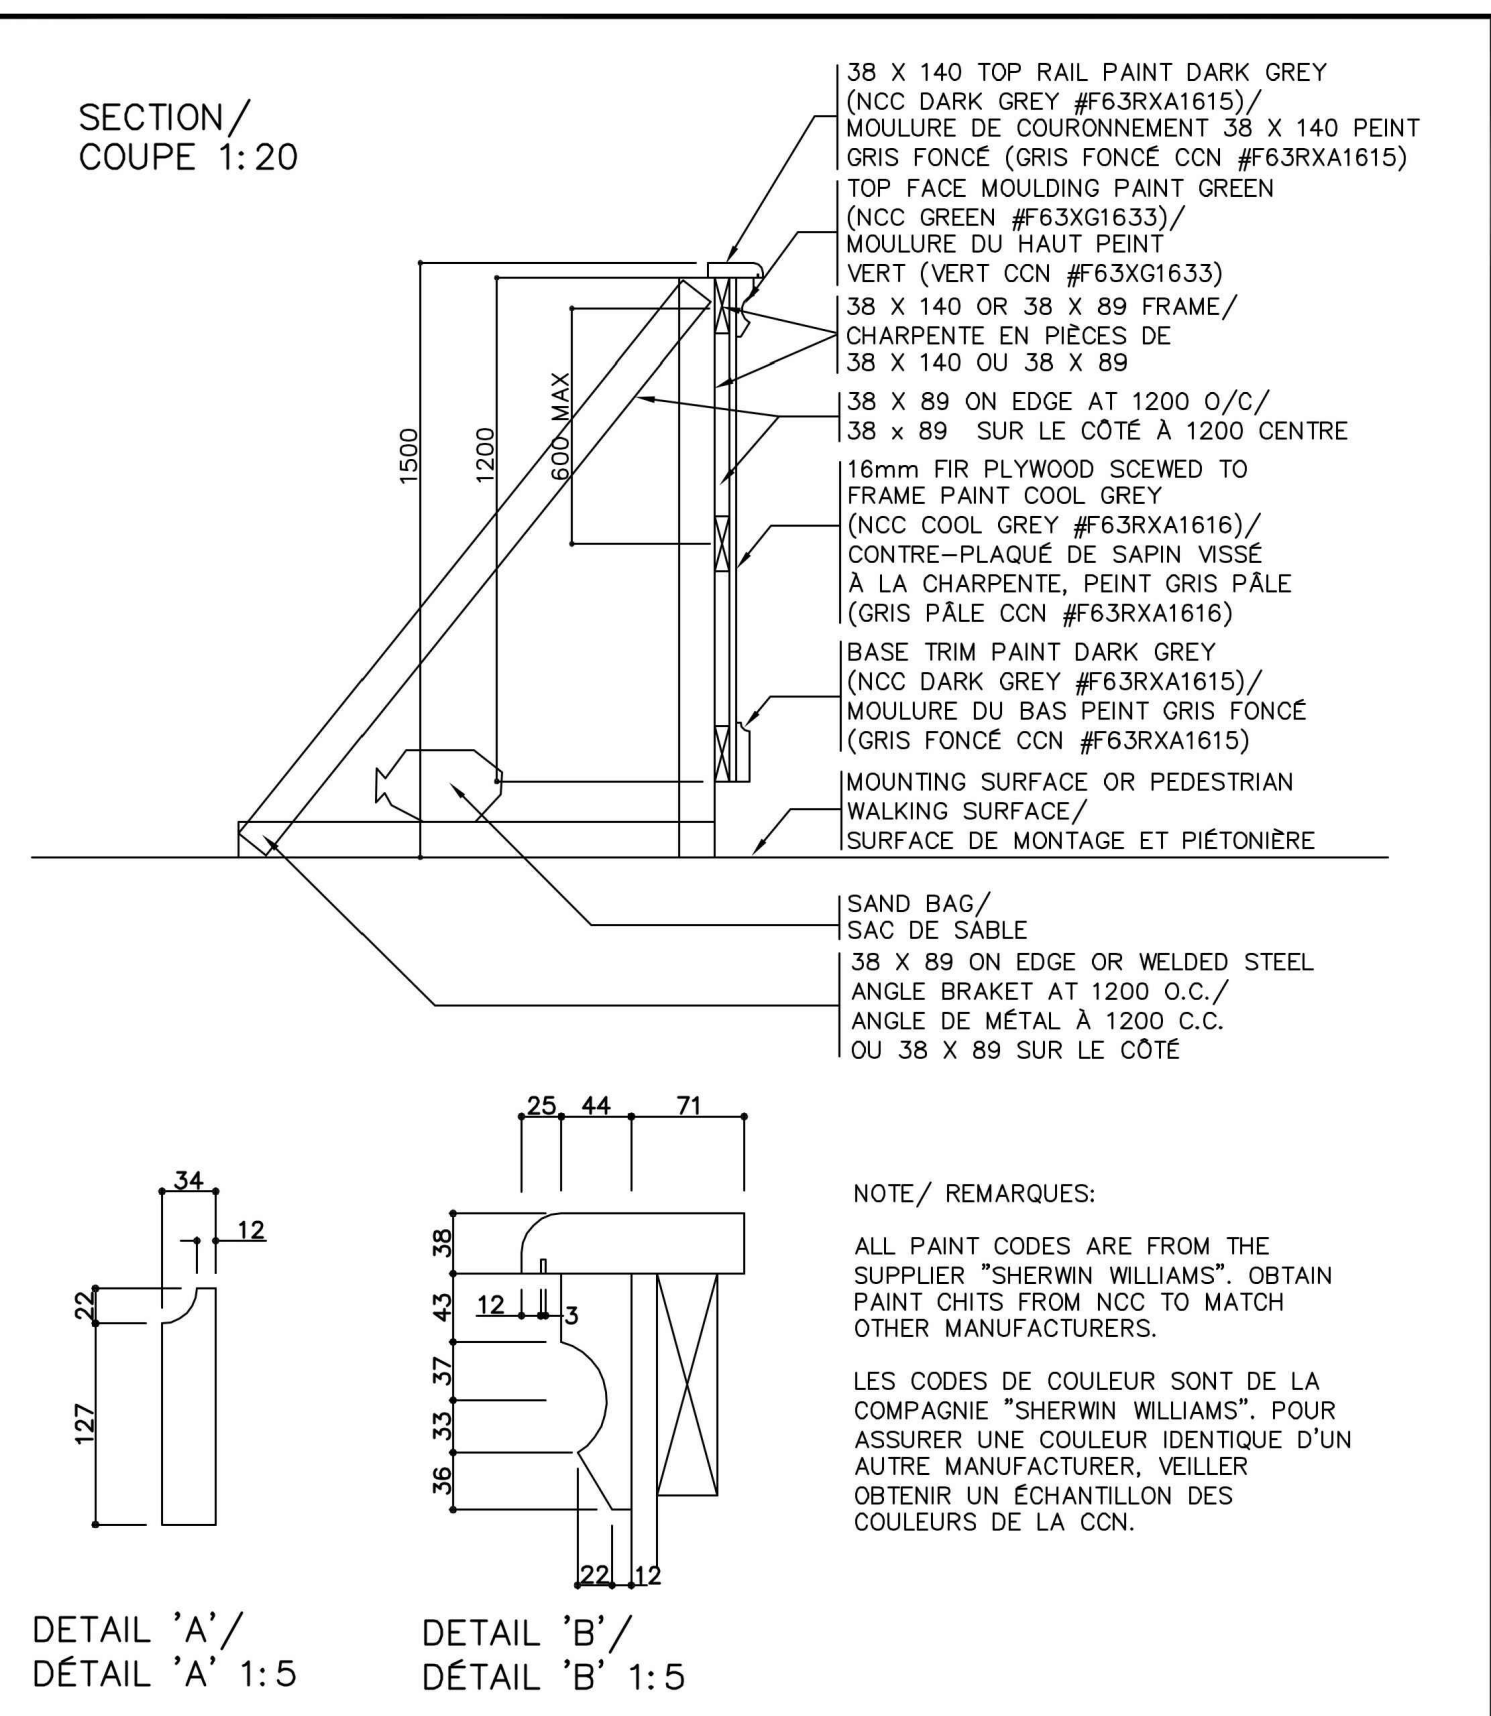

NOTE / REMARQUES:

ALL PAINT CODES ARE FROM THE SUPPLIER "SHERWIN WILLIAMS". OBTAIN PAINT CHITS FROM NCC TO MATCH OTHER MANUFACTURERS.

LES CODES DE COULEUR SONT DE LA COMPAGNIE "SHERWIN WILLIAMS". POUR ASSURER UNE COULEUR IDENTIQUE D'UN AUTRE MANUFACTURER, VEILLER OBTENIR UN ÉCHANTILLON DES COULEURS DE LA CCN.

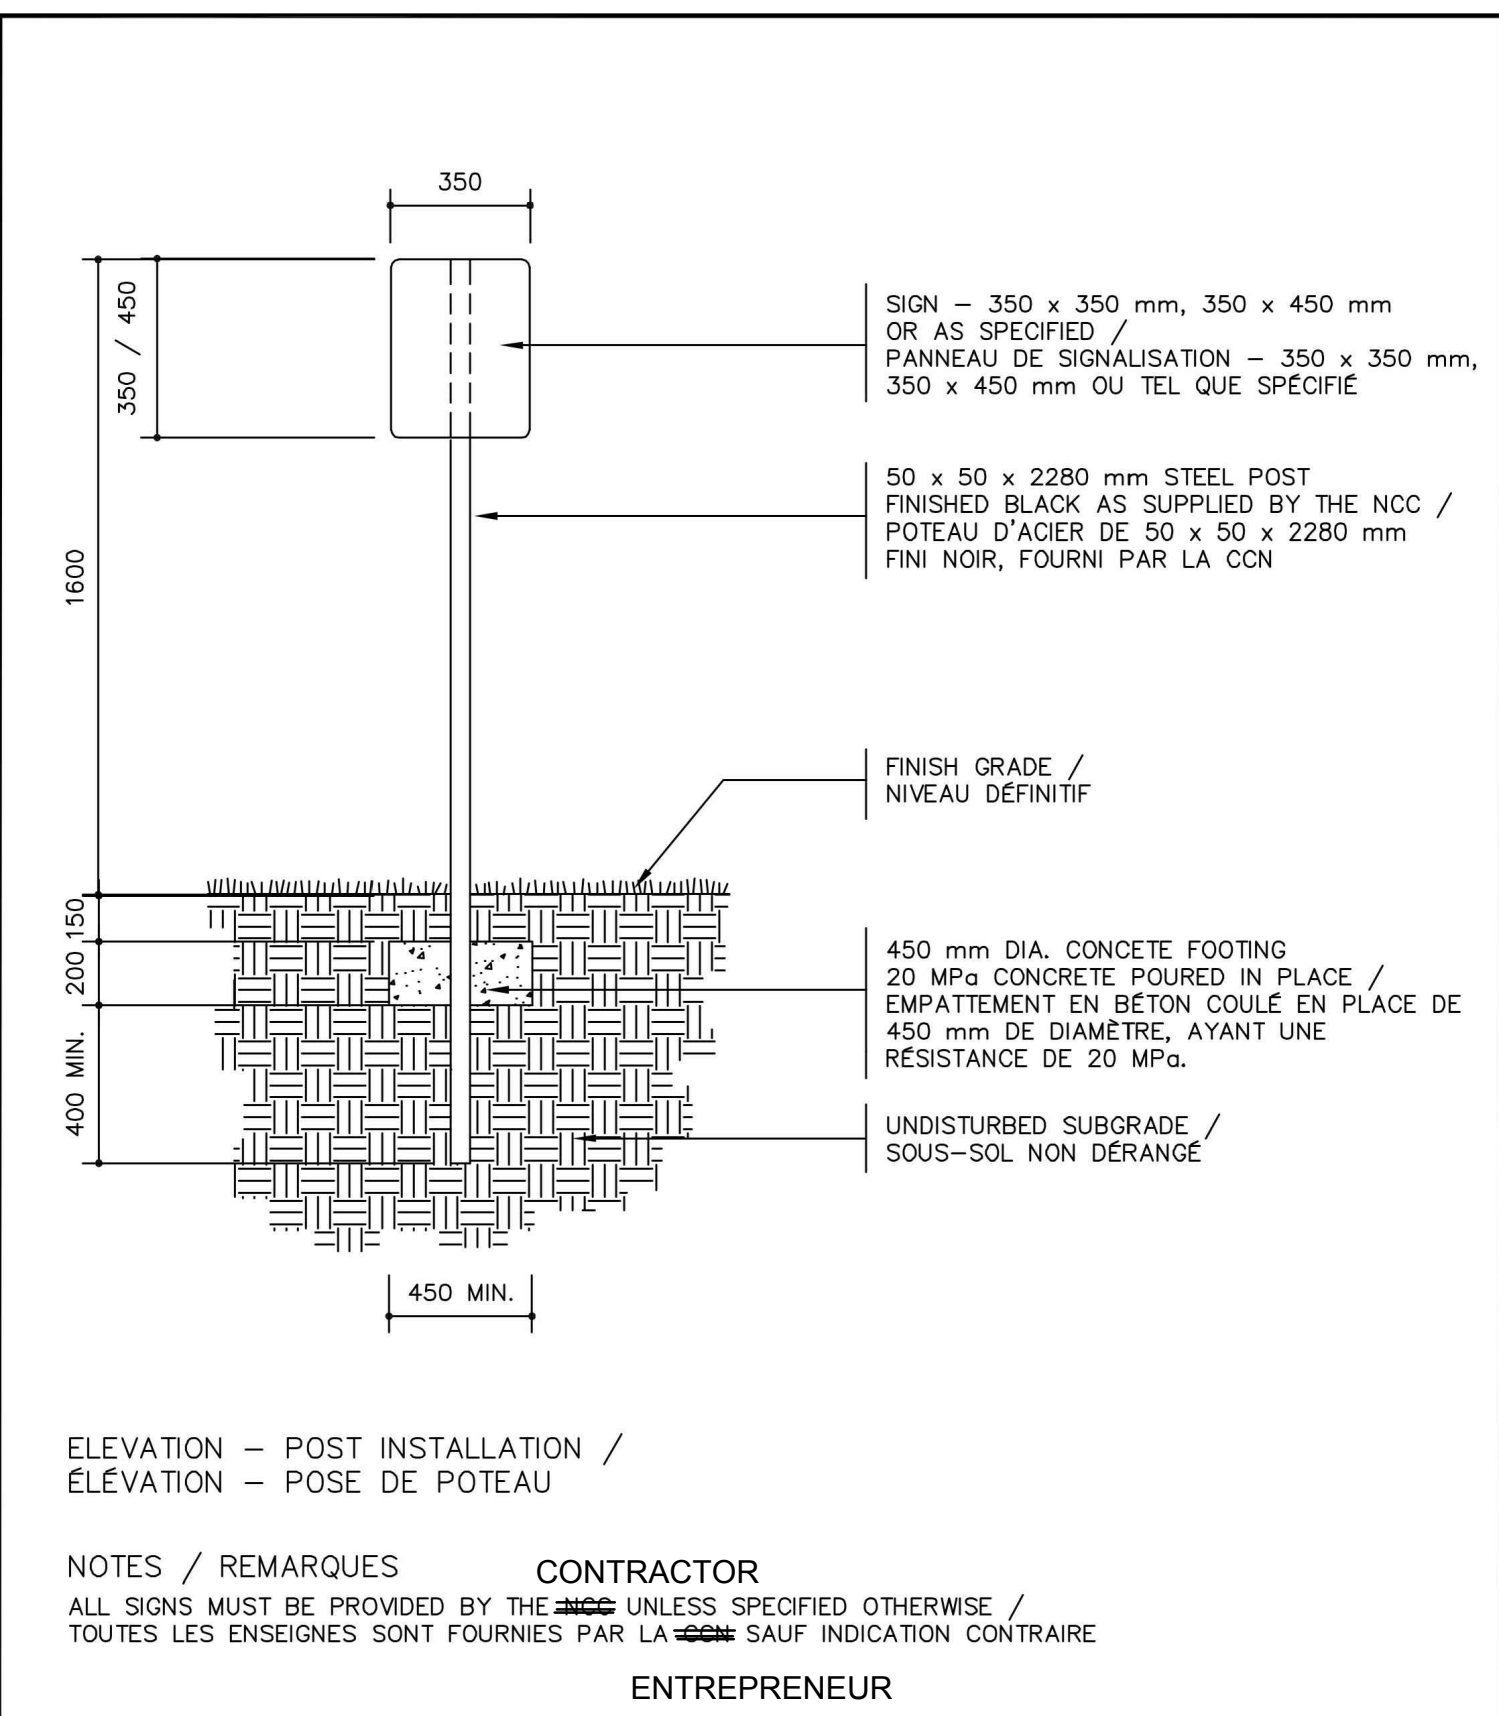

NOTES / REMARQUES: CONTRACTOR

ENTREPRENEUR

Design and Construction
Design et construction
project: CONFEDERATION BOULEVARD/
projet: BOULEVARD DE LA CONFÉDÉRATION
drawing: SITE ENCLOSURE HOARDING/
dessin: PANNEAUX D'ENCEINTE DE SITE

designed by
conçu par
reviewed by
revu par
project no.
no. du projet

LAND ARCH.
ARCH. DU PAYS.
R02500-00-00

scale
échelle AS/11
date
APRIL / AVRIL 2006
sheet no.
no. de la feuille CB-510.1

Canada
National Capital
Commission
Commission de la Capitale nationale

Design and Construction
Design et construction
project: CONFEDERATION BOULEVARD/
projet: BOULEVARD DE LA CONFÉDÉRATION
drawing: PEDESTRIAN CONTROL HOARDING/
dessin: PANNEAUX DE CONTRÔLE PIÉTONIER

designed by
conçu par
reviewed by
revu par
project no.
no. du projet

LAND ARCH.
ARCH. DU PAYS.
R02500-00-00

scale
échelle AS/11
date
APRIL / AVRIL 2006
sheet no.
no. de la feuille CB-510.2

Canada
National Capital
Commission
Commission de la Capitale nationale

Design and Construction
Design et construction
project: PATHWAY SIGNAGE /
projet: SIGNALISATION DE SENTIER

designed by
conçu par
reviewed by
revu par
project no.
no. du projet

ENGINEERING/
GENIE
96/01/15

scale
échelle NTS / SE
date
96/01/15
sheet no.
no. de la feuille 910.1.1

Canada
National Capital
Commission
Commission de la Capitale nationale

NOTES:

1. EXACT WORK AREA LIMITS AND HOARDING LOCATIONS TO BE CONFIRMED IN THE FIELD IN CONSIDERATION OF SITE CONDITIONS AND FEATURES (EG. TREES) AND APPROVED BY THE DEPARTMENTAL REPRESENTATIVE.
2. PROTECT EXISTING TREES LOCATED INSIDE THE WORK AREA LIMITS.
3. ACCESS TO MUSEUM AREA AND CYCLISTS/PEDESTRIANS MUST BE PROVIDED AT ALL TIMES.
4. MOVE SECURITY STONES SO THEY DO NOT INTERFERE WITH THE EXECUTION OF THE WORK AND REPLACE AT THE END OF WORKS.
5. PROVIDE, INSTALL, AND MAINTAIN A TEMPORARY LIGHTING SYSTEM INSIDE THE TEMPORARY RECREATIONAL PATHWAY PROTECTION AND THE TEMPORARY MUSEUM ACCESS ROAD PROTECTION ENCLOSURE.
6. OBTAIN A PARKING PERMIT WITH THE CITY OF GATINEAU TO USE PARKING SPACES FOR CONSTRUCTION PURPOSES.

NOTES Z:

1. L'EMPLACEMENT EXACT DE L'AIRE DE TRAVAIL ET DES ENCEINTES DEVRA FAIRE L'OBJET D'UNE CONFIRMATION SUR PLACE ET CE, EN TENANT COMPTE DES CONDITIONS DU CHANTIER ET DE L'ENCOMBREMENT DU SITE (EXEMPLE : ARBRES) ET DEVRA ÊTRE APPROUVÉ PAR LE REPRÉSENTANT DU MINISTÈRE.
2. PROTÉGER TOUS LES ARBRES EXISTANTS À L'INTÉRIEUR DE L'AIRE DE TRAVAIL.
3. ASSURER UN ACCÈS, EN TOUT TEMPS, À LA ZONE DE LIVRAISON DU MUSÉE ET AUX VOIES RÉSERVÉES AUX CYCLISTES ET AUX PIÉTONS.
4. DÉPLACER LES PIERRES DE PROTECTION POUR NE PAS NUIRE À L'EXÉCUTION DES TRAVAUX ET LES REPLACER À LA FIN DES TRAVAUX.
5. FOURNIR, INSTALLER ET ENTREtenir UN SYSTÈME D'ÉCLAIRAGE TEMPORAIRE À L'INTÉRIEUR DES ENCEINTES AMÉNAGÉES SUR LE SENTIER RÉCRÉATIF ET LE CHEMIN D'ACCÈS AU MUSÉE.
6. OBTENIR UN PERMIS DE STATIONNEMENT DE LA VILLE DE GATINEAU POUR L'UTILISATION DES PLACES DE STATIONNEMENT AUX FINS DE CONSTRUCTION.

Canada
Public Works and
Government Services
Canada
Travaux publics et
services gouvernementaux
Canada
Real Property Branch
Major Crown Projects
Direction générale des
biens immobiliers
Grands projets de l'État

PARSONS

Verify all dimensions and conditions on site
and immediately notify the Departmental
Representative of all discrepancies.

Vérifier les dimensions et les conditions
réelles au chantier et aviser le
Représentant du Ministère immédiatement
de toute divergence

1	ISSUED FOR TENDER / ÉMIS POUR APPEL D'OFFRES	05/2016
revisions	description	date

project: ALEXANDRA BRIDGE
STRUCTURAL STEEL REPAIRS
FOR PIERS 2 & 3 AREAS
PONT ALEXANDRA RÉPARATION
D'ACIER STRUCTURAL DES
ZONES AUX PILES 2 ET 3

drawing: CONSTRUCTION STAGING
ORGANISATION DE CHANTIER

Designed By: Ann St-Jean, P.Eng., ing
Date: MAY 2016
Drawn By: K.R. SMITH
Date: MAY 2016
Reviewed By: Jean-Bernard Charron, P.Eng., ing
Date: MAY 2016
Approved By: Ann St-Jean, P.Eng., ing
Date: (yyyy/mm/dd)
Tender: PWGSC / TPSCG
Project Manager: Administrateur de projets
Project no.: No. du projet
R.074878.204
Drawing no.: No. du dessin
S03

NOT FOR CONSTRUCTION
NE PAS UTILISER À DES FINS DE
CONSTRUCTION