
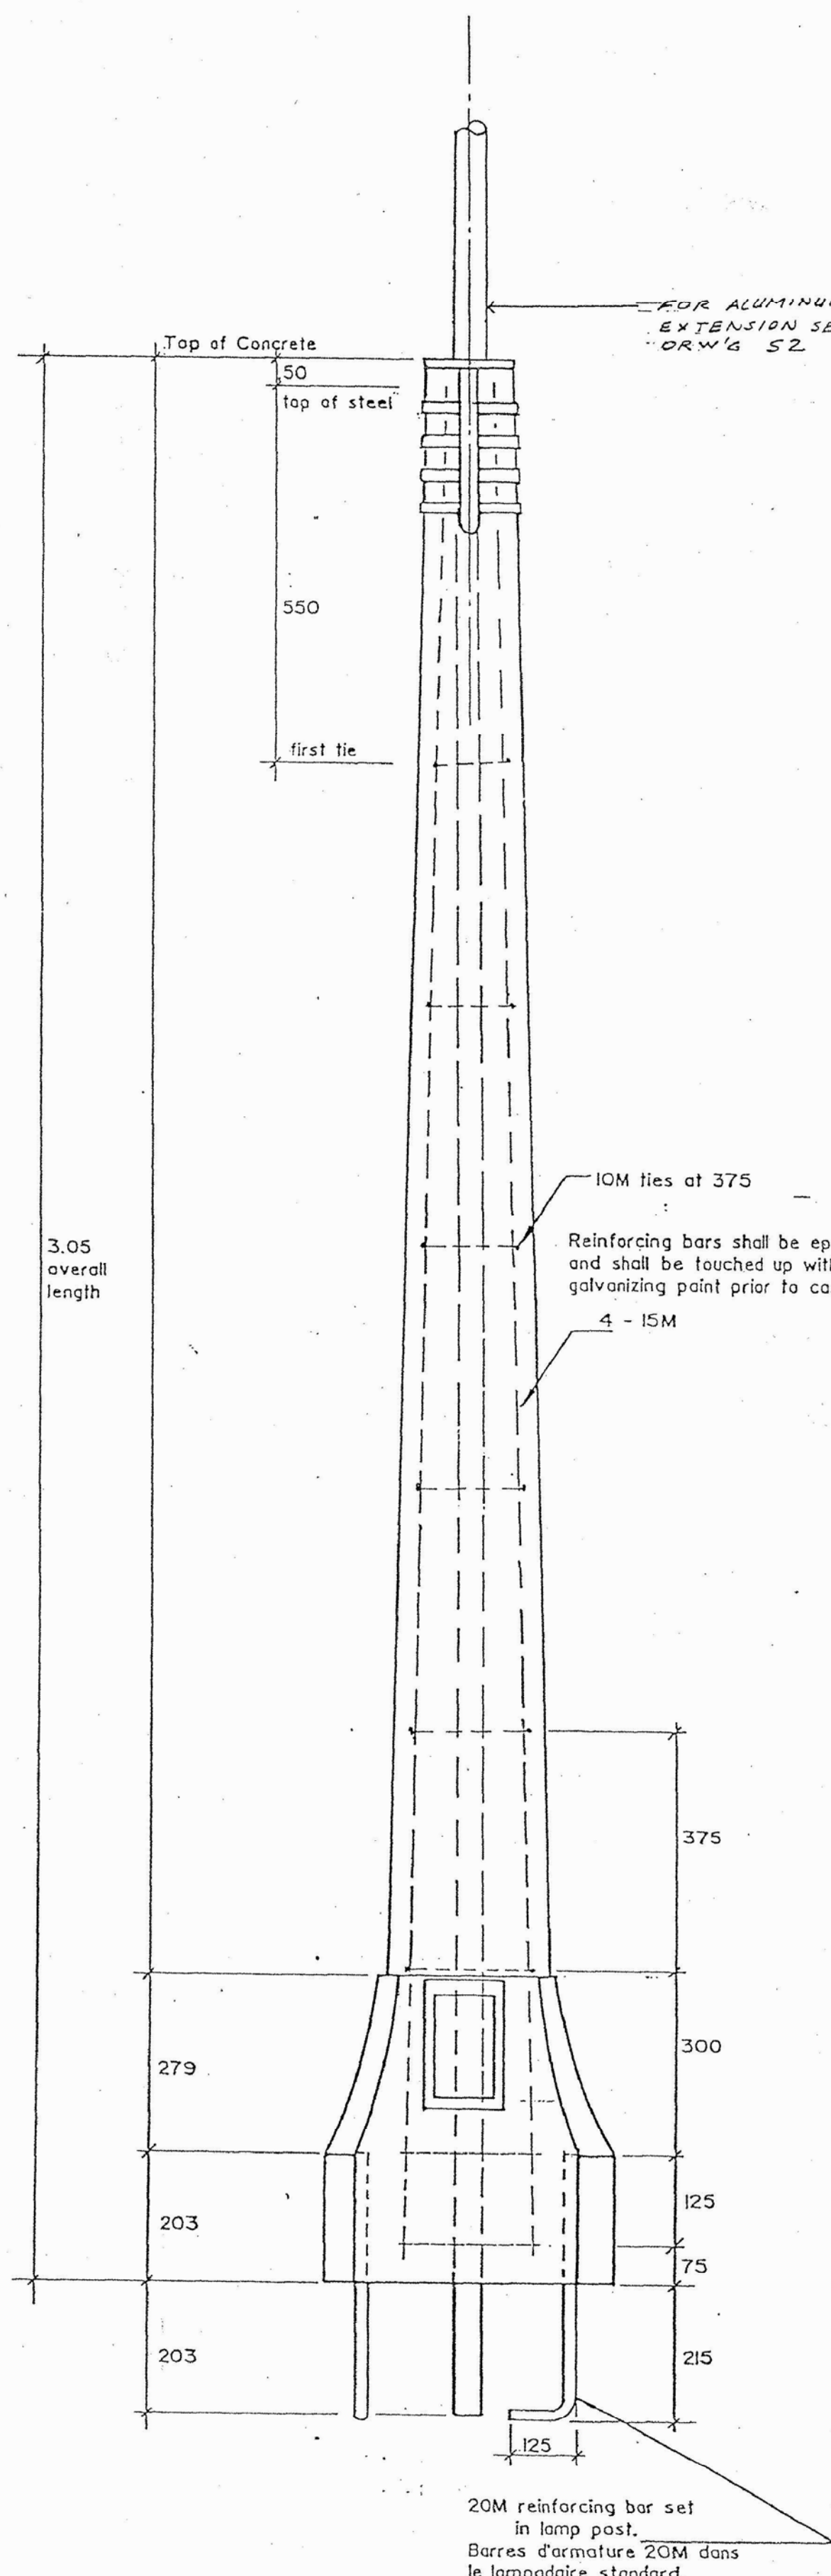
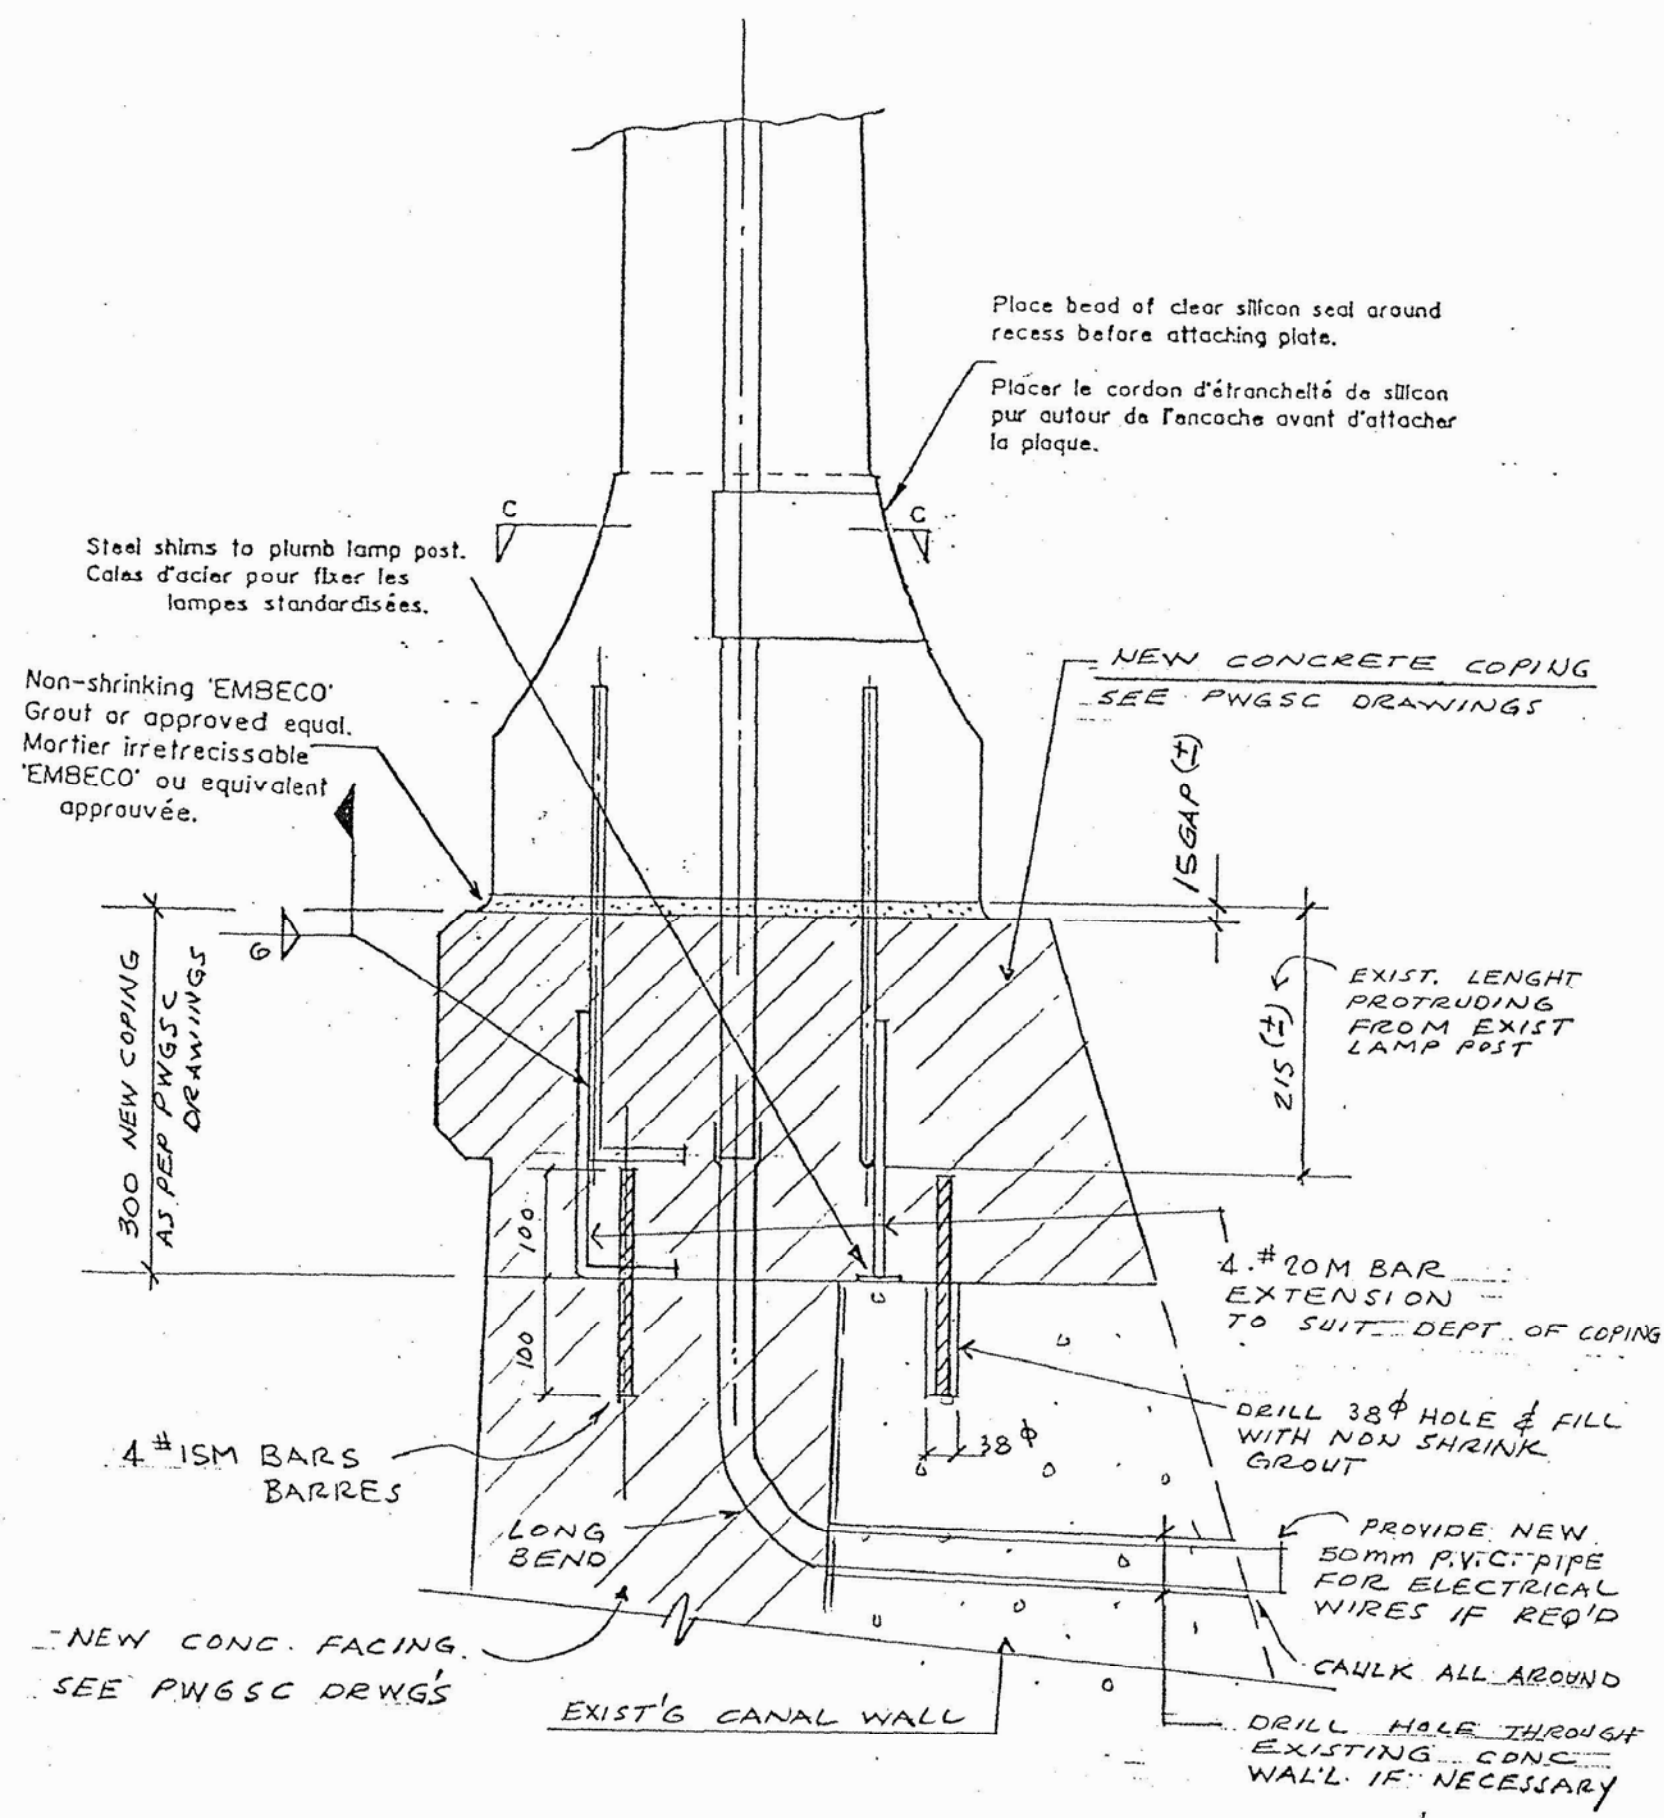


CE DESSIN EST FOURNI UNIQUEMENT À TITRE INFORMATIF ET AUX FINS D'ASSEMBLAGE, SAUF COMME IL EST INDIQUÉ AU NIVEAU DU COURONNEMENT EN BÉTON SUR LA COUPE A/S1.

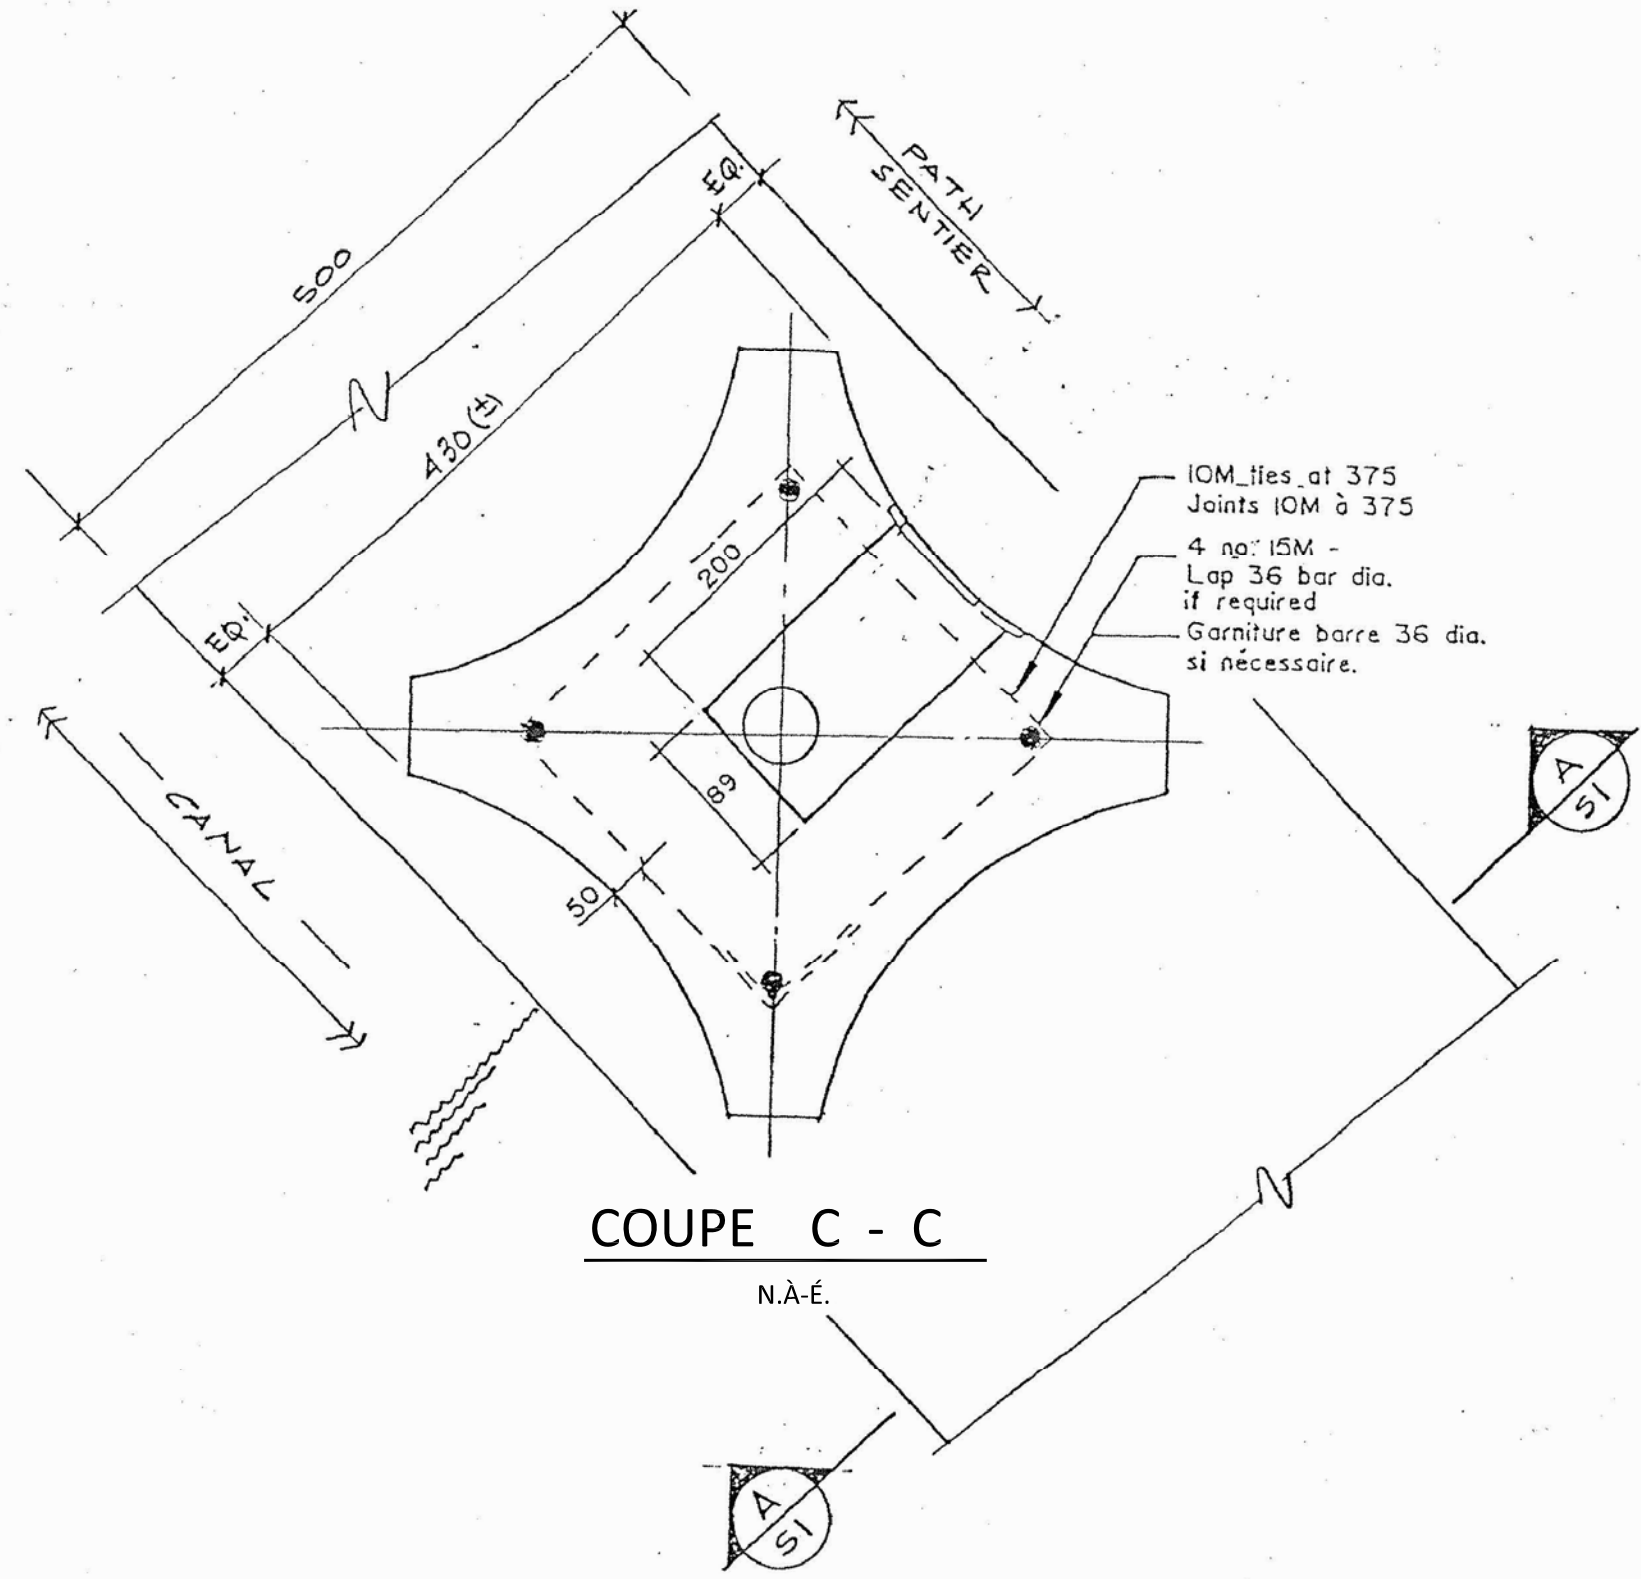

Logo of the National Capital Commission and the Ontario Region. Text includes 'National Capital Commission', 'Commission de la capitale nationale', 'Design and Construction', 'Daniel Miran', 'Director', and 'Canada'.

NOTA  
CE DESSIN EST FOURNI UNIQUEMENT À TITRE INFORMATIF ET AUX FINS D'ASSEMBLAGE, SAUF COMME IL EST INDIQUÉ AU NIVEAU DU COURONNEMENT EN BÉTON À LA COUPE A/S1. LES ÉLÉMENTS INDIQUÉS SONT ENTREPOSÉS DANS UN ENTREPÔT DE LA CCN AU 1740, AVENUE WOODROFFE, PRÈS DU COMPLEXE SPORTIF NEPEAN. L'ENTREPRENEUR GÉNÉRAL RÉCUPÉRERA LES ÉLÉMENTS ET LES ASSEMBLERA SUR LE CHANTIER AVEC L'ASSEMBLAGE DU LAMPADAIRE INDIQUÉ SUR LES DESSINS DE LA CCN. LES ÉLÉMENTS ASSEMBLÉS SERONT ENSUITE PLACÉS SUR LE NOUVEAU COURONNEMENT EN BÉTON AUX EMPLACEMENTS INDIQUÉS SUR LES DESSINS 101 À 104 DE TP5GC.

AS BUILT  
SIGNATURE *[Signature]*  
DATE *Sep 26/03*

DUPLICATE  
DUPLICATA  
RIDEAU CANAL, N.C.C.  
POSTS AND RAILING  
REPLACEMENTS  
IN CONJUNCTION WITH  
THE RIDEAU CANAL  
OTTAWA WALL REPAIRS  
BOWER ST. TO BANK ST.  
PREPARED BY PUBLIC WORKS

STANDARD CONCRETE  
LAMPPOST DETAILS  
DETAIL DE LAMPADAIRE  
EN BÉTON TYP.  
detail no.   
sheet no.   
approved by B. REID  
designed by B. REID / J. LAVIGNE  
drawn by J. LAVIGNE  
date June, 2002  
scale As Noted  
échelle Tel Qu'indiqué  
project no. RD2232-15-10001  
sheet no. S1

Public Services and Procurement Canada  
Services publics et Approvisionnement Canada  
Ontario Region  
Heritage Canals and Engineering Works  
Région de l'Ontario  
Canaux historiques et travaux d'ingénierie  
Parks Canada  
Parcs Canada  
Canada

No.	Description	Dwn.By Des.Par	Date
1.	ÉMIS POUR SOUSMISSION	C.U.	04-10-2016

Revision / Révision

Do not scale drawings.  
Verify all dimensions and conditions on site and immediately notify the  
Departmental Representative of all discrepancies.

A Detail number  
Numéro du détail  
B Location dwg. number  
Numéro sur dessin

Project title / Titre du projet  
CANAL RIDEAU  
RÉPARATION DES MURS  
À OTTAWA 2016 - 2017

Drawing title / Titre du dessin  
DÉTAILS DE LAMPADAIRE  
DE BÉTON STANDARD  
EXISTANT- RÉFÉRENCE

Drawn by / Dessiné par	Designed by / Conçu par
HENRYK CHRZANOWSKI	CHRIS UCHWAT, P.Eng.

Approved by / Approuvé par	Drawing Date / Date du dessin
LUC BÉRIALT, P.Eng.	AUGUST 2016

Project Number / Numéro du projet	Drawing Number / Numéro du Dessin
R.079197.029	110

Sheet 11 of 14