


SUBJECT TO NOTATION IN RED	SOUS RÉSERVE DES ANNOTATIONS EN ROUGE
SUBJECT THAT THE INSTALLATION AND MATERIALS COMPLY WITH TP127 (05/2008)	SOUS RÉSERVE QUE L'INSTALLATION AINSI QUE LES MATÉRIEAUX SOIENT CONFORMES AU TP127 (05/2008)

3-TP 127, 13.30: le passage des câbles à travers les ponts et les cloisons étanches ne doit pas en affecter la classe d'étanchéité / cable transits through decks and bulkheads must not affect the integrity of the division.

NOTES 7,8,9 AND 10



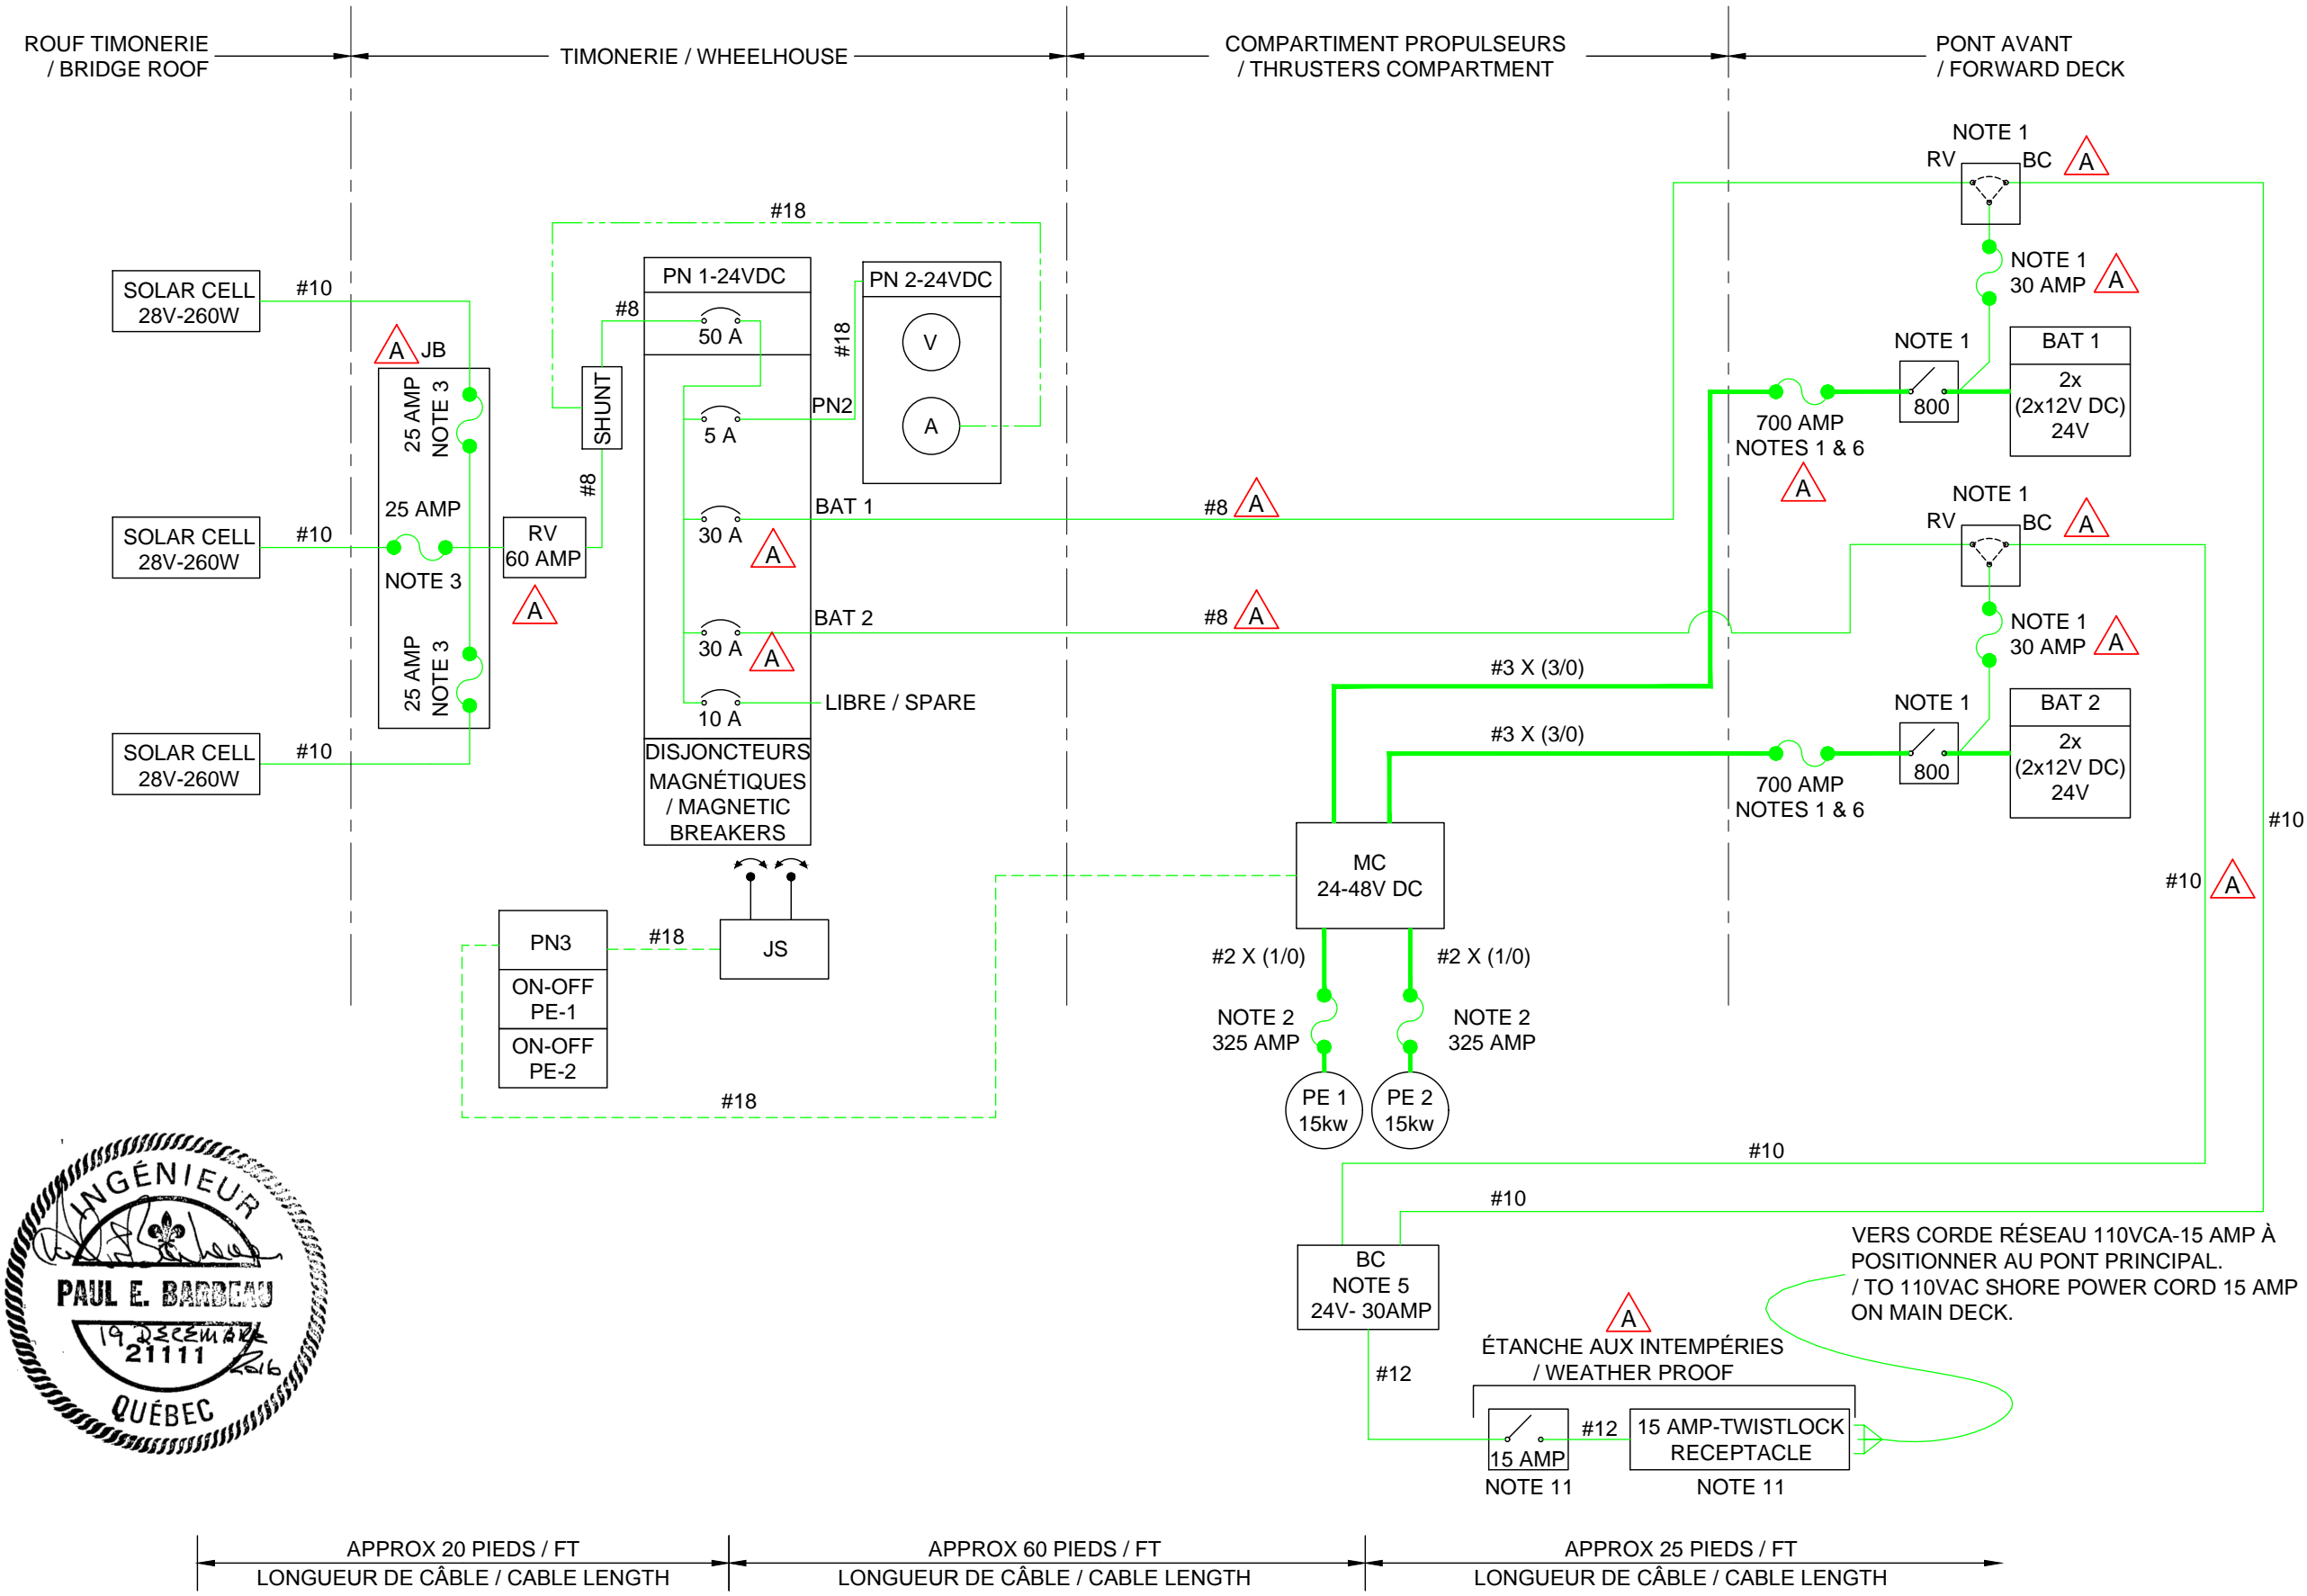

REFERENCE(S)			
#	NO. DESSIN / DRAWING NO.	TITRE / TITLE	PAR / BY DATE
1	02 REV. -	PLANS DES FORMES	ARCHITECTURE NAVALE RAYMOND DAoust INC. 89-10-22
2	03 REV. -	STRUCTURE DIVERSES	ARCHITECTURE NAVALE RAYMOND DAoust INC. 89-10-23
3	04 REV. -	ASSÈCHEMENT DES FONDS ET LUTTE CONTRE INCENDIE	ARCHITECTURE NAVALE RAYMOND DAoust INC.

REVISION(S)			
NO	NATURE	DATE	PAR/BY
1	COMMENTAIRES TRANSPORT CANADA	2016-12-19	M.T.
2	RV & RACCORDEMENT	2016-10-20	G.H.

APPROBATION(S)/APPROVAL(S)	
PAR/BY	DATE
TRANSPORTS CANADA	2016-10-26

RÉALISÉ PAR/MADE BY

NAVTECH INC.
NAVAL ARCHITECTURE NAVALE
105, Côte de la Montagne, Suite 701
Québec (Qc), Canada, G1K 4E4
Tél.: 418-694-0534 Fax: 418-694-2259
e-mail: info@navtech.ca

POUR/FOR

Parcs Canada Parks Canada

CE DOCUMENT EST LA PROPRIÉTÉ UNIQUE DE NAVTECH INC. ET NE DOIT EN AUCUN CAS ÊTRE COPIÉ, REPRODUIT ET/OU UTILISÉ, EN TOUT OU EN PARTIE, SANS LA PERMISSION ÉCRITE DE NAVTECH INC.

THIS DOCUMENT IS THE SOLE PROPERTY OF NAVTECH INC. AND MUST IN NO WAY BE COPIED, REPRODUCED AND/OR USED, IN ALL OR PARTIALLY, WITHOUT THE WRITTEN AUTHORIZATION OF NAVTECH INC.

ÉMIS POUR SOUMISSION
ISSUED FOR TENDER

CE DOCUMENT NE DOIT PAS ÊTRE
UTILISÉ À DES FINS DE CONSTRUCTION /
THIS DOCUMENT SHALL NOT BE USED
FOR CONSTRUCTION PURPOSES

PRÉPARÉ PAR/PREPARED BY		CODE	
P.E.B.	NT-2627-16-DE200A-B.DWG	TERMINÉ EN/COMPLETED IN	SEPTEMBER 2016
CHARGÉ DE PROJET/PROJECT MANAGER	G.H.	COPIE ÉMISE LE/PRINTED ON	2016-12-19
DESSINÉ PAR/DRAWN BY	P.E.B., H.B.	ÉCHELLE/SCALE	1/8" = 1' - 0"
VÉRIFIÉ PAR/VERIFIED BY	P.E.B.	OU TELLE QU'INDIQUÉE	
APPROUVÉ PAR/APPROVED BY			

TITRE/TITLE		
AJOUT DE PROPULSEURS D'ÉTRAVE / ADDITION OF BOW THRUSTERS		
ÉLECTRICITÉ SCHÉMA UNIFILAIRE / ONE LINE ELECTRICAL DIAGRAM		
NOM DU NAVIRE/SHIP NAME "FORT LENNOX"		
NUMÉRO DU DESSIN/DRAWING NUMBER 2627-16-200	FEUILLE/SHEET 2/2	REV. B