 



PLAN DE LOCALISATION  
LOCATION PLAN



0 750m  
1: 15000

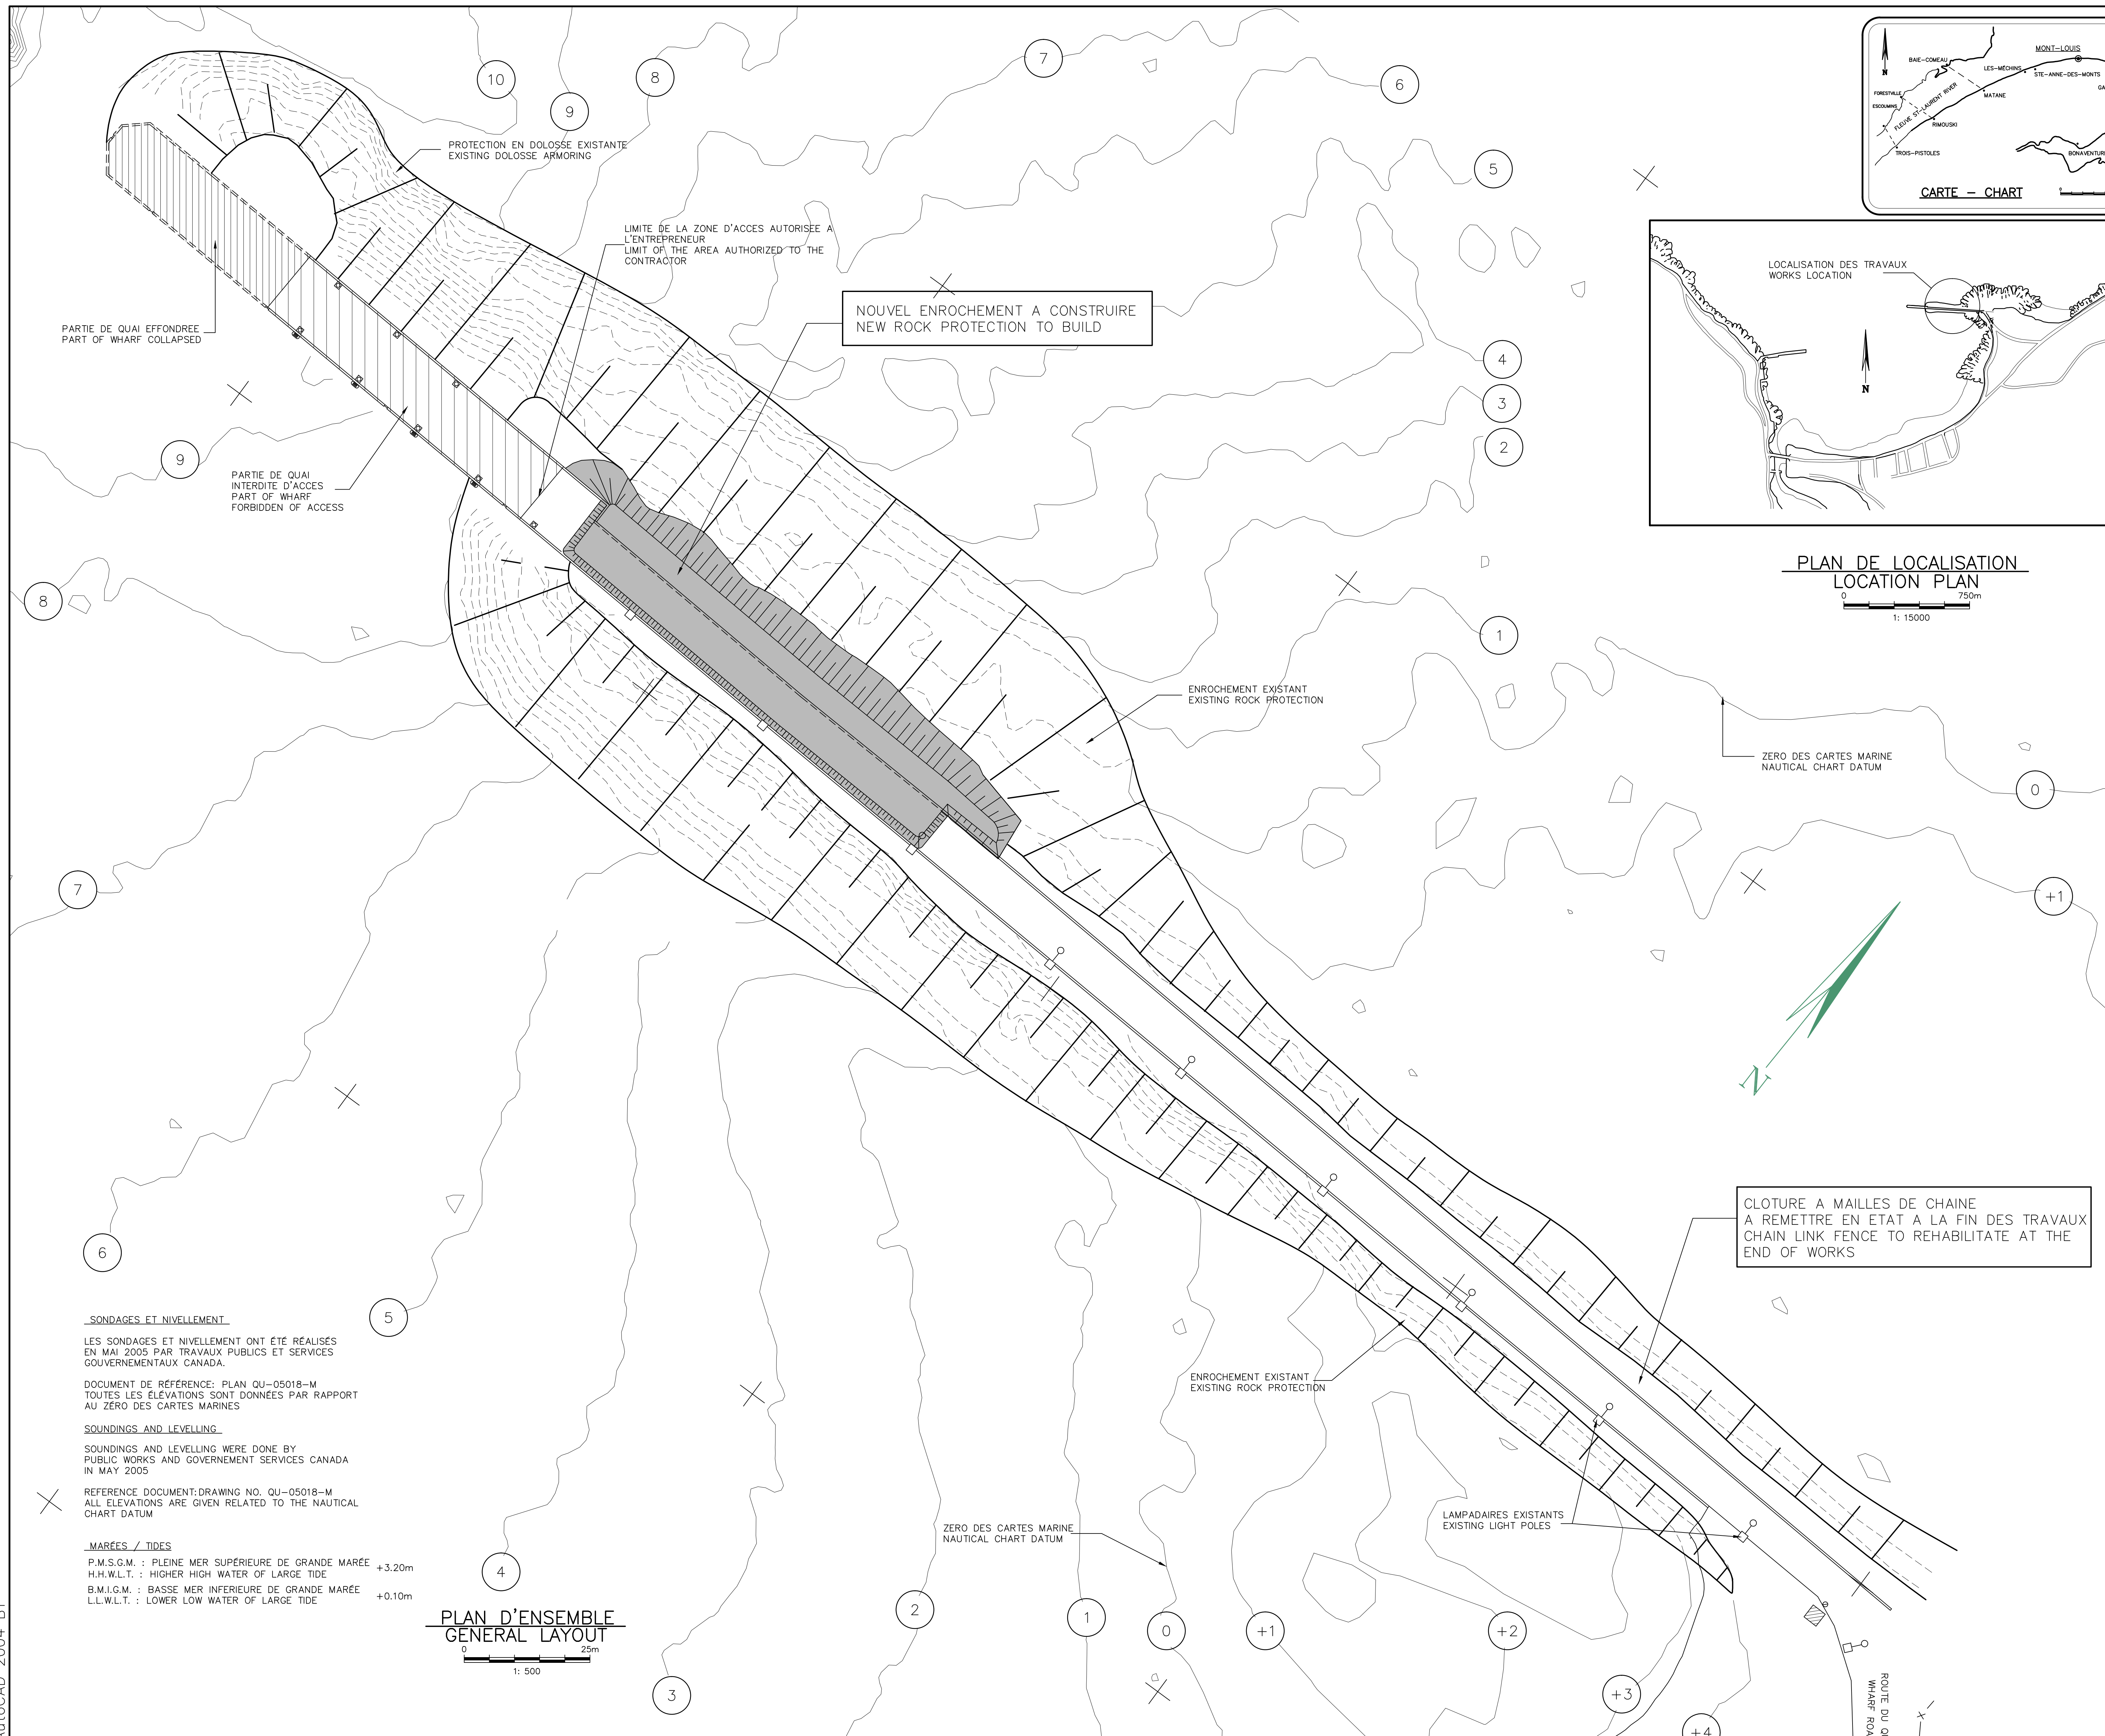

TEL QUE CONSTRUIT  
AS BUILT  
2011-01-04

No	Date	Révisions	App.
----	------	-----------	------

A No de détail  
Detail no

B Feuille no \_ où le  
détail est exigé  
Sheet no \_ where  
detail required

C Feuille no \_ où détaillé  
Sheet no \_ where detailed

Project

**MONT-LOUIS**  
CO.MATAPEDIA/MATANE

CONSOLIDATION TEMPORAIRE  
DE L'APPROCHE

TEMPORARY REINFORCEMENT  
OF THE APPROACH

Dessin	Drawing
--------	---------

CARTE ET PLAN DE LOCALISATION  
PLAN D'ENSEMBLE


CHART AND PLAN LOCATION  
GENERAL LAYOUT

Conçu par A.DROUIN ing.	Designed by  Date
Dessiné par M.AUBÉ	Drawn by JUN 2010 Date
Approuvé par	Approved by

Soumission	Tender
JEAN-LUC MATHIEU ing.	
Gestionnaire de projet de TPSGC	PWGSC Project Manager


No de dessin	Drawing no	No de feuille	Sheet no
QU-09086-M		1 / 2	



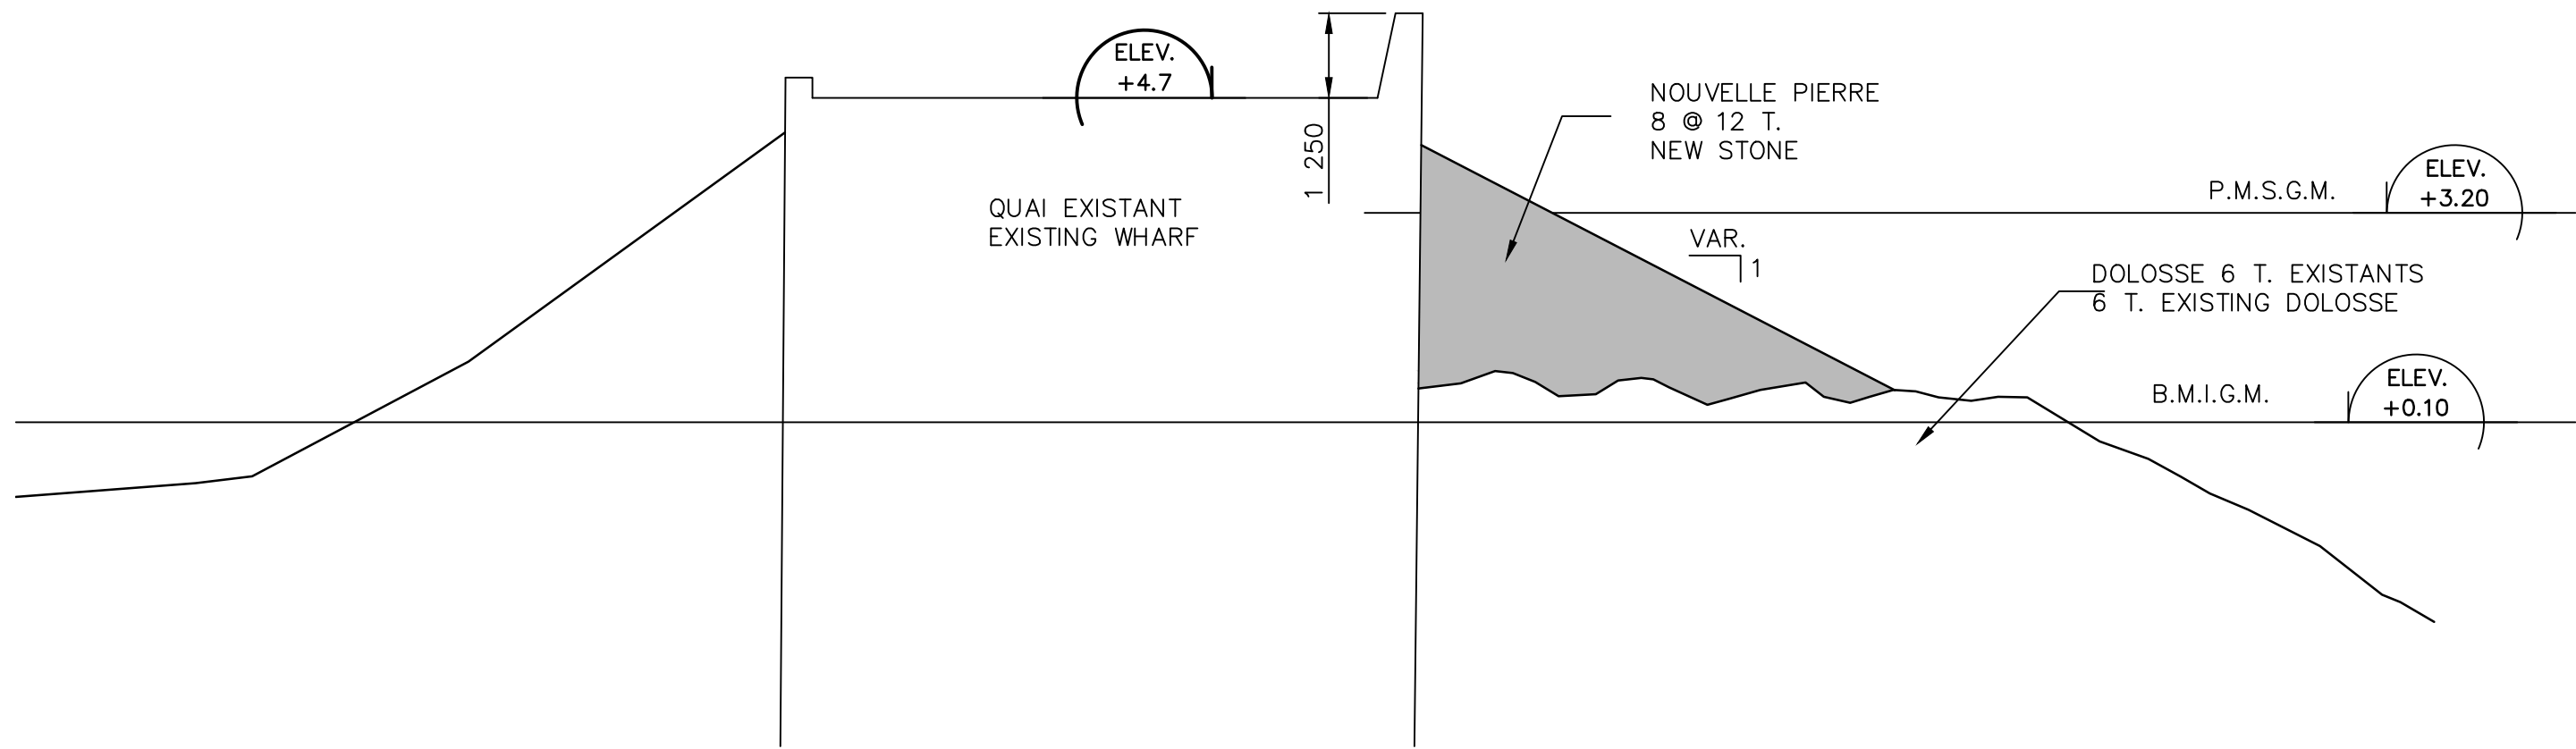


**COUPE SECTION**  
1: 100


**NOTE**  
L'ENROCHEMENT EXISTANT DEVRA ETRE REPROFILE AU BESOIN POUR PERMETTRE LA MISE EN PLACE DE LA NOUVELLE PIERRE DE 8 @ 12 T. EN RESPECT DES PENTES ET ELEVATIONS DEMANDEES  
THE EXISTING ROCK PROTECTION SHALL BE RESHAPED AS REQUIRED TO ALLOW THE PLACEMENT OF THE NEW 8 @ 12 T. STONE IN RESPECT OF REQUESTED SLOPES AND ELEVATIONS

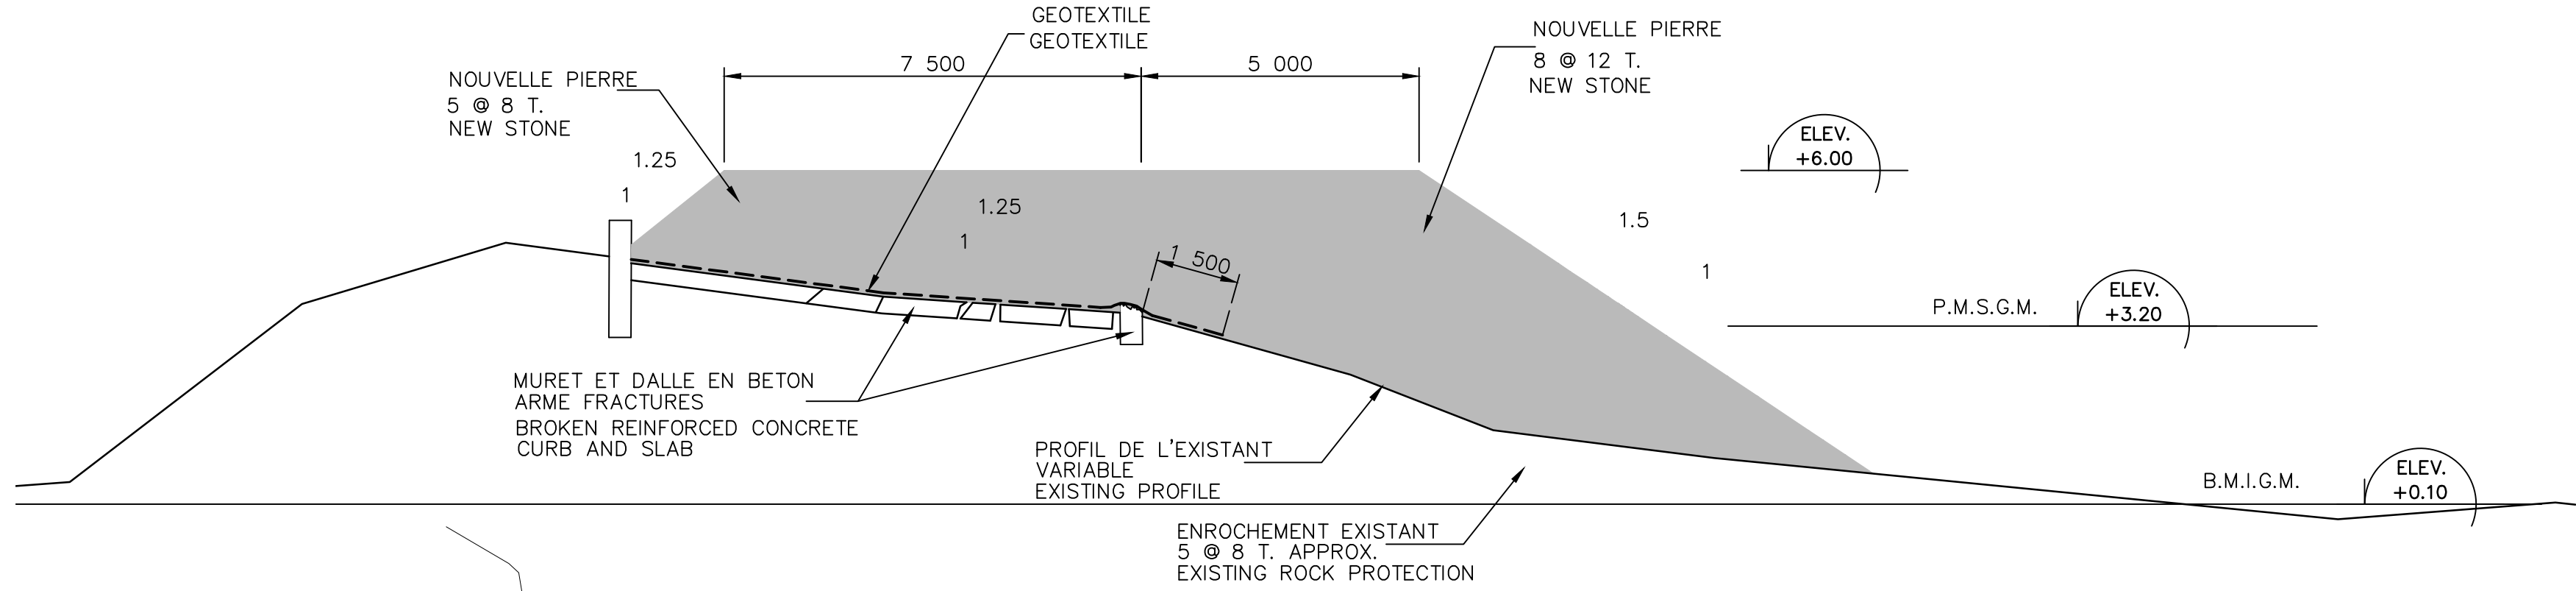

**COUPE TYPE DES TRAVAUX**  
TYPICAL SECTION OF WORKS  
1: 100

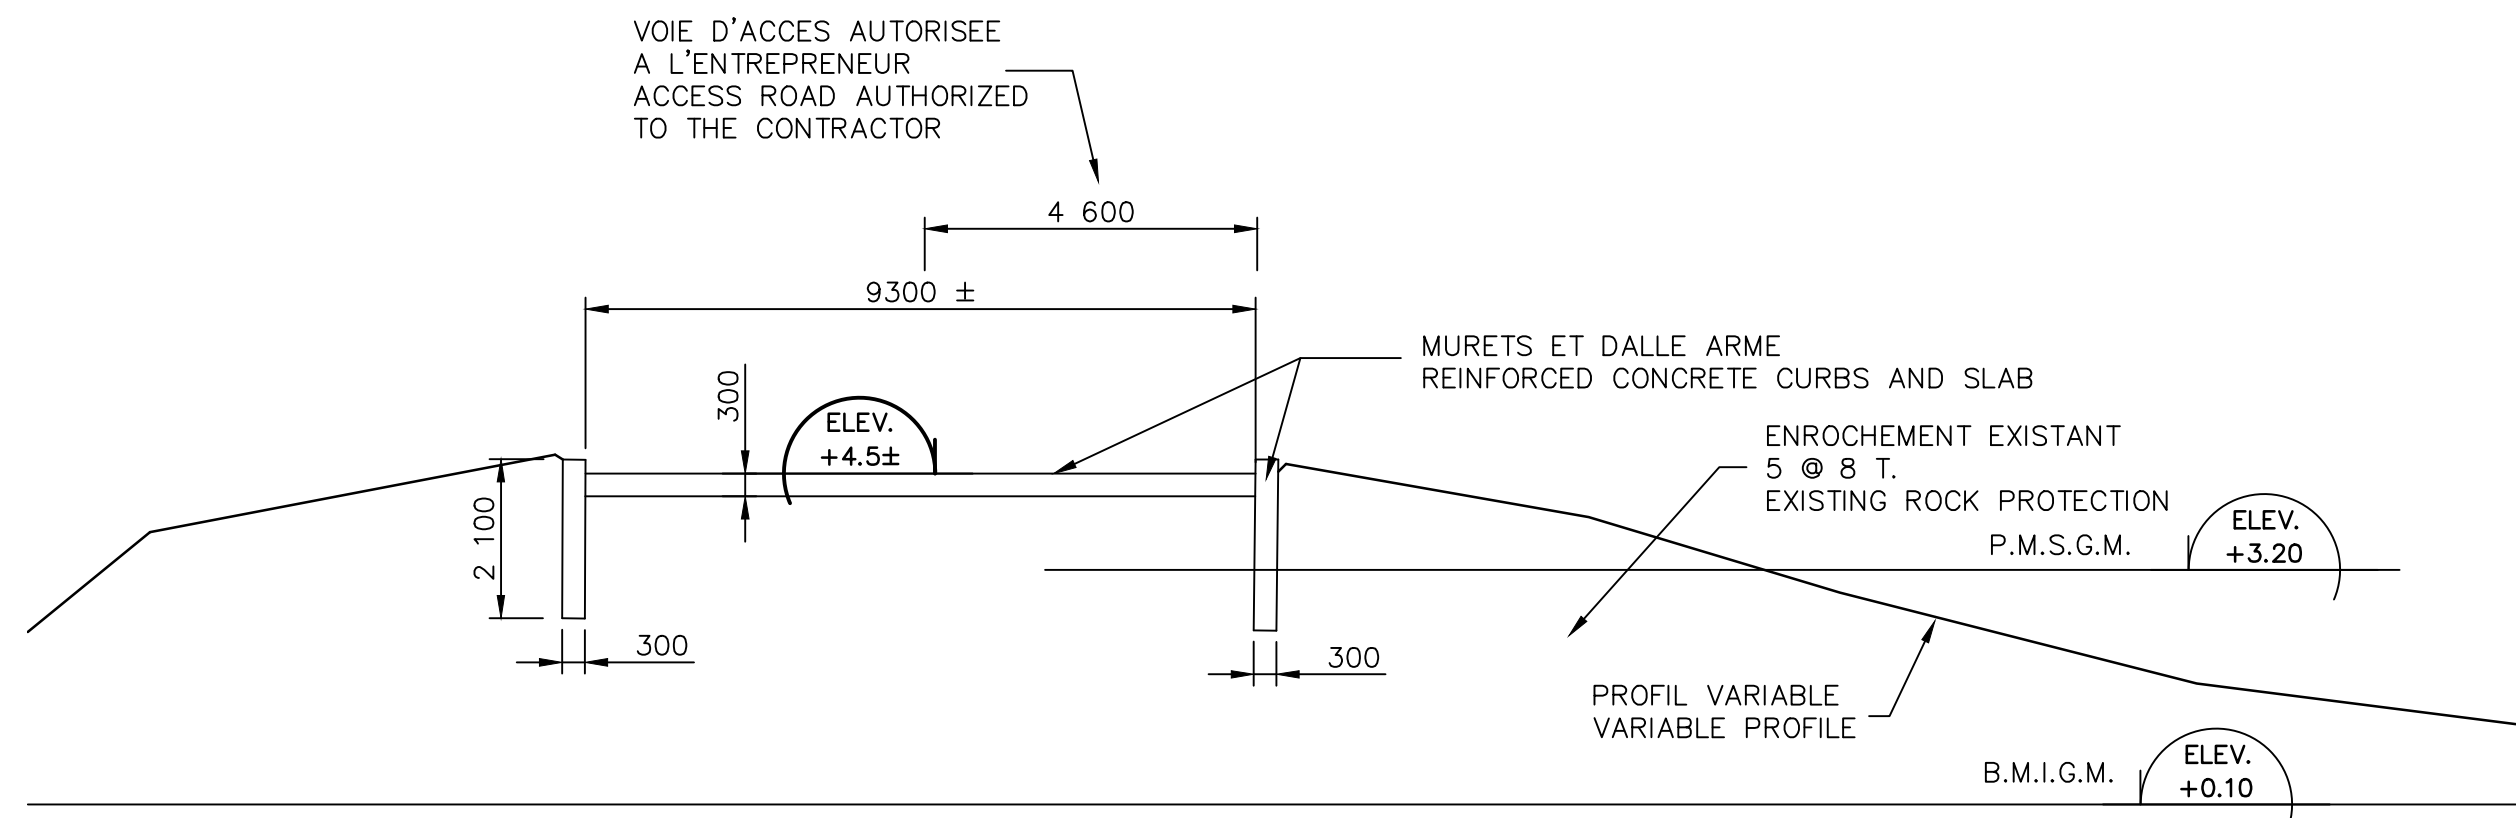

**COUPE TYPE**  
TYPICAL SECTION  
1: 100

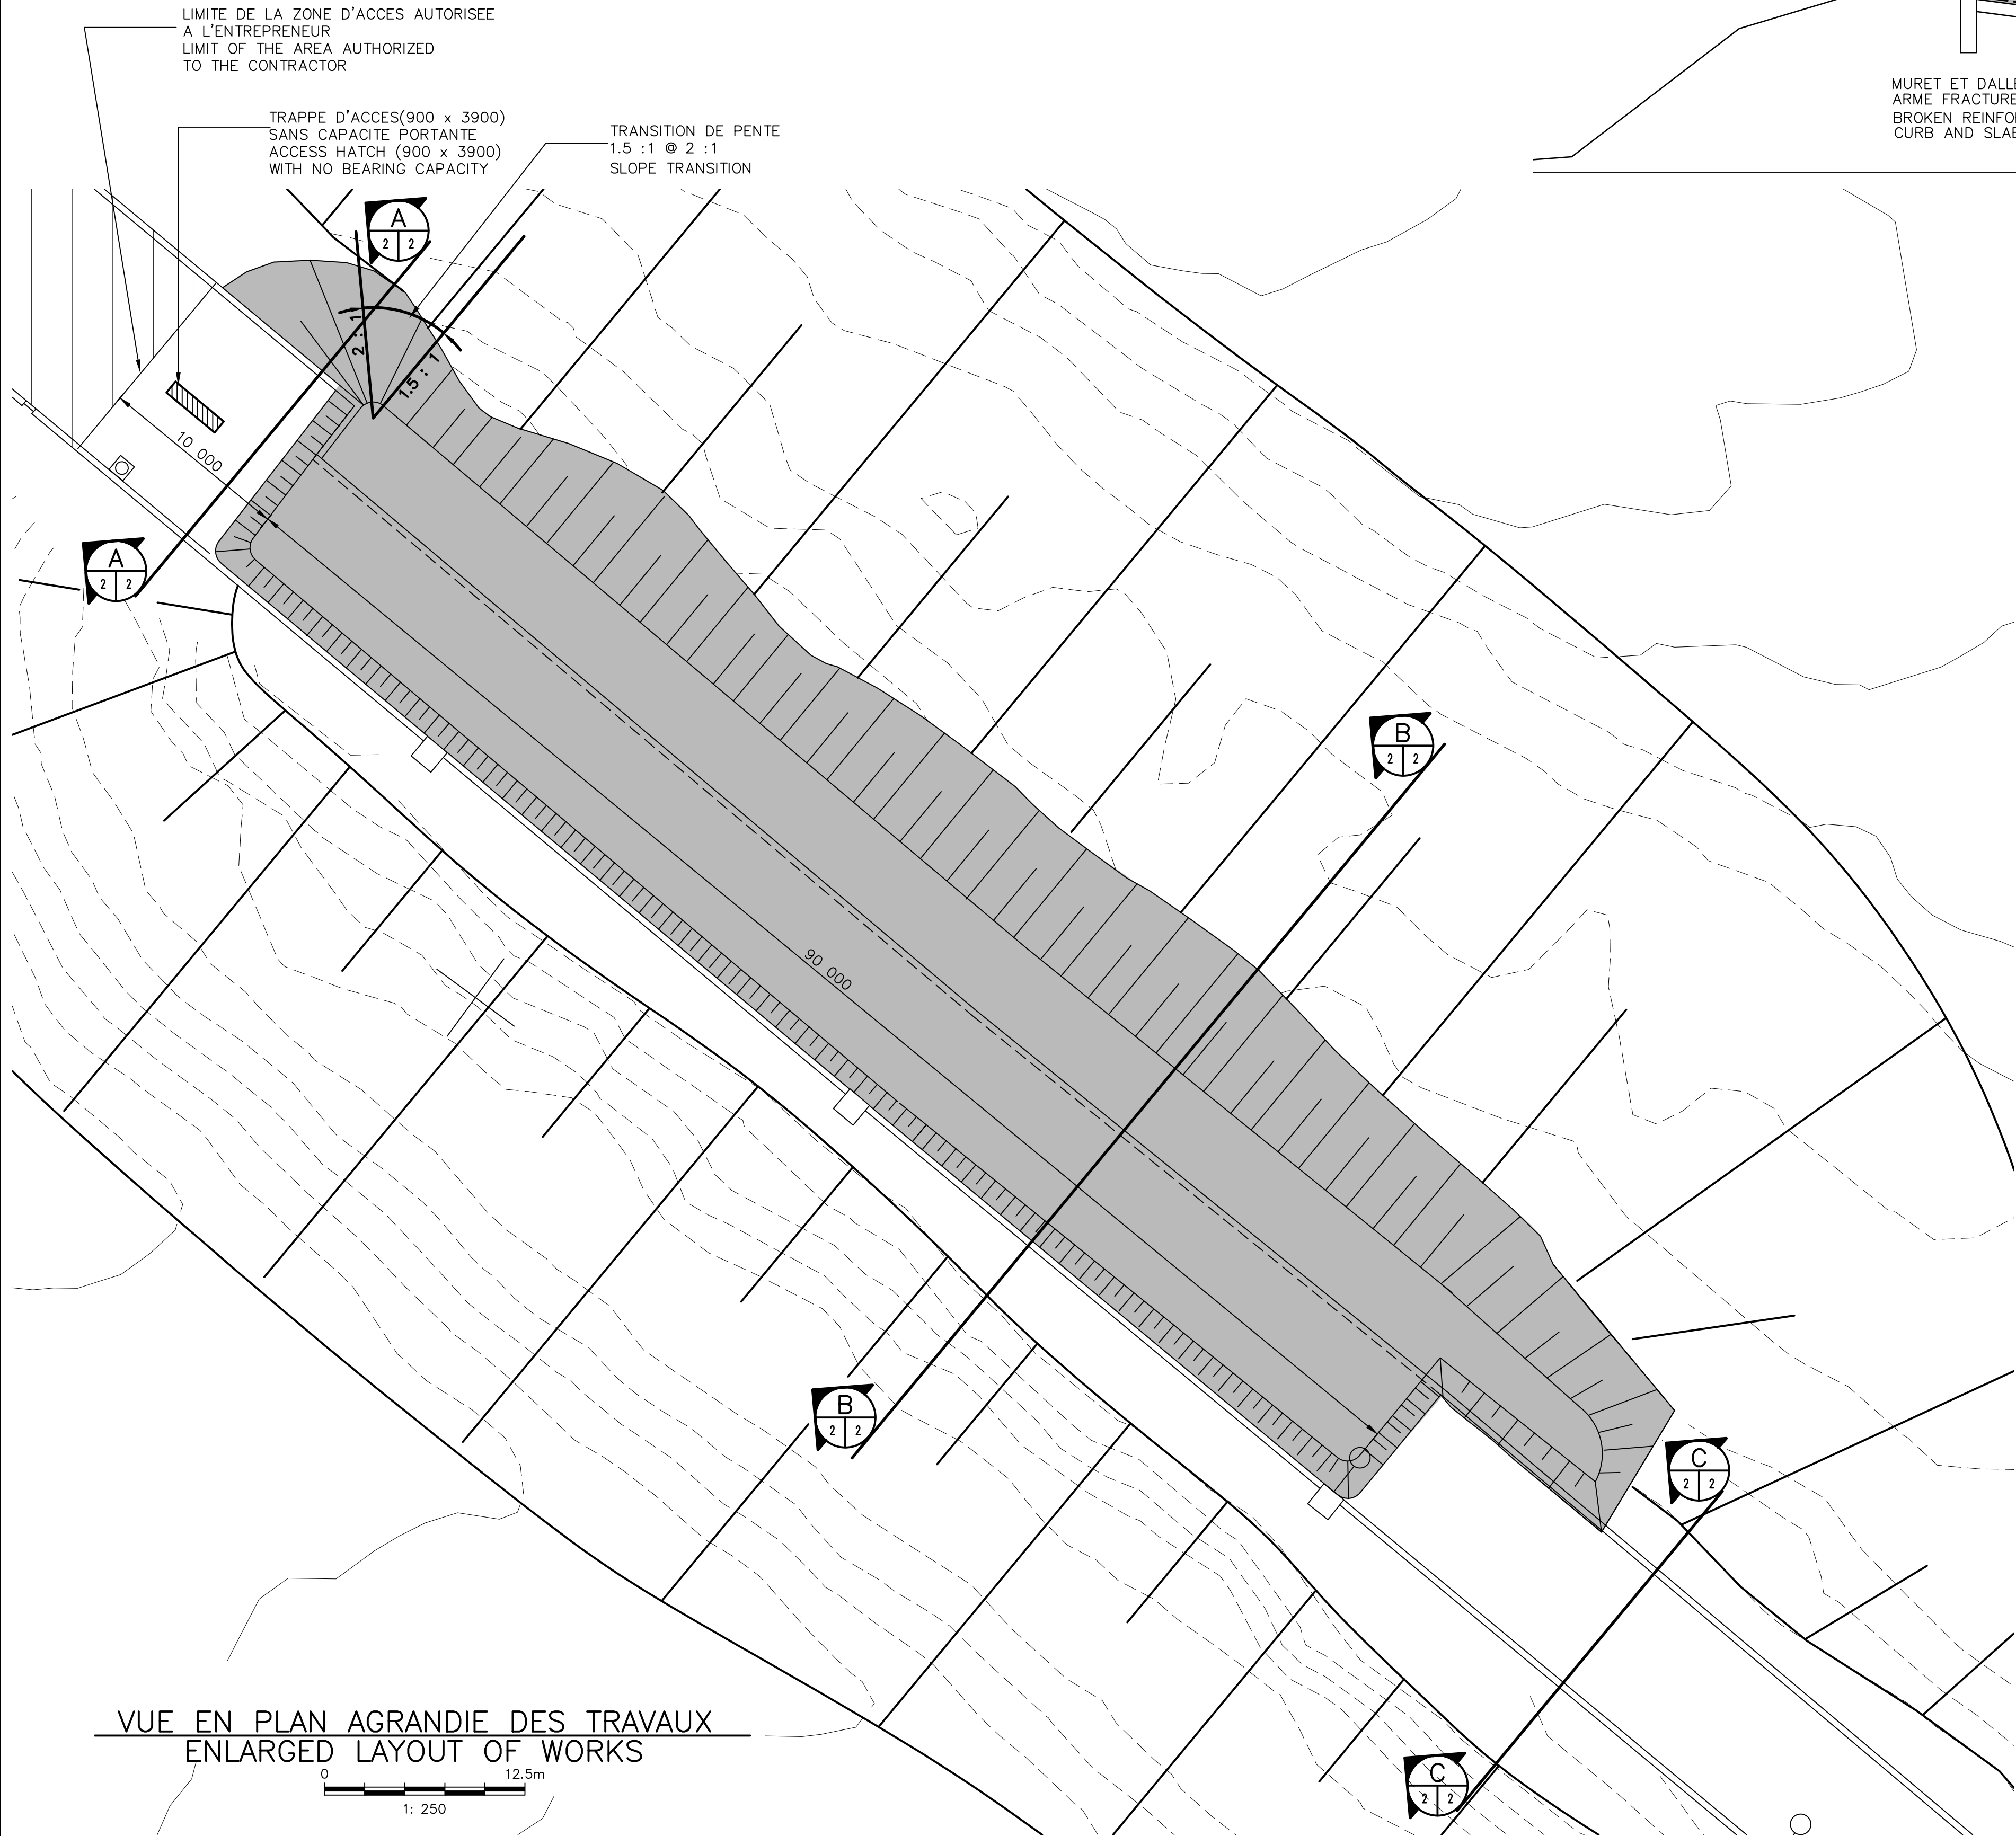

**VUE EN PLAN AGRANDIE DES TRAVAUX**  
ENLARGED LAYOUT OF WORKS  
1: 250

**TEL QUE CONSTRUIT**  
**AS BUILT**  
2011-01-04

No	Date	Révisions	App.
A	No de détail		
B	Faible no. où le détail est exigé		
C	Faible no. où le détail est exigé		
Projet			
MONT-LOUIS			
CO.MATAPEDIA/MATANE			
CONSOLIDATION TEMPORAIRE DE L'APPROCHE			
TEMPORARY REINFORCEMENT OF THE APPROACH			
Dessin			
VUE EN PLAN AGRANDIE COUPES			
ENLARGED PLAN VIEW SECTIONS			
Conçu par			
A.DROUIN ing.			
Dessiné par			
M.AUBÉ			
Approuvé par			
JEAN-LUC MATHIEU ing.			
Gestionnaire de projet de TPSGC			
No de projet			
R.042062.001			
No de dessin			
QU-09086-M			
No de feuille			
2 / 2			