
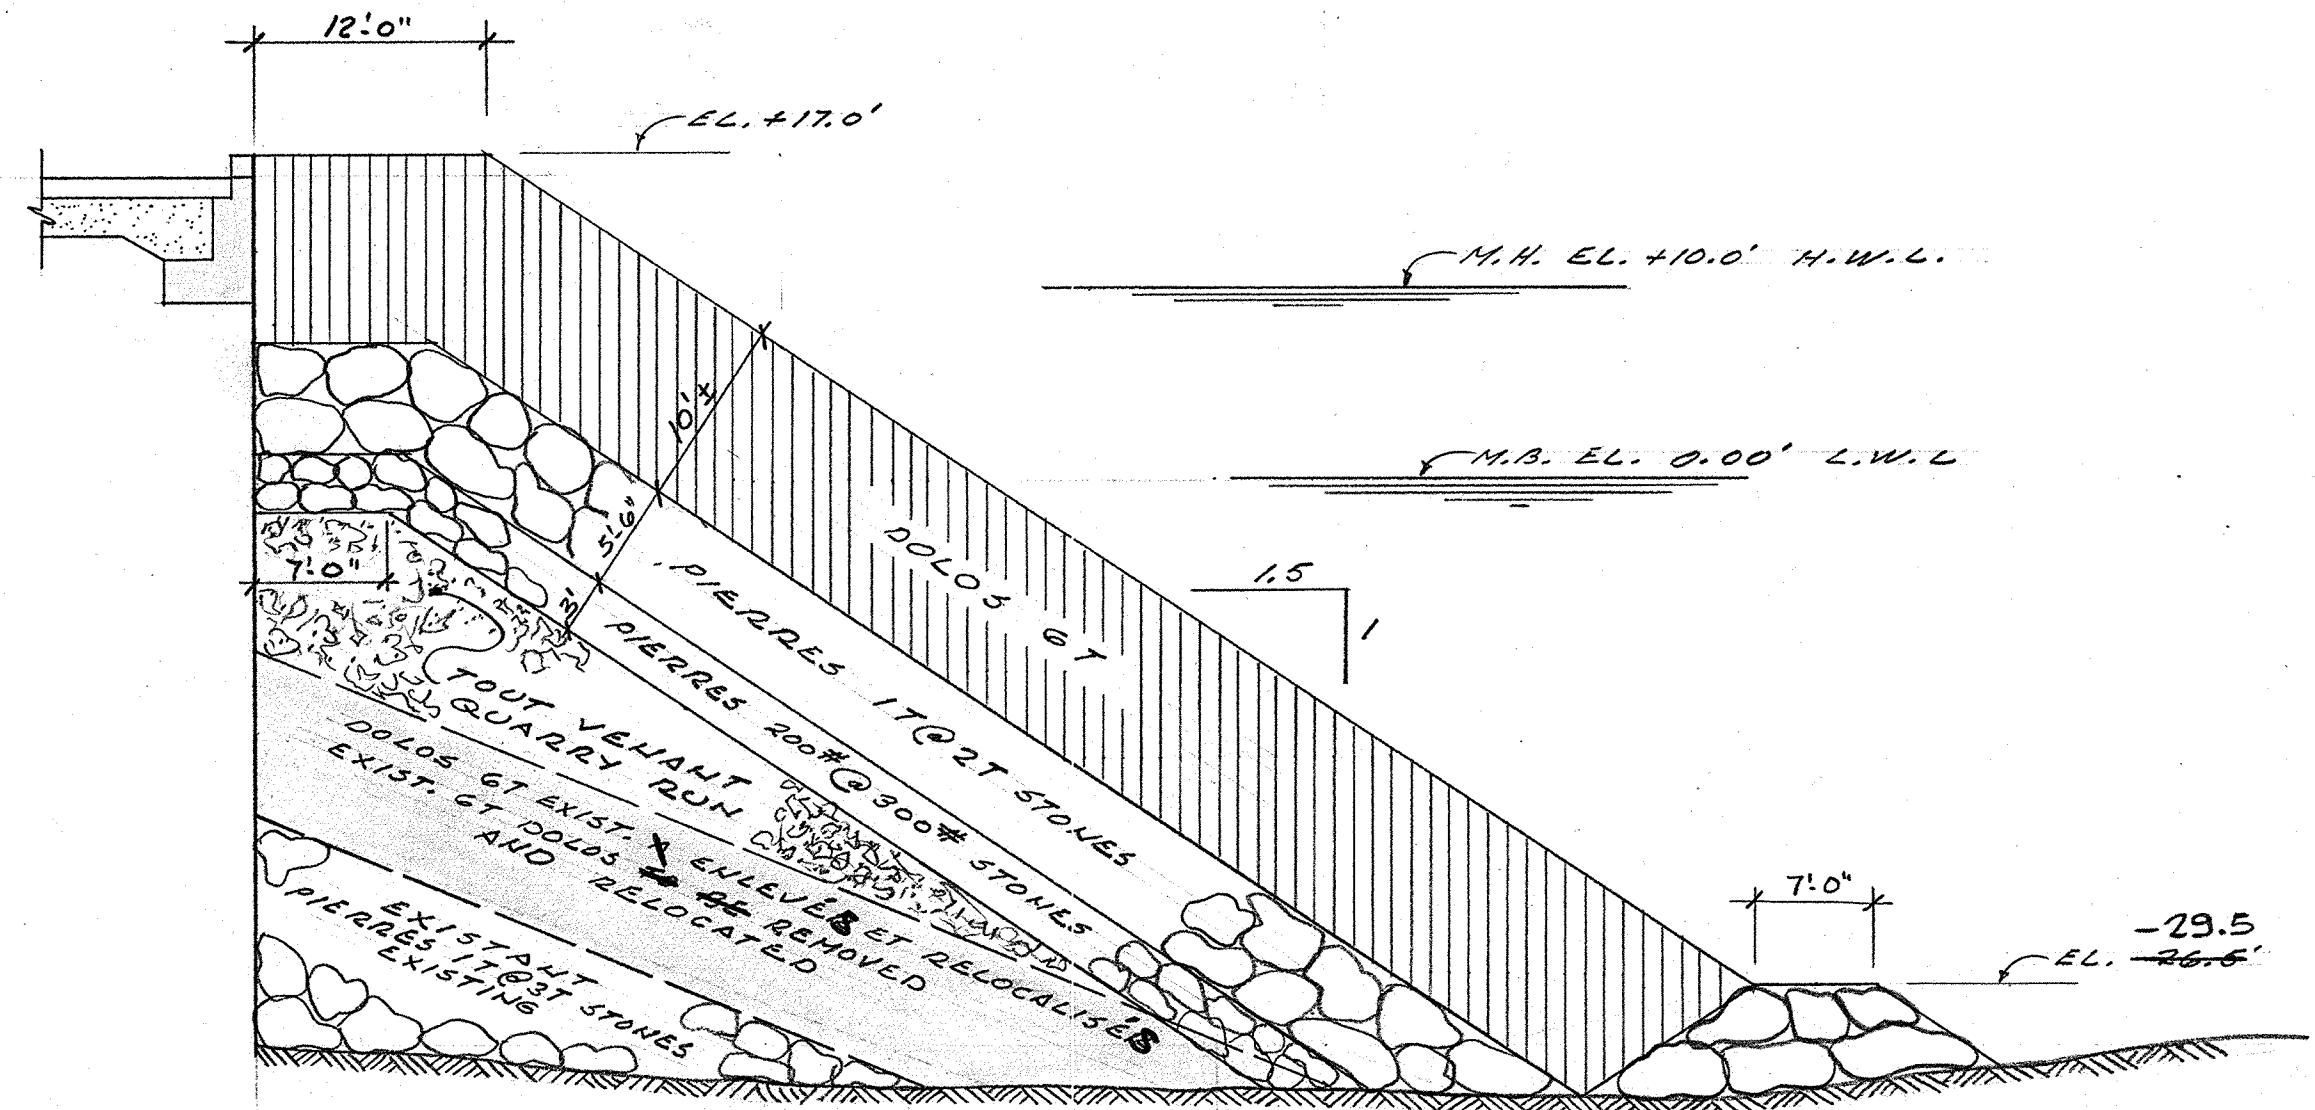


DOLOS TYPIQUE
TYPICAL DOLOS
 $V = 0.155 H^3$

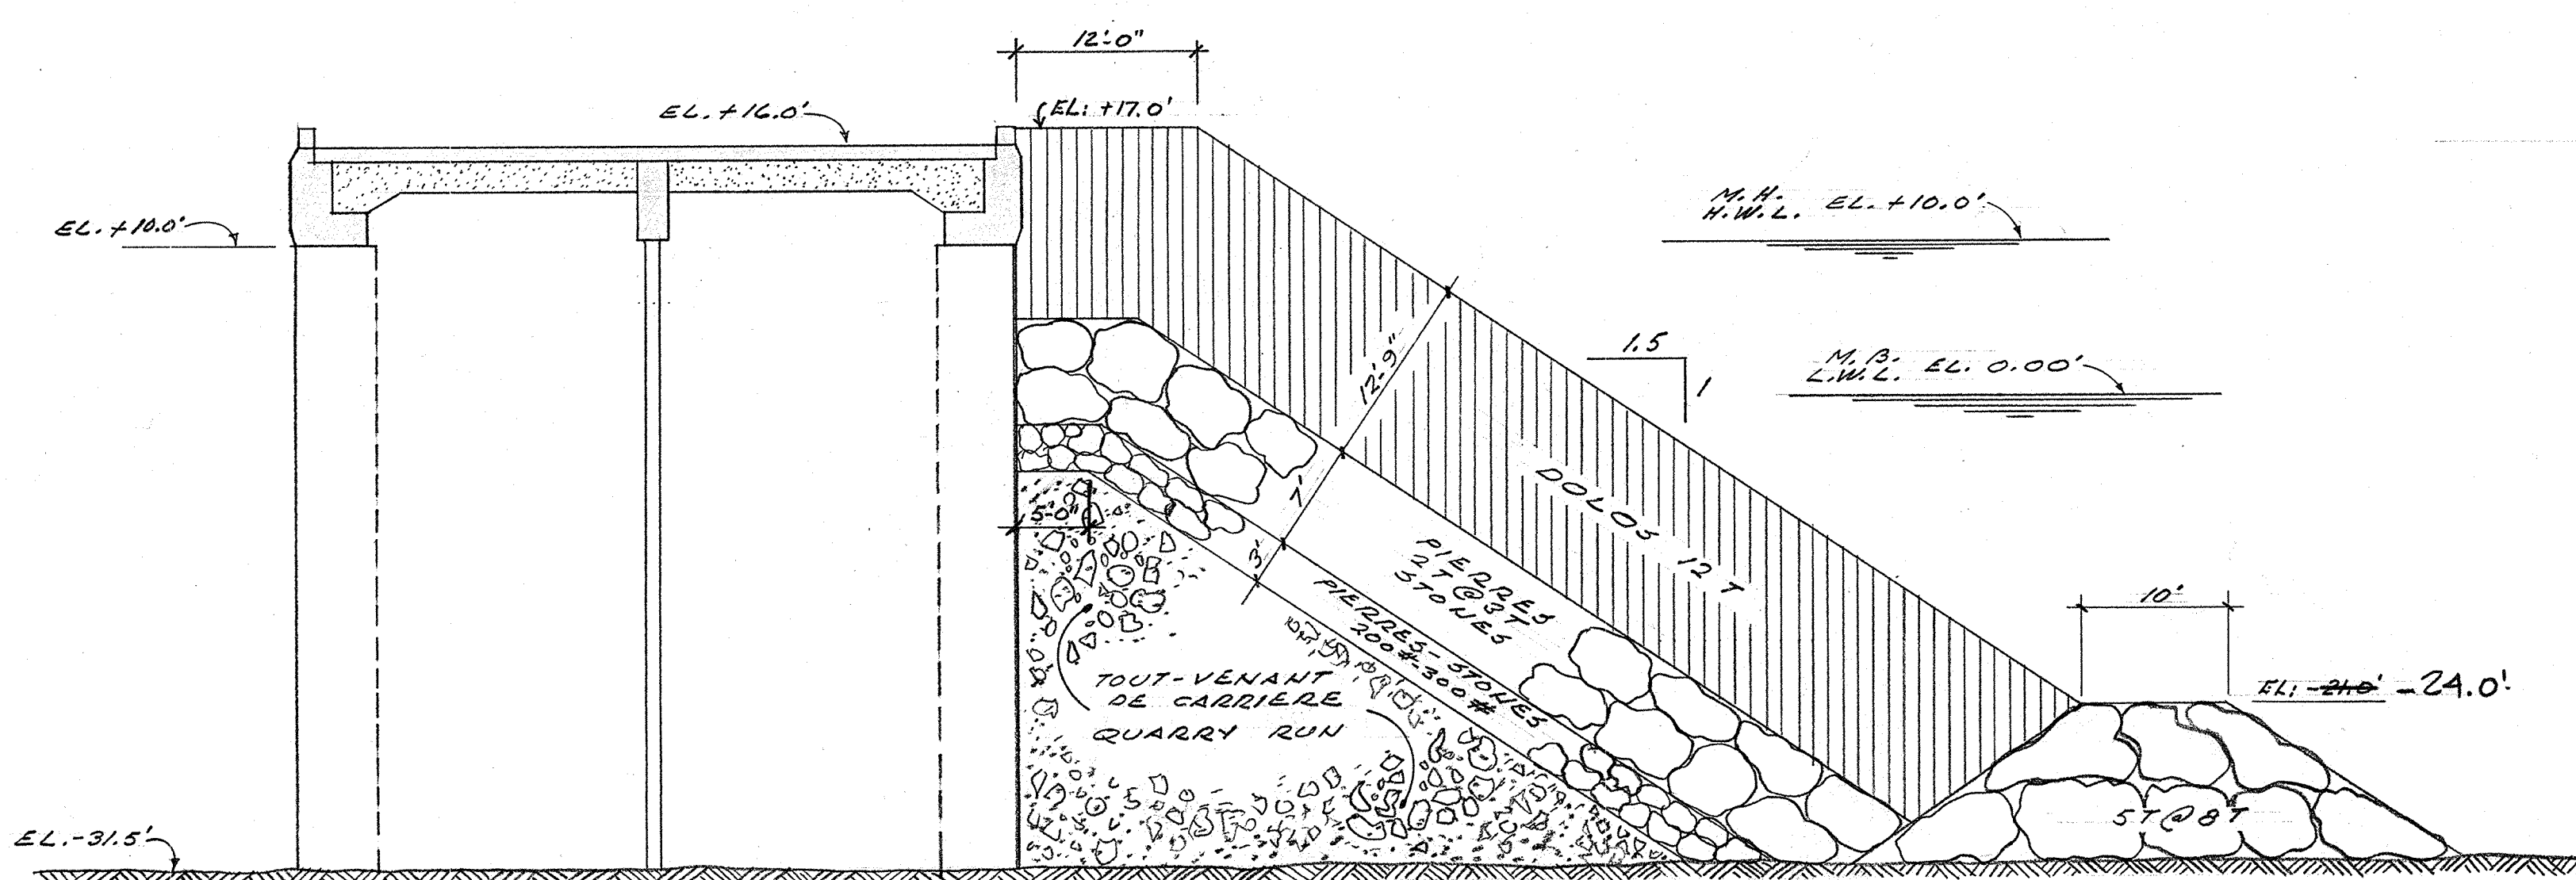

Public Works Canada Travaux publics Canada



A detail no.	détail no.
B location drawing no.	sur dessin no.
C drawing no.	dessin no.
revisions	date

PAR: J.M. MARQUIS, ING.
TEL QUE CONSTRUIT
AS BUILT
1978.09.13


project title titre du projet
QUAI GASPÉ CORPÉE
GASPÉ COPPER WHARF
MONT-LOUIS
CO. GASPÉ, QUEL.
REPARATIONS ET DOLOS
DOLOS & REPAIRS

drawing title titre du dessin
PROTECTION EN DOLOS
DOLOS PROTECTION


designed by conçu par	date	drawn by dessiné par	date	reviewed by examiné par	date	approved by approuvé par	date	Tender	Submission
R. Lefay, Ing.	28.4.77	G. M.	15 AVRIL 77		29/6/77			D.P.W. Project Manager	Administrateur de projets M.T.P.
project number no. du projet	030807	drawing no. dessin no.	M.13.13	125.134.197.2	2/3				

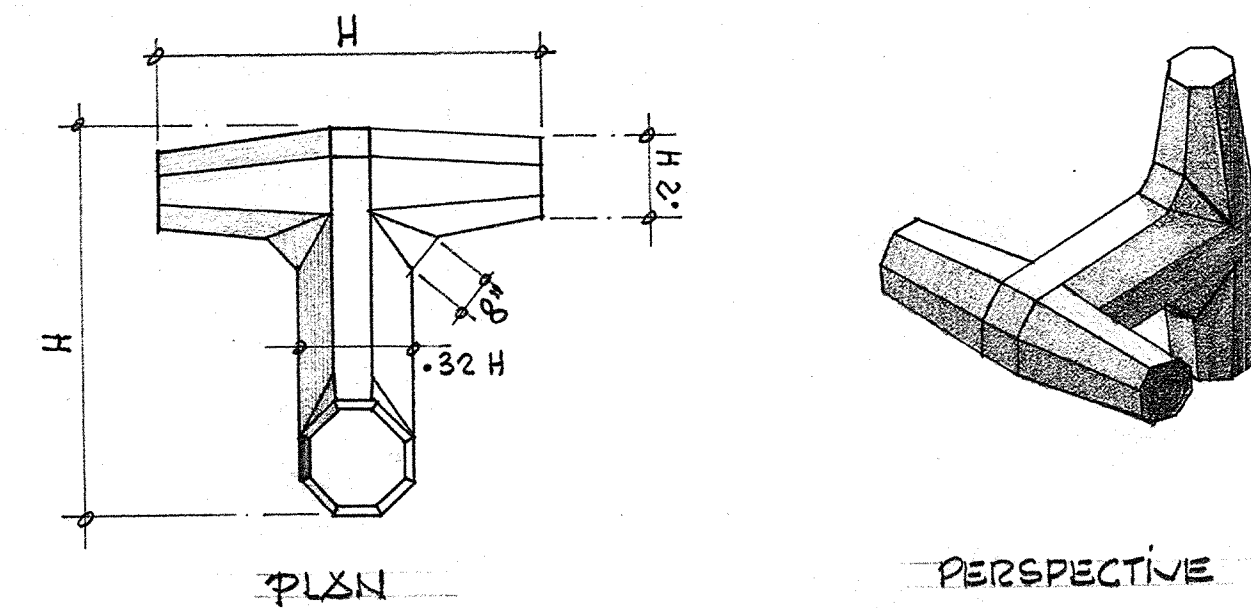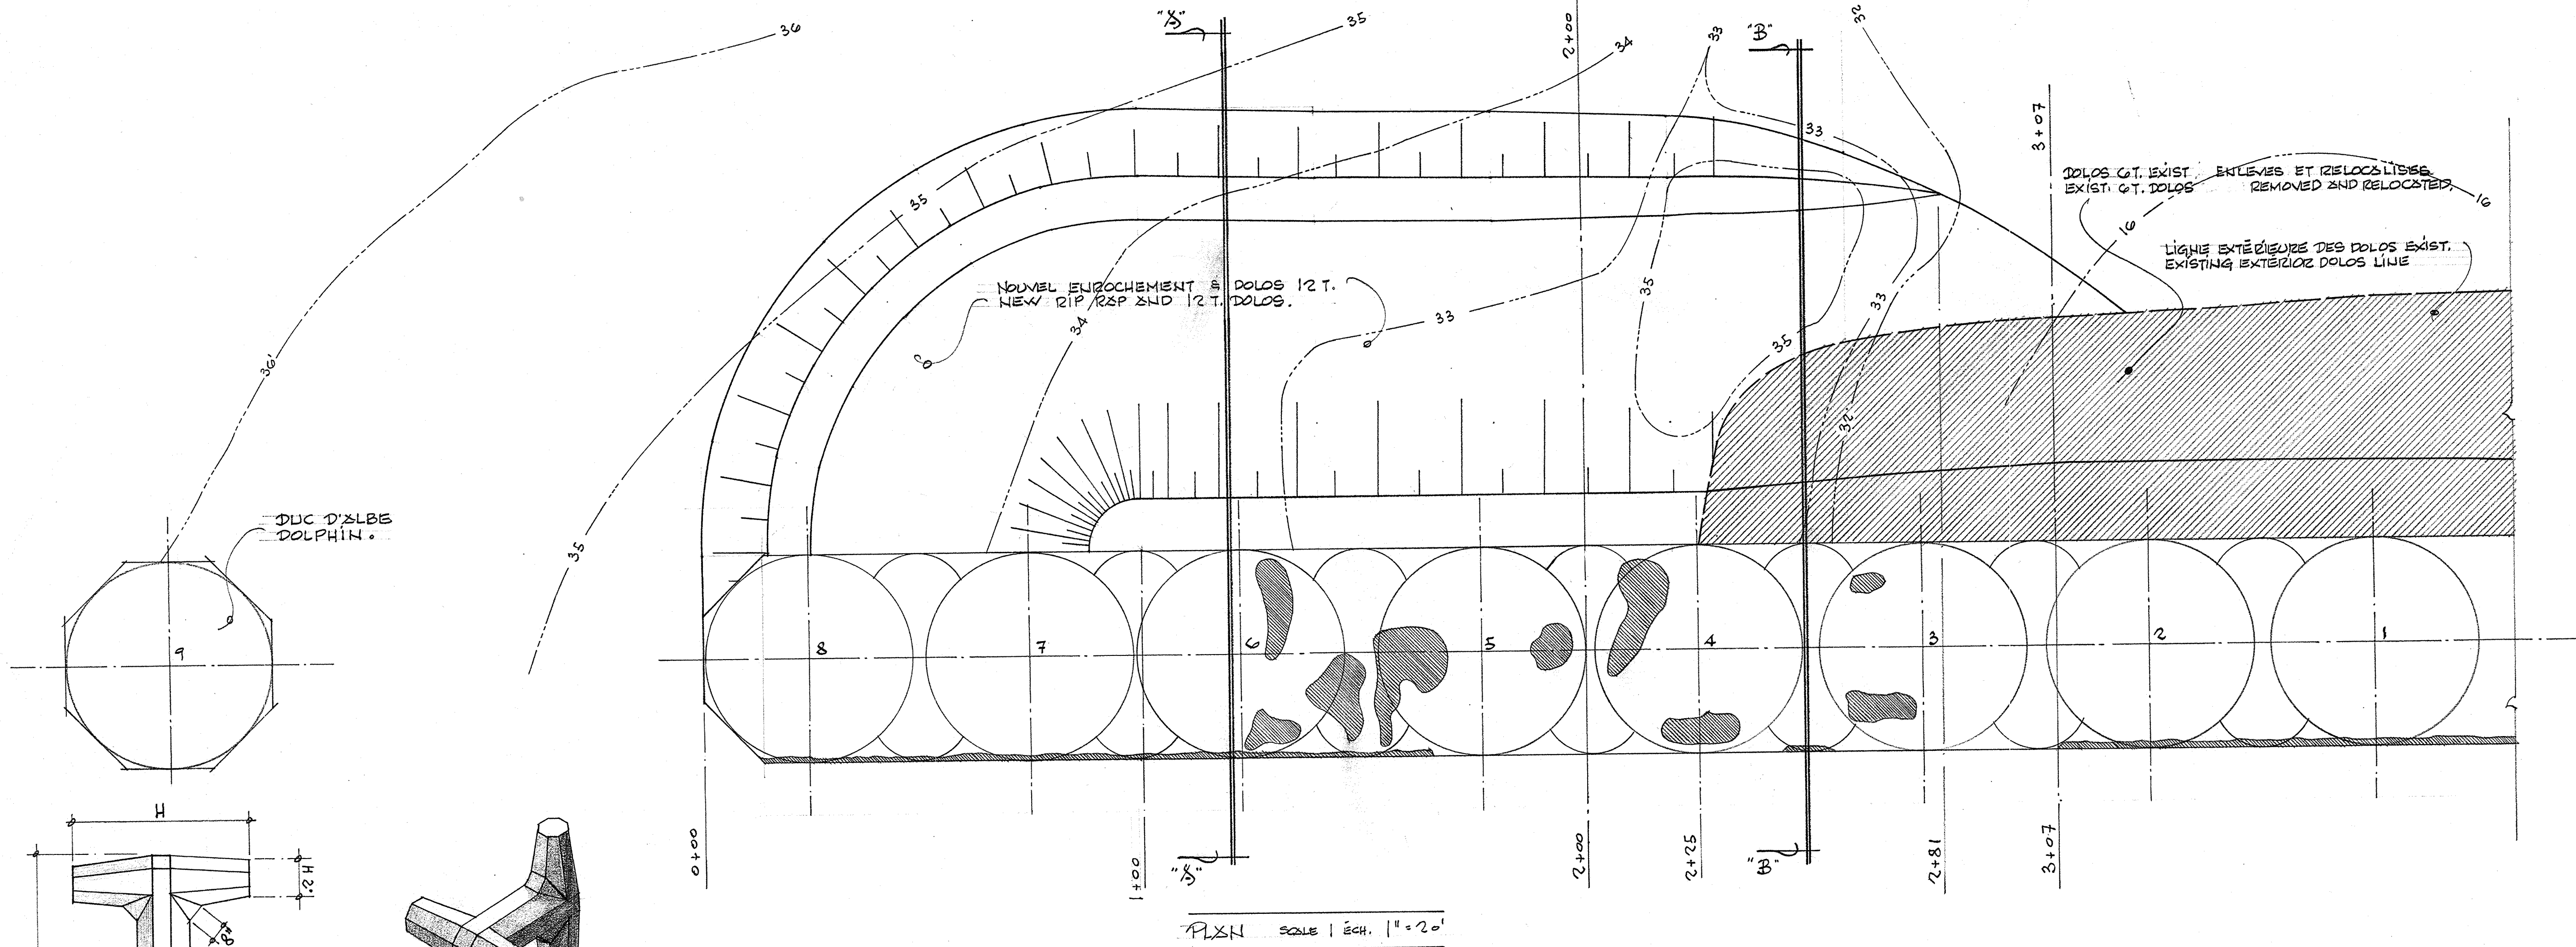

DOLOS TYPIQUE
TYPICAL DOLOS
 $V = 0.155 H^3$

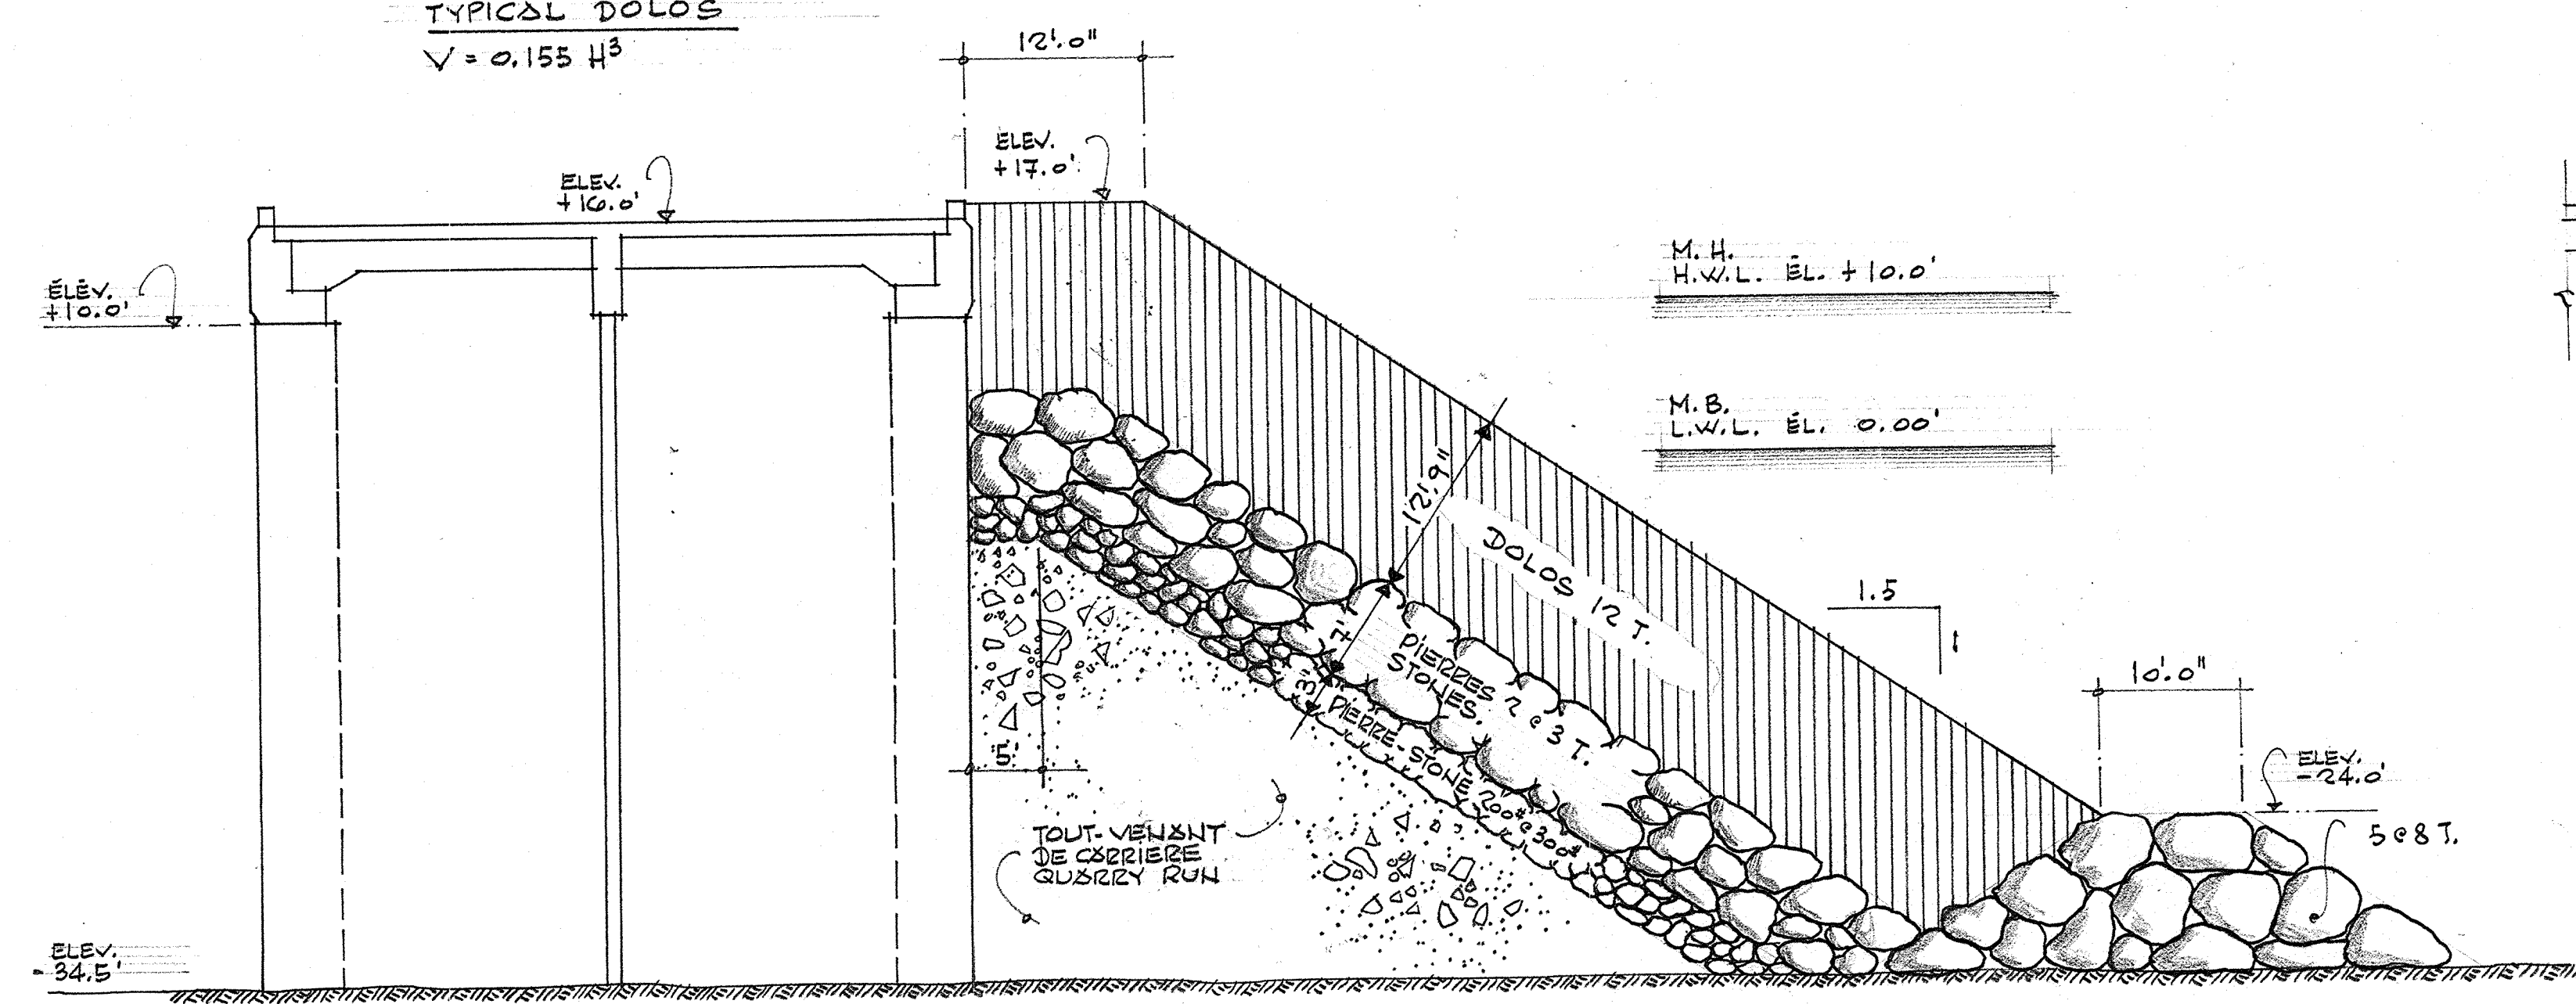

COUPE TYPIQUE
TYPICAL SECTION
ÉCHELLE 1" = 10' SCALE

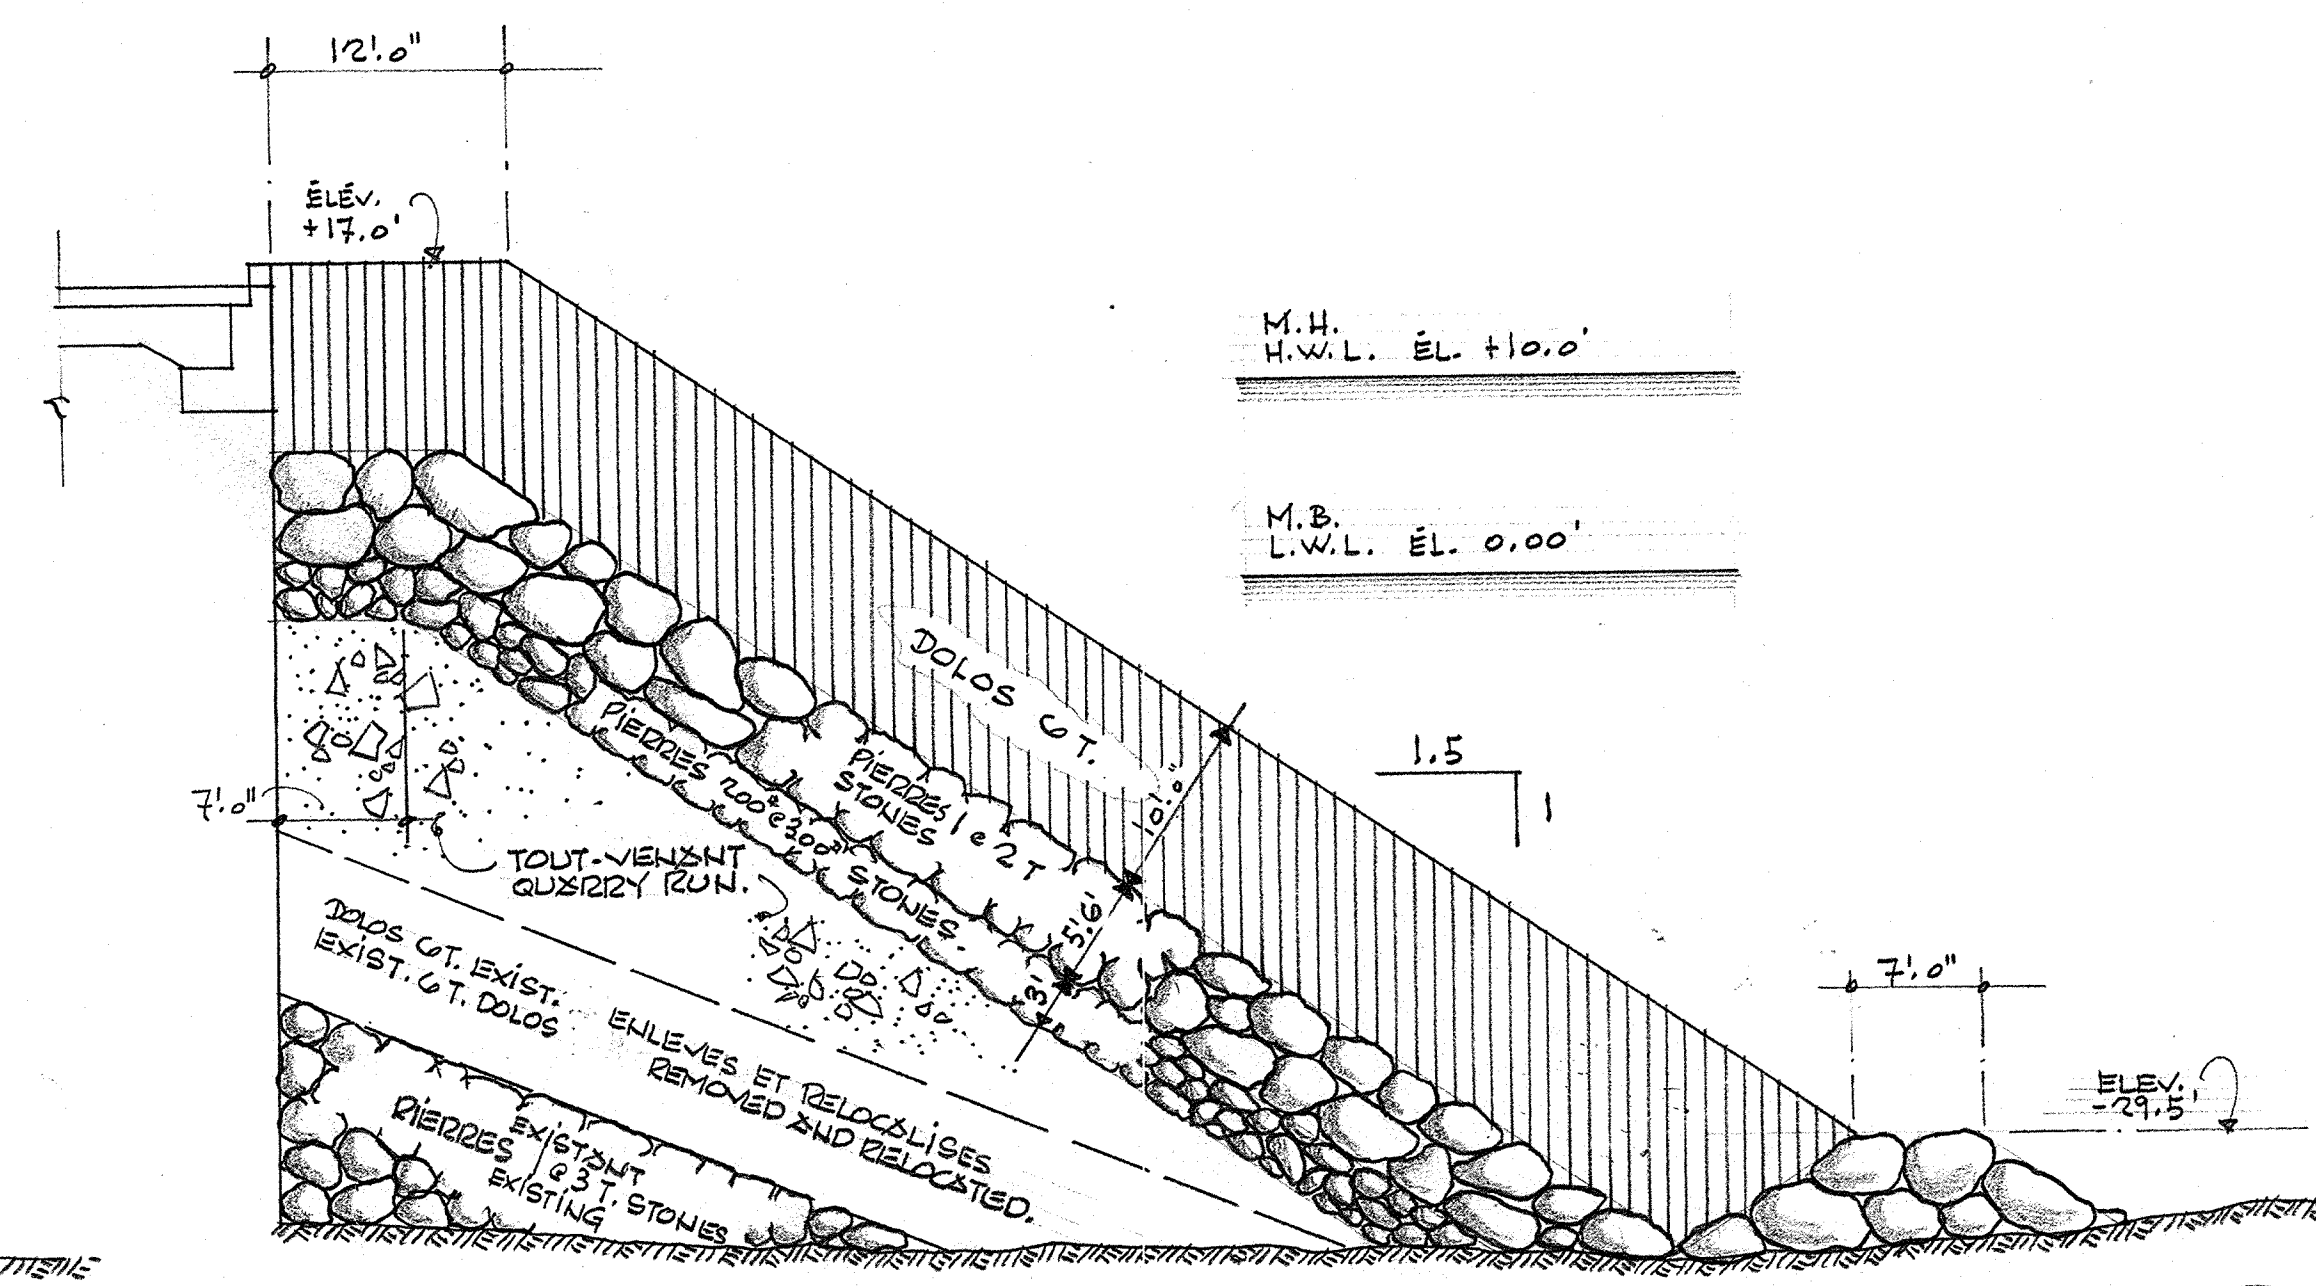

COUPE AU CHAÎNAGE 2+49
SECTION AT STATION 2+49
ÉCHELLE 1" = 10' SCALE

A detail no.	détail no.
B location drawing no.	sur dessin no.
C drawing no.	dessin no.
revisions	date

LES RÉVISIONS REPORTÉES
SUR CETTE FEUILLE SONT DUES
À UNE AUGMENTATION DE 3' ENTRE
LES ÉLEVATIONS DU RELEVÉ
INTÉRIEUR ET LES NIVEAUX
SCUELS.
DATE: 31 OCT. 77

PAR: J.M. MARQUIS, ING.
TEL QUE CONSTRUIT
AS BUILT
1978-03-15

project title
QUAI GASPÉ COPPER
GASPÉ COPPER WHARF.
MONT-LOUIS
CO. GASPÉ, QUÉ.
RÉPARATIONS ET DOLOS
DOLOS & REPAIRS.

drawing title
PROTECTION EN DOLOS
DOLOS PROTECTION

designed by	conçu par
date	
drawn by	dessiné par
date	
reviewed by	examiné par
date	
approved by	approuvé par
date	
Tender	Soumission
D.P.W. Project Manager	Administrateur de projets M.T.P.
project number	no. du projet

030807
drawing no.
M-19-18
125-124-197-R