



10TH FLOOR NORTH ABOVE CEILING SECURITY - NEW WORK
10ÈME ÉTAGE NORD TRAVAUX DE SÉCURITÉ AU-DESSUS DU PLAFOND - NOUVEAUX TRAVAUX

DRAWING NOTES / NOTES DU DESSIN

- ① **TYPICAL:**
PROVIDE BACK BOX C/W 21mm CONDUIT UP TO CEILING SPACE FOR NEW SECURITY DEVICES. SECURITY DEVICES TO BE SUPPLIED AND INSTALLED BY OTHERS. REFERENCE TYPICAL DOOR SECURITY HARDWARE DETAIL ON THIS DRAWING.
TITRE:
Fournir une boîte arrière, à aménager avec un conduit de 21mm et de montage vers le haut, jusqu'à l'espace de plafond accessible et ce, en vue d'un nouveau dispositif de sécurité, par d'autres tiers. Se reporter au détail typique de quincaillerie de sécurité de portes sur ce dessin.
- ② **TYPICAL:**
PROVIDE NEW PULL BOX, SIZE AS INDICATED. PULL BOX SHALL BE INSTALLED ON CEILING SLAB.
TITRE:
Fournir une nouvelle boîte de tirage, de taille tel qu'indiqué. Installer la boîte de tirage sur la dalle au plafond.
- ③ **TYPICAL:**
PROVIDE FIRE STOP AT ALL CONDUIT PENETRATIONS.
TITRE:
Fournir une traversée de recouvrement à toutes les pénétrations des conduits.
- ④ **TYPICAL:**
PROVIDE BACK BOX AND CONDUIT INFRASTRUCTURE AS INDICATED FOR NEW SECURITY CAMERAS. CAMERAS ARE TO BE SUPPLIED AND INSTALLED BY OTHERS.
TITRE:
Fournir une boîte arrière et l'infrastructure de conduit tel qu'indiqué pour les nouvelles caméras de sécurité. Nouvelles caméras, doivent être fournies et montées par d'autres tiers.

SECURITY CONDUIT REQUIREMENTS EXIGENCES DES CONDUITS DE SÉCURITÉ


1. SUPPLY AND INSTALL ALL CONDUITS AND PULL BOXES AS IDENTIFIED.
Fournir et installer tous les conduits et les boîtes de tirages tel qu'indiquées.
2. NEW CONDUIT TO INCLUDE PULL-STRING FOR USE BY DEPARTMENTAL REPRESENTATIVE.
LES NOUVEAUX CONDUITS DOIVENT INCLURE UN CORDON DE TRACÉ POUR L'UTILISATION PAR LE REPRÉSENTANT DU MINISTÈRE.
3. CONDUIT IS REQUIRED TO BE TAGGED WITH RED AND YELLOW ELECTRICAL TAPE, 150mm (6") FROM EVERY PULL BOX.
LES CONDUITS DOIVENT ÊTRE MARQUÉS EN ROUGE ET JAUNE, AVEC DU RUBAN ÉLECTRIQUE, 150mm (6") DE TOUTS LES BOÎTES DE TRACÉ.
4. ALL CONDUITS MUST BE CONNECTED BY USE OF COMPRESSION COUPLERS ONLY. TOUS LES CONDUITS DOIVENT ÊTRE RACCORDÉS PAR UTILISATION DE RACCORDS DE COMPRESSION.
5. ALL CORNERS MUST BE BENT, RIGHT ANGLE COUPLERS ARE NOT PERMITTED. TOUS LES COINS DOIVENT ÊTRE PLEÉS; LES RACCORDS À ANGLE DROIT NE SONT PAS PERMIS.
6. ALL PULL BOX COVERS MUST BE SECURED BY USE OF SPANNER HEAD MACHINE SCREWS.
TOUS LES COUVERCLES DES BOÎTES DE TRACÉ DOIVENT ÊTRE SÉCURISÉS AVEC L'UTILISATION DES VIS INADOUABLE DE TYPE "SPANNER/SNAKE EYE".

SECURITY LEGEND LÉGENDE DE SÉCURITÉ

| SYMBOL SYMBOLE | DESCRIPTION |
|-------------------|---|
| P1 | 6"x6" PULL BOX BOÎTE DE TRACÉ DE 6"x6" |
| P2 | 12"x12" PULL BOX BOÎTE DE TRACÉ DE 12"x12" |
| P3 | 18"x18" PULL BOX BOÎTE DE TRACÉ DE 18"x18" |

LINETYPE LEGEND LÉGENDE DES TYPES DE LIGNES

| SYMBOL SYMBOLE | DESCRIPTION |
|-------------------|--|
| --- | CONDUIT FOR DOOR SECURITY HARDWARE CONDUIT POUR LA QUINCAILLERIE DE SÉCURITÉ DE PORTE |
| --- | CONDUIT FOR CAMERAS CONDUIT POUR LES CAMÉRAS |

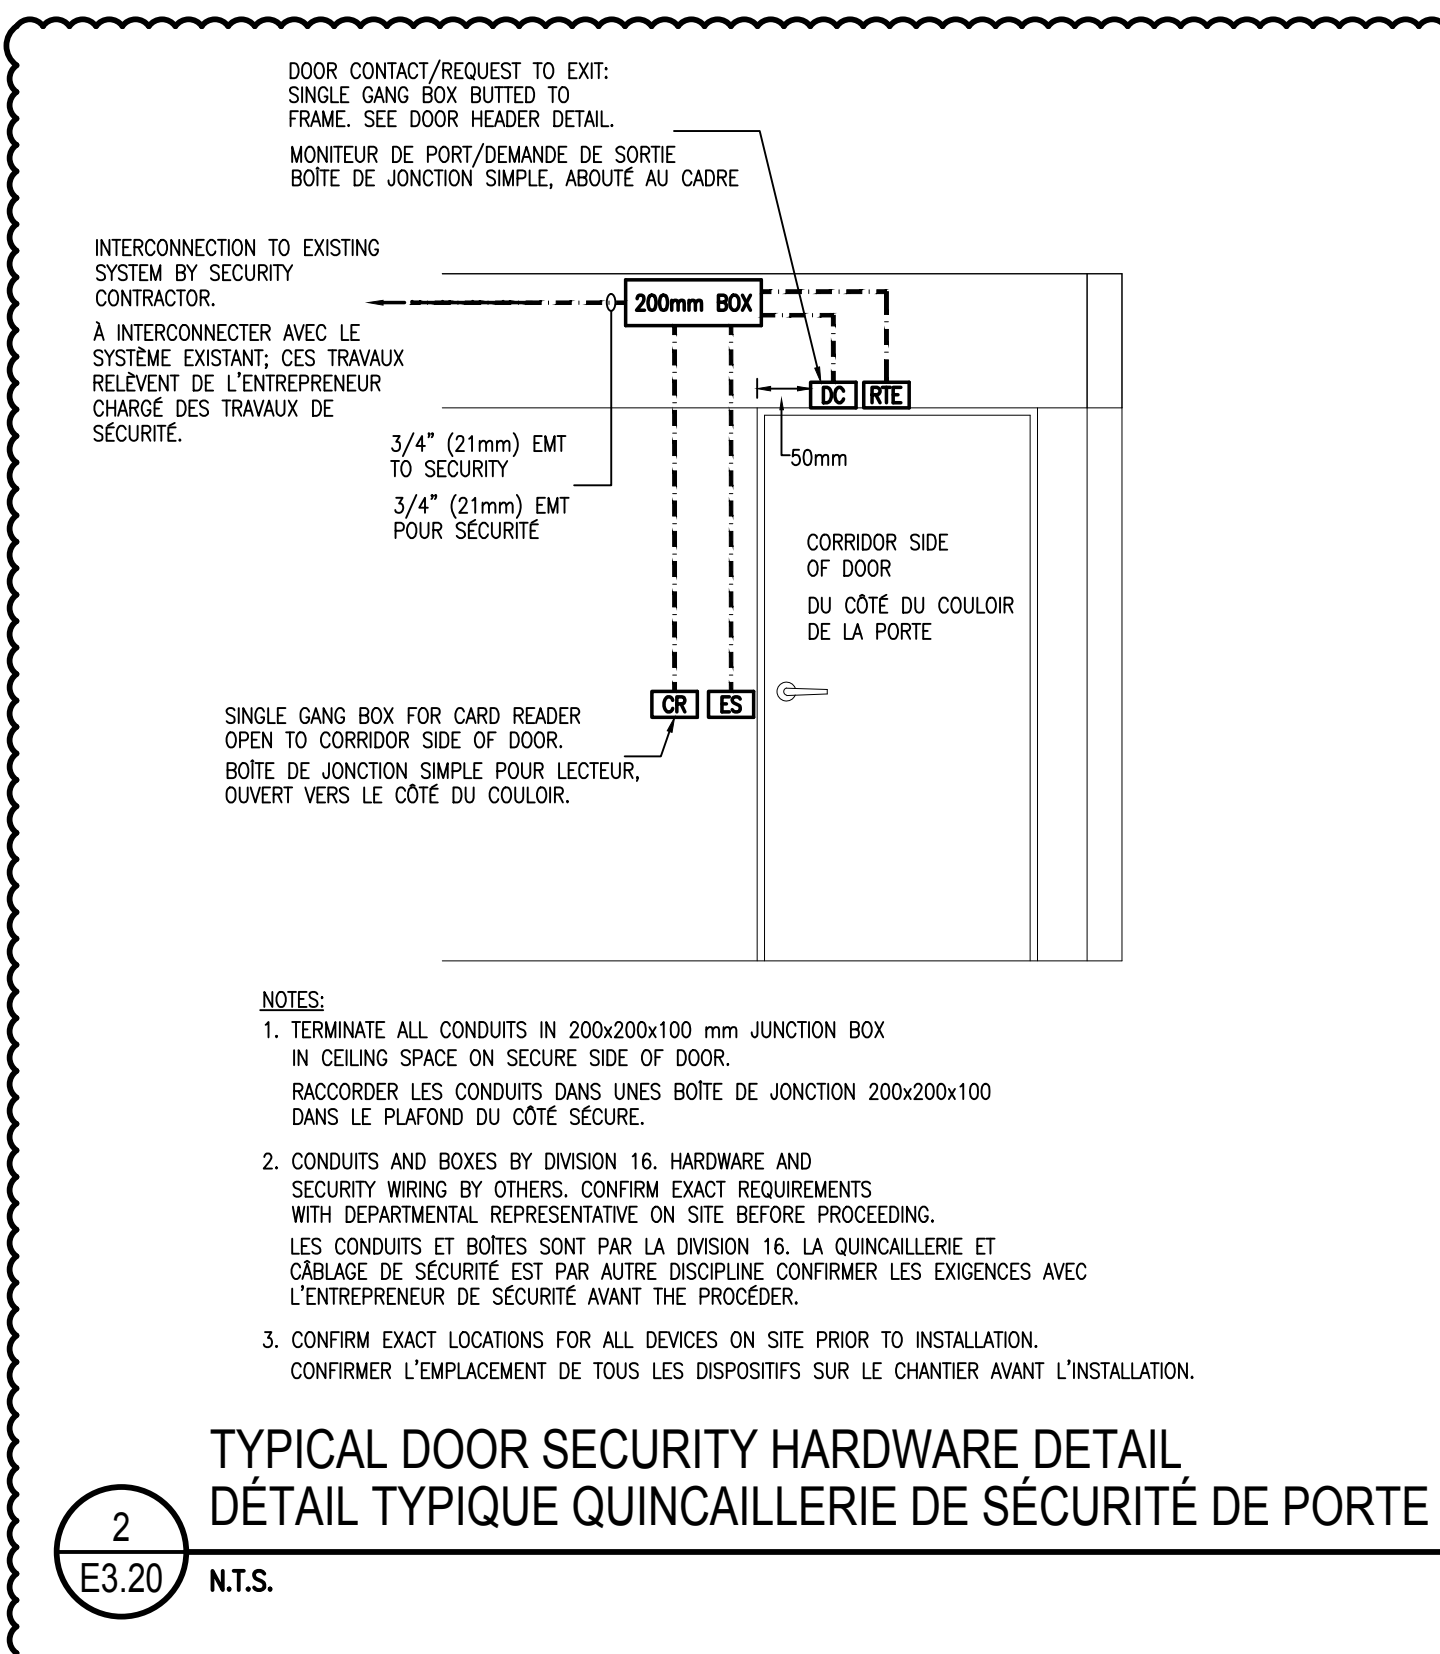

Public Works and Government Services Canada

Travaux publics et services gouvernementaux Canada

73 Breezehill Avenue North
Ottawa, ON K1Y 2H6
tel: 613.232.4499
fax: 613.232.4187
www.4te.ca

GOODKEY WEEDMARK & ASSOCIATES LIMITED
1688 Woodward Dr. 613 727-5111 Voice
Ottawa, Ontario 613 727-5115 Fax
Canada K2C 3B8 www.gwo.com Web
CMAA, Project: 2016-313

Contractor to verify all dimensions & conditions on site and immediately notify the departmental Representative of all discrepancies.

L'entrepreneur doit vérifier toutes les dimensions et conditions sur le site et aviser immédiatement le Représentant du Ministère de toute divergence.

| revisions | description | date |
|-----------|--|------------|
| 04 | ISSUED FOR TENDER / DOCUMENT DE SOUMISSION - REVISION | 2017/06/20 |
| 03 | ISSUED FOR TENDER / DOCUMENT DE SOUMISSION | 2017/05/19 |
| 02 | ISSUED FOR SEE REVIEW | 2017/03/15 |
| 01 | ISSUED FOR SEE REVIEW | 2017/02/15 |

| project | project |
|--|---------|
| PLACE DU CENTRE WP. 2.0 SWING SPACE FIT-UP MT. 2.0 AMÉNAGEMENT DE LOCAUX TRANSITOIRES 200 PROMENADE DU PORTAGE, GATINEAU, QC | |

| drawing | dessin |
|---|--------|
| 10TH FLOOR NORTH ABOVE CEILING SECURITY NEW WORK 10ÈME ÉTAGE NORD TRAVAUX DE SÉCURITÉ AU-DESSUS DU PLAFOND NOUVEAUX TRAVAUX | |

| | | | |
|-----------------|---------------------------|--------------|--|
| Designed By | A. GIRARD | Conçu par | |
| Date | JULY 2016 | (yyyy/mm/dd) | |
| Drawn By | E. DROUIN | Dessiné par | |
| Date | JULY 2016 | (yyyy/mm/dd) | |
| Reviewed By | R. BOVIN | Examiné par | |
| Date | JULY 2016 | (yyyy/mm/dd) | |
| Approved By | | Approuvé par | |
| Date | | (yyyy/mm/dd) | |
| Tender | MICHELLE DES BECQUETS | Submission | |
| Project Manager | Administrateur de projets | | |
| Project no. | No. du projet | | |
| | R.077222 | | |
| Drawing no. | No. du dessin | | |
| | E3.20 | | |