



Contractor to verify all dimensions
& conditions on site and immediately
notify the departmental Representative of
all discrepancies.

L'entrepreneur doit vérifier toutes les dimensions et conditions sur le site et aviser immédiatement le Représentant du Ministère de toute divergence.

04	ISSUED FOR TENDER-REVISION/DOCUMENT DE SOUMISSION – REVISIONS	2017/06/30
03	ISSUED FOR TENDER / DOCUMENT DE SOUMISSION	2017/05/19
02	ISSUED FOR 99% REVIEW	2017/03/30
01	ISSUED FOR 66% REVIEW	2017/02/30
revisions	description	date

A detail no.
no. du detail
 B location drawing no.
sur dessin no.
 C drawing no.
dessin no.


project	projet
---------	--------

**PLACE DU CENTRE
WP. 2.0 SWING SPACE
FIT-UP
MT. 2.0 AMÉNAGEMENT
DE LOCAUX
TRANSITOIRES**

drawing	dessin
---------	--------

10TH FLOOR NORTH
ABOVE CEILING
SECURITY NEW WORK
10ÈME ÉTAGE NORD
TRAVAUX DE SÉCURITÉ
AU-DESSUS DU PLAFOND
NOUVEAUX TRAVAUX


Designed By	A. GIRARD JULY 2016	Conçu par	(yyyy/mm/dd)
Date			
Drawn By	E. DROUIN JULY 2016	Dessiné par	(yyyy/mm/dd)
Date			
Reviewed By	R. BOIVIN JULY 2016	Examiné par	(yyyy/mm/dd)
Date			
Approved By		Approuvé par	
Date			
Tender		Soumission	
MICHELLE DES BECQUETS			
Project Manager	Administrateur de projets		
Project no.	No. du projet		
R.077222			
Drawing no.	No. du dessin		

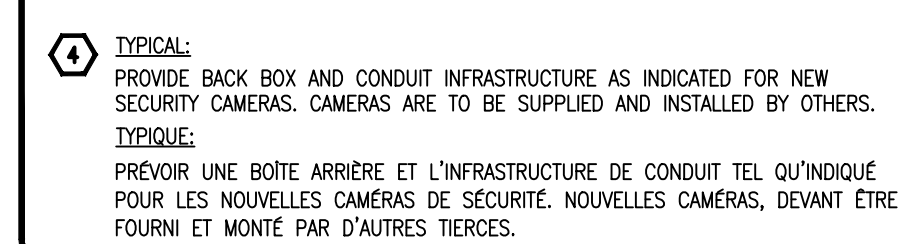

1. SUPPLY AND INSTALL ALL CONDUITS AND BOXES AS IDENTIFIED.
FOURNIR ET INSTALLER TOUS LES CONDUITS ET LES BOÎTES DE TRACES TEL QU'INDIQUÉS.
2. NEW CONDUIT TO INCLUDE PULL-STRING FOR USE BY DEPARTMENTAL REPRESENTATIVE.
LES NOUVEAUX CONDUITS DOIVENT INCLURE UN CORDON DE TRACÉ POUR L'UTILISATION PAR LE REPRÉSENTANT DU MINISTÈRE.
3. CONDUIT IS REQUIRED TO BE TAPPED WITH RED AND YELLOW ELECTRICAL TAPE, 150mm (6") FROM EVERY PULL BOX.
LES CONDUITS DOIVENT ÊTRE MARQUÉS EN ROUGE ET JAUNE AVEC DU RUBAN ÉLECTRIQUE, 150mm (6") DE TOUTES LES BOÎTES DE TRACES.
4. ALL CONDUITS MUST BE CONNECTED BY USE OF COMPRESSION COUPLERS ONLY.
TOUS LES CONDUITS DOIVENT ÊTRE RACCORCÉS PAR UTILISATION DE RACCORDS DE COMPRESSION.
5. ALL CORNERS MUST BE BENT, RIGHT ANGLE COUPLERS ARE NOT PERMITTED.
TOUS LES COINS DOIVENT ÊTRE PLEÉS, LES RACCORDES À ANGLE DROIT NE SONT PAS PERMIS.
6. ALL PULL BOX COVERS MUST BE SECURED BY USE OF SPANNER HEAD MACHINE SCREWS.
LES TOUTES LES COUVERCLES DES BOÎTES DE TRACES DOIVENT ÊTRE SÉCURISÉES AVEC L'UTILISATION DES VIS INVOLABLE DE TYPE "SPANNER/SWAGE DITE".

SYMBOL SYMBOLE	DESCRIPTION
P1	6"x6" PULL BOX BOÎTE DE TRACÉ DE 6"x6"
P2	12"x12" PULL BOX BOÎTE DE TRACÉ DE 12"x12"
P3	24"x24" PULL BOX BOÎTE DE TRACÉ DE 24"x24"

SYMBOL SYMBOLE	DESCRIPTION
—	CONDUIT FOR DOOR SECURITY HARDWARE CONDUIT POUR LA QUINCAILLERIE DE SÉCURITÉ DE PORTE
—	CONDUIT FOR CAMERAS CONDUIT POUR LES CAMÉRAS

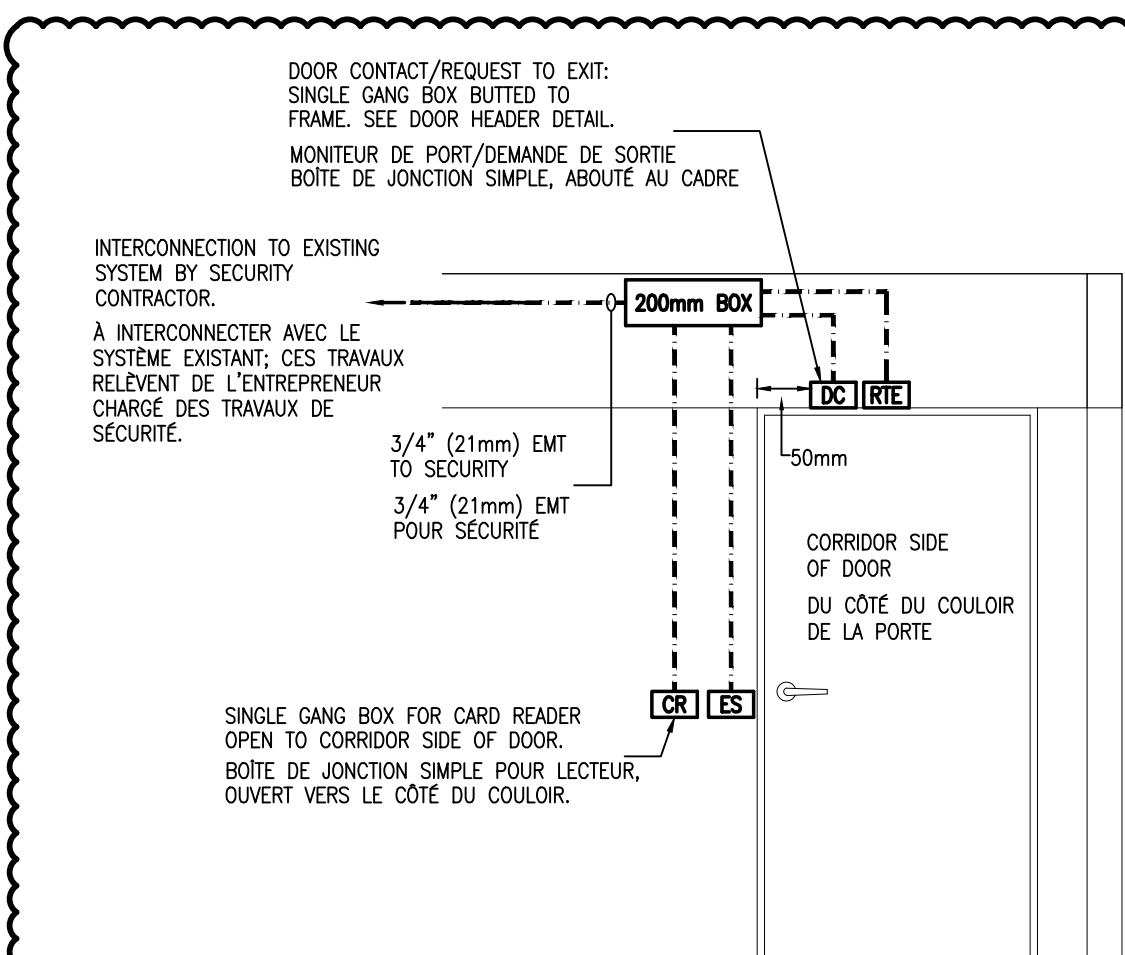

NOTES:

1. TERMINATE ALL CONDUITS IN 200x20x100 mm JUNCTION BOX IN CEILING SPACE ON SECURE SIDE OF DOOR.
RACCORDER LES CONDUITS DANS UNE BOÎTE DE JONCTION 200x20x100 DANS LE PLAFOND DU CÔTÉ SÛR.
2. CONDUITS AND BOXES BY DIVISION 16. HARDWARE AND SECURITY WIRING BY OTHERS. CONFIRM EXIST REQUIREMENTS WITH DEPARTMENTAL REPRESENTATIVE ON SITE BEFORE PROCEEDING.
LES CONDUITS ET BOÎTES SONT PAR LA DIVISION 16. LA QUINCAILLERIE ET CÂBLAGE DE SÉCURITÉ EST PAR AUTRE DISCIPLINE. CONFIRMER LES EXIGENCES AVEC L'ENTREPRENEUR DE SÉCURITÉ AVANT DE PROCÉDER.
3. CONFIRM EXIST LOCATIONS FOR ALL DEVICES ON SITE PRIOR TO INSTALLATION.
CONFIRMER L'EMPLACEMENT DE TOUS LES DISPOSITIFS SUR LE CHANTIER AVANT L'INSTALLATION.

TYPICAL DOOR SECURITY HARDWARE DETAIL
DÉTAIL TYPIQUE QUINCAILLERIE DE SÉCURITÉ DE PORTE