


1
E2.20
1:100

5TH FLOOR SOUTH ABOVE CEILING SECURITY - NEW WORK
5ÈME ÉTAGE SUD TRAVAUX DE SÉCURITÉ AU-DESSUS DU PLAFOND - NOUVEAUX TRAVAUX

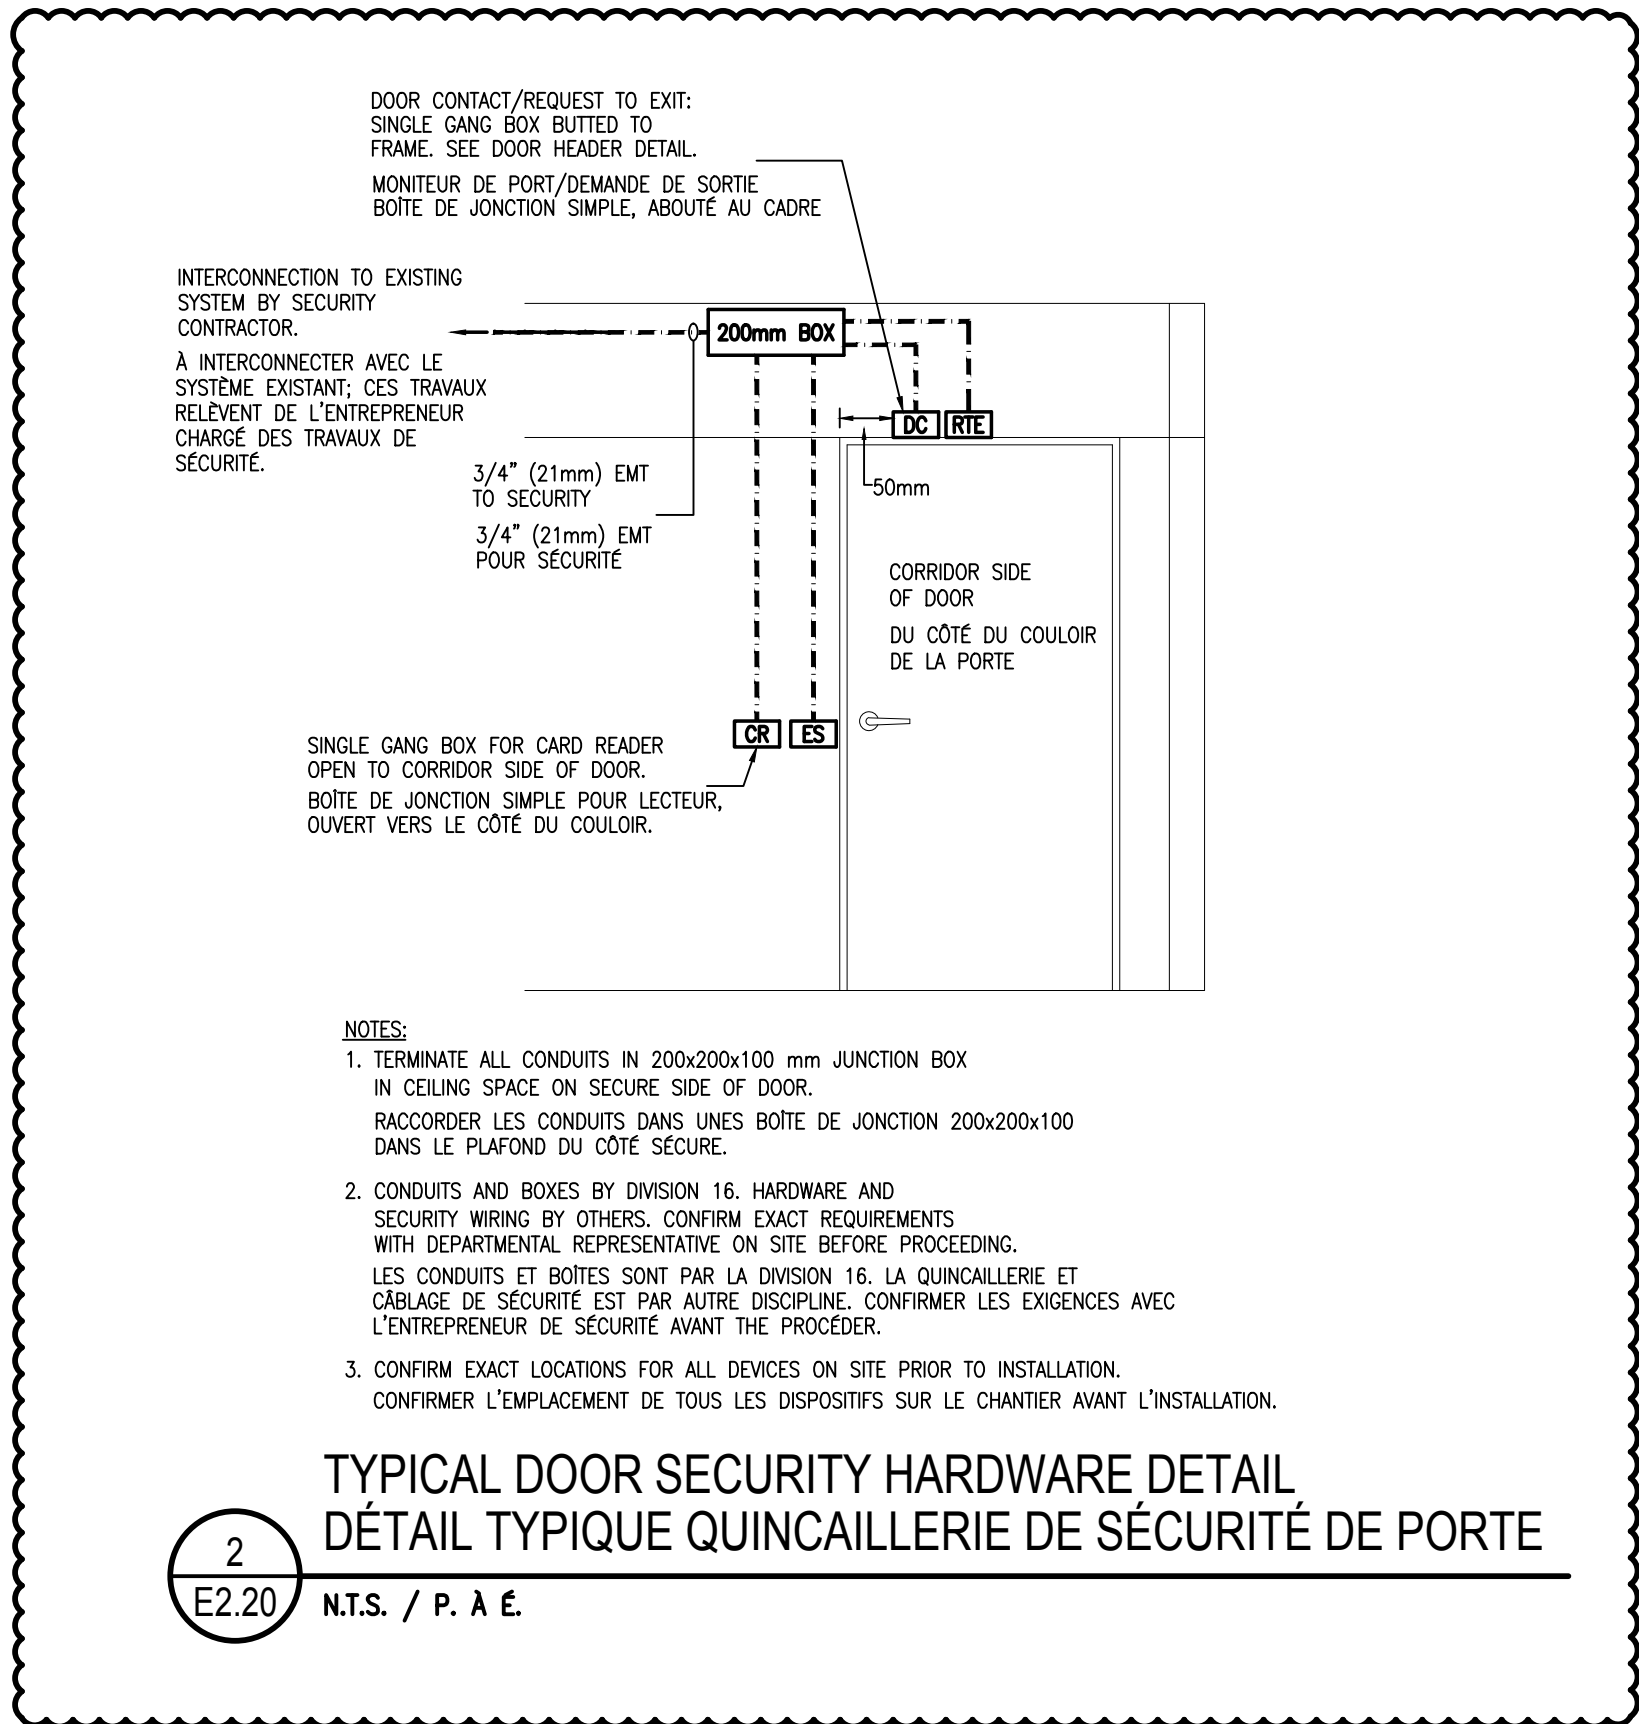

DRAWING NOTES / NOTES DU DESSIN

- ① **TYPICAL:**
PROVIDE BACK BOX 6"W/ 21mm CONDUIT UP TO CEILING SPACE FOR NEW SECURITY DEVICES. SECURITY DEVICES TO BE SUPPLIED AND INSTALLED BY OTHERS. REFERENCE TYPICAL DOOR SECURITY HARDWARE DETAIL ON DRAWING E2.20.
TYPIQUE:
PRÉVOIR UNE BOÎTE ARRIÈRE, À AMÉNAGER AVEC UN CONDUIT DE 21mm ET DE MONTER VERS LE HAUT, JUSQU'À L'ESPACE DE PLAFOND ACCESSIBLE ET CE, DU VUE D'UN NOUVEAU DISPOSITIF DE SÉCURITÉ, PAR D'AUTRES TIERS. SE REPORTER AU DÉTAIL TYPIQUE DE QUINCAILLERIE DE SÉCURITÉ DE PORTES SUR DESSIN E2.20.
- ② **TYPICAL:**
PROVIDE NEW PULL BOX, SIZE AS INDICATED. PULL BOX SHALL BE INSTALLED ON CEILING SLAB.
TYPIQUE:
FOURNIR UNE NOUVELLE BOÎTE DE TRACÉ, DE TAILLE TEL QU'INDIQUÉ, INSTALLÉ LA BOÎTE DE TRACÉ SUR LA DALE AU PLAFOND.
- ③ **TYPICAL:**
PROVIDE FIRE STOP AT ALL CONDUIT PENETRATIONS.
TYPIQUE:
FOURNIR UNE TRAVERSE DE RECOUPEMENT À TOUTES LES PÉNÉTRATIONS DES CONDUITS.
- ④ **TYPICAL:**
PROVIDE BACK BOX AND CONDUIT INFRASTRUCTURE AS INDICATED FOR NEW SECURITY CAMERAS. CAMERAS ARE TO BE SUPPLIED AND INSTALLED BY OTHERS.
TYPIQUE:
PRÉVOIR UNE BOÎTE ARRIÈRE ET L'INFRASTRUCTURE DE CONDUIT TEL QU'INDIQUÉ POUR LES NOUVELLES CAMÉRAS DE SÉCURITÉ. NOUVELLES CAMÉRAS, DEVANT ÊTRE FOURNIES ET MONTÉES PAR D'AUTRES TIERS.

SECURITY CONDUIT REQUIREMENTS EXIGENCES DES CONDUITS DE SÉCURITÉ

1. SUPPLY AND INSTALL ALL CONDUITS AND PULL BOXES AS IDENTIFIED.
FOURNIR ET INSTALLER TOUS LES CONDUITS ET LES BOÎTES DE TRACES TEL QU'INDIQUÉES.
2. NEW CONDUIT TO INCLUDE PULL-STRING FOR USE BY DEPARTMENTAL REPRESENTATIVE.
LES NOUVEAUX CONDUITS DOIVENT INCLURE UN CORDON DE TRACÉ POUR L'UTILISATION PAR LE REPRÉSENTANT DU MINISTÈRE.
3. CONDUIT IS REQUIRED TO BE TRACED WITH RED AND YELLOW ELECTRICAL TAPE, 152mm (6") FROM EVERY PULL BOX.
LES CONDUITS DOIVENT ÊTRE MARQUÉS EN ROUGE ET JAUNE AVEC DU RUBAN ÉLECTRIQUE, 152mm (6") DE TOUTS LES BOÎTES DE TRACES.
4. ALL CONDUITS MUST BE CONNECTED BY USE OF COMPRESSION COUPLERS ONLY. TOUS LES CONDUITS DOIVENT ÊTRE RACCORDÉS PAR L'UTILISATION DE RACCORDS DE COMPRESSION.
5. ALL CONDUITS MUST BE BENT; RIGHT ANGLE COUPLERS ARE NOT PERMITTED. TOUS LES CONDUITS DOIVENT ÊTRE PLIÉS; LES RACCORDS À ANGLE DROIT NE SONT PAS PERMIS.
6. ALL PULL BOX COVERS MUST BE SECURED BY USE OF SPANNER HEAD MACHINE SCREWS. TOUS LES COUVERCLES DES BOÎTES DE TRACES DOIVENT ÊTRE SÉCURISÉS AVEC L'UTILISATION DES VIS INAMOVABLE DE TYPE "SPANNER/SNAKE EYE".

SECURITY LEGEND LÉGENDE DE SÉCURITÉ

SYMBOL SYMBOLE	DESCRIPTION
P1	8"X8" PULL BOX BOÎTE DE TRACÉ DE 8"X8"
P2	12"X12" PULL BOX BOÎTE DE TRACÉ DE 12"X12"
P3	24"X24" PULL BOX BOÎTE DE TRACÉ DE 24"X24"

LINETYPE LEGEND LÉGENDE DES TYPES DE LIGNES

SYMBOL SYMBOLE	DESCRIPTION
---	CONDUIT FOR DOOR SECURITY HARDWARE CONDUIT POUR LA QUINCAILLERIE DE SÉCURITÉ DE PORTE
---	CONDUIT FOR CAMERAS CONDUIT POUR LES CAMÉRAS

Contractor to verify all dimensions & conditions on site and immediately notify the departmental Representative of all discrepancies.

L'entrepreneur doit vérifier toutes les dimensions et conditions sur le site et aviser immédiatement le Représentant du Ministère de toute divergence.

revisions	description	date
04	ISSUED FOR TENDER-REVISION/DRAWING DE SOUMISSION - RÉVISION	2017/06/20
03	ISSUED FOR TENDER / DOCUMENT DE SOUMISSION	2017/05/19
02	ISSUED FOR BEE REVIEW	2017/03/16
01	ISSUED FOR BEE REVIEW	2017/02/16

A	A detail no. no. du détail	A
C	B location drawing no. sur dessin no.	B
	C drawing no. dessin no.	C

project

PLACE DU CENTRE
WP. 2.0 SWING SPACE
FIT-UP
MT. 2.0 AMÉNAGEMENT
DE LOCAUX
TRANSITOIRES
200 PROMENADE DU PORTAGE, GATINEAU, QC

drawing

dessin

5TH FLOOR SOUTH
ABOVE CEILING
SECURITY NEW WORK
5ÈME ÉTAGE SUD
TRAVAUX DE SÉCURITÉ
AU-DESSUS DU PLAFOND
NOUVEAUX TRAVAUX

Designed By	A. GIRARD	Conçu par
Date	JULY 2016	(yyyy/mm/dd)
Drawn By	E. DROUIN	Dessiné par
Date	JULY 2016	(yyyy/mm/dd)
Reviewed By	R. BOIVIN	Examiné par
Date	JULY 2016	(yyyy/mm/dd)
Approved By		Approuvé par
Date		(yyyy/mm/dd)
Tender	MICHELLE DES BECQUETS	Submission
Project Manager		Administrateur de projets
Project no.		No. du projet
	R.077222	
Drawing no.		No. du dessin
	E2.20	