



RETURN BIDS TO:

RETOURNER LES SOUMISSIONS À:

**Bid Receiving - PWGSC / Réception des soumissions -
TPSGC**

11 Laurier St./11 rue Laurier

Place du Portage, Phase III

Core 0B2 / Noyau 0B2

Gatineau, Québec K1A 0S5

**SOLICITATION AMENDMENT
MODIFICATION DE L'INVITATION**

The referenced document is hereby revised; unless otherwise indicated, all other terms and conditions of the Solicitation remain the same.

Ce document est par la présente révisé; sauf indication contraire, les modalités de l'invitation demeurent les mêmes.

Comments - Commentaires

Vendor/Firm Name and Address

**Raison sociale et adresse du
fournisseur/de l'entrepreneur**

Issuing Office - Bureau de distribution

Construction Services Division/Division des services de
construction

140 O'Connor Street

140, rue O'Connor

Ontario

Ottawa

K1A 0S5

Title - Sujet Office Space Fit-up	
Solicitation No. - N° de l'invitation EP916-200166/A	Amendment No. - N° modif. 005
Client Reference No. - N° de référence du client 20200166	Date 2019-06-10
GETS Reference No. - N° de référence de SEAG PW-\$\$\$FG-368-77183	
File No. - N° de dossier fg368.EP916-200166	CCC No./N° CCC - FMS No./N° VME
Solicitation Closes - L'invitation prend fin at - à 02:00 PM on - le 2019-06-19	Time Zone Fuseau horaire Eastern Daylight Saving Time EDT
F.O.B. - F.A.B. Plant-Usine: <input type="checkbox"/> Destination: <input checked="" type="checkbox"/> Other-Autre: <input type="checkbox"/>	
Address Enquiries to: - Adresser toutes questions à: Dagenais, Nathalie	Buyer Id - Id de l'acheteur fg368
Telephone No. - N° de téléphone (613) 859-0695 ()	FAX No. - N° de FAX () -
Destination - of Goods, Services, and Construction: Destination - des biens, services et construction:	

Instructions: See Herein

Instructions: Voir aux présentes

Delivery Required - Livraison exigée	Delivery Offered - Livraison proposée
Vendor/Firm Name and Address Raison sociale et adresse du fournisseur/de l'entrepreneur	
Telephone No. - N° de téléphone Facsimile No. - N° de télécopieur	
Name and title of person authorized to sign on behalf of Vendor/Firm (type or print) Nom et titre de la personne autorisée à signer au nom du fournisseur/ de l'entrepreneur (taper ou écrire en caractères d'imprimerie)	
Signature	Date

Solicitation No. - N° de l'invitation
EP916-200166/A

Amd. No. - N° de la modif.
005

Buyer ID - Id de l'acheteur
fg368

Client Ref. No. - N° de réf. du client
20200166

File No. - N° du dossier
fg368EP916-200166/A

CCC No./N° CCC - FMS No./N° VME
R.0100325

THE AMENDMENT NO.005 IS RAISED FOR THE FOLLOWING REASON;

A - To issue Addendum No.005 attached

B- To answer Question to Bidders (Q&A's)

B- To answer Question to Bidders (Q&A's)

(Q14) Please provide the number of data cables required per desk so that we can size the wiremold/connectrac properly.

(A14) Shared Services Canada states they will provide 1 cable per desk.

(Q15) Please provide who the manufacturer is for the existing lighting controls, so that we can provide consistency throughout the building

(A15) There is no specified requirement for lighting control consistency throughout the building.

See Section 25 05 01 EMCS: General Requirements for designated Controls Contractor.

See also Section 25 90 01, EMCS: SITE REQUIREMENTS, APPLICATIONS AND SYSTEMS SEQUENCES OF OPERATION, 3.1

See also Electrical Drawing E100, Drawing note #5.

ALL OTHER TERMS AND CONDITIONS REMAIN UNCHANGED

ADDENDUM No. 5

Project No: R.100325.004

Page 1 of 1
DATE: June 7, 2019

ADDENDUM No. 5

Project Number: R.100325.004

The following changes in the bid documents are effective immediately. This addendum will form part of the contract documents.

SPECIFICATIONS**1. Section 09 63 40 STONE**

- .1 Refer to subsection 3.11 SCHEDULE **ADD** the following:
- .3 Three existing stone slabs stair treads at landing in Queen Street Lantern to be reset"

DRAWINGS**1. A112 LEVEL 2 DEMOLITION DETAIL PLANS**



- .1 Refer to detail 1/A112 and attached SK1-ADD5

2. A121 LEVEL C2 CONSTRUCTION PLAN

- .1 Refer to drawing note 10. **ADD** the following.
"Lift existing nominally 80mm thick stone slab, chip out existing mortar, apply new mortar and reset."
- .2 Refer to detail 1/121 and attached SK2- ADD5

3. E200 LEVEL 2 ELECTRICAL: DRAWING LIST, LEGENDS AND DRAWING

- .1 Add to the Legend notes for Type A and B Aluminum Raceways the following;
"Shared Services Canada states they will provide one telecommunications cable per desk."

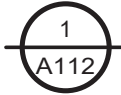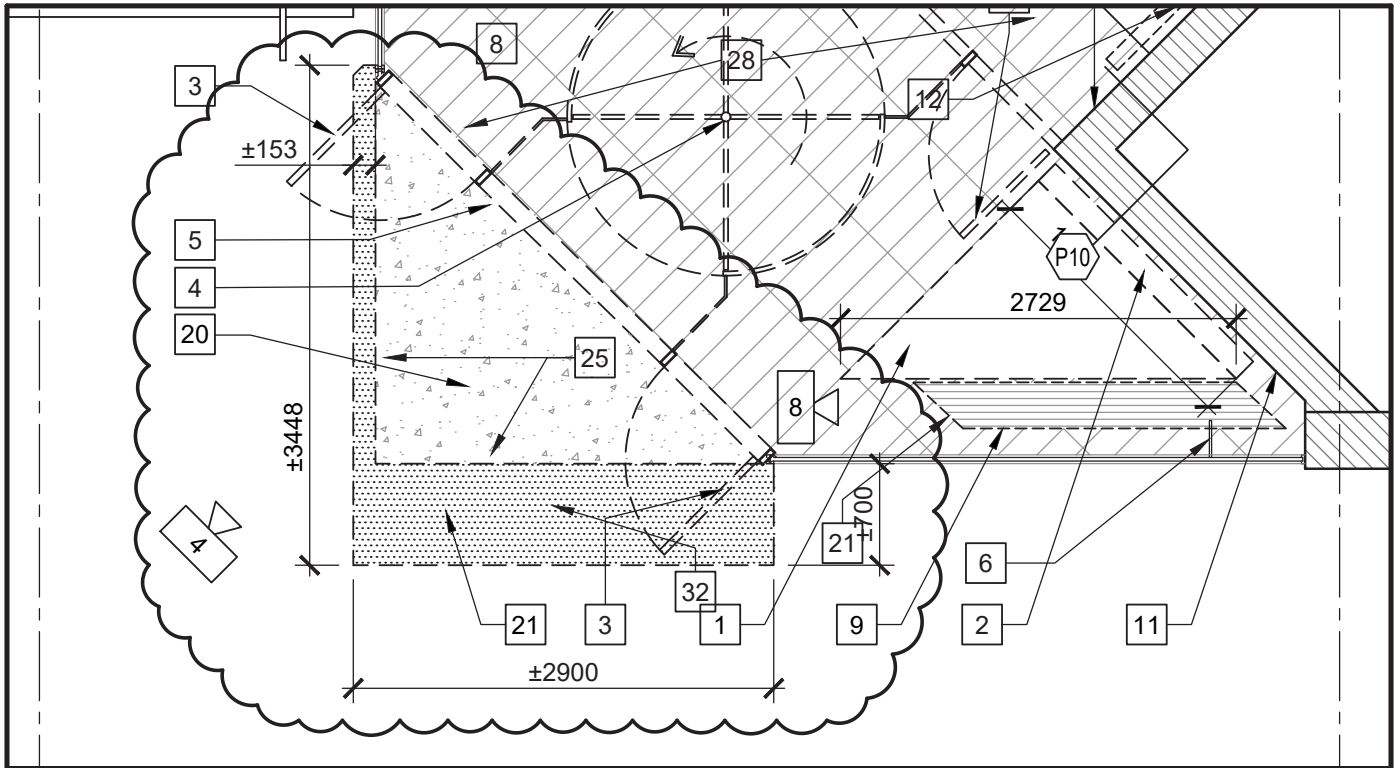

DÉMOLITION

PLAN D'ÉTAGE PARTIEL - SUD-OUEST



SCALE / ÉCHELLE 1:50



NOTES DU DESSIN, A112

NOTES DE DESSIN RÉVISÉES ET SUPPLÉMENTAIRES SUR LE DESSIN A112

- 20. AJOUTER À LA NOTE 20: " LA SURFACE DES DALLES EST DE 3.5M2
- 21. EXTENSION DU PAVAGE DE BETON EXTERIEUR EXISTANT POUR LE RETRAIT
- 22. LORS DES TRAVAUX DE DÉMOLITION, EXAMINER L'ÉTAT DES OUVRAGES CONSTRUITS ET EN FAIRE RAPPORT AU REPRÉSENTANT DU MINISTÈRE.

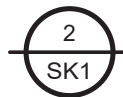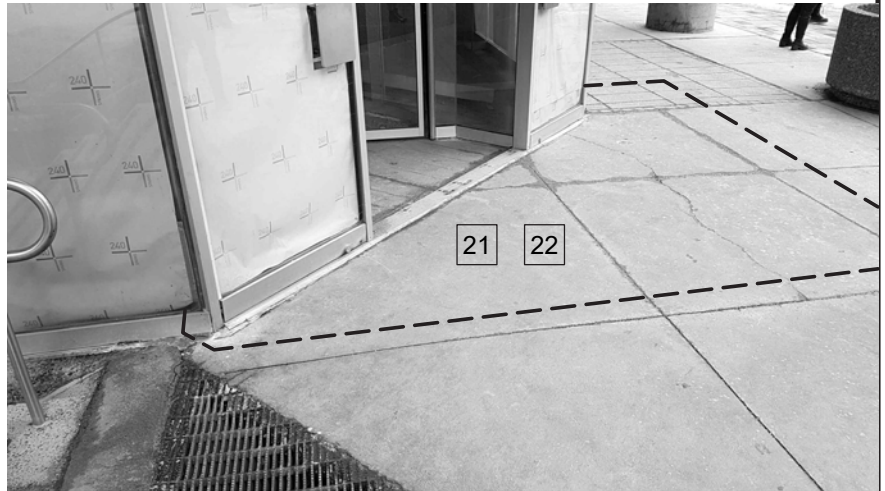

PAVAGE VUE SUD-OUEST

SCALE / ÉCHELLE N/A

project **ÉDIFICE C.D. HOWE**
NIVEAU C2
RÉAMÉNAGEMENT
235, RUE QUEEN, OTTAWA, ONTARIO

project

Designed By	DL	Conçu par	
Date	2019/06	(yyyy/mm/dd)	
Drawn By	BB	Dessiné par	
Date	2019/06	(yyyy/mm/dd)	
Reviewed By	DL	Examiné par	
Date	2019/06	(yyyy/mm/dd)	
Approved By		Approuvé par	
Date		(yyyy/mm/dd)	
Tender		Soumission	
Project Manager	ISMAT BEGUM	Administrateur de projets	




Publics Works and Government Services Canada
Travaux publics et services gouvernementaux Canada

Canada

drawing **DÉTAIL - 1/A112**
(PARTIEL & CORRIGÉ)
PHOTO 2/ADD1-SK1

dessin

Project no.	No. du projet
R.100325.004	
Drawing no.	No. du dessin
SK1 - ADD5	

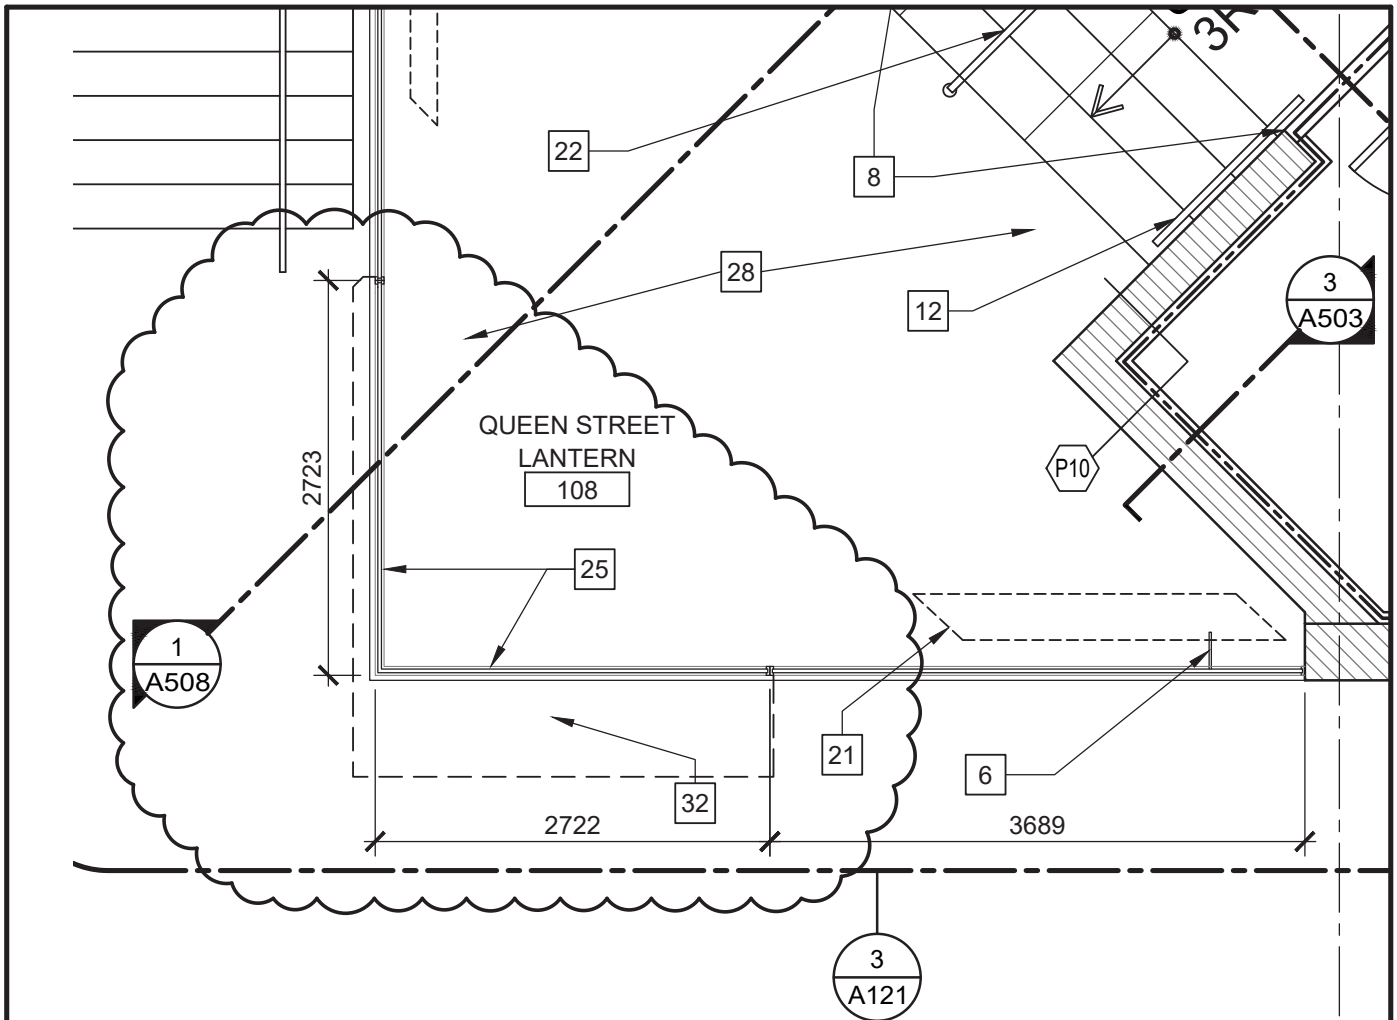




LEVEL C2 CONSTRUCTION FLOOR PLAN

SCALE / ÉCHELLE 1:50

DRAWING NOTES, A121

REVISED & SUPPLEMENTAL DRAWING NOTES TO DRAWING A121

32. REPLACE REMOVED CONCRETE EXTERIOR PAVING WITH MATCHING CONSTRUCTION. AREA = +/- 2.5M². ASSUME UP TO 125mm THICK CONCRETE SIDEWALK WITH WELDED WIRE MESH ON 100mm COMPACTED GRAVEL BED. PROVIDE HAND TOOLED CONTRACTION JOINTS TO ALIGN WITH EXISTING. FILL GAP NEXT TO WALL WITH EXTERIOR JOINT COMPOUND.

<div>project</div> <div>C.D. HOWE BLDG. LEVEL C2 FIT-UP 235 QUEEN ST., OTTAWA, ONTARIO</div>		<div>project</div> <table><tr><td>Designed By</td><td>DL</td><td>Conçu par</td><td></td></tr><tr><td>Date</td><td>2019/06</td><td>(yyyy/mm/dd)</td><td></td></tr><tr><td>Drawn By</td><td>BB</td><td>Dessiné par</td><td></td></tr><tr><td>Date</td><td>2019/06</td><td>(yyyy/mm/dd)</td><td></td></tr><tr><td>Reviewed By</td><td>DL</td><td>Examiné par</td><td></td></tr><tr><td>Date</td><td>2019/06</td><td>(yyyy/mm/dd)</td><td></td></tr><tr><td>Approved By</td><td></td><td>Approuvé par</td><td></td></tr><tr><td>Date</td><td></td><td>(yyyy/mm/dd)</td><td></td></tr><tr><td>Tender</td><td></td><td>Soumission</td><td></td></tr><tr><td>Project Manager</td><td>ISMAT BEGUM</td><td>Administrateur de projets</td><td></td></tr></table>		Designed By	DL	Conçu par		Date	2019/06	(yyyy/mm/dd)		Drawn By	BB	Dessiné par		Date	2019/06	(yyyy/mm/dd)		Reviewed By	DL	Examiné par		Date	2019/06	(yyyy/mm/dd)		Approved By		Approuvé par		Date		(yyyy/mm/dd)		Tender		Soumission		Project Manager	ISMAT BEGUM	Administrateur de projets		<table><tr><td><div></div><div>Publics Works and Government Services Canada</div></td><td><div>Travaux publics et services gouvernementaux Canada</div></td></tr><tr><td colspan="2"><div>Canada</div></td></tr><tr><td>Project no.</td><td>No. du projet</td></tr><tr><td colspan="2">R.100325.004</td></tr><tr><td>Drawing no.</td><td>No. du dessin</td></tr><tr><td colspan="2">SK2 - ADD5</td></tr>
<div>drawing</div> <div>DETAIL - 1/A121 (PARTIAL & REVISED) SK2 - ADD5</div>		<div>dessin</div>	