


TYPE 1 (2 REQ.)

TYPE 2 (1 REQ.)

SUPPORTS POUR GRILLE À REBUTS
TRASH RACK BRACKETS

ÉCH./SCALE 1:25

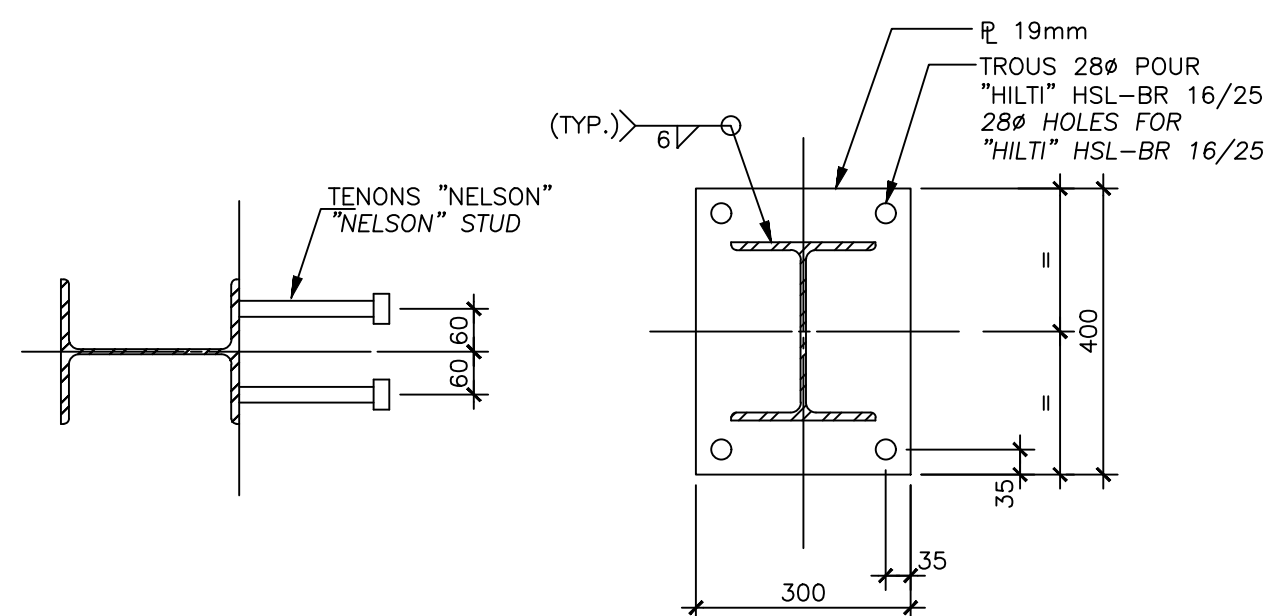

COUPE
SECTION


39B

ÉCH./SCALE 1:10

COUPE
SECTION


39C

ÉCH./SCALE 1:10

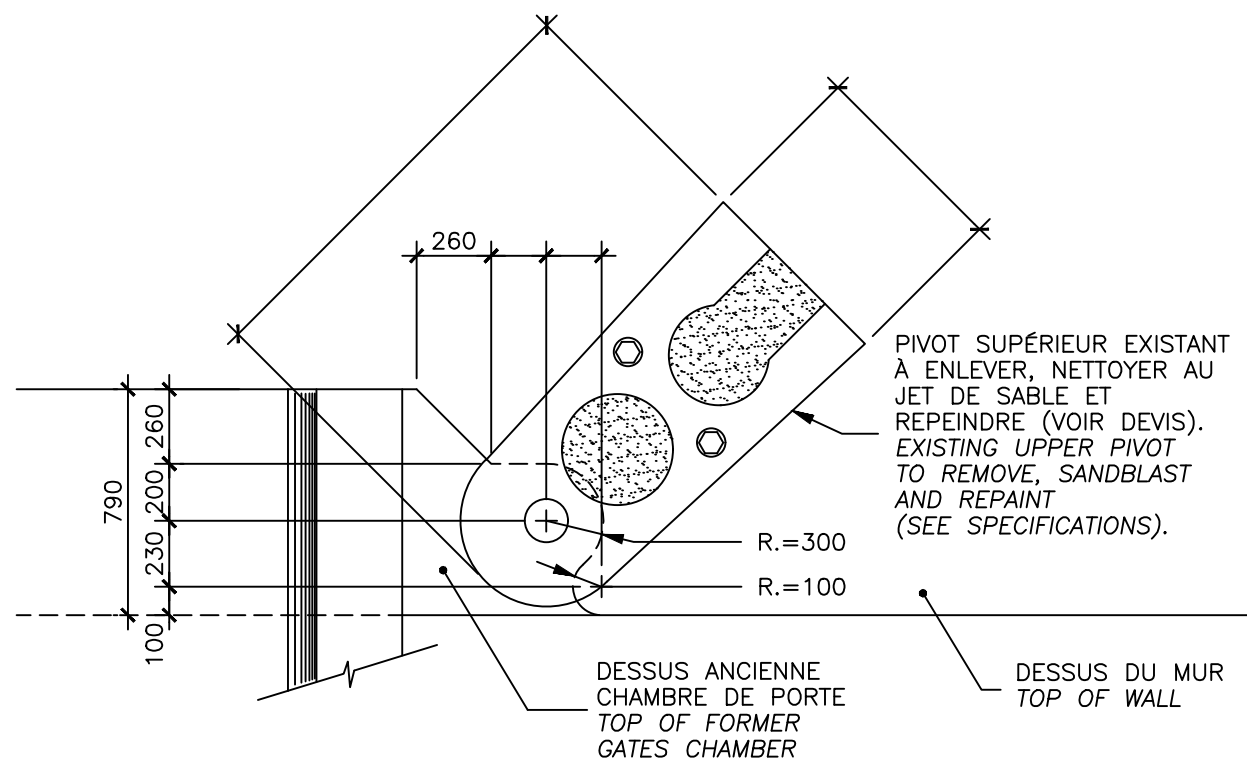

DÉTAIL DES PIVOTS À RESTAURER
DETAIL OF PIVOTS TO RESTORE

ÉCH./SCALE 1:25

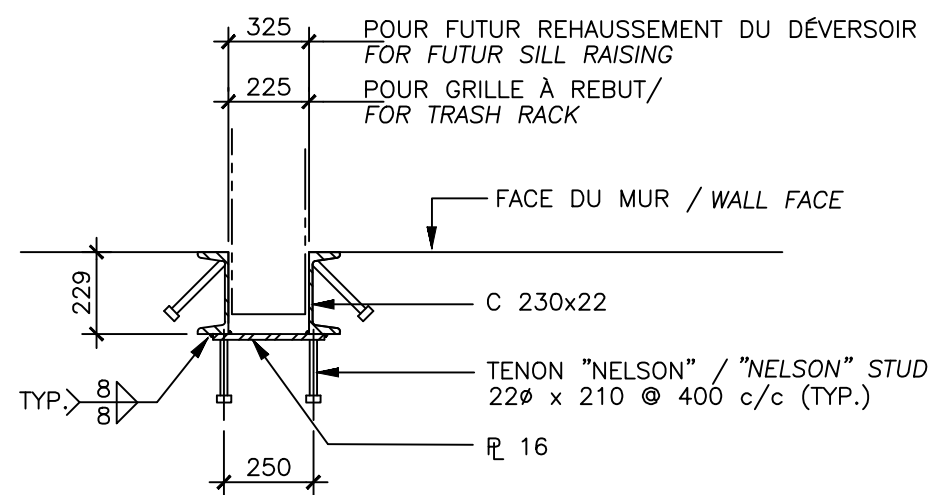


RAINURES POUR GRILLE À REBUT
TRASH RACK SLOT

DETAIL

39D

ÉCH./SCALE 1:20

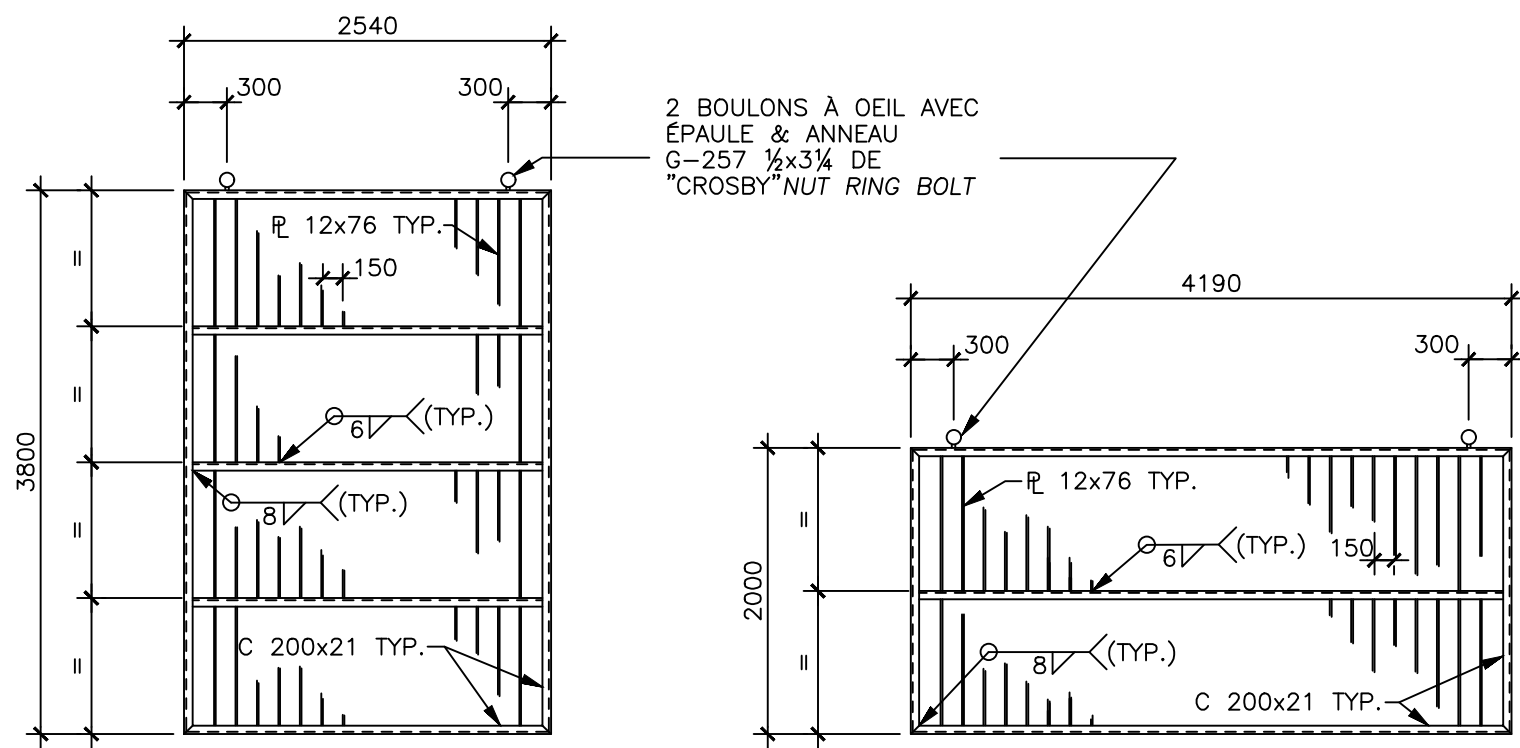


TYPE "A" (2 REQ.)

TYPE "B" (2 REQ.)

GRILLE À REBUT / TRASH RACK (GALV.)

ÉCH./SCALE 1:50

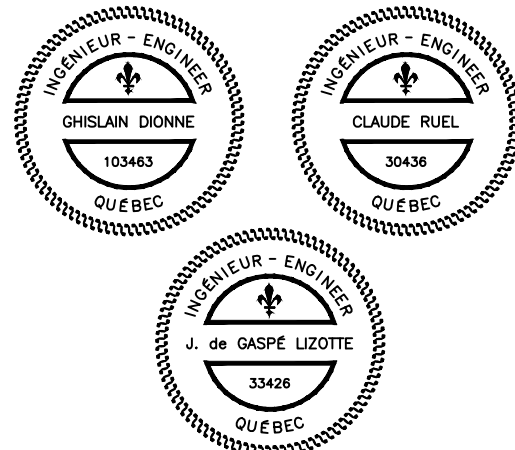

02	PLAN TEL QUE CONSTRUIT	03/05/30
01	EMIS POUR CONSTRUCTION	99/01/07
00	EMIS POUR SOUMISSION	98/10/27
Modification		Date

A. No du detail	(A)	A. Detail No
B. Localisation	(B/C)	B. Localisation
C. Sur feuille No		C. On sheet No

CONCEPTION:	DESIGN:
Conçu par:	Designed by:
C. Ruel / G. Dionne	

Dessine par:	Drawn by:
M. Senterre	

Vérifié par:	Checked by:
Y. Bruneau	

Charge de projet:	Job captain by:
C. Ruel Ing.	

VALIDE PAR:	VALIDATED BY:
-------------	---------------

Charge de projet :	Project manager:
--------------------	------------------

D. Bertrand

Directeur de projet :	Project director:
-----------------------	-------------------

R. Laroche

Projet:	Project:
---------	----------

CANAL DE LACHINE
ÉCLUSE No. 4

LACHINE CANAL
LOCK No. 4

Titre du dessin:	Drawing title:
NOUVEAU BARRAGE DU DÉVERSOIR SUD DÉTAILS	
NEW WEIR IN SOUTH SPILLWAY DETAILS	

Date:	SEPT. 98	Feuille:
-------	----------	----------

Echelle :	Scale:	39/57
IND.		

Ref. Consultant:	Ref. Consultant:	Sheet:
100124-300		

No de reference:	Reference no
Ministère:	Ministry:
168/00/PR.1-183	