



PLAN AU NIVEAU 16.50
PLAN AT LEVEL 16.50
ÉCH./SCALE 1:50

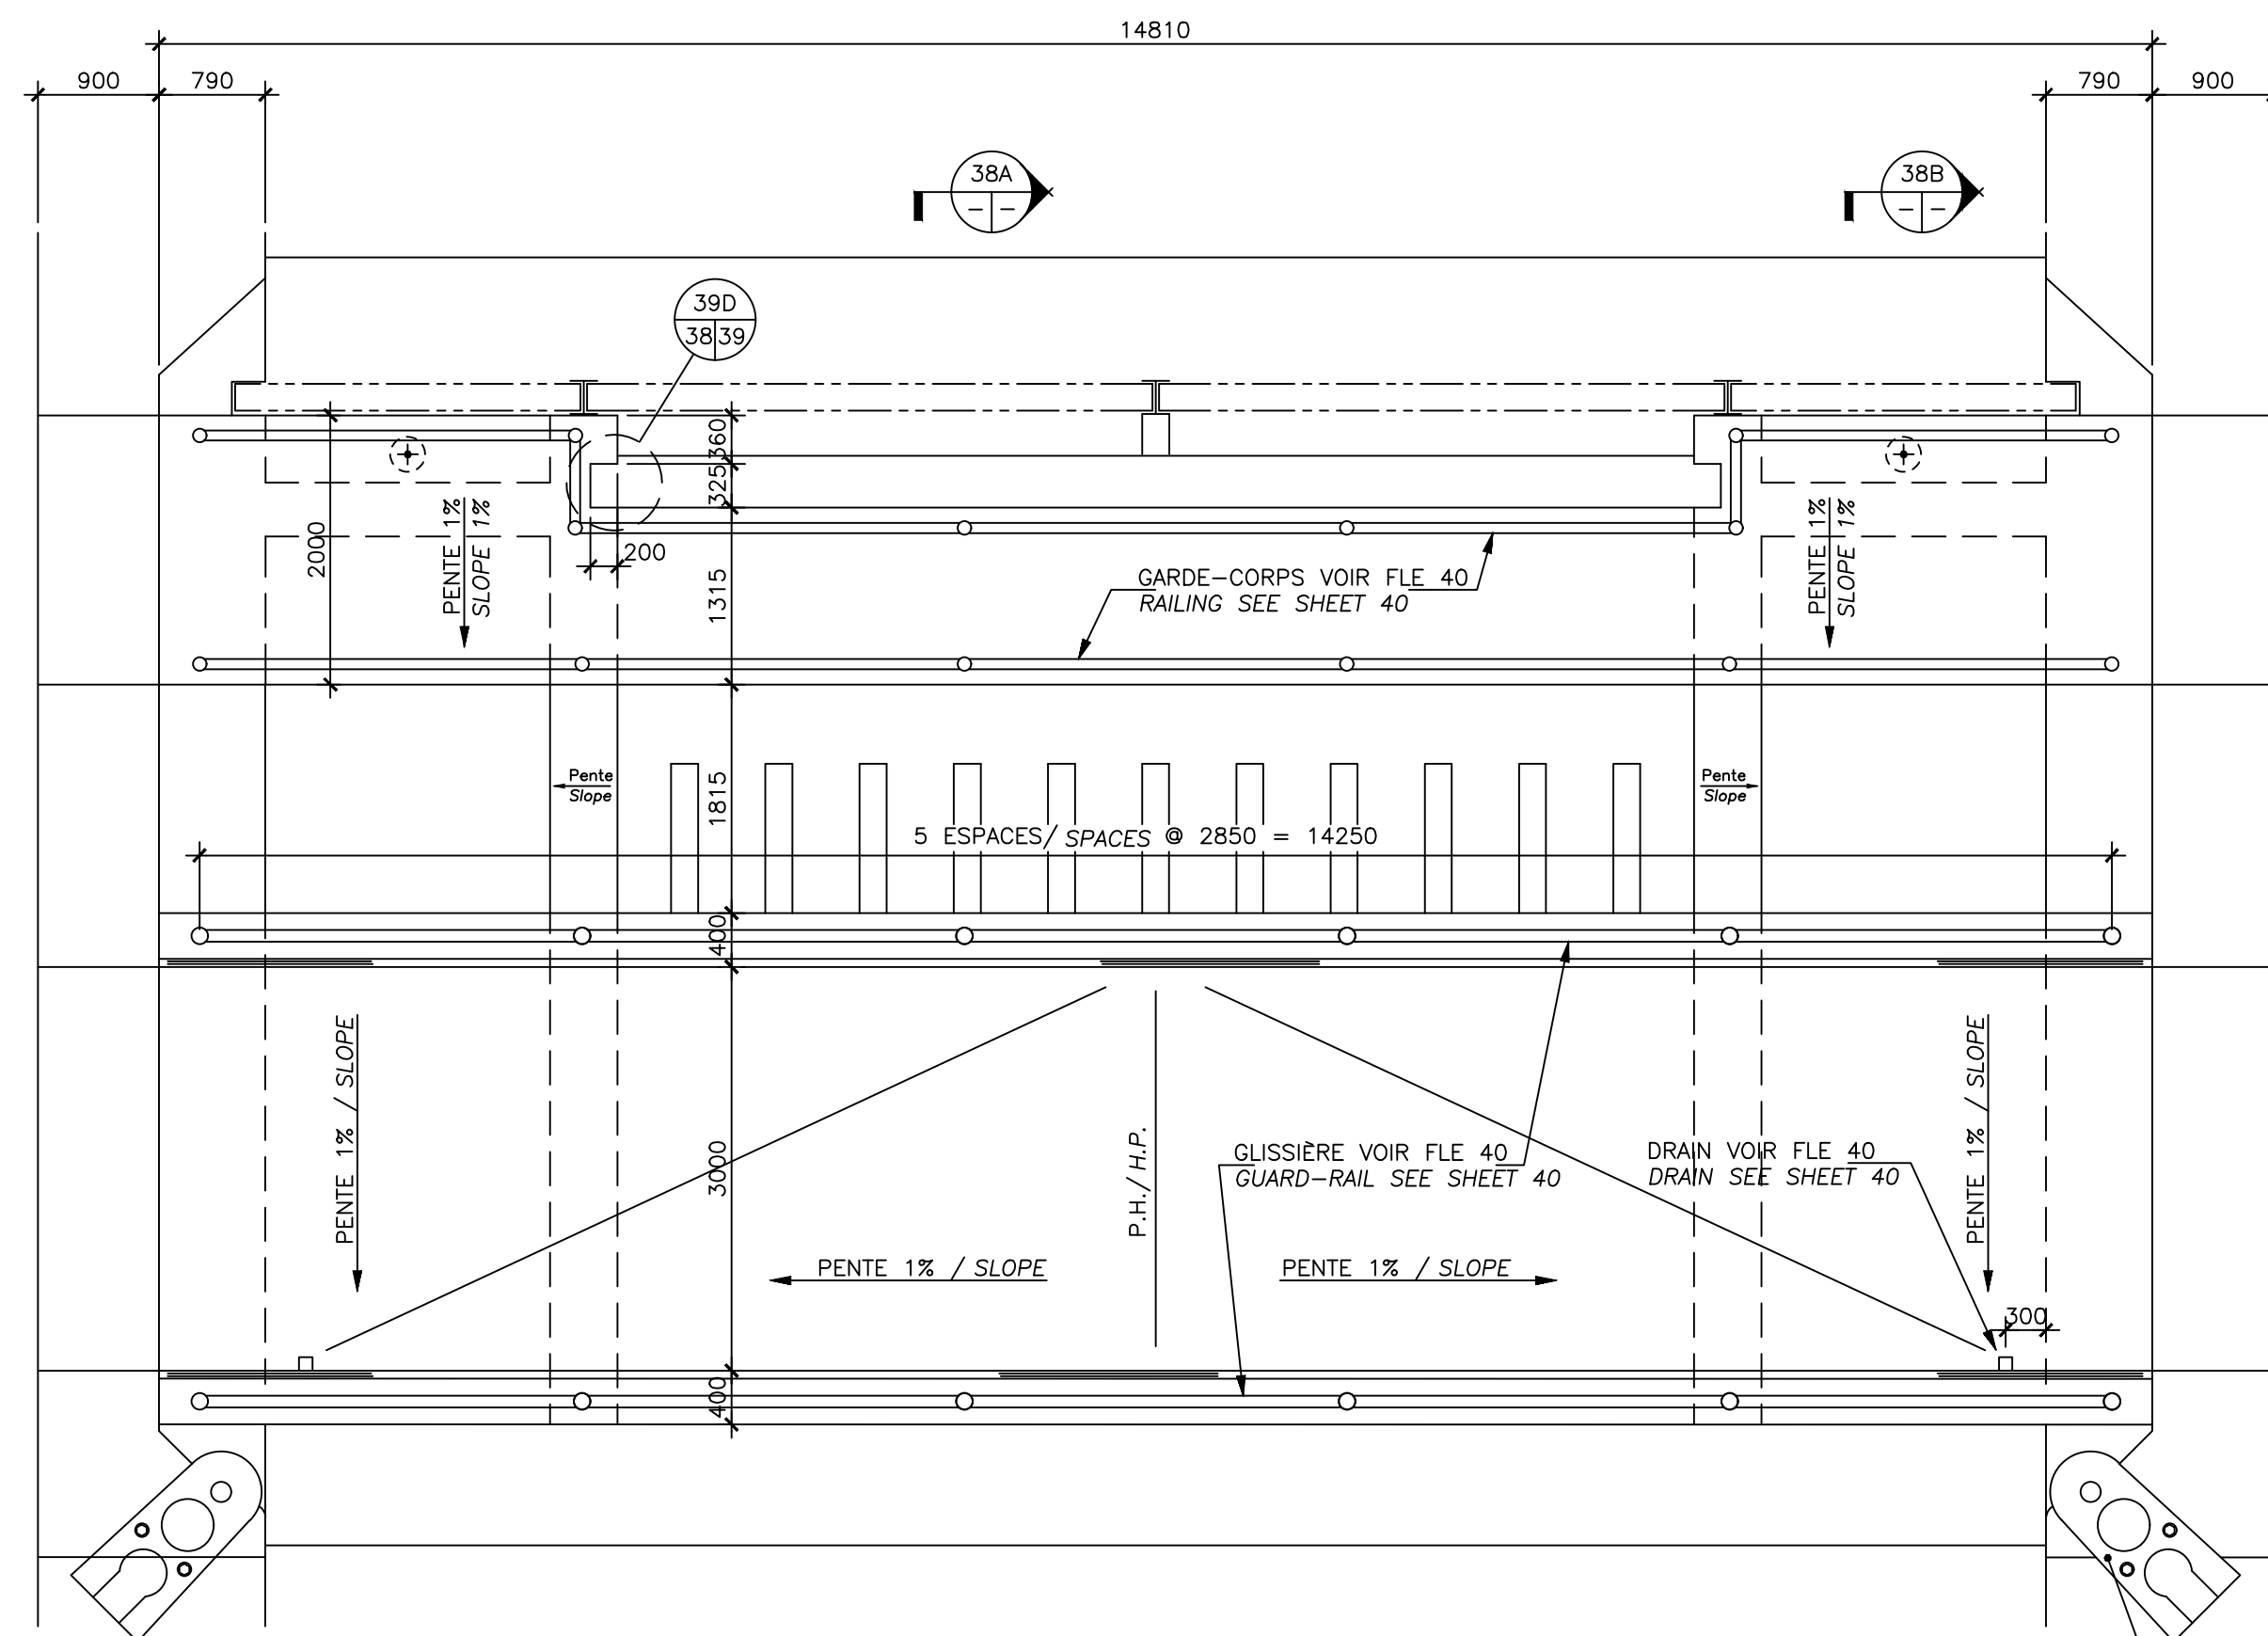


PLAN AU NIVEAU 20.65
PLAN AT LEVEL 20.65
ÉCH./SCALE 1:50

PIVOTS À RESTAURER
VOIR FEUILLE 39
PIVOTS TO RESTORE
SEE SHEET 39

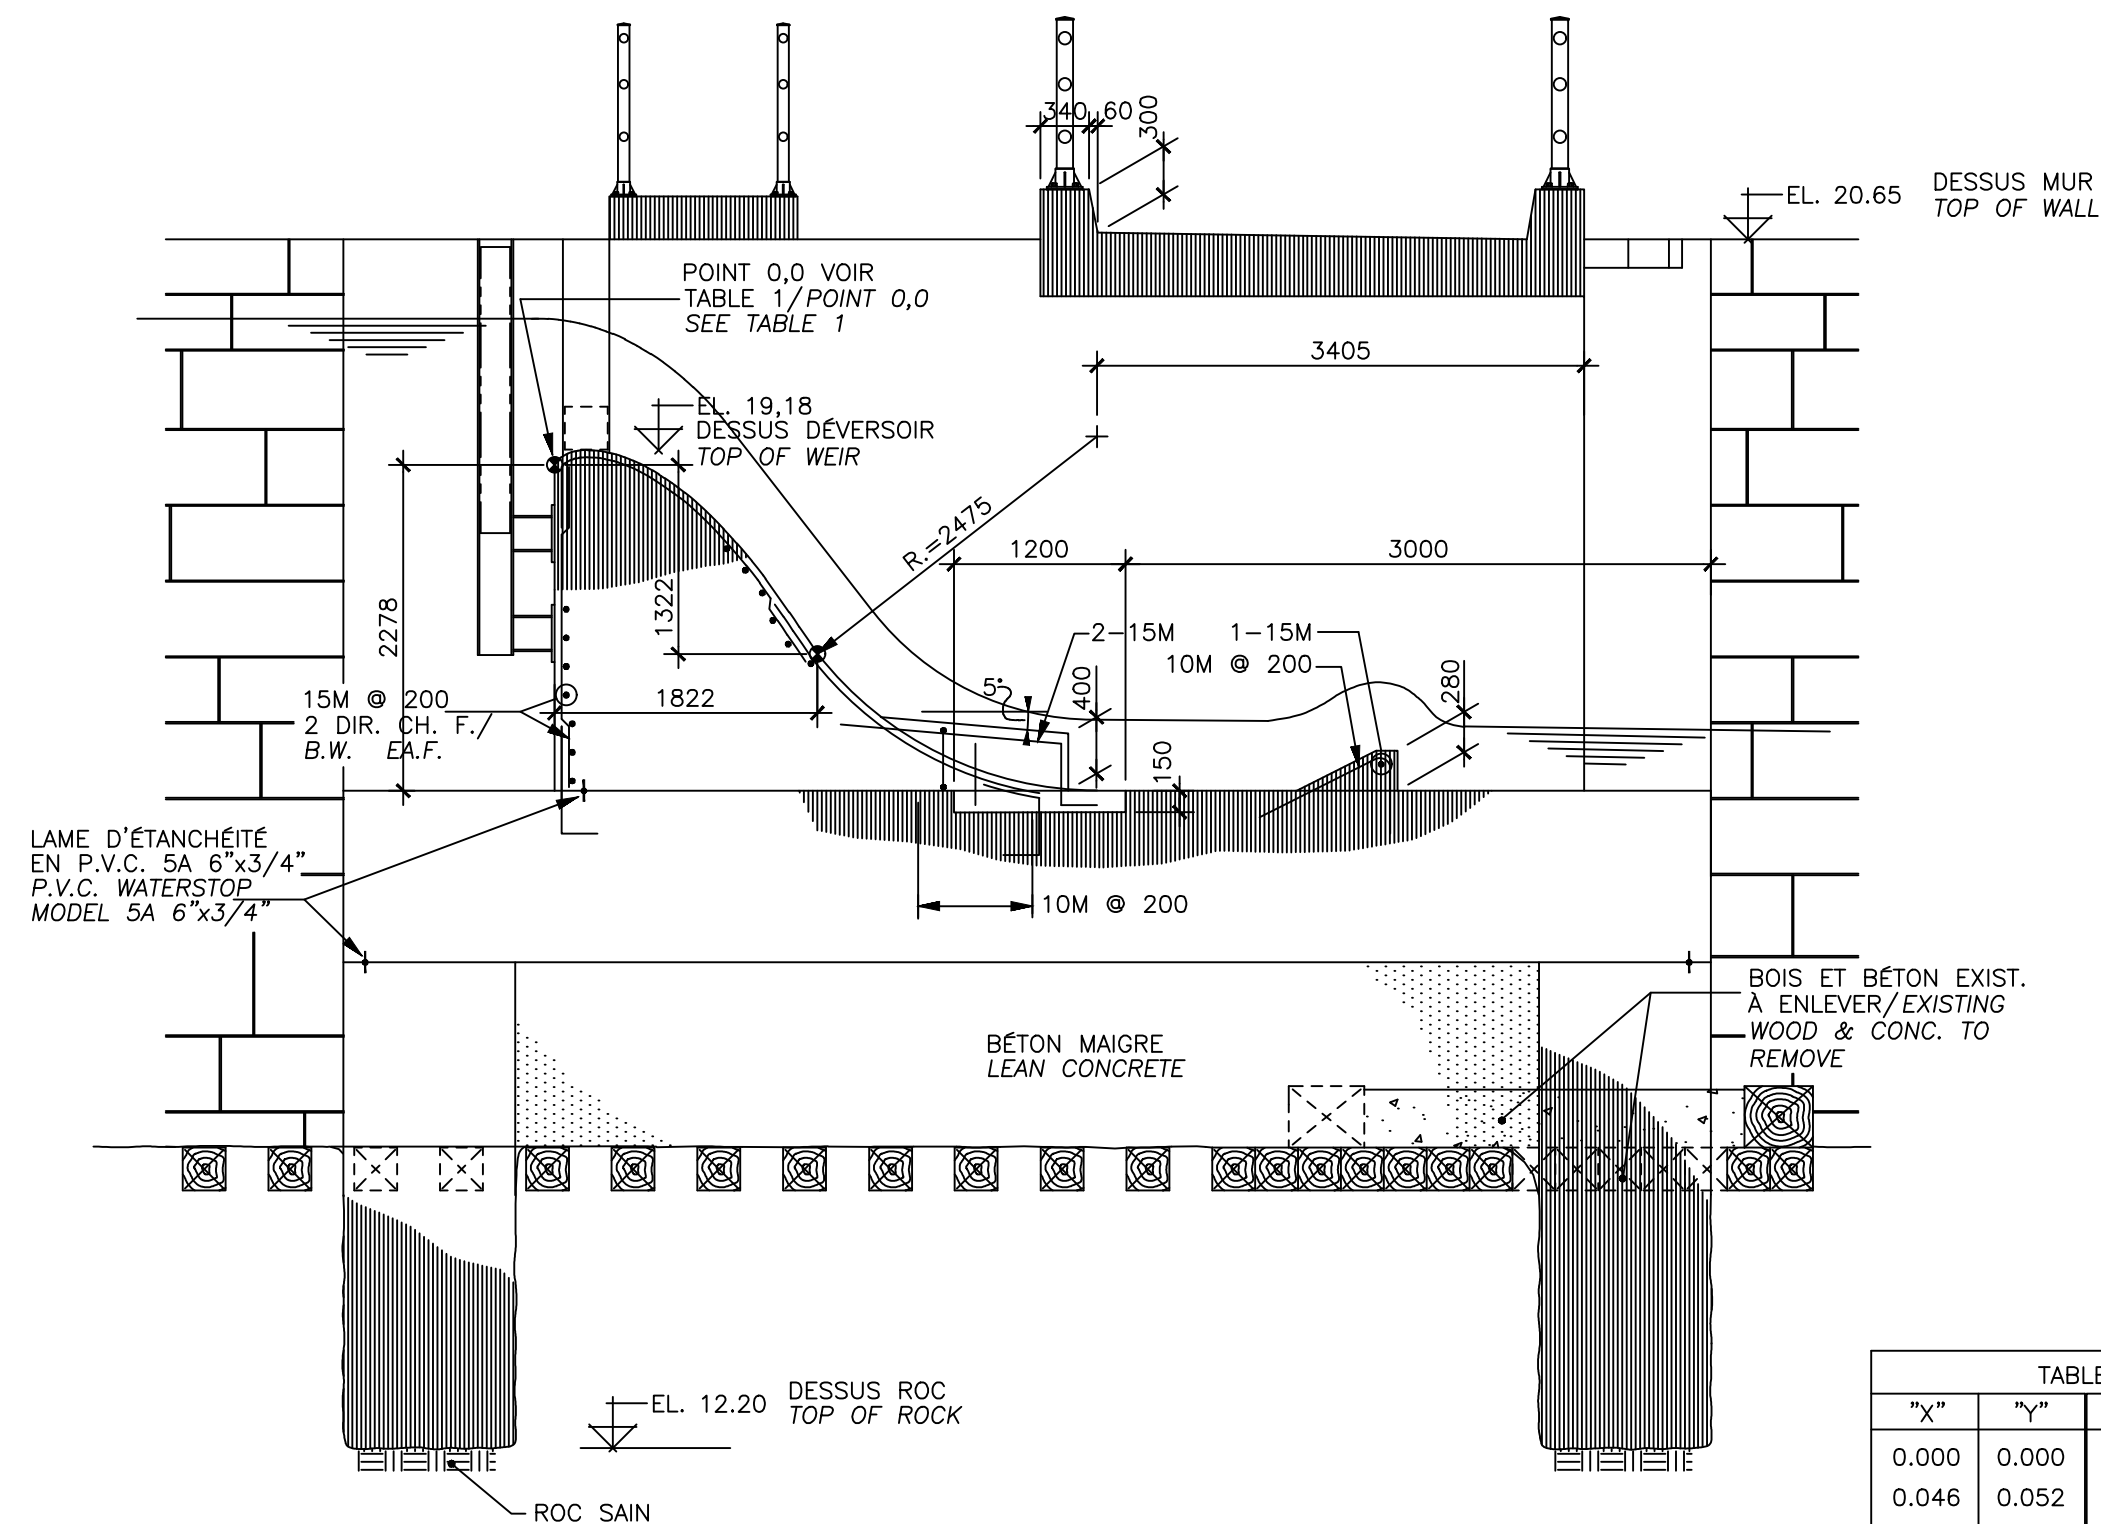

COUPE
SECTION
ÉCH./SCALE 1:50

TABLE 1			
"X"	"Y"	"X"	"Y"
0.000	0.000	0.547	0.029
0.046	0.052	0.638	-0.146
0.091	0.078	0.729	-0.067
0.137	0.093	0.819	-0.128
0.182	0.100	0.911	-0.196
0.228	0.102	1.093	-0.358
0.273	0.100	1.275	-0.552
0.319	0.097	1.458	-0.774
0.364	0.088	1.640	-1.031
0.409	0.077	1.822	-1.322
0.456	0.064		

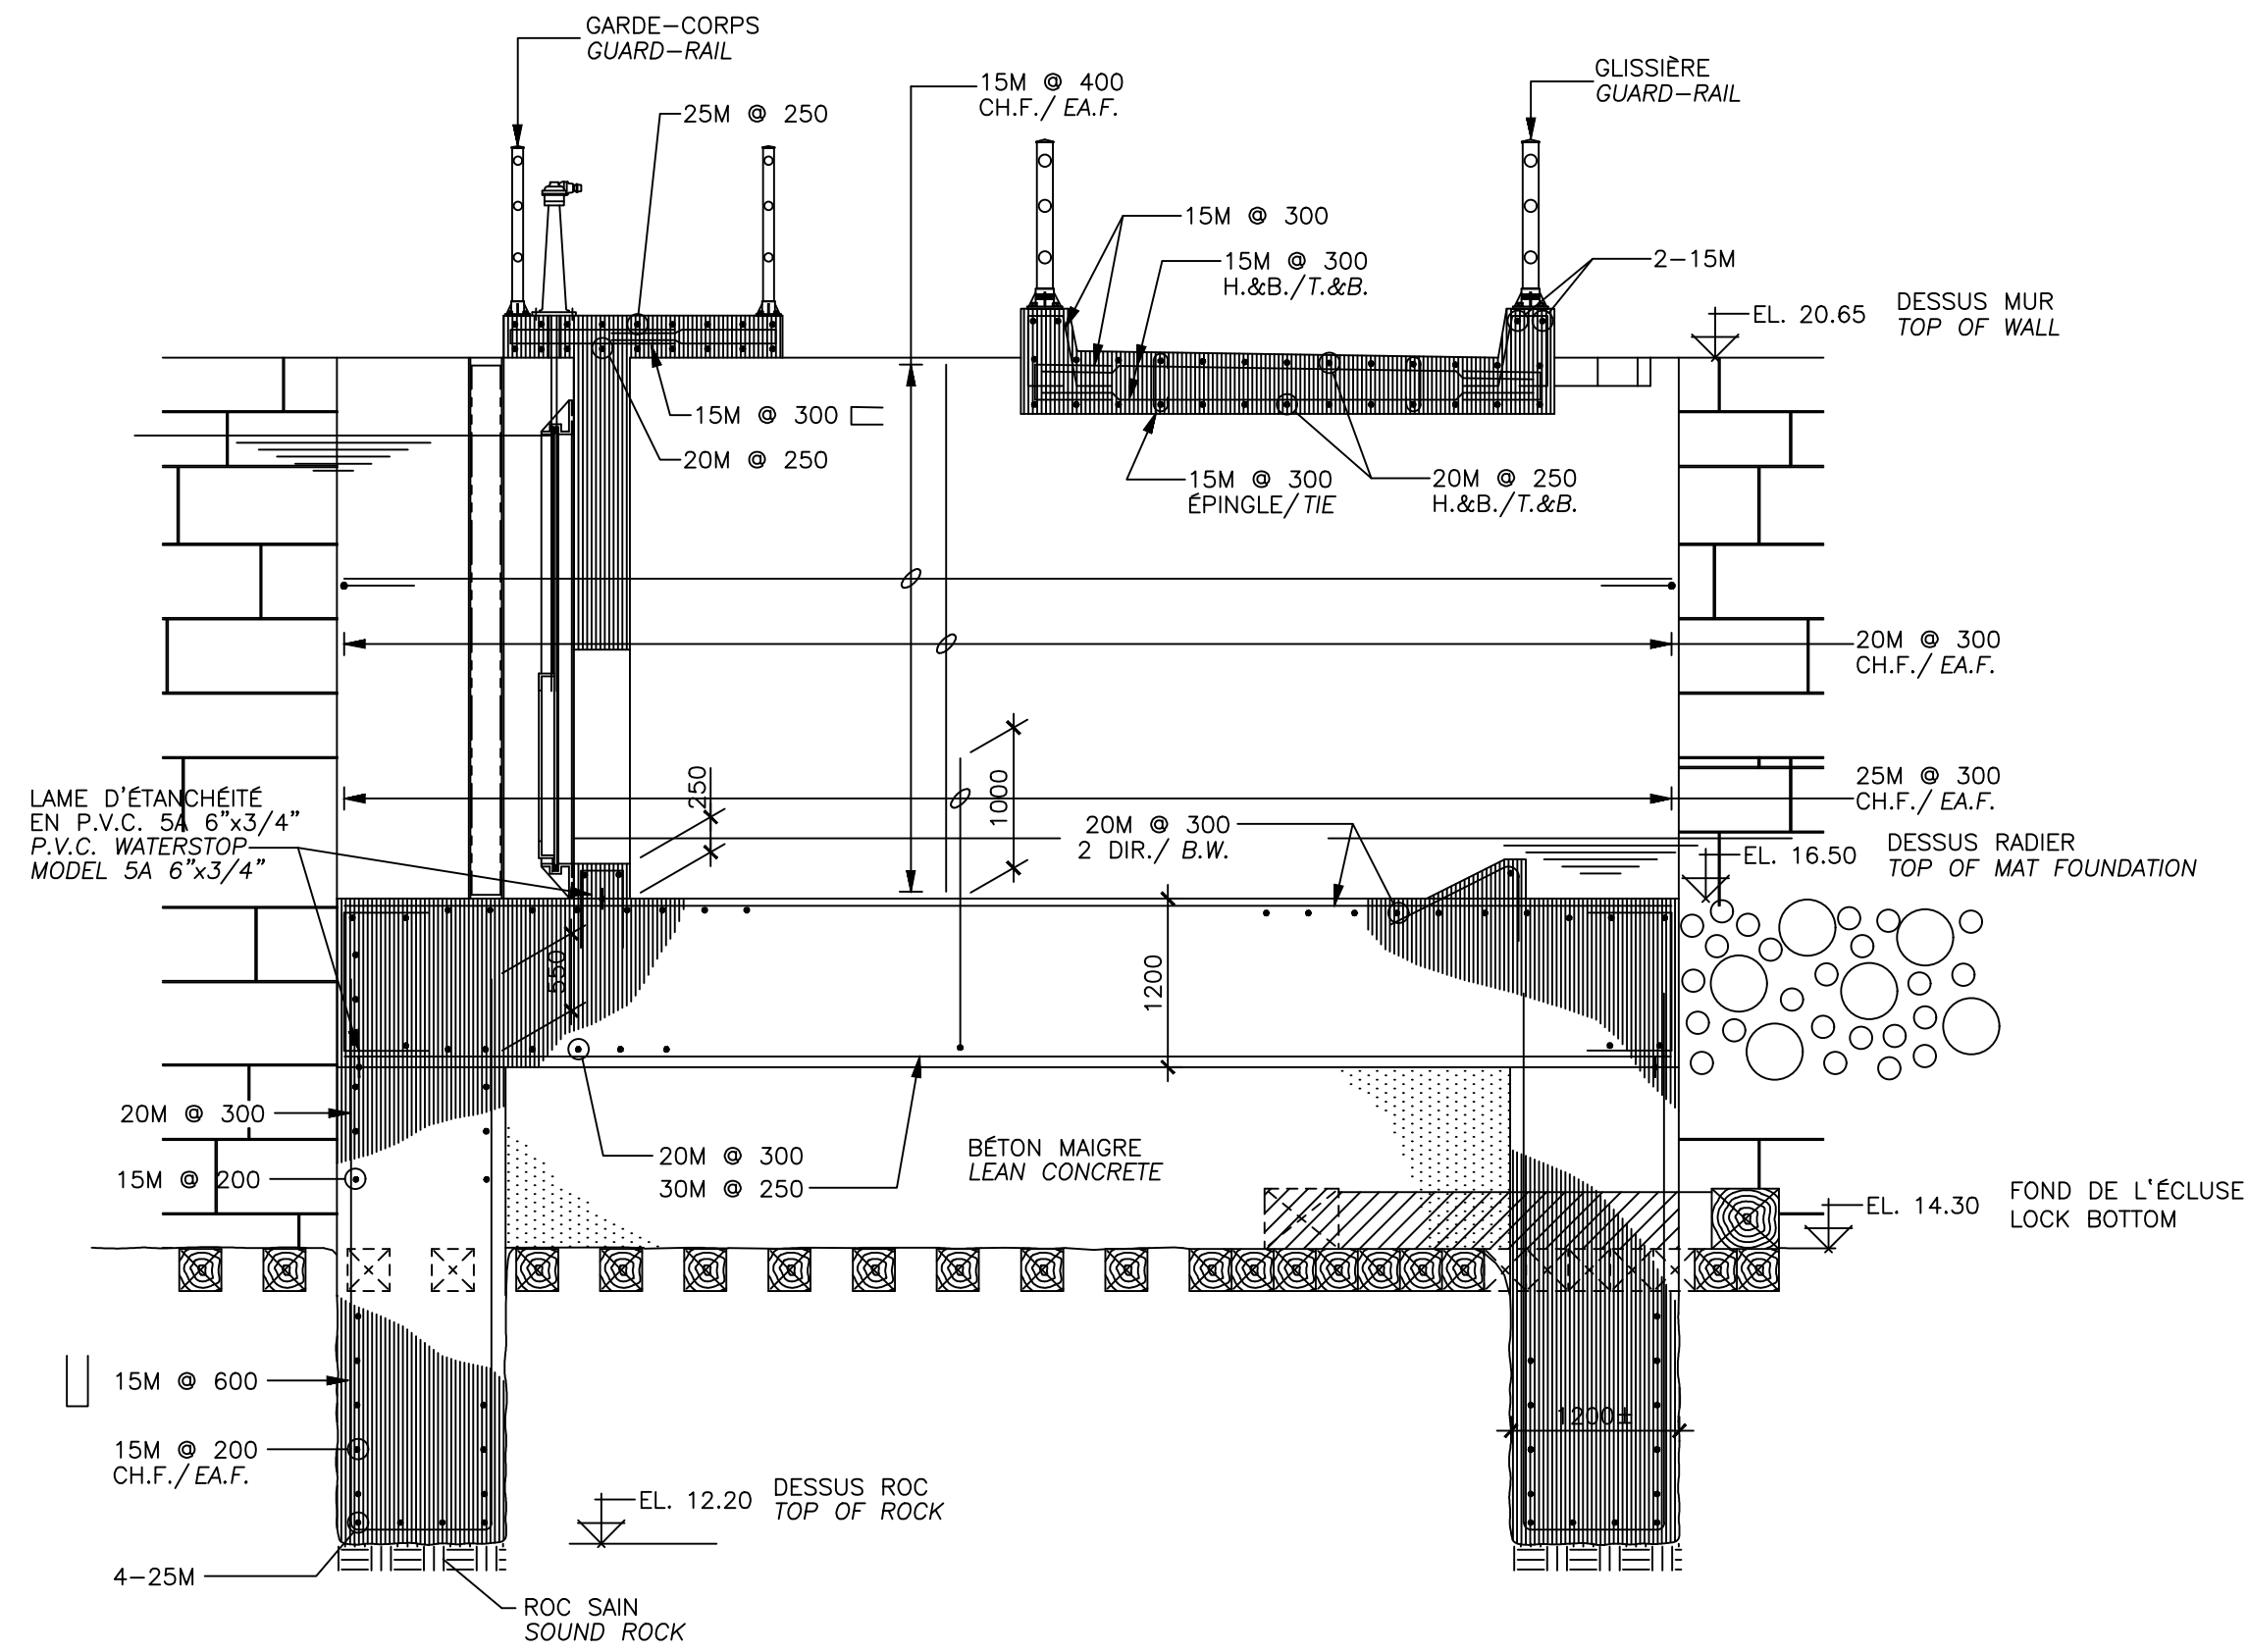

COUPE
SECTION
ÉCH./SCALE 1:50

Travaux Publics
et Services
gouvernementaux
Canada


Public Works
And Government
Services
Canada

Services Immobiliers
pour (PC / EC)

Real Property Services
For (CH / EH)

Dessau inc.
1501, boul. de l'Industrie, bureau 300
Longueuil (Québec) J4W 1B9
Tél: (454) 904-9000 - Téléc: (454) 904-9001

DESSAU
Enregistré ISO 9001

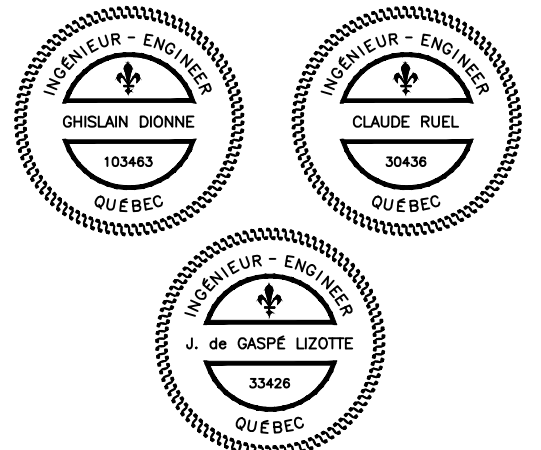

02	PLAN TEL QUE CONSTRUIT	03/05/30
01	EMIS POUR CONSTRUCTION	99/01/07
00	EMIS POUR SOUMISSION	98/10/27
Modification		Date

A. No du detail
B. Localisation
C. Sur feuille No

A. Detail No
B. Localisation
C. On sheet No

CONCEPTION: DESIGN:
Conçu par: Designed by:
C. Ruel / G. Dionne

Dessine par: Drawn by:
M. Senterre

Vérifié par: Checked by:
Y. Bruneau

Charge de projet: Job captain by:
C. Ruel Ing.

VALIDE PAR: VALIDATED BY:

Charge de projet : Project manager:
D. Bertrand

Directeur de projet : Project director:
R. Laroche

Projet: Project:

CANAL DE LACHINE
ÉCLUSE No. 4
LACHINE CANAL
LOCK No. 4

Titre du dessin: Drawing title:
NOUVEAU BARRAGE DU
DEVERSOIR SUD
PLAN ET COUPES
NEW WEIR IN
SOUTH SPILLWAY
PLAN AND SECTIONS

Date: SEPT. 98 Feuille:

Echelle : IND. Scale: 38/57

Ref. Consultant: 100124-300 Ref. Consultant:

No de reference: 168/00/PR.1-183 Reference no Ministry: