



COUPE
SECTION
ÉCH./SCALE 1:50

39A
38 39

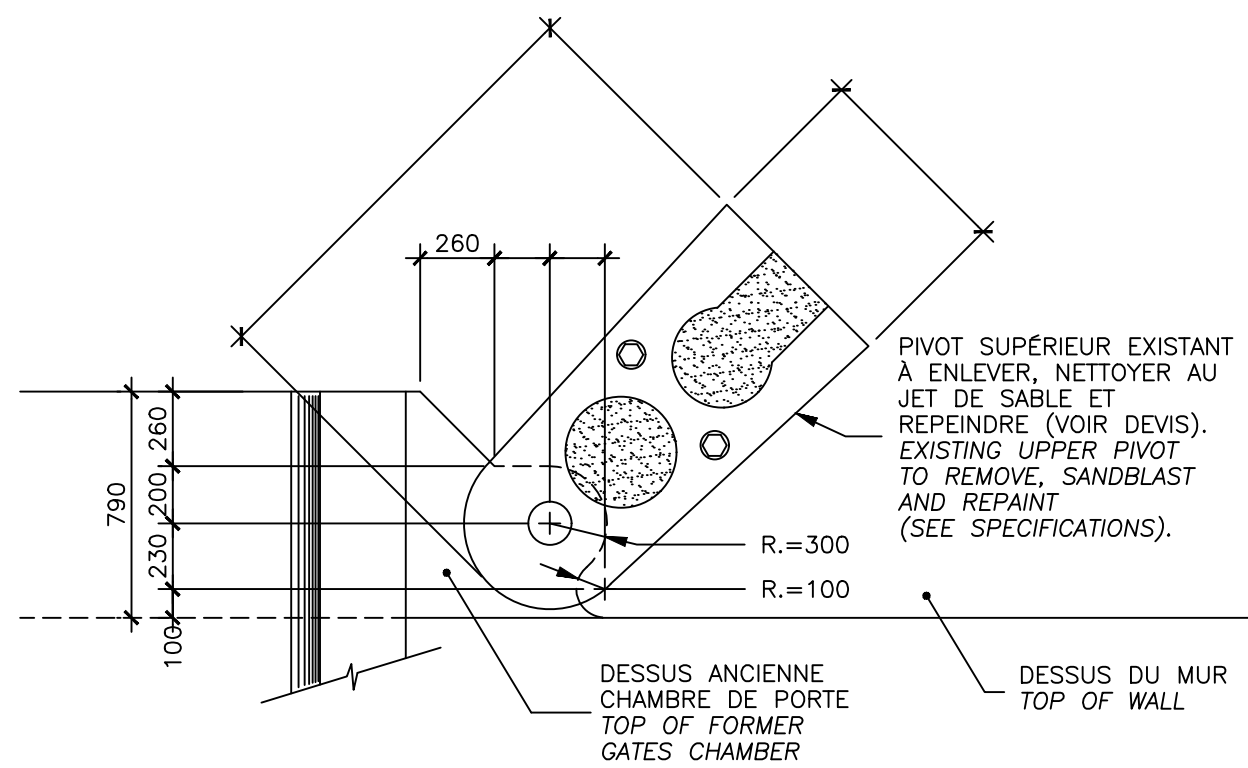


DÉTAIL DES PIVOTS À RESTAURER
DETAIL OF PIVOTS TO RESTORE
ÉCH./SCALE 1:25

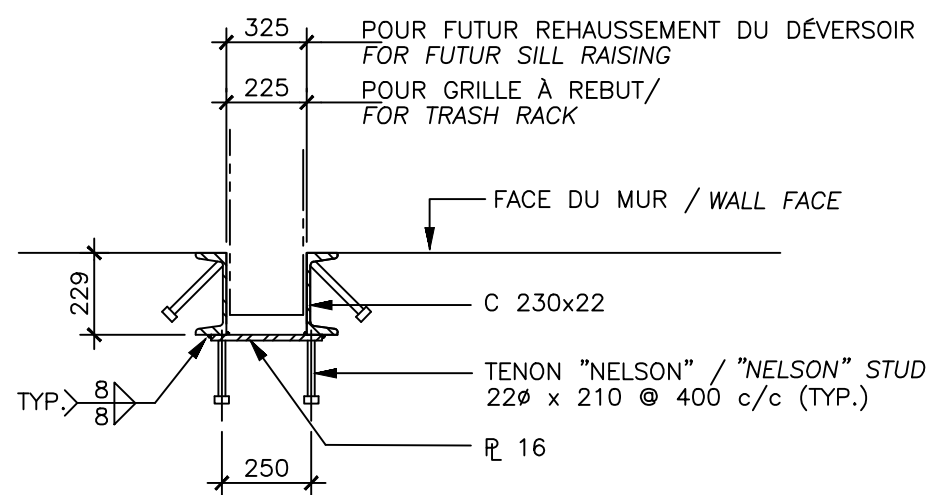


RAINURES POUR GRILLE À REBUT
TRASH RACK SLOT

DETAIL
ÉCH./SCALE 1:20

39D
38 39

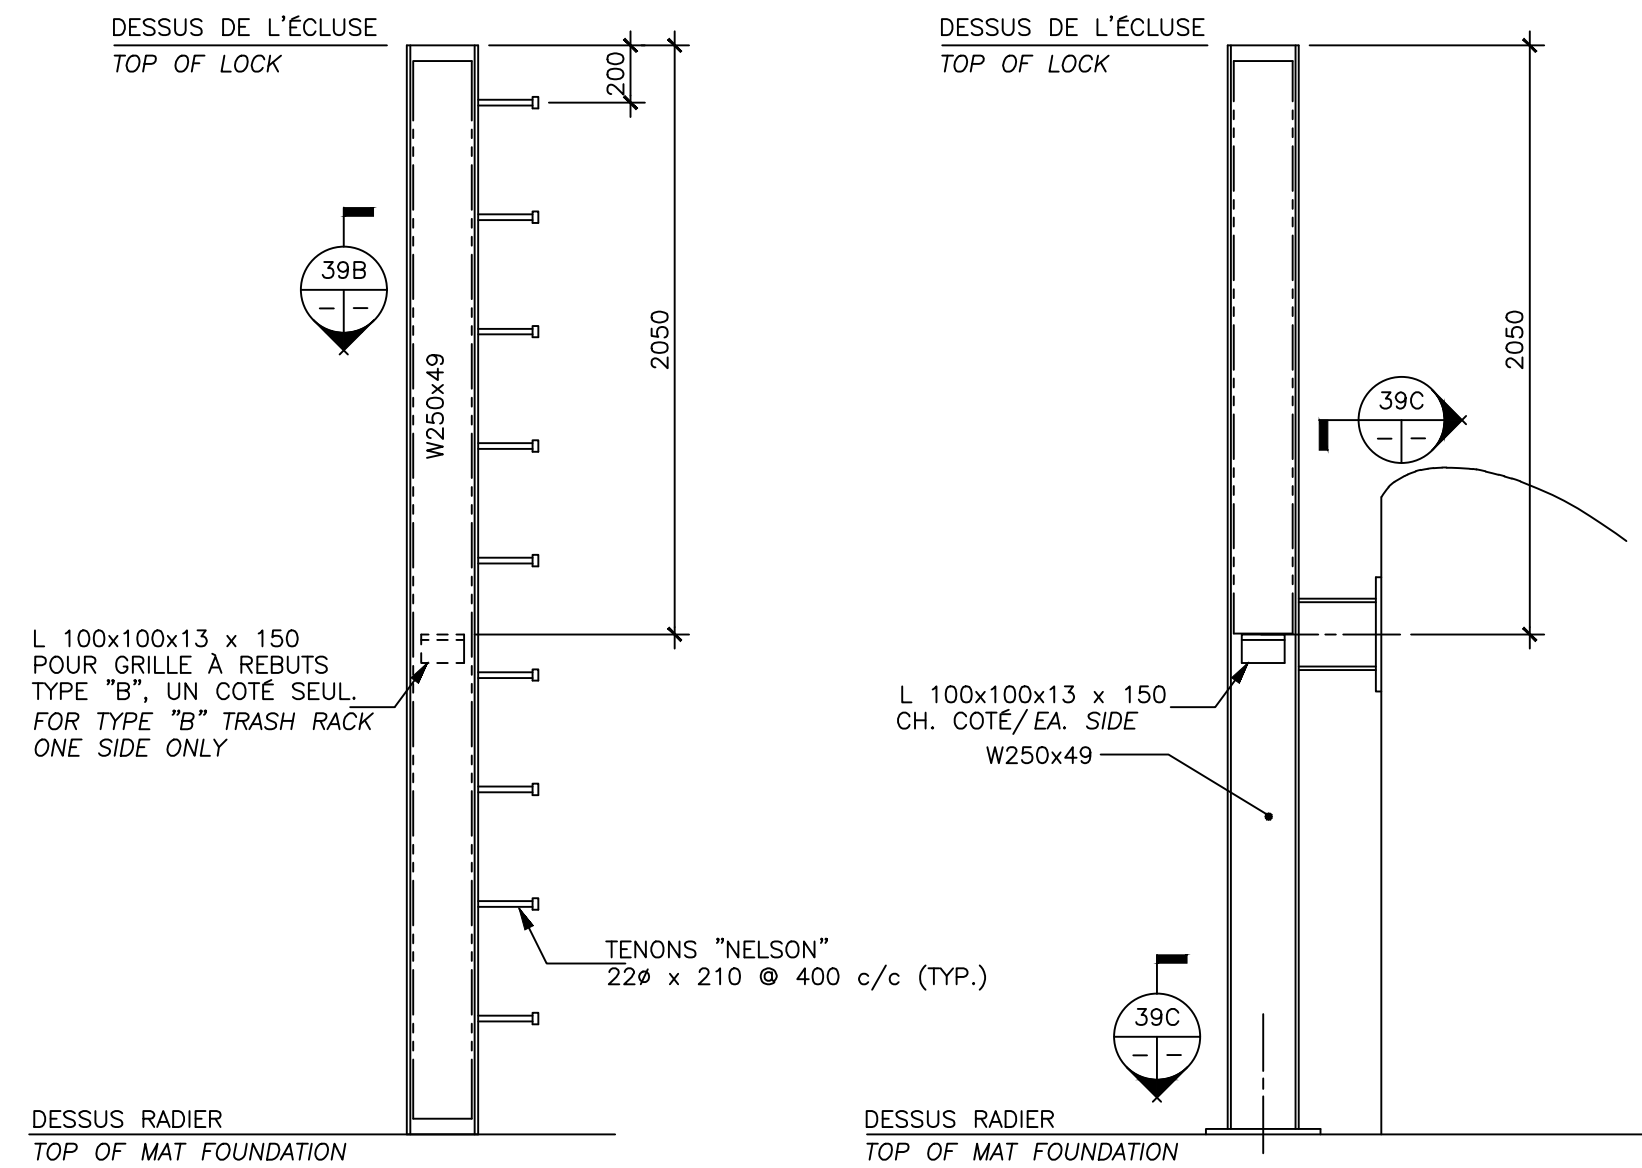

TYPE 1 (2 REQ.) TYPE 2 (1 REQ.)
SUPPORTS POUR GRILLE À REBUTS
TRASH RACK BRACKETS
ÉCH./SCALE 1:25

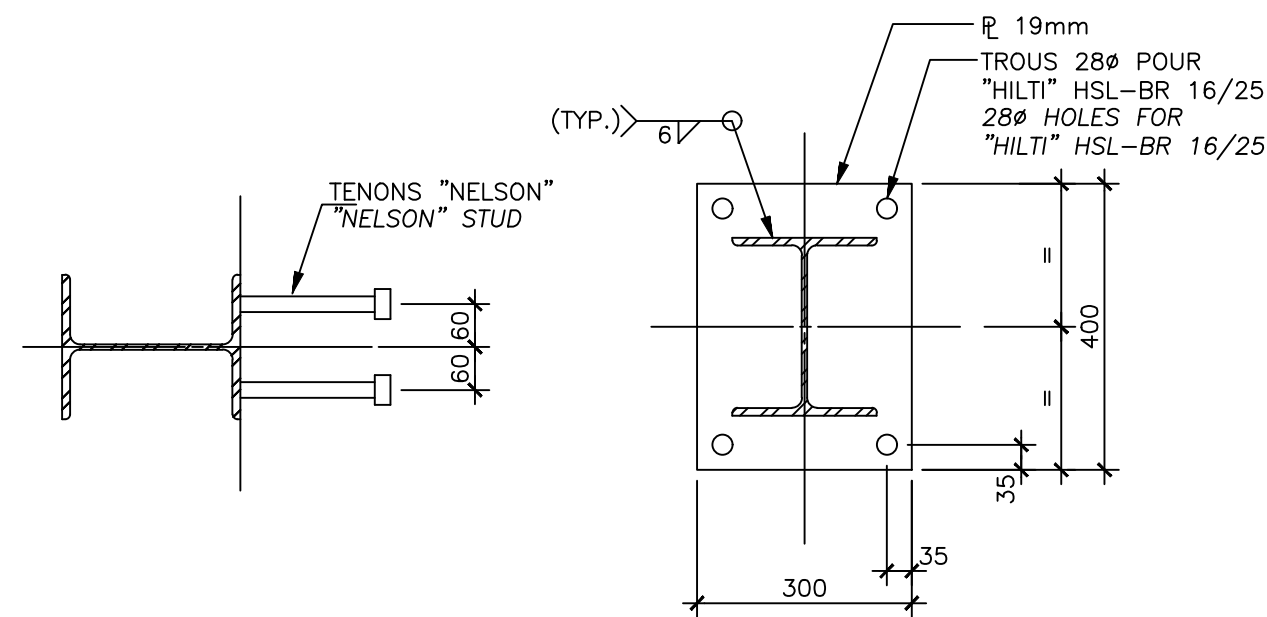


COUPE
SECTION
ÉCH./SCALE 1:10

39B
-- --

COUPE
SECTION
ÉCH./SCALE 1:10

39C
-- --

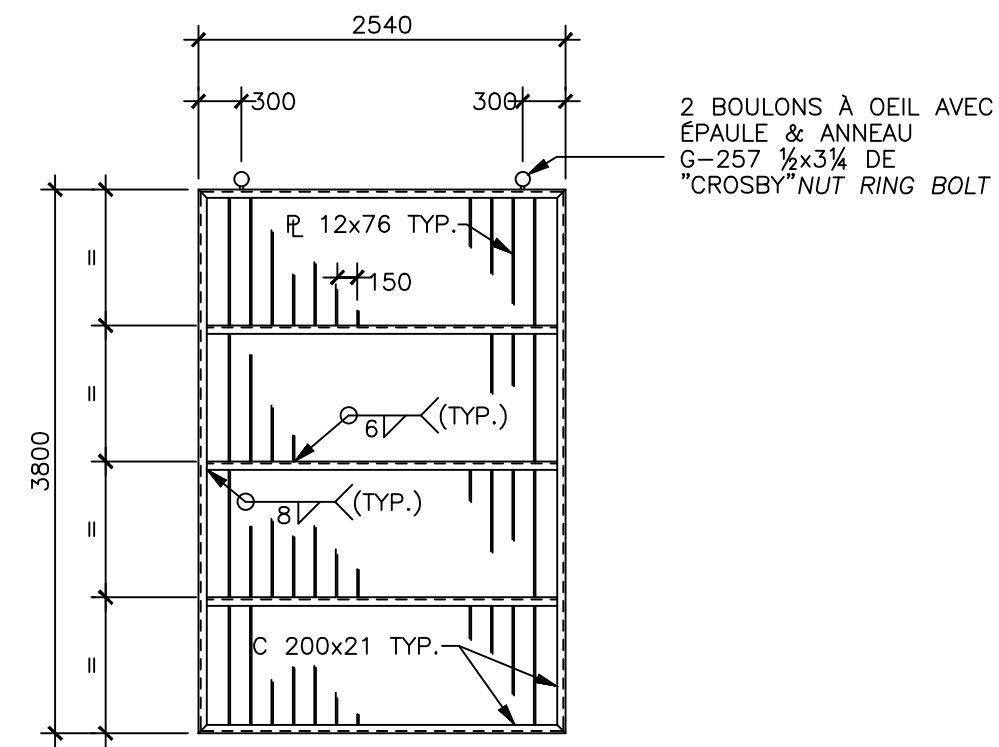

TYPE "A" (2 REQ.)
GRILLE À REBUT / TRASH RACK (GALV.)
ÉCH./SCALE 1:50

| | | |
|--------------|------------------------|----------|
| 02 | PLAN TEL QUE CONSTRUIT | 03/05/30 |
| 01 | EMIS POUR CONSTRUCTION | 00/05/29 |
| 00 | EMIS POUR SOUMISSION | 00/01/26 |
| Modification | | Date |

| | | |
|-------------------|---|-----------------|
| A. No du detail | A | A. Detail No |
| B. Localisation | B | B. Localisation |
| C. Sur feuille No | C | C. On sheet No |

| | |
|--------------------------|--------------|
| CONCEPTION: | DESIGN: |
| Conçu par: | Designed by: |
| C. Ruel, J de G. Lizotte | |

| | |
|----------------|-----------|
| Dessine par: | Drawn by: |
| Mario Senterre | |

| | |
|--------------|-------------|
| Vérifié par: | Checked by: |
| Yvan Bruneau | |

| | |
|-------------------|-----------------|
| Charge de projet: | Job captain by: |
| Claude Ruel | |

| | |
|-------------|---------------|
| VALIDE PAR: | VALIDATED BY: |
| | |

| | |
|--------------------|------------------|
| Charge de projet : | Project manager: |
| René Bernard | |

| | |
|-----------------------|-------------------|
| Directeur de projet : | Project director: |
| Richard Laroche | |

| | |
|---------|----------|
| Projet: | Project: |
| | |

CANAL DE LACHINE
ÉCLUSE No. 3
LACHINE CANAL
LOCK No. 3

| | |
|--|----------------|
| Titre du dessin: | Drawing title: |
| NOUVEAU BARRAGE DU DÉVERSOIR SUD DETAILS | |
| NEW DAM IN SOUTH SPILLWAY DETAILS | |

| | | | |
|------------------|-----------------|------------------------|-------|
| Date: | JUILLET 99 | Feuille: | 39/69 |
| Echelle : | INDIQUÉE | Scale: | |
| Ref. Consultant: | 100152-300 | Ref. Consultant: | |
| No de reference: | 168/00/PR.1-190 | Reference no Ministry: | |