

TIME PLOTTED P.M.


DATE PLOTTED 21/OCT/2004

PERSON PLOTTING J.R.W.


SCALE OF PLOT 1=1

VIEW PLOTTED PLOT

DRAWING NAME COLBY1059

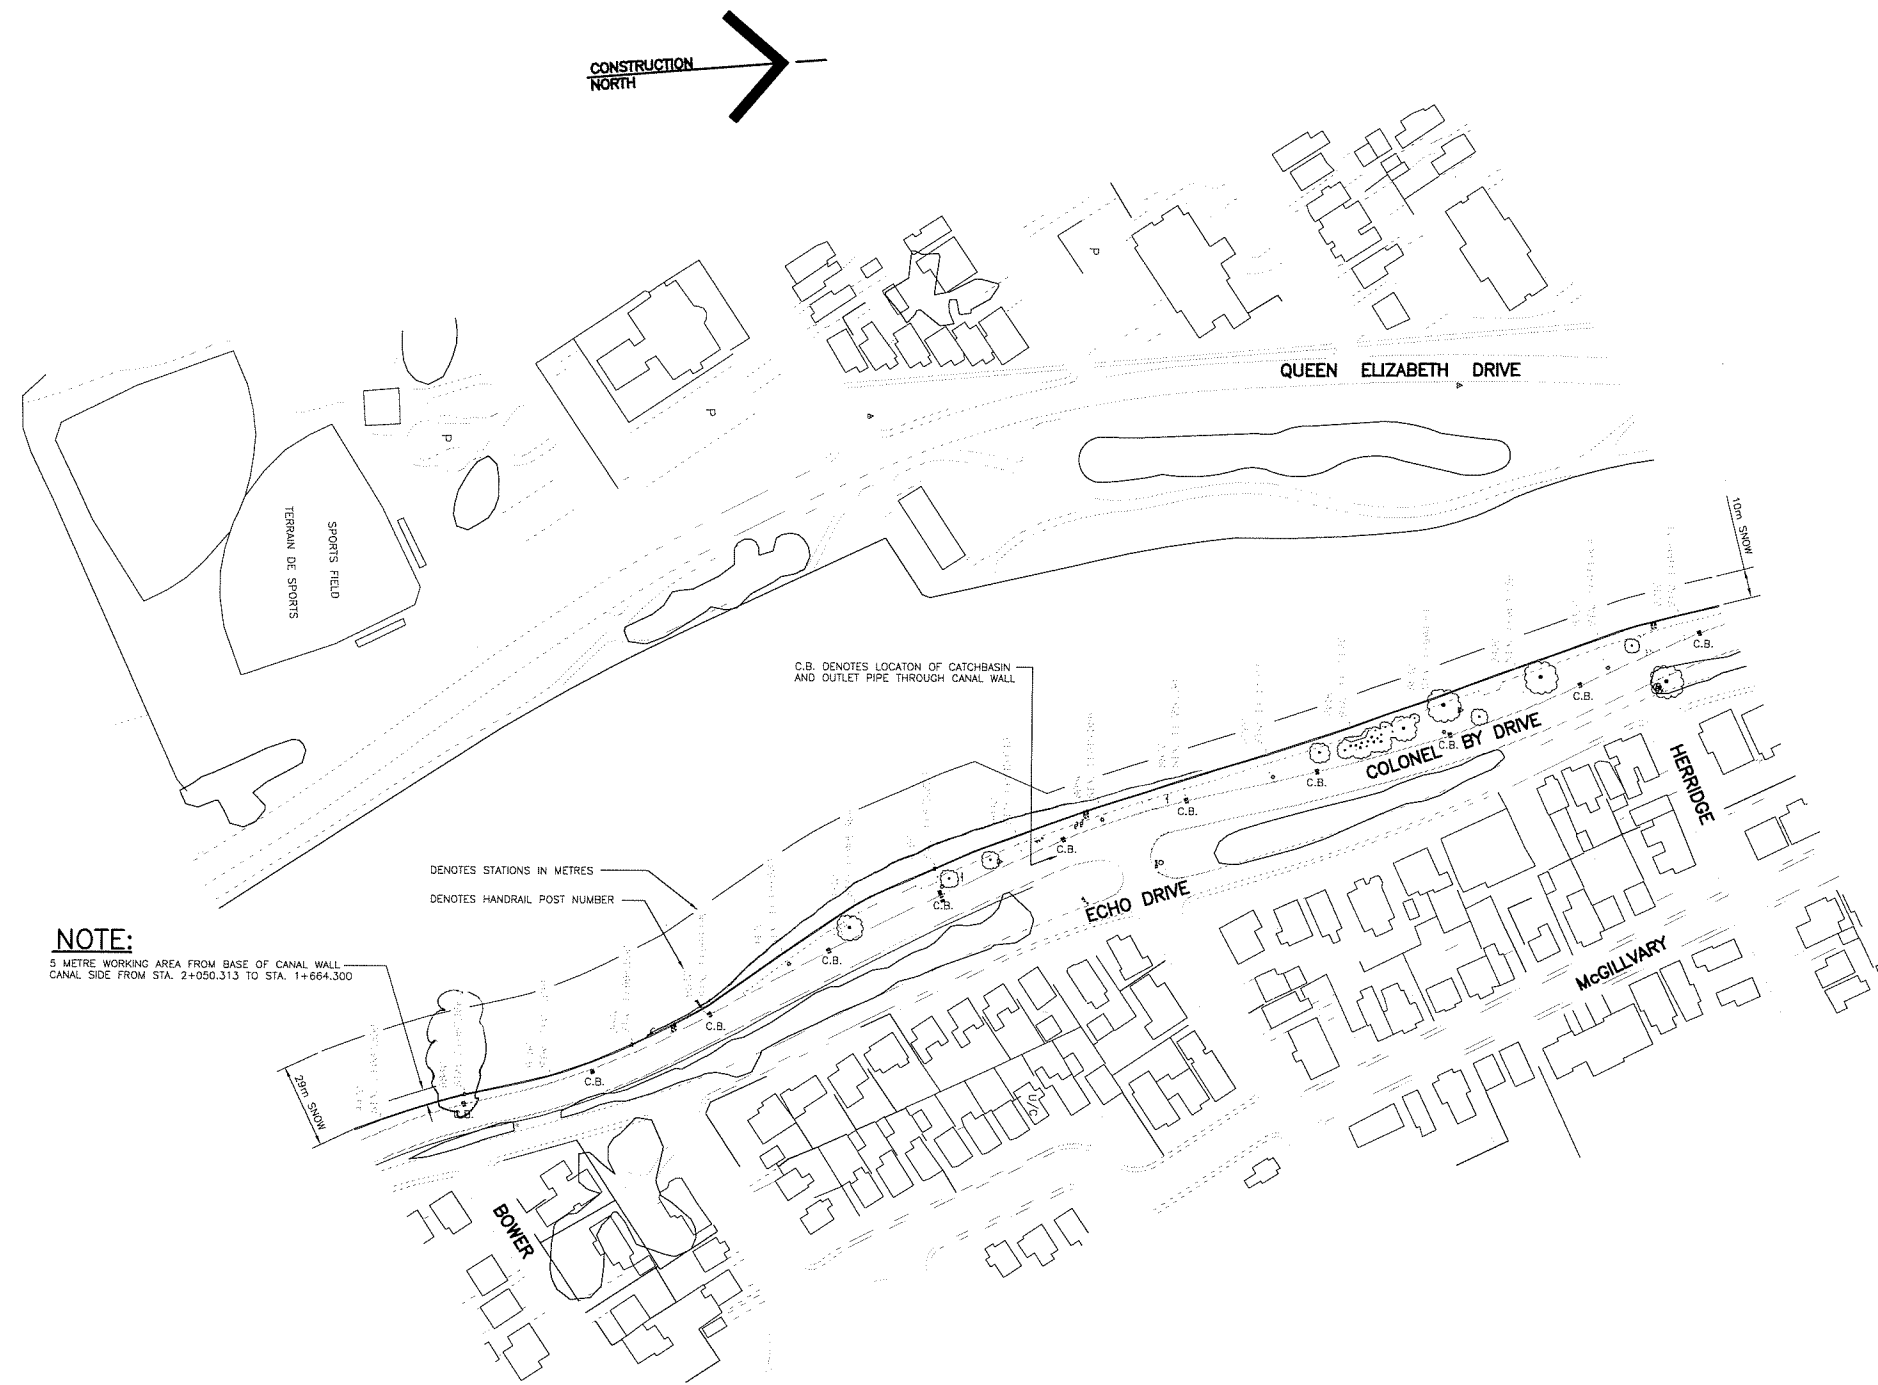


AS BUILT INFO. ADDED	J.R.W.	J.M.		
No.	Date	Description	Drawn by	Approved
Revision / Révision				
A Detail number No. du détail				
B Location dwg. no. No. sur dessin				
C Drawing sheet no. No. du dessin				
Client Acceptance / Acceptation du client				
Signature _____ Date _____				
File No./No. de dossier _____				
Public Works and Government Services Canada				
Rest Property Services Canadian Heritage/Environment Canada/Parcs Canada				
Heritage Canals and Engineering Works National Centre of Expertise				
Travaux publics et Services gouvernementaux Canada				
Services d'immobiliers du Patrimoine canadien / Environnement Canada/ Parcs Canada				
Canaux historiques et travaux d'ingénierie Centre d'expertise national				
Canada				
AS BUILT				
Project title / Titre du projet				
RIDEAU CANAL OTTAWA WALL REPAIRS BOWER ST. TO HERRIDGE ST.				
Drawing title / Titre du dessin				
SITE PLAN EXTENTION OF WORK (C.O.#1)				
Scale / Echelle				
1=1000				
Drawn by/ Dessiné par				
R.E.MACPHERSON				
Date				
JAN./2003				
Designed by/ Conçu par				
L.BERIAULT				
Date				
JAN./2003				
Approved by / Approuvé par				
L.BERIAULT				
Date				
JAN./2003				
Project No./No. du projet				
435651				
Client No./No du Client				
435651				
Sheet No./ Feuille No.				
435651				
Drawing Reference No./Numéro de Référence du Dessin				
CORID 02/R19				
105				

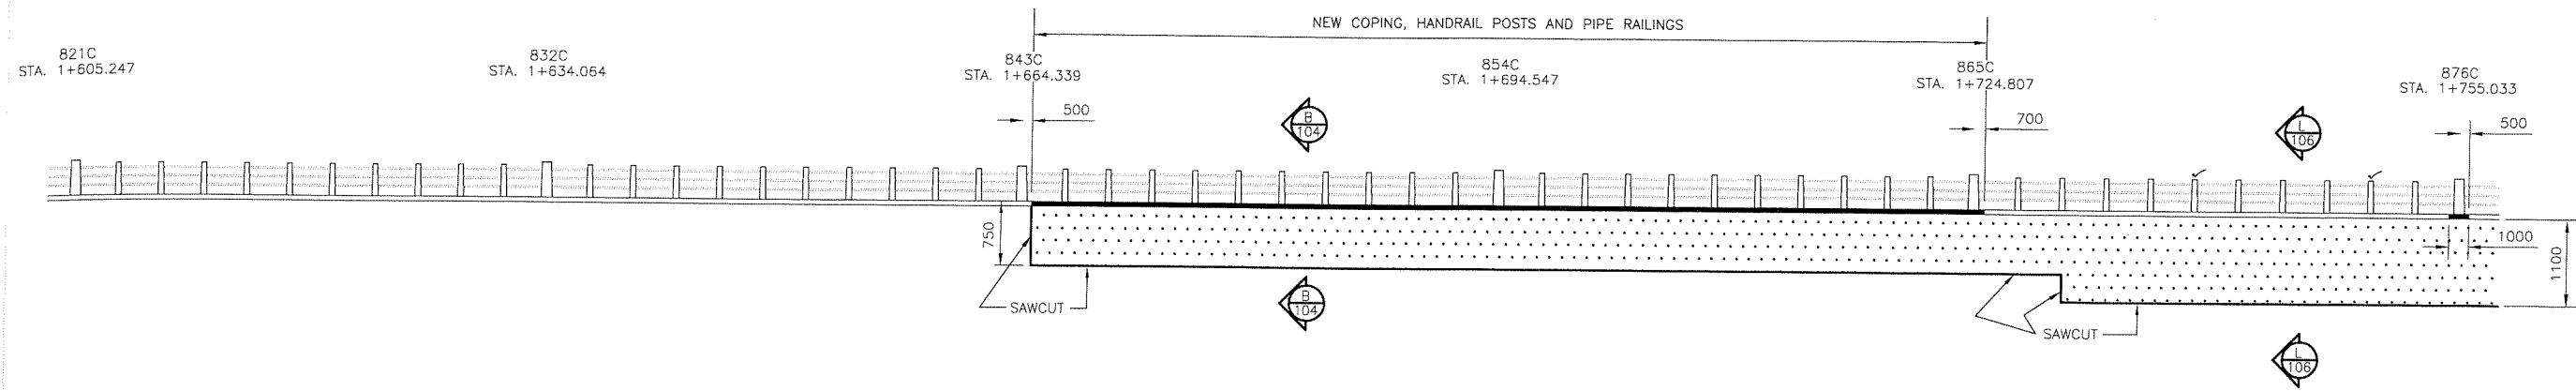


ELEVATION

N. T. S.

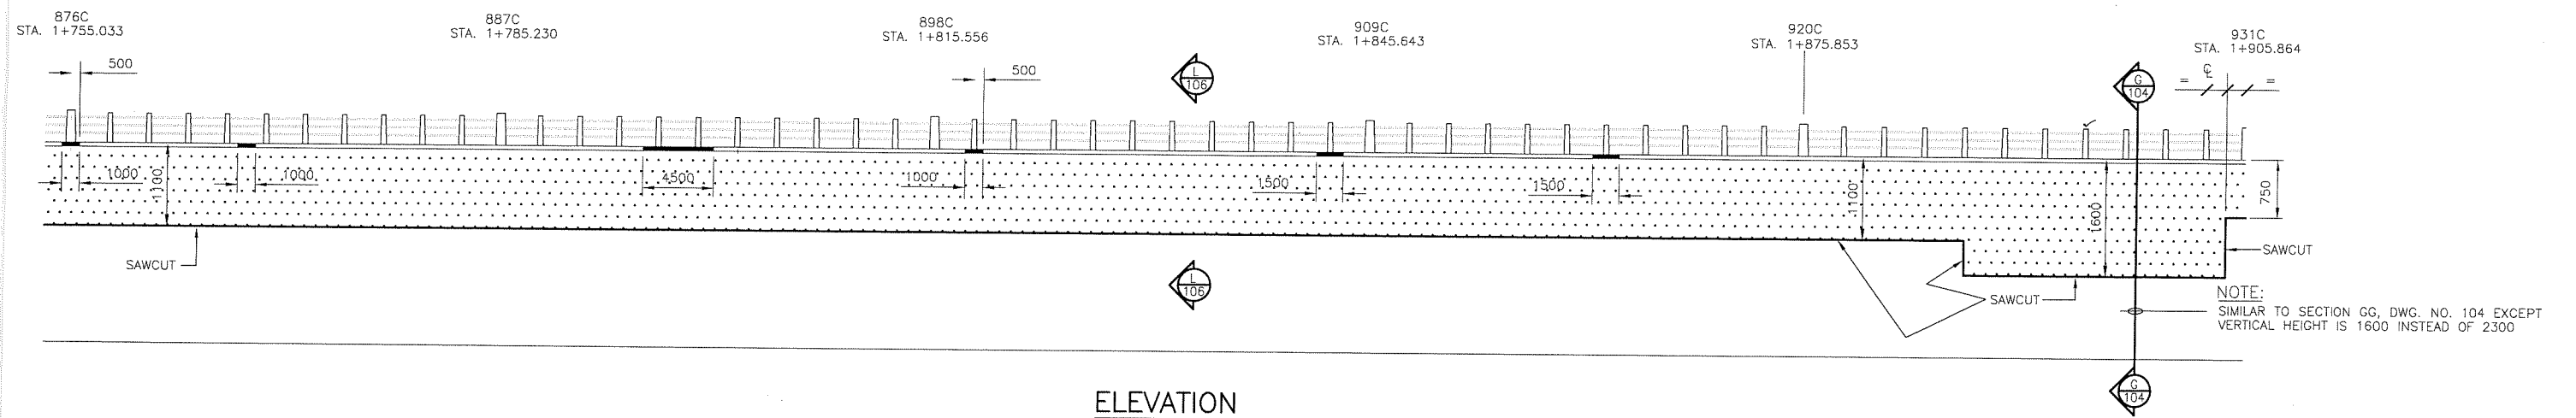

ELEVATION

N. T. S.

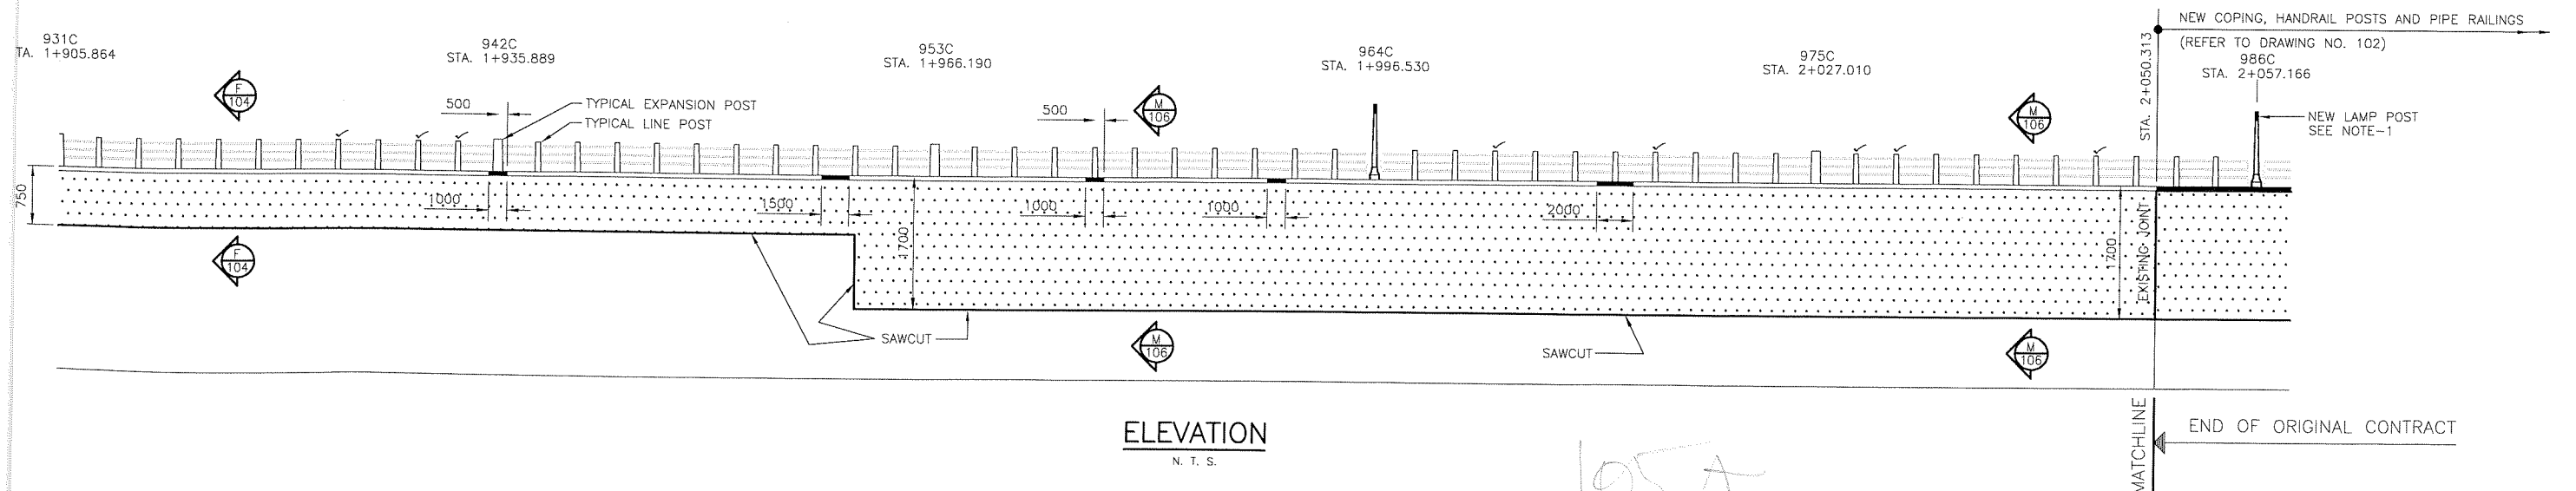


ELEVATION

N. T. S.

105A

TIME PLOTTED AM
DATE PLOTTED 21/OCT/2004
PERSON PLOTTING J.R.W.
SCALE OF PLOT 1=1
VIEW PLOTTED PLOT
DRAWING NAME COLBY106

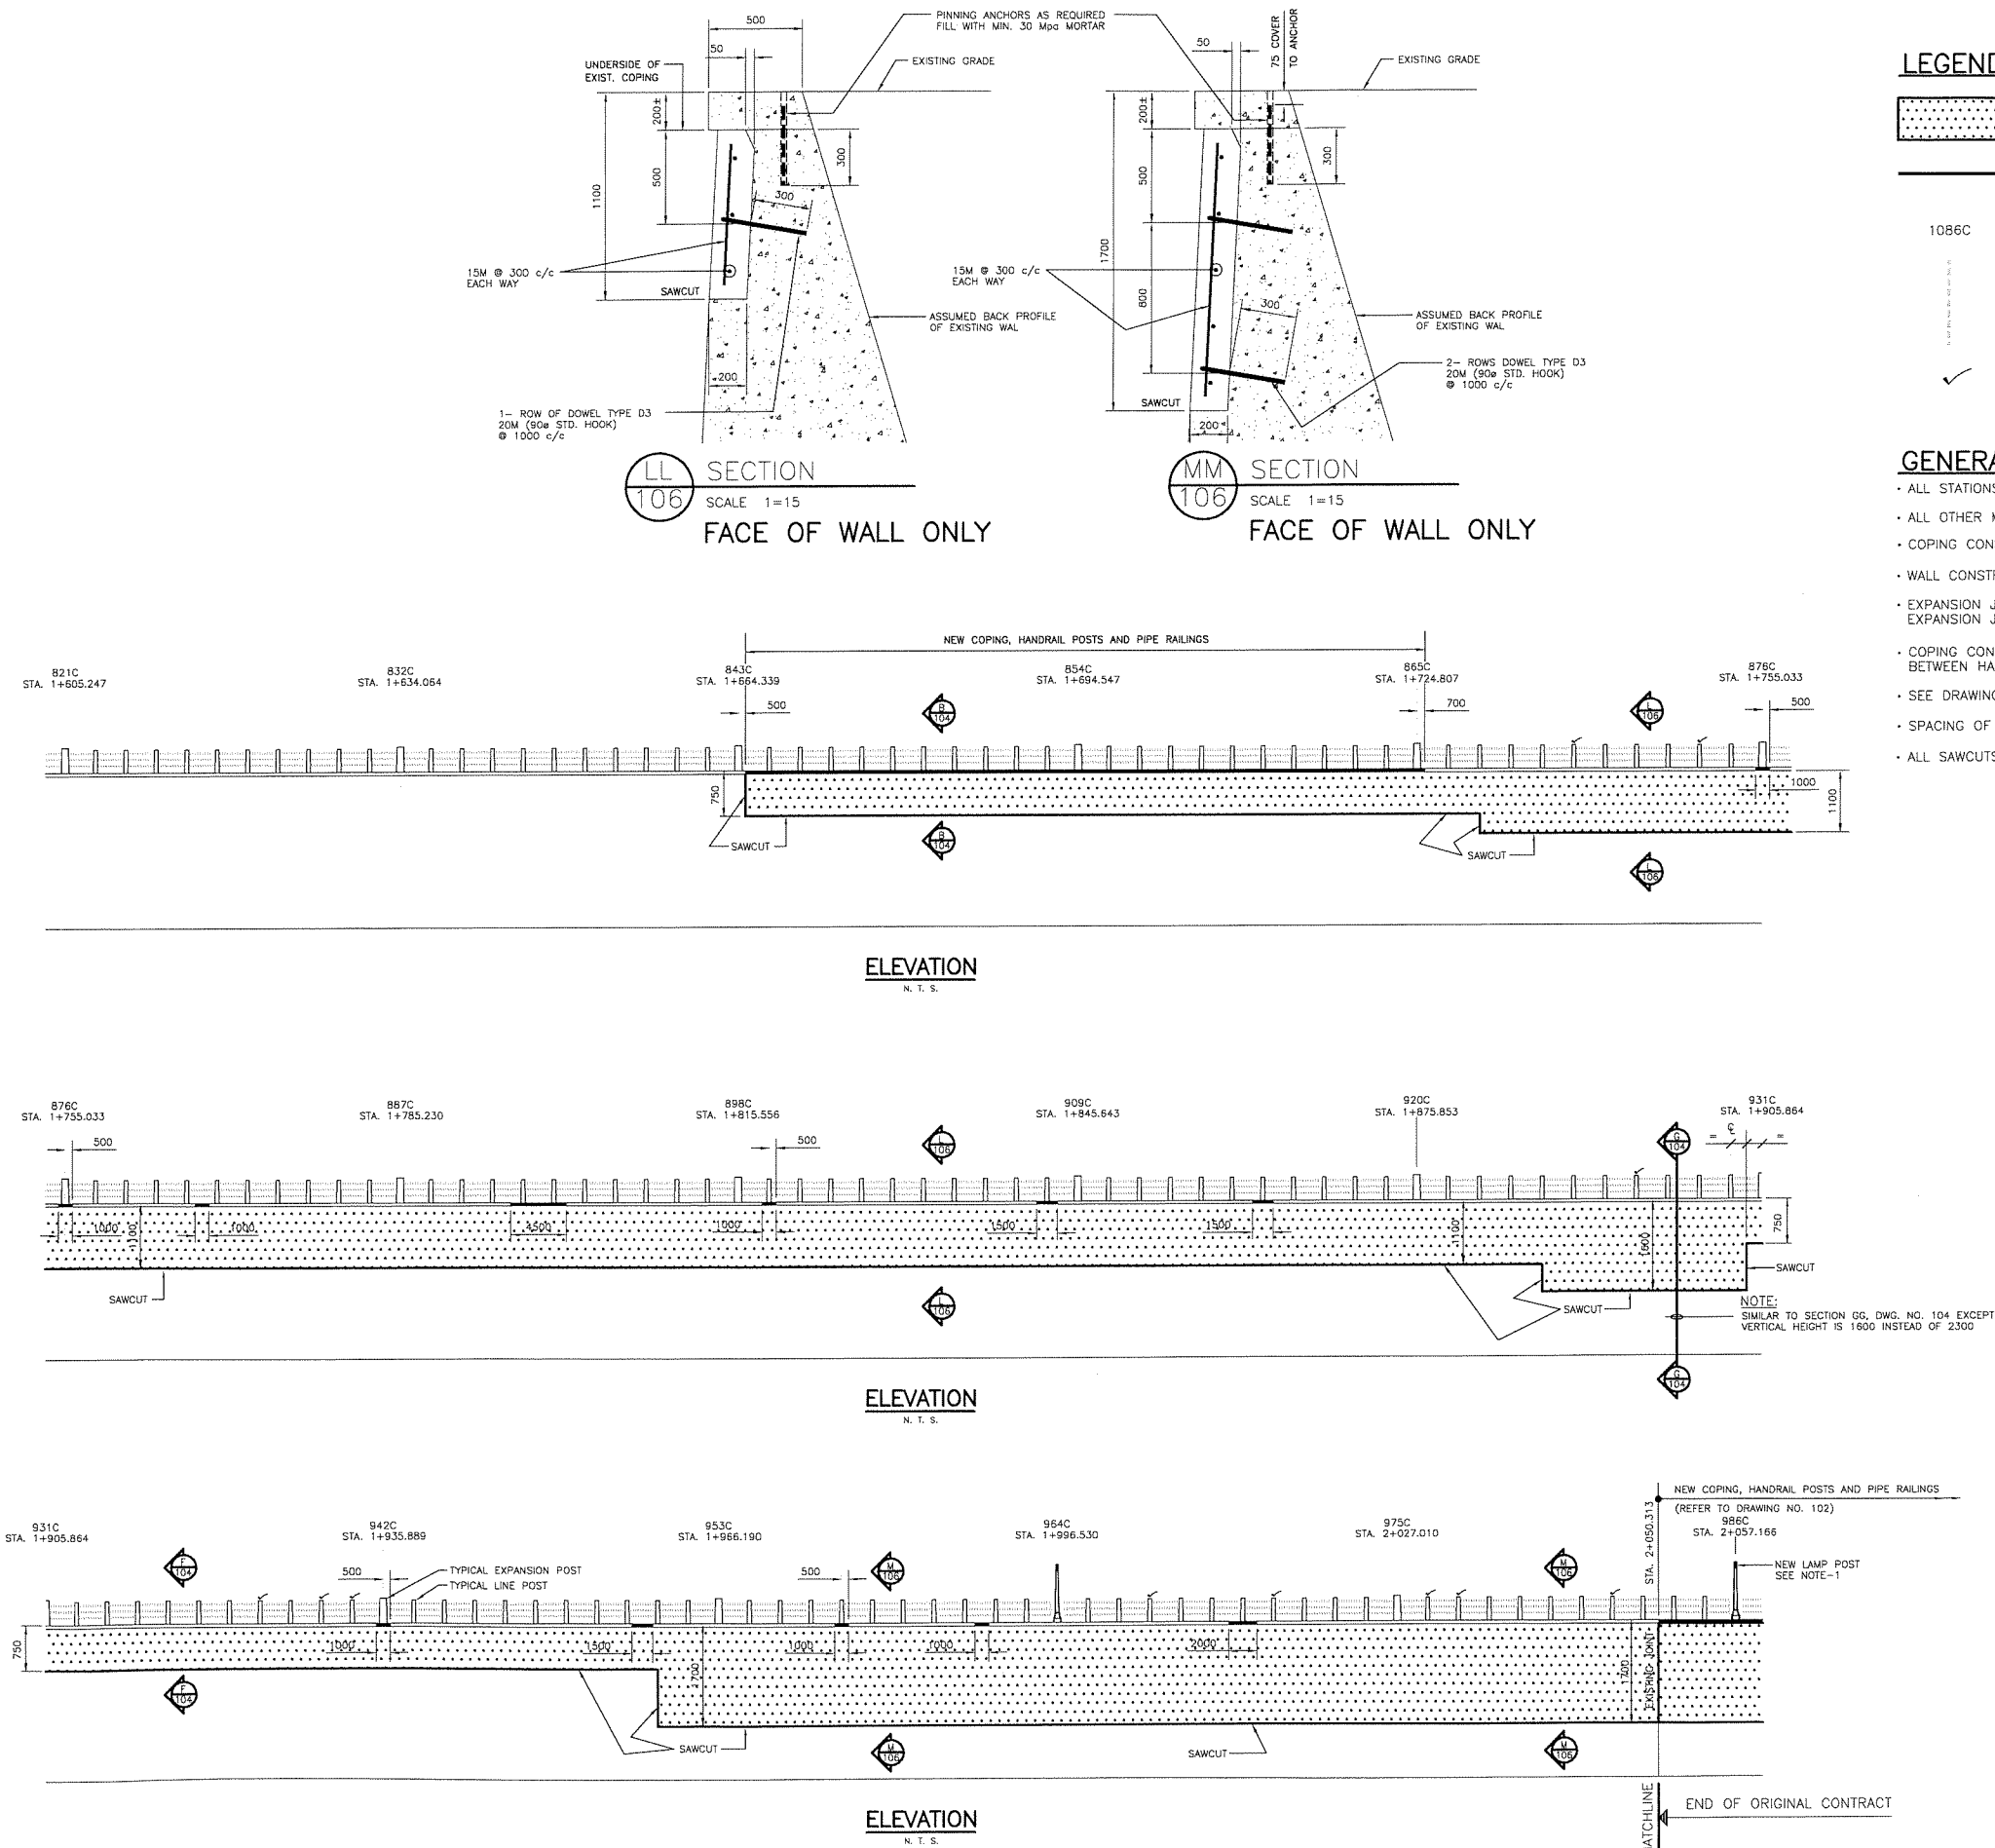

AS BUILT INFO. ADDED	J.R.W.	J.M.
No. Date	Description	Drawn by Dessiné par
Revision / Révision		
A	A Detail number No. du détail	A
B	B Location dwg. no. No. sur dessin	B
C	C Drawing sheet no. No. du dessin	C
Client Acceptance / Acceptation du client		
Signature _____ Date _____		
File No./No. de dossier _____		
Public Works and Government Services Canada	Travaux publics et Services gouvernementaux Canada	
Real Property Services Canadian Heritage/ Environnement Canada/ Parcs Canada	Services d'immobiliers du Patrimoine canadien/ Environnement Canada/ Parcs Canada	
Heritage Canals and Engineering Works National Centre of Expertise	Canaux historiques et travaux d'ingénierie Centre d'expertise national	
Canada		
AS BUILT		
Project Title / Titre du projet		
RIDEAU CANAL OTTAWA WALL REPAIRS BOWER ST. TO HERRIDGE ST.		
Drawing title / Titre du dessin		
WALL ELEVATIONS-3 EXTENSION OF WORK (C.O.#1)		
Scale / Echelle		
NOT TO SCALE		
Drawn by/ Dessiné par	Date	
J.R. WARREN	JAN./2003	
Designed by/ Conçu par	Date	
L. BÉRIEULT	JAN./2003	
Approved by / Approuvé par	Date	
L. BÉRIEULT	JAN./2003	
Project No./No. du projet	Client No./No du Client	Sheet No./ Feuille No.
435651		106
Drawing Reference No./Numéro de Référence du Dessin		
CORID 02/R19		