
CE PLAN EST BASÉ SUR LE PLAN NO. 209-028. IL A ÉTÉ DÉVELOPPÉ UNIQUEMENT PAR MERIDIEN MARITIME À DES FINS DE PRODUCTION AVEC LA PERMISSION ÉCRITE DE ROBERT ALLAN LTÉE. ROBERT ALLAN LTÉE N'ASSUME AUCUNE RESPONSABILITÉ QU'ELLE QU'ELLE SOIT POUR CE PLAN MODIFIÉ. LA PROPRIÉTÉ INTELLECTUELLE DU PLAN CI-DÉCRIT APPARTIENT UNIQUEMENT À ROBERT ALLAN LTÉE ET AU CANADA. IL EST DÉFENDU DE REPRODUIRE LES PLANS ET LES DEVIS, CI-INCLUS, EN ENTIER OU EN PARTIE, OU DE LES PARTAGER AVEC UN TIERS SANS LA PERMISSION ÉCRITE DES PROPRIÉTAIRES.

MÉRIDIEN MARITIME RÉPARATION

TANK PLAN - 25M

© THIS DRAWING IS BASED ON ROBERT ALLAN Ltd. DESIGN NO. 209-028 AND HAS BEEN DEVELOPED BY MERIDIEN MARITIME FOR PRODUCTION PURPOSES ONLY, WITH THE WRITTEN CONSENT OF ROBERT ALLAN LTD. ROBERT ALLAN LTD ASSUME NO RESPONSIBILITY WHATSOEVER FOR THIS ALTERED DRAWING.
THE INTELLECTUAL PROPERTY RIGHTS TO THE DESIGN DESCRIBED HEREIN BELONG EXCLUSIVELY TO ROBERT ALLAN LTD. AND CANADA. THE DRAWINGS AND SPECIFICATIONS CONTAINED HEREIN SHALL NOT BE REPRODUCED IN WHOLE OR IN PART, NOR SHALL THEY BE GIVEN TO ANY THIRD PARTIES WITHOUT WRITTEN PERMISSION FROM THE OWNERS (POUR LA TRADUCTION FRANCAISE, VOIR LA PREMIÈRE PAGE)

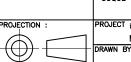

Garde côtière canadienne

JAN 2012

JUNE 2011

JUNE 2011

SEPT 2010

1 OF 3

ΑD

11

10

9

8

Canadian Coast Guard

NAVIRE 25M VESSEL COQUE # / HULL # 008 Navire semi-hauturier de recherche halieutique Near Shore Fisheries Research Vessels

10130

MR09-1113 ISV25-10130RMM11.DWG 31/01/2012

AS CONSTRUCTED

ADD AUX. GREY WATER TANK 18 AND MODIF FUEL CONSUMPTION DATA

MOVE TANK 15

LAYOUT MODIFIED IN RELATION WITH LACK OF SPACE FOR VARIOUS EQUIPMENT & DESIGN OPTIMIZATION.

REVISIONS

ENGINE DATA / DONNIÉES DES MOTELIDS				ELIEL TANIK CADACITIES / CADACITÉS DES DÉSEDVOIDS	, DE CABBIII	
ENGINE DATA/ DONNÉES DES MOTEURS	_			FUEL TANK CAPACITIES/ CAPACITÉS DES RÉSERVOIRS	DE CARBOI	VAIN I
MAIN ENGINE/ MOTEUR PRINCIPAL			,		DOCITION	CADACITY / CADACITÉ
MAIN ENGINE MCR/ PUISSANCE MAXIMALE CONTINUE (PMC) DU MOTEUR PRINCIPAL	357	kW	TANK/	DESCRIPTION	POSITION FRAME/COUPLE	CAPACITY/ CAPACITÉ AT/À 98% (m³)
NUMBER OF MAIN ENGINES/ NOMBRE DE MOTEURS PRINCIPAUX	2		RÉSERVOIR		FRAME/COUPLE	AI/A 98% (M)
SPECIFIC FUEL CONSUMPTION AT 100% MCR/ CONSOMMATION SPÉCIFIQUE DE CARBURANT À 100% PMC	211.3	g/kW-hr	3	DOUBLE BOTTOM TANK, CL./ RÉSERVOIR AXIAL À DOUBLE FOND	15 - 21	12.75
LUBE OIL CONSUMPTION/ CONSOMMATION D'HUILE DE GRAISSAGE	0.35	g/kW-hr	9P	WING TANK, PORT./ RÉSERVOIR LATÉRAL, BÂBORD	8 - 14	11.55
LUBE OIL SUMP CAPACITY/ CAPACITÉ DU PUISARD D'HUILE DE GRAISSAGE	0.08	m³	98	WING TANK, STBD./ RESERVOIR LATERAL, TRIBORD	8 - 14	9.50
GENSET POWER/ PUISSANCE DE LA GÉNÉRATRICE	170	kW	10P	DAY TANK, WING TANK, PORT./ RÉSERVOIR LATÉRAL JOURNALIER, BÂBORD	12 - 14	2.95
NUMBER OF GENSETS RUNNING/ NOMBRE DE GÉNÉRATRICES EN MARCHE	1		105	DAY TANK, WING TANK, STBD./ RÉSERVOIR LATÉRAL JOURNALIER, TRIBORD	10.5 - 12	2.95
SPECIFIC FUEL CONSUMPTION/ CONSOMMATION SPÉCIFIQUE DE CARBURANT	220	g/kW-hr	105	DAT TAINK, WING TAINK, STDD./ RESERVOIR LATERAL GOORNALIER, TRIBORD	10.5 - 12	2.25
LUBE OIL CONSUMPTION/ CONSOMMATION D'HUILE DE GRAISSAGE	0.35	g/kW-hr				
LUBE OIL SUMP CAPACITY/ CAPACITÉ DU PUISARD D'HUILE DE GRAISSAGE	0.02	m³			TOTAL	70.00
ASSUMED FUEL OIL DENSITY/ DENSITÉ THÉORIQUE DU CARBURANT	870	kg/m³			TOTAL	38.00
ASSUMED LUBE OIL DENSITY/ DENSITÉ THÉORIQUE DE L'HUILE DE GRAISSAGE	900	kg/m³	1	MISCELLANEOUS TANK CAPACITIES/ CAPACITÉS DE RÉ	SERVOIRS D	IVERS
FUEL DAY TANK CAPACITY/ CAPACITÉ DES RÉSERVOIRS JOURNAL CARBURANT  MAIN ENGINE/ MOTEUR PRINCIPAL	IERS [	DE I	TANK/ RÉSERVOIR	DESCRIPTION	POSITION FRAME/COUPLE	CAPACITY/ CAPACITÉ
AVERAGE POWER FACTOR/ MOYENNE DU FACTEUR DE PUISSANCE	0.85	MCR/ PMC	2P	BLACK WATER, LOOSE TANK, PORT./ RÉSERVOIR NON-FIXÉ D'EAUX-VANNES, BÂBORD	21 - 24	1.08
MAIN ENGINE SPECIFIC FUEL CONSUMPTION/ CONSOMMATION SPÉCIFIQUE DE CARBURANT DES MOTEURS PRINCIPAUX		g/kW-hr	2S	BLACK WATER, LOOSE TANK, PORT. / RÉSERVOIR NON-FIXÉ D'EAUX-VANNES, TRIBORD	21 - 24	1.08
MAIN ENGINE FUEL CONSUMPTION/ CONSOMMATION DE CARBURANT DES MOTEURS PRINCIPAUX	0.0899	1 5.	4	OILY WATER, DB TANK, CL./ RÉSERVOIR AXIAL À DOUBLE FOND D'EAU MÉLANGÉE AUX HYDROCARBURES	14 - 15.5	1.80
REQUIRED RUNNING HOURS/ NOMBRES D'HEURES DE FONCTIONNEMENT REQUISES		hrs	5	SLUDGE, LOOSE TANK, STBD./ RÉSERVOIR NON-FIXÉ DES BOUES DE MOTEUR, TRIBORD	14 - 16.5	0.45
REQUIRED CAPACITY IN DAY TANK/ CAPACITÉ REQUISE DES RÉSERVOIRS JOURNALIERS	2.158		6P	GREY WATER, DB TANK, PORT./ RÉSERVOIR À DOUBLE FOND D'EAUX GRISES, BÂBORD	26 - 29	3.30
GENSET/ GÉNÉRATRICE		<del> </del>	6S	GREY WATER, DB TANK, STBD./ RESERVOIR À DOUBLE FOND D'EAUX GRISES, TRIBORD	26 - 29	3.30
AVERAGE POWER FACTOR/ MOYENNE DE FACTEUR DE PUISSANCE	0.85		8	FO OVERFLOW/ RÉSERVOIR DE DÉBORDEMENT DE MAZOUT	12 - 14	0.97
GENSET SPECIFIC FUEL CONSUMPTION/ CONSOMMATION SPÉCIFIQUE DE CARBURANT DES GÉNÉRATRICES		g/kW-hr	13	LUBE OIL, LOOSE TANK, STBD./ RÉSERVOIR NON-FIXÉ D'HUILE DE GRAISSAGE, TRIBORD	C - D	0.33
GENSET FUEL CONSUMPTION/ CONSOMMATION DE CARBURANT DES GÉNÉRATRICES		m³/hr	14	USED OIL, LOOSE TANK, PORT./ RÉSERVOIR NON-FIXÉ D'HUILE USAGÉE, BÂBORD	C - D	0.33
		hrs	15	HYDRAULIC OIL, LOOSE TANK PORT./ RÉSERVOIR NON-FIXÉ D'HUILE HYDRAULIQUE, BÂBORD	15 - 17	0.33
REQUIRED RUNNING HOURS/ NOMBRES D'HEURES DE FONCTIONNEMENT REQUISES	0.88		16	DECK EQUIP. EHPU HYDRAULIC TANK / RÉSERVOIR D'HUILE HYDRAULIQUE, ÉQUIPEMENT DE PONT	12 - 14	0.38
REQUIRED CAPACITY IN DAY TANK/ CAPACITÉ REQUISE DES RÉSERVOIRS JOURNALIERS	0.00	l m.	17	FISH. GEAR EHPU HYDRAULIC TANK / RÉSERVOIR D'HUILE HYDRAULIQUE, ÉQUIPEMENT DE PÊCHE	12 - 14	1.45
MINIMUM CAPACITY PER DAY TANK/ CAPACITÉ MINIMUM POUR CHAQUE RÉSERVOIR JOURNALIER	3.038		18	AUX. GREY WATER TANK / RÉSERVOIR AUX. D'EAUX GRISES	27 - 28	0.038
REQUIRED CAPACITY PER DAY TANK/ CAPACITÉ REQUISE POUR CHAQUE RÉSERVOIR JOURNALIER	2.85					
CAPACITY OF DAY TANK PROVIDED/ CAPACITÉ FOURNIE DE CHAQUE RÉSERVOIR JOURNALIER	1	l m'	∤ FRI	ESH WATER TANK CAPACITIES/ CAPACITÉS DES RÉSERV	OIRS D'EAU	POTABLE
LUBE OIL TANK CAPACITY/ CAPACITÉ DES RÉSERVOIRS D'HUILE I GRAISSAGE			TANK/	DESCRIPTION	POSITION FRAME/COUPLE	CAPACITY/ CAPACITÉ AT/À 98% (m³)
REQUIRED ENDURANCE PERIOD/ AUTONOMIE REQUISE		days/jours	RÉSERVOIR		I INAMILY COOL EL	71/7 30% (111)
	336	hrs	11P	LOOSE TANK, PORT/ RÉSERVOIR NON-FIXÉ, BÂBORD	4 - 8	3.1
MAIN ENGINE AVERAGE POWER FACTOR/ MOYENNE DU FACTEUR DE PUISSANCE DES MOTEURS PRINCIPAUX	0.85	MCR/ PMC	115	LOOSE TANK, STBD./ RÉSERVOIR NON-FIXÉ, TRIBORD	4 - 8	3.1
GENSET AVERAGE POWER FACTOR/ MOYENNE DU FACTEUR DE PUISSANCE DES GÉNÉRATRICES	0.85	MCR/ PMC	<u> </u>	,	TOTAL	
SINGLE MAIN ENGINE LUBE OIL CONSUMPTION/ CONSOMMATION D'HUILE DE GRAISSAGE DE CHAQUE MOTEUR PRINCIPAL	0.04	m³	· · · · · · · · · · · · · · · · · · ·	D. DALLACT TANK OADAOITIES / SADAOITÉS DES SÉSES		
MAIN ENGINE LUBE OIL CONSUMPTION/ CONSOMMATION TOTALE D'HUILE DE GRAISSAGE DES MOTEURS PRINCIPAUX	0.08	m³	j WATE	R BALLAST TANK CAPACITIES/ CAPACITÉS DES RÉSERVO	NIK2 DF BYL	LASI D'EAU
GENSET LUBE OIL CONSUMPTION/ CONSOMMATION TOTALE D'HUILE DE GRAISSAGE DES GÉNÉRATRICES	0.02	m³				
NUMBER OF MAIN ENGINE LUBE OIL CHANGES/ NOMBRE DE CHANGEMENT D'HUILE DE GRAISSAGE DES MOTEURS PRINCIPAUX	2		TANK/	DECOPIDATION	POSITION	CAPACITY/ CAPACITÉ
NUMBER OF GENSET LUBE OIL CHANGES/ NOMBRE DE CHANGEMENT D'HUILE DE GRAISSAGE DES GÉNÉRATRICES	2		RÉSERVOIR	DESCRIPTION	FRAME/COUPLE	AT/À 98% (m³)
LUBE OIL FOR SINGLE MAIN ENGINE CHANGE/ VOLUME D'HUILE DE GRAISSAGE REQUIS POUR UNE VIDANGE DU MOTEUR PRINCIPAL	0.08	m³		FODE DEAK TANK OF A DECEMBER AVIAL DISCOOLEDON AVANT	70 75	6.80
LUBE OIL FOR SINGLE GENSET CHANGE/ VOLUME D'HUILE DE GRAISSAGE REQUIS POUR UNE VIDANGE DE LA GÉNÉRATRICE	0.02	m³	1 120	FORE PEAK TANK, CL./ RÉSERVOIR AXIAL DU COQUERON AVANT	32 - 35	6.80
MINIMUM RECOMMENDED USED OIL CAPACITY/ CAPACITÉ MINIMUM RECOMMENDÉE DU RÉSERVOIR D'HUILE USÉE	0.20		12P	AFT PEAK, WING TANK, PORT. / RÉSERVOIR LATÉRAL DU PIC ARRIÈRE, BÂBORD	0 - 4	5.60
CAPACITY OF USED OIL TANK PROVIDED/ CAPACITÉ FOURNIE DU RÉSERVOIR D'HUILE USÉE	0.30		12S	AFT PEAK, WING TANK, STBD./ RÉSERVOIR LATÉRAL DU PIC ARRIÈRE, TRIBORD	0 - 4	5.60
MINIMUM RECOMMENDED LUBE OIL CAPACITY/ CAPACITE MINIMUM RECOMMENDÉE DU RÉSERVOIR D'HUILE DE GRAISSAGE	0.30	1	<del> </del>		TOTAL	18.0
CAPACITY OF LUBE OIL TANK PROVIDED/ CAPACITÉ FOURNIE DU RÉSERVOIR D'HUILE DE GRAISSAGE	0.30	<del> </del>	1			
FUEL OVERFLOW TANK CAPACITY/ CAPACITÉ DU RÉSERVOIR DE DÉBORDEMENT DE CARBURANT	1 5.50	1				
			1			
GUIDELINE/ DIRECTIVE: MARPOL 73,78			]			

5 **m**³/hr

10 min.

0.8 m³

0.97 m<sup>3</sup>

PROJECTION

Garde côtière canadienne Canadian Coast Guard

NAVIRE 25M VESSEL COQUE # / HULL # 008

Navire semi-hauturier de recherche halieutique Near Shore Fisheries Research Vessels 31/01/2012


MR09-1113 ISV25-10130RMM11.DWG


FUEL OIL TRANSFER PUMP CAPACITY/ CAPACITÉ DE LA POMPE DE TRANSFERT DE CARBURANT


RECOMMENDED FUEL OVERFLOW TANK CAPACITY/ CAPACITÉ RECOMMENDÉE DU RÉSERVOIR DE DÉBORDEMENT DE CARBURANT

CAPACITY OF OVERFLOW TANK PROVIDED/ CAPACITÉ FOURNIE DU RÉSERVOIR DE DÉBORDEMENT DE CARBURANT

PUMP OVERFLOW TIME/ TEMPS DE DÉBORDEMENT DE LA POMPE

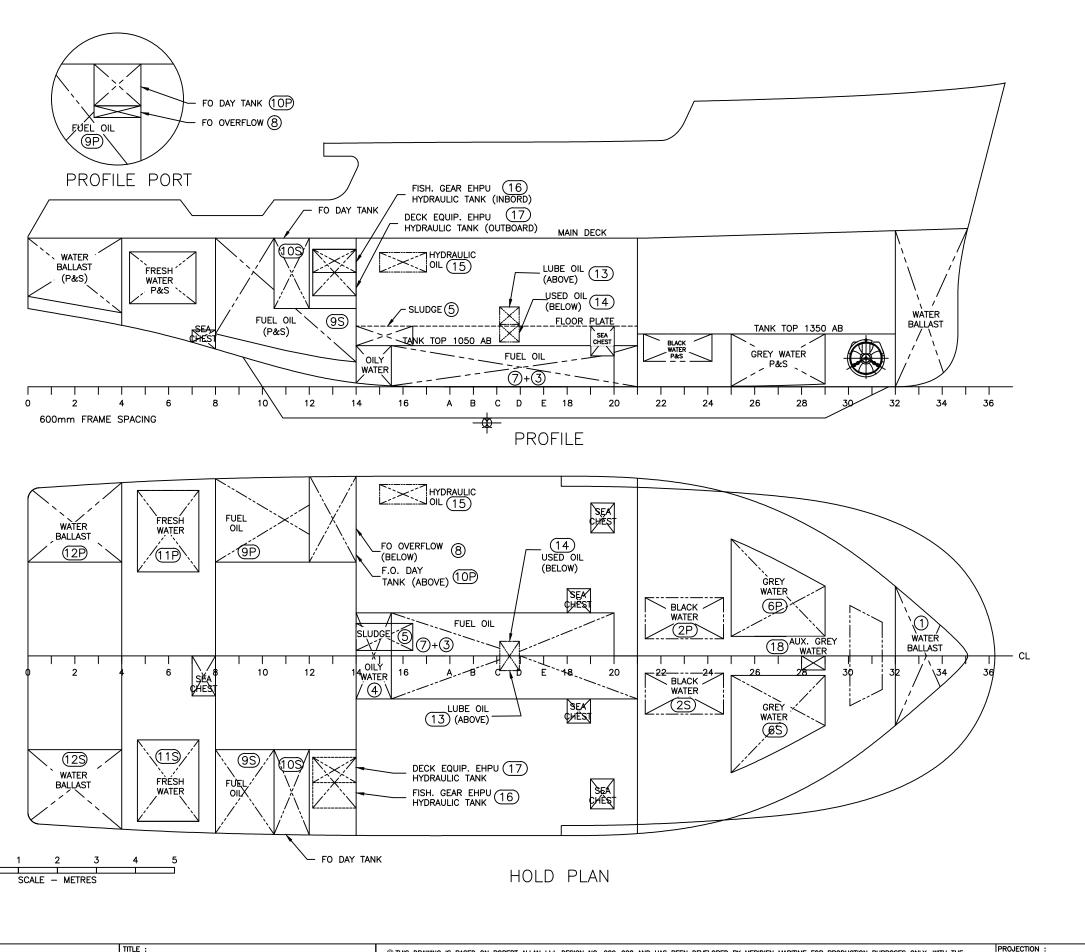

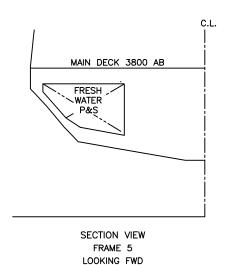

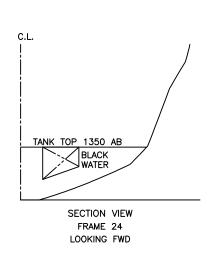



Garde côtière canadienne Canadian Coast Guard

Navire semi-hauturier de recherche halieutique Near Shore Fisheries Research Vessels

NAVIRE 25M VESSEL COQUE # / HULL # 008 MR09-1113

 $\bigcirc$ 

ISV25-10130RMM11.DWG

31/01/2012