


PLAN OF STAIR No. 1  
PLAN À L'ESCALIER No. 1  
SCALE: 1/8" = 1'-0"



FOURTH TO SEVENTH FLOOR PLAN INCLUSIVE  
PLAN DU QUATRIÈME AU SEPTIÈME ÉTAGE INCLUSIVE  
SCALE: 1/8" = 1'-0"

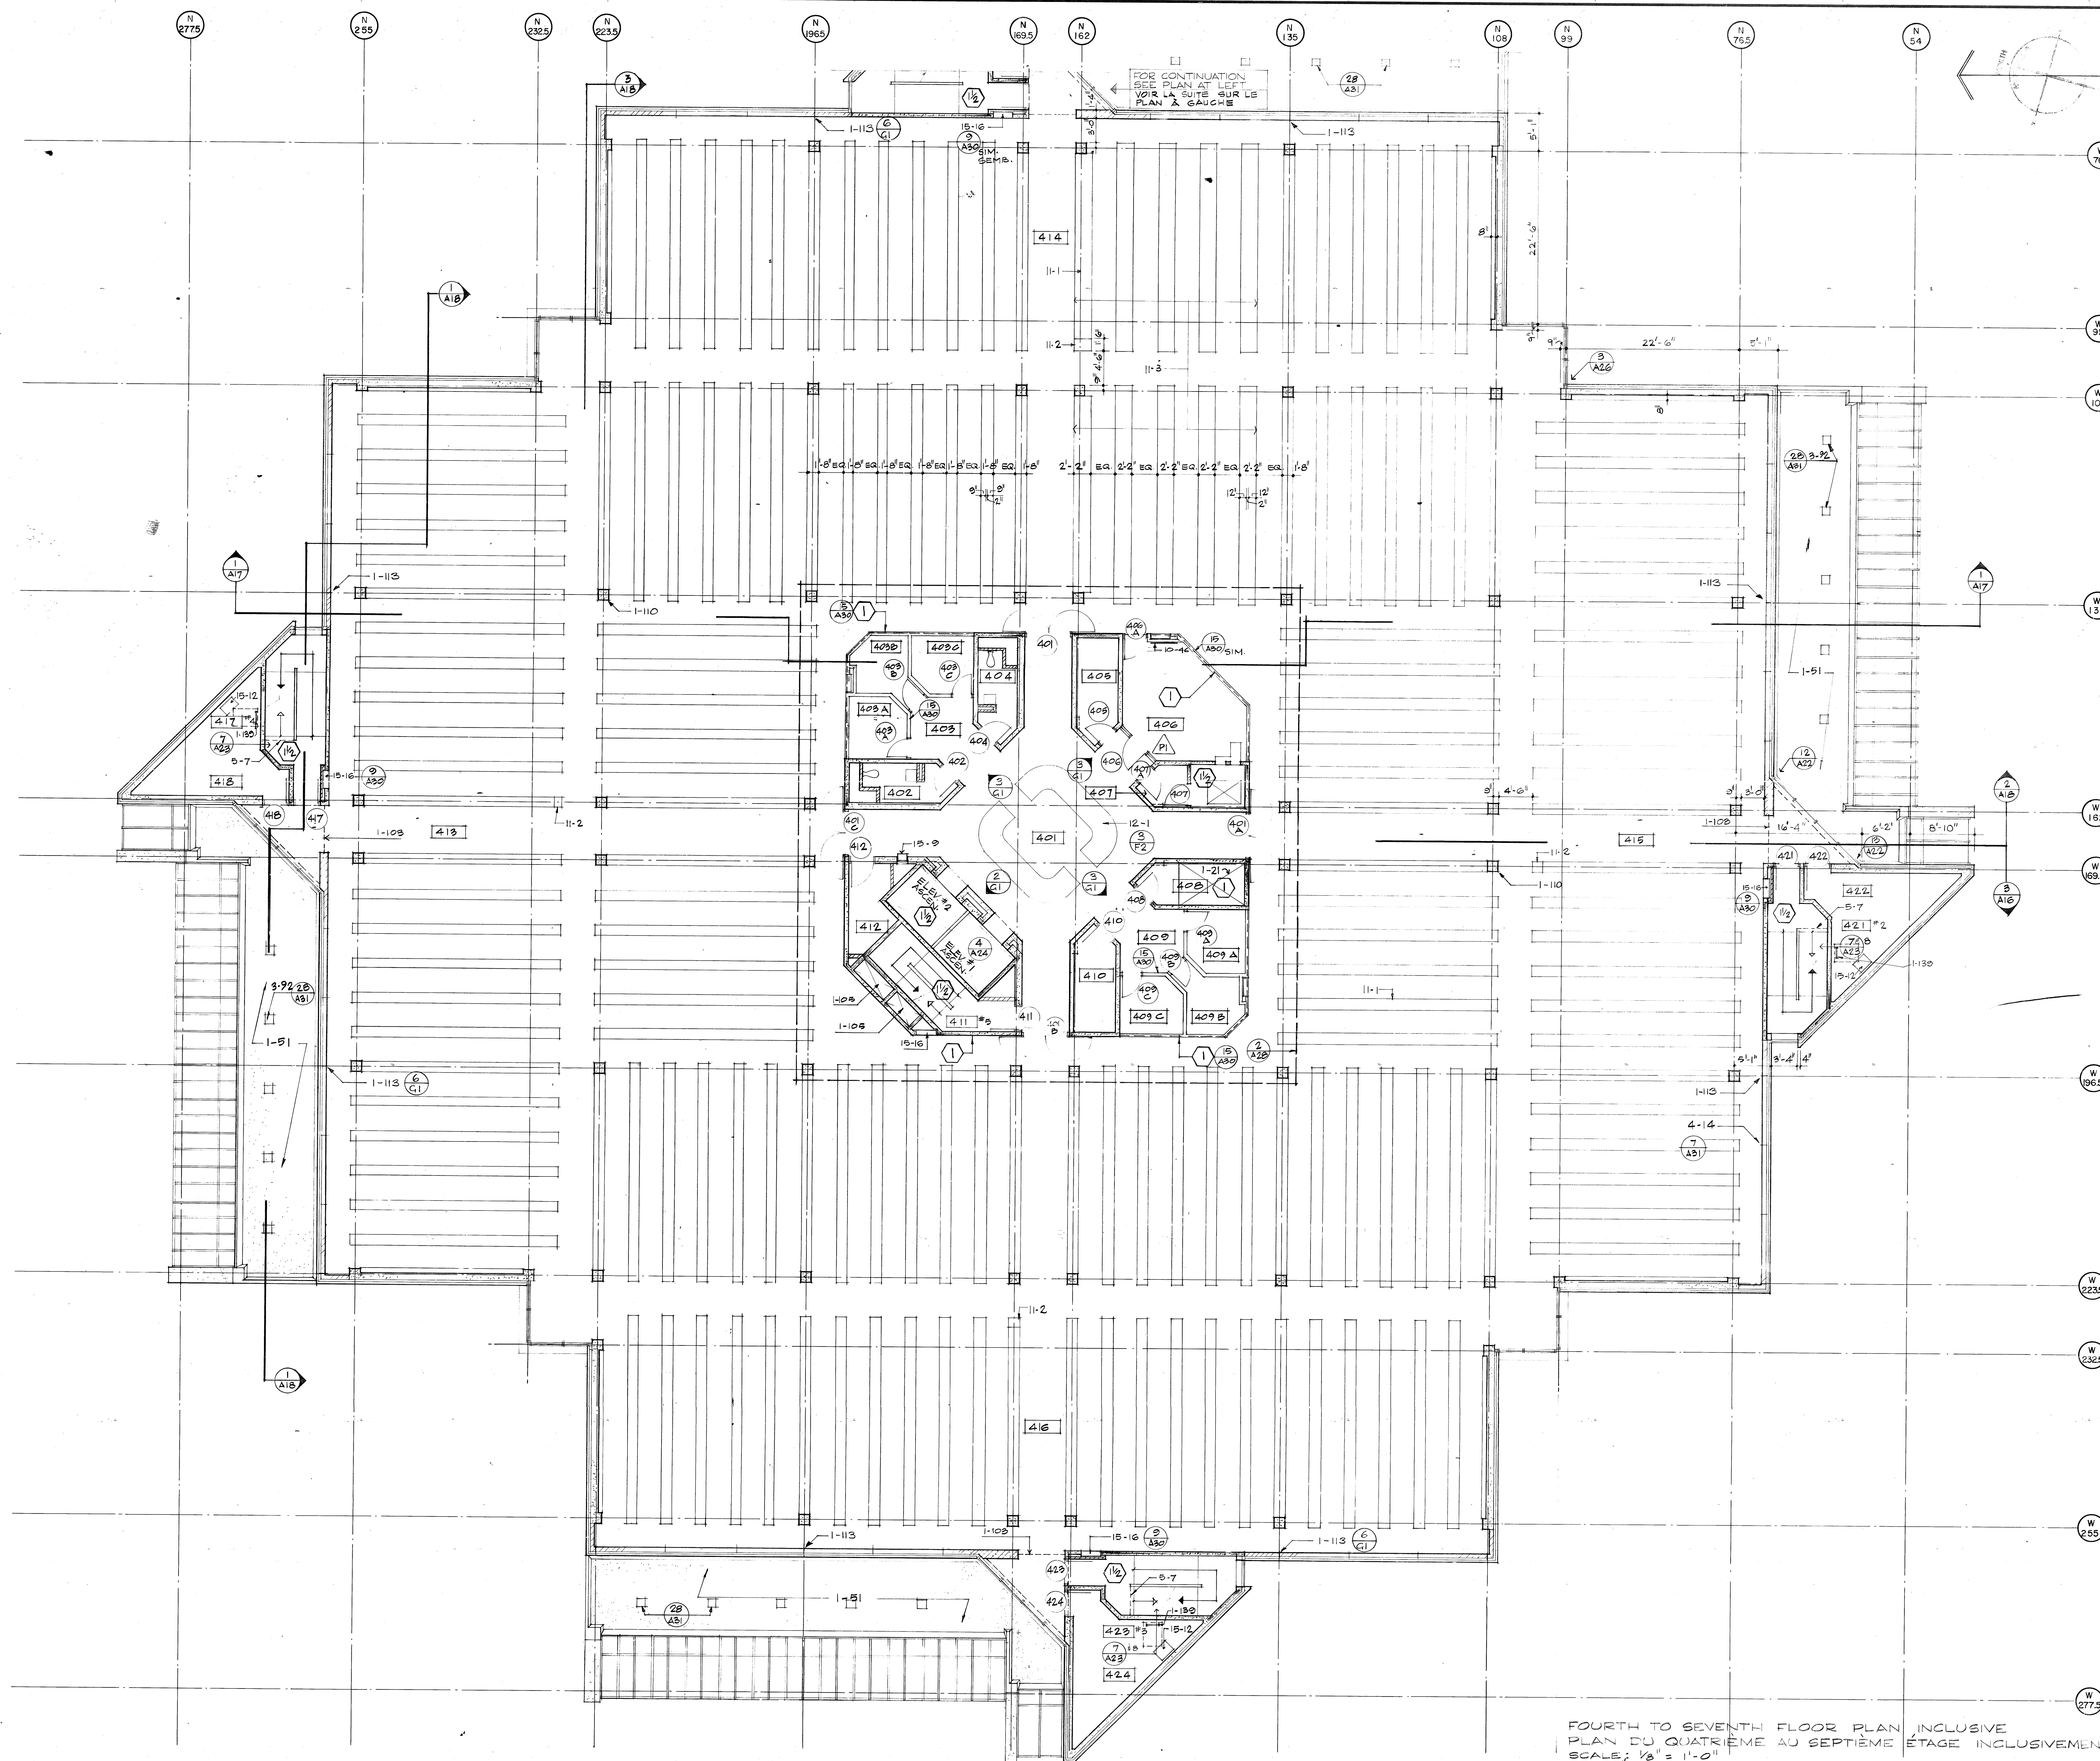

Department of Public Works  
Ministère des Travaux publics

E.C. Martel Regional Director / Directeur Régional  
Capital Region / Région de la Capitale

A detail no. / détail no.  
B location sur dessin no. / emplacement sur dessin no.  
C drawing no. / dessin no.

REVISED AS BUILT  
SEPTEMBER 1974



SHORE & MOFFAT  
AND PARTNERS  
ARCHITECTS  
ENGINEERS  
SITE PLANNERS  
100 UNIVERSITY STREET  
TORONTO, ONTARIO, CANADA

project title / titre du projet  
NATIONAL SCIENCE LIBRARY / BIBLIOTHÈQUE SCIENTIFIQUE NATIONALE  
NATIONAL RESEARCH COUNCIL OF CANADA / CONSEIL NATIONAL DE RECHERCHES DU CANADA  
OTTAWA / OTTAWA

drawing title / titre du dessin  
FOURTH TO SEVENTH FLOOR PLAN INCLUSIVE / PLAN DU QUATRIÈME AU SEPTIÈME ÉTAGE INCLUSIVE

scale / échelle  
designed by SVI / conçu par  
date MARCH 31, 1971 / date  
drawn by RJH / dessiné par  
date  
reviewed by LGS, DGS / examiné par  
date  
approved by / approuvé par  
date

project no. CA 651037 / no. du projet 6705  
drawing no. / dessin no.

AIO 38