

M 46948-D



Department of Public Works
Ministère des Travaux publics

MARQUIS, VANDRY & ASS.
"CONSULTING ENGINEERS"

RIMOUSKI : 471 CATHEDRAL AVE.
QUEBEC : 880 STE-FOY ROAD.


A detail no.	detail no.
1	1

B location drawing no.	sur dessin no.
1	1

C drawing no.	dessin no.
1	1

revision

date

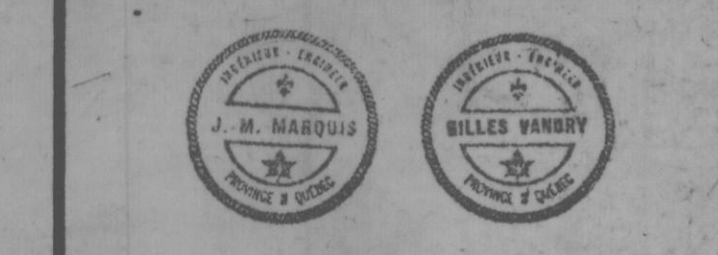

project title
titre du projet
**HARBOUR DEVELOPMENT
AMÉNAGEMENT PORTUAIRE
"AS BUILT"**

Cap-aux-Meules, I.M. P. Qué.
drawing title
titre du dessin

**ELECTRICAL SYSTEM
SYSTÈME ÉLECTRIQUE**

designed by	dessiné par
J. H. MARQUIS	J. H. MARQUIS

date	date
JANUARY 30 th 1970	JANUARY 30 th 1970

drawn by	dessiné par
R. LEVESQUE	R. LEVESQUE

date	date
JANUARY 20 th 1970	JANUARY 20 th 1970

approved by	approuvé par
J. H. MARQUIS	J. H. MARQUIS

date	date
JANUARY 20 th 1970	JANUARY 20 th 1970

Tender	Soumission
D.P.W. Project Manager	Administrateur du projet M.T.P.

project number	no. du projet
C-34-17	C-34-17

drawing no.	dessin no.
127	127

19/74

M.T.P. 121-45-190R

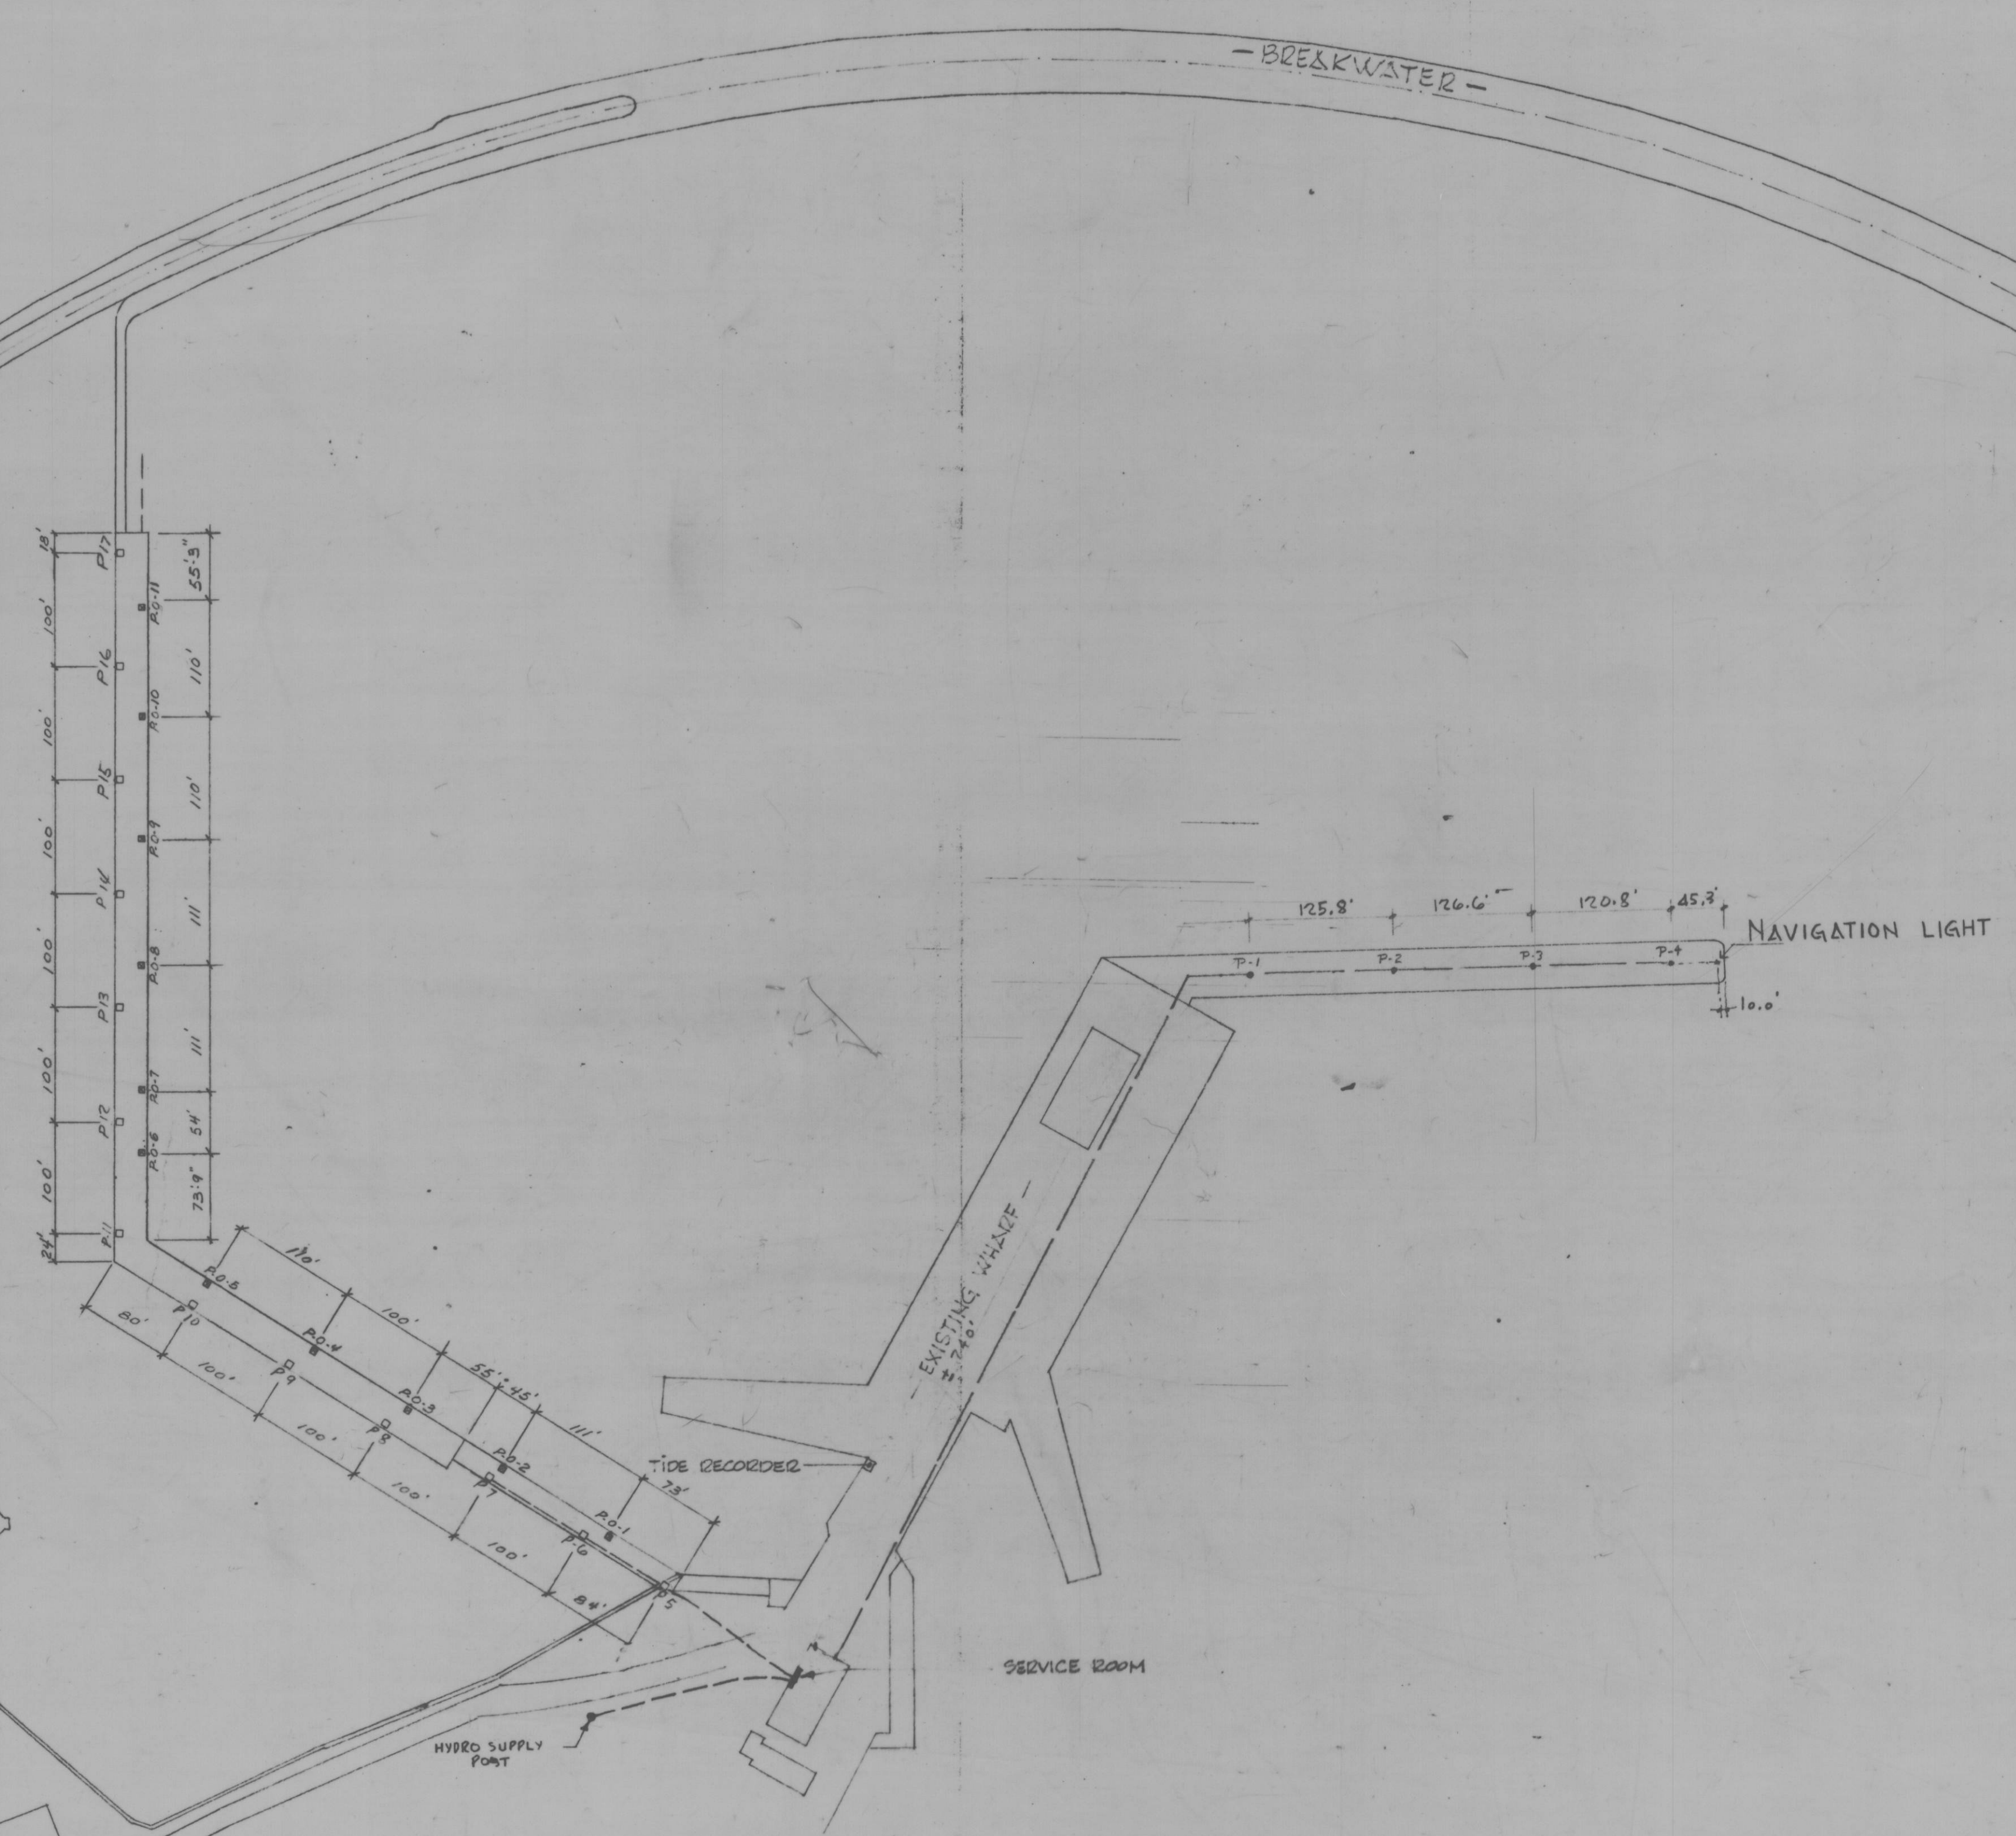


FIG. 127 ELECTRICAL LAYOUT
SCALE: 1"=100'0"

M 46948-D