



Department of Public Works
Ministère des Travaux publics

MARQUIS, VANDRY & ASS.
CONSULTING ENGINEERS

RIMOUSKI : 471 CATHEDRAL AVE.
QUEBEC : 880 STE-FOY ROAD.

A detail no. B location drawing no. C drawing no. revisions



project title titre du projet

HARBOUR DEVELOPMENT
AMÉNAGEMENT PORTUAIRE
"AS BUILT"

Cap-aux-Meules, I.M. P. Que.

drawing title titre du dessin

BEAM ASSEMBLIES
ASSEMBLAGE DES POUTRES

designed by conçu par

date

drawn by dessiné par

checked by vérifié par

approved by approuvé par

date

Tender soumission

D.P.W. Project Manager Administrateur du projet M.T.P.

project number no. du projet


C-34-17

drawing no. dessin no.


16/24

N.T.P. 121-45-100R


10.007

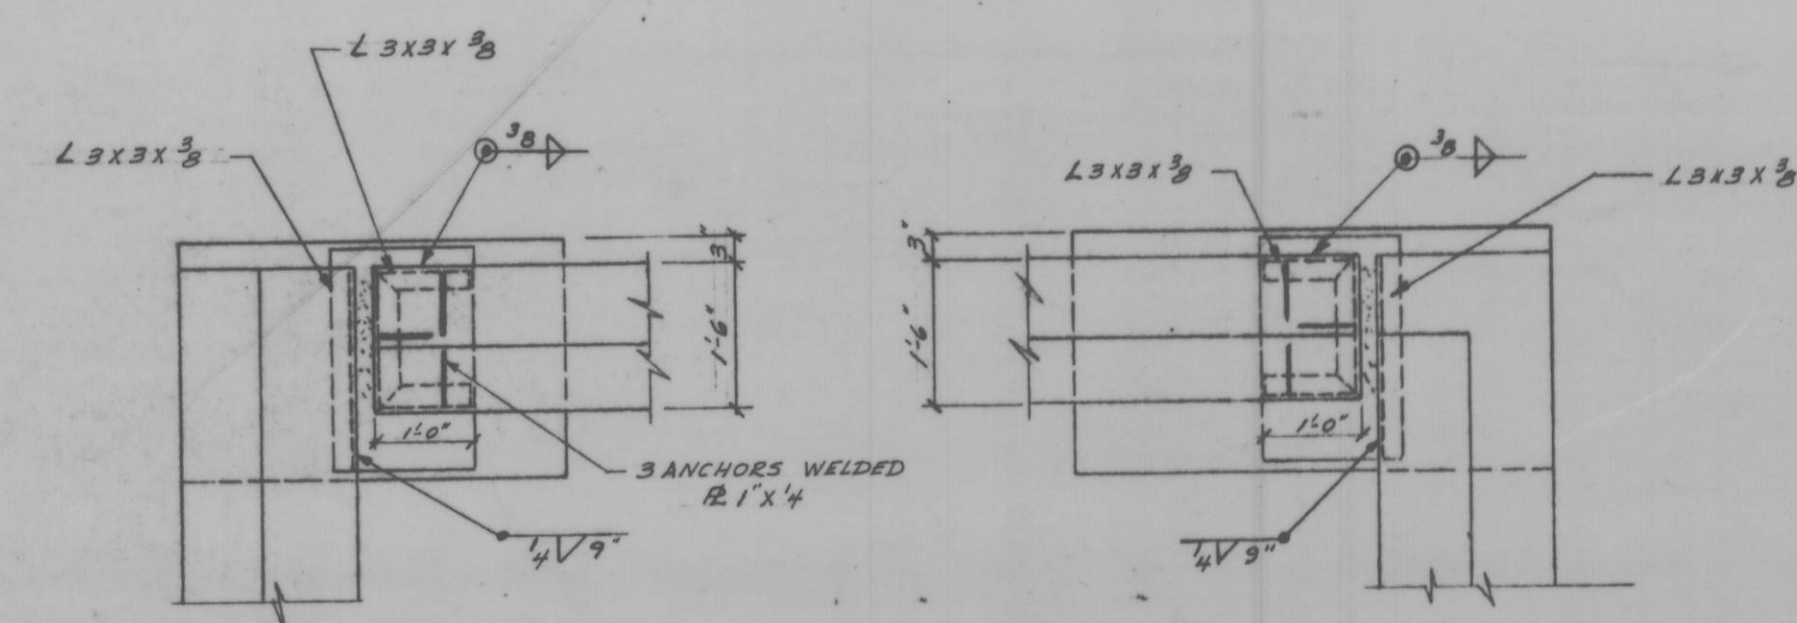


PLAN

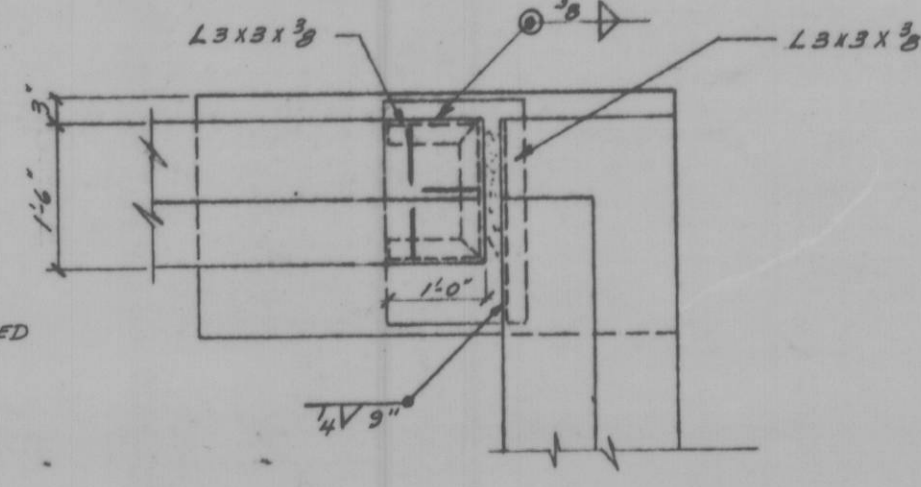


PLAN

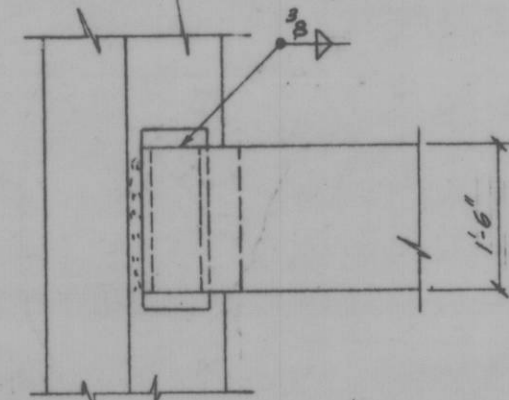


PLAN

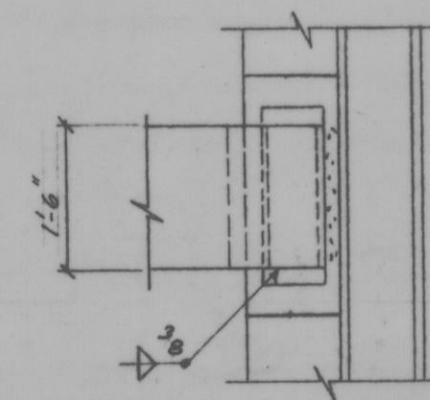


PLAN

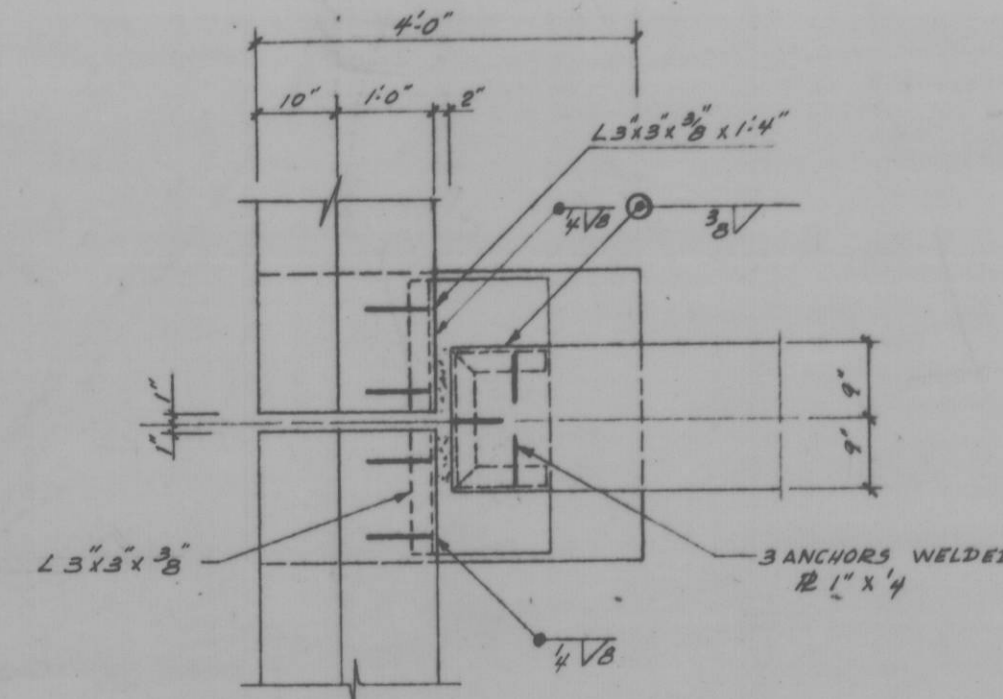


PLAN

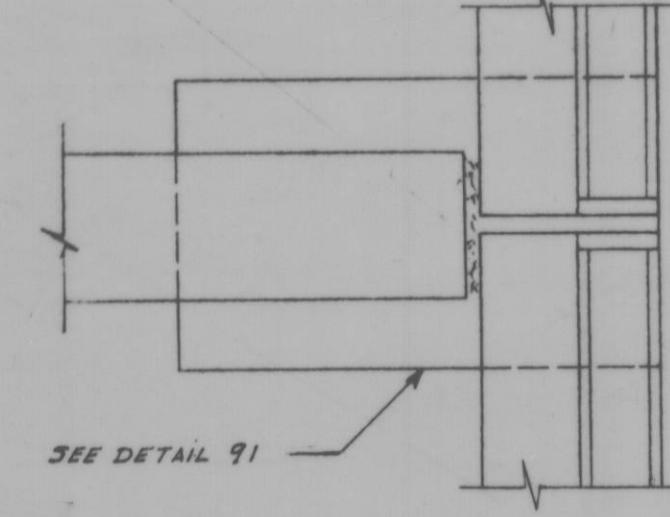


PLAN

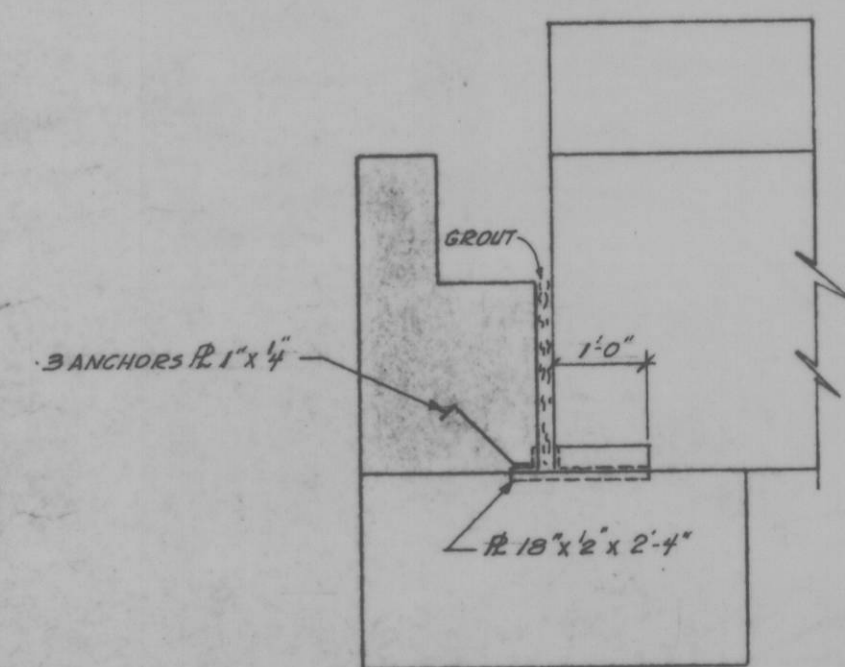


DETAIL 87
10/16

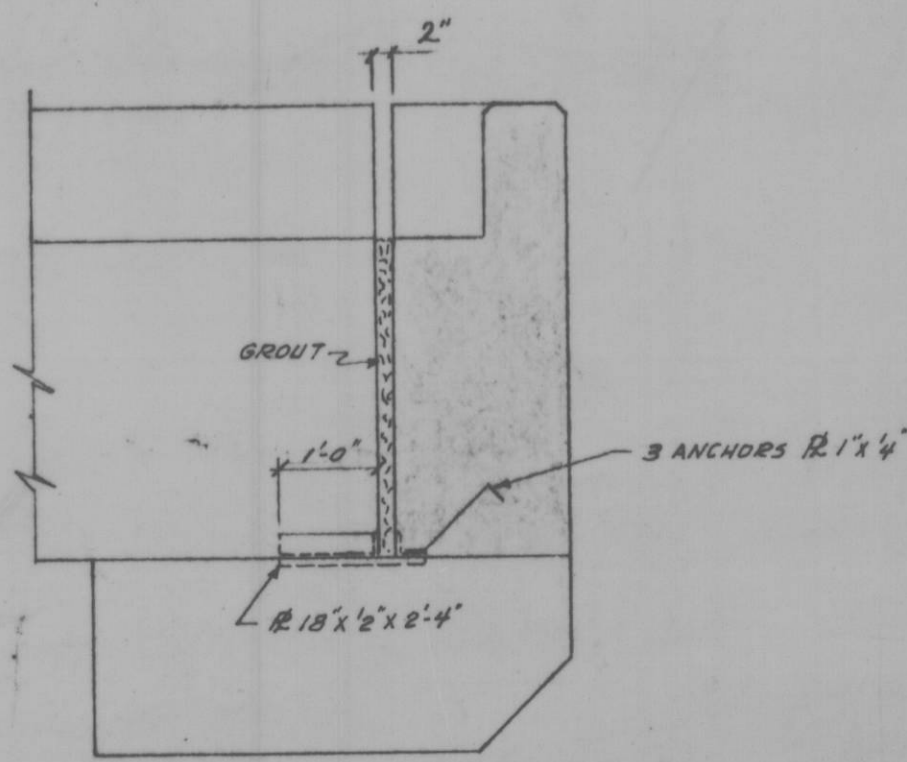


DETAIL 88
10/16

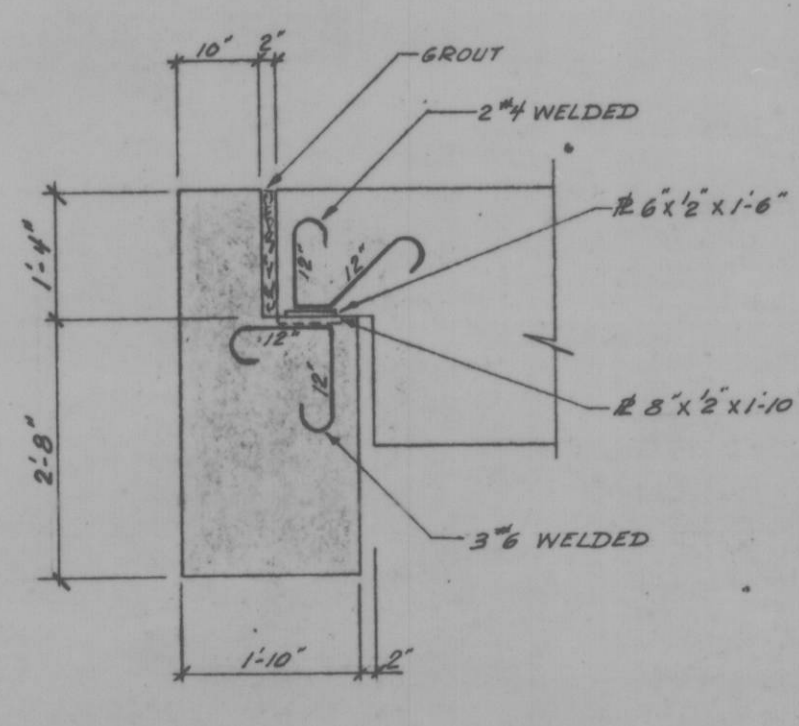


DETAIL 89
10/16

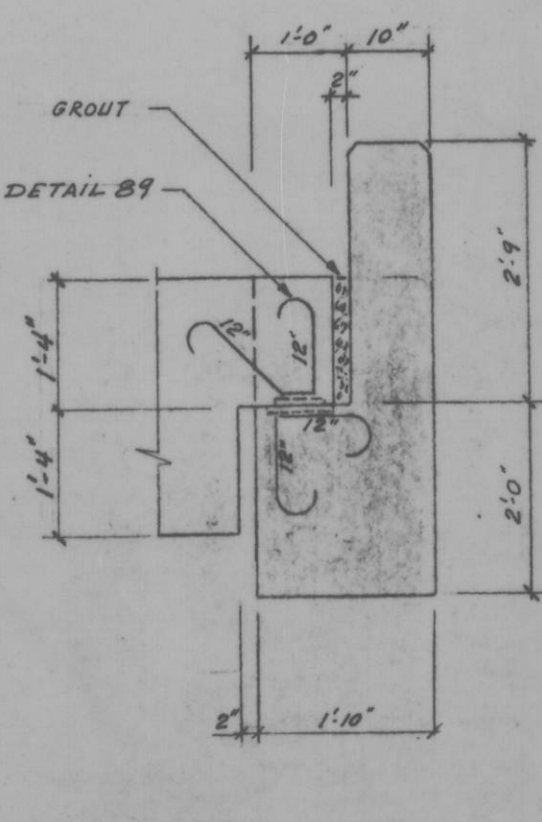


DETAIL 90
10/16

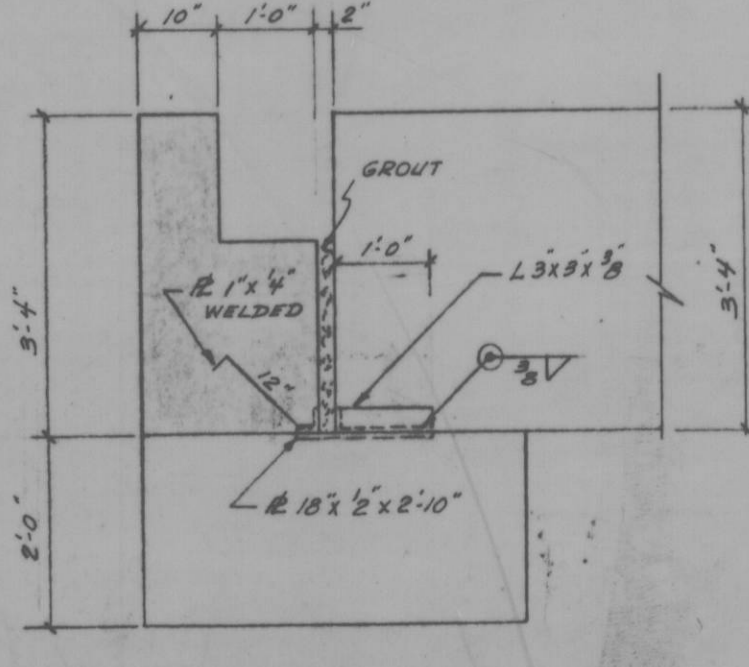


DETAIL 91
10/16

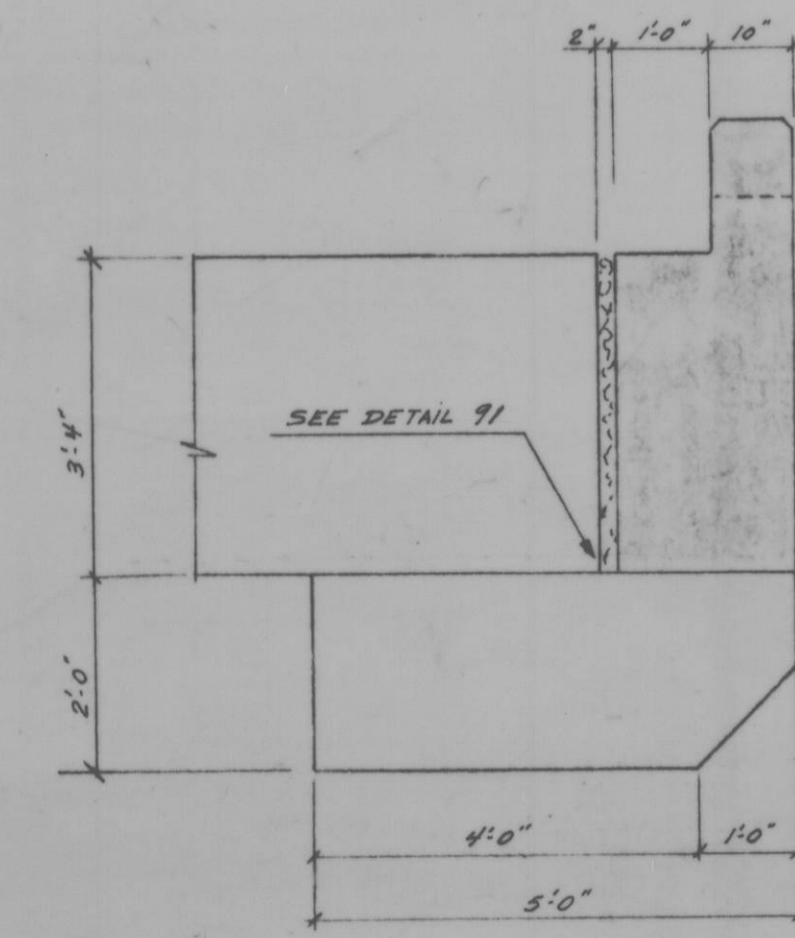


DETAIL 92
10/16

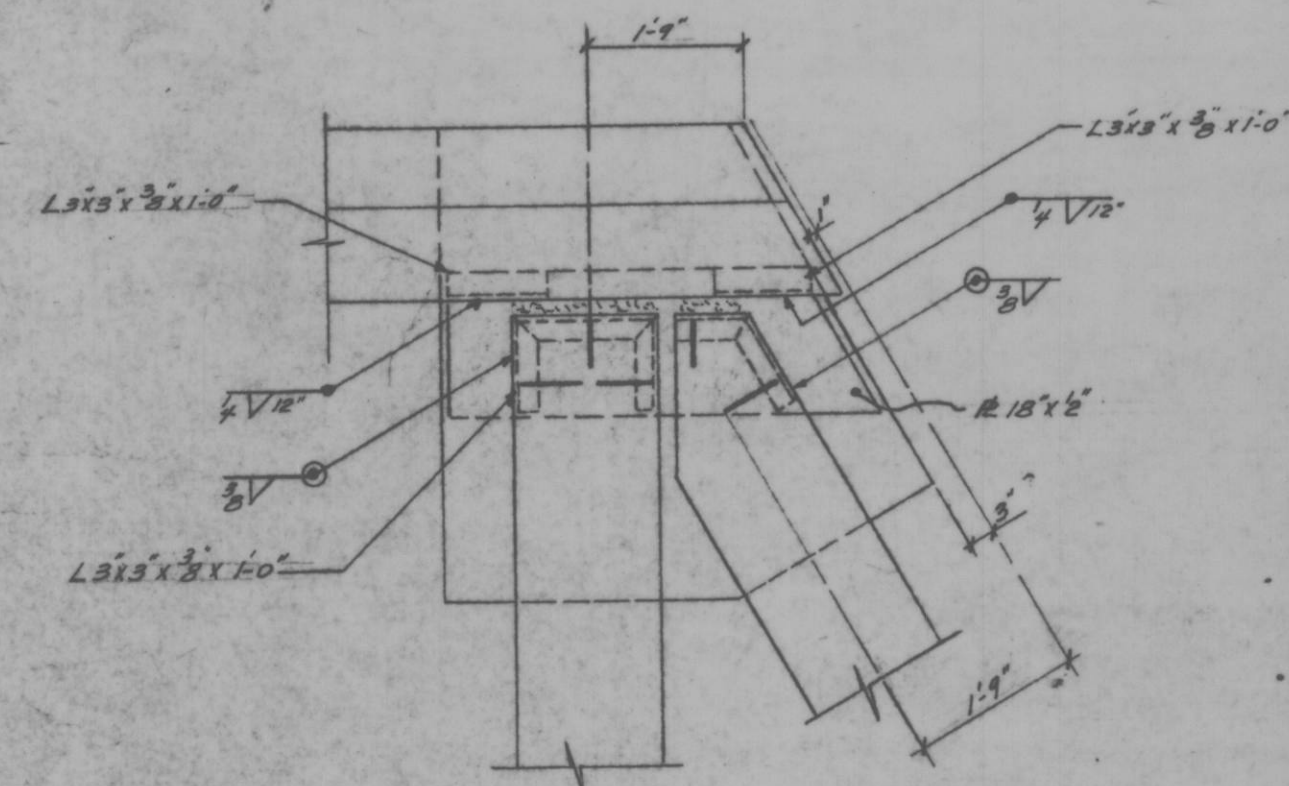


DETAIL 95
10/16

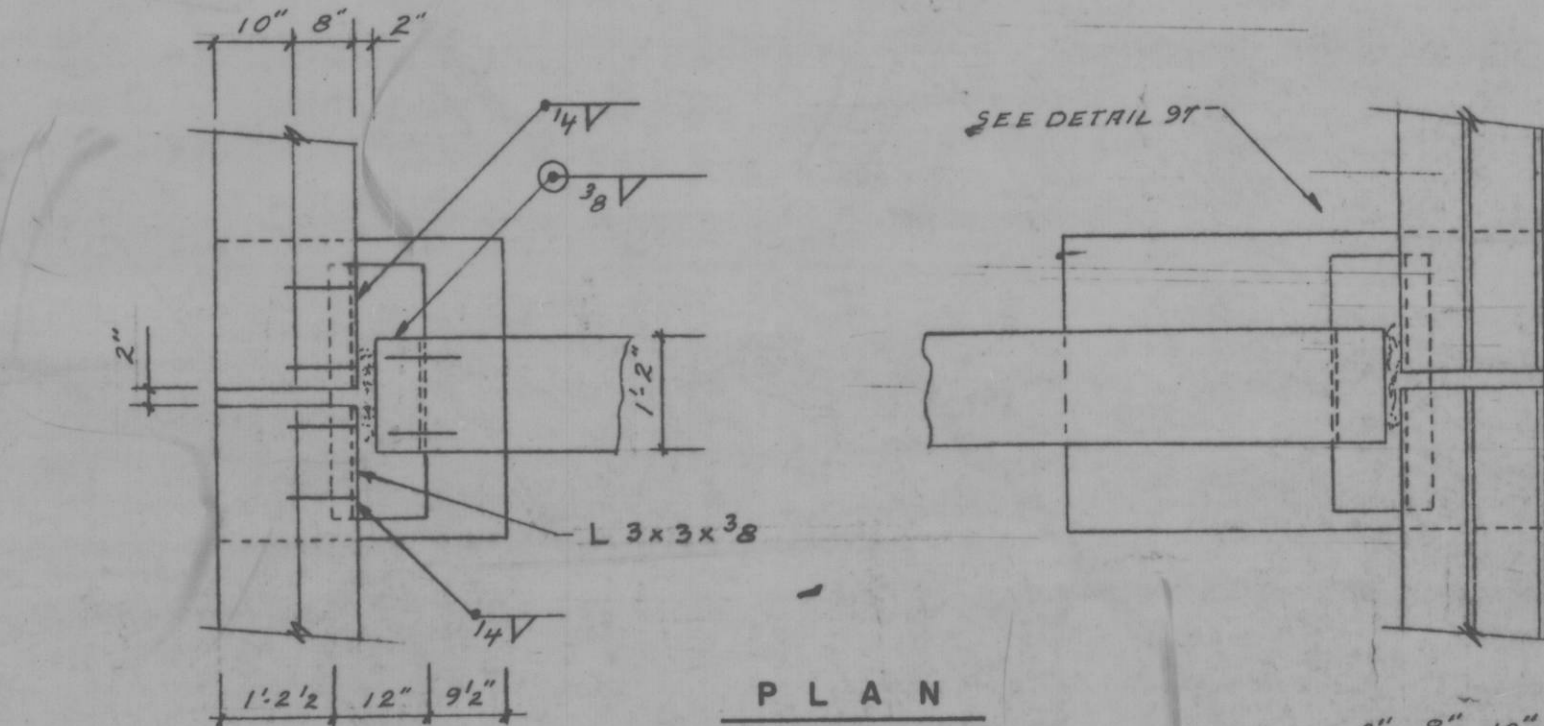


DETAIL 97
15/16

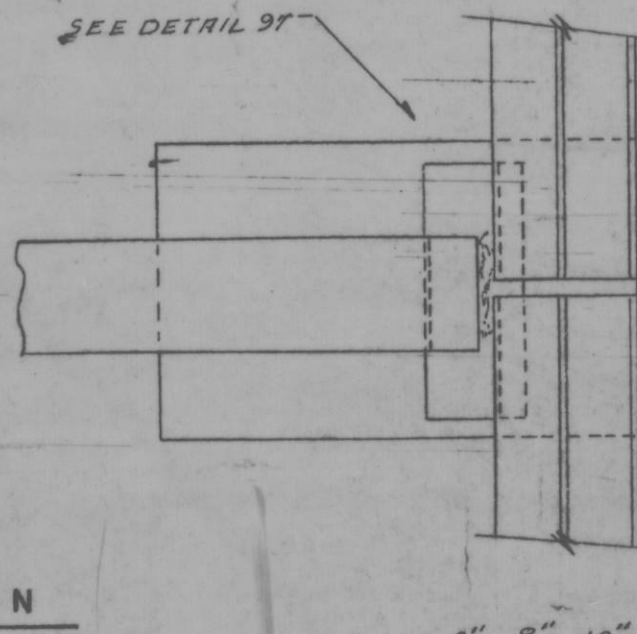


DETAIL 98
15/16

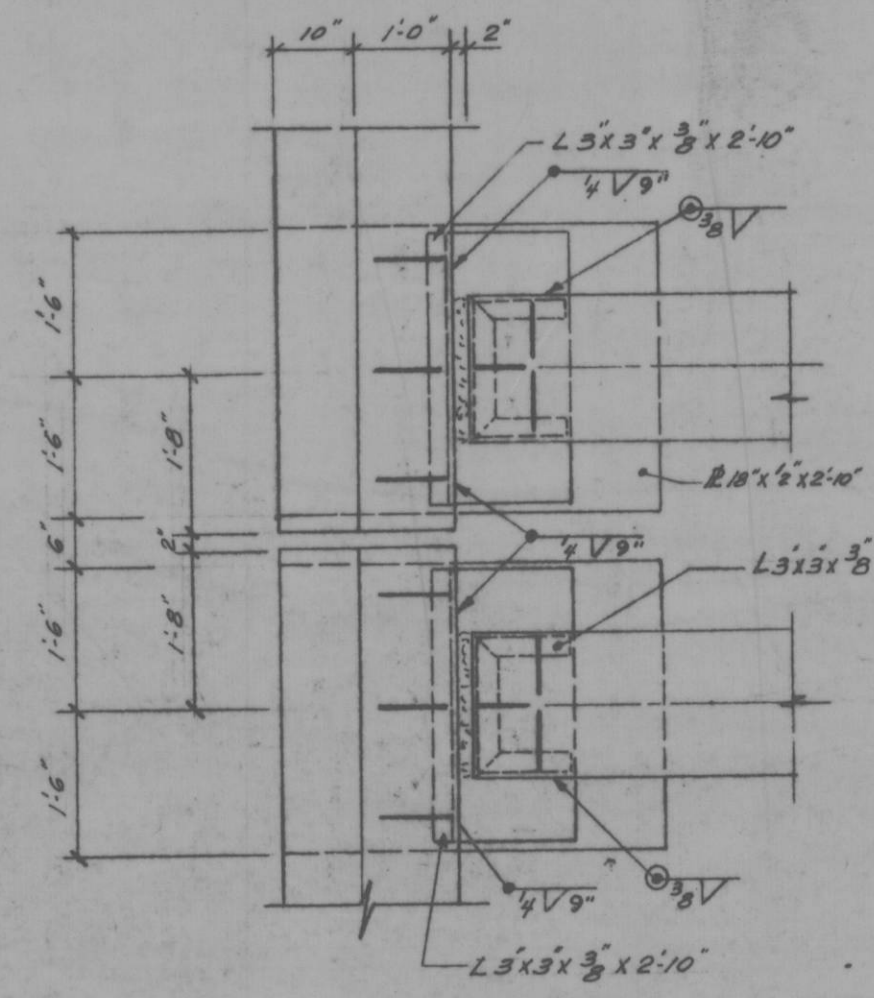

DETAIL 93
10/16

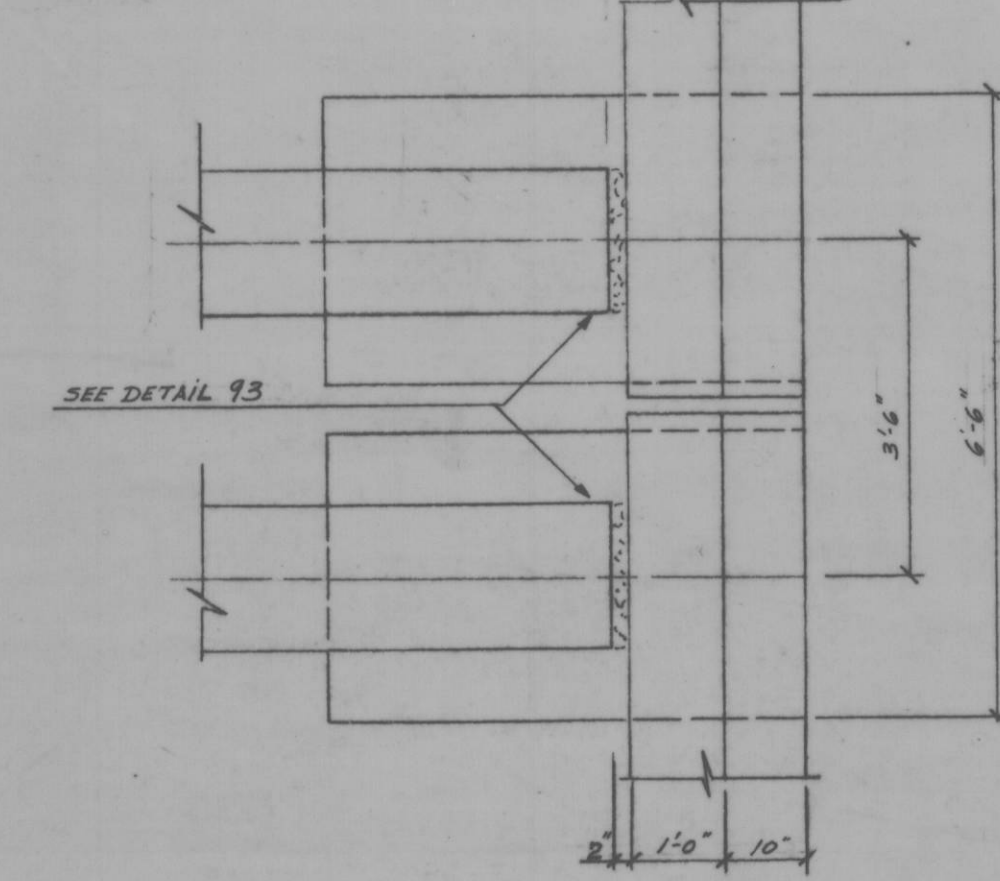


DETAIL 94
10/16

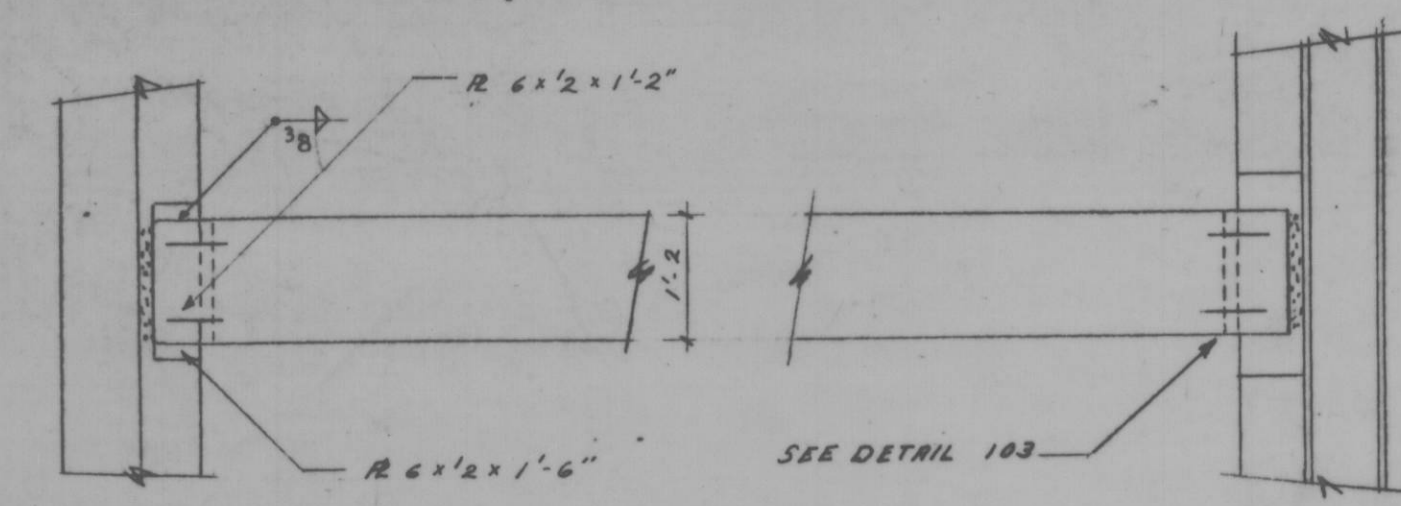


PLAN


PLAN

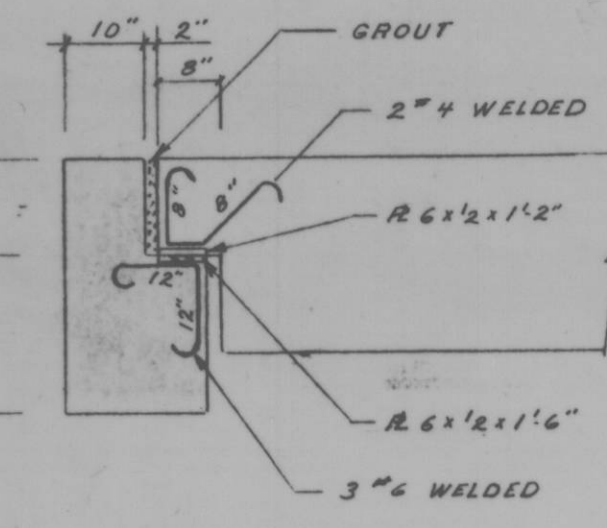


DETAIL 103
15/16

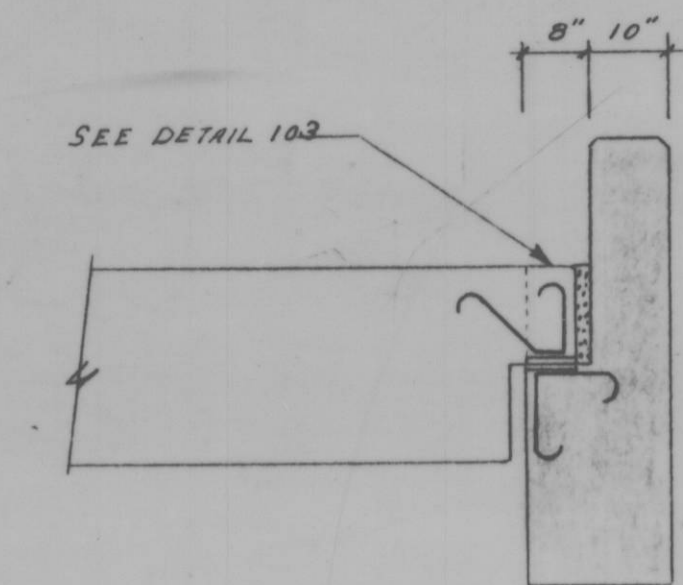


DETAIL 104
15/16

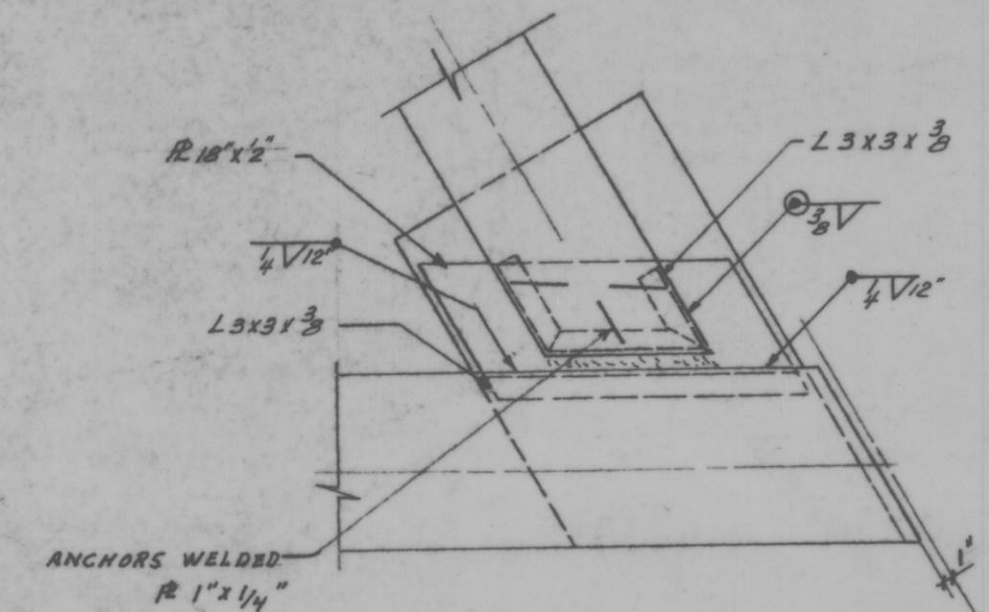


DETAIL 96
10/16

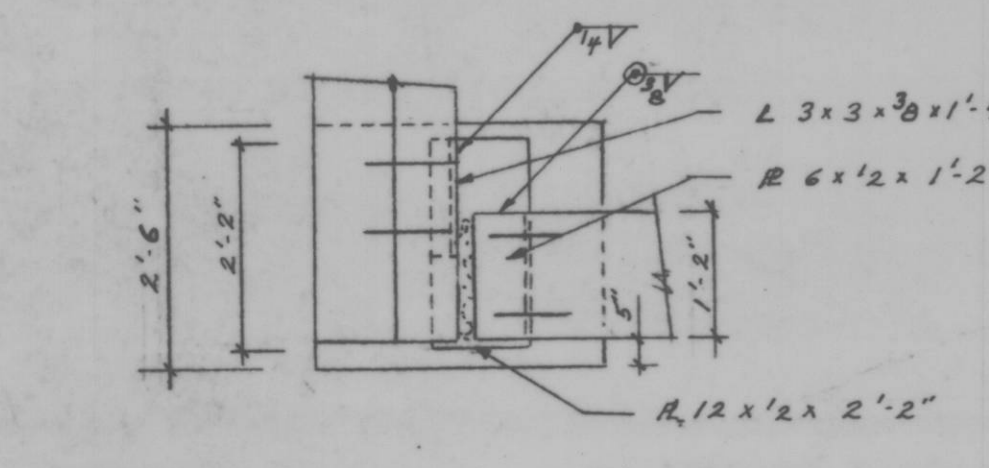


DETAIL 99
15/16

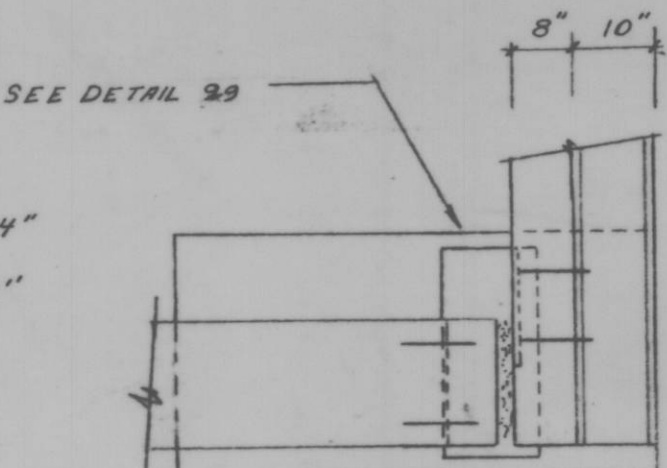

DETAIL 100
15/16

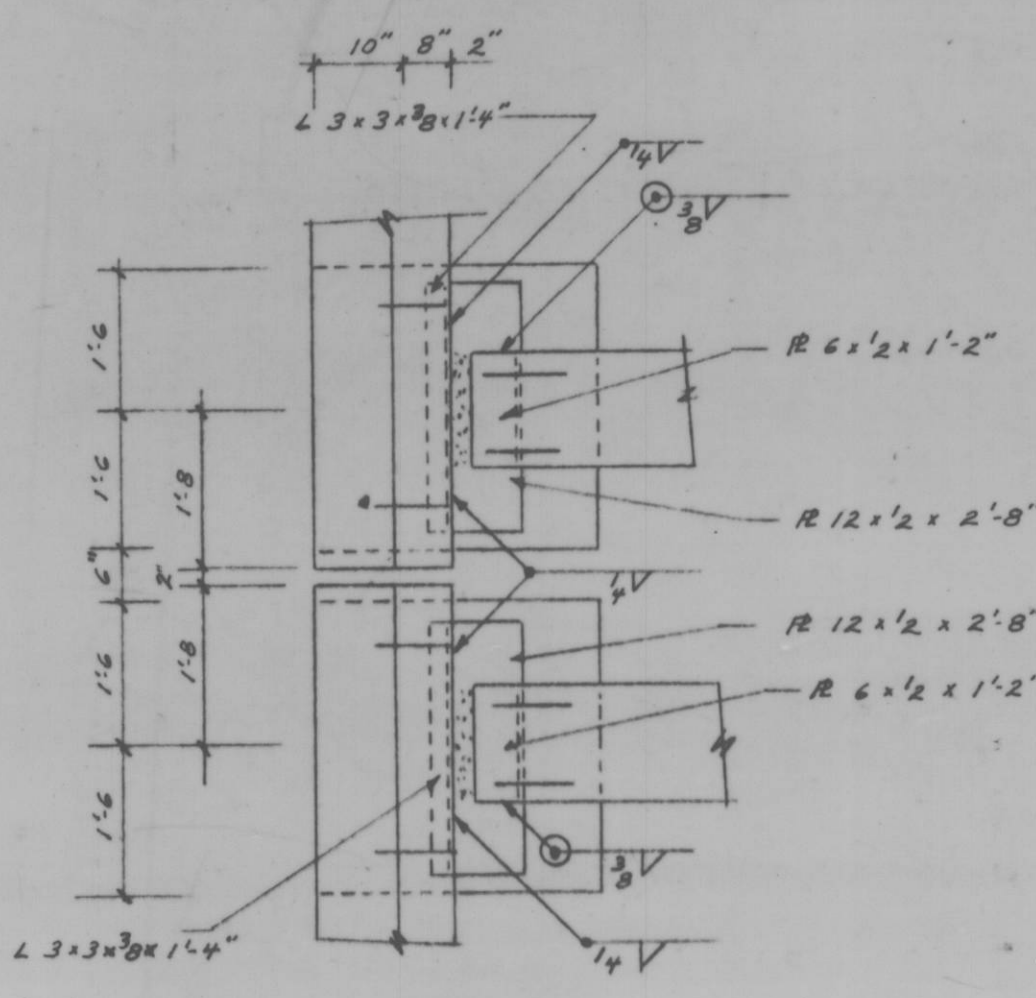

DETAIL 101
15/16

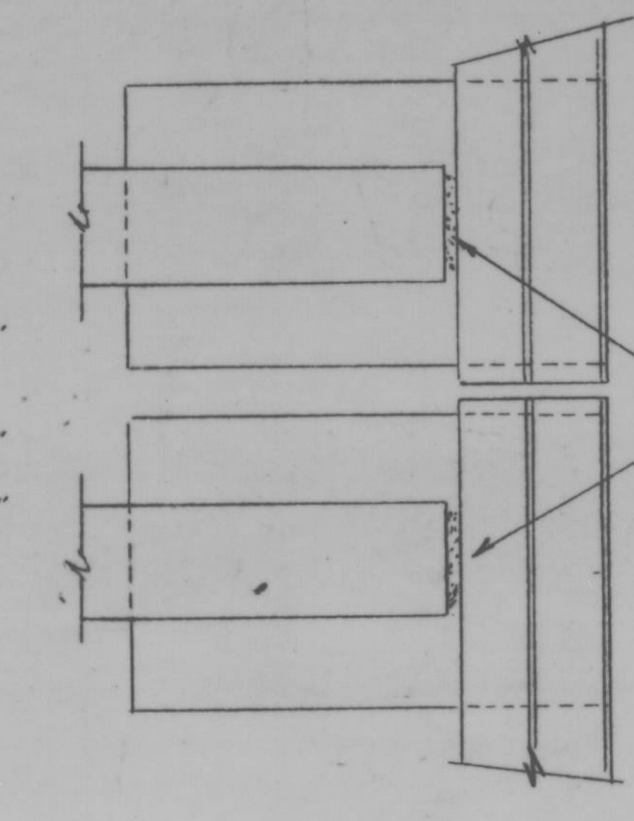

DETAIL 102
15/16

SEE DETAIL 101

SCALE: 1/2"=1'-0"

446945-D

DPW 700 F