



Annexe E1 - (F) - Plans d'ancrage de toit - EJ196-220974/A
455 de la Carriere Le nettoyage des vitres

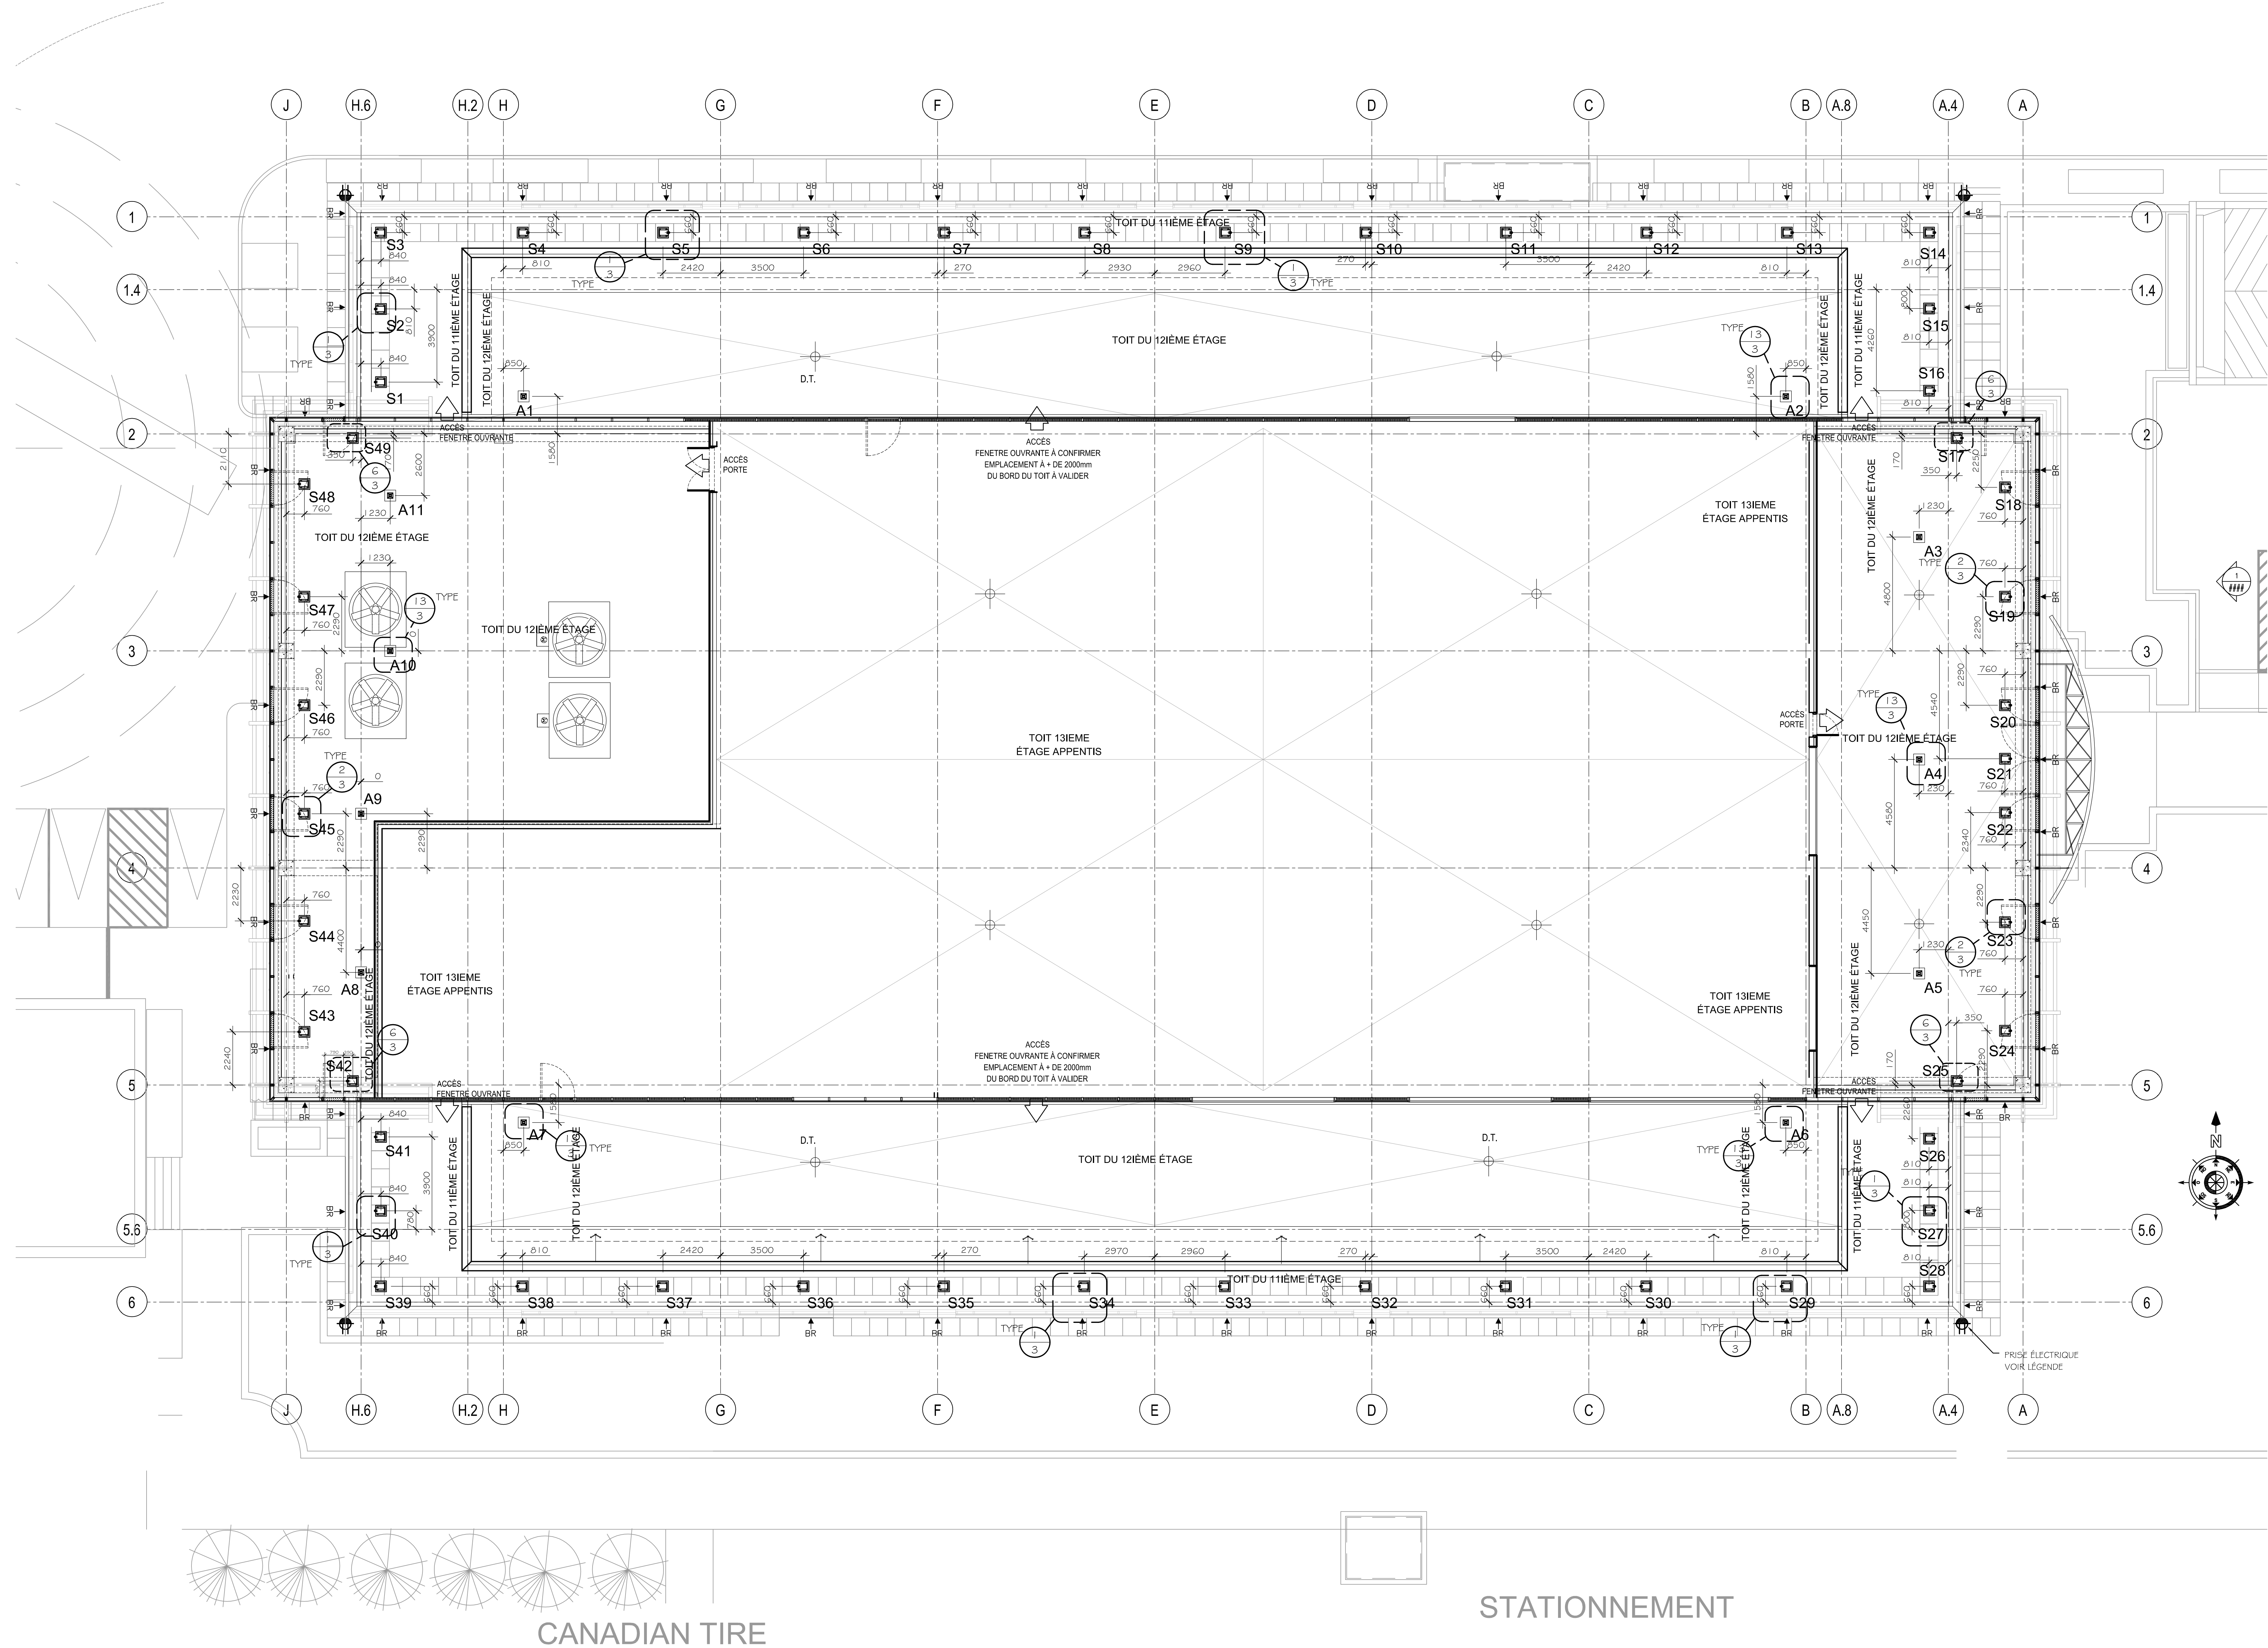

STATIONNEMENT

CANADIAN TIRE

RÉFÉRENCES: CANCSA 291-02 - RÈGLES DE SANTÉ ET DE SÉCURITÉ POUR LE TRAVAIL SUR ÉQUIPEMENT SUSPENDU » CANCSA 2271-98 - RÈGLES DE SÉCURITÉ POUR LES PLATES-FORMES ÉLÉVATRICES SUSPENDUES » CANCSA 5161-94 - RÈGLES DE CALCUL AUX ÉTATS LIMITES DES CHARPENTES EN ACIER » CAN3-5157-M03 - CALCUL DE LA RÉSISTANCE MÉCANIQUE DES ÉLÉMENTS EN ALUMINIUM » NORMES POUR LES SOUDURES : CANCSA W59-1989, CANCSA W59-2-M1991, CANCSA W48-01, CANCSA W47.1, CANCSA W47.2 LES UTILISATEURS DU SYSTÈME DOIVENT RESPECTER STRICTEMENT LES NORMES EN VIGUEUR, EN PARTICULIER, LES NORMES Z91 ET Z-271. DE PLUS, ILS DOIVENT SUIVRE AVEC RIGUEUR LES PROCÉDURES ET EXIGENCES DU FOURNISSEURS DES ÉQUIPEMENTS.	APPROUVÉ PAR LE CLIENT: TOUS LES IDÉES ET CONCEPTS SOUMIS SUR CE DESSIN SONT LA PROPRIÉTÉ DE INTD 1972 INC. CE DESSIN EST SEULEMENT INTÉ, IL NE DOIT SONT AUCUNE FORME ÊTRE COPIÉ, ÊTRE REPRODUIT SANS L'AUTORISATION ÉCRITE DE LA COMPAGNIE INTD 1972 INC. LE CONTRACTEUR DOIT VÉRIFIER TOUS LES DIMENSIONS SUR LE SITE. LE CONTRACTEUR A LA RESPONSABILITÉ DE VÉRIFIER QU'AUCUN OBSTACLE NE MÊTE À L'INSTALLATION DE L'ASCENSEUR, BASE OU AUTRE SYSTÈME AVANT LE PRÉSENT DOCUMENT. LE CONTRACTEUR A LA RESPONSABILITÉ DE VÉRIFIER QU'IL PASSENT LES CONDUITS ÉLECTRIQUES SUR LE PLAN ÉLECTRIQUE DU BÂTIMENT AFIN D'ÉVITER TOUT DANGER D'ÉLECTROCUTION, LORS QU'IL PRÉSENTENT. LA COMPAGNIE INTD 1972 INC. NE PEUT ÊTRE TENUE RESPONSABLE DES DOMMAGES QUI POURRAIENT ÊTRE CAUSÉS PAR LE PRÉSENT QUEL QUE SOIT PAR LES OUTILS OU PAR L'USAGE AUX ÉLÉMENTS INCLUS DANS LE DÉTAIL TELS QUE DES CONDUITS ÉLECTRIQUES ET/OU DES CONDUITS D'EAU, MÊME SI LE CLIENT SOUMET UN PLAN DE LA LOCALISATION DE CES ÉLÉMENTS. LA COMPAGNIE INTD 1972 INC. DOIT ÊTRE INFORMÉE DE TOUTES MODIFICATIONS NON CONFORMES À CE DESSIN. CE DESSIN NE DOIT PAS ÊTRE UTILISÉ POUR LA CONSTRUCTION AVANT D'ÊTRE APPROUVÉ. LE CLIENT A LA RESPONSABILITÉ DE FAIRE VÉRIFIER PAR SON INGÉNIEUR LA CAPACITÉ STRUCTURALE DES ÉLÉMENTS QUI SUPPORTERONT DE NOUVELLES CHARGES.	CLIENT: BROCCOLINI CONSTRUCTION INC 455 DE LA CARRIÈRE, GATINEAU	 8630, Sieme Avenue Montréal (Québec) H4T 2J9 TEL: (514) 385-1010 (4888) FAX: (514) 385-3299 www.intd.com																				
APPROUVÉ PAR L'INGÉNIEUR:		PROJET: 455 DE LA CARRIÈRE, GATINEAU	INGÉNIEUR-CONSEIL: RICHIELLE: 1:100 DATE: 21/1/10 DESSINÉ PAR: M.B. VÉRIFIÉ PAR: Y.L. TITRE: PLAN DE LOCALISATION																				
		<table border="1" style="width: 100%; border-collapse: collapse;"> <tr> <td style="width: 5%;">2</td> <td style="width: 45%;">TEL QUE CONSTRUIT</td> <td style="width: 15%;">14/08/12</td> <td style="width: 35%;">M.B.</td> </tr> <tr> <td>1</td> <td>POUR APPROBATION</td> <td>17/01/11</td> <td>M.B.</td> </tr> <tr> <td>0</td> <td>POUR APPROBATION</td> <td>15/12/10</td> <td>M.B.</td> </tr> </table>	2	TEL QUE CONSTRUIT	14/08/12	M.B.	1	POUR APPROBATION	17/01/11	M.B.	0	POUR APPROBATION	15/12/10	M.B.	<table border="1" style="width: 100%; border-collapse: collapse;"> <tr> <td style="width: 25%;">FICHEUR NO:</td> <td style="width: 25%;">CONTRAT NO:</td> <td style="width: 25%;">REV:</td> <td style="width: 25%;">PAGE:</td> </tr> <tr> <td>14970103</td> <td>30497</td> <td>2</td> <td>1/5</td> </tr> </table>	FICHEUR NO:	CONTRAT NO:	REV:	PAGE:	14970103	30497	2	1/5
2	TEL QUE CONSTRUIT	14/08/12	M.B.																				
1	POUR APPROBATION	17/01/11	M.B.																				
0	POUR APPROBATION	15/12/10	M.B.																				
FICHEUR NO:	CONTRAT NO:	REV:	PAGE:																				
14970103	30497	2	1/5																				