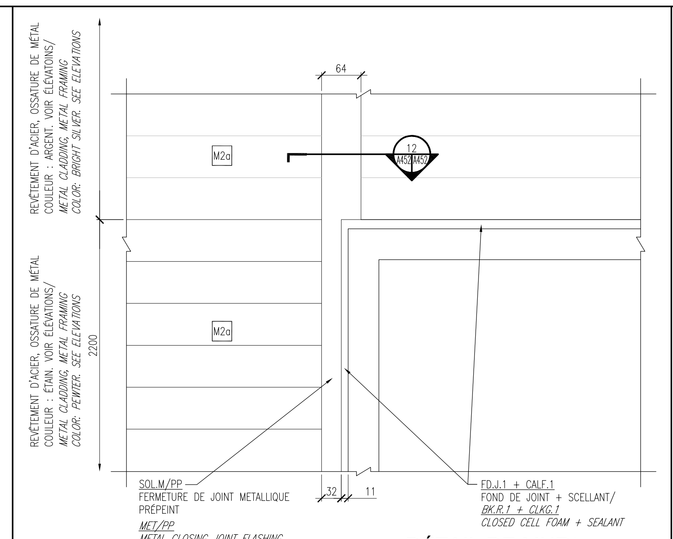

DÉTAIL DE MUR/
WALL DETAIL

16 — A301 A452

0 250 1: 5

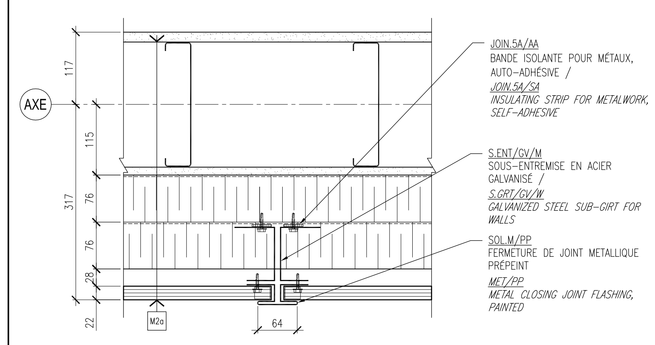

DÉTAIL DE MUR - VUE EN PLAN /
WALL DETAIL - PLAN VIEW

12 — A301 A452

0 250 1: 5

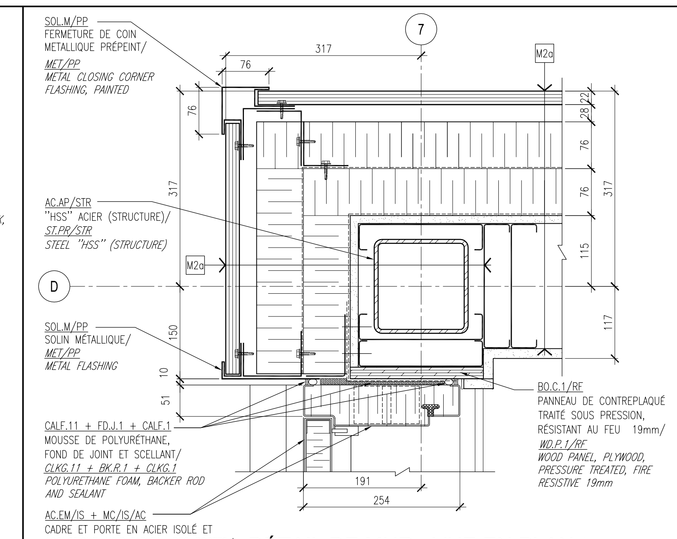

DÉTAIL DE MUR - VUE EN PLAN /
WALL DETAIL - PLAN VIEW

8 — A201 A452

0 250 1: 5

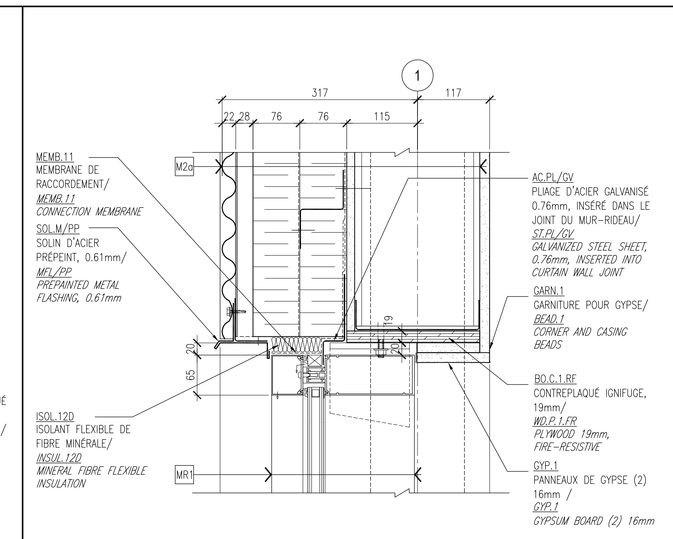

DÉTAIL DE MUR / *WALL DETAIL*

4 — A401 A452

0 250 1: 5

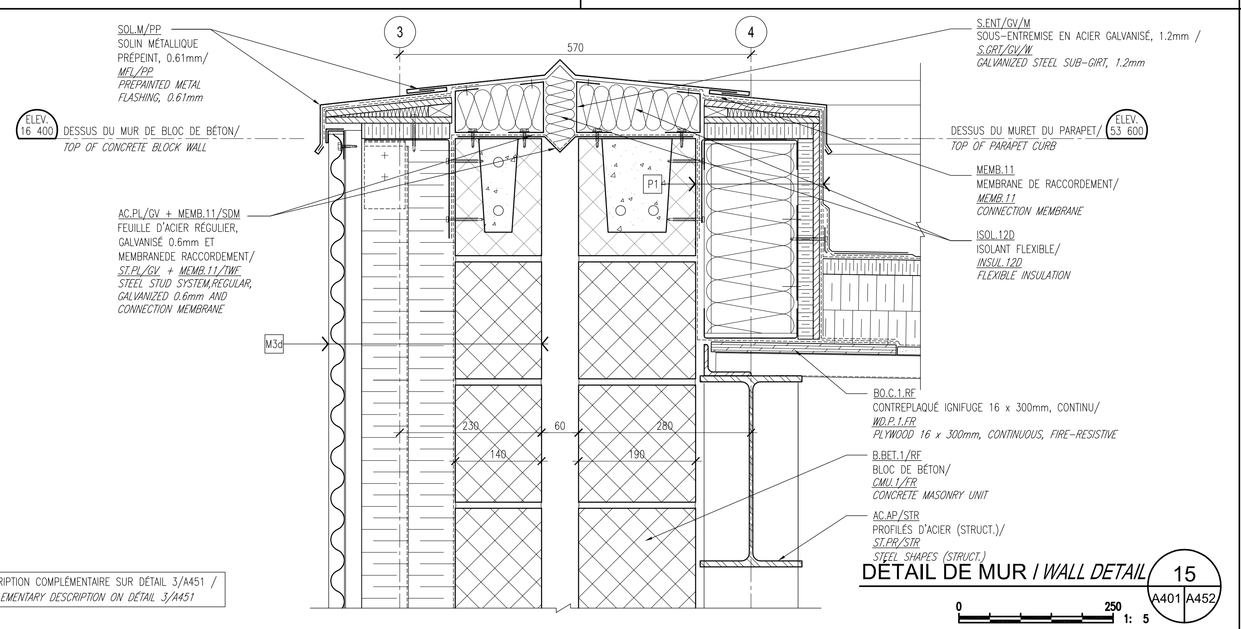

VOIR DESCRIPTION COMPLÉMENTAIRE SUR DÉTAIL 3/A451 /
SEE COMPLEMENTARY DESCRIPTION ON DETAIL 3/A451

DÉTAIL DE MUR / *WALL DETAIL*

15 — A401 A452

0 250 1: 5

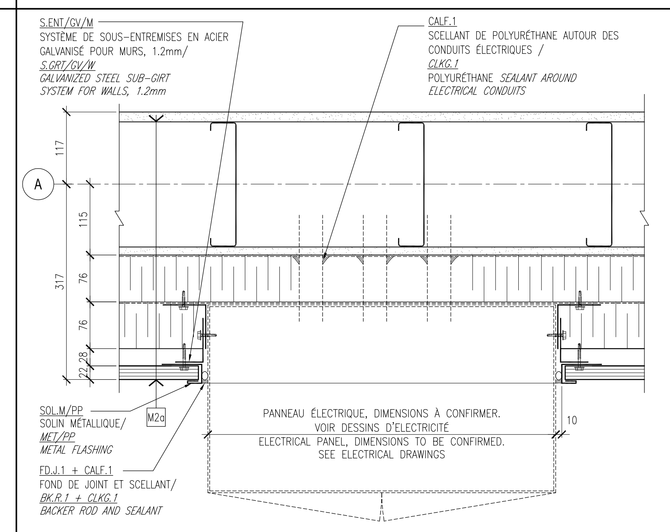

PANNEAU ÉLECTRIQUE MURAL - VUE EN PLAN /
WALL MOUNTED ELECTRICAL PANEL - PLAN VIEW

11 — A301 A452

0 250 1: 5

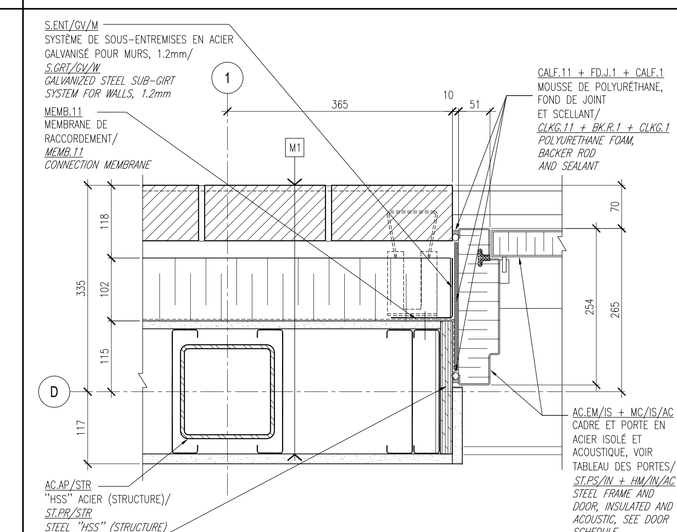

DÉTAIL DE MUR - VUE EN PLAN /
WALL DETAIL - PLAN VIEW

7 — A201 A452

0 250 1: 5

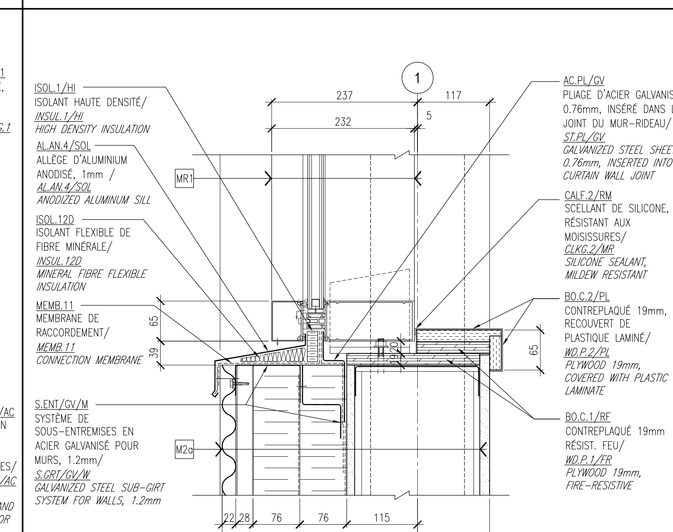

DÉTAIL DE MUR / *WALL DETAIL*

3 — A401 A452

0 250 1: 5

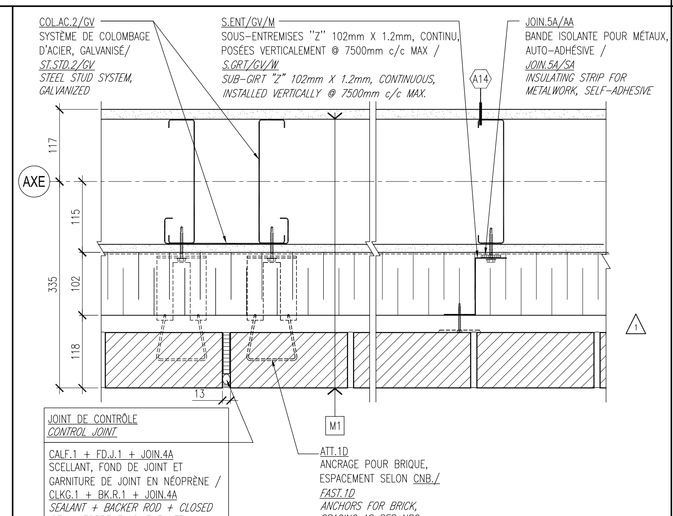

DÉTAIL DE MUR - VUE EN PLAN /
WALL DETAIL - PLAN VIEW

14 — A301 A452

0 250 1: 5

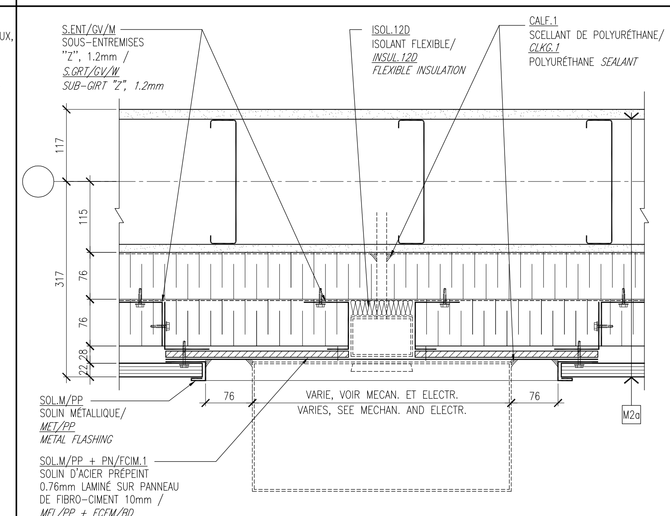

APPAREIL MURAL - VUE EN PLAN /
WALL MOUNTED EQUIPMENT - PLAN VIEW

10 — A301 A452

0 250 1: 5

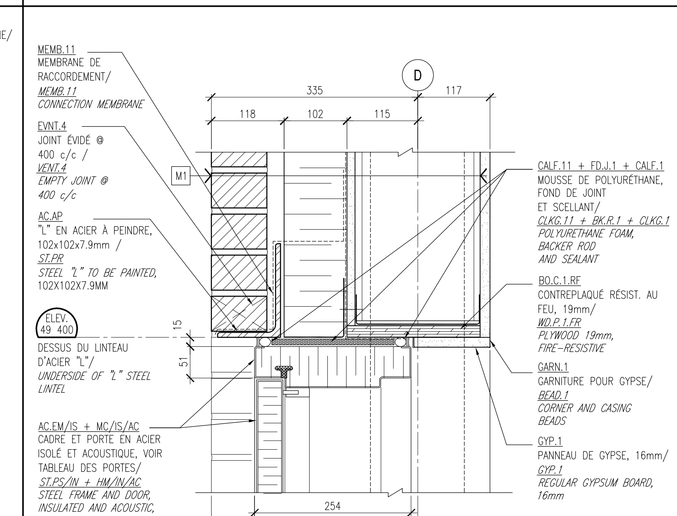

DÉTAIL DE MUR / *WALL DETAIL*

6 — A401 A452

0 250 1: 5

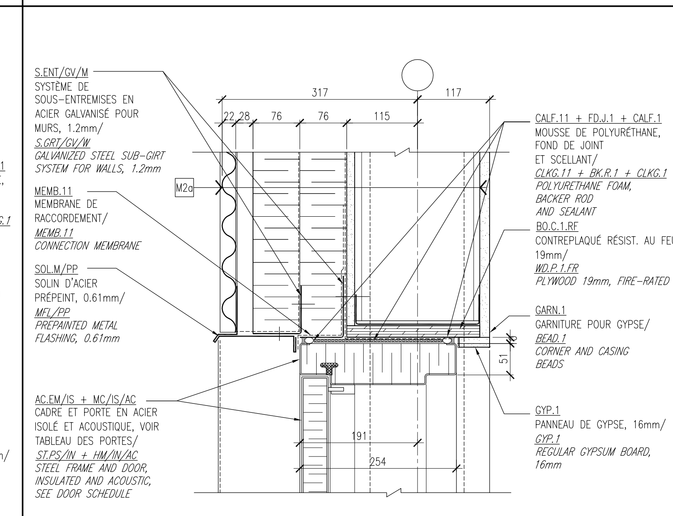

DÉTAIL DE MUR / *WALL DETAIL*

2 — A401 A452

0 250 1: 5

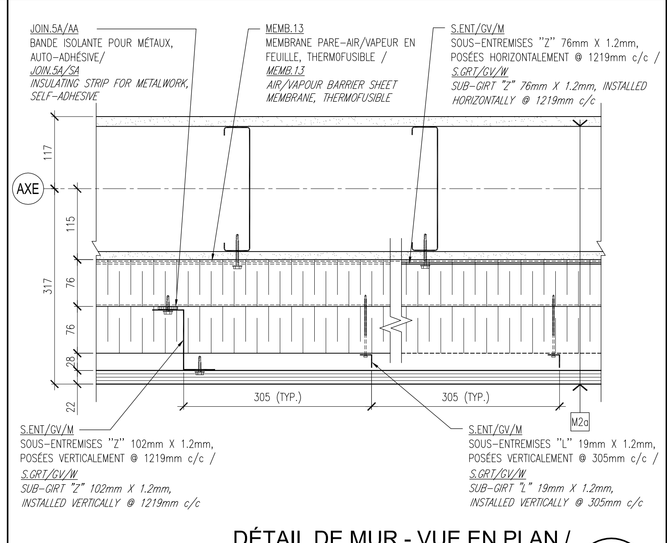

DÉTAIL DE MUR - VUE EN PLAN /
WALL DETAIL - PLAN VIEW

13 — A452

0 250 1: 5

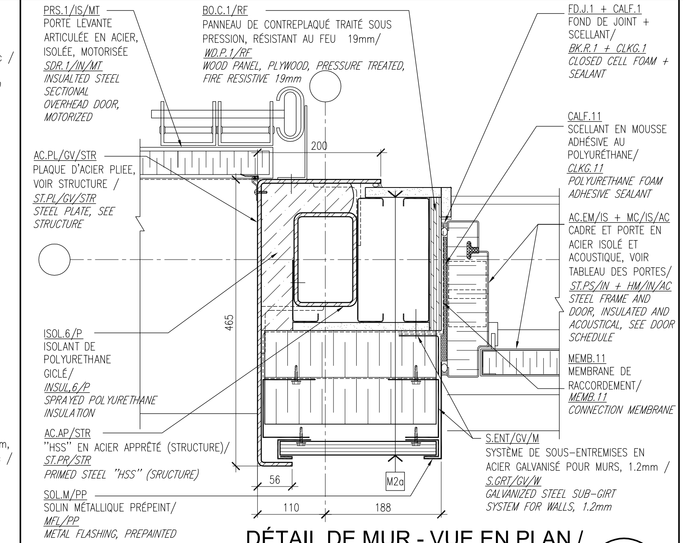

DÉTAIL DE MUR - VUE EN PLAN /
WALL DETAIL - PLAN VIEW

9 — A456 A452

0 250 1: 5

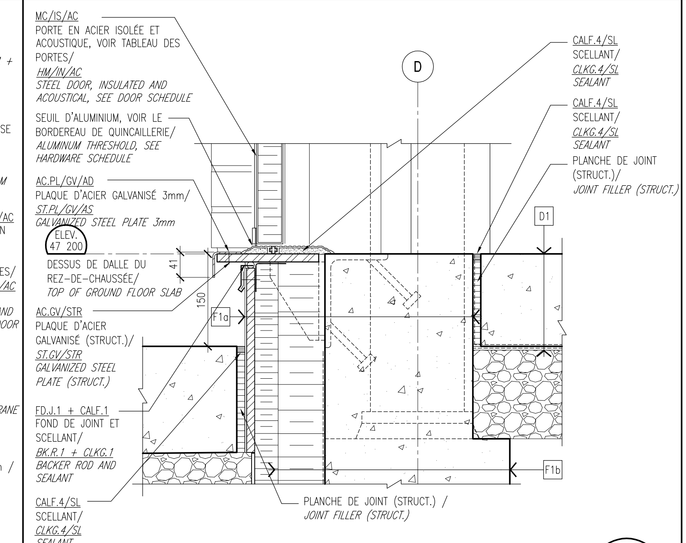

DÉTAIL DE MUR / *WALL DETAIL*

5 — A401 A452

0 250 1: 5

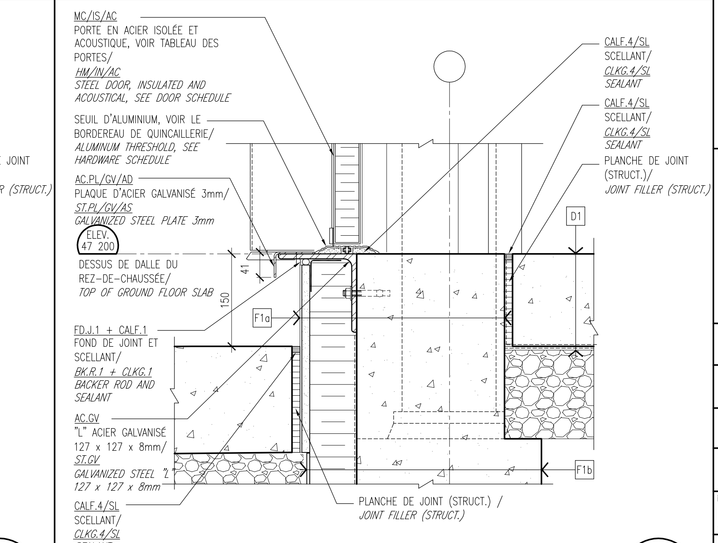

DÉTAIL DE MUR / *WALL DETAIL*

1 — A401 A452

0 250 1: 5

Travaux publics et Services gouvernementaux Canada
Public Works and Government Services Canada

Direction générale des services immobiliers
Real Property Services branch

Région du Québec
Quebec region

Canada

Plan clé / Key plan

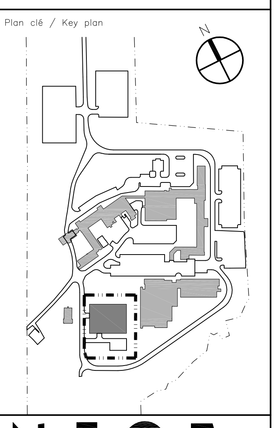

N·F·O·E

NFOE et associés architectes

511, Place d'Armes, Bureau 100, Montréal, Québec, H2Y 2W7
t. (514) 397-2414 f. (514) 861-5240 www.nfoe.com nfoe@nfoe.com

sdk
1701, rue Richardson, bureau 2100
Montréal (Québec) H3K 1G6
Tél.: 514 939-5665
Téléc.: 514 939-5670
www.sdkinfo.com
STRUCTURE ● GÉNIE CIVIL ● STRUCTURE INDUSTRIELLE ● MISE EN STRUCTURE

PAGEAUMOREL
Pageau Morel et Associés Inc.
1055, boul. Laval, bur. 200
Laval (Québec) H7S 2M2
T. 450.668.6555
F. 450.668.6969
www.pageaumorel.com

Tous les documents émis pour construction (codés) et signés doivent être utilisés pour l'exécution des travaux de construction.

This drawing shall not be used for construction purposes unless so issued (signed and sealed) below.

SCEQUA

RÉVISION POUR L'ÉTUDE DES SOUMISSIONS

CES DESSINS SONT MIS À JOUR POUR INCLURE LES MODIFICATIONS RÉSULTANT DES DIRECTIVES DE CHANTIER ET DES AVENANTS DE CHANGEMENT. DANS TOUS LES ARCHITECTES PRENNENT LA CONSTRUCTION, AINSI QUE DES TRAVAUX CONFORMES À L'EXÉCUTION MARQUÉS EN ROUGE, FOURNIS PAR L'ENTREPRENEUR GÉNÉRAL OU LE GÉRANT DE CONSTRUCTION.

CES DESSINS INCLUENT PAS LES CHANGEMENTS QUI N'ONT PU ÊTRE FAITS EN CONSTRUCTION, POUR LESQUELS AUCUN DESSIN N'A ÉTÉ FOURNI PAR LES ARCHITECTES. DANS TOUS LES CAS, CE SONT LES DESSINS DANS LES CHANGEMENTS DE PRIORITÉ CONSIDÉRÉS.

L'EXACTITUDE DES TESSONS CONTENUES À L'EXÉCUTEUR FOURNIS PAR L'ENTREPRENEUR GÉNÉRAL OU LE GÉRANT DE CONSTRUCTION AVEC PAS VÉRIFIÉS PAR LES ARCHITECTES, DONC, LES ARCHITECTES NE DÉCLINENT DE TOUTE RESPONSABILITÉ QUANT À L'EXACTITUDE DES TESSONS ET LES CHANGEMENTS DES DESSINS À LA CONSTRUCTION RÉELLE.

CES DESSINS NE CONSTITUENT PAS DES TESSONS CERTIFIÉS POUR LA CONSTRUCTION.

UPDATED DRAWINGS (REISSUED)

THESE DRAWINGS HAVE BEEN UPDATED TO REFLECT MODIFICATIONS RESULTING FROM FIELD ORDERS AND CHANGE ORDERS, ISSUED BY THE ARCHITECTS DURING CONSTRUCTION. AS WELL AS RED-LINE MARKUPS DRAWINGS PROVIDED BY THE GENERAL CONTRACTOR OR CONSTRUCTION MANAGER.

THESE DRAWINGS DO NOT REFLECT ANY CHANGES WHICH HAVE OCCURRED DURING CONSTRUCTION FOR WHICH NO DOCUMENTS HAVE BEEN ISSUED, AS MENTIONED ABOVE, AND OF WHICH THE ARCHITECTS WERE NOT KNOWLEDGE.

THE ACCURACY OF THE RED LINE MARKUPS DRAWINGS PROVIDED BY THE GENERAL CONTRACTOR OR CONSTRUCTION MANAGER IS NOT VERIFIED BY THE ARCHITECTS, THEREFORE, THE ARCHITECTS DECLINE ANY RESPONSIBILITY, WITHOUT WARRANTY, FOR THEIR ACCURACY AND CONFORMITY TO ACTUAL BUILT CONDITIONS.

THESE DRAWINGS DO NOT CONSTITUTE "CERTIFIED AS-BUILT DRAWINGS".

1	EMIS POUR DESSIN MIS À JOUR *ISSUED FOR UPDATED DRAWING*	13-05-22
1	EMIS POUR CONSTRUCTION *ISSUED FOR CONSTRUCTION*	11-09-14
1	EMIS POUR ADDENDA #1 *ISSUED FOR ADDENDA #1*	11-08-19
0	EMIS POUR SOUMISSION *ISSUED FOR TENDER*	11-07-15
révisions *revisions*		date

A no. du détail
detail no.
B no.de la feuille-où détail exigé
sheet no. – where detail required
C no. de la feuille-où détaillé
sheet no. – where detailed

Projet / *Project*

CENTRE D'APPRENTISSAGE DE L'AGENCE DES SERVICE FRONTALIERS DU CANADA
CANADA BORDER SERVICES AGENCY TRAINING CENTER
475, CHEMIN GRANDE-LIGNE
RIGAUD, QC

HANGAR DE FORMATION
TRAINING HANGAR

Dessin / *Drawing*

ARCHITECTURE
ARCHITECTURE

ENVELOPPE EXTÉRIEURE
DÉTAILS DE MURS

EXTERIOR ENVELOPE WALL DETAILS

Conçu par DAVID ESTALL	*Designed by* Date 2011-08-19
Dessiné par L.M.C.	*Drawn by* Date 2011-08-19
Approuvé par MICHAEL SULLIVAN	*Approved by* Date 2011-08-19
Soumission ALEXANDRE FAILLE Administrateur de projets TPSGC	*Tender* 2011-08-19 *PWGSC Project Manager*
No de projet / *Project number* R.002974.208	No de projet / *Project number* 11012
TPSGC / *PWGSC Client*	*Filing*
Nom du fichier / *File name*	No de classement / *File no*
No de plan ou dessin R_002974_208_A452	*File name* No feuille / *Sheet no* A452

AutoCAD 2013/05/22 Z:\11012 HANGAR RIGAUD\PROGRESS\11012-A452.DWG

Z:\11012 HANGAR RIGAUD\PROGRESS\11012-A452.DWG 2013/05/22