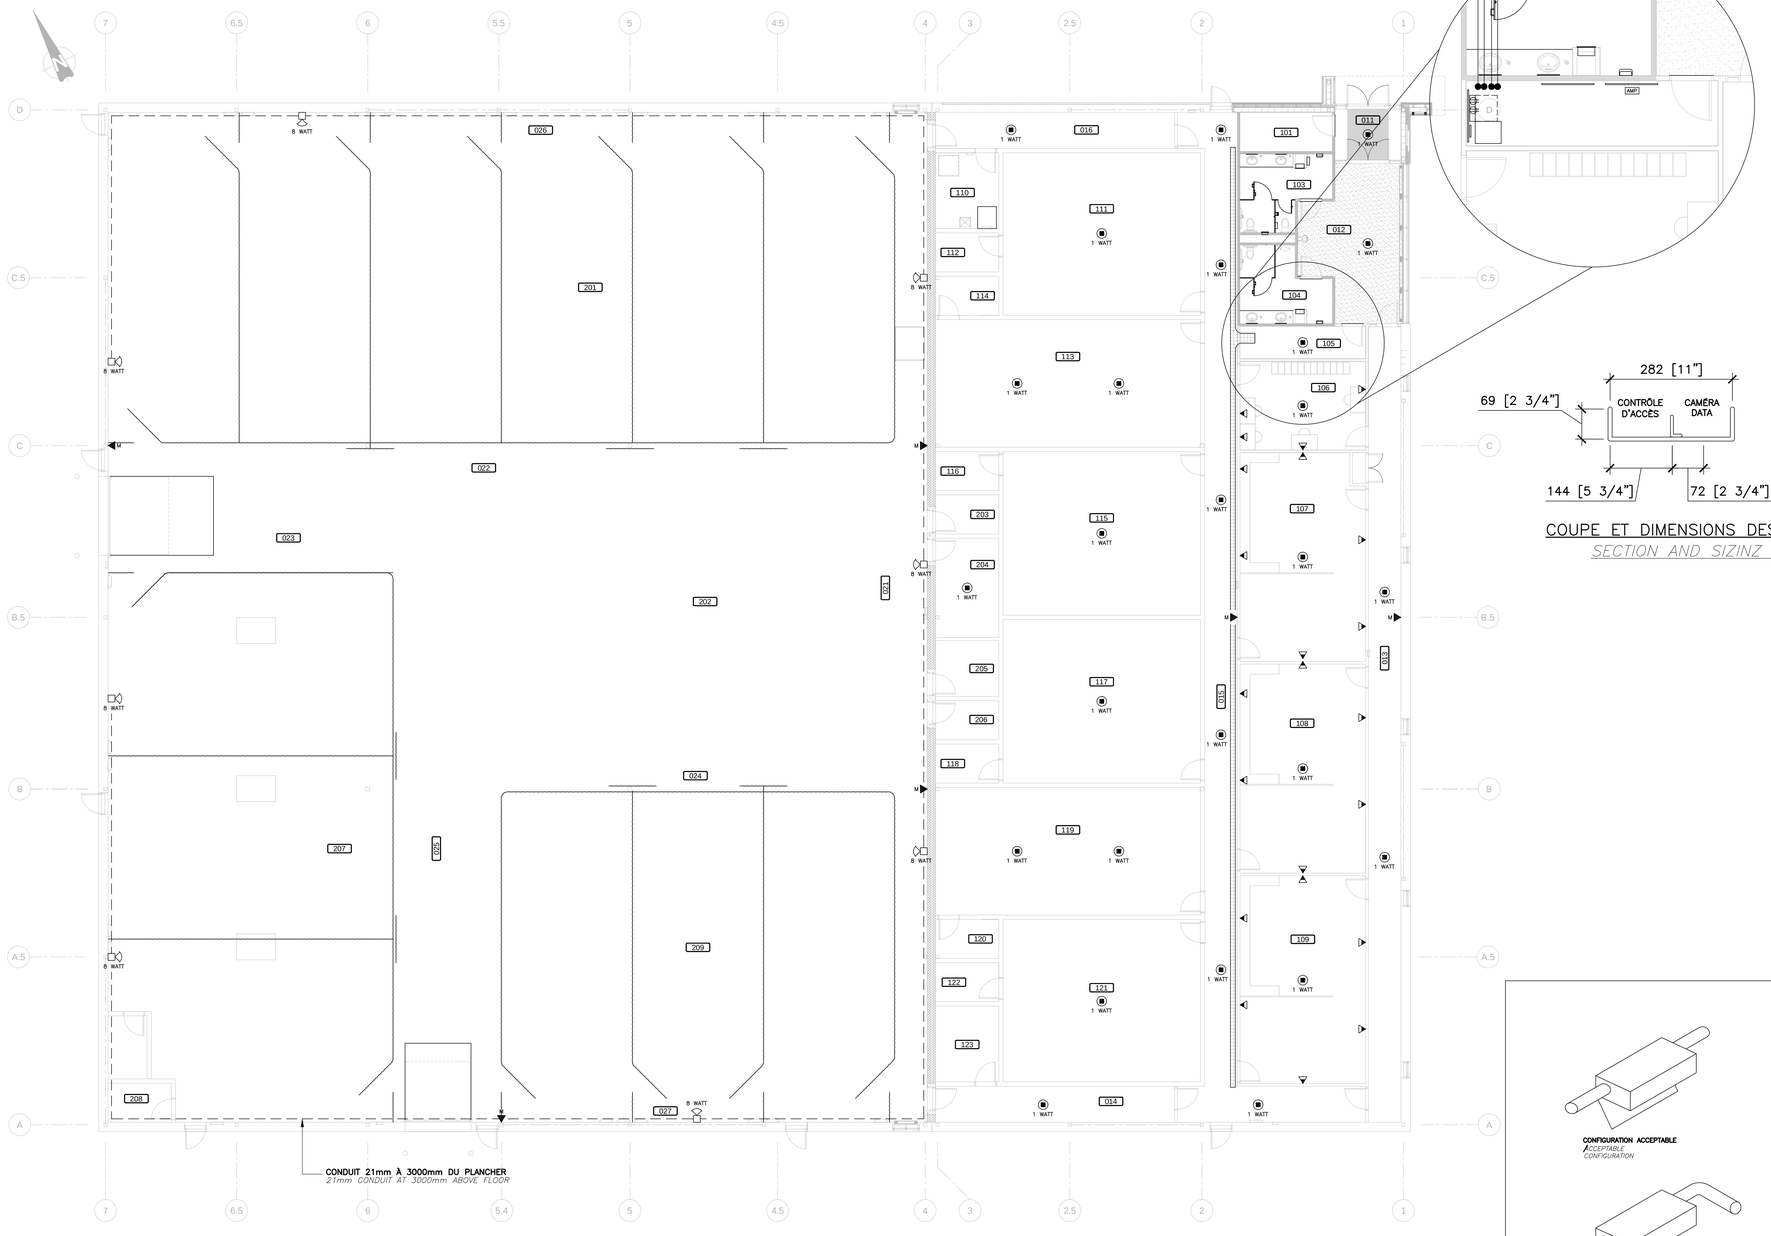

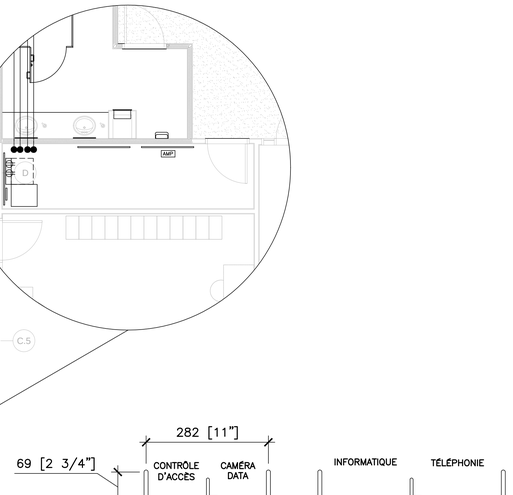

COUPE ET DIMENSIONS DES CHEMINS DE CABLES
SECTION AND SIZINZ OF CABLES TRAY

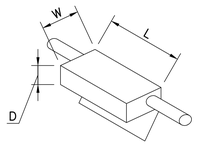

DIMENSION DU CONDUIT / SIZE OF CONDUIT	*DIMENSION DE LA BOITE / SIZE OF BOX*			*POUR CHAQUE CONDUIT SUPPÉMENTAIRE AUGMENTER LA LARGEUR COMME SUIT / FOR EACH ADDITIONNAL CONDUIT INCREASE WIDTH*
	(W) LARGEUR / WIDTH	*(L) LONGUEUR / LENGTH*	*(D) PROFONDEUR / DEPTH*	
21 mmø	*100 mm*	*300 mm*	*75 mm*	*50 mm*
27 mmø	*100 mm*	*400 mm*	*75 mm*	*50 mm*
35 mmø	*150 mm*	*500 mm*	*75 mm*	*75 mm*
41 mmø	*200 mm*	*675 mm*	*100 mm*	*100 mm*
53 mmø	*200 mm*	*900 mm*	*100 mm*	*125 mm*
63 mmø	*250 mm*	*1050 mm*	*125 mm*	*150 mm*
78 mmø	*300 mm*	*1200 mm*	*125 mm*	*150 mm*
91 mmø	*300 mm*	*1350 mm*	*150 mm*	*150 mm*
103 mmø	*375 mm*	*1520 mm*	*200 mm*	*200 mm*

DIMENSIONS DES BOÎTES DE TIRAGES AYANT UN CONDUIT VIS À VIS À CHAQUE BOUT /
SIZE OF PULL BOX HAVING ONE CONDUIT EACH IN OPPOSITE ENDS OF THE BOX

DIMENSION DU CONDUIT / SIZE OF CONDUIT	*DIAMÈTRE EXTÉRIEUR DU CÂBLE / CABLE OUTSIDE DIAMETER*
	6.1 mmø
16 mmø	*0*
21 mmø	*3*
27 mmø	*6*
35 mmø	*10*
41 mmø	*15*
53 mmø	*20*
63 mmø	*30*
78 mmø	*40*

CAPACITÉ DES CONDUITS /
CONDUIT CAPACITY

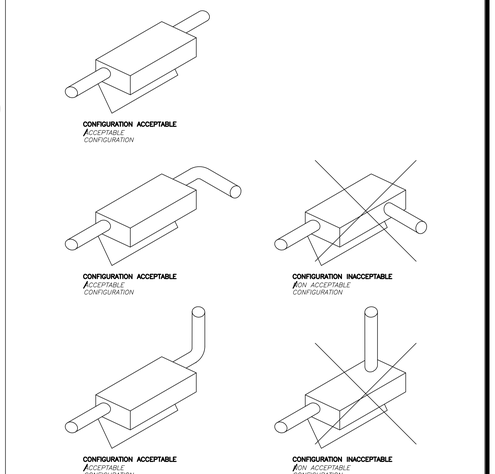

PULL BOX CONFIGURATIONS

0 5000
1: 100

AutoCAD 2013/05/21 O:\12376 RIGAUD\011 HANGAR\SR4\TQC\R_002974_208-E350-DN-TEL_TQC.DWG

Travaux publics et Services gouvernementaux Canada
Direction générale des services immobiliers
Région du Québec

Public Works and Government Services Canada
Real Property Services branch
Quebec region

Canada

plan clé / key plan

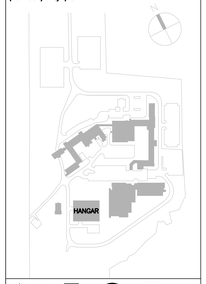

N·F·O·E
NFOE et associés architectes
511, Place d'Armes, bureau 100, Montréal, Québec, H2Y 2W7
T. (514) 397-2616 F. (514) 861-5042 www.nfoe.com nfoe@nfoe.com

sdk
1751, rue Richardson, bureau 2120
Montréal (Québec) H3K 1G6
Tél.: 514 939-0990
Téléc.: 514 939-0475
www.sdkbtb.com
STRUCTURE ■ GÉNIE CIVIL ■ STRUCTURE INDUSTRIELLE ■ ENVIRE STRUCTUREL

PAGEAUMOREL
Pageau Morel et associés inc.
355, boul. Gréber, bur. 302
Gatineau (Québec) J8T 5R3
T 819.775.4665
F 819.776.4775
www.pageaumorel.com
2376-011-SR4

SOREAUX

–	TEL QUE CONSTRUIT *AS BUILT*	13-05-15
révisions revisions		*date*

A no. du détail *detail no.*
B no.de la feuille–où détail exigé *sheet no. – where detail required*
C no. de la feuille–où détaillé *sheet no. – where detailed*

projet *project*

CENTRE D'APPRENTISSAGE DE L'AGENCE DES SERVICE FRONTALIERS DU CANADA
CANADA BORDER SERVICES AGENCY TRAINING FACILITY
475, CHEMIN GRANDE–LIGNE
RIGAUD

HANGAR DE FORMATION
TRAINING HANGAR

dessin *drawing*

ÉLECTRICITÉ
ELECTRICAL

TÉLÉCOMMUNICATION & APPEL GÉNÉRAL
REZ–DE–CHAUSSÉE

TELECOM & PAGING GROUND FLOOR

conçu par F. BERMOND / P. GERMAIN	*designed by* 2011-04 *date*
dessiné par FREDERIC BERMOND	*drawn by* 2011-04 *date*
approuvé par PAUL GERMAIN	*approved by* ... *date*
Soumission	*Tender*
Administrateur de projets TPSGC	*PWGSC Project Manager*
no de projet project number R.002974.208	*no de projet project number*
TPSGC PWGSC	*Client Client*
nom du fichier file name R_002974_208-E350-DN-TEL_02	*no de feuille sheet no* E350