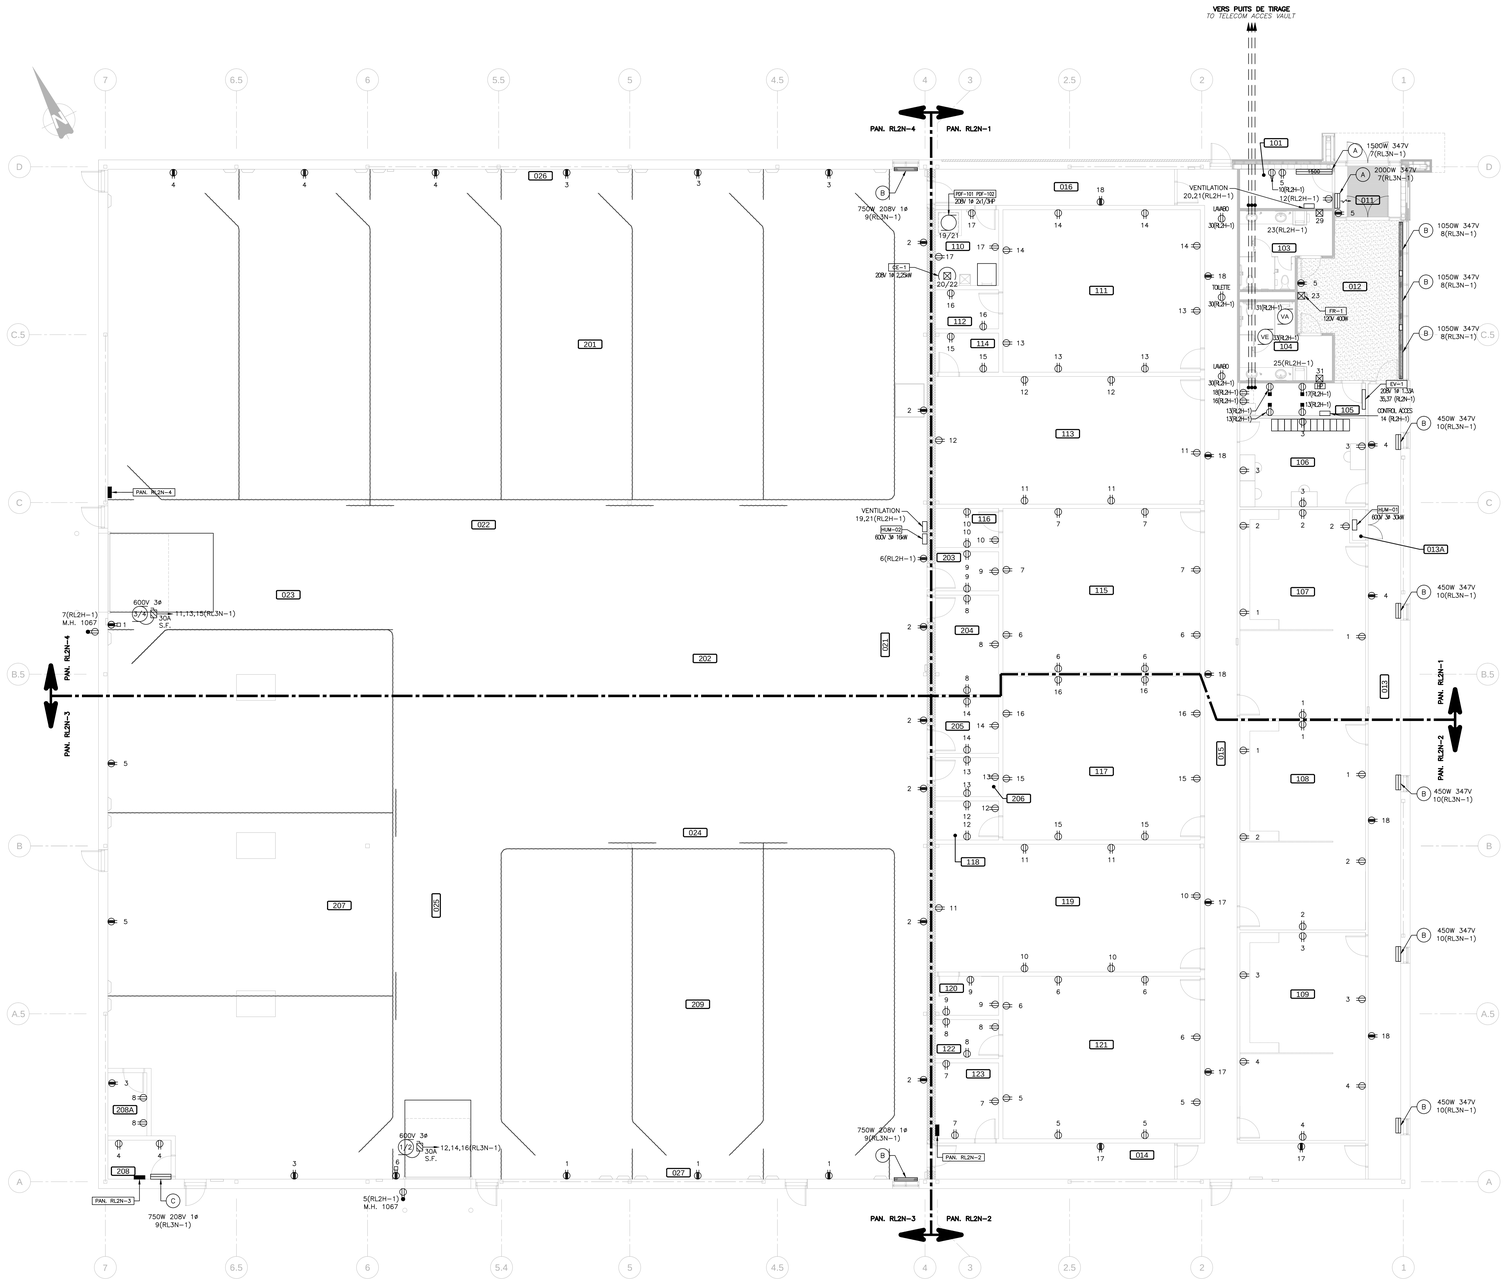

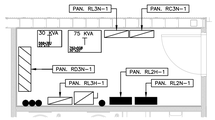

SALLE ÉLECTRIQUE AGRANDIE
ENLARGED ELECTRICAL ROOM

0 5000
1: 100

AutoCAD 2013/05/21 O:\2376 RIGAUD\011 HANGAR\SR4\TQC\R_002974_208-E200-DS-SEV_TQC.DWG

Travaux publics et Services gouvernementaux Canada
Public Works and Government Services Canada
Direction générale des services immobiliers
Real Property Services branch
Région du Québec
Quebec region
Canada

plan clé / key plan

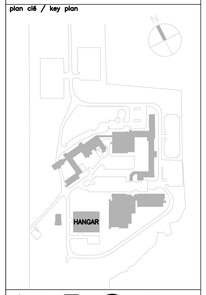

N·F·O·E

NFOE et associés architectes
511, Place d'Armes, bureau 100, Montréal, Québec, H2Y 2W7
T. (514) 397-2616 F. (514) 861-5242 www.nfoe.com nfoe@nfoe.com

sdk
1751, rue Richardson, bureau 2120
Montréal (Québec) H3K 1G6
Tél. : 514 939-5995
Téléc. : 514 939-9475
www.sdkfds.com
STRUCTURE ■ GÉNIE CIVIL ■ STRUCTURE INDUSTRIELLE ■ VERRE STRUCTUREL

PAGEAUMOREL
Pageau Morel et associés inc.
365, boul. Ombier, bur. 302
Gatineau (Québec) J8T 5R3
T 819.778.4665
F 819.778.4775
www.pageaumorel.com
2376-011-SR4

sceaux

–	TEL QUE CONSTRUIT *AS BUILT*	13-05-15
révisions *revisions*		date

A no. du détail
detail no.
B no.de la feuille-où détail exigé
sheet no. – where detail required
C no. de la feuille-où détaillé
sheet no. – where detailed

projet *project*

CENTRE D'APPRENTISSAGE DE L'AGENCE DES SERVICE FRONTALIERS DU CANADA
CANADA BORDER SERVICES AGENCY TRAINING FACILITY
475, CHEMIN GRANDE-LIGNE
RIGAUD

HANGAR DE FORMATION
TRAINING HANGAR

dessin *drawing*

ÉLECTRICITÉ
ELECTRICAL

SERVICES
REZ-DE-CHAUSSÉE

SERVICES
GROUND FLOOR

conçu par *designed by*
F. BERMOND / P. GERMAIN 2011-04
date

dessiné par *drawn by*
FRÉDÉRIC BERMOND 2011-04
date

approuvé par *approved by*
PAUL GERMAIN ...
date

Soumission *Tender*

Administrateur de projets TPSGC *PWGSC Project Manager*

no de projet *project number*	no de projet *project number*
R.002974.208	
TPSGC *PWGSC*	Client *Client*

nom du fichier *file name*	no de feuille *sheet no*
R_002974_208-E200-DS-SEV_02	E200