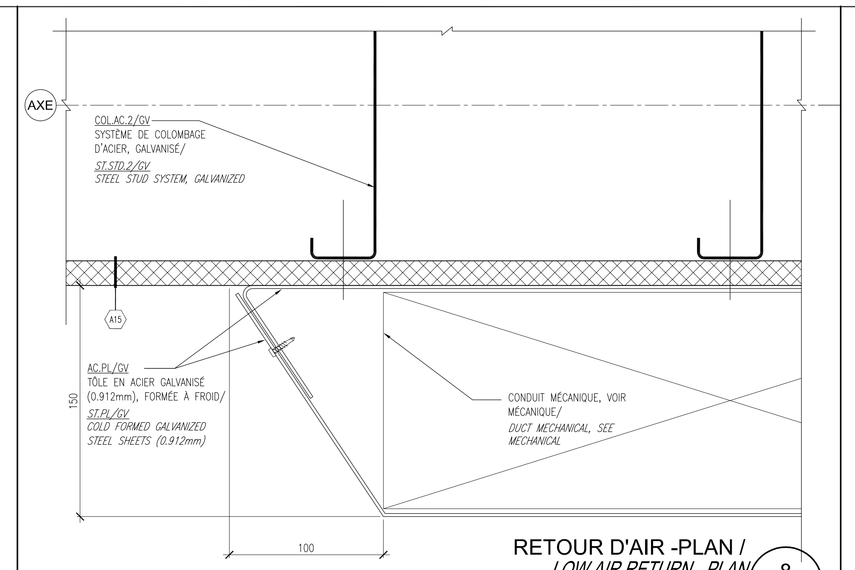

RETOUR D'AIR -PLAN / *LOW AIR RETURN - PLAN* 8 — A511 A511

0 100 1: 2

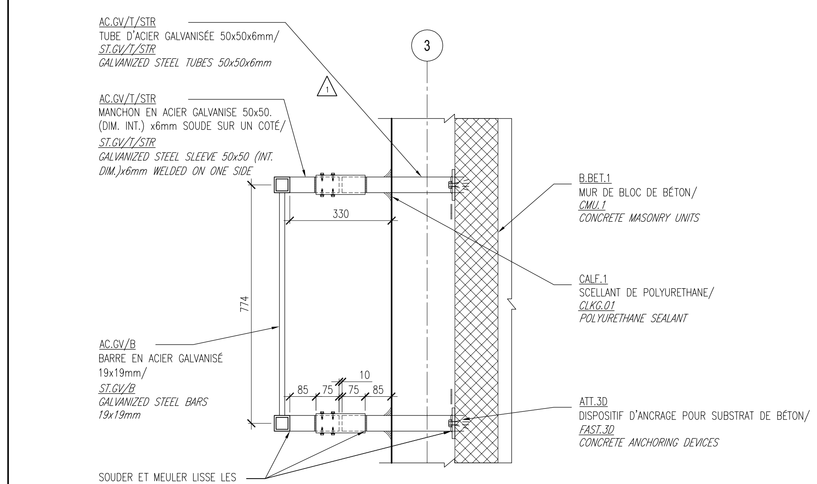

ÉCHELLE - COUPE / *LADDER - SECTION* 3 — A511 A511

0 500 1: 10

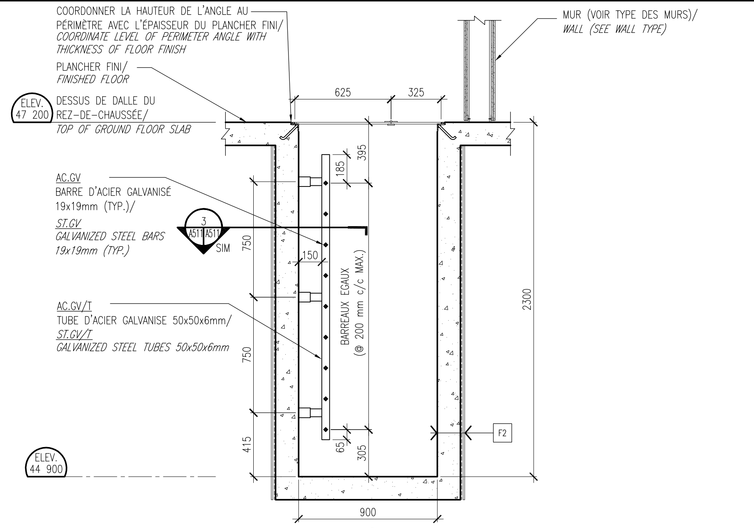

ÉCHELLE PUISARD - COUPE / *SUMP LADDER - SECTION* 5 — A301 A511

0 1000 1: 20

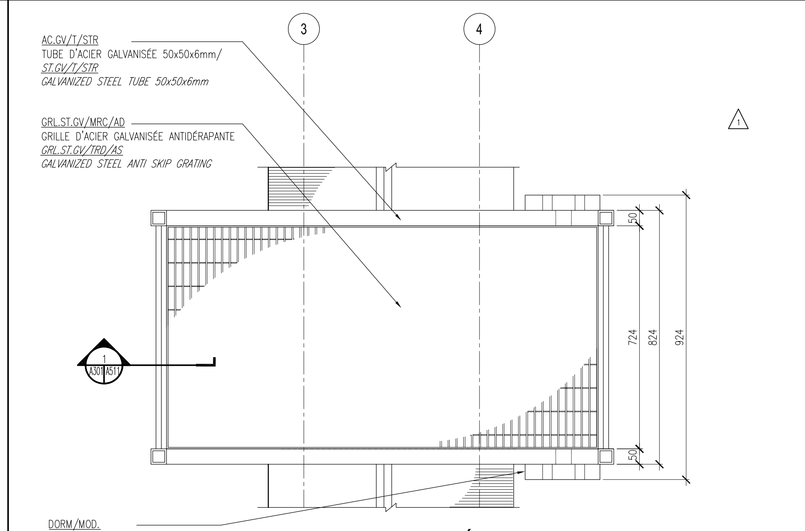

ÉCHELLE AU TOIT - PLAN / *ROOF LADDER - PLAN* 2 — A511 A511

0 500 1: 10

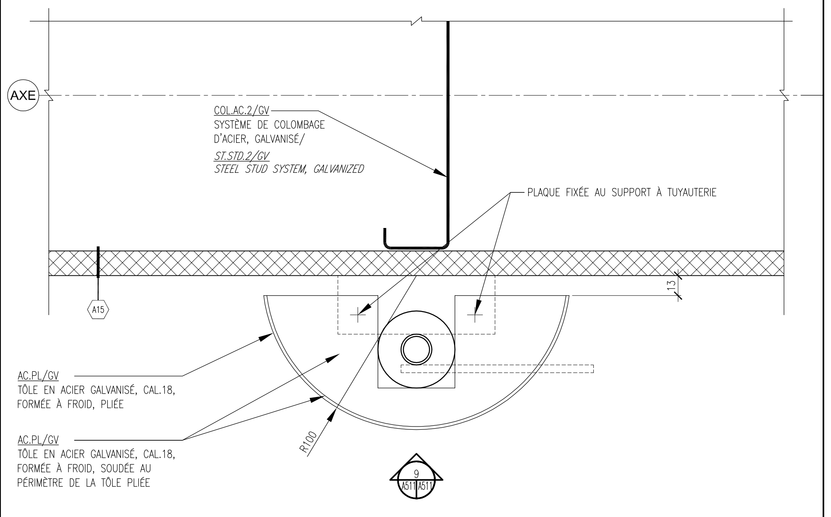

⚠ENROBAGE ROBINETS - PLAN 10 — A511 A511

0 100 1: 2

NOTES GÉNÉRALES:
- TOUTES LES ARRÊTES DOIVENT ÊTRE BISEAUTÉES OU ARRONDIES ET MEULÉES POUR LES RENDRE NON-COUPANTES.
- S'ASSURER QUE L'EMPLACMENT ET LES DIMENSIONS DU RECOUVREMENT PERMETTENT D'UTILISER LE ROBINET ET LA VALVE.
- LES DIMENSIONS DEVRONT ÊTRE CONFIRMÉES AU CHANTIER.

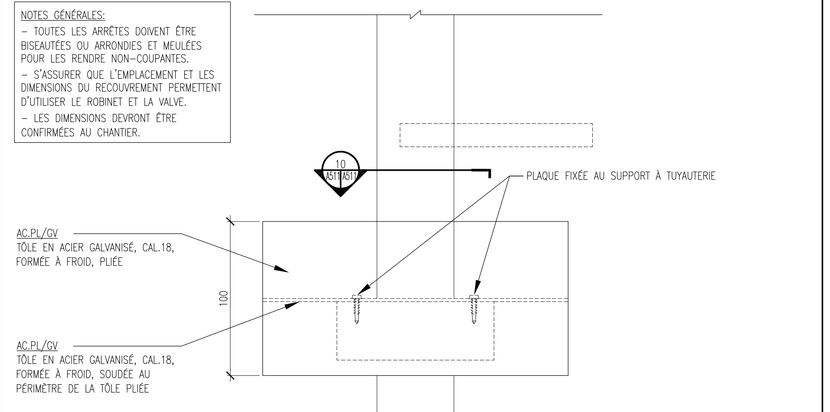

⚠ENROBAGE ROBINETS - ÉLÉVATION 9 — A511 A511

0 100 1: 2

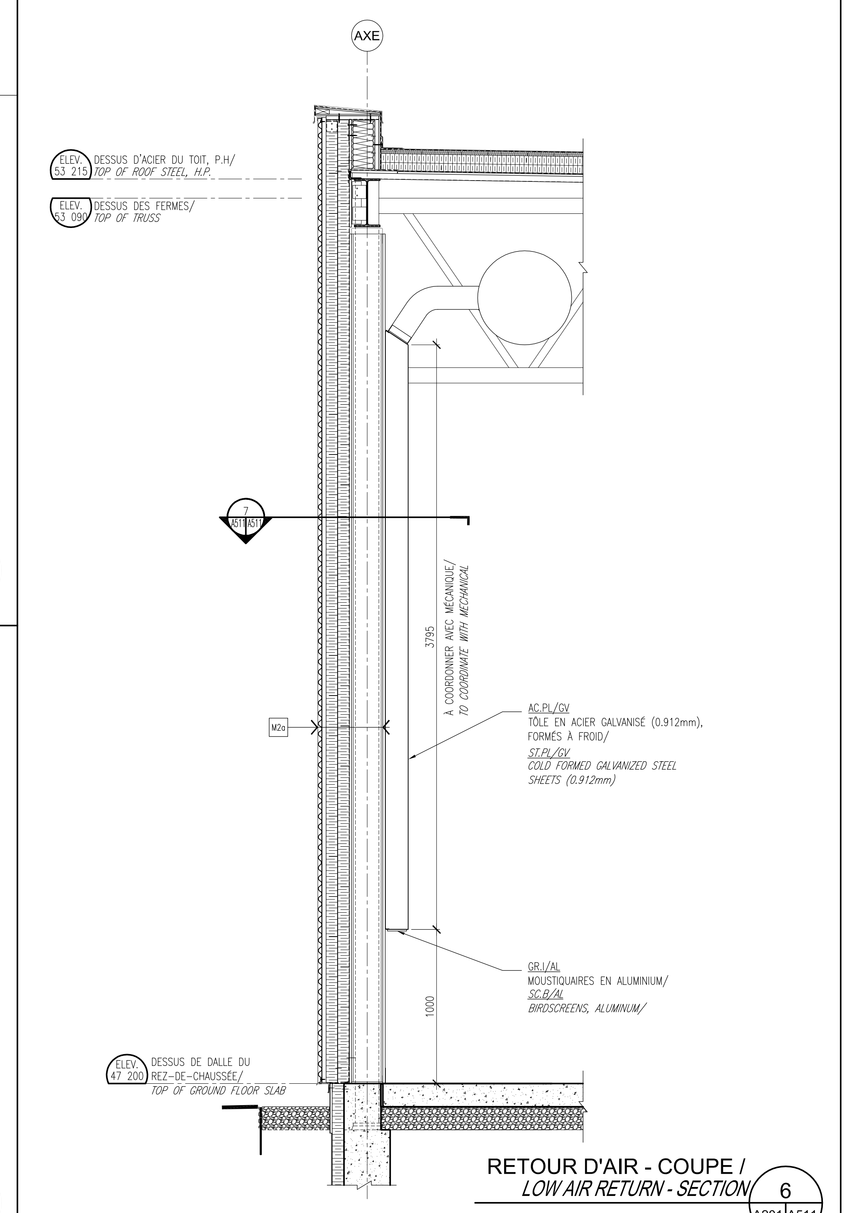

RETOUR D'AIR - COUPE / *LOW AIR RETURN - SECTION* 6 — A201 A511

0 1000 1: 20

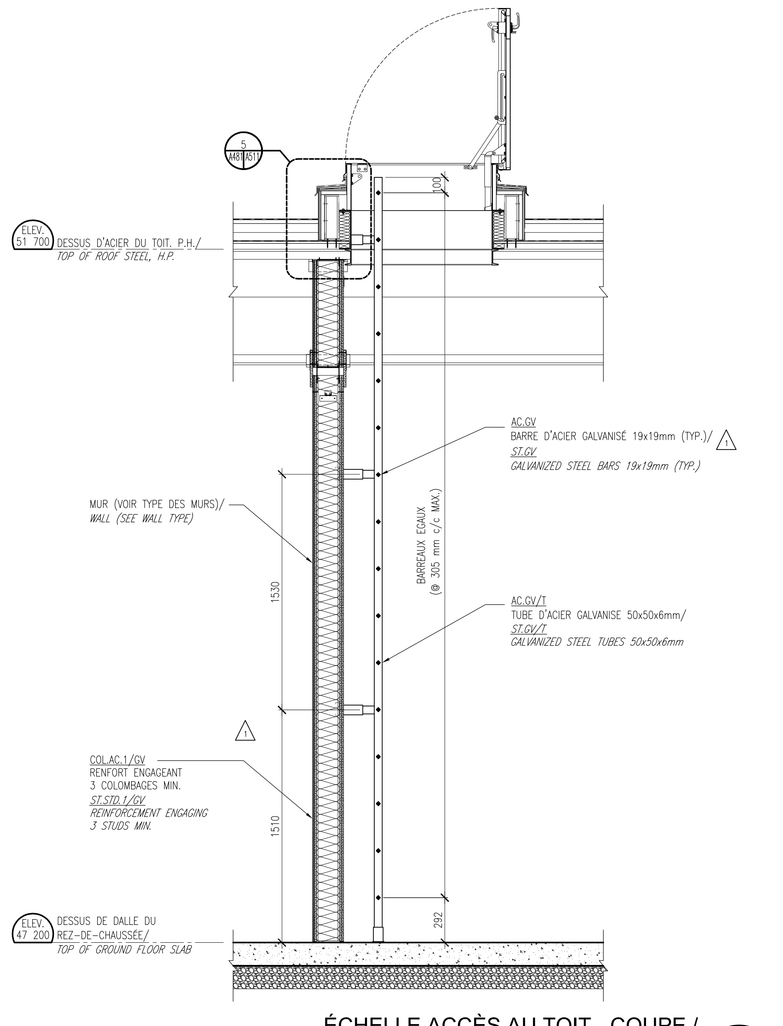

ÉCHELLE ACCÈS AU TOIT - COUPE / *ROOF ACCESS LADDER - SECTION* 4 — A301 A511

0 1000 1: 20

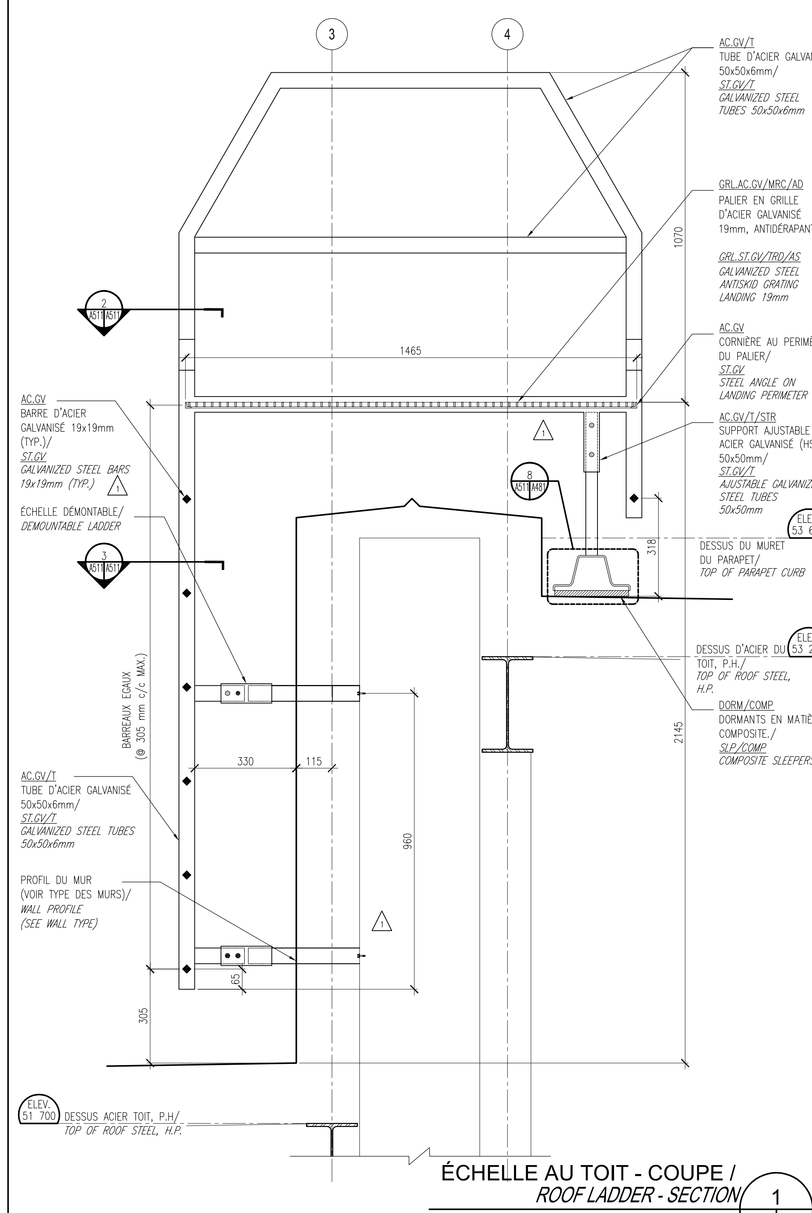

ÉCHELLE AU TOIT - COUPE / *ROOF LADDER - SECTION* 1 — A301 A511

0 500 1: 10

Travaux publics et Services gouvernementaux Canada
Direction générale des services immobiliers
Région du Québec

Public Works and Government Services Canada
Real Property Services branch
Quebec region

Canada

Plan clé / Key plan

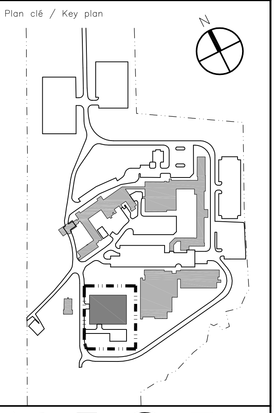

N·F·O·E

NFOE et associés architectes
511, Place d'Armes, Bureau 100, Montréal, Québec, H2Y 2W7
T. (514) 397-0616 F. (514) 861-5242 www.nfoe.com nfoe@nfoe.com

sdk
1701, rue Richardson, bureau 2120
Montréal (Québec) H3K 1G6
Tél.: 514 938-5555
Téléc.: 514 938-4470
www.sdkcbs.com
STRUCTURE ● DÔME CBA, ● STRUCTURE INDUSTRIELLE ● VERRE STRUCTUREL

PAGEAUMOREL
Pageau Morel et associés inc.
1055, boul. Laval, bur. 200
Laval (Québec) H7S 2M2
T. 450.668.8666
F. 450.668.6969
www.pageaumorel.com

Seuls les documents émis pour construction soient et ayant souvent fines utilisé pour l'exécution des travaux de construction.

This drawing shall not be used for construction purposes unless so issued and signed and sealed below.

SCEAUX

RÉSERVÉ À L'USAGE DU GESTIONNAIRE DE PROJET

CES DESSINS ONT ÉTÉ MIS À JOUR POUR INCLURE LES MODIFICATIONS RÉSULTANT DES DIRECTIVES DE CHANTIER ET DES CHANGEMENTS DE CHAMPS EMIS PAR LES ARCHITECTES PENDANT LA CONSTRUCTION, AINSI QUE DES TRAVAUX CONFORMES À L'EXÉCUTION MARQUÉS EN ROUGE, FOURNIS PAR L'ENTREPRENEUR GÉNÉRAL OU LE GÉRANT DE CONSTRUCTION.

CES DESSINS RÉFLÉTENT PAS LES CHANGEMENTS QUI ONT EU LIEU PENDANT LA CONSTRUCTION POUR LESQUELS AUCUN DESSIN N'A ÉTÉ ÉMIS. TEL QUE CES CHANGEMENTS ET QUI SAIT ÉTÉ EXÉCUTÉS SANS QUE L'ARCHITECTE EN PRENNE CONNAISSANCE.

L'EXACTITUDE DES TRACÉS CONTENUS À L'EXÉCUTION FOURNIS PAR L'ENTREPRENEUR GÉNÉRAL OU LE GÉRANT DE CONSTRUCTION N'EST PAS VÉRIFIÉE PAR LES ARCHITECTES, QUI, LES ARCHITECTES SE DÉGAGENT DE TOUTE RESPONSABILITÉ, QUANT À LA PRÉCISION DES RENSEIGNEMENTS CONTENUS DANS CES DESSINS À LA CONSTRUCTION RÉELLE.

CES DESSINS NE CONSTITUENT PAS DES "DESSINS CERTIFIÉS CONFORMES À L'EXÉCUTION".

UPDATED DRAWINGS DISCLAIMER

THESE DRAWINGS HAVE BEEN UPDATED TO REFLECT MODIFICATIONS RESULTING FROM FIELD ORDERS AND CHANGE ORDERS, ISSUED BY THE ARCHITECTS DURING CONSTRUCTION, AS WELL AS RED LINE MARKUPS DRAWINGS PROVIDED BY THE GENERAL CONTRACTOR OR CONSTRUCTION MANAGER.

THESE DRAWINGS DO NOT REFLECT ANY CHANGES WHICH HAVE OCCURRED DURING CONSTRUCTION FOR WHICH NO DOCUMENTS HAVE BEEN ISSUED, AS MENTIONED ABOVE, AND OF WHICH THE ARCHITECTS WERE NEVER KNOWLEDGEABLE.

THE ACCURACY OF THE RED LINE "AS-BUILT" DRAWINGS" PROVIDED BY THE GENERAL CONTRACTOR OR CONSTRUCTION MANAGER IS NOT VERIFIED BY THE ARCHITECTS, THEREFORE, THE ARCHITECTS DECLINE ANY RESPONSIBILITY, WITHOUT WARRANTY, FOR THESE ACCURACY AND CONFORMITY TO ACTUAL BUILT CONDITIONS.

THESE DRAWINGS DO NOT CONSTITUTE "CERTIFIED AS-BUILT DRAWINGS".

2	ÉMIS POUR DESSIN MIS À JOUR *ISSUED FOR UPDATED DRAWING*	13-05-22
2	ÉMIS AMP--A-010	12-05-02
1	ÉMIS POUR CONSTRUCTION *ISSUED FOR CONSTRUCTION*	11-09-14
1	ÉMIS POUR ADDENDA #1 *ISSUED FOR ADDENDA #1*	11-08-19
0	ÉMIS POUR SOUMISSION *ISSUED FOR TENDER*	11-07-15
révisions revisions		date

A no. du détail
detail no.
B no.de la feuille-où détail exigé
sheet no. – where detail required
C no. de la feuille-où détaillé
sheet no. – where detailed

Projet / Project

CENTRE D'APPRENTISSAGE DE L'AGENCE DES SERVICE FRONTALIERS DU CANADA
CANADA BORDER SERVICES AGENCY TRAINING CENTER
475, CHEMIN GRANDE-LIGNE
RIGAUD, QC

HANGAR DE FORMATION
TRAINING HANGAR

Dessin / Drawing

ARCHITECTURE
ARCHITECTURE

DÉTAILS
ÉCHELLES

LADDERS
DETAILS

Conçu par / *Designed by*	DAVID ESTALL
Dessiné par / *Drawn by*	L.M.C.
Approuvé par / *Approved by*	MICHAEL SULLIVAN
Soumission / *Tender*	ALEXANDRE FAILLE, Administrateur de projets TPSGC / *PWGSC Project Manager*
Date	2012–05–02
No de projet / *Project number*	R.002974.208 TPSGC
No de projet / *Project number*	11012 PWGSC
Nom du fichier / *File name*	R_002974_208_A511
No de classement / *File no.*	
No de plan ou dessin / *File name*	A511
No feuille / *Sheet no.*	

AutoCAD 2013/05/22 Z:\11012 HANGAR RIGAUD\PROGRESS\11012-A511.DWG

2013/05/22 Z:\11012 HANGAR RIGAUD\PROGRESS\11012-A511.DWG