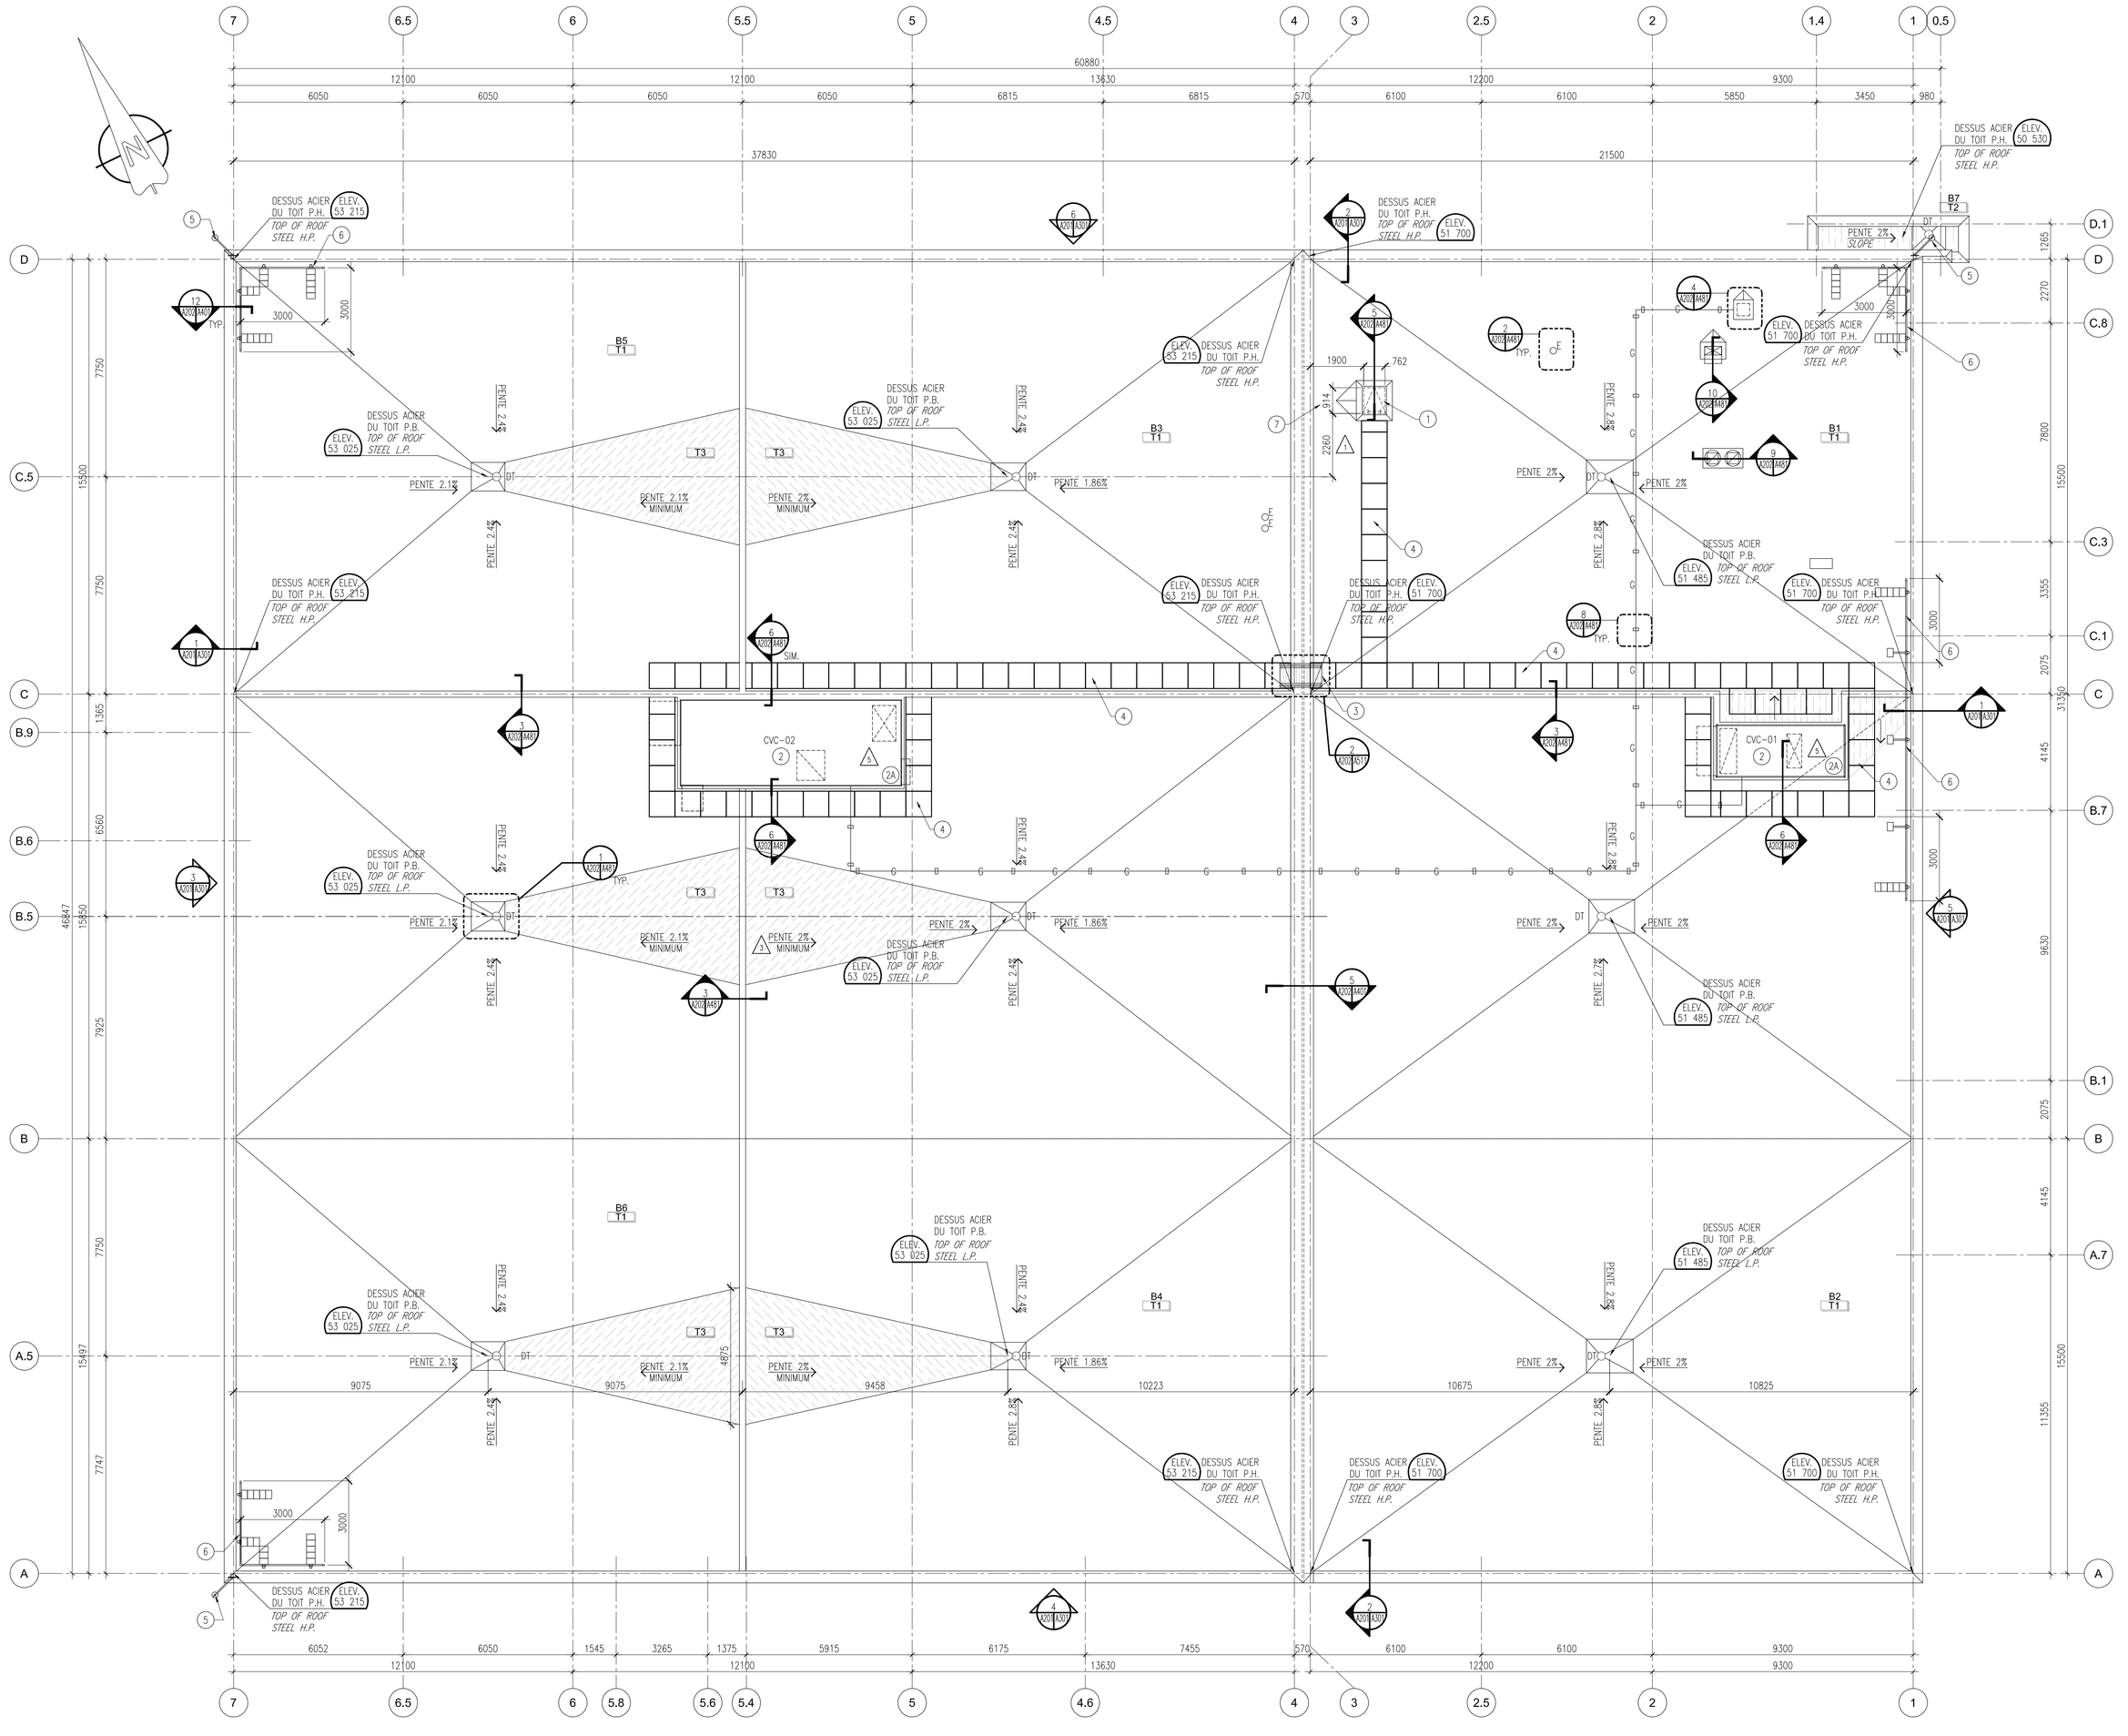

PLAN DU TOIT
/ ROOF PLAN
1
A202 A202
0 5 000
1: 100

LÉGENDE - TOIT
LEGEND - ROOF

SYMBOLES / *SYMBOLS*

- ELEV. 00 000 — NIVEAU DU DESSUS DE L'ACIER STRUCTURAL/ *TOP LEVEL STRUCTURAL STEEL*
- —G— CONDUIT DE GAZ, VOIR MÉCANIQUE ET DÉTAIL 8/A481/ *GAS PIPE, SEE MECHANICAL AND DETAIL 8/A481*
- ○DT DRAIN DE TOIT, VOIR MÉCANIQUE ET DÉTAIL 1/A481 / *ROOF DRAIN, SEE MECHANICAL AND DETAIL 1/A481*
- ○E ÉVENT DE TOIT, VOIR MÉCANIQUE ET DÉTAIL 2/A481/ *ROOFING VENT, SEE MECHANICAL AND DETAIL 2/A481*
- CAMÉRA, VOIR ÉLECTRICITÉ ET DÉTAIL 7/A481 / *CAMERA, SEE ELECTRICAL AND DETAIL 7/A481*
- B# T# — NUMERO DE BASSIN DE TOITURE B# ET TYPE DE TOITURE T# / *ROOFING BASIN NUMBER B# AND ROOFING TYPE T#*
- PENTE 2% — DIRECTION DE LA PENTE DE DRAINAGE / *DIRECTION OF DRAINAGE SLOPE*
- SURFACES DE PROTECTION ET DE CIRCULATION EN BITUME MODIFIÉ (MEMB.28A), DE COULEUR CONTRASTANTE / *MODIFIED BITUMEN PROTECTION AND TRAFFIC PADS (MEMB.28A), CONTRASTING COLOUR*

HACHURAGES / *HATCH*

- ISOLANT EN PENTE *SLOPED INSULATION*

NOTES - TOIT
NOTES - ROOF

1. TRAPPE D'ACCÈS AU TOIT (EC.T.1/P), VOIR DÉTAIL 5/A481 / *ROOF HATCH (R.HT.1/P), SEE DETAIL 5/A481*
2. ÉQUIPEMENT DE VENTILATION, VOIR MÉCANIQUE ET DÉTAIL 6/A481 / *VENTILATION EQUIPMENT, SEE MECHANICAL AND DETAIL 6/A481* ⚠1
- 2A. NOUVELLE COULEUR DE PEINTURE POUR ÉQUIPEMENT / *NEW PAINT COLOR FOR EQUIPMENT*
3. ÉCHELLE, VOIR DÉTAIL 2/A511 / *LADDER, SEE DETAIL 2/A511*
4. MEMB.28A SURFACE DE PROTECTION ET DE CIRCULATION EN BITUME MODIFIÉ / *MODIFIED BITUMEN PROTECTION AND TRAFFIC PADS*
5. CAMÉRA ET SUPPORT PAR D'AUTRES, VOIR DÉTAIL 7/A481 / *CAMERA AND BRACKET BY OTHERS, SEE DETAIL 7/A481*
6. GARD.CP./AP./GV. GARDE-CORPS AUTOPORTANT, GALVANISÉ, VOIR DÉTAIL 7/A481 / *RAIL/SF.SP./GV. SELF SUPPORTING RAILING, GALVANIZED, SEE DETAIL 7/A481*
7. OUVERTURE BRUT DE L'ACIER *STEEL ROUGH OPENING* ⚠1

Travaux publics et Services gouvernementaux Canada
Direction générale des services immobiliers
Région du Québec

Public Works and Government Services Canada
Real Property Services branch
Québec region

Canada

Plan clé / Key plan

N·F·O·E
NFOE et associés architectes
511, Place d'Armes, bureau 100, Montréal, Québec, H2Y 2W7
t. (514) 397-2616 f. (514) 861-5240 www.nfoe.com nfoe@nfoe.com

sdk
1751, rue Richardson, bureau 2120
Montréal (Québec) H3K 1G6
Tél.: 514 939-5565
Téléc.: 514 939-5470
www.sdkbtn.com
STRUCTURE ■ DOME CIEL ■ STRUCTURE INDUSTRIELLE ■ VOÛTE STRUCTURELLE

PAGEAUMOREL
Pageau Morel et associés inc.
1695, boul. Laval, bur. 200
Laval (Québec) H7S 2N2
T. 450.668.8555
F. 450.668.6693
www.pageaumorel.com

Seuls les documents émis pour construction portés et signés peuvent être utilisés pour l'exécution des travaux de construction.

This drawing shall not be used for construction purposes unless so indicated signed and sealed below.

SCEAU

RÉSOLUTION SUR LES DESSINS AUX FINS DE LA LOI

CES DESSINS SONT MIS À JOUR POUR INCLURE LES MODIFICATIONS RÉSULTANT DES DIRECTIVES DE CHANTIER ET DES AVENANTS DE CHANGEMENT, DES FAC, LES ARCHITECTES TIENNENT LA CONSTRUCTION, AINSI QUE DES TRAVAUX CONFORMES À L'EXÉCUTION MARQUÉS EN ROUGE, TOUJOURS PAR L'ENTREPRENEUR GÉNÉRAL OU LE GÉRANT DE CONSTRUCTION.

CES DESSINS RÉVISÉS N'ONT PAS LES CHANGEMENTS QUI ONT EU LIEU PENDANT LA CONSTRUCTION. POUR LESQUELS AUCUN DESSIN RÉVISÉ N'A ÉTÉ ÉMIS. TEL QUE DÉCRIT, ET QUI ONT ÉTÉ EXÉCUTÉS SANS QUE LES ARCHITECTES EN AIENT CONNAISSANCE.

L'EXACTITUDE DES TÉLÉDONS CONTENUS À L'EXÉCUTION' FIGURANT PAR L'ENTREPRENEUR GÉNÉRAL OU LE GÉRANT DE CONSTRUCTION N'EST PAS VÉRIFIÉE PAR LES ARCHITECTES. DONC, LES ARCHITECTES NE DÉGAGENT DE TOUTE RESPONSABILITÉ, QUANT À LA RÉVISION DES TÉLÉDONS EXÉCUTÉS PAR L'ENTREPRENEUR GÉNÉRAL OU LE GÉRANT DE CONSTRUCTION.

CES DESSINS NE CONSTITUENT PAS DES "DESSINS CERTIFIÉS CONFORMES À L'EXÉCUTION."

UPDATED DRAWINGS DISCLAIMER

THESE DRAWINGS HAVE BEEN UPDATED TO REFLECT MODIFICATIONS RESULTING FROM FIELD ORDERS AND CHANGE ORDERS, ISSUED BY THE ARCHITECTS DURING CONSTRUCTION, AS WELL AS RED LINE "AS-BUILT" DRAWINGS PROVIDED BY THE GENERAL CONTRACTOR OR CONSTRUCTION MANAGER.

THESE DRAWINGS DO NOT REFLECT ANY CHANGES WHICH HAVE OCCURRED DURING CONSTRUCTION, FOR WHICH NO REVISED DRAWINGS HAVE BEEN ISSUED, AS MENTIONED ABOVE, AND OF WHICH THE ARCHITECTS HAVE HAD NO KNOWLEDGE.

THE ACCURACY OF THE RED LINE "AS-BUILT DRAWINGS" PROVIDED BY THE GENERAL CONTRACTOR OR CONSTRUCTION MANAGER IS NOT VERIFIED BY THE ARCHITECTS. THEREFORE, THE ARCHITECTS DISCLAIM ANY RESPONSIBILITY, WITHOUT WARRANTY, FOR THEIR ACCURACY AND CONFORMITY TO ACTUAL BUILT CONDITIONS.

THESE DRAWINGS DO NOT CONSTITUTE "CERTIFIED AS-BUILT DRAWINGS".

5	ÉMIS POUR DESSIN MIS À JOUR *ISSUED FOR UPDATED DRAWING*	13-05-22
4	ÉMIS AMP-A-003 REV.1	12-01-30
3	ÉMIS AMP-A-003	12-01-23
2	ÉMIS DC-A-01	11-11-22
1	ÉMIS POUR CONSTRUCTION *ISSUED FOR CONSTRUCTION*	11-09-14
0	ÉMIS POUR SOUMISSION *ISSUED FOR TENDER*	11-07-15
révisions *revisions*		date

A no. du détail *detail no.*
B no.de la feuille-où détail exigé *sheet no. – where detail required*
C no. de la feuille-où détaillé *sheet no. – where detailed*

Projet / *Project*
CENTRE D'APPRENTISSAGE DE L'AGENCE DES SERVICE FRONTALIERS DU CANADA
CANADA BORDER SERVICES AGENCY TRAINING CENTER
475, CHEMIN GRANDE-LIGNE
RIGAUD, QC

HANGAR DE FORMATION
TRAINING HANGAR

Dessin / *Drawing*
ARCHITECTURE
ARCHITECTURE
PLAN DU TOIT
ROOF PLAN

Conçu par / *Designed by*	DAVID ESTALL — 2012-01-30 Date
Dessiné par / *Drawn by*	L.M.C. — 2012-01-30 Date
Approuvé par / *Approved by*	MICHAEL SULLIVAN — 2012-01-30 Date
Soumission / *Tender*	ALEXANDRE FAILLE, Administrateur de projets TPSGC / *PWGSC Project Manager* — 2012-01-30
No de projet / *Project number*	R.002974.208 TPSGC / *PWGSC*
No de projet / *Project number*	11012 Client / *Client*
Nom du fichier / *File name*	
No de classement / *File no*	
No de plan ou dessin / *File name*	R_002974_208_A202
No feuille / *Sheet no*	A202

AutoCAD

2013/05/22 Z:\11012 HANGAR RIGAUD\PROGRESS\11012-A202.DWG