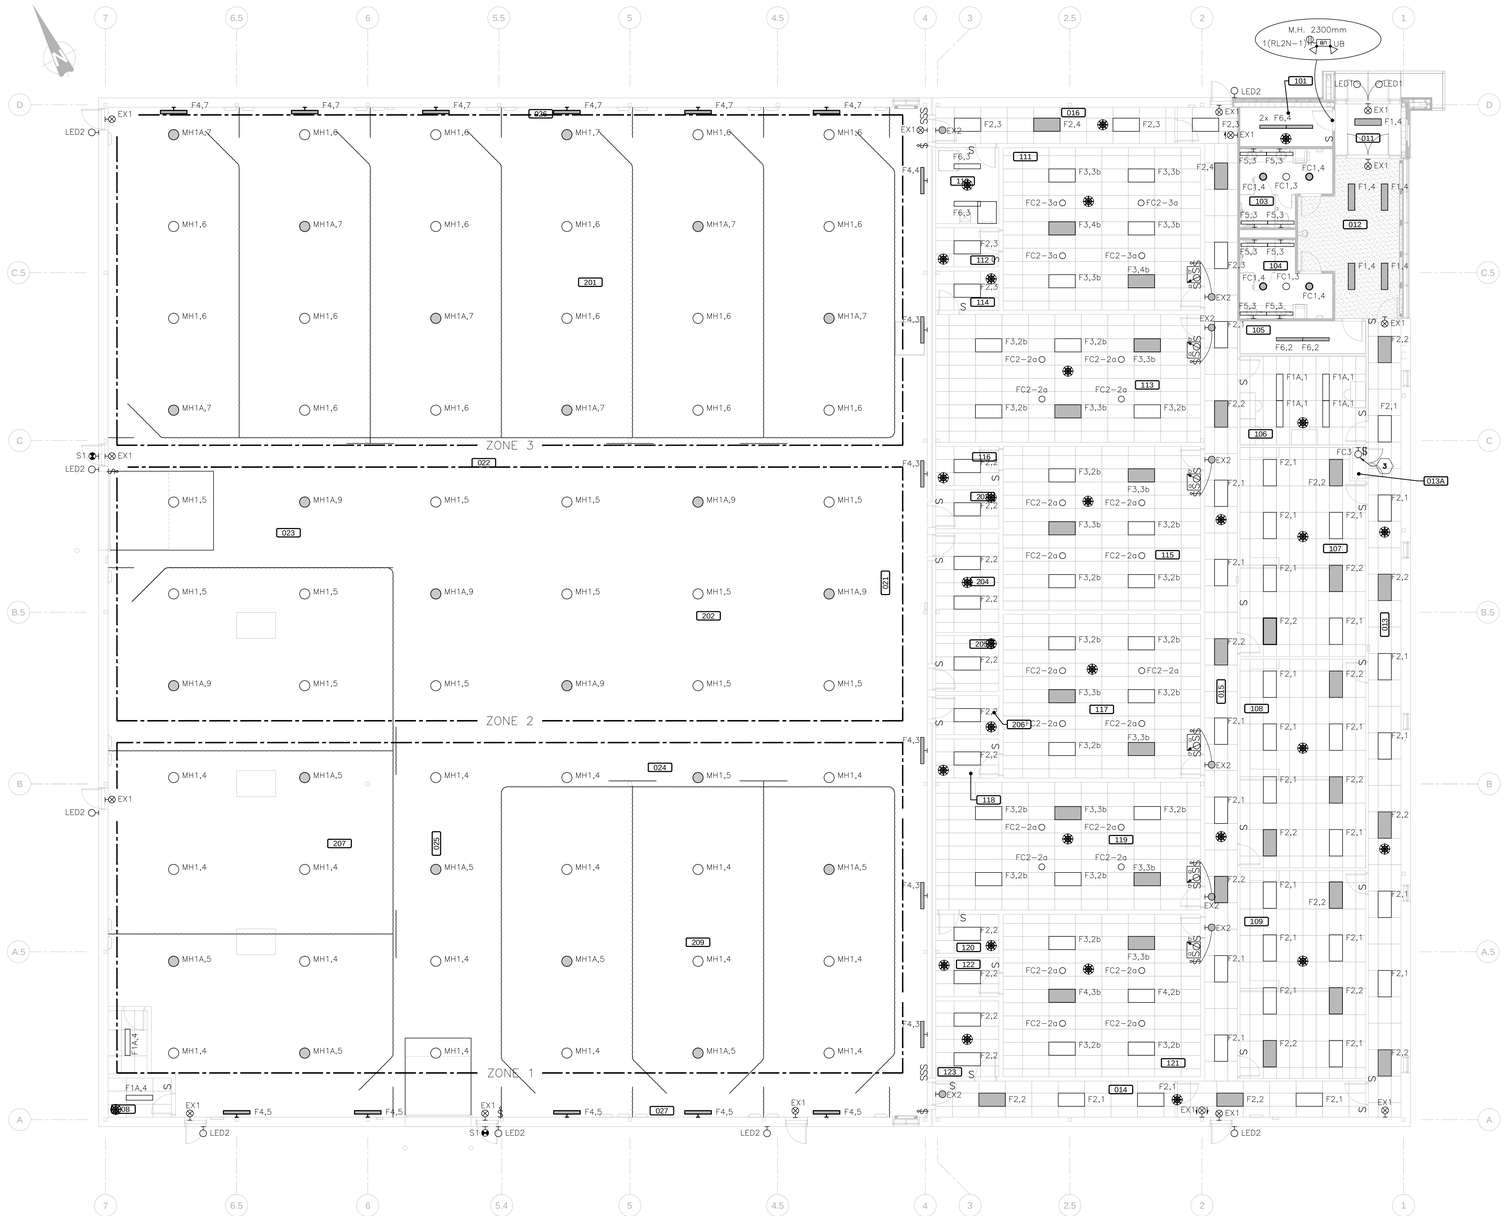

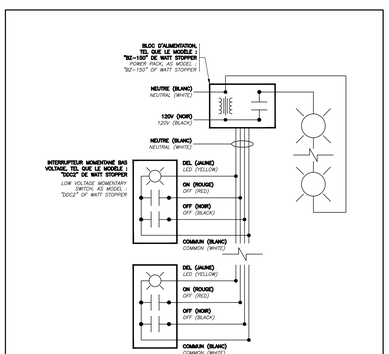

CONTRÔLE SIGNAL LUMINEUX (TYPIQUE)

LIGHT SIGN CONTROL (TYICAL)

0 5000

1: 100

AutoCAD 2013/05/21

O:\2376 RIGAUD\011 HANGAR\SR4\TQC\R_002974_208-E100-EE-LUM_TQC.DWG

Travaux publics et Services gouvernementaux Canada
Direction générale des services immobiliers
Région du Québec

Public Works and Government Services Canada
Real Property Services branch
Quebec region

Canada

plan clé / key plan

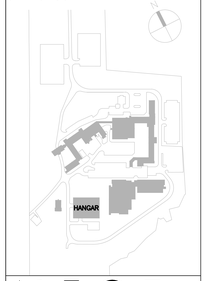

N·F·O·E

NFOE et associés architectes
511, Place d'Armes, bureau 100, Montréal, Québec, H2Y 2W7
T. (514) 397-2616 F. (514) 861-6242 www.nfoe.com nfoe@nfoe.com

sdk
1751, rue Richardson, bureau 2120
Montréal (Québec) H3K 1G6
Tél.: 514 939-5995
Téléc.: 514 939-0475
www.sdkltd.com
STRUCTURE ■ DÔME GÉO. ■ STRUCTURE INDUSTRIELLE ■ ÉCRAN STRUCTUREL

PAGEAUMOREL
Pageau Morel et associés inc.
355, boul. Gréber, bur. 302
Gatineau (Québec) J8T 5R3
T 819.775.4665
F 819.776.4775
www.pageaumorel.com
2376-011-SR4

SOEAUX

–	TEL QUE CONSTRUIT *AS BUILT*	13-05-15
révisions ***revisions***		***date***

A no. du détail *detail no.*
B no.de la feuille–où détail exigé *sheet no. – where detail required*
C no. de la feuille–où détaillé *sheet no. – where detailed*

projet / ***project***

CENTRE D'APPRENTISSAGE DE L'AGENCE DES SERVICE FRONTALIERS DU CANADA
CANADA BORDER SERVICES AGENCY TRAINING FACILITY
475, CHEMIN GRANDE–LIGNE
RIGAUD

HANGAR DE FORMATION
TRAINING HANGAR

dessin / ***drawing***

ÉLECTRICITÉ
ELECTRICAL

ÉCLAIRAGE
REZ–DE–CHAUSSÉE

LIGHTING
GROUND FLOOR

conçu par / ***designed by***	T. BERMOND / P. GERMAIN — 2011-04
dessiné par / ***drawn by***	FREDERIC BERMOND — 2011-04
approuvé par / ***approved by***	PAUL GERMAIN — ...
Soumission / ***Tender***	
Administrateur de projets TPSGC / ***PWGSC Project Manager***	
no de projet / ***project number***	R.002974.208
TPSGC / ***PWGSC***	***Client*** / ***Client***
nom du fichier / ***file name***	R_002974_208-E100-EE-LUM_03
no de feuille sheet no	E100