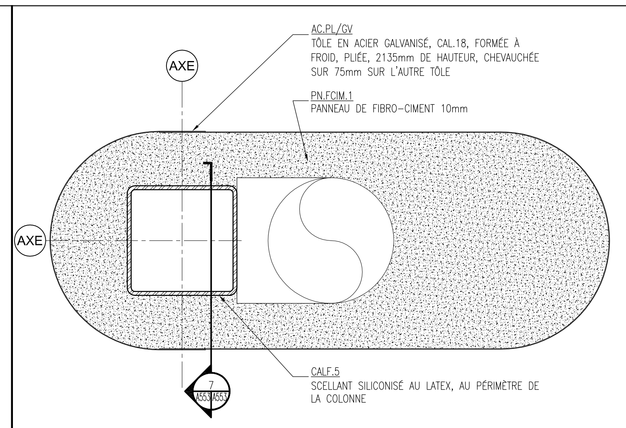

⚠ COUVERCLE ENROBAGE DE COLONNE 5 A553 A553

0 250 1: 5

NOTES GÉNÉRALES: ⚠

- TOUTES LES ARRÊTES DOIVENT ÊTRE BISEAUTÉES OU ARRONDIES ET MEULÉES POUR LES RENDRE NON-COUPANTES.
- TOUTES LES VIS APPARENTES DOIVENT ÊTRE À TÊTE RONDE
- S'ASSURER QUE L'EMPLACEMENT ET LES DIMENSIONS DE LA PORTE D'ACCÈS PERMETTENT DE DÉVISSER ET D'OUVRIR LE REGARD DE NETTOYAGE.
- LES DIMENSIONS DEVRONT ÊTRE CONFIRMÉES AU CHANTIER.
- LES PLAQUES DE TÔLE DEVRONT ÊTRE VISSÉES EN ALIGNANT LES VIS VERTICALEMENT.

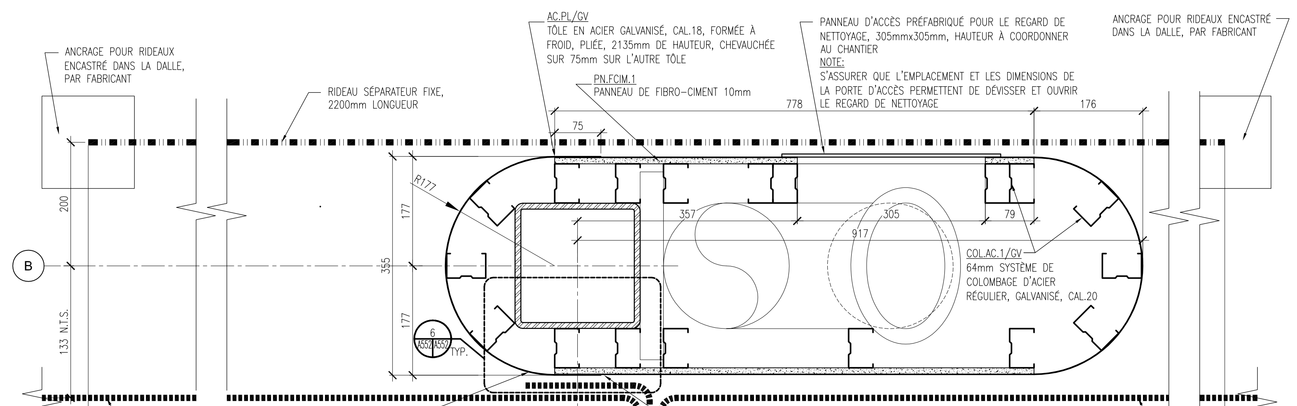

⚠ ENROBAGE DE COLONNE AXE B/5 3 A553 A553

0 250 1: 5

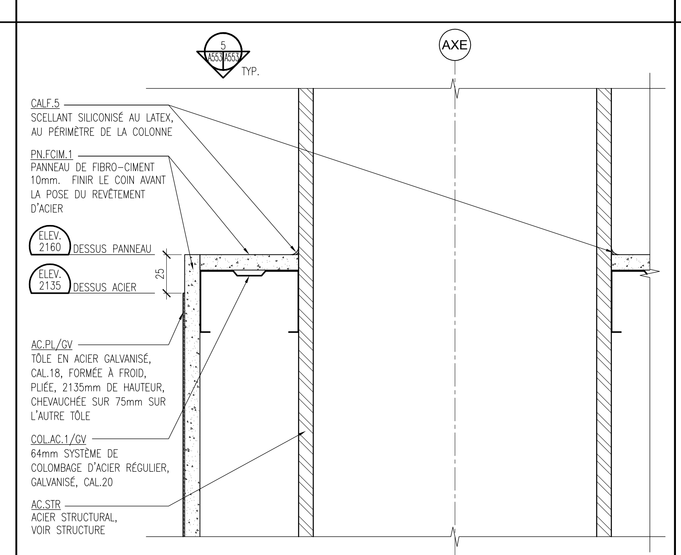

⚠ DÉTAIL COUVERCLE 7 A553 A553

0 100 1: 2

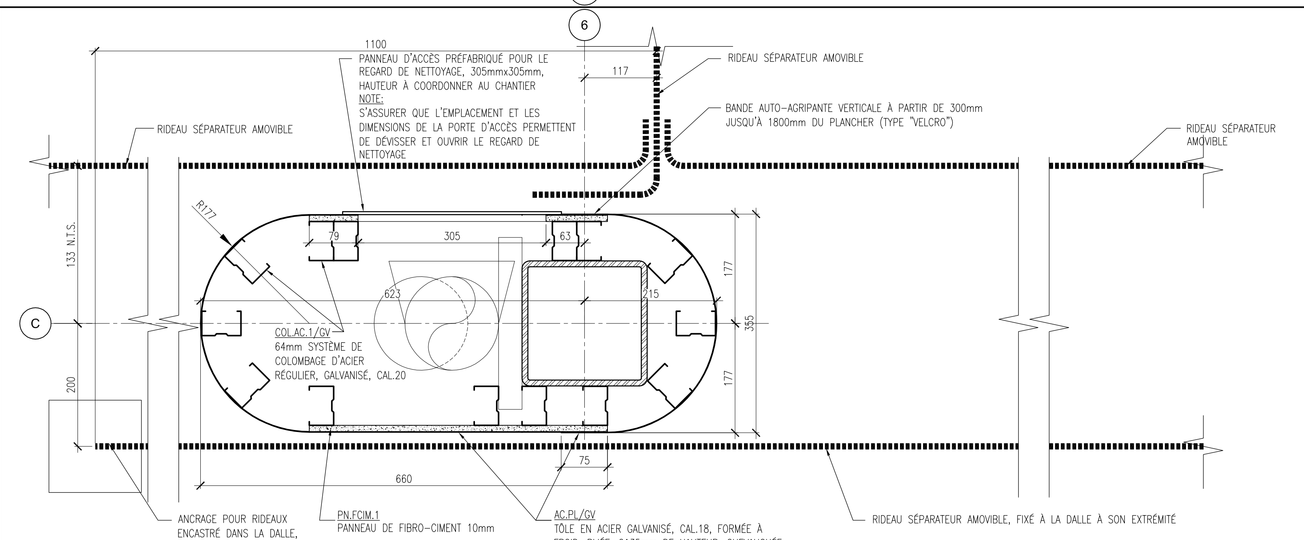

⚠ ENROBAGE DE COLONNE AXE C/6 2 A553 A553

0 250 1: 5

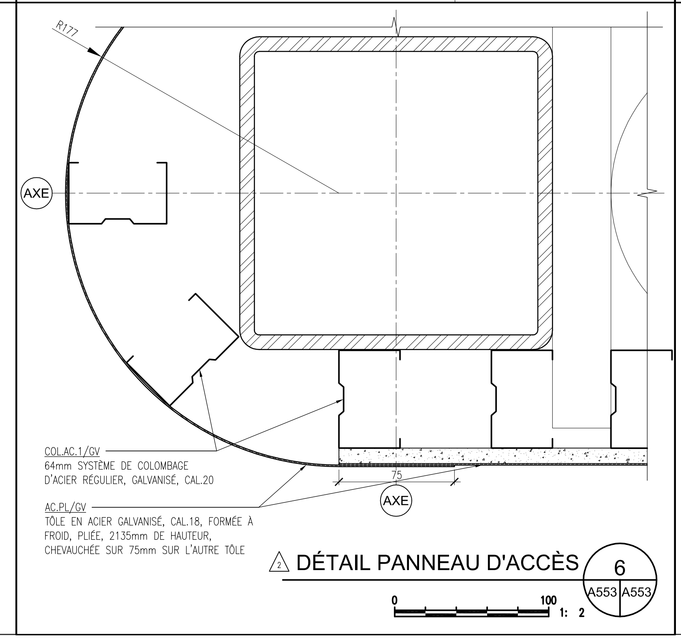

⚠ DÉTAIL PANNEAU D'ACCÈS 6 A553 A553

0 100 1: 2

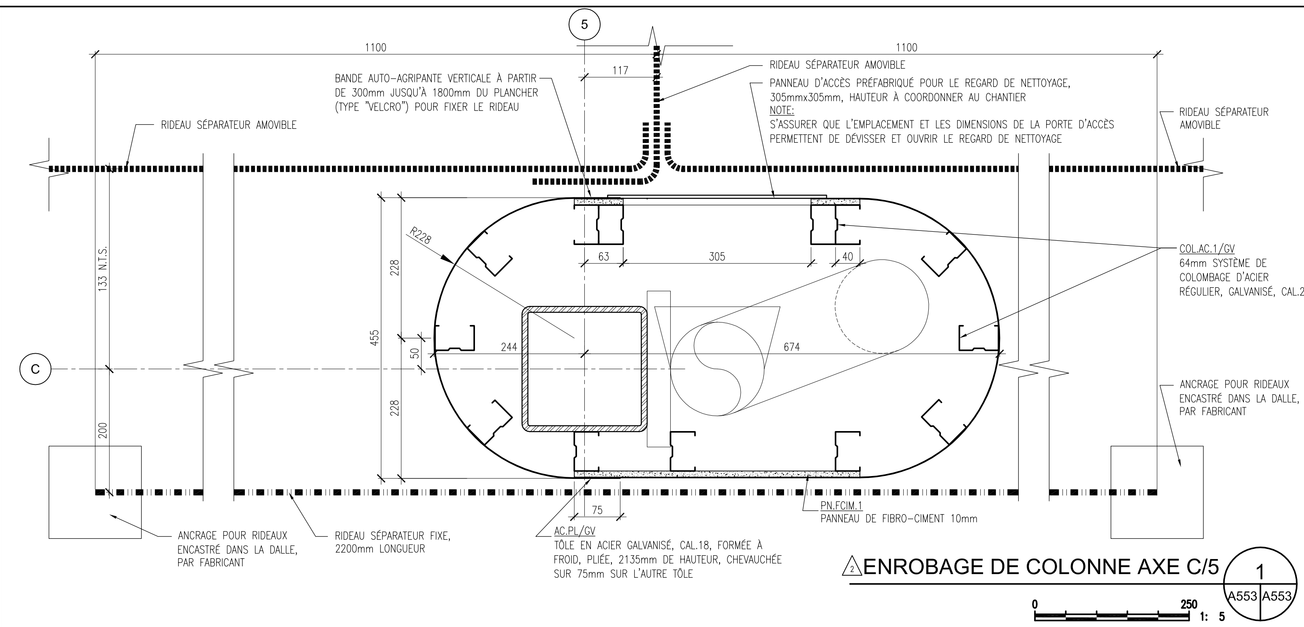

⚠ ENROBAGE DE COLONNE AXE C/5 1 A553 A553

0 250 1: 5

Travaux publics et Services gouvernementaux Canada
Direction générale des services immobiliers
Région du Québec

Public Works and Government Services Canada
Real Property Services branch
Quebec region

Canada

Plan clé / Key plan

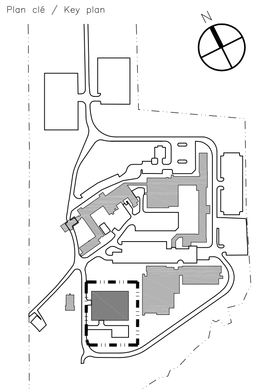

N·F·O·E
NFOE et associés architectes
511, Place d'Armes, Bureau 100, Montréal, Québec, H2Y 2W7
T. (514) 397-2616 F. (514) 861-1242 www.nfoe.com nfoe@nfoe.com

sdk
1701, rue Richardson, bureau 2120
Montréal (Québec) H3K 1G6
Tél.: 514 939-5555
Téléc.: 514 938-4470
www.sdkcbtn.com
STRUCTURE ● GÉNIE CIVIL ● STRUCTURE INDUSTRIELLE ● VERRE STRUCTUREL

PAGEAUMOREL
Pageau Morel et associés inc.
1055, boul. Laval, bur. 200
Laval (Québec) H7S 2M2
T. 450.668.8666
F. 450.668.6993
www.pageaumorel.com

Seuls les documents émis pour construction inscrits et signés peuvent être utilisés pour l'exécution des travaux de construction.

This drawing shall not be used for construction purposes unless so indicated and signed and sealed below.

SCEAUX

RÉVISION POUR LES DESSINS MIS À JOUR

CES DESSINS SONT MIS À JOUR POUR INCLURE LES MODIFICATIONS RÉSULTANT DES DIRECTIVES DE CHANTIER ET DES AVENANTS DE CHANGEMENT, DÉJÀ PAS LES ARCHITECTES PENDANT LA CONSTRUCTION, AINSI QUE DES TRAVAUX CONFORMES À L'EXÉCUTION MARQUÉS EN ROUGE, FOURNIS PAR L'ENTREPRENEUR GÉNÉRAL OU LE GÉRANT DE CONSTRUCTION.

CES DESSINS RÉVÉLANT PAS LES CHANGEMENTS QUI N'ONT EU LIEU PENDANT LA CONSTRUCTION, POUR LESQUELS AUCUN TRAVAUX CONFORMES N'ONT ÉTÉ FOURNIS, TELS QUE DÉFINIS CI-DESSUS, ET QUI ONT ÉTÉ EXÉCUTÉS SANS QUE L'ARCHITECTE EN PRENNE CONNAISSANCE.

L'EXACTITUDE DES TRAVAUX CONFORMES À L'EXÉCUTION FOURNIS PAR L'ENTREPRENEUR GÉNÉRAL OU LE GÉRANT DE CONSTRUCTION N'EST PAS VÉRIFIÉE PAR LES ARCHITECTES, DONC, LES ARCHITECTES NE DÉCLINENT DE TOUTE RESPONSABILITÉ, SANS GARANTIE, QUANT À L'EXACTITUDE ET LA CONFORMITÉ DES DESSINS À LA CONSTRUCTION RÉELLE.

CES DESSINS NE CONSTITUENT PAS DES "DESSINS CERTIFIÉS À L'EXÉCUTION".

UPDATED DRAWINGS DISCLAIMER

THESE DRAWINGS HAVE BEEN UPDATED TO REFLECT MODIFICATIONS RESULTING FROM FIELD ORDERS AND CHANGE ORDERS, ISSUED BY THE ARCHITECTS DURING CONSTRUCTION, AS WELL AS RED LINE "AS-BUILT DRAWINGS" PROVIDED BY THE GENERAL CONTRACTOR OR CONSTRUCTION MANAGER.

THESE DRAWINGS DO NOT REFLECT ANY CHANGES WHICH HAVE OCCURRED DURING CONSTRUCTION FOR WHICH NO DOCUMENTS HAVE BEEN ISSUED, AS MENTIONED ABOVE, AND OF WHICH THE ARCHITECTS WERE HAD NO KNOWLEDGE.

THE ACCURACY OF THE RED LINE "AS-BUILT DRAWINGS" PROVIDED BY THE GENERAL CONTRACTOR OR CONSTRUCTION MANAGER IS NOT VERIFIED BY THE ARCHITECTS, THEREFORE, THE ARCHITECTS DECLARE ANY RESPONSIBILITY, WITHOUT WARRANTY, FOR THEIR ACCURACY AND CONFORMITY TO ACTUAL BUILT CONDITIONS.

THESE DRAWINGS DO NOT CONSTITUTE "CERTIFIED AS-BUILT DRAWINGS".

2	ÉMIS POUR DESSIN MIS À JOUR *ISSUED FOR UPDATED DRAWING*	13-05-22
2	ÉMIS POUR AMP-A-005 REV.1	07-05-12
1	ÉMIS POUR AMP-A-005	15-03-12
révisions *revisions*		date

A no. du détail *detail no.*
B no.de la feuille-où détail exigé *sheet no. – where detail required*
C no. de la feuille-où détaillé *sheet no. – where detailed*

Projet *Project*

CENTRE D'APPRENTISSAGE DE L'AGENCE DES SERVICE FRONTALIERS DU CANADA
CANADA BORDER SERVICES AGENCY TRAINING CENTER
475, CHEMIN GRANDE-LIGNE
RIGAUD, QC

HANGAR DE FORMATION
TRAINING HANGAR

Dessin *Drawing*

ARCHITECTURE
ARCHITECTURE

DÉTAILS INTÉRIEURS DIVERS

DIVERSE INTERIOR DETAILS

Conçu par *Designed by*	DAVID ESTALL
Date	2012-05-07
Dessiné par *Drawn by*	I.L.
Date	2012-05-07
Approuvé par *Approved by*	MICHAEL SULLIVAN
Date	2012-05-07
Soumission *Tender*	ALEXANDRE FAILLE
Date	2012-05-07
Administrateur de projets TPSGC *PWGSC Project Manager*	
No de projet *Project number*	R.002974.208
No de projet *Project number*	11012
TPSGC *PWGSC* Client	*Client*
Nom du fichier *File name*	R_002974_208_A553
No de classement *File no.*	
No de plan ou dessin *File name*	
No feuille *Sheet no.*	A553

AutoCAD 2013/05/22 Z:\11012 HANGAR RIGAUD\PROGRESS\11012-A553.DWG