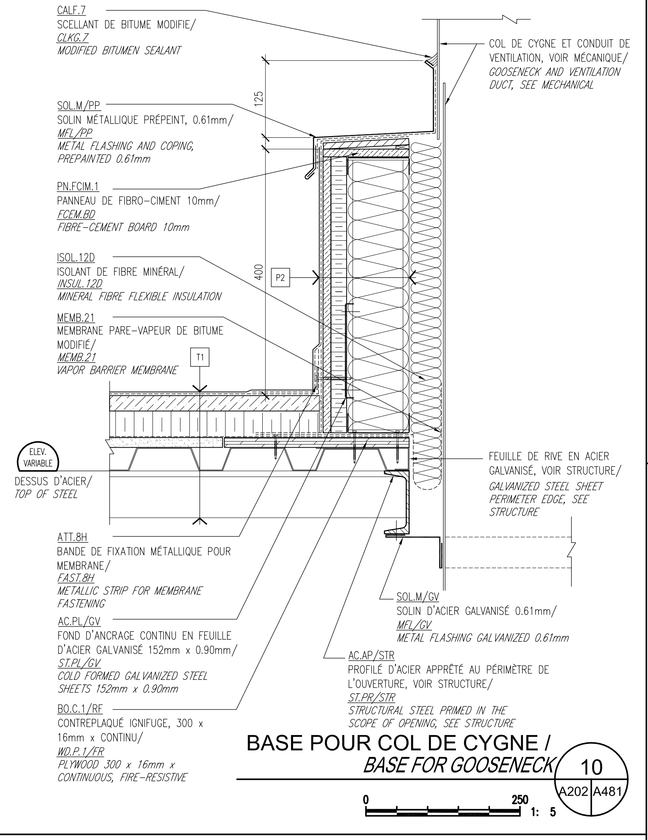

BASE POUR COL DE CYGNE / *BASE FOR GOOSENECK*

10 — A202 | A481

0 250 — 1: 5

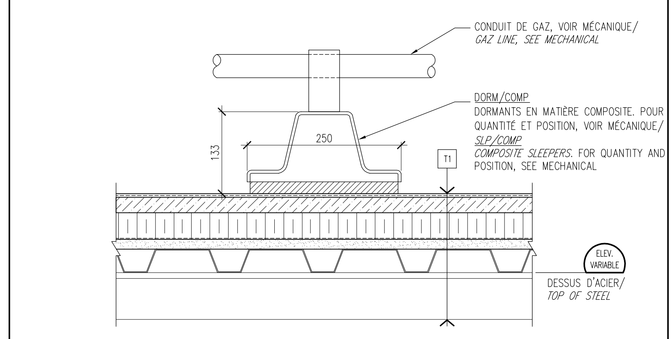

SUPPORT POUR CONDUIT DE GAZ / *GAZ PIPE BRACKET*

8 — A202 | A481

0 250 — 1: 5

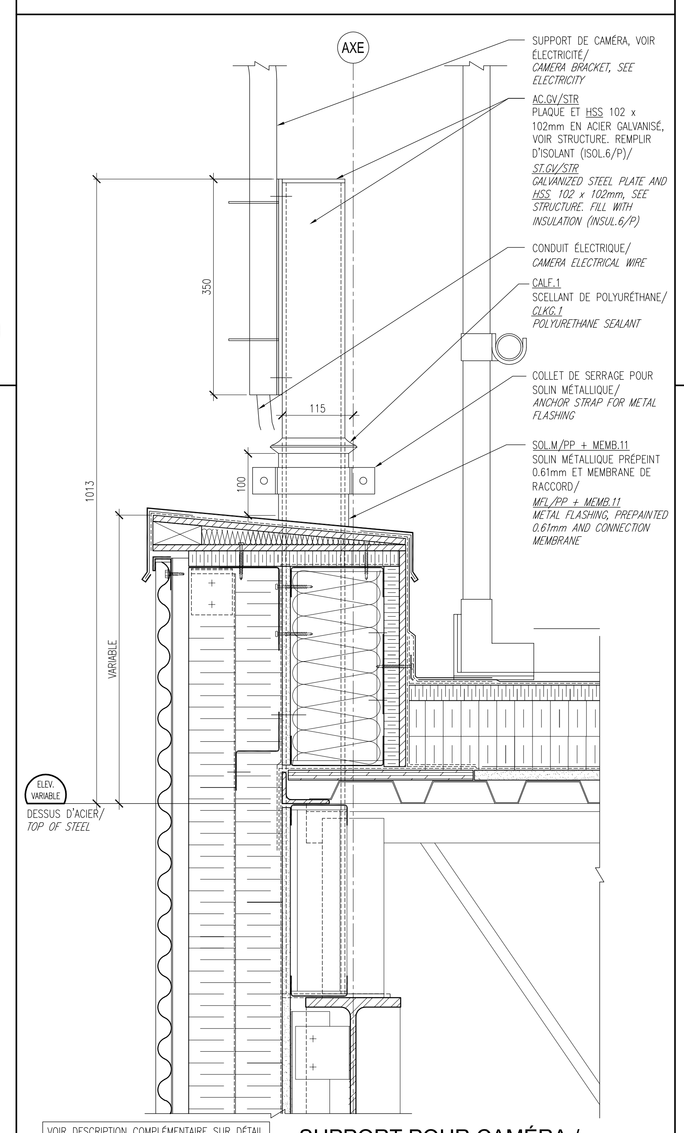

SUPPORT POUR CAMÉRA / *CAMERA BRACKET*

7 — A401 | A481

0 250 — 1: 5

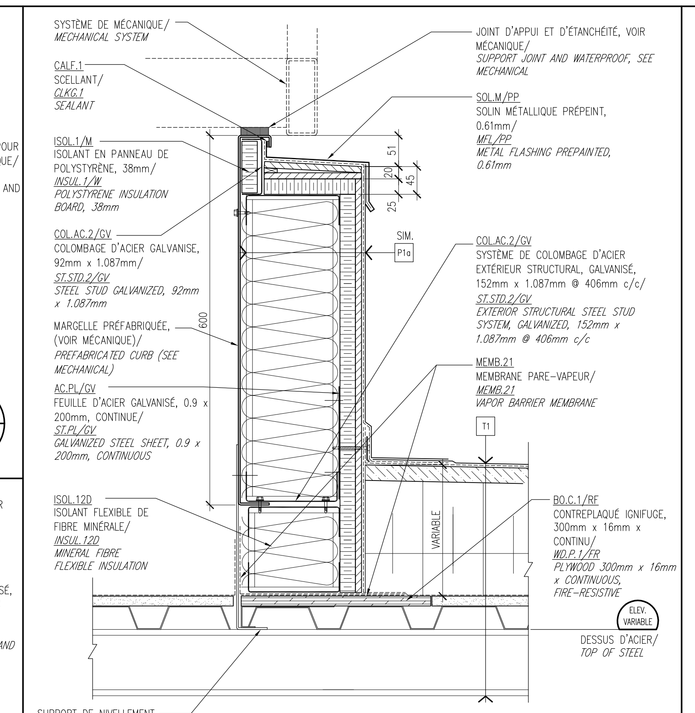

MURET POUR UNITÉS CVC-01 ET CVC-02 *CURB FOR CVC-01 AND CVC-02 UNITS*

6 — A202 | A481

0 250 — 1: 5

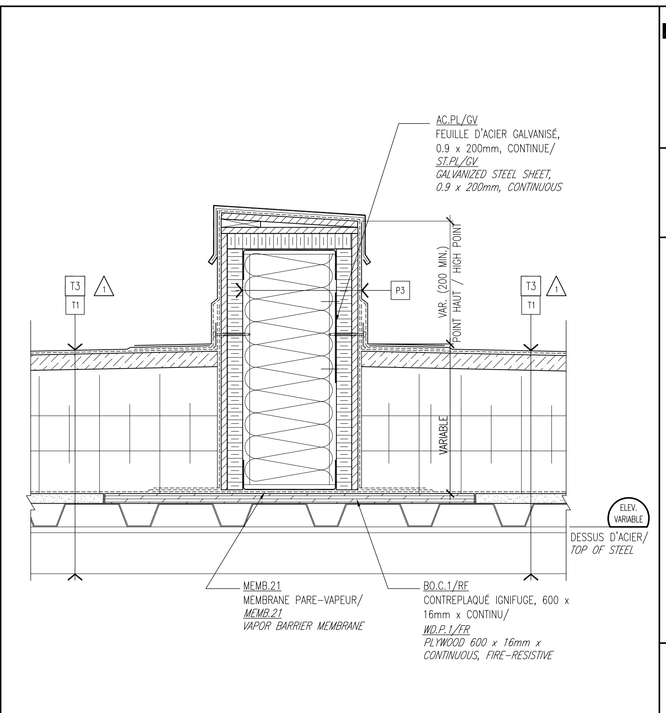

DIVISEUR DE BASSIN - TOITURE TYPE "T1"/ *BASIN DIVIDER - ROOF TYPE "T1"*

3 — A202 | A481

0 250 — 1: 5

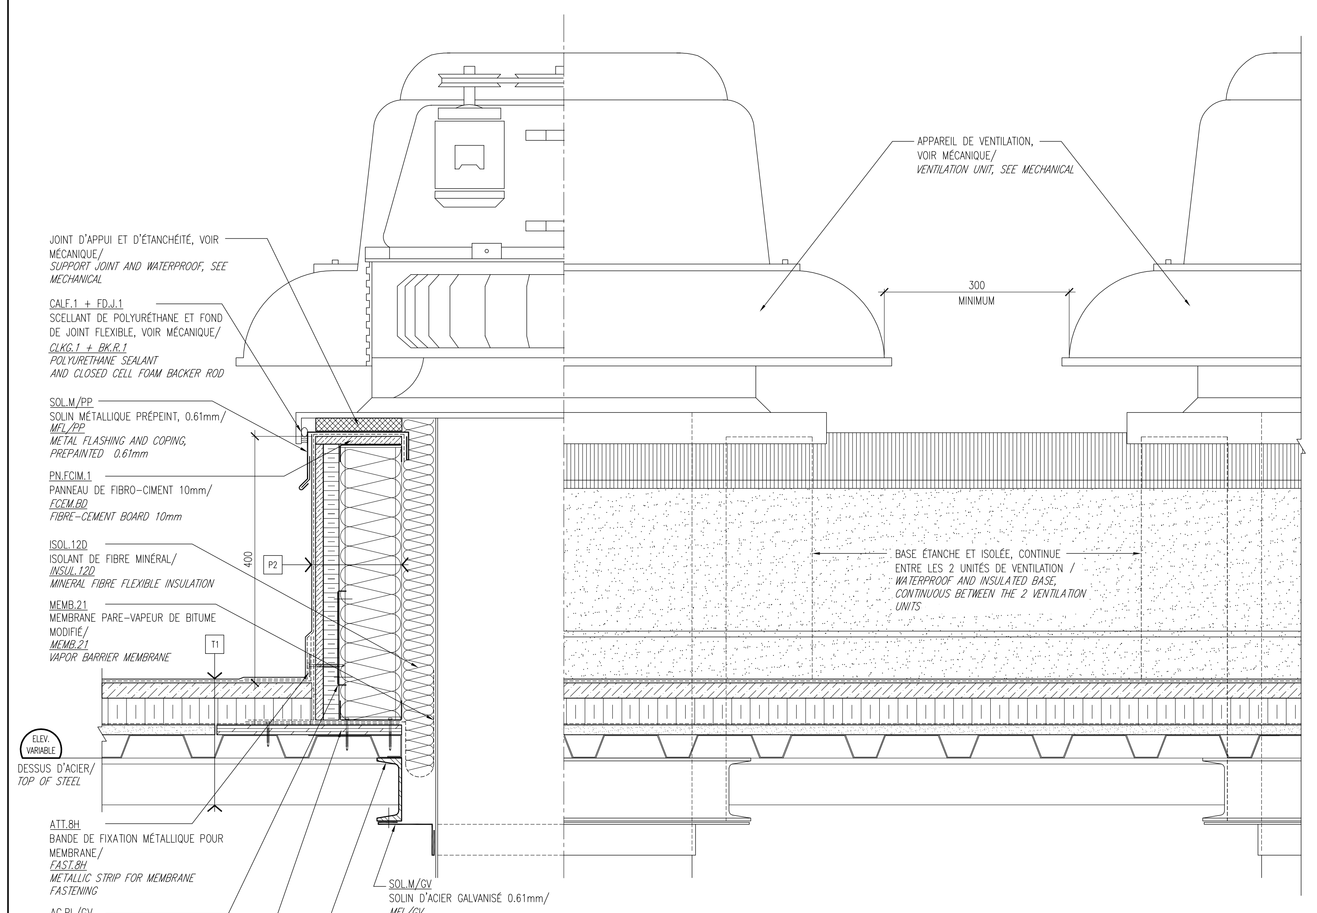

BASE DE VENTILATION - TOITURE TYPE "T1" / *VENTILATION BASE - ROOF TYPE "T1"*

9 — A202 | A481

0 250 — 1: 5

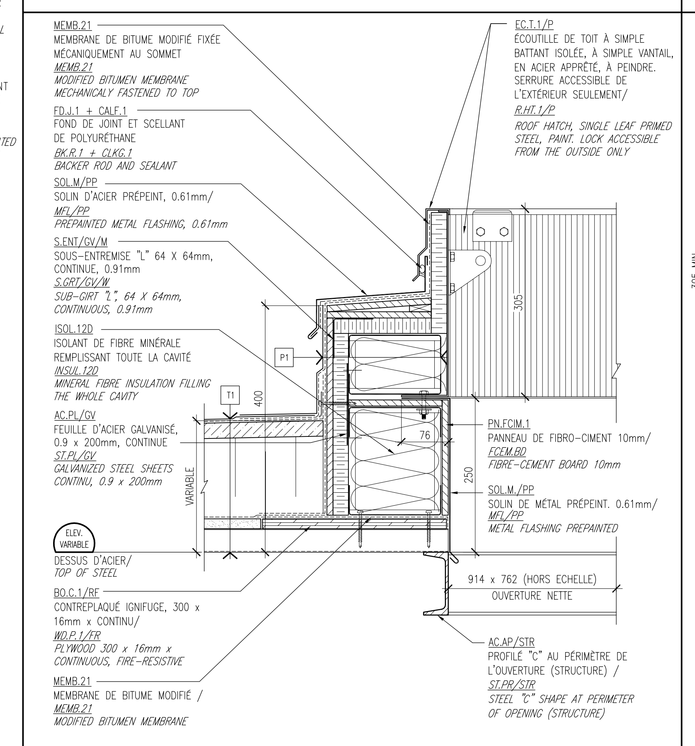

ÉCOUTILLE DE TOIT - TOITURE TYPE "T1"/ *ROOF HATCH - ROOF TYPE "T1"*

5 — A202 | A481

0 250 — 1: 5

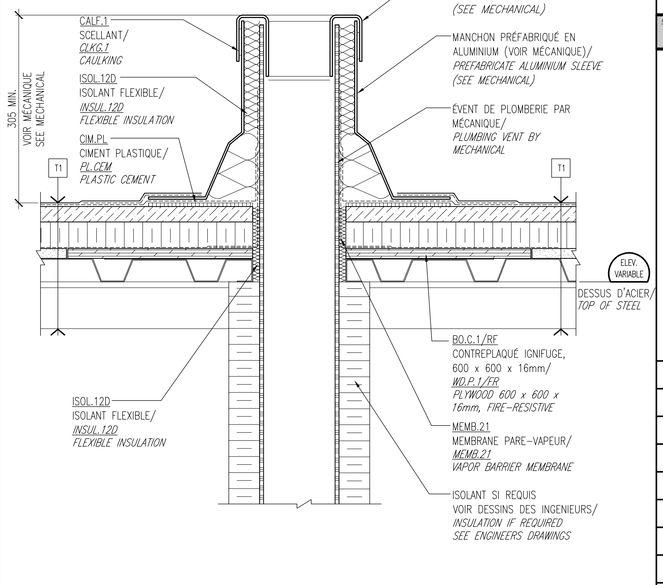

ÉVENT DE TOIT - TOITURE TYPE "T1"/ *ROOF VENT - ROOF TYPE "T1"*

2 — A202 | A481

0 250 — 1: 5

SORTIE LATÉRALE DE CONDUITS / *PIPE SIDE EXIT*

4 — A202 | A481

0 250 — 1: 5

DRAIN DE TOIT - TOITURE TYPE "T1"/ *ROOF DRAIN - ROOF TYPE "T1"*

1 — A202 | A481

0 250 — 1: 5

Travaux publics et Services gouvernementaux Canada
Public Works and Government Services Canada

Direction générale des services immobiliers
Real Property Services branch

Région du Québec
Quebec region

Canada

Plan clé / Key plan

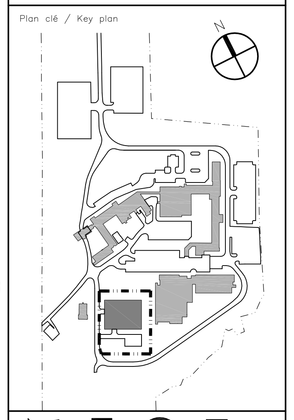

N·F·O·E

NFOE et associés architectes

511, Place d'Armes, Bureau 100, Montréal, Québec, H2Y 2W7
t. (514) 397-0264 f. (514) 861-5240 www.nfoe.com nfoe@nfoe.com

sdk

1721, rue Richardson, bureau 2120
Montréal (Québec) H3K 1G6
Tél.: 514 939-0000
Téléc.: 514 939-9470
www.sdk3d.com

STRUCTURE ■ GÉNIE CIVIL ■ STRUCTURE INDUSTRIELLE ■ HYDRO STRUCTURES

PAGEAUMOREL

Pageau Morel et associés inc.
1800, boul. Laval, bur. 200
Laval (Québec) H7S 2N2
T. 450.668.6555
F. 450.668.6693
www.pageaumorel.com

Tous les documents émis pour construction (codes et égouts pouvant être utilisés pour l'exécution des travaux de construction)

This drawing shall not be used for construction purposes unless so indicated and signed and sealed below.

SCEAUX

REPRODUCTION ET DESSINS RÉVISÉS

CES DESSINS SONT MIS À JOUR POUR INCLURE LES MODIFICATIONS RÉSULTANT DES DIRECTIVES DE CHANTIER ET DES CHANGEMENTS DE CHANTIER DANS THE LES ARCHITECTES PENDANT LA CONSTRUCTION, AINSI QUE DES TROUVES CONFORMES À L'EXÉCUTION MARQUÉS EN ROUGE, FOURNIS PAR L'ENTREPRENEUR GÉNÉRAL OU LE GÉRANT DE CONSTRUCTION.

CES DESSINS NINCLUENT PAS LES CHANGEMENTS DU CHANTIER EU LIEU PENDANT LA CONSTRUCTION POUR LESQUELS AUCUN DESSIN N'A ÉTÉ FOURNI. DE PLUS, CES DESSINS NE TIENNENT PAS COMPTE DES DÉTAILS NON LUS SOUMETTRES EN PREUVE CONFORMITÉ.

L'EXACTITUDE DES TESSINS CONTENUS À L'EXÉCUTION FIGURÉS PAR L'ENTREPRENEUR GÉNÉRAL OU LE GÉRANT DE CONSTRUCTION AVANT TOUS REPÈRES PAR LES ARCHITECTES, DESSINS, LES ARCHITECTES NE DÉGAGENT DE TOUTE RESPONSABILITÉ CONCERNANT TOUTE INEXACTITUDE DE CES DESSINS OU DE TOUTE OMISSION À LA CONSTRUCTION RÉELLE.

CES DESSINS NE CONSTITUENT PAS DES TESSINS CERTIFIÉS CONFORMES À L'EXÉCUTION.

UPDATED DRAWINGS DISCLAIMER

THESE DRAWINGS HAVE BEEN UPDATED TO REFLECT INFORMATION RESULTING FROM FIELD ORDERS AND CHANGE ORDERS, ISSUED BY THE ARCHITECTS DURING CONSTRUCTION, AS WELL AS RED-LINE "AS-BUILT DRAWINGS" PROVIDED BY THE GENERAL CONTRACTOR OR CONSTRUCTION MANAGER.

THESE DRAWINGS DO NOT REFLECT ANY CHANGES WHICH HAVE OCCURRED DURING CONSTRUCTION, FOR WHICH NO SHOP DRAWINGS WERE ISSUED, NO INFORMED ADVICE WAS GIVEN BY THE ARCHITECTS AND WHICH THE ARCHITECTS WERE NOT INVOLVED IN.

THE ACCURACY OF THE RED LINE "AS-BUILT DRAWINGS" PROVIDED BY THE GENERAL CONTRACTOR OR CONSTRUCTION MANAGER IS NOT VERIFIED BY THE ARCHITECTS, THEREFORE, THE ARCHITECTS DISCLAIM ANY RESPONSIBILITY, WITHOUT WARRANTY, FOR THEIR ACCURACY AND CONFORMITY TO ACTUAL BUILT CONDITIONS.

THESE DRAWINGS DO NOT CONSTITUTE "CERTIFIED AS-BUILT DRAWINGS".

révisions revisions		date
1	ÉMIS POUR DESSIN MIS À JOUR / ISSUED FOR UPDATED DRAWING	13-05-22
1	ÉMIS POUR AMP-A-003 REV.1	12-01-30
0	ÉMIS POUR CONSTRUCTION / ISSUED FOR CONSTRUCTION	11-09-14
0	ÉMIS POUR SOUMISSION / ISSUED FOR TENDER	11-07-15

A no. du détail detail no.
B no.de la feuille-où détail exigé sheet no. – where detail required
C no. de la feuille-où détaillé sheet no. – where detailed

Projet / Project

CENTRE D'APPRENTISSAGE DE L'AGENCE DES SERVICE FRONTALIERS DU CANADA
CANADA BORDER SERVICES AGENCY TRAINING CENTER
475, CHEMIN GRANDE-LIGNE
RIGAUD, QC

HANGAR DE FORMATION
TRAINING HANGAR

Dessin / Drawing

ARCHITECTURE
ARCHITECTURE

ENVELOPPE EXTÉRIEURE
DÉTAILS DE TOITURE

EXTERIOR ENVELOPE
ROOFING DETAILS

Conçu par / Designed by	DAVID ESTALL
Date	2011-07-15
Dessiné par / Drawn by	L.M.C.
Date	2011-07-15
Approuvé par / Approved by	MICHAEL SULLIVAN
Date	2011-07-15
Soumission / Tender	ALEXANDRE FAILLE
Date	2011-07-15
Administrateur de projets TPSGC / PWGSC Project Manager	
No de projet / Project number	R.002974.208
No de projet / Project number	11012
TPSGC / PWGSC	Client
Nom du fichier / File name	
No de classement / File no	
No de plan au dessin / File name	R_002974_208_A481
No feuille / Sheet no	A481

AutoCAD 2013

2013/05/22 Z:\11012 HANGAR RIGAUD\PROGRESS\11012-A481.DWG