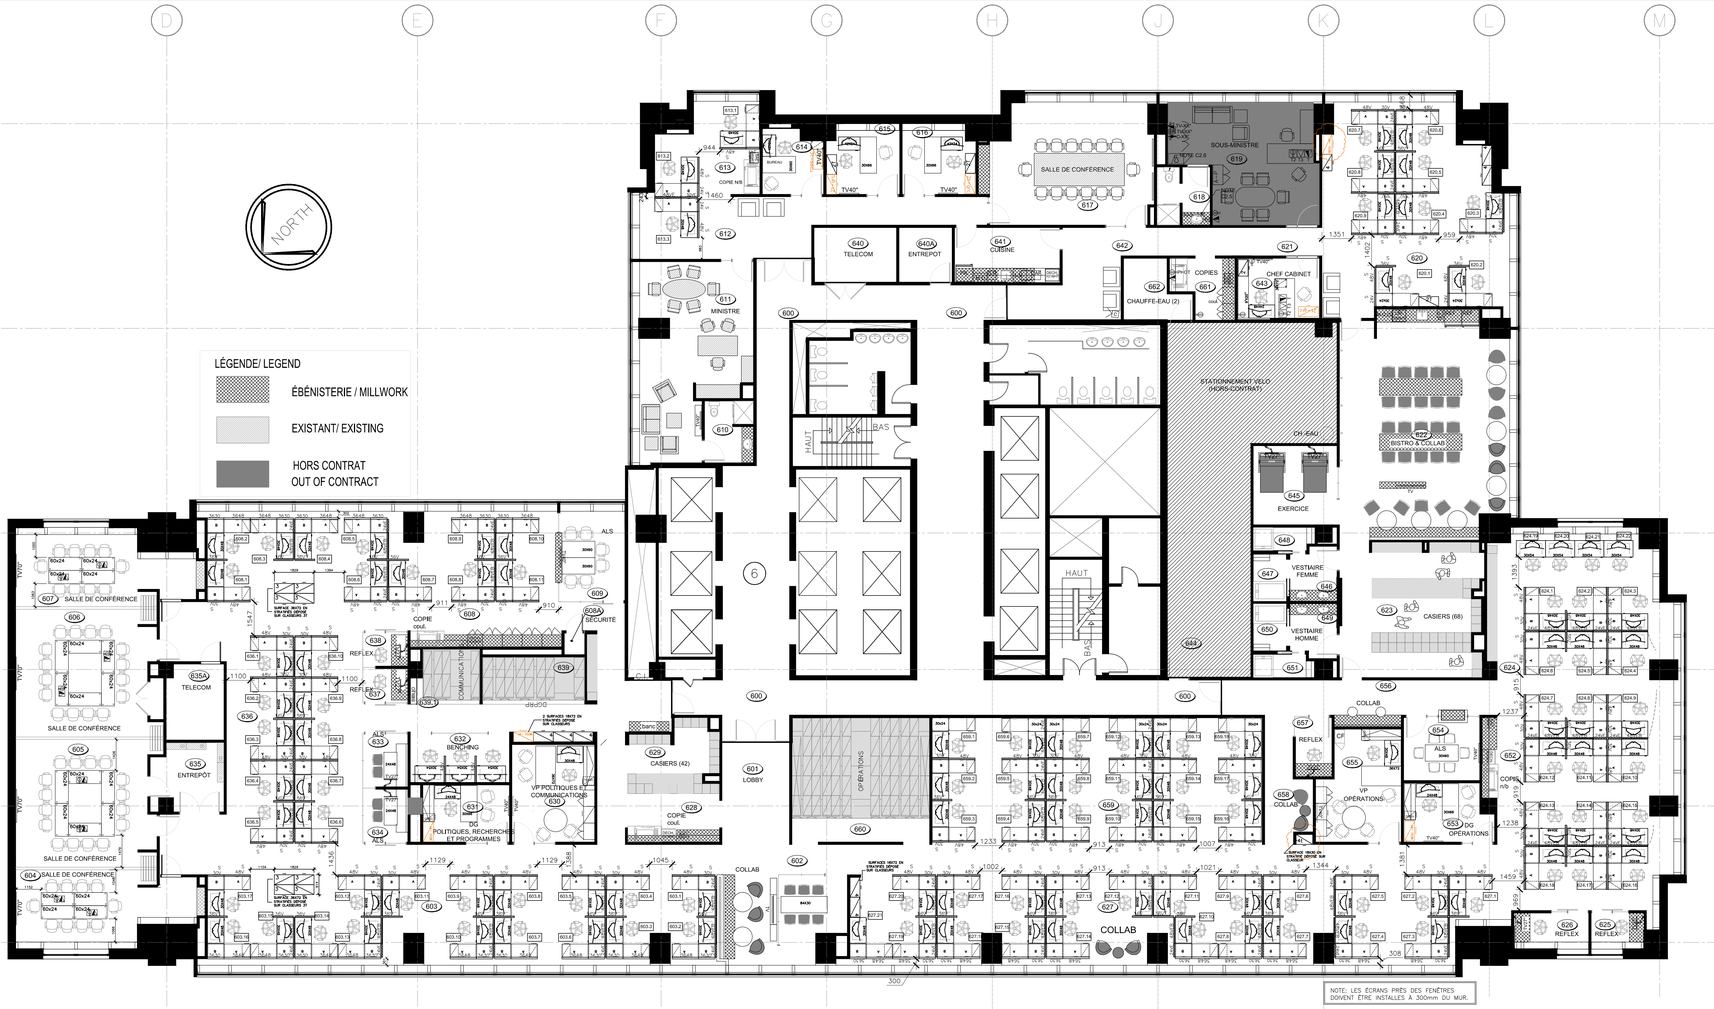

LEGENDE D'AMENAGEMENT:

- TABLE RECTANGULAIRE
- TABLE RONDE
- CLASSEUR (X= NOMBRE DE TIROIRS)
- CLASSEUR DE SECURITE (X= NOMBRE DE TIROIRS)
- ARMOIRE
- CHAISE
- FAUTEUIL
- FAUTEUIL
- BIBLIOTHEQUE
- ETAGERE METALLIQUE
- BIBLIOTHEQUE POUR MAGASINES
- COFFRE-FORT (DIMENSIONS VARIABLES)
- CREDENCE AVEC ETAGERE FERMEE AU DESSUS
- IDENTIFICATION DU POSTE DE TRAVAIL
- ARMOIRE-PENDERIE
- REFRIGERATEUR
- LAVE-VAISSELLE SOUS LE COMPTOIR
- MACHINE A CAFE
- NICHE POUR MICRO-ONDES AU DESSUS DU COMPTOIR
- GRILLE-PAIN
- PETIT FOUR
- DISTRIBUTRICE AUTOMATIQUE 1016mm. L. X 914mm. P. X 1829mm. HT
- PHOTOCOPIEUR COULEUR
- PHOTOCOPIEUR NOIR ET BLANC
- BAC DE RECUPERATION 483mm. L. X 406mm. P. X 889mm. HT
- DECHIQUETEUSE 635mm. L. X 584mm. P. X 1016mm. HT
- IMPRIMANTE DE TABLE
- NUMERISATEUR
- ORDINATEUR PORTABLE
- POSTE D'ORDINATEUR
- ENREGISTREUR
- TIMBREUSE
- COMPTEUR POSTAL
- TELECOPIEUR
- MONITEUR TV MURAL SUR BRAS ARTICULE
- DOUBLE MONITEUR TV MURAL SUR BRAS ARTICULE
- DOUBLE MONITEUR TV DE TABLE SUR BRAS ARTICULE
- TELEVISEUR MURAL (XX"=DIMENSION)
- NOUVEAU MOBILIER
- MOBILIER EXISTANT RELOCALISE

LÉGENDE CLIENT :DÉVELOPPEMENT ÉCONOMIQUE CANADA
CLIENT : CANADA ECONOMIC DEVELOPMENT

LÉGENDE POSTES DE TRAVAIL TYPE

POSTE TYPE AIRE OUVERTE
TABLE AJUSTABLE ÉLECTRIQUE 30X48
ATABLES FIXÉ SUR CLOISON 30X24
8-TABLE FIXÉE SUR CLOISON 48X24 ET SOUTENU PAR RANGEMENT
CAISSON FIXE AVEC 3 TIROIRS 15X24
SUPPORT À ÉCRAN DOUBLE
CHAISE HORS CONTRAT

POSTE BENCHING
TABLE ÉLECTRIQUE

LÉGENDE BUREAU FERMÉ/CLOSED OFFICE

TABLE AJUSTABLE ÉLECTRIQUE 48X24
TABLE FIXE 36X72 AVEC CAISSON 15X22
CRÉDENCE BASSE AVEC RANGEMENT
CLASSEUR 27 -30 PO-STRATIFIÉ
CLASSEUR 27 SÉCURITAIRE-30 PO-METAL
CHAISE HORS CONTRAT

TABLE AJUSTABLE ÉLECTRIQUE 48X24
TABLE FIXE 30X66 OU 30X60
CAISSON SUR ROUES
CLASSEUR
CHAISE HORS CONTRAT

TABLE AJUSTABLE ÉLECTRIQUE 48X30
TABLE FIXE 36X66
TABLE FIXE AVEC HUCHE ET CAISSON
TABLE 41
CHAISE HORS CONTRAT

TABLE AJUSTABLE ÉLECTRIQUE 48X30
TABLE FIXE 36X72
TABLE FIXE 20X72 AVEC HUCHE ET CAISSON
TABLE 42 PO
CRÉDENCE BASSE AVEC RANGEMENT
CHAISE HORS CONTRAT

CATÉGORIE 1B–MOBILIER CATEGORY 1B–FURNITURE

LOCAL/ROOM	DESCRIPTION	QUANTITÉ	CODE GoCUID	VALIDÉ DANS FICHIER EXCEL
AIRE OUVERTE	TABLE FIXÉE SUR ÉCRANS 30X24 **PANEL MOUNTED TABLE 30X24**	99	WSxxPMLHRxxxxxxxx3024	★
	TABLE FIXE SUR CLOISON 48X24 **WALL MOUNTED TABLE 48X24**	99	WSxxPMLHRxxxxxxxx4824	★
	TABLE FIXE AVEC PIÉTEMENT 30X24 (VOIR PLAN) AVEC PANNEAU DE FOND MI-HAUTEUR **TABLE 30X24 WITH LEGS**	8	WSxxHGLHRxxxxxxxx3024	★
	TABLE FIXE AVEC PIÉTEMENT 48X24 (VOIR PLAN) AVEC PANNEAU DE FOND MI-HAUTEUR **TABLE 48X24 WITH LEGS AND SUPPORTED BY STORAGE**	8	WSxxHGLHRxxxxxxxx4824	★
	CAISSON FIXE–BOX/BOX/FILE 15X24 SOUS-SURFACE DE TRAVAIL **PEDESTAL–BOX/BOX/FILE–MUST FIT UNDER DESK**	107	SPPDSWLxxxx2Fxxxxxx24	★
	SURFACE 36X72 EN STRATIFIÉ DÉPOSÉE SUR ENSEMBLE DE CLASSEURS DE 36X18 **SURFACE 36X72 LAMINATED– TO BE PUT ON TOP OF 4 FILING CABINETS (36X18)**	2		
	SURFACE 18X72 EN STRATIFIÉ DÉPOSÉE SUR ENSEMBLE DE CLASSEURS DE 36X18 **SURFACE 18X72 LAMINATED– TO BE PUT ON TOP OF FILING CABINETS (36X18)**	3	NON AMA / NOT SA VOIR PLAN	
	SURFACE 18X30 EN STRATIFIÉ DÉPOSÉE SUR CLASSEUR DE 30X18 **SURFACE 18X30 LAMINATED– TO BE PUT ON TOP OF FILING CABINET (30X18)**	1		
630 ET 655	TABLE 36 X 72 AVEC PANNEAU DE MODESTIE	3	NON AMA / NOT SA	
643	PATTE PLEINE–EN STRATIFIÉ–VOIR PLAN **TABLE 36X72 WITH END GABLE AND MODESTY PANEL–LAMINATED**			
630 ET 655	TABLEN EN STRATIFIÉ FIXE 20 X 72 AVEC PATTE PLEINE DE CHAQUE CÔTÉ POUR SOUTENIR HUCHE **LAMINATED TABLE 20X72 WITH END GABLE FOR SUPPORTING HUTCH–LAMINATED**	2	NON AMA / NOT SA	
630 ET 655	HUCHE STRATIFIÉE QUI SERA DÉPOSÉ SUR TABLE 20X72 PROFONDEUR ± 12 PO, HAUTEUR ±37 PO, LARGEUR 72PO 4 PORTES À CHARNIÈRES AVEC CLÉS **HUTCH TO BE PUT ON TOP OF TABLE 20X72 –LAMINATED** **DEPTH ± 12 IN, HEIGHT ± 37 IN, WIDTH 72 IN** **WITH 4 HINGE DOORS WITH KEY**	2	NON AMA / NOT SA	
643	SURFACE STRATIFIÉ 8' X 20" QUI SERA DÉPOSÉ SUR 2 CLASSEURS –VOIR PLAN PRÉVOIR UNE PATTE PLEINE ET CONTREVENTEMENT– FOURNIR DESSIN D'ATELIER **LAMINATED SURFACE 8'X20" –SEE PLAN, TO BE PUT ON TOP OF 2 FILING CABINET– PROVIDE END GABLE AND REINFORCEMENT–PROVIDE SHOP DRAWING**		NON AMA / NOT SA	
631 ET 653 615 ET 616	TABLE FIXE(BUREAU COQUILLE) 30 X 66 AVEC PANNEAU DE MODESTIE 3/4 PATTE PLEINE–VOIR PLAN– EN STRATIFIÉ **TABLE 30X66 WITH END GABLE AND MODESTY PANEL (3/4)–SEE PLAN–LAMINATED**	4	NON AMA / NOT SA	
631 ET 653	TABLE FIXE 20 X 66 AVEC PATTE PLEINE DE CHAQUE CÔTÉ POUR SOUTENIR HUCHE–EN STRATIFIÉ **LAMINATED TABLE 20X66 WITH END GABLE FOR SUPPORTING HUTCH**	2	NON AMA / NOT SA	
631 ET 653	HUCHE STRATIFIÉE QUI SERA DÉPOSÉ SUR TABLE 20X66 PROFONDEUR ± 14 PO, HAUTEUR ±37 PO, LARGEUR 66PO 4 PORTES À CHARNIÈRES AVEC CLÉS **HUTCH TO BE PUT ON TOP OF TABLE 20X66 –LAMINATED** **DEPTH ± 14 IN, HEIGHT ± 37 IN, WIDTH 66 IN** **WITH 4 HINGE DOORS WITH KEY**	2	NON AMA / NOT SA	
630 ET 631 655 ET 653	CAISSON FIXE–BOX/BOX/FILE 15X20 CES CAISSON VONT SOUS LA TABLE AVEC HUCHE–VOIR PLAN SEN STRATIFIÉ **PEDESTAL–BOX/BOX/FILE–LAMINATED** **THESE PEDESTAL GO UNDER TABLE WITH HUTCH–SEE PLAN**	4	NON AMA / NOT SA	
614 ET 643	CAISSON SUR ROUES–BOX/BOX/FILE 15X22 **PEDESTAL MOBILE–BOX/BOX/FILE**	2	SPPDWLLxxxx2Fxxxxxx22	★
630 ET 655	CRÉDENCE 84X20 **CREDENZA**	2	SPLSSSLxRDDFFCDx8420	★
	TABLE RONDE DIAM 42 POUR RÉUNION–STRATIFIÉ **ROUD TABLE FOR REUNION DIAM 42**	2	MTxxSCLxDxxxxxxxx42xx	★
614	SURFACE DE TRAVAIL DEUX PATTES PLEINES 30 X 60 AVEC PANNEAU DE MODESTIE PATTE PLEINE–VOIR PLAN– EN STRATIFIÉ **TABLE 30X60 WITH END GABLE AND MODESTY PANEL–SEE PLAN–LAMINATED**	1	WSxxGGLHRxxxxxxxx6030	★
602, 622	TABLE RONDE DIAM 36 PO HAUTEUR 29–31 PO STRATIFIÉ, BASE MONOPOD CIRCULAIRE **LAMINATED TABLE 36 IN DIAM, HEIGHT 29–31 INCH, CIRCULAR MONOPOD BASE**	8	NON AMA / NOT SA	
656	TABLE RONDE DIAM 20 PO HAUTEUR 29–31 PO STRATIFIÉ, BASE MONOPOD CIRCULAIRE **LAMINATED TABLE 20 INCH DIAM, HEIGHT 29–31 INCH, CIRCULAR MONOPOD BASE**	2	NON AMA / NOT SA	
639.1	BIBLIOTHÈQUE STRATIFIÉ, 42 "L X 12" D X 66" H **BOOKCASE IN LAMINATED 42" WIDE X 12" DEEP X 66 " HEIGHT**	1	NON AMA / NOT SA	

CATÉGORIE 2–MOBILIER CATEGORY 2–FURNITURE

LOCAL/ROOM	DESCRIPTION	QUANTITÉ	CODE GoCUID
	TABLES AJUSTABLES ÉLECTRIQUES–ASSIS DEBOUT **ADJUSTABLES TABLES –ELECTRICAL–SIT AND STAND**		
	48X30	109	FSCAEA4830 ★
	48X24	3	FSCAEA4824 ★
	42x24	3	FSCAEA4224 ★
	54X30	7	FSCAEA5430 ★
TOUS LES POSTES ALL STATIONS	POUR TOUTES LES TABLES AJUSTABLES FOURNIR •BARRE D'ALIMENTATION SOUS LA SURFACE •GOUTIÈRE DE GESTION DE FILS SOUS LA SURFACE •GESTION DE FILS ARTICULÉ LE LONG DU PIÉTEMENT **FOR ALL ADJUSTABLE TABLES PROVIDE** **–UNDERMOUNT POWER BAR** **–UNDER SURFACE CABLE MANAGEMENT WIRE GUTTER)** **–ARTICULATED CABLE WIRE MANAGEMENT**		
POSTES: 624–19, 624–20, 624–21 624–22	POUR LES POSTES: BENCHING 1 MODULE D'ALIMENTATION EN SURFACE AVEC 1 PRISE ELECTRIQUE DOUBLE ET USB INTÉGRÉ ET 1 VOX/DATA **FOR BENCHING STATIONS PROVIDE** **ONE EXTERNLA POWER MODULE MOUNTED ON THE SURFACE WITH 1 DOUBLE ELECTRICAL OUTLET AND 1 USB AND 1 VOICE/DATA**	4	NON AMA / NOT SA

IMPORTANT CATÉGORIE 1 ET 2 DOIVENT ÊTRE COMBINÉS SUR L'APPEL D'OFFRE

NOTE GÉNÉRAL
STRATIFIÉ POUR SURFACE HORIZONTAL: HPL
STRATIFIÉ POUR SURFACE VÉRICALE: LPL

CATÉGORIE 3–MOBILIER CATEGORY 3–FURNITURE

LOCAL/ROOM	DESCRIPTION	QUANTITÉ	CODE GoCUID
	CLASSEUR LATÉRAL EN MÉTAL 36x18 – 2 TIROIRS **LATERAL FILING CABINET 36X18 – WITH 2 DRAWERS**	3	LLFC20FDxxx1836xxxx ★
	CLASSEUR LATÉRAL EN MÉTAL 36x18 – 3 TIROIRS **LATERAL FILING CABINET 36X18 – WITH 3 DRAWERS**	8	LLFC30FDxxx1836xxxx ★
	CLASSEUR LATÉRAL EN MÉTAL 36x18 – 4 TIROIRS **LATERAL FILING CABINET 36X18 – WITH 4 DRAWERS**	7	LLFC40FDxxx1836xxxx ★
	CLASSEUR LATÉRAL EN MÉTAL 30x18– 4 TIROIRS **LATERAL FILING CABINET 30X18 – WITH 4 DRAWERS**	2	LLFC40xxxxx1830xxxx ★
	CLASSEUR LATÉRAL EN MÉTAL 30x18– 2 TIROIRS **LATERAL FILING CABINET 30X18 – WITH 2 DRAWERS**	1	LLFC20xxxxx1830xxxx ★

~~CLASSEUR SÉCURITAIRE LATÉRAL EN MÉTAL 36x18–2 TIROIRS 3 HORS CONTRAT~~
~~SERRURE À COMBINAISON INTÉGRÉE APPROUVÉ PAR LE GOUVERNEMENT CANADA~~
~~**SECURE LATERAL FILING CABINET 36X18 – WITH 2 DRAWERS**~~
~~**INTEGRAL COMPATION LOCK– APPROVED BY GOVERNMENT OF CANADA**~~

~~CLASSEUR SÉCURITAIRE LATÉRAL EN MÉTAL 36x18–3 TIROIRS 1~~
~~SERRURE À COMBINAISON INTÉGRÉE APPROUVÉ PAR LE GOUVERNEMENT CANADA~~
~~**SECURE LATERAL FILING CABINET 36X18 – WITH 3 DRAWERS**~~
~~**INTEGRAL COMPATION LOCK– APPROVED BY GOVERNMENT OF CANADA**~~

~~CLASSEUR SÉCURITAIRE LATÉRAL EN MÉTAL 36x18–4 TIROIRS 4~~
~~SERRURE À COMBINAISON INTÉGRÉE APPROUVÉ PAR LE GOUVERNEMENT CANADA~~
~~**SECURE LATERAL FILING CABINET 36X18 – WITH 4 DRAWERS**~~
~~**INTEGRAL COMPATION LOCK– APPROVED BY GOVERNMENT OF CANADA**~~

CATÉGORIE 5–MOBILIER CATEGORY 5–FURNITURE

LOCAL/ROOM	DESCRIPTION	QUANTITÉ	CODE GoCUID
	BRAS/SUPPORT À MONITEUR DOUBLE FIXÉ SUR SURFACE **DUAL MONITOR EDGE CLAMP MOUNT**	119	MADME ★

NOTE IMPORTANTE:
LES SUPPORTS/BRAS SERONT DÉMONTABLES, AJUSTABLES ET FLEXIBLES POUR OFFRIR LA POSSIBILITÉ D'ENLEVER UN DES DEUX BRAS.

DEMOUNTABLE , FLEXIBLE AND AJUSTABLE MONITOR ARM THAT ALLOWES THE POSSIBILITY TO REMOVE ONE OF THE ARM.

CATÉGORIE 6–MOBILIER COLLABORATIF CATÉGORY 6–COLLABORATIVE FURNITURE

LOCAL/ROOM	DESCRIPTION	QUANTITÉ	CODE GoCUID
604 et 607 605 et 606	TABLE FLIP TOP– SUR ROUES 60X24–SANS PERCEMEN TABLE DEVRA AVOIR DÉGAGEMENT POUR JAMBE (TOURNIR MOUVEMENT (1 HOM,1 VOA, 1 CENTREX, 2 DATA, 2 SUPLEX) DEVRA ÊTRE PERCÉE SUR PLACE **FLIP TOP TABLE WITH CASTERS 60X24** **TABLE LEGS MUST PROVIDE ENOUGH SPACE FOR PERSON TO SIT AS ILLUSTRATED ON PLAN** **PROVIDE MOVEMENT IN CENTER FOR ELECTRICAL AND DATA**	20 6	TRFTPCVCNLTSLPCW60xxNLNL24xx ★ NON AMA / NOT SA
609 et 654	TABLE COLLABORATIVE 30X60 SANS PERCEMENT **COLLABORATIVE TABLE 30X60 WITHOUT CUT OUT(PRE–DRILLING)**	3	TTPRQMPFNLTSSPCW60xxNLNL30xx ★
642 et 612	FAUTEUIL LOUNGE ASPECT CUIR **LOUNGE CHAIR–SIMILAR TO LEATHER ASPECT**	6	SREFROPFNILAWANLOBABCSNILNLNL ★
633 et 634	TABLE COLLABORATIVE–RÉUNION 24X48 **TABLE COLLABORATIVE 24X48**	2	TTPSPCBMNLTSPPCC48xxNLNL24xx ★

CATÉGORIE CHAISE BUREAU ET CONFÉRENCE / CHAIR CATEGORY
HORS CONTRAT

Travaux publics et Services gouvernementaux Canada
Public Works and Government Services Canada
Direction générale des biens immobiliers
Real Property branch
Région du Québec
Quebec region
Canada

révisions revisions		date
		17-11-01
1	ACHAT MOBILIER	17-10-03

A no. du détail detail no.
B no.de la feuille–où détail exigé sheet no. – where detail required
C no. de la feuille–où détaillé sheet no. – where detailed

Projet / Project

DEC
PLAN DU MOBILIER
AU 6e
FURNITURE PLAN
6th FLOOR

Dessin / Drawing

ARCHITECTURE

Conçu par / Designed by
Date
Dessiné par / Drawn by
Date
Approuvé par / Approved by
Date
Soumission / Gestionnaire de projet TPSGC
Tender / PWGSC Project Manager
No de projet / Project number | No de projet / Project number
TPSGC / PWGSC | Client / Client
Nom du fichier / File name | No de classement / File no
No de plan au dessin / Sheet no | No feuille / Sheet no