DÉTAILS DU SYSTÈME D'ÉCRANS SÉPARATEURS
DIVIDING PANEL SYSTEMS DETAILS

P1

- FINIS INTÉRIEURS : PANNEAU EN PLASTIQUE STRATIFIÉ BLANC EN-DESSOUS LA SURFACE DE TRAVAIL AVEC TISSU À PUNAISES AU-DESSUS
  FINI EXTÉRIEUR (SURFACES APPARENTES DANS LES VOIES DE CIRCULATION) : PANNEAU EN PLASTIQUE STRATIFIÉ ÉRABLE CLAIR
  HAUTEURS :
  W1a, W1c, W2 - 1091-1092mm
  W1b - 1270-1321mm
- VERRE GIVRÉ SANS CADRE 175-229mm H

- *INTERIOR FINISHS: WHITE PLASTIC LAMINATE BELOW WORKSURFACE + TACKABLE FABRIC ABOVE*
  EXTERIOR FINISH (PANELS FACING CIRCULATION): CLEAR MAPLE PLASTIC LAMINATE
  HEIGHTS
  W1a, W1c, W2 - 1091-1092mm
  W1b - 1270-1321mm
- *FRAMELESS FROSTED GLASS 175-229mm H*

P2

- FINI INTÉRIEUR : PANNEAU EN PLASTIQUE STRATIFIÉ BLANC
  FINI EXTÉRIEUR (SURFACES APPARENTES DANS LES VOIES DE CIRCULATION) : PANNEAU EN PLASTIQUE STRATIFIÉ ÉRABLE CLAIR
  HAUTEUR : 737-762mm
- VERRE GIVRÉ SANS CADRE 175-229mm H

- *INTERIOR FINISH: WHITE PLASTIC LAMINATE*
  EXTERIOR FINISH (PANELS FACING CIRCULATION): CLEAR MAPLE PLASTIC LAMINATE
  HEIGHT : 737-762mm
- *FRAMELESS FROSTED GLASS 175-229mm H*

P3

- PANNEAU EN PLASTIQUE STRATIFIÉ BLANC 737-762mm H
- VERRE GIVRÉ AVEC CADRE EN ALUMINIUM ANODISÉ : 533-584mm

- *WHITE PLASTIC LAMINATE 737-762mm H*
- *FROSTED GLASS WITH ANODISED ALUMINIUM FRAME 533-584mm H*

P4

- FINI INTÉRIEUR : PANNEAU EN PLASTIQUE STRATIFIÉ BLANC
  FINI EXTÉRIEUR (SURFACES APPARENTES DANS LES VOIES DE CIRCULATION) : PANNEAU EN PLASTIQUE STRATIFIÉ ÉRABLE CLAIR
  HAUTEUR : 1270-1321mm
- VERRE GIVRÉ SANS CADRE 175-229mm H

- *INTERIOR FINISH: WHITE PLASTIC LAMINATE*
  EXTERIOR FINISH (PANELS FACING CIRCULATION): CLEAR MAPLE PLASTIC LAMINATE
  HEIGHT: 1270-1321mm
- *FRAMELESS FROSTED GLASS 175-229mm H*

PERSPECTIVES DES SYSTÈMES DE BUREAU
DESKING SYSTEMS PERSPECTIVES

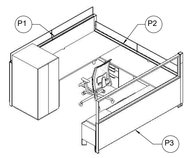

POSTE DE TRAVAIL W1a
WORKSTATION W1a

W1a : 2438mm X 2438mm
HAUTEUR MAXIMALE | *MAXIMUM HEIGHT*
1270-1321mm H
C1 : CHAISE DE TRAVAIL
TASK CHAIR

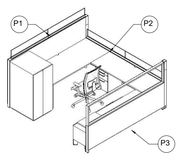

POSTE DE TRAVAIL W1b
WORKSTATION W1b

W1b : 2438mm X 2438mm
HAUTEUR MAXIMALE | *MAXIMUM HEIGHT*
1499-1549mm
C1 : CHAISE DE TRAVAIL
TASK CHAIR

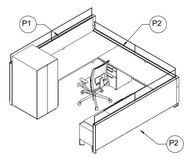

POSTE DE TRAVAIL W1c
WORKSTATION W1c

W1c : 2438mm X 2438mm
HAUTEUR MAXIMALE | *MAXIMUM HEIGHT*
1270-1321mm H
C1 : CHAISE DE TRAVAIL
TASK CHAIR

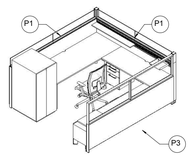

POSTE DE TRAVAIL W2
WORKSTATION W2

W2: 2286mm X 2591mm
HAUTEUR MAXIMALE | *MAXIMUM HEIGHT*
1270-1321mm H
C1 : CHAISE DE TRAVAIL
TASK CHAIR

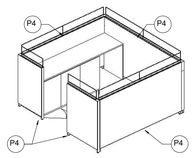

COPIE / IMPR AIRE OUVERTE
OPEN AREA COPY / PRINT

2362mm X 2438mm
HAUTEUR MAXIMALE | *MAXIMUM HEIGHT* : 1499-1549mm H
F4 : ARMOIRES AVEC COMPTOIR ÉLECTRIFIÉS
ELECTRIFIED STORAGE UNIT WITH COUNTERTOP

ACCESSOIRES DES POSTES DE TRAVAIL & BUREAUX
WORKSTATION AND OFFICE ACCESSORIES OPTIONS

LES ACCESSOIRES CI-DESSOUS POUR CHACUN DES POSTES DE TRAVAIL ET BUREAUX SONT FOURNIS PAR LE PROPRIÉTAIRE MAIS INSTALLÉS DANS LE PRESENT MANDAT :
THE ACCESSORIES LISTED BELOW FOR EACH WORKSTATION AND OFFICE ARE FURNISHED BY OWNER BUT INSTALLED IN THIS CONTRACT :

- SUPPORT DE CLAVIER ARTICULÉ : PLATEAU SIMPLE CONFIGURATION DE BUREAU DROIT
  ARTICULATING KEYBOARD TRAY: SINGLE PLATFORM STRAIGHT DESK CONFIGURATION
- LAMPE DE BUREAU DEL AJUSTABLE
  ADJUSTABLE TASK LED LAMP
- SUPPORT D'ORDINATEUR ANCRÉ SOUS LE BUREAU (INSTALLÉ APRÈS LE DÉMÉNAGEMENT)
  SUSPENDED CPU HOLDER MOUNTED UNDER WORKSURFACE (INSTALLED AFTER MOVE)

LES ACCESSOIRES ORGANISATIONNELS MONTÉS SUR RAILS SONT FOURNIS ET INSTALLÉS DANS LE PRÉSENT MANDAT (POSTE DE TRAVAIL OU PORTATIFS (BUREAU FERMÉ)
RAIL-HUNG (WORKSTATIONS) OR FREE-STANDING (OFFICES) ORGANISATIONAL ACCESSORIES, PROVIDED AND INSTALLED IN PRESENT CONTRACT

- 1x BAC À PAPIER DIAGONAL AVEC 3 DIVISEURS | 1x *DIAGONAL TRAY WITH 3 SLOTS*
- 2x BAC HORIZONTAL À PAPIER | 2x *IN/OUT PAPER TRAY*
- 1x BAC À CRAYONS | 1x PENCIL TRAY

LES ACCESSOIRES CI-DESSOUS EN NOMBRE INDIQUÉ SONT FOURNIS ET INSTALLÉS PAR AUTRES :
THE QUANTITIES OF THE ACCESSORIES LISTED BELOW ARE FURNISHED & INSTALLED BY OTHERS:

- SUPPORTS MONITEURS | *MONITOR SUPPORTS*
  A. **25%** BRAS SUPPORT ÉCRANS SIMPLE DYNAMIQUE MONTÉ SUR LA SURFACE DE TRAVAIL | *SINGLE DYNAMIC MONITOR ARM MOUNTED ON WORKSURFACE*
  B. **75%** BRAS SUPPORT ÉCRANS DOUBLE DYNAMIQUE MONTÉ SUR LA SURFACE DE TRAVAIL | *DUAL DYNAMIC MONITOR ARM MOUNTED ON WORKSURFACE*

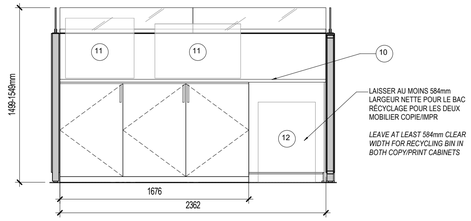

7 | F161 | F161
ÉLÉVATION - COPIE/IMPR 4.35.05.04
ELEVATION - COPY/PRINT 4.35.05.04
ÉCHELLE / SCALE : 1 : 25

1500 mm 1000 500 0 500

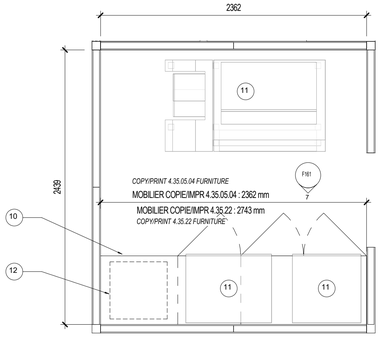

6 | F160 | F161
COPIE/IMPR 4.35.05.04
COPY/PRINT 4.35.05.04
ÉCHELLE / SCALE : 1 : 25

1500 mm 1000 500 0 500

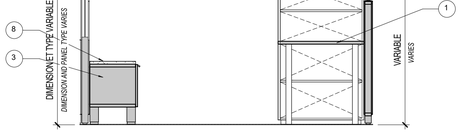

5 | F161 | F161
ÉLÉVATION 4 - POSTE DE TRAVAIL AIRE OUVERTE (TYP)
ELEVATION 4 - OPEN AREA WORKSTATION (TYP)
ÉCHELLE / SCALE : 1 : 25

1500 mm 1000 500 0 500

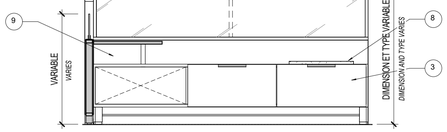

4 | F161 | F161
ÉLÉVATION 3 - POSTE DE TRAVAIL AIRE OUVERTE (TYP)
ELEVATION 3 - OPEN AREA WORKSTATION (TYP)
ÉCHELLE / SCALE : 1 : 25

1500 mm 1000 500 0 500

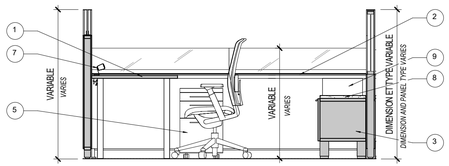

3 | F161 | F161
ÉLÉVATION 2 - POSTE DE TRAVAIL AIRE OUVERTE (TYP)
ELEVATION 2 - OPEN AREA WORKSTATION (TYP)
ÉCHELLE / SCALE : 1 : 25

1500 mm 1000 500 0 500

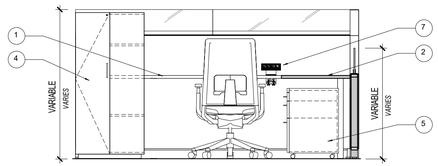

2 | F161 | F161
ÉLÉVATION 1 - POSTE DE TRAVAIL AIRE OUVERTE (TYP)
ELEVATION 1 - OPEN AREA WORKSTATION (TYP)
ÉCHELLE / SCALE : 1 : 25

1500 mm 1000 500 0 500

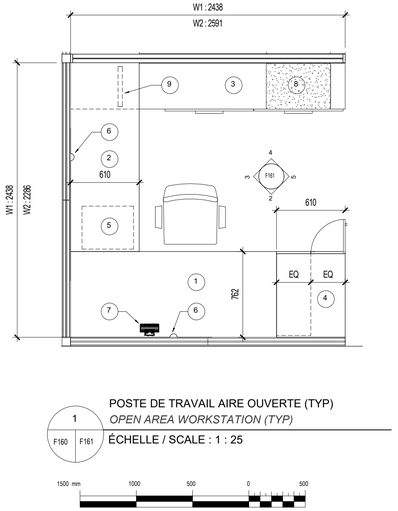

1 | F160 | F161
POSTE DE TRAVAIL AIRE OUVERTE (TYP)
OPEN AREA WORKSTATION (TYP)
ÉCHELLE / SCALE : 1 : 25

1500 mm 1000 500 0 500

NOTES GÉNÉRALES

1. SE RÉFÉRER AUX PAGES F161 ET F162 POUR LES FINIS GÉNÉRAUX ET DÉTAILS DES SYSTÈMES DE BUREAU ET MOBILIER DE COPIE/IMPR.
2. SAUF INDICATIONS CONTRAIRES, LA FOURNITURE ET L'INSTALLATION DES ÉQUIPEMENTS ET ACCESSOIRES SONT INCLUS AU CONTRAT.
3. LES SYSTÈMES DE BUREAU DOIVENT ÊTRE CONÇUS POUR PERMETTRE L'INSTALLATION DES ÉQUIPEMENTS ET ACCESSOIRES PRESCRITS AUX PLANS. OUTILS SOIENT INCLUS AU CONTRAT OU FOURNIS ET INSTALLÉS PAR D'AUTRES.
4. LES SYSTÈME DE BUREAU DOIVENT ÊTRE PRÉFILÉS ET POURVUS DES MODULES DE TÉLÉCOMMUNICATION ET ÉLECTRIQUES, VOIR FEUILLE E06 ÉMISE POUR INFORMATION.
5. LE RACCORDEMENT ÉLECTRIQUE DES SYSTÈMES DE BUREAU DOIT ÊTRE COORDONNÉ AVEC LES TRAVAUX ÉLECTRIQUES RÉALISÉS PAR D'AUTRES, VOIR FEUILLE E06 ÉMISE POUR INFORMATION.
6. TOUTES LES DIMENSIONS DES COMPOSANTES DE MOBILIER INDIQUÉES AUX PLANS PEUVENT ÊTRE AJUSTÉES DE PLUS OU MOINS 25mm.
7. LE DÉGAGEMENT MINIMUM PERMIS ENTRE LE MOBILIER ET LA FACE DES PLINTHES DE CHAUFFAGE EXISTANTES ADJACENTES EST DE 152mm.

NOTES SPÉCIFIQUES

1. SURFACE DE TRAVAIL PRINCIPALE EN PLASTIQUE STRATIFIÉ ÉRABLE CLAIR
   W1a/b/c: 762mm P x 735mm H x 1829mm L
   W2: 762mm P x 735mm H x 1981mm L
2. RETOUR EN PLASTIQUE STRATIFIÉ ÉRABLE CLAIR ANCRÉ AU PANNEAU
   W1a/b/c: 610mm P x 735mm H x 1676mm L
   W2: 610mm P x 735mm H x 1524mm L
3. CRÉDENCE BASSE SURÉLEVÉE AVEC 3 PARTIES ÉGALES DE RANGEMENT : 2 TIROIRS ET 1 CAISSON OUVERT. DANS CHAQUE TIROIR, FOURNIR DES ACCESSOIRES POUR SUSPENDRE DES DOSSIERS DE FORMATS LETTRE ET LÉGAL. PLASTIQUE STRATIFIÉ BLANC.
   W1a/b/c: 400-457mm P x 533mm H x 2438mm L
   W2: 400-457mm P x 533mm H x 2591mm L
4. RANGEMENT VERTICAL POUR GARDE-ROBE ET BIBLIOTHÈQUE OUVERTE SUR LE CÔTÉ. LA TABLETTE FIXE DE LA BIBLIOTHÈQUE DOIT ÊTRE AU MÊME NIVEAU ET DE MÊME ÉPAISSEUR QUE LA SURFACE DE TRAVAIL ADJACENTE. LE CORPS DU RANGEMENT EST EN PLASTIQUE STRATIFIÉ BLANC ET LES TABLETTES, EN PLASTIQUE STRATIFIÉ ÉRABLE CLAIR.
   W1, W2: 610mm L x 1220-1295mm H x 760mm P
5. CAISSON MOBILE SUR ROUES À 3 TIROIRS : TIROIR À CRAYONS, TIROIR UTILITAIRE ET TIROIR CLASSEUR. DANS LE TIROIR-CLASSEUR, FOURNIR LES ACCESSOIRES POUR SUSPENDRE DES DOSSIERS DE FORMATS LETTRE ET LÉGAL. EN PLASTIQUE STRATIFIÉ BLANC.
   W1, W2: 381-457mm L x 650-690mm H x 610mm P
   B1, B2: 381mm L x 650-690mm H x 457mm P
6. DÉCOUPE DANS LA SURFACE DE TRAVAIL, SI REQUIS POUR LA GESTION DES CÂBLES. SE RÉFERER AU DEVIS POUR LES EXIGENCES.
7. MODULE D'ÉLECTRICITÉ ET DATA, PIVOTABLE ET MONTÉ SUR LA SURFACE DE TRAVAIL.
8. COUSSIN EN TISSU
   W1a/b/c, W2 : 400-457mm P x 558mm L
   B1 : 457mm P x 762mm L
   B1 : 381mm P x 432mm L
9. SUPPORT EN PLASTIQUE STRATIFIÉ BLANC
10. ARMOIRES COPIE / IMPR ET COMPTOIR EN PLASTIQUE STRATIFIÉ BLANC.
    COMPTOIRS:
    COPIE/IMPR 4.35.05.04 : 2362mm L X 610mm P ~~x 914mm H~~ 762mm
    COPIE/IMPR 4.35.22 : 2743mm L X 610mm P ~~x 914mm H~~
    ARMOIRES:
    COPIE/IMPR 4.35.05.04 : 1677mm L X 610mm P
    COPIE/IMPR 4.35.22 : 2134mm L X 610mm P
11. IMPRIMANTE, FOURNIE PAR L'OACI
12. BAC DE RECYCLAGE, FOURNI PAR L'OACI
13. SURFACE DE TRAVAIL PRINCIPALE EN PLASTIQUE STRATIFIÉ ÉRABLE CLAIR AVEC PATTES CADRÉES EN FINI MÉTAL ARGENT.
    B1, B2: 760mm P x 735mm H x 1829mm L
14. RETOUR EN PLASTIQUE STRATIFIÉ ÉRABLE CLAIR.
    B1: 457mm P x 735mm H x 914mm L
    B2: 610mm P x 735mm H x 1676mm L (SUR CAISSON MOBILE #5)
15. CRÉDENCE BASSE SURÉLEVÉE AVEC 2 SECTIONS ÉGALES DE RANGEMENT : 1 SECTION AVEC COUSSIN ET TIROIRS PUIS UNE SECTION AVEC CAISSONS OUVERTS. PLASTIQUE STRATIFIÉ BLANC.
    1524mm L x 508mm P x 560-610mm H
16. TOUR DE GARDE-ROBE EN PLASTIQUE STRATIFIÉ BLANC.
    305mm L x 476mm P x 1626-1676mm H
17. PANNEAU DE MODESTIE EN PLASTIQUE STRATIFIÉ BLANC.
18. ARMOIRES DU HAUT ANCRÉES AU MUR AVEC PORTES COULISSANTES. PLASTIQUE STRATIFIÉ ÉRABLE CLAIR.
    1676mm L x 381-406mm P x 406mm H.
19. VERRE LAQUÉ BLANC À L'ARRIÈRE
    B1: 1676mm L x 508mm H.
    B2: 1676mm L x 508mm H.
20. CRÉDENCE BASSE SURÉLEVÉE AVEC 2 SECTIONS ÉGALES DE RANGEMENT, CHACUNE AVEC 2 TIROIRS. PLASTIQUE STRATIFIÉ BLANC.
    1829mm L x 457-508mm P x 560-610mm H
21. TOUR DE GARDE-ROBE ET BIBLIOTHÈQUE CÔTE-À-CÔTE EN PLASTIQUE STRATIFIÉ ÉRABLE CLAIR
    610mm L x 1676-1753mm H x 457-508mm P
22. TABLE DE COLLABORATION RONDE EN PLASTIQUE STRATIFIÉ BLANC AVEC UN PIETEMENT DISQUE
    760mm DIA x 737mm H
23. ARMOIRES DU HAUT ANCRÉES AU MUR AVEC PORTES COULISSANTES. PLASTIQUE STRATIFIÉ BLANC.
    1219mm L x 381-406mm P x 406mm H.
24. ÉCLAIRAGE DEL SOUS LES ARMOIRES DU HAUT

GENERAL NOTES

1. *REFER TO PAGES F161 AND F162 FOR GENERAL FINISHES AND DETAILS FOR DESKING SYSTEMS AND COPY/PRINT FURNITURE.*
2. *UNLESS INDICATED OTHERWISE, THE FURNISHING AND INSTALLATION OF ALL EQUIPMENTS AND ACCESSORIES ARE INCLUDED IN THE CONTRACT.*
3. *ALL DESKING SYSTEMS ARE TO BE CONCIEVED SO AS TO ALLOW THE INSTALLATION OF EQUIPMENTS AND ACCESSORIES WITHIN THE MANDATE. WHETHER THEY ARE INCLUDED IN THE CONTRACT OR INSTALLED BY OTHERS.*
4. *ALL DESKING SYSTEMS AND PARTITIONS ARE TO BE PRE-WIRED AND PROVIDED WITH TELECOMMUNICATION AND ELECTRICAL MODULES ; SEE SHEET E06 ISSUED FOR INFORMATION.*
5. *THE POINT OF CONNECTION IN THE FURNITURE PARTITIONS MUST BE COORDINATED WITH ELECTRICAL WORK COMPLETED BY OTHERS, SEE SHEET E06 ISSUED FOR INFORMATION.*
6. *THE SIZE OF ALL FURNITURE COMPONENTS SHOWN ON PLANS CAN BE ADJUSTED BY MORE OR LESS 25mm.*
7. *THE MINIMUM CLEARANCE REQUIRED BETWEEN FURNITURE AND THE FACE OF EXISTING HEATING BASEBOARDS IS 152mm.*

SPECIFIC NOTES

1. *MAIN WORKSURFACE IN CLEAR MAPLE PLASTIC LAMINATE*
   W1a/b/c: 762mm D x 737mm H x 1829mm L
   W2: 762mm D x 737mm H x 1981mm L
2. *RETURN IN CLEAR MAPLE PLASTIC LAMINATE ANCHORED TO PANEL*
   W1a/b/c: 610mm D x 737mm H x 1676mm L
   W2: 610mm D x 737mm H x 1524mm L
3. *ELEVATED LOW CREDENZA WITH 3 EQUAL STORAGE UNITS: 2 DRAWERS AND 1 OPEN SHELVING. PROVIDE ACCESSORIES FOR SUSPENDED LETTER & LEGAL FILES. WHITE PLASTIC LAMINATE*
   W1a/b/c: 400-457mm D x 533mm H x 2438mm L
   W2: 400-457mm D x 533mm H x 2591mm L
4. *WARDROBE / SIDE BOOKCASE TOWER WITH FIXED MIDDLE SHELF AT SAME LEVEL AND THICKNESS AS ADJACENT WORKSURFACE. WHITE PLASTIC LAMINATE BODY, CLEAR MAPLE PLASTIC LAMINATE SHELVES.*
   W1, W2: 610mm W x 1220-1295mm H x 760mm D
5. *MOBILE PEDESTAL WITH CASTERS AND 3 DRAWERS: PENCIL / BOX AND FILE. PROVIDE ACCESSORIES FOR SUSPENDED LETTER & LEGAL FILES IN FILE DRAWER. WHITE PLASTIC LAMINATE.*
   W1, W2: 381-457mm W x 650-690mm H x 610mm D
   B1, B2: 381mm W x 650-690mm H x 457mm D
6. *SCALLOP ALONG LENGTH OF WORKSURFACE IF REQUIRED FOR WIRE MANAGEMENT. REFER TO SPECIFICATIONS FOR REQUIREMENT CONDITIONS*
7. *PIVOTTING POWER / DATA MODULE MOUNTED ON WORKSURFACE*
8. *FABRIC CUSHION*
   W1a/b/c, W2 : 400-457mm D x 558mm L
   B1 : 457mm D x 762mm L
   B1 : 381mm D x 432mm L
9. *WHITE PLASTIC LAMINATE SUPPORT*
10. *WHITE PLASTIC LAMINATE COPY/PRINT CABINET & COUNTERTOP COUNTERTOPS:*
    COPY/PRINT 4.35.05.04: 2362mm L X 610mm D x 914mm H
    COPY/PRINT 4.35.22: 2743mm L X 610mm D X 914mm H
    CABINETS:
    COPY/PRINT 4.35.05.04: 1677mm L X 610mm D
    COPY/PRINT 4.35.22: 2134mm L X 610mm D
11. *PRINTER, FURNISHED BY ICAO*
12. *RECYCLING BIN, FURNISHED BY ICAO*
13. *MAIN WORKSURFACE IN CLEAR MAPLE PLASTIC LAMINATE WITH SILVER METAL HOOP LEG.*
    B1, B2: 760mm D x 737mm H x 1829mm L
14. *RETURN IN CLEAR MAPLE PLASTIC LAMINATE.*
    B1: 457mm D x 737mm H x 914mm L
    B2: 610mm D x 737mm H x 1676mm L (ON MOBILE PEDESTAL #5)
15. *ELEVATED LOW CREDENZA WITH 2 EQUAL STORAGE UNITS: 1 BANK OF 2 DRAWERS WITH CUSHION AND 1 OPEN SHELVING. WHITE PLASTIC LAMINATE. 1524mm L X 508mm P X 560-610mm H.*
16. *WARDROBE TOWER IN WHITE PLASTIC LAMINATE.*
    305mm W x 476mm D x 1626-1676mm H
17. *MODESTY PANEL IN WHITE PLASTIC LAMINATE*
18. *OVERHEAD BINS WITH SLIDING DOORS ANCHORED TO THE WALL. CLEAR MAPLE PLASTIC LAMINATE.*
    1676mm L x 381-406mm D x 406mm H.
19. *WHITE BACKPAINTED GLASS.*
    B1: 1676mm L x 508mm H
    B2: 1676mm L x 508mm H
20. *ELEVATED LOW CREDENZA WITH 2 EQUAL STORAGE UNITS: 2 BANKS OF 2 DRAWERS. WHITE PLASTIC LAMINATE.*
    1829mm L x 457-508mm P x 560-610mm H.
21. *SIDE-BY-SIDE WARDROBE AND BOOKCASE TOWER IN CLEAR MAPLE PLASTIC LAMINATE.*
    610mm W x 1676-1753mm H x 457-508mm D
22. *ROUND COLLABORATION TABLE IN WHITE PLASTIC LAMINATE AND DISC BASE.*
    760mm DIA x 737mm H
23. *OVERHEAD BINS WITH SLIDING DOORS ANCHORED TO THE WALL. WHITE PLASTIC LAMINATE.*
    1219mm L x 381-406mm D x 406mm H.
24. *LED UNDERCABINET LIGHTING UNDER OVERHEAD BINS*

Travaux publics et Services gouvernementaux Canada / *Public works and Government Services Canada*
Direction générale / *Real Property Branch*
Région du Québec / *Quebec Region*
Canada

PLAN-CLÉ / *KEY PLAN*

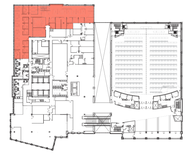

ARCHITECTE : / *ARCHITECT*
270 Prince
Studio 200
Montréal
Québec
H3C 2N3
T.514.861.5122
F.514.861.5383
www.rubinrotman.com
Rubin&Rotman associés

INGÉNIEURS / *ENGINEER :*
(Mécanique & Electricité / *(Mechanical & Electrical)*
Stantec

CONSULTANT LEED / *LEED CONSULTANT :*
Eco Transition

Droit d'auteur / *Copyright*
Ce dessin est sujet au droit d'auteur. Il ne peut être reproduit pour quelques intentions ou usages que ce soit, il ne peut être utilisé uniquement avec l'apposition de la signature et de l'estampe originale.
This drawing is subject to copyright. It is not to be reproduced for any purpose or by any means, and may only be used if it bears an original stamp and signature.

Sceau / *Seal*
Ordre des architectes du Québec #3149 K. STEPHEN ROTMAN ARCHITECTE

Note:
L'entrepreneur doit vérifier toutes les dimensions et informations sur le site et aviser immédiatement l'architecte de toutes erreurs ou omissions.
Contractor shall verify all information and dimensions on site and immediately report any errors or omissions to the architect.

00	APPEL D'OFFRES/ FOR TENDER	2019-01-17

A no. du détail / *detail no.*
B no. de la feuille - où détail exigé / *sheet no. - where detail required*
C no. de la feuille- ou détaillé / *sheet no. - where detailed*

Projet / *Project:*
ORGANISATION DE L'AVIATION CIVILE INTERNATIONALE (OACI)
INTERNATIONAL CIVIL AVIATION ORGANIZATION (ICAO)
999, Boul Robert-Bourassa, Montréal Qc H3C 5H7
AMÉNAGEMENT D'UNE VITRINE DE DÉMONSTRATION AU 4e ÉTAGE
NEW SHOWCASE LAYOUT ON THE 4th FLOOR

Dessin / *Drawing:*
ARCHITECTURE
ARCHITECTURE
MOBILIER DE BUREAU - DÉTAILS
FURNITURE DETAILS

Conçu par: / *Design by:* MM — 11/13/18 / *Date:*
Dessiné par: / *Drawn by:* MM — 11/13/18 / *Date:*
Approuvé par: / *Approved by:* SD — 2019-01-17 / *Date:*
Soumission: / *Tender:* APPEL D'OFFRES/ FOR TENDER
Gestionnaire de projet TPSGC: / *PWGSC Project Manager:* Eliza Rudkowska
No de projet: / *Project number:* R.097036 TPSGC: / *PWGSC*
No de projet: / *Project number:* Client / *Client*
Nom du fichier: / *File name:* P-R.097036-A161-DT-MB.dwg
No de classement: / *File no:*
No du plan ou du dessin: / *Drawing No:* P-R.097036-A161-DT-MB
No feuille: / *Sheet No:* F161 /2

2019-01-31 19:51:49 C:_BIM\19\43_OACI_4ETAGE_RV18_sdesautels.rvt

C
0 10 20mm 40 60 80 100 120 140 160 180 200mm