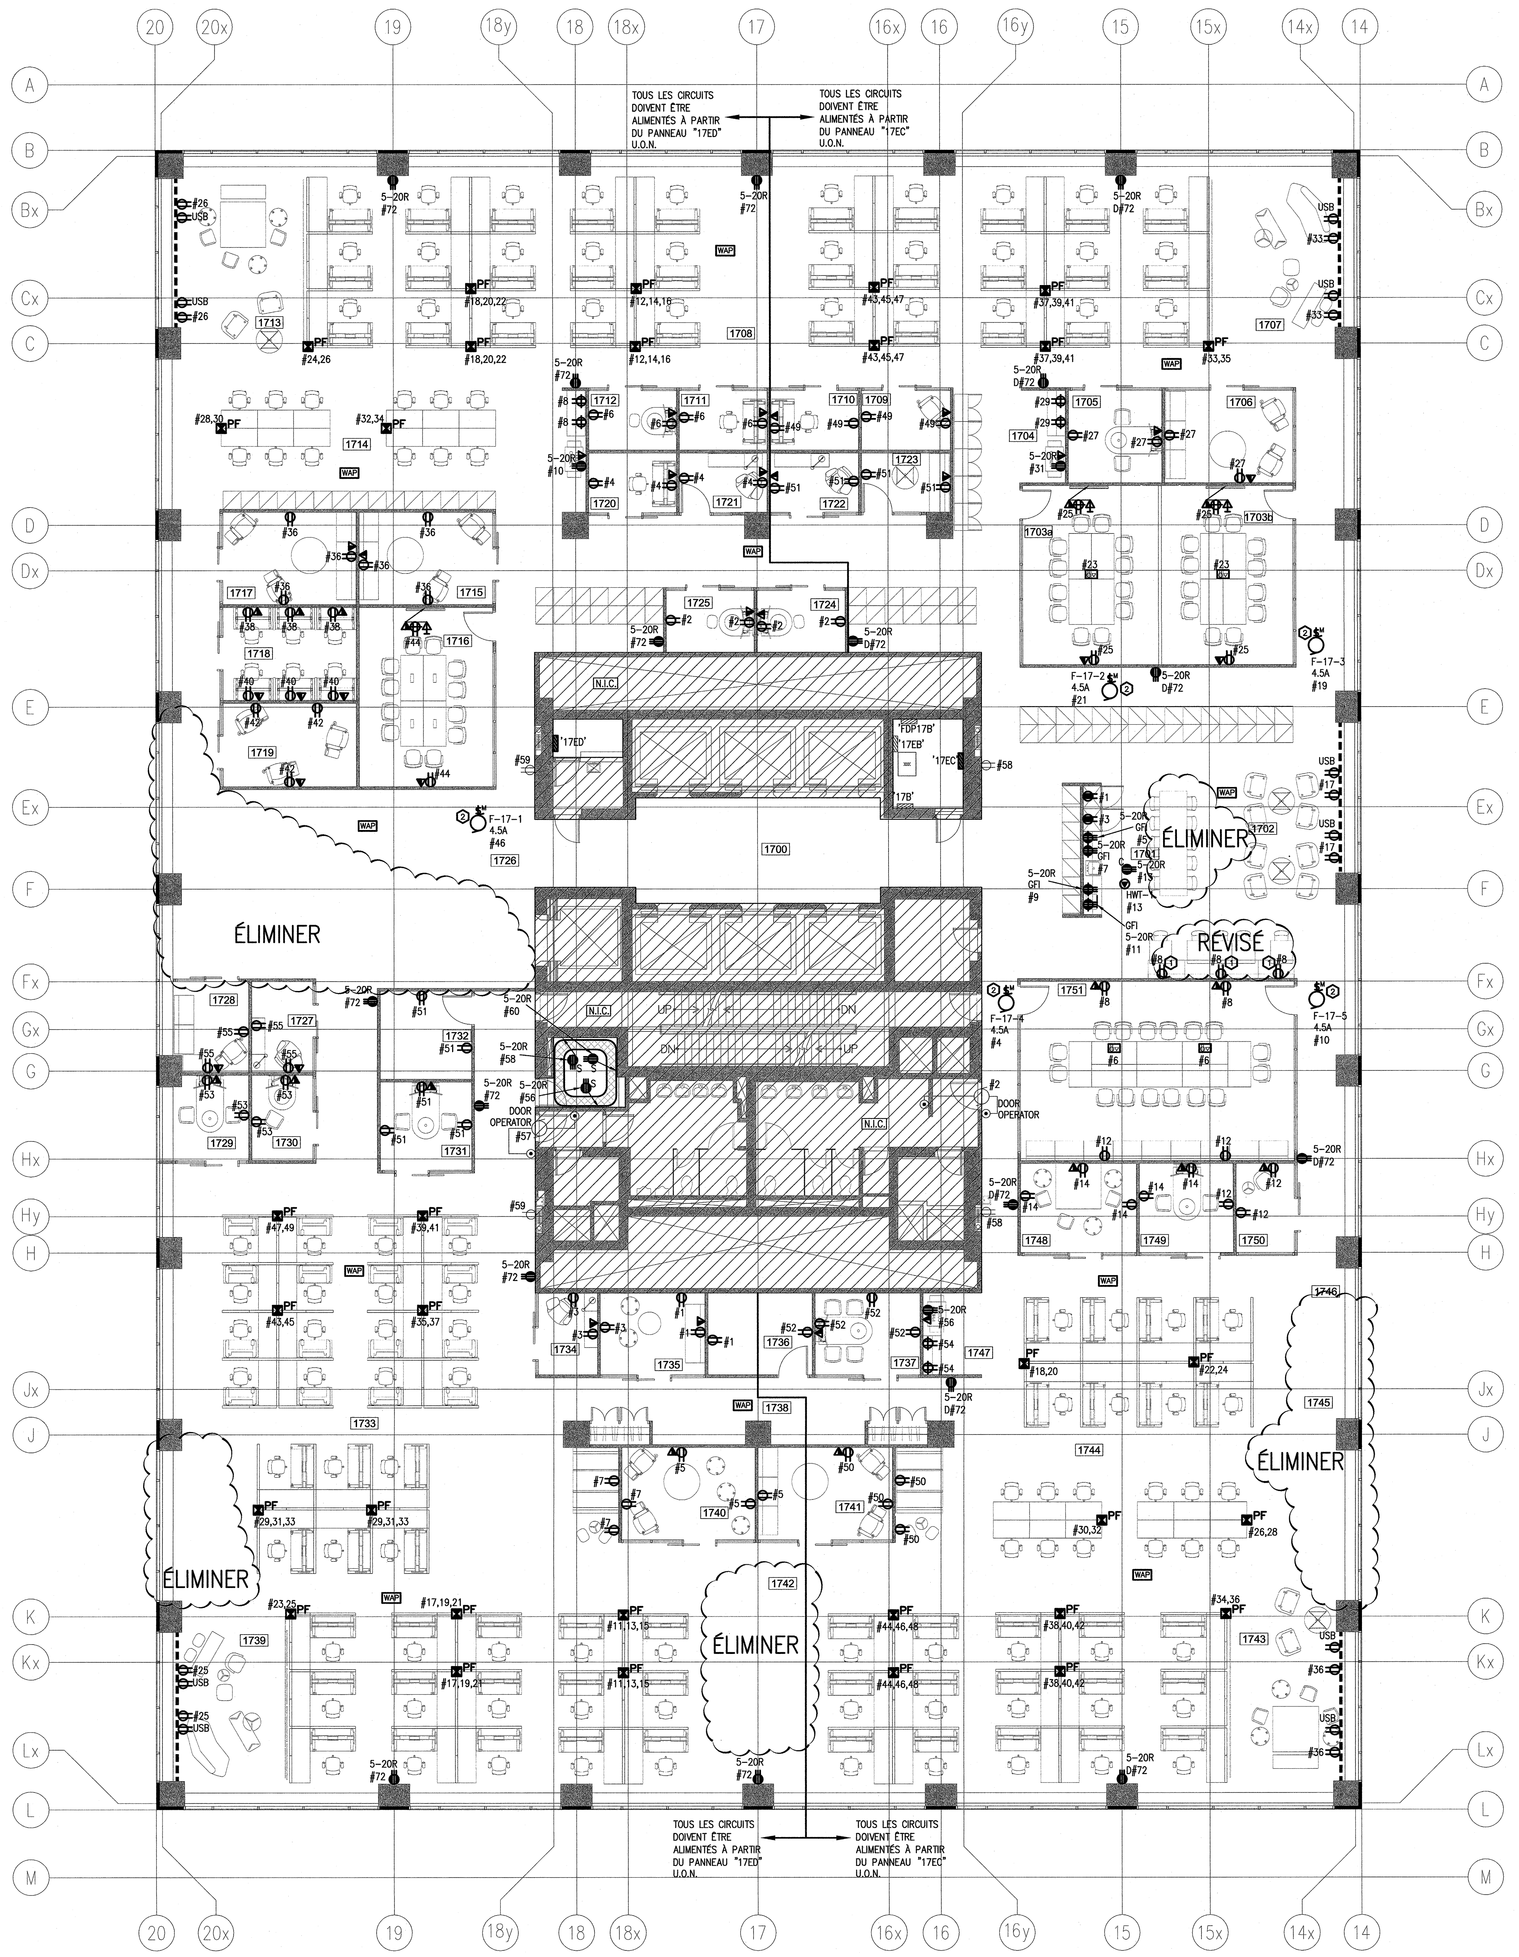

1 / E-3 17e ÉTAGE POUVOIR ET SYSTÈMES
1:100

NOTES GÉNÉRALES:

1. PRÉVOIR UN SYSTÈME DE MASQUE SONORE POUR LA TOTALITÉ DE L'ESPACE FAISANT PARTIE DU PRÉSENT CONTRAT, INDIQUER L'EMPLACEMENT DES DISPOSITIFS SUR LES DESSINS TEL QUE CONSTRUITS. CONFIRMER LES BRANCHEMENTS ÉLECTRIQUES NÉCESSAIRES AVEC LE FOURNISSEUR DU SYSTÈME DE MASQUE SONORE ET PRÉVOIR TOUT CE QUI EST REQUIS INCLUANT LES CIRCUITS ADDITIONNELS À PARTIR DU PANNEAU ÉLECTRIQUE DESSERVANT LES CHARGES LOCALES.

NOTES DU DESSIN:

1. MONTER LE DISPOSITIF DANS LA MENUISERIE.
2. BRANCHER LE VENTILATEUR AU DÉTECTEUR DE MOUVEMENT DE LA PIÈCE. COORDONNER LE TOUT AVEC L'ENTREPRENEUR MÉCANIQUE.

AJUSTER LES NOTES DU DESSIN TEL QU'INDIQUÉ

RÉVISÉ

PANEAU **17EC (NOUVEAU)**

72 CIRCUITS **120/208**V **3** PH **4** F **225** OMNIBUS **SURFACE** MONTAGE

DESCRIPTION	DISJ	CIR	A	B	C	CIR	DISJ	DESCRIPTION
PRISE RÉFRIGÉRATEUR	15	1	●			2	15	OUVRE PORTE
PRISE RÉFRIGÉRATEUR	15	3		●		4	15	F-17-4
PRISE DE COMPTOIR GFI	20	5			●	6	15	PRISES PLANCHER
PRISE DE COMPTOIR GFI	20	7	●			8	15	PRISE RÉUNION
PRISE DE COMPTOIR GFI	20	9		●		10	15	F-17-5
PRISE DE COMPTOIR GFI	20	11			●	12	15	PRISE RÉUNION
CHAUFFE-EAU	20	13	●			14	15	PRISE BUREAUX
PRISE CUISINE	15	15		●		16	15	PRISES TÉLÉPHONIQUE
PRISE CUISINE	15	17			●	18	15	RACCORDEMENT MOBILIER
F-17-3	15	19	●			20	15	RACCORDEMENT MOBILIER
F-17-2	15	21		●		22	15	RACCORDEMENT MOBILIER
PRISES PLANCHER	15	23			●	24	15	RACCORDEMENT MOBILIER
PRISE RÉUNION	15	25	●			26	15	RACCORDEMENT MOBILIER
PRISE BUREAUX	15	27		●		28	15	RACCORDEMENT MOBILIER
PRISES COMPTOIR	15	29			●	30	15	RACCORDEMENT MOBILIER
PHOTOCOPIEUR	20	31	●			32	15	RACCORDEMENT MOBILIER
RACCORDEMENT MOBILIER	15	33		●		34	15	RACCORDEMENT MOBILIER
RACCORDEMENT MOBILIER	15	35			●	36	15	RACCORDEMENT MOBILIER
RACCORDEMENT MOBILIER	15	37	●			38	15	RACCORDEMENT MOBILIER
RACCORDEMENT MOBILIER	15	39		●		40	15	RACCORDEMENT MOBILIER
RACCORDEMENT MOBILIER	15	41			●	42	15	RACCORDEMENT MOBILIER
RACCORDEMENT MOBILIER	15	43	●			44	15	RACCORDEMENT MOBILIER
RACCORDEMENT MOBILIER	15	45		●		46	15	RACCORDEMENT MOBILIER
RACCORDEMENT MOBILIER	15	47			●	48	15	RACCORDEMENT MOBILIER
RACCORDEMENT MOBILIER	15	49	●			50	15	PRISE BUREAUX
PRISE BUREAUX	15	51		●		52	15	PRISE BUREAUX
LUMINAIRE 120V	15	53			●	54	15	PRISE DE COMPTOIR
LUMINAIRE 120V	15	55	●			56	20	PHOTOCOPIEUR
LUMINAIRE 120V	15	57		●		58	15	PRISES COMMUNES
LIBRE	15	59			●	60	15	LIBRE
LIBRE	15	61	●			62	15	LIBRE
LIBRE	15	63		●		64	15	LIBRE
ESPACE		65			●	66		ESPACE
ESPACE		67	●			68		ESPACE
ESPACE		69		●		70		ESPACE
ESPACE		71			●	72		ESPACE

PANEAU **17ED (NOUVEAU)**

72 CIRCUITS **120/208**V **3** PH **4** F **225** OMNIBUS **SURFACE** MONTAGE

DESCRIPTION	DISJ	CIR	A	B	C	CIR	DISJ	DESCRIPTION
PRISE BUREAUX	15	1	●			2	15	PRISE BUREAUX
PRISE BUREAUX	15	3		●		4	15	PRISE BUREAUX
PRISE BUREAUX	15	5			●	6	15	PRISE BUREAUX
PRISE BUREAUX	15	7	●			8	15	PRISE DE COMPTOIR
RACCORDEMENT MOBILIER	15	9		●		10	20	PHOTOCOPIEUR
RACCORDEMENT MOBILIER	15	11			●	12	15	RACCORDEMENT MOBILIER
RACCORDEMENT MOBILIER	15	13	●			14	15	RACCORDEMENT MOBILIER
RACCORDEMENT MOBILIER	15	15		●		16	15	RACCORDEMENT MOBILIER
RACCORDEMENT MOBILIER	15	17			●	18	15	RACCORDEMENT MOBILIER
RACCORDEMENT MOBILIER	15	19	●			20	15	RACCORDEMENT MOBILIER
RACCORDEMENT MOBILIER	15	21		●		22	15	RACCORDEMENT MOBILIER
RACCORDEMENT MOBILIER	15	23			●	24	15	RACCORDEMENT MOBILIER
RACCORDEMENT MOBILIER	15	25	●			26	15	RACCORDEMENT MOBILIER
PRISE RÉUNION	15	27		●		28	15	RACCORDEMENT MOBILIER
RACCORDEMENT MOBILIER	15	29			●	30	15	RACCORDEMENT MOBILIER
RACCORDEMENT MOBILIER	15	31	●			32	15	RACCORDEMENT MOBILIER
RACCORDEMENT MOBILIER	15	33		●		34	15	RACCORDEMENT MOBILIER
RACCORDEMENT MOBILIER	15	35			●	36	15	PRISE BUREAUX
RACCORDEMENT MOBILIER	15	37	●			38	15	RACCORDEMENT MOBILIER
RACCORDEMENT MOBILIER	15	39		●		40	15	RACCORDEMENT MOBILIER
RACCORDEMENT MOBILIER	15	41			●	42	15	PRISE BUREAUX
RACCORDEMENT MOBILIER	15	43	●			44	15	PRISE RÉUNION
RACCORDEMENT MOBILIER	15	45		●		46	15	F-17-1
RACCORDEMENT MOBILIER	15	47			●	48	15	TAPIS ROULANT
RACCORDEMENT MOBILIER	15	49	●			50	15	TAPIS ROULANT
PRISE BUREAUX	15	51		●		52	20	CONNECTRAC
PRISE BUREAUX	15	53			●	54	15	LUMINAIRE 120V
PRISE BUREAUX	15	55	●			56	20	SALLE DES SERVEURS 5-20R
OUVRE PORTE	15	57		●		58	20	SALLE DES SERVEURS 5-20R
PRISES COMMUNES	15	59			●	60	20	SALLE DES SERVEURS 5-20R
LIBRE	15	61	●			62	15	LIBRE
LIBRE	15	63		●		64	15	LIBRE
LIBRE	15	65			●	66	15	LIBRE
LIBRE	15	67	●			68	15	LIBRE
LIBRE	15	69		●		70	15	LIBRE
LIBRE	15	71			●	72	20	ENTRETIEN

Publics Works and Government Services Canada / Travaux publics et services gouvernementaux Canada

Canada

McKEE ENGINEERING
MK #18018
R.J. McKEE ENGINEERING LTD.
1785 Woodward Drive
Ottawa, ON K2C 0P9
CANADA
Tel.:(613) 723-9585
Fax.:(613) 723-9584
www.mckeeottawa.ca

Ce dessin appartient à la personne chargée de la conception, qui se réserve tous les droits d'auteur par rapport à son utilisation. Il est interdit de reproduire le présent dessin sans le consentement antérieur de la personne chargée de sa conception et dans l'affirmative, les reproductions devront porter son nom. Ne pas utiliser le présent dessin à des fins de construction tant et aussi longtemps qu'il ne sera pas signé par la personne chargée de sa conception. L'Entrepreneur se devra de vérifier les dimensions et les données annotées ici-même et ce, compte tenu des conditions sur le chantier; en outre il se devra de rapporter toute contradiction à la personne chargée de la conception. Ne pas se servir du présent dessin pour prélever des mesures à l'échelle.

N

Le nord du projet

B. C. THORNHILL
2018 15
PROVINCE OF ONTARIO

L'entrepreneur devra vérifier toutes les dimensions et conditions sur place et faire part à l'Ingénieur de toute contradiction.

révisions	description	date
04	Émis pour Addenda E001	2018-05-31
03	Document de soumission	2018-05-15
02	Doc. à 95%, à soumettre à l'examen du client	2018-03-09
01	Doc. à 66%, à soumettre à l'examen du client	2018-02-16

A detail no. n° du détail
B location drawing no. sur dessin n°
C drawing no. dessin n°

project / projet

Locaux temporaires et de type générique de la Tour de l'ouest de l'EL

300 ouest, avenue Laurier, Ottawa (On)

drawing / dessin

ÉLECTRIQUE: 17e ÉTAGE POUVOIR ET SYSTÈMES

Échelle : Selon les annotations

Designed By	C.J.	Conçu par
Date	2018-02-09	(aaaa/mm/jj)
Drawn By	C.J.	Dessiné par
Date	2018-02-09	(aaaa/mm/jj)
Reviewed By	B.T.	Examiné par
Date	2018-02-09	(aaaa/mm/jj)
Approved By	B.T.	Approuvé par
Date	2018-02-09	(aaaa/mm/jj)
Tender		Soumission
Project Manager	Brent Cheff	Administrateur de projets
Project no.		N° du projet

R.088901.013

Drawing no. / N° du dessin

E-3

PWGSC A0 (1189x841)

0 10 20mm 40 60 80 100 120 140 160 180 200mm