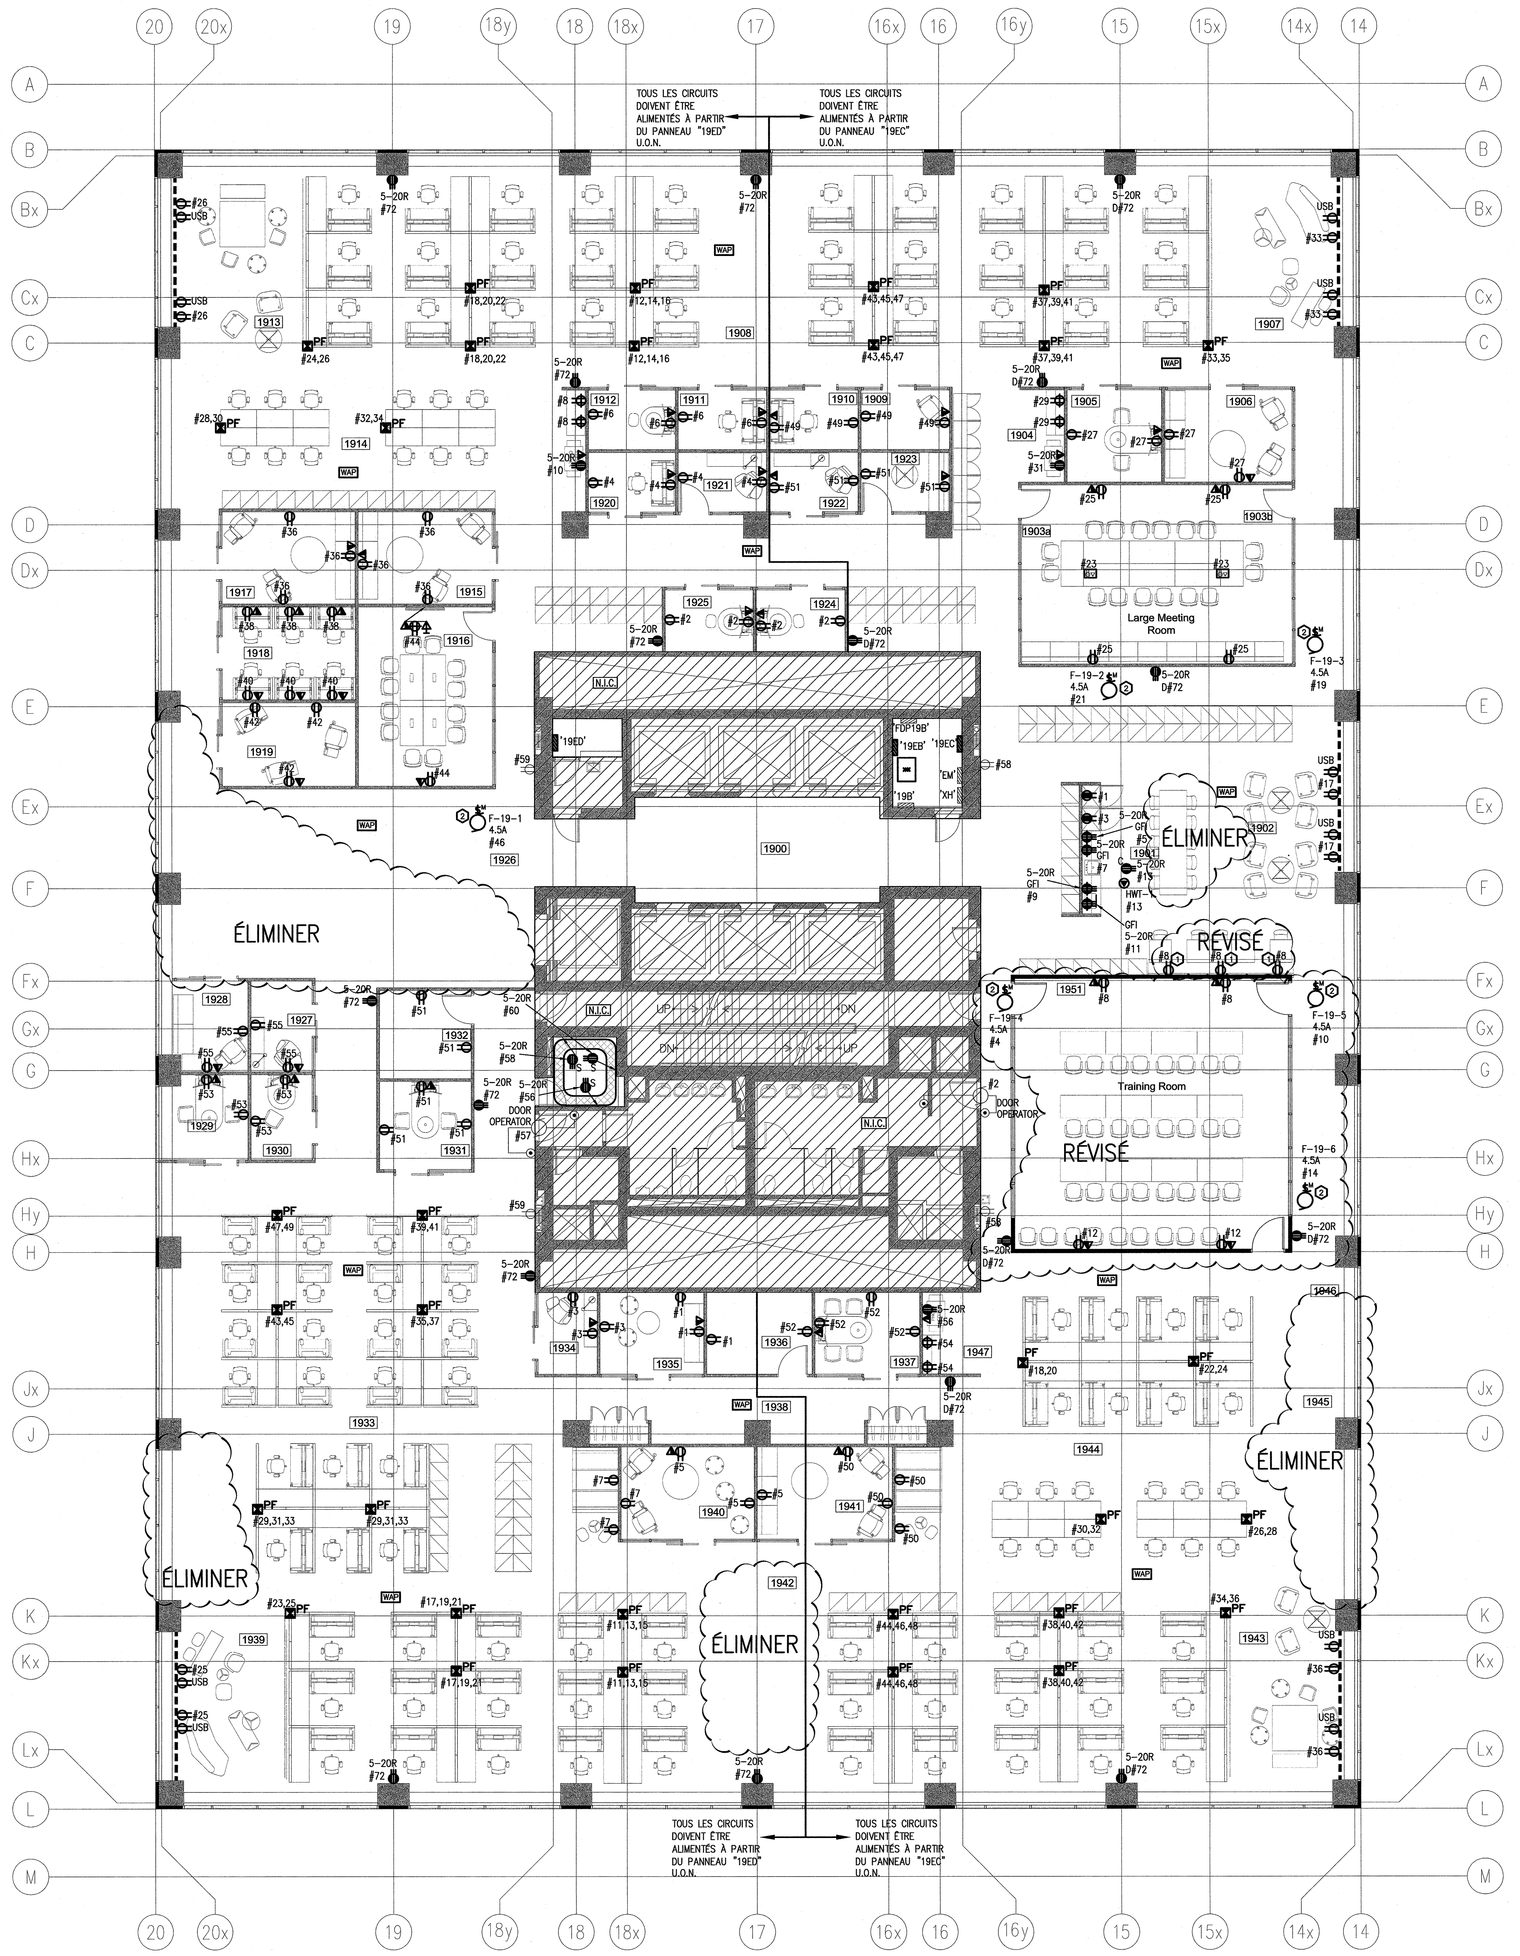

1 / E-5 — 19e ÉTAGE POUVOIR ET SYSTÈMES
1:100

NOTES GÉNÉRALES:

1. PRÉVOIR UN SYSTÈME DE MASQUE SONORE POUR LA TOTALITÉ DE L'ESPACE FAISANT PARTIE DU PRÉSENT CONTRAT. INDIQUER L'EMPLACEMENT DES DISPOSITIFS SUR LES DESSINS TEL QUE CONSTRUITS. CONFIRMER LES BRANCHEMENTS ÉLECTRIQUES NÉCESSAIRES AVEC LE FOURNISSEUR DU SYSTÈME DE MASQUE SONORE ET PRÉVOIR TOUT CE QUI EST REQUIS INCLUANT LES CIRCUITS ADDITIONNELS À PARTIR DU PANNEAU ÉLECTRIQUE DESSERVANT LES CHARGES LOCALES.

NOTES DU DESSIN:

1. MONTER LE DISPOSITIF DANS LA MENUISERIE.
2. BRANCHER LE VENTILATEUR AU DÉTECTEUR DE MOUVEMENT DE LA PIÈCE. COORDONNER LE TOUT AVEC L'ENTREPRENEUR MÉCANIQUE.

AJUSTER LES NOTES DU DESSIN TEL QU'INDIQUÉ

PANEAU 19EC (NOUVEAU)

72 CIRCUITS 120/208V 3PH 4F 225 OMNIBUS SURFACE MONTAGE

DESCRIPTION	DISJ	CIR	A	B	C	CIR	DISJ	DESCRIPTION
PRISE RÉFRIGÉRATEUR	15	1				2	15	OUVRE PORTE
PRISE RÉFRIGÉRATEUR	15	3				4	15	F-19-4
PRISE DE COMPTOIR GFI	20	5				6	15	PRISES PLANCHER
PRISE DE COMPTOIR GFI	20	7				8	15	PRISE RÉUNION
PRISE DE COMPTOIR GFI	20	9				10	15	F-19-5
PRISE DE COMPTOIR GFI	20	11				12	15	PRISE RÉUNION
ESPACE	20	13				14	15	F-19-6
PRISE CUISINE	15	15				16	15	LIBRE
PRISE CUISINE	15	17				18	15	RACCORDEMENT MOBILIER
F-19-3	15	19				20	15	RACCORDEMENT MOBILIER
F-19-2	15	21				22	15	RACCORDEMENT MOBILIER
PRISES PLANCHER	15	23				24	15	RACCORDEMENT MOBILIER
PRISE RÉUNION	15	25				26	15	RACCORDEMENT MOBILIER
PRISE BUREAUX	15	27				28	15	RACCORDEMENT MOBILIER
PRISES COMPTOIR	15	29				30	15	RACCORDEMENT MOBILIER
PHOTOCOPIEUR	20	31				32	15	RACCORDEMENT MOBILIER
RACCORDEMENT MOBILIER	15	33				34	15	RACCORDEMENT MOBILIER
RACCORDEMENT MOBILIER	15	35				36	15	RACCORDEMENT MOBILIER
RACCORDEMENT MOBILIER	15	37				38	15	RACCORDEMENT MOBILIER
RACCORDEMENT MOBILIER	15	39				40	15	RACCORDEMENT MOBILIER
RACCORDEMENT MOBILIER	15	41				42	15	RACCORDEMENT MOBILIER
RACCORDEMENT MOBILIER	15	43				44	15	RACCORDEMENT MOBILIER
RACCORDEMENT MOBILIER	15	45				46	15	RACCORDEMENT MOBILIER
RACCORDEMENT MOBILIER	15	47				48	15	RACCORDEMENT MOBILIER
PRISE BUREAUX	15	49				50	15	PRISE BUREAUX
PRISE BUREAUX	15	51				52	15	PRISE BUREAUX
LUMINAIRE 120V	15	53				54	15	PRISE DE COMPTOIR
LUMINAIRE 120V	15	55				56	20	PHOTOCOPIEUR
LUMINAIRE 120V	15	57				58	15	PRISES COMMUNES
LIBRE	15	59				60	15	LIBRE
LIBRE	15	61				62	15	LIBRE
LIBRE	15	63				64	15	LIBRE
ESPACE		65				66		ESPACE
ESPACE		67				68		ESPACE
ESPACE		69				70		ESPACE
ESPACE		71				72		ESPACE

RÉVISÉ

PANEAU 19ED (NOUVEAU)

72 CIRCUITS 120/208V 3PH 4F 225 OMNIBUS SURFACE MONTAGE

DESCRIPTION	DISJ	CIR	A	B	C	CIR	DISJ	DESCRIPTION
PRISE BUREAUX	15	1				2	15	PRISE BUREAUX
PRISE BUREAUX	15	3				4	15	PRISE BUREAUX
PRISE BUREAUX	15	5				6	15	PRISE BUREAUX
PRISE BUREAUX	15	7				8	15	PRISE DE COMPTOIR
RACCORDEMENT MOBILIER	15	9				10	20	PHOTOCOPIEUR
RACCORDEMENT MOBILIER	15	11				12	15	RACCORDEMENT MOBILIER
RACCORDEMENT MOBILIER	15	13				14	15	RACCORDEMENT MOBILIER
RACCORDEMENT MOBILIER	15	15				16	15	RACCORDEMENT MOBILIER
RACCORDEMENT MOBILIER	15	17				18	15	RACCORDEMENT MOBILIER
RACCORDEMENT MOBILIER	15	19				20	15	RACCORDEMENT MOBILIER
RACCORDEMENT MOBILIER	15	21				22	15	RACCORDEMENT MOBILIER
RACCORDEMENT MOBILIER	15	23				24	15	RACCORDEMENT MOBILIER
RACCORDEMENT MOBILIER	15	25				26	15	RACCORDEMENT MOBILIER
PRISE RÉUNION	15	27				28	15	RACCORDEMENT MOBILIER
RACCORDEMENT MOBILIER	15	29				30	15	RACCORDEMENT MOBILIER
RACCORDEMENT MOBILIER	15	31				32	15	RACCORDEMENT MOBILIER
RACCORDEMENT MOBILIER	15	33				34	15	RACCORDEMENT MOBILIER
RACCORDEMENT MOBILIER	15	35				36	15	PRISE BUREAUX
RACCORDEMENT MOBILIER	15	37				38	15	RACCORDEMENT MOBILIER
RACCORDEMENT MOBILIER	15	39				40	15	RACCORDEMENT MOBILIER
RACCORDEMENT MOBILIER	15	41				42	15	PRISE BUREAUX
RACCORDEMENT MOBILIER	15	43				44	15	PRISE RÉUNION
RACCORDEMENT MOBILIER	15	45				46	15	F-19-1
RACCORDEMENT MOBILIER	15	47				48	15	TAPIS ROULANT
RACCORDEMENT MOBILIER	15	49				50	15	TAPIS ROULANT
PRISE BUREAUX	15	51				52	20	CONNECTRIC
PRISE BUREAUX	15	53				54	15	LUMINAIRE 120V
PRISE BUREAUX	15	55				56	20	SALLE DES SERVEURS 5-20R
OUVRE PORTE	15	57				58	20	SALLE DES SERVEURS 5-20R
PRISES COMMUNES	15	59				60	20	SALLE DES SERVEURS 5-20R
LIBRE	15	61				62	15	LIBRE
LIBRE	15	63				64	15	LIBRE
LIBRE	15	65				66	15	LIBRE
LIBRE	15	67				68	15	LIBRE
LIBRE	15	69				70	15	LIBRE
LIBRE	15	71				72	20	ENTRETIEN

RÉVISÉ

N

Le nord du projet

Public Works and Government Services Canada / Travaux publics et services gouvernementaux Canada

Canada

McKEE ENGINEERING
MK #18018

R.J. McKEE ENGINEERING LTD.
1785 Woodward Drive
Ottawa, ON K2C 0P9
CANADA
Tel.:(613) 723-9585
Fax.:(613) 723-9584
www.mckeeottawa.ca

Ce dessin appartient à la personne chargée de la conception, qui se réserve tous les droits d'auteur par rapport à son utilisation. Il est interdit de reproduire le présent dessin sans le consentement antérieur de la personne chargée de sa conception et dans l'affirmative, les reproductions devront porter son nom. Ne pas utiliser le présent dessin à des fins de construction tant et aussi longtemps qu'il ne sera pas signé par la personne chargée de sa conception. L'Entrepreneur se devra de vérifier les dimensions et les données annotées ici-même et ce, compte tenu des conditions sur le chantier; en outre il se devra de rapporter toute contradiction à la personne chargée de la conception. Ne pas se servir du présent dessin pour prélever des mesures à l'échelle.

B. C. THORNHILL
LICENSED PROFESSIONAL ENGINEER
PROVINCE OF ONTARIO

L'entrepreneur devra vérifier toutes les dimensions et conditions sur place et faire part à l'Ingénieur de toute contradiction.

révisions	description	date
04	Émis pour Addenda E001	2019-05-31
03	Document de soumission	2019-01-15
02	Doc. à 99%, à soumettre à l'examen du client	2018-02-09
01	Doc. à 66%, à soumettre à l'examen du client	2018-02-16

A detail no. n° du détail
B location drawing no. sur dessin n°
C drawing no. dessin n°

project / projet

Locaux temporaires et de type générique de la Tour de l'ouest de l'EL

300 ouest, avenue Laurier, Ottawa (On)

drawing / dessin

ÉLECTRIQUE:
19e ÉTAGE POUVOIR ET SYSTÈMES

Échelle : Selon les annotations

Designed By	C.J.	Conçu par
Date	2018-02-09	(aaaa/mm/jj)
Drawn By	C.J.	Dessiné par
Date	2018-02-09	(aaaa/mm/jj)
Reviewed By	B.T.	Examiné par
Date	2018-02-09	(aaaa/mm/jj)
Approved By	B.T.	Approuvé par
Date	2018-02-09	(aaaa/mm/jj)
Tender		Soumission
Project Manager	Brent Cheff	Administrateur de projets
Project no.	R.088901.013	N° du projet
Drawing no.	E-5	N° du dessin

PWGSC A0 (1189x841)

C
0 10 20mm 40 60 80 100 120 140 160 180 200mm