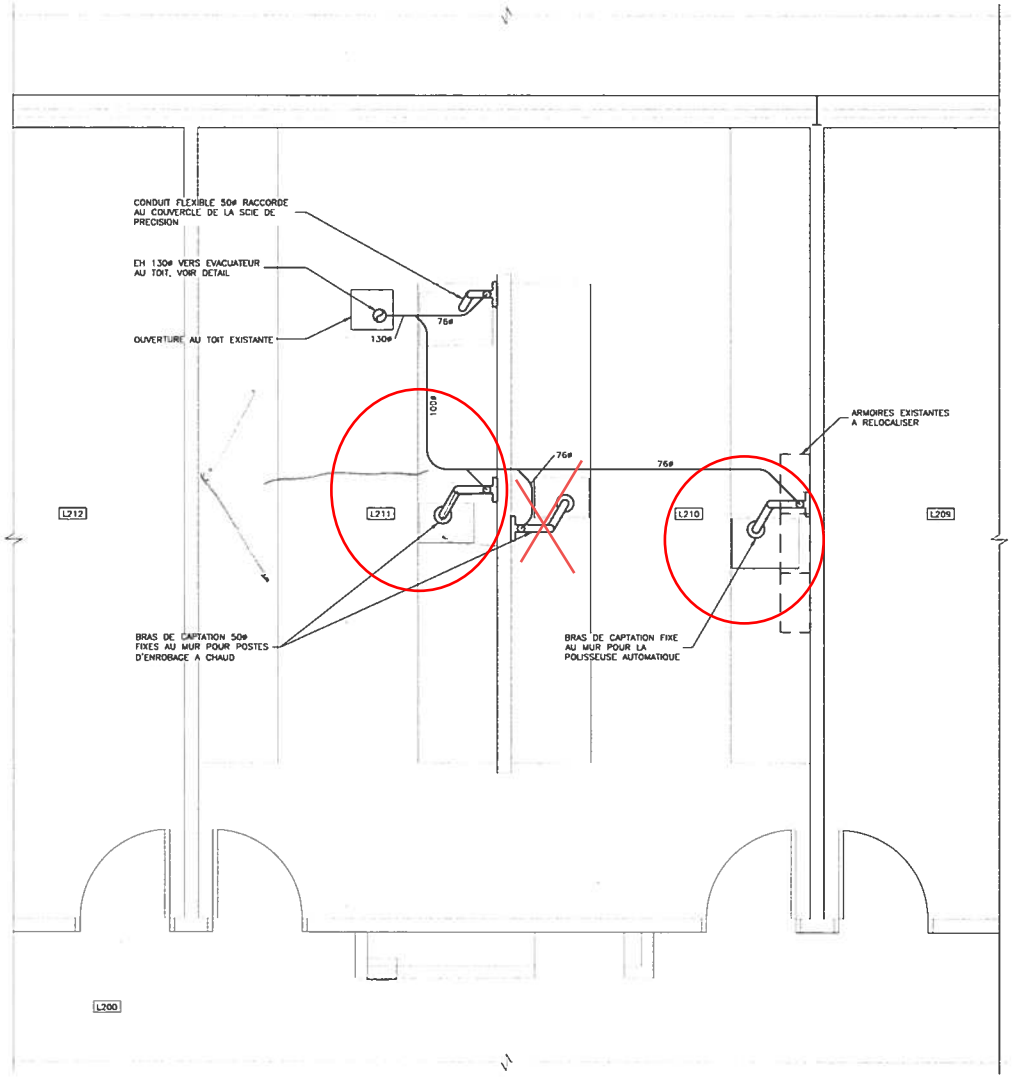

VUE EN PLAN
ECHELLE 1:25

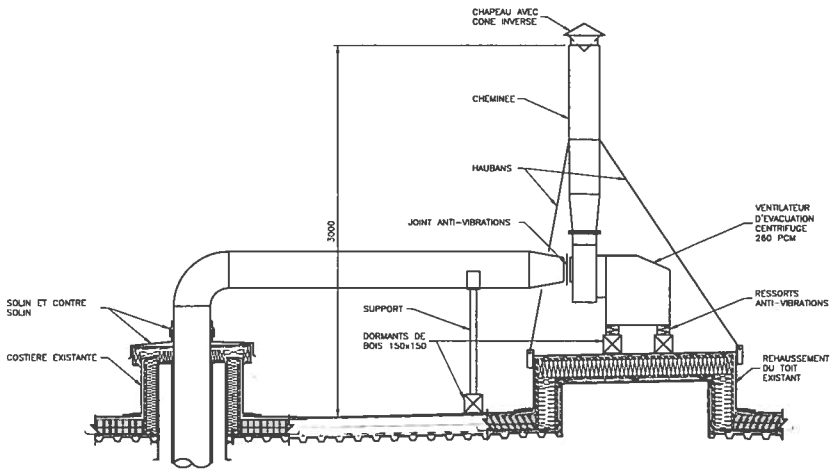

DETAIL TYPE – VENTILATEUR D'EVACUATION AU TOIT
ECHELLE: AUCUNE

NO.	DATE	DESCRIPTION	PAR
RP1	2018-02-26	REVISIONS PRELIMINAIRES	A.D.

REVISIONS

POUR :
- ☐ INFORMATION
- ☐ DÉFINITIFS
- ☐ CONSTRUCTION
- ■ PRÉLIMINAIRES
- ☐ SOUMISSION
- ☐ TEL QUE CONSTRUIT

UNIGEC
EXPERTS-CONSEILS
1846, rue des Outardes, Chicoutimi, (Québec) Canada G7K 1H1

Bureau:
Date:

Client: CENTRE DE TECHNOLOGIE DE L'ALUMINIUN

Projet: AJOUT DE BRAS DE CAPTATION LABORATOIRE

Titre: MECANIQUE - VENTILATION VUE EN PLAN

Dessiné par	Chargé de projet	Ing. responsable	Init.	Date
M. BELLEY	A. PILOTE	M-A TREMBLAY		
Vérifié par	Chef de discipline	Date de réalisation		
M-A TREMBLAY	P. MORIN	FEVRIER 2018		
Echelle	A1 - 94412 - 401	Rev: P1		