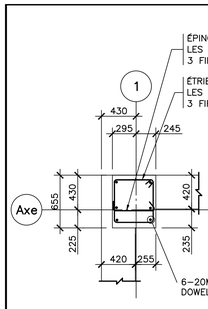

PILIER/PIER 655x540

DÉTAIL A
ÉCHELLE:1=30 S1

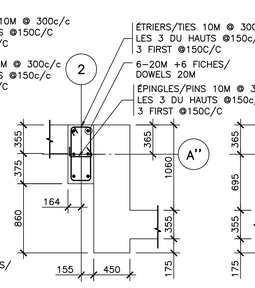

PILIER/PIER 730x320

DÉTAIL B
ÉCHELLE:1=30 S1

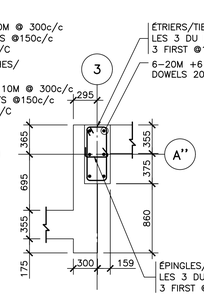

PILIER/PIER 730x320

DÉTAIL C
ÉCHELLE:1=30 S1

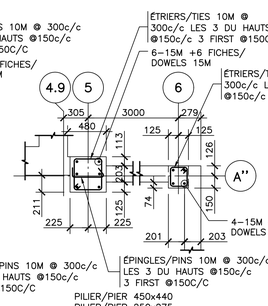

PILIER/PIER 450x440
PILIER/PIER 250x275

DÉTAIL D
ÉCHELLE:1=30 S1

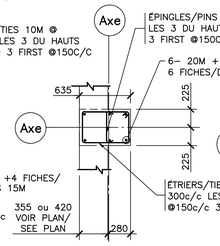

PILIER/PIER 635x450

DÉTAIL E
ÉCHELLE:1=30 S1

D
MIRROIR POUR G–1
MIRROR FOR G–1

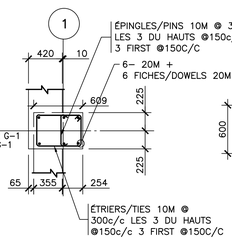

PILIER/PIER 610x450

DÉTAIL F
ÉCHELLE:1=30 S1

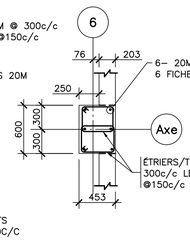

PILIER/PIER 600x450

DÉTAIL G
ÉCHELLE:1=30 S1

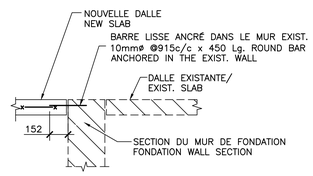

COUPE TYPE / TYPICAL SECTION 7 S2
ÉCHELLE / SCALE: 1=20

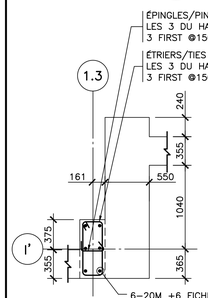

PILIER/PIER 730x320

DÉTAIL H
ÉCHELLE:1=30 S1

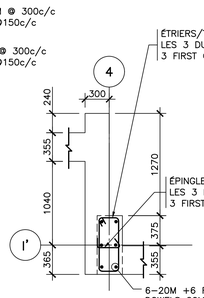

PILIER/PIER 730x320

DÉTAIL J
ÉCHELLE:1=30 S1

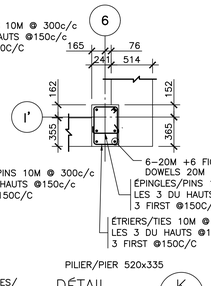

PILIER/PIER 520x335

DÉTAIL K
ÉCHELLE:1=30 S1

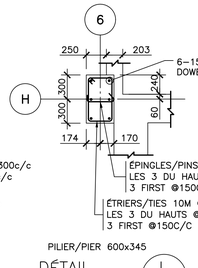

PILIER/PIER 600x345

DÉTAIL L
ÉCHELLE:1=30 S1

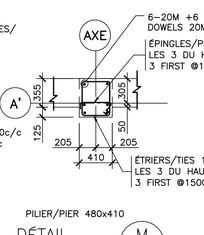

PILIER/PIER 480x410

DÉTAIL M
ÉCHELLE:1=30 S1

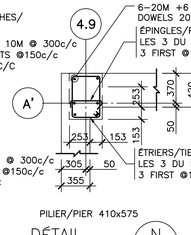

PILIER/PIER 410x575

DÉTAIL N
ÉCHELLE:1=30 S1

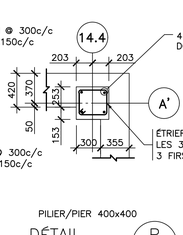

PILIER/PIER 400x400

DÉTAIL P
ÉCHELLE:1=30 S1

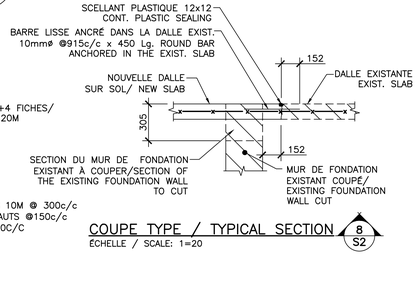

COUPE TYPE / TYPICAL SECTION 8 S2
ÉCHELLE / SCALE: 1=20

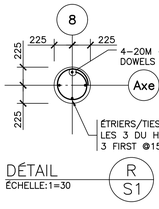

DÉTAIL R
ÉCHELLE:1=30 S1

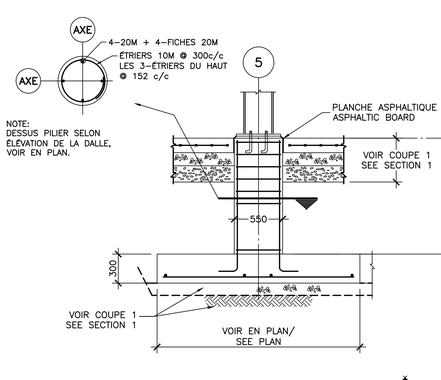

COUPE TYPE / TYPICAL SECTION 6 S1
ÉCHELLE / SCALE: 1=25

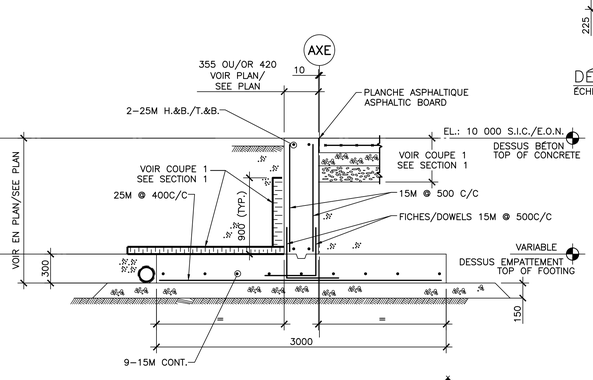

COUPE TYPE / TYPICAL SECTION 5 S1
ÉCHELLE / SCALE: 1=25

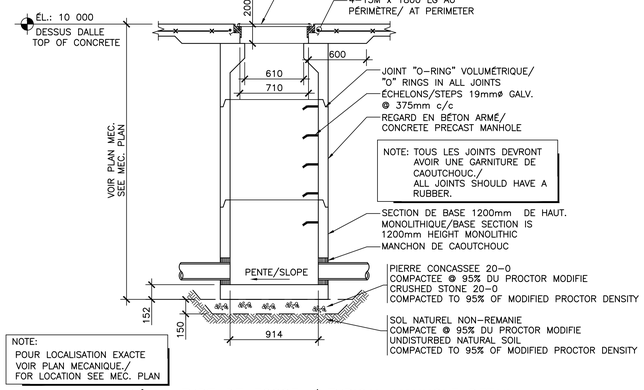

DÉTAIL TYPE DE FOSSE / TYPICAL MANHOLE DETAIL
ÉCHELLE / SCALE: 1=25

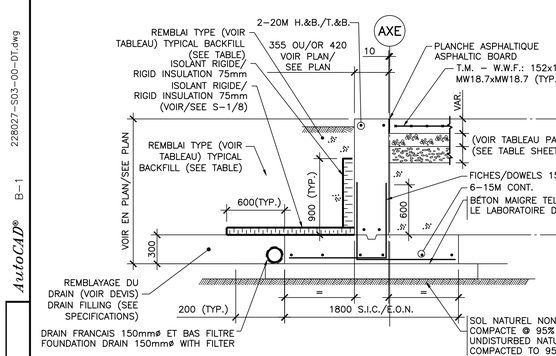

COUPE TYPE / TYPICAL SECTION 1 S1
ÉCHELLE / SCALE: 1=25

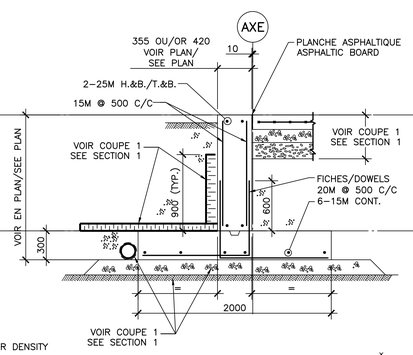

COUPE TYPE / TYPICAL SECTION 2 S1
ÉCHELLE / SCALE: 1=25

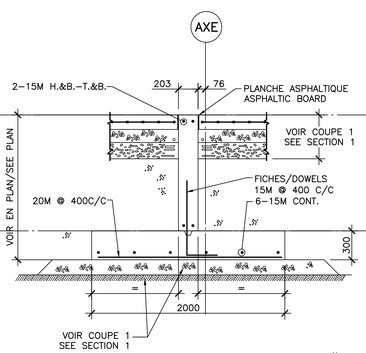

COUPE TYPE / TYPICAL SECTION 3 S1
ÉCHELLE / SCALE: 1=25

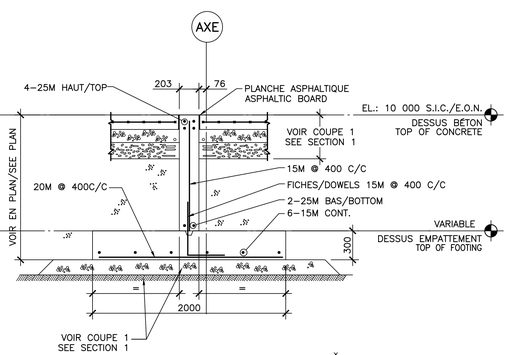

COUPE TYPE / TYPICAL SECTION 4 S1
ÉCHELLE / SCALE: 1=25

AutoCAD® B–1 228027–S03–00–DT.dwg

Travaux publics et Services gouvernementaux Canada
Public Works and Government Services Canada
Direction générale des services immobiliers
Real Property Services branch
Région du Québec
Quebec region
Canada

Pêches et Océans Canada
Fisheries and Oceans Canada
Canada

Architecte

Brière, Gilbert + associés
architectes

50, côte Dinan Québec (Québec) G1K 8N6
tél. : (418) 694-9041
fax : (418) 694-9051
adm@emilegilbert.com

Structure / mécanique / électricité

THERMECA
services de génie
429, RUE CARON, QUÉBEC, QC, G1K 6W8
tél. (418) 692-3676, télec. (418) 692-4093
Courriel : thermeca@thermeca.com

Plan clé

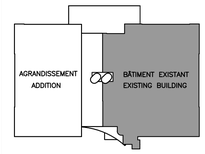

7100, RUE DU PONT, TROIS–RIVIÈRES OUEST, QUÉBEC

Notes générales

L'ENTREPRENEUR DOIT PRENDRE ET VERIFIER TOUTES DIMENSIONS SUR PLACE AVANT DE COMMENCER LES TRAVAUX. LE MINISTERE N'ASSUME AUCUNE RESPONSABILITE QUANT AUX DIMENSIONS PRISES A L'ECHELLE SUR LES DESSINS.

RAGREER, REPARER ET APPARELLER TOUTE SURFACE OU IL Y A EU DEMOLITION OU MODIFICATION DUE AUX PRESENTS TRAVAUX. TOUTES LES SURFACES IDENTIFIEES AUX PRESENTS DOCUMENTS DEVRONT PRESENTER UN ASPECT DE NEUF ET ETRE EN TOUS POINTS UNIFORMES.

General notes

THE CONTRACTOR MUST VERIFY ALL DIMENSIONS ON THE SITE BEFORE BEGINNING WORK.
THE MINISTRY ASSUMES NO RESPONSABILITY FOR DIMENSIONS MEASURED FROM DRAWINGS

REPAIR AND MATCH ALL SURFACES AFFECTED BY DEMOLITION OR MODIFICATION DUE TO THE CURRENT PROJECT.
ALL SURFACES IDENTIFIED IN THE PROJECT DOCUMENTS MUST PRESENT A NEW AND UNIFORM APPEARANCE

PLANS TEL QUE CONSTRUIT	08/08/29
AUTORISÉ POUR CONSTRUCTION	07/03/15
AUTHORISED FOR CONSTRUCTION	07/03/15
AUTORISÉ POUR SOUMISSION 100%	06/12/22
AUTHORISED FOR TENDER 100%	06/12/22

révisions		date

A/B — A *detail no. no. du détail*; B *location drawing no. sur dessin no.*

project / projet
TROIS-RIVIÈRES OUEST
7100, RUE DU PONT
AGRANDISSEMENT
BASE D'ENTRETIEN
DES AÉROGLISSEURS
ADDITION HOVERCRAFT
MAINTENANCE BASE

drawing / dessin
STRUCTURE
COUPES ET DÉTAILS
SECTIONS AND DETAILS

designed / conçu — date P. LAUBERTÉ
drawn / dessiné — date S.BRETON
approved / approuvé — date M-A. JACOB
Tender / Soumission
M. YVES CAROL JEAN
PWGSC Project Manager / Gestionnaire de projet TPSGC
drawing number / no. du projet: 228027

drawing no. / no.de dessin	sheet no. / feuille no.
QU-06115B	S3 / S9 — 81