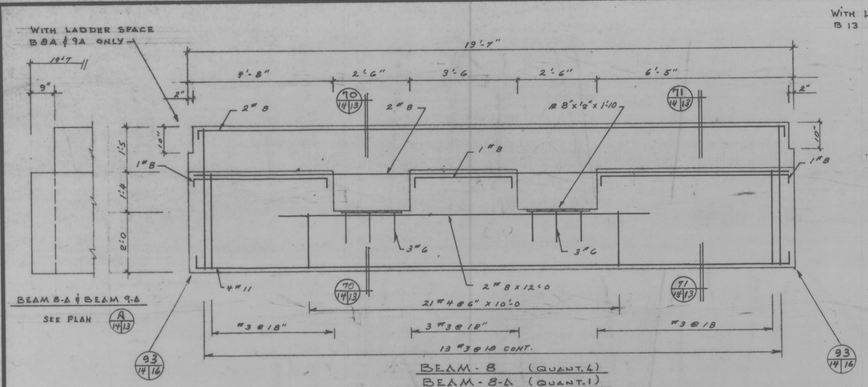

BEAM-8 (QUANT. 4)
BEAM-8-A (QUANT. 1)
BEAM-9 (BEAM-8 INVERTED) QUANT. 1
BEAM-9-A (BEAM 8-A INVERTED) QUANT. 3

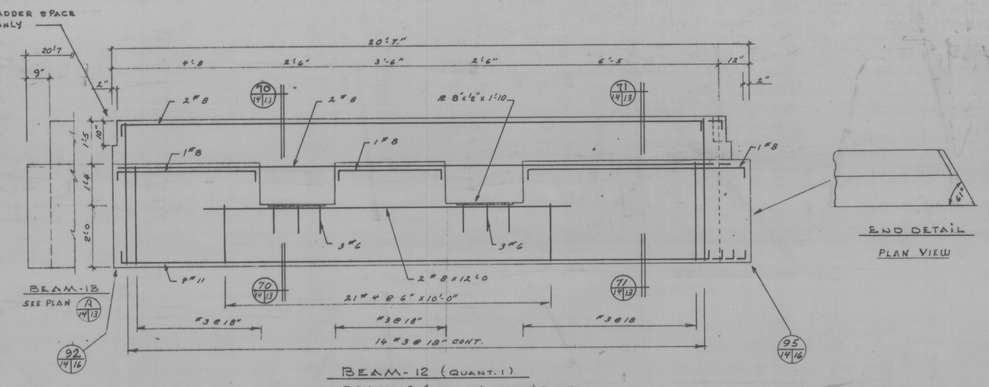

BEAM-12 (QUANT. 1)
BEAM-13 (BEAM-12 INVERTED) QUANT. 1

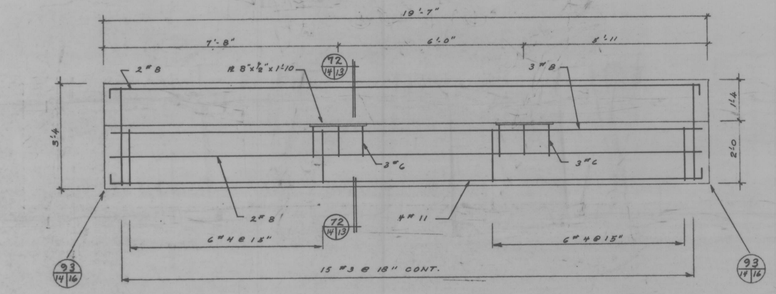

BEAM-10 (QUANT. 4)
BEAM-11 (BEAM-10 INVERTED) QUANT. 4

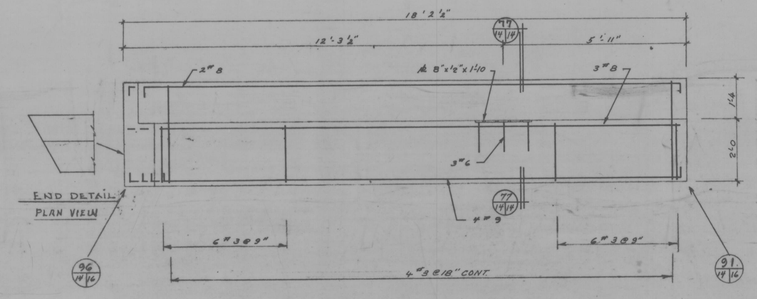

BEAM-14 (QUANT. 1)
BEAM-15 (BEAM-14 INVERTED) QUANT. 1

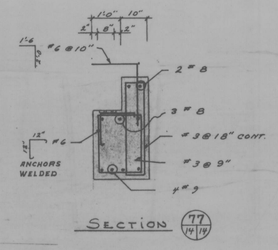

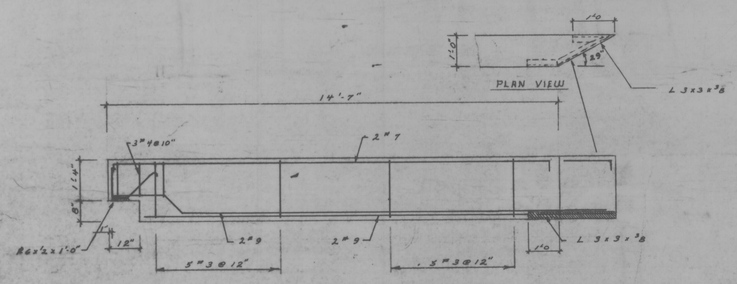

BEAM-16 (QUANT. 1) 12x24
BEAM-19 (BEAM-16 INVERTED) QUANT. 1

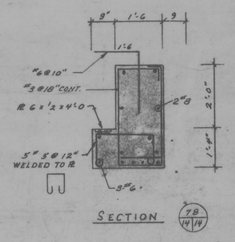

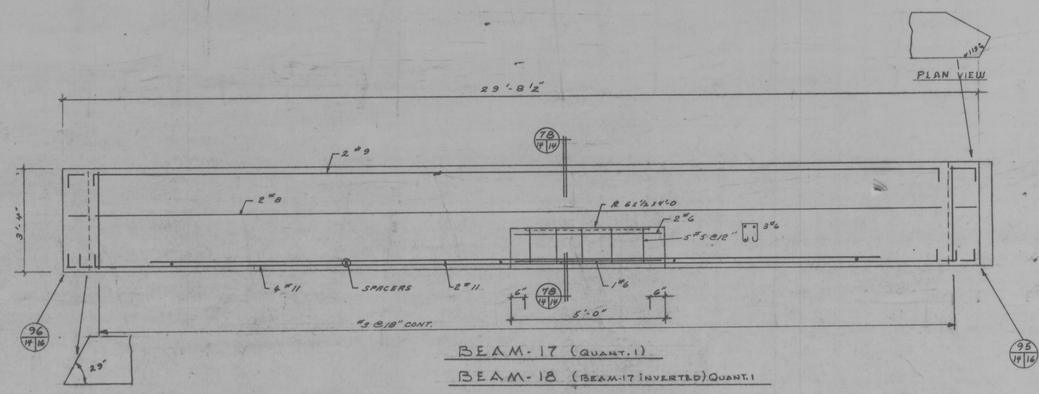

BEAM-17 (QUANT. 1)
BEAM-18 (BEAM-17 INVERTED) QUANT. 1

Department of Public Works
Ministère des Travaux publics

MARQUIS, VANDRY & ASS.
"CONSULTING ENGINEERS"

RIMOUSKI: 471 CATHEDRAL AVE.
QUEBEC: 880 STE-FOY. ROAD.

A detail no. / détail no.
B location drawing no. / sur dessin no.
C drawing no. / dessin no.
revisions / date

project title / titre du projet
HARBOUR DEVELOPMENT
AMÉNAGEMENT PORTUAIRE
"AS BUILT"
Cap-aux-Meules, I. M. P. Qué.

drawing title / titre du dessin
BEAMS - POUTRES
FISHERMEN WHARF
QUAI DES PÊCHEURS

designed by / conçu par
date
drawn by / dessiné par
date
reviewed by / examiné par
approved by / approuvé par
date
Tender / Soumission
D.P.W. Project Manager / Administrateur de projets M.T.P.
project number / no. du projet
C-34-17
drawing no. / dessin no.
14/24

M.T.P. 121-45-190R.

M 46943-D

DPW 700 F